




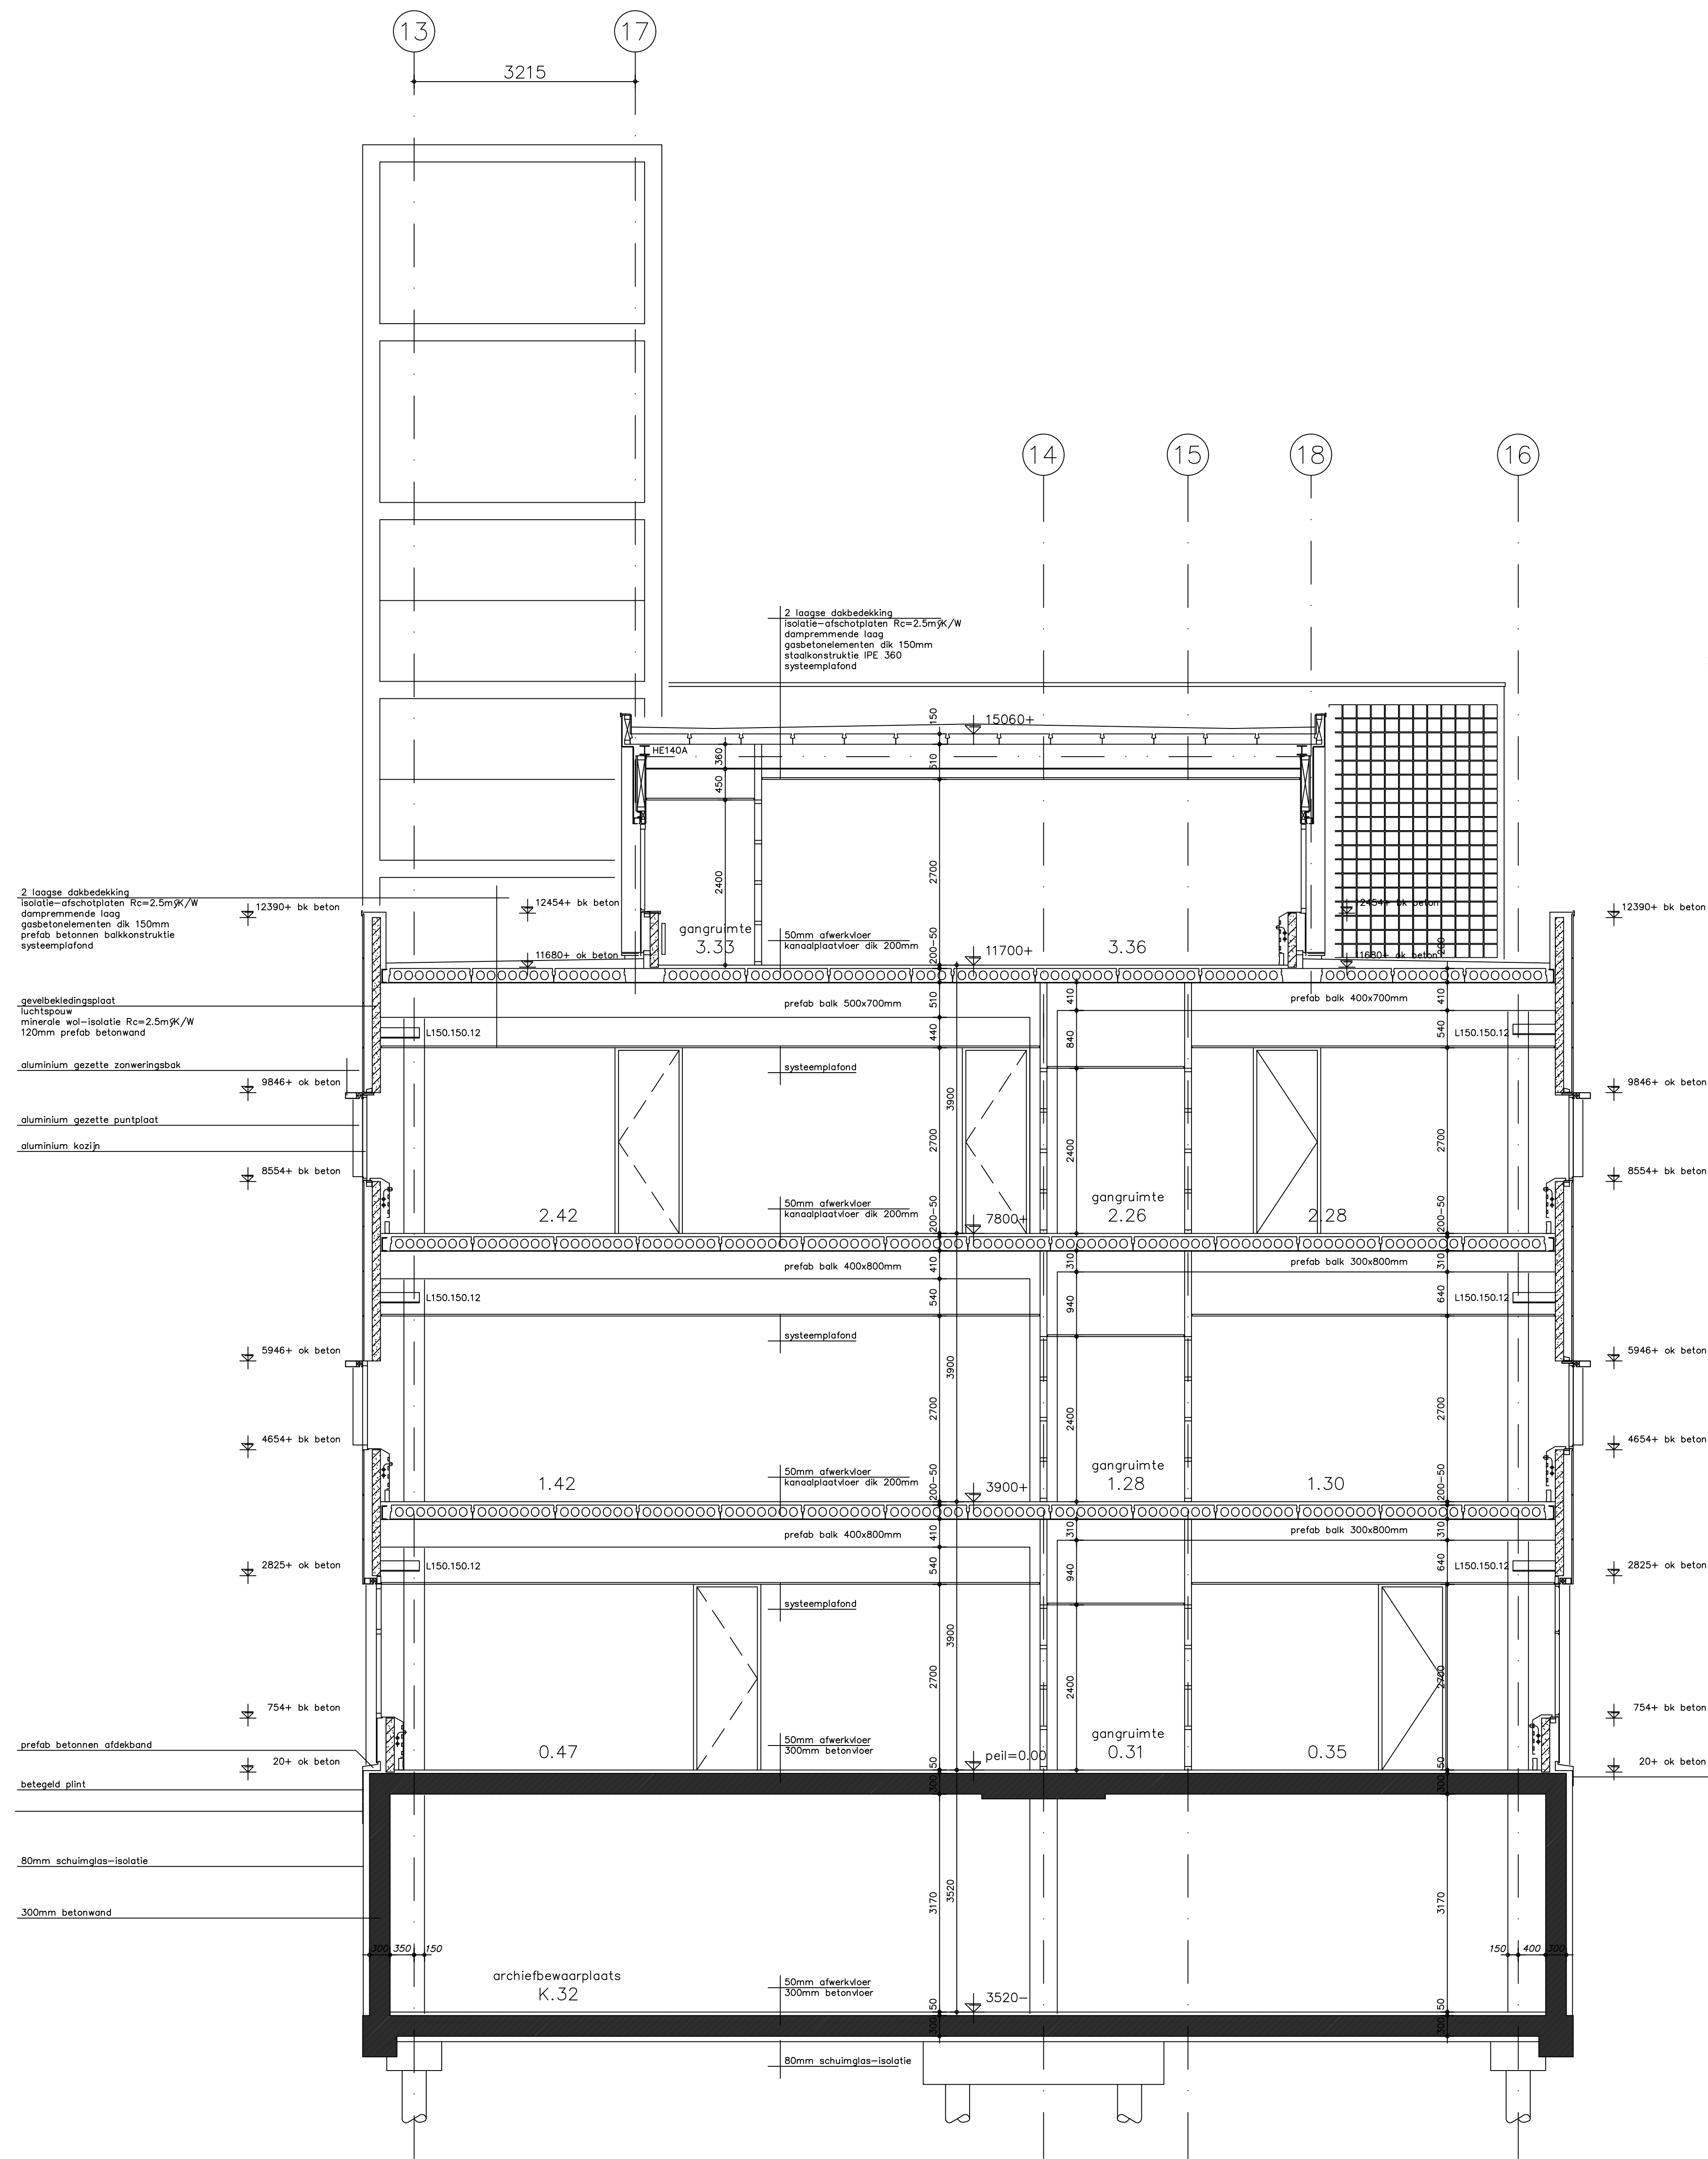

doorsnede A-A t.p.v. stramien F

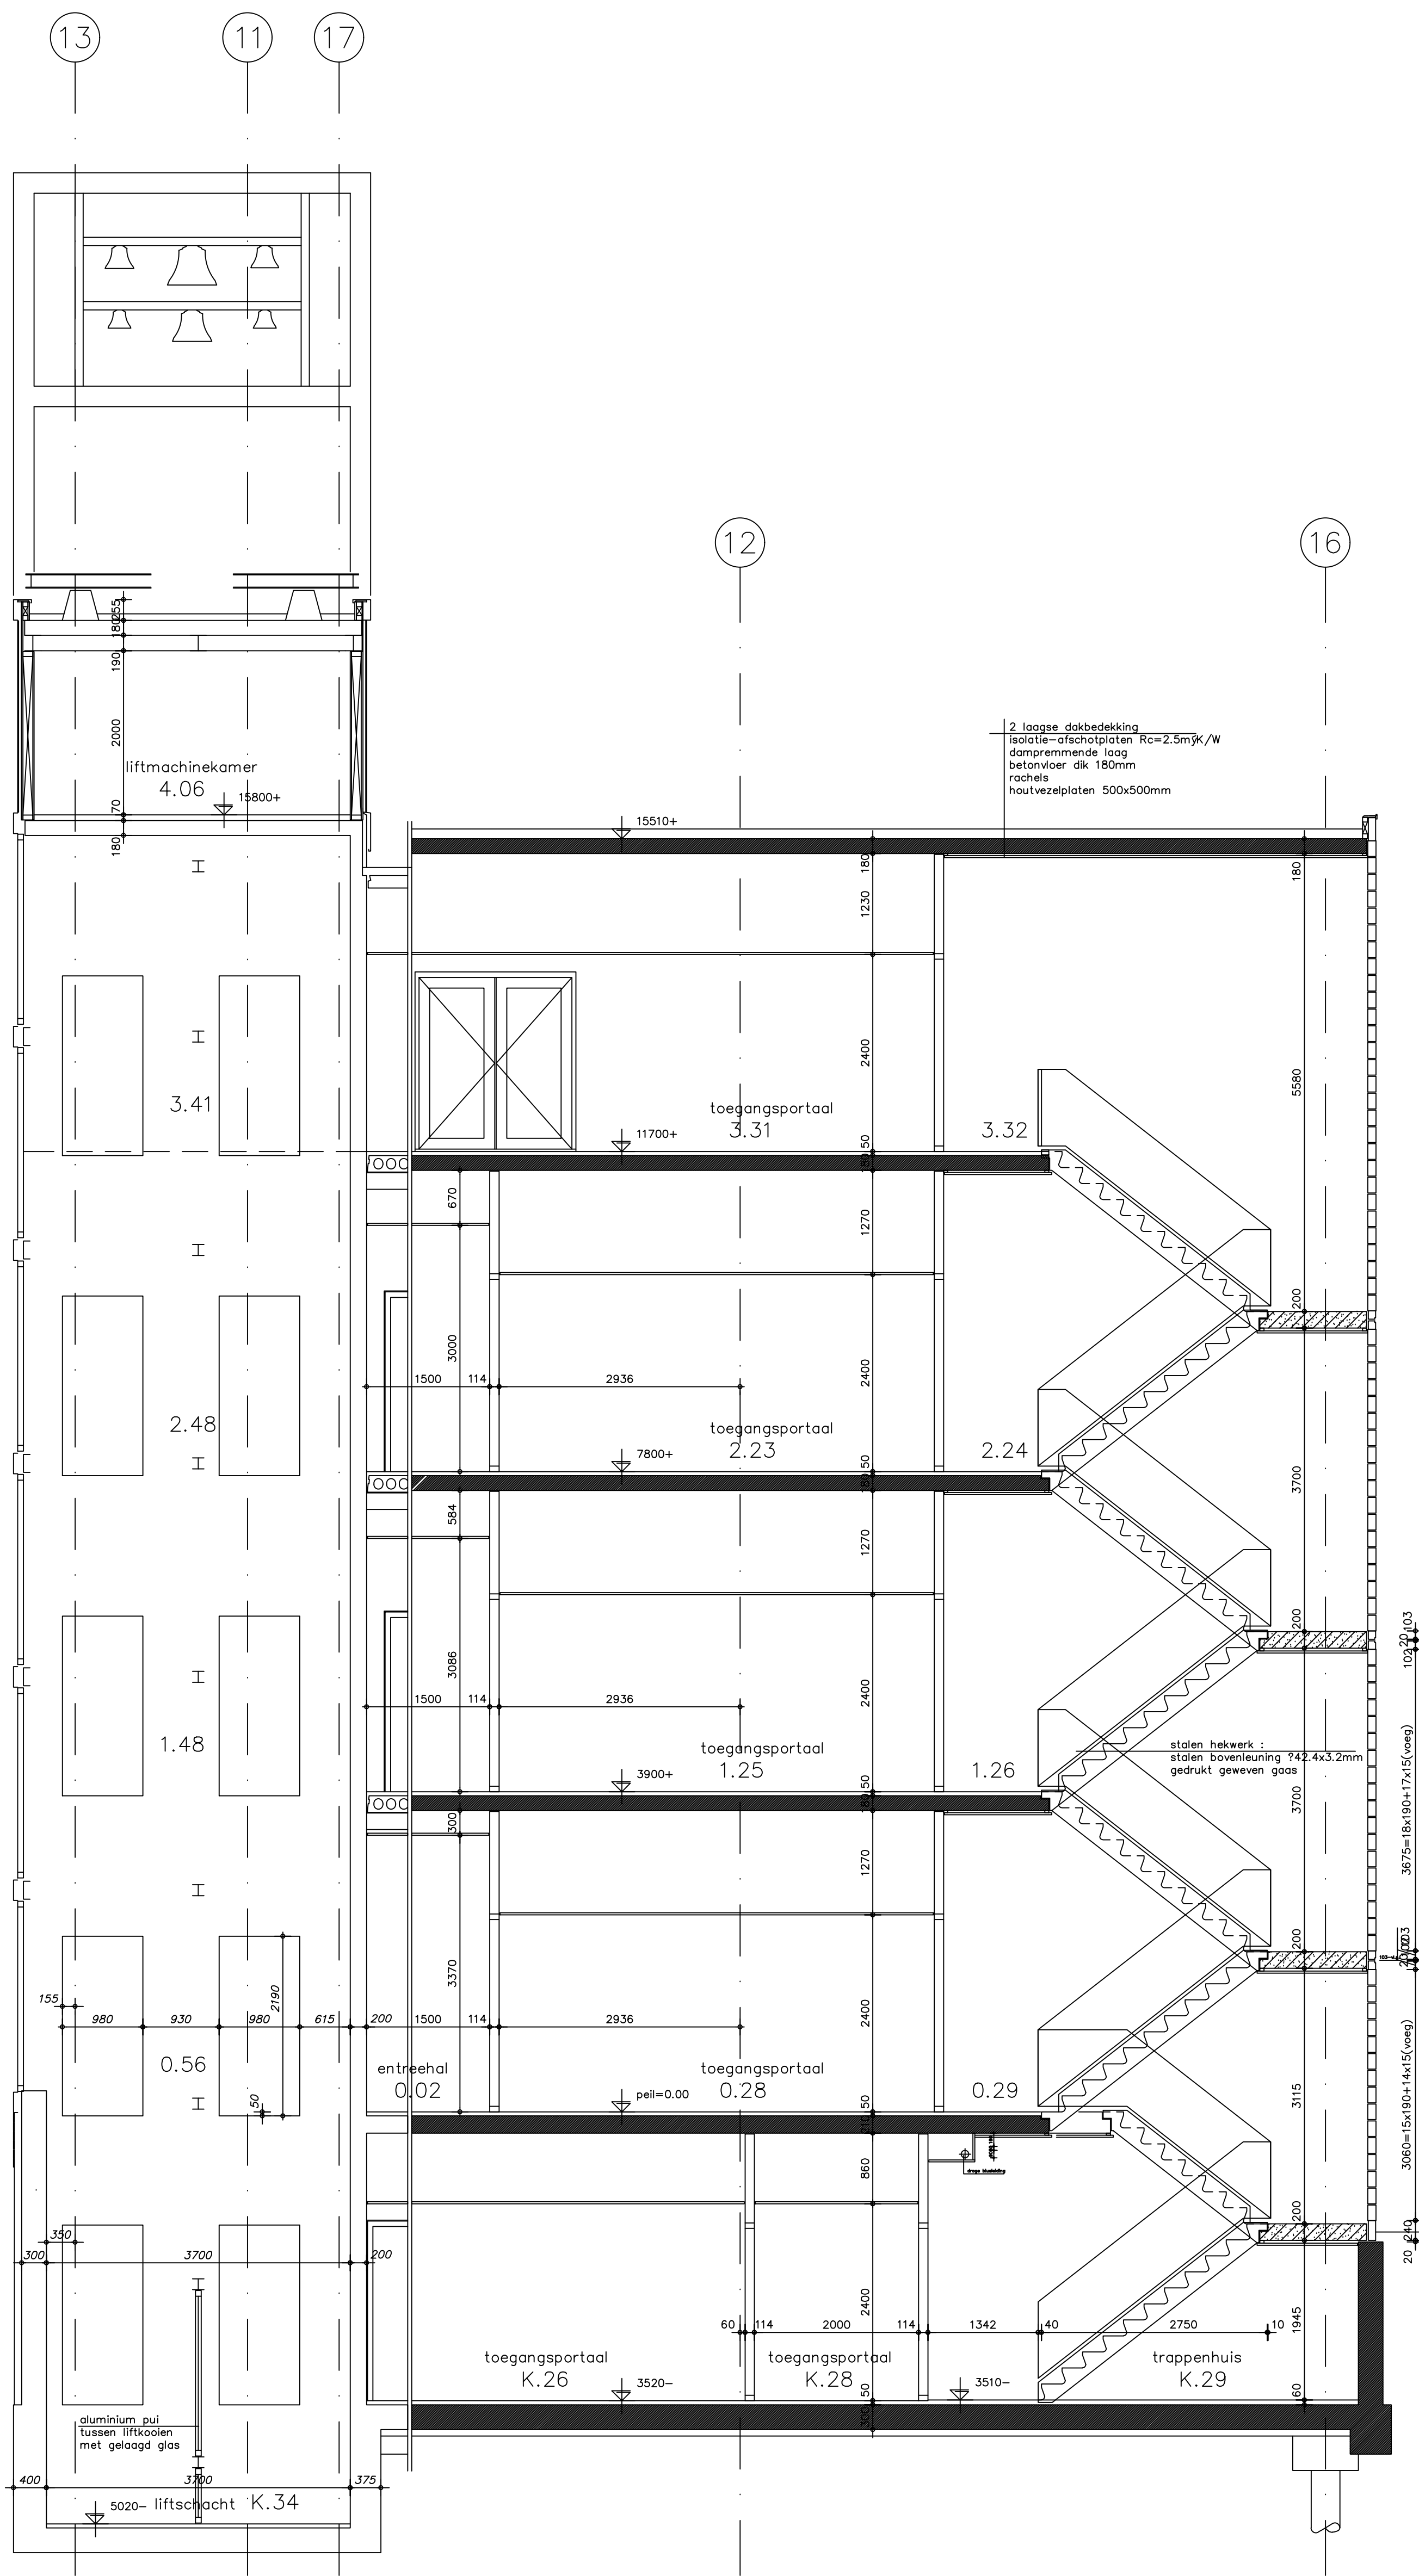

doorsnede K-K

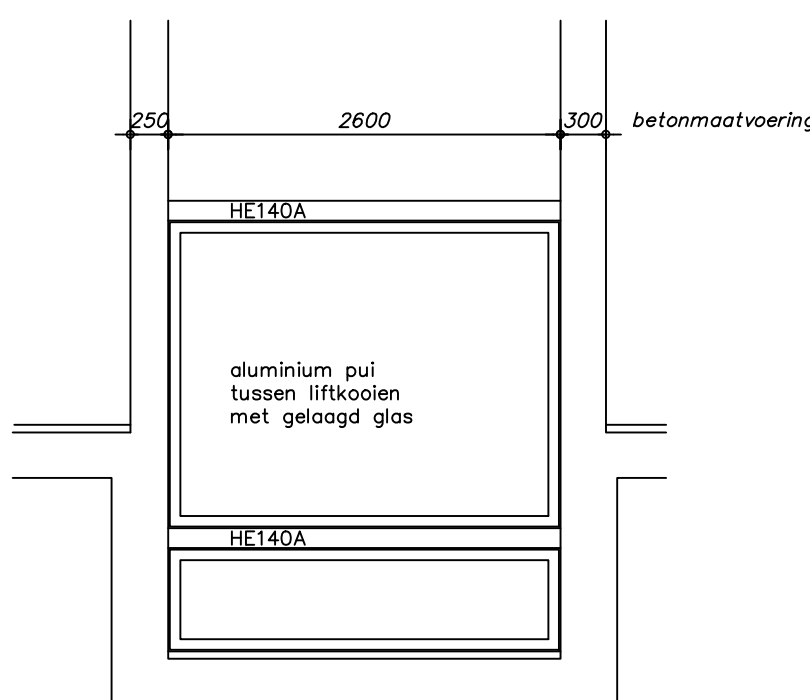

aanzicht afscheiding liftschacht

REVISIETEKENING

Henk Klunder architecten

Brainpark
KP van der Mandelelaan 100
Postbus 4150
3006 AD Rotterdam
telefoon 010-4523444
telefax 010-4520190


Opracht : Gemeente Veenendaal
Project : Uitbreiding en verbouwing
Raadhuis Veenendaal
Onderwerp : Werktekening doorsnede A-A en K-K

Architecten
H. Klunder
A. van Buuren
ir. B.J. Sybesma
C. Berg
ir. M. de Ruiter


FASE 1
Werk no. : 93680
Schaal : 1:50
Getekend : J.V.
Datum : 01-10-1999
Gewijzigd :

Tekening


w16

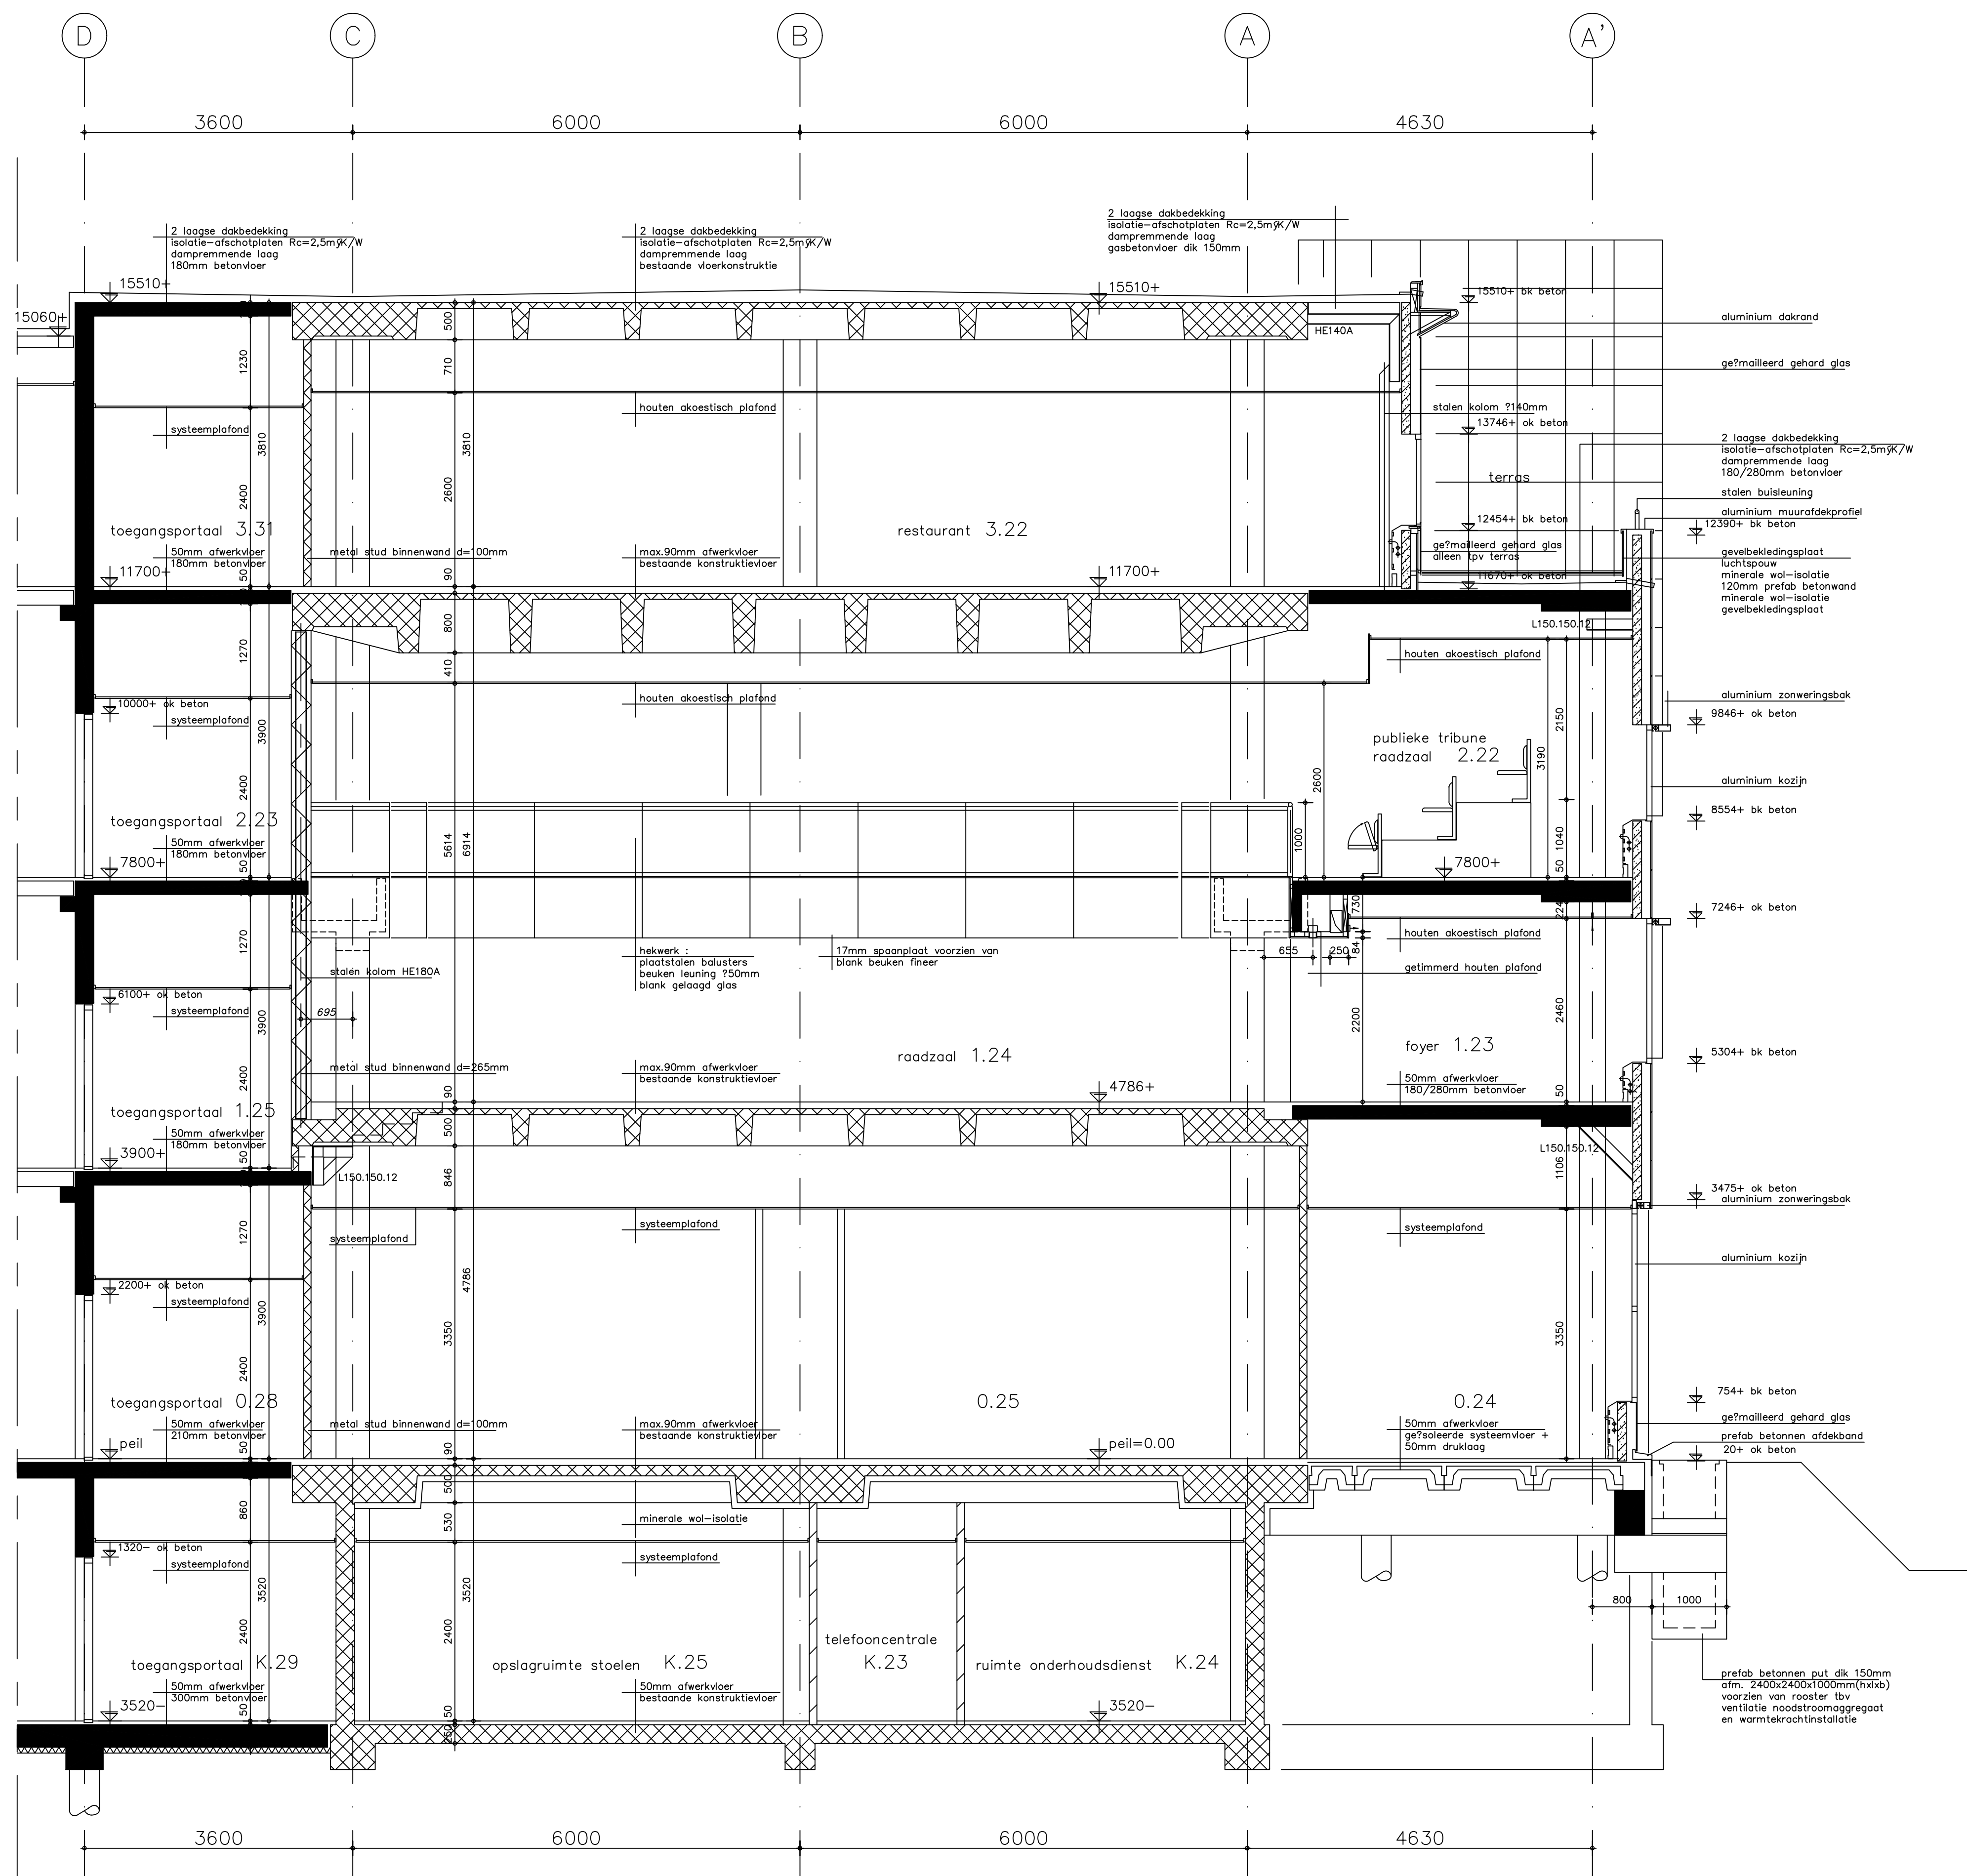

doorsnede C-C

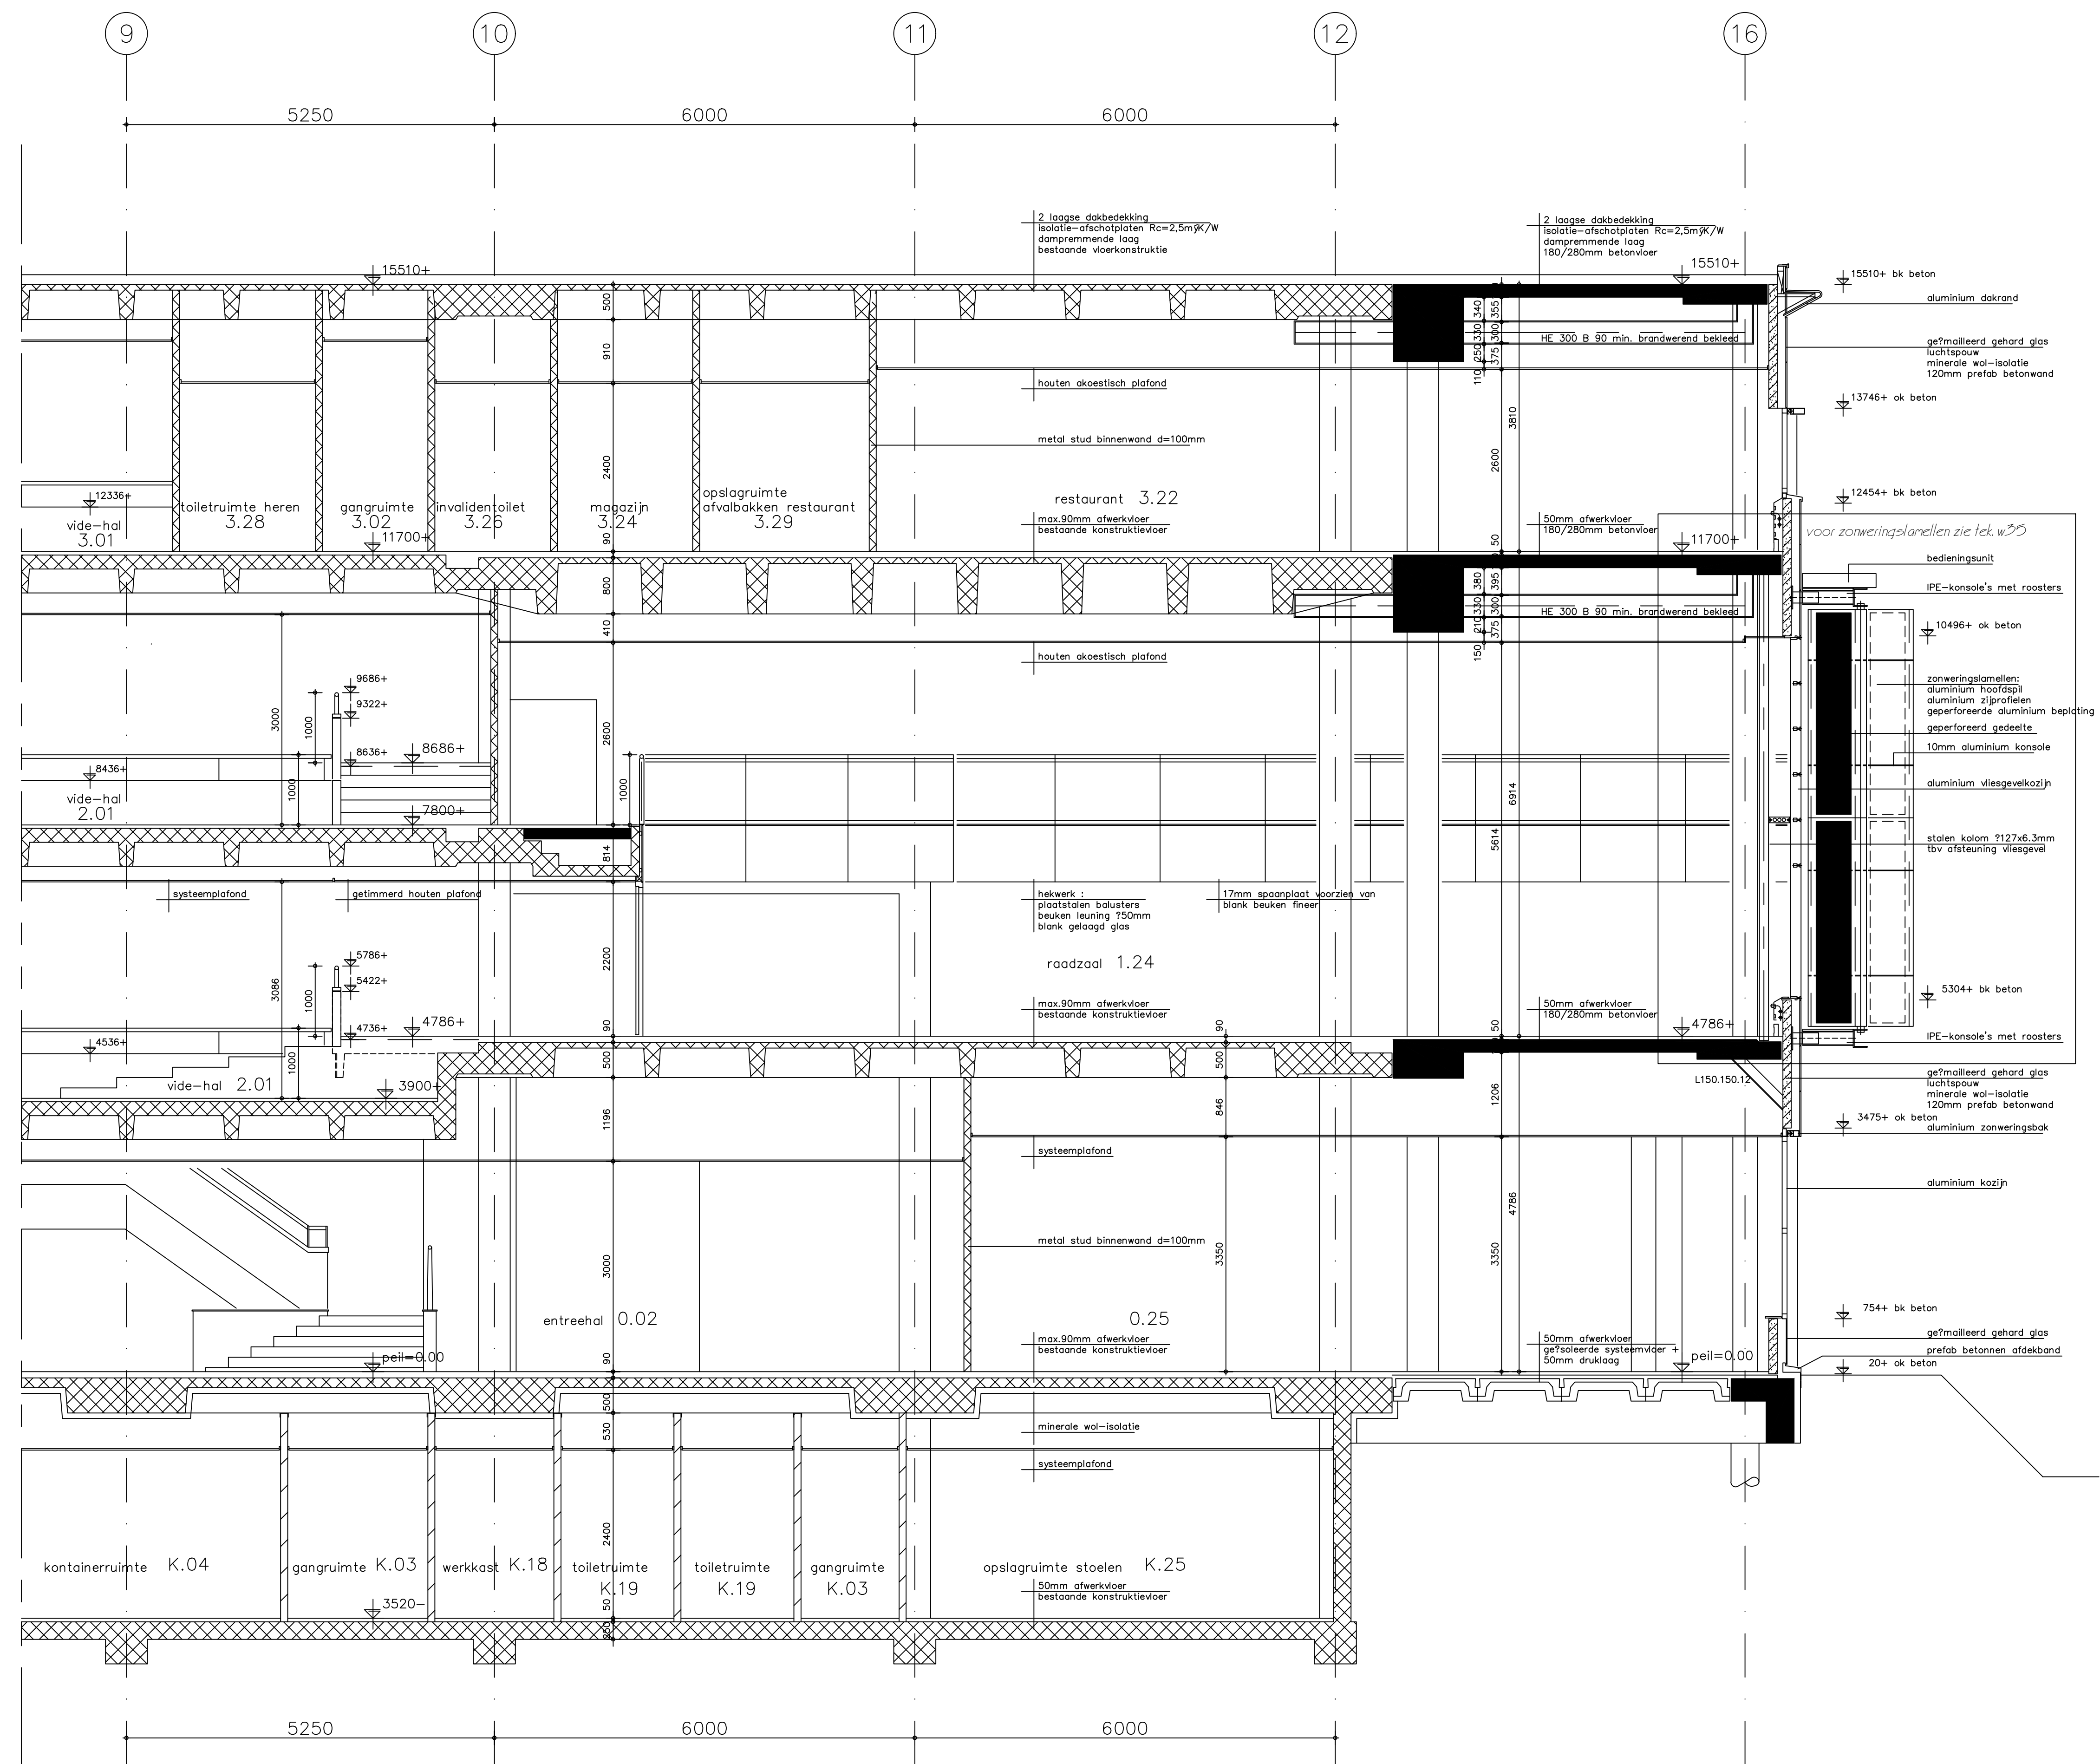

doorsnede D-D

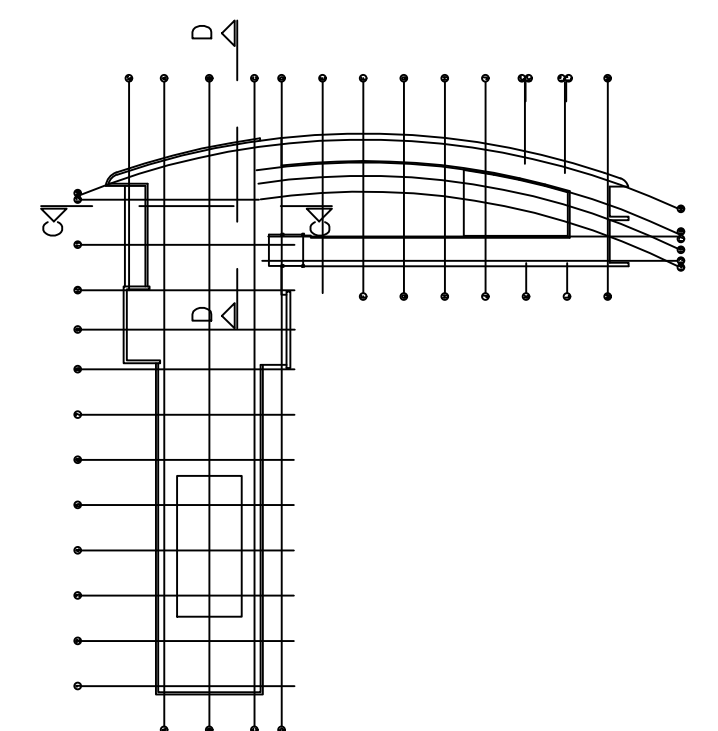

REVISIETEKENING

Henk Klunder architecten

Brainpark
 KP van der Mandelelaan 100
 Postbus 4150
 3006 AD Rotterdam
 telefoon 010-4523444
 telefax 010-4520190


Opracht : Gemeente Veenendaal
 Project : Uitbreiding en verbouwing
 Raadhuis Veenendaal
 Onderwerp : Werktekening doorsnede C-C en D-D

FASE 1



Architecten
 H. Klunder
 A. van Buuren
 Ir. B.J. Sybesma
 C. Berg
 Ir. M. de Ruiter

Werk no. : 93680
 Schaal : 1:50
 Getekend : JV
 Datum : 01-10-1999
 Gewijzigd :


Tekening
 w17

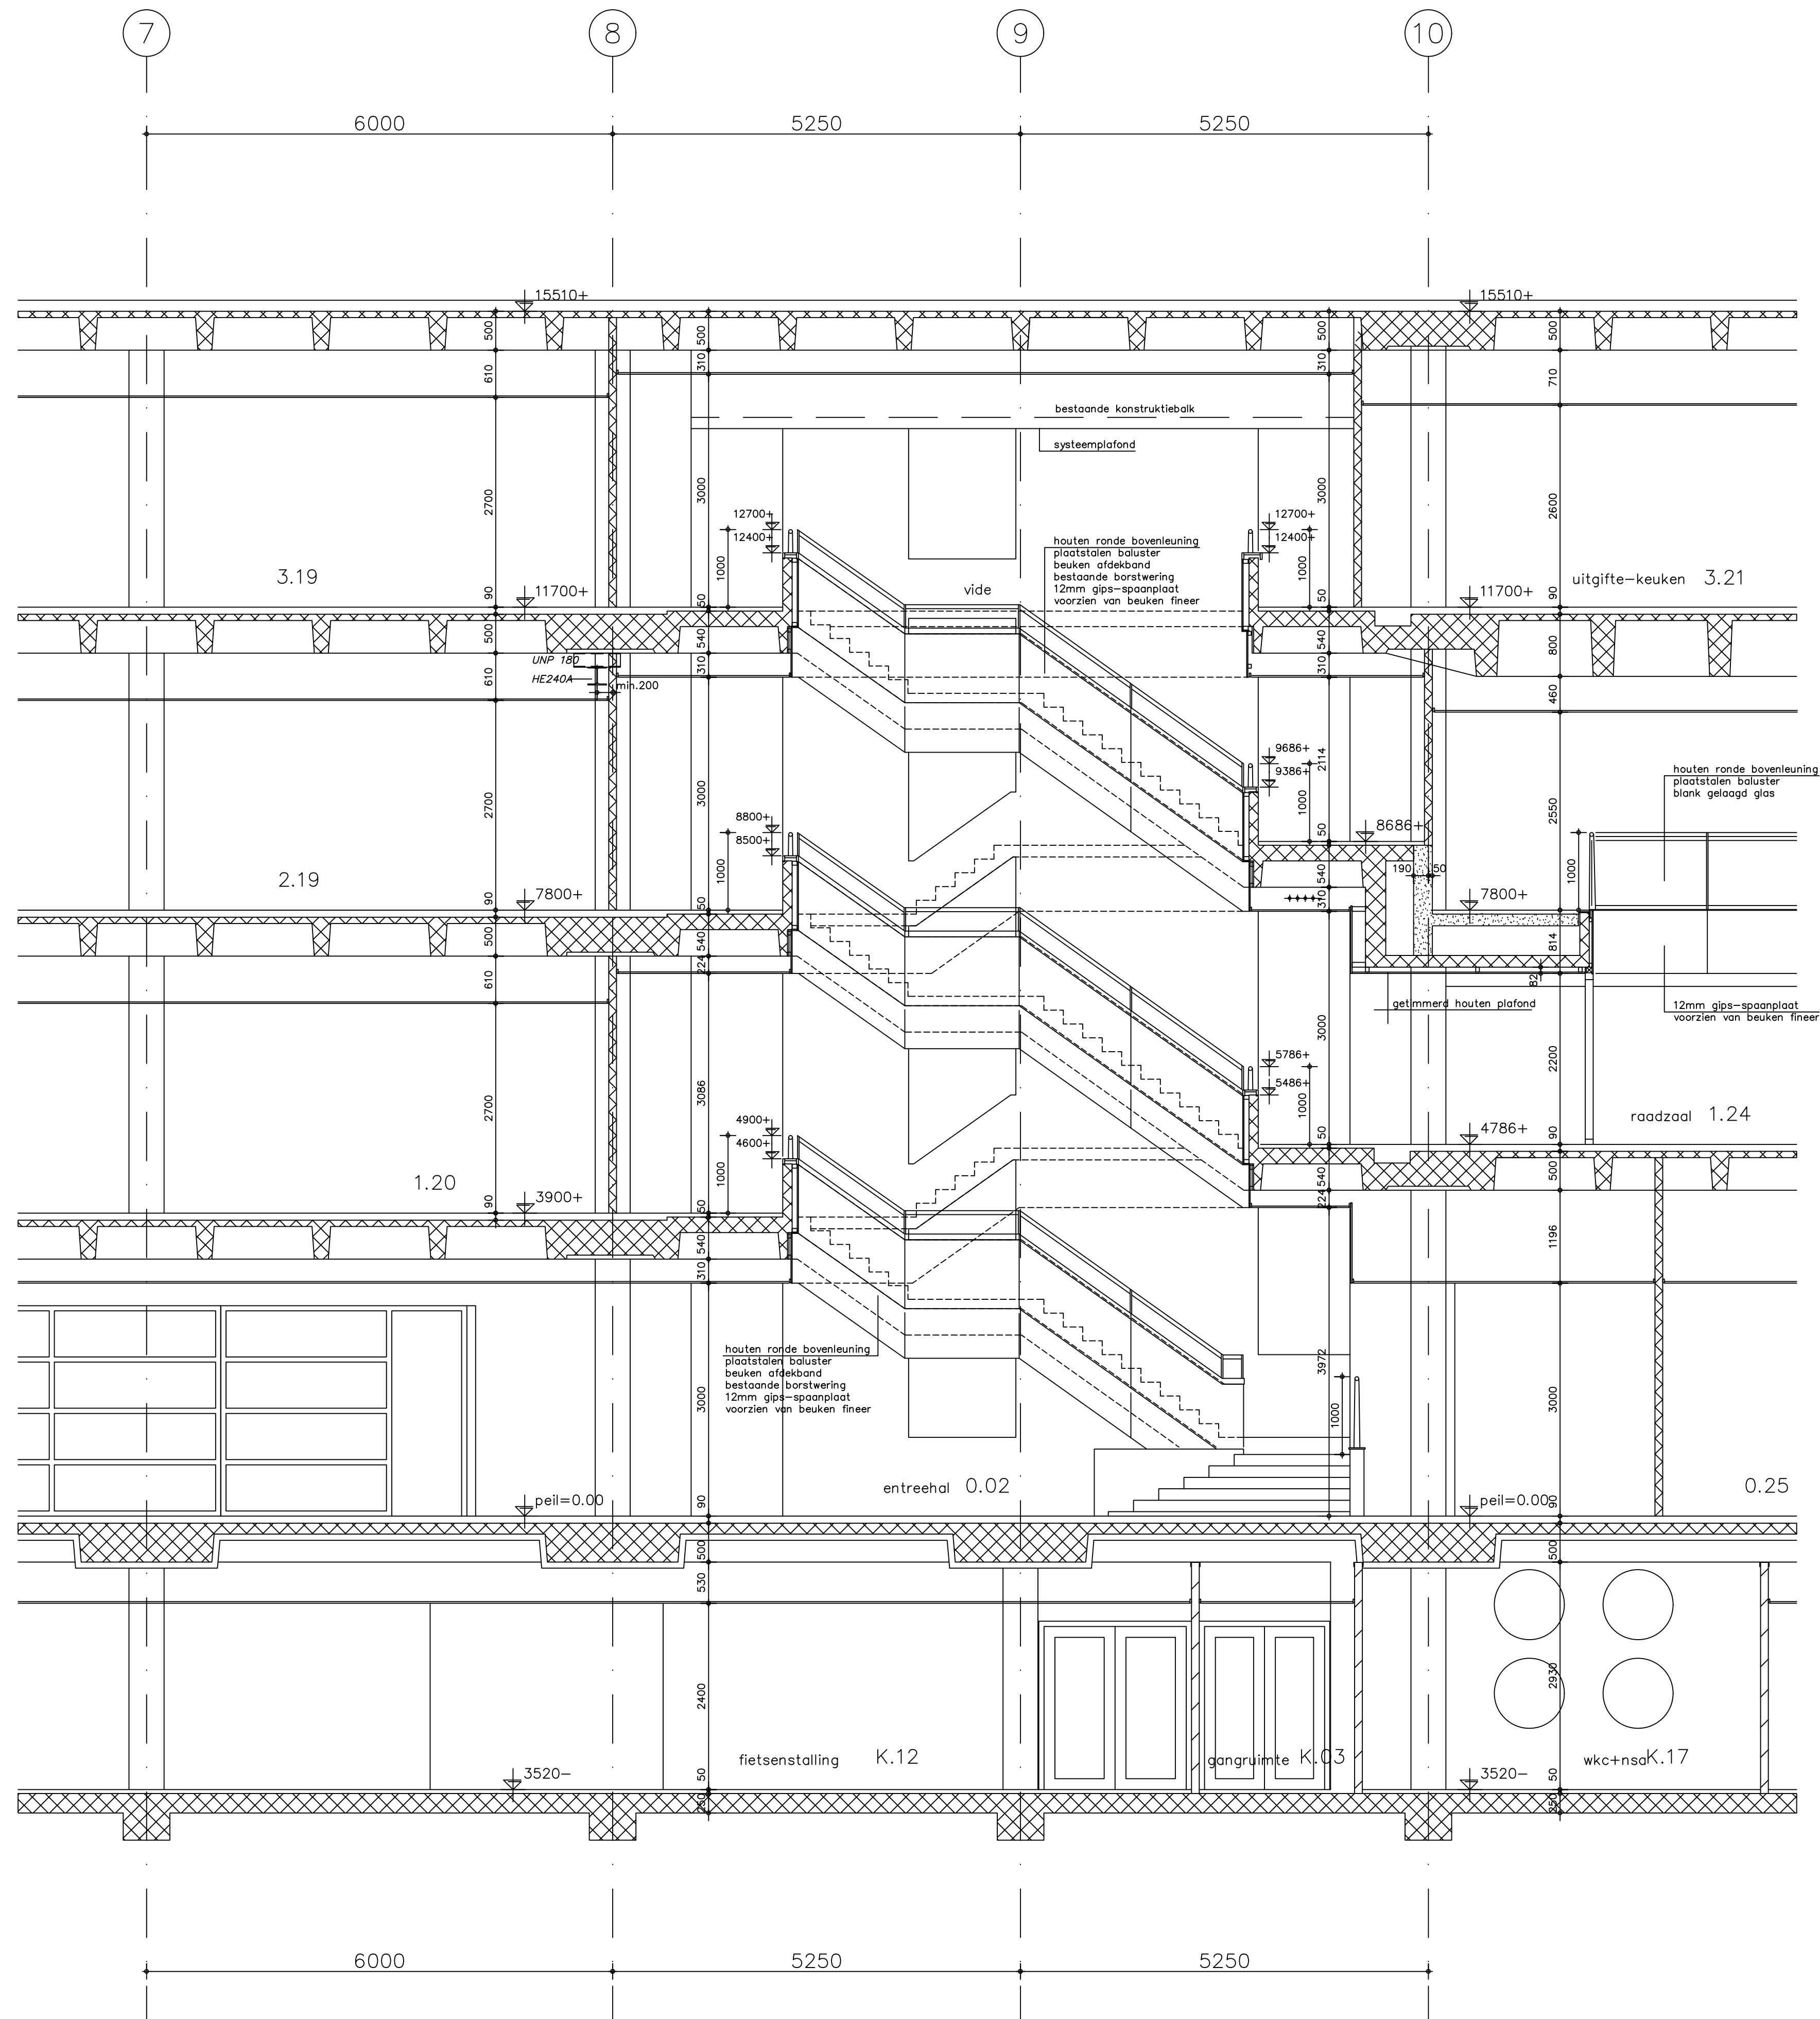

doorsnede L-L

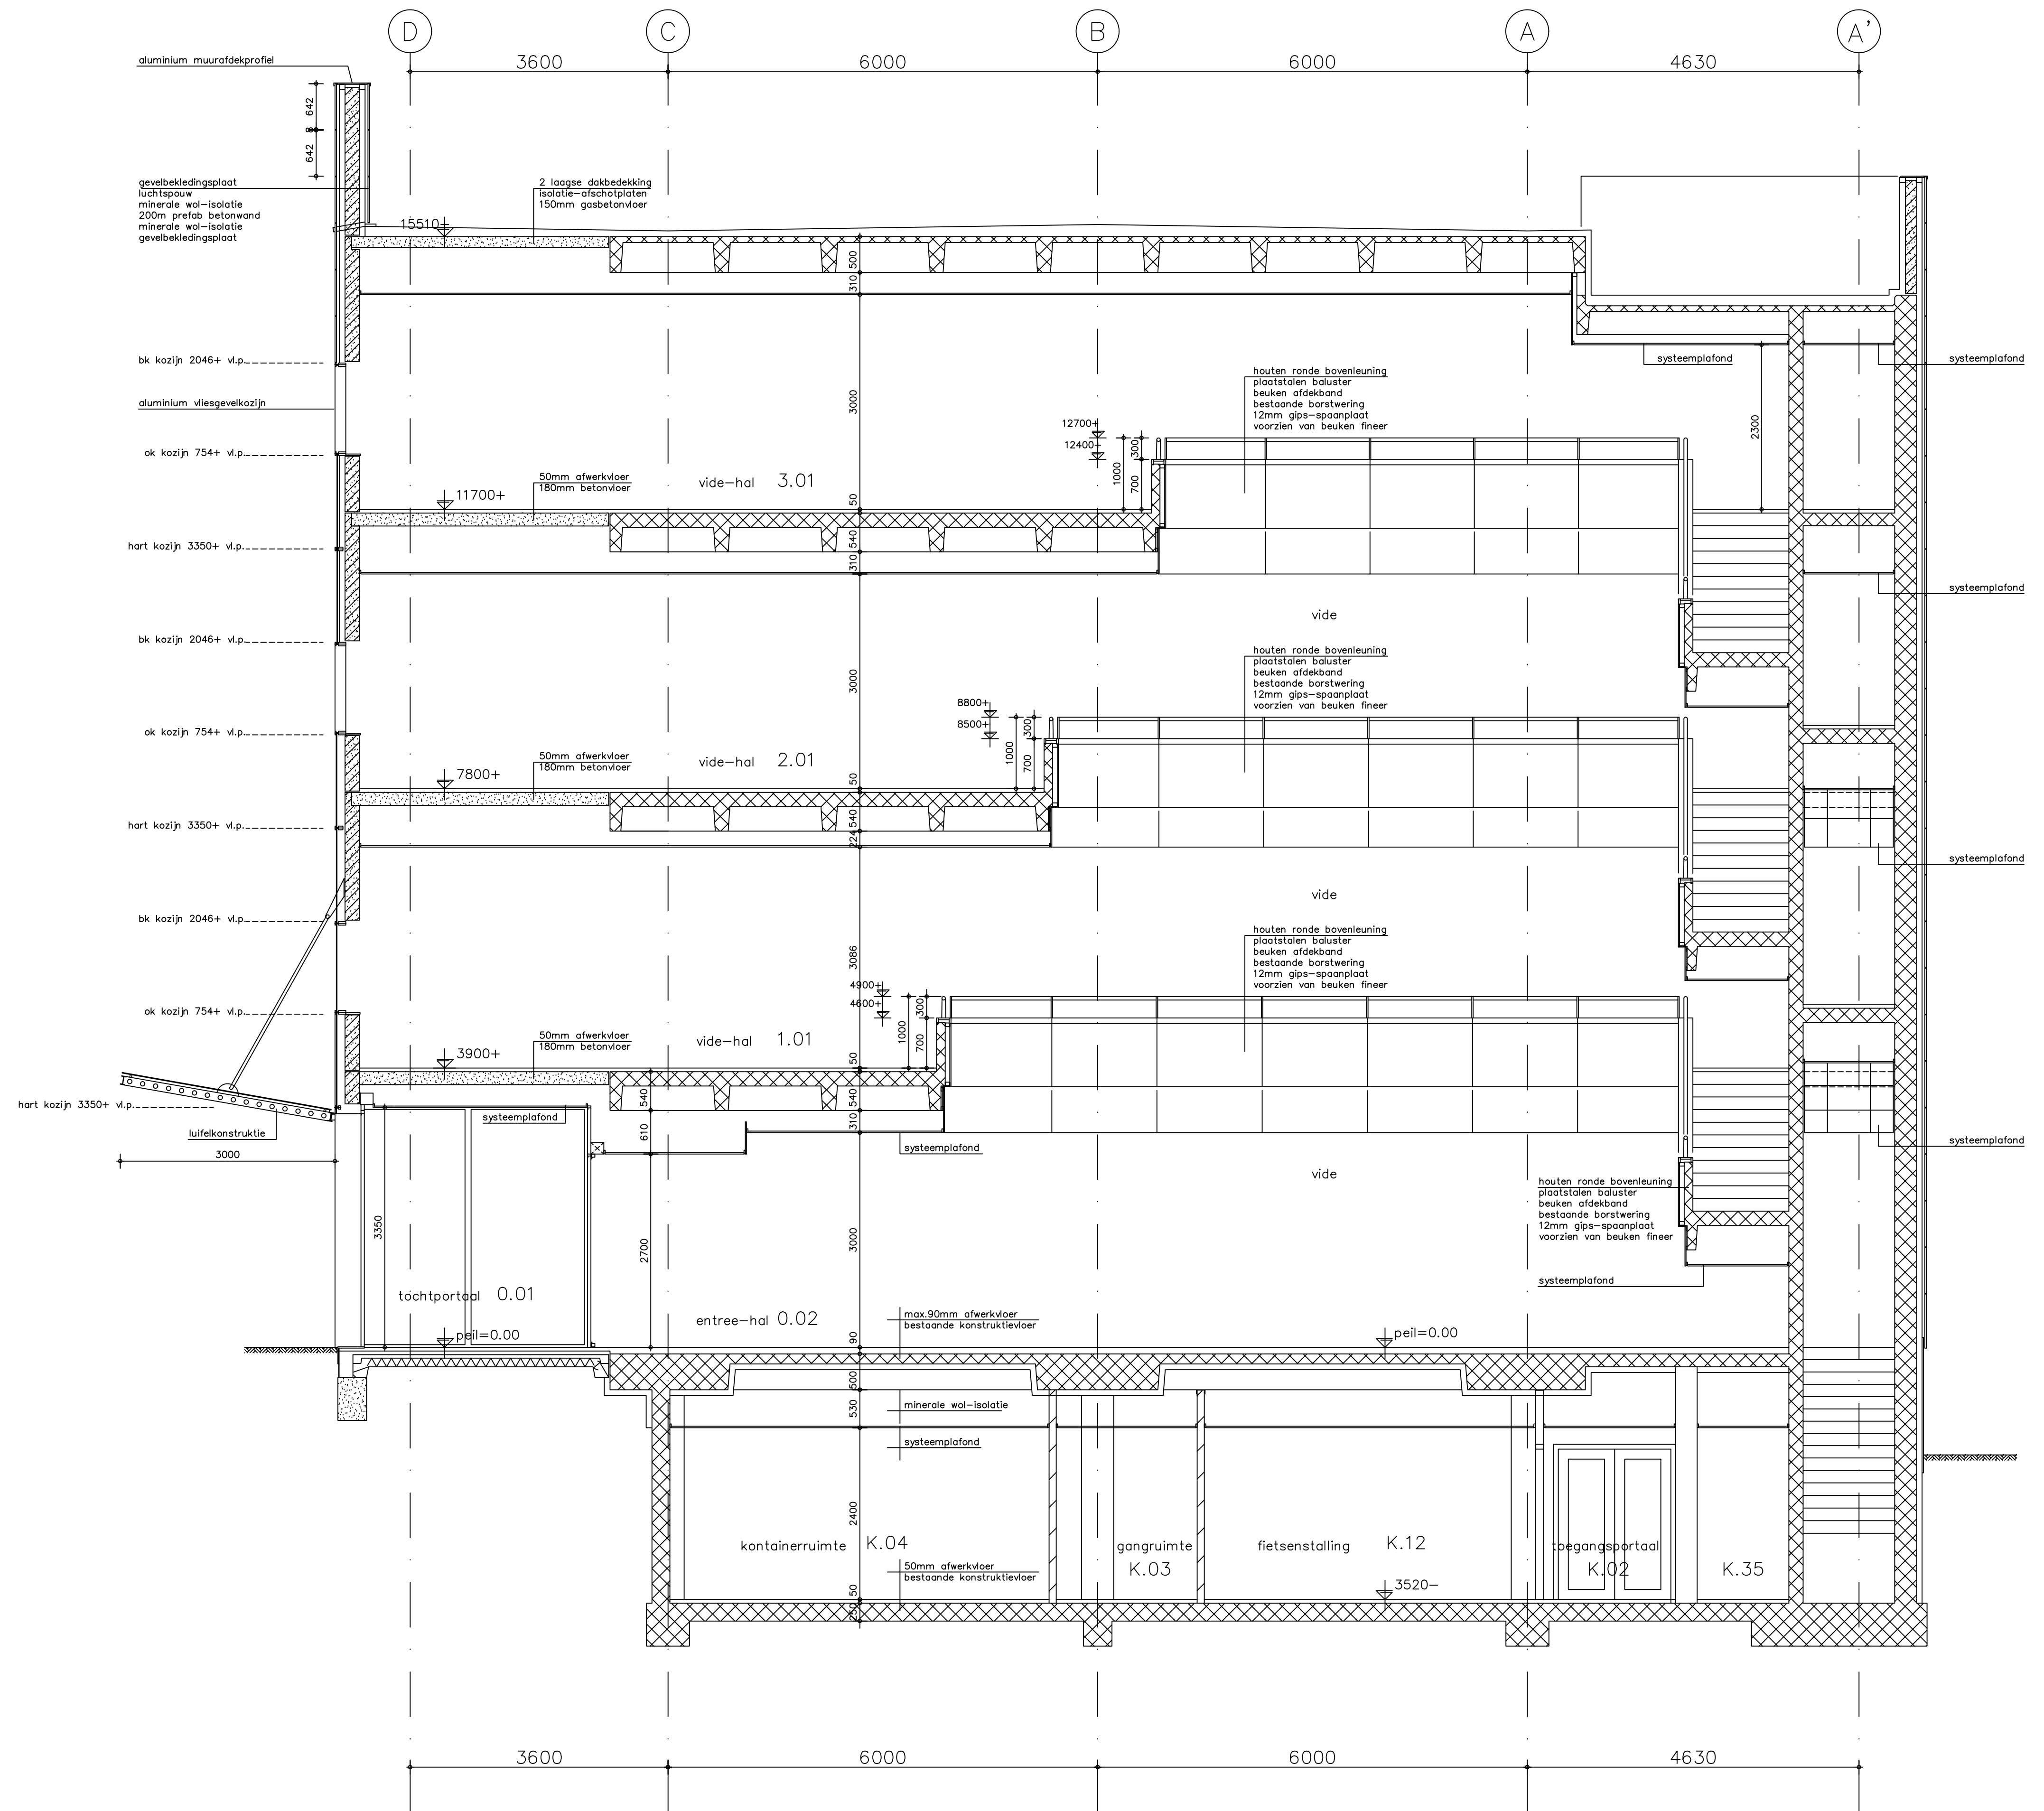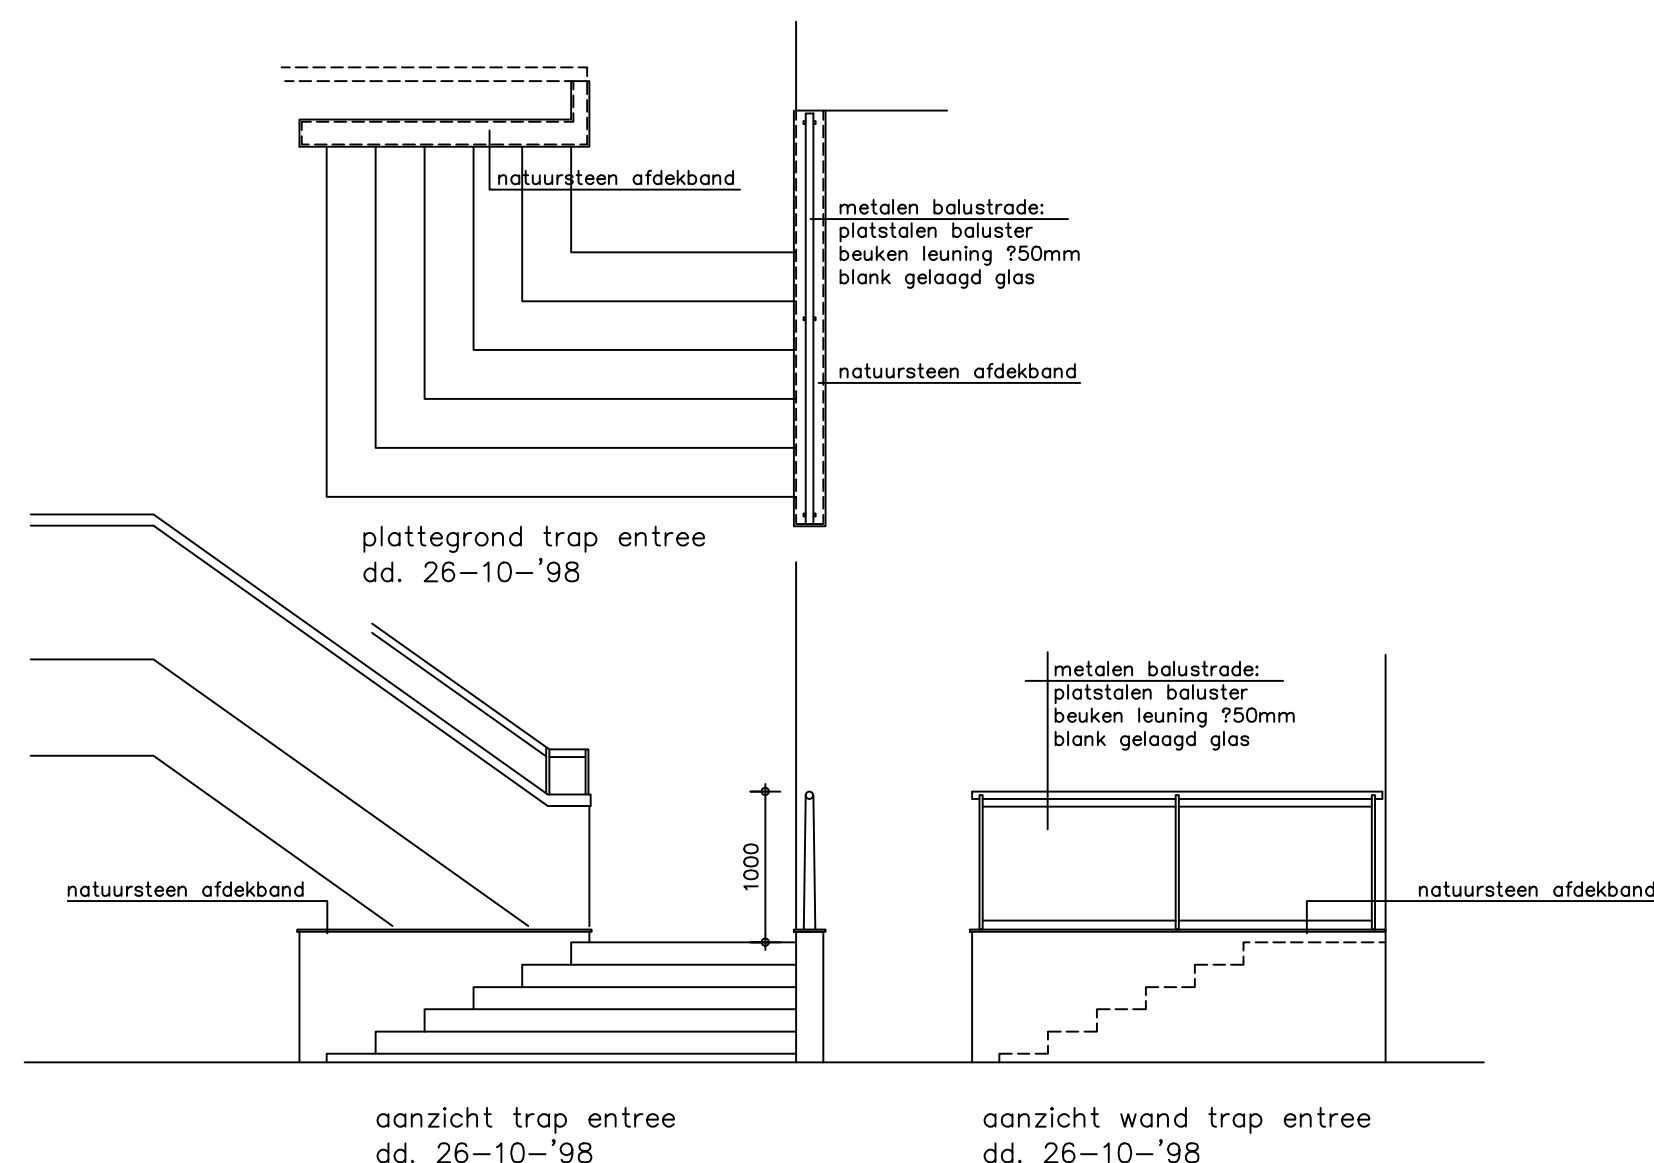

doorsnede M-M

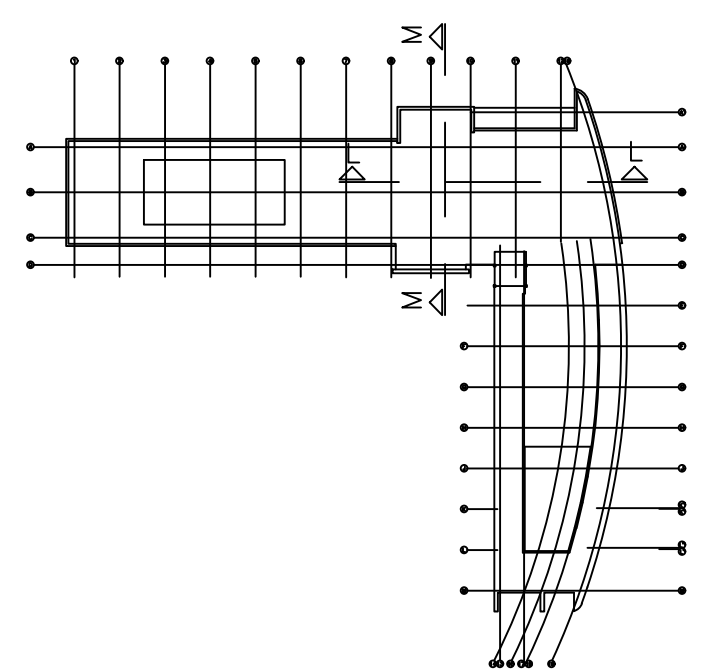

REVISIETEKENING

Henk Klunder architecten

Brainpark
KP van der Mandelelaan 100
Postbus 4150
3006 AD Rotterdam
telefoon 010-4523444
telefax 010-4520190


Opdracht : Gemeente Veenendaal
Project : Uitbreiding en verbouwing
Raadhuis Veenendaal
Onderwerp : Werktekening doorsnede L-L en M-M

Architecten
H. Klunder
A. van Buuren
ir. B.J. Sybesma
C. Berg
ir. M. de Ruiter


FASE 2
Werk no. : 93680
Schaal : 1:50
Getekend : JV
Datum : 01-10-1999
Gewijzigd :

Tekening


w57

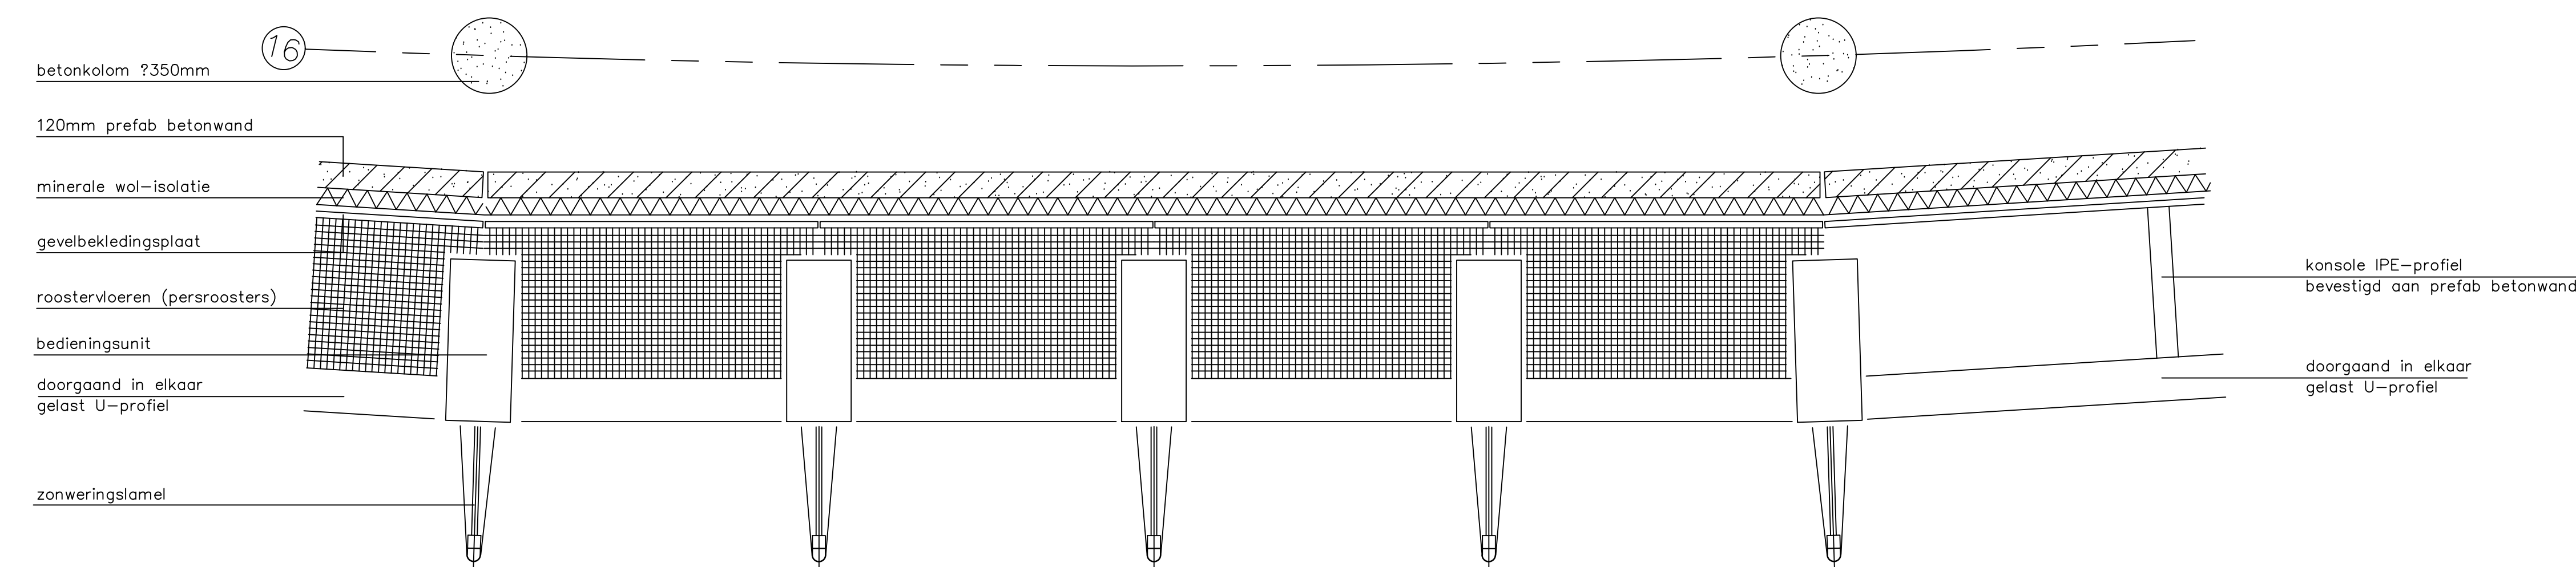


fragment bovenaanzicht zonweringslamellen

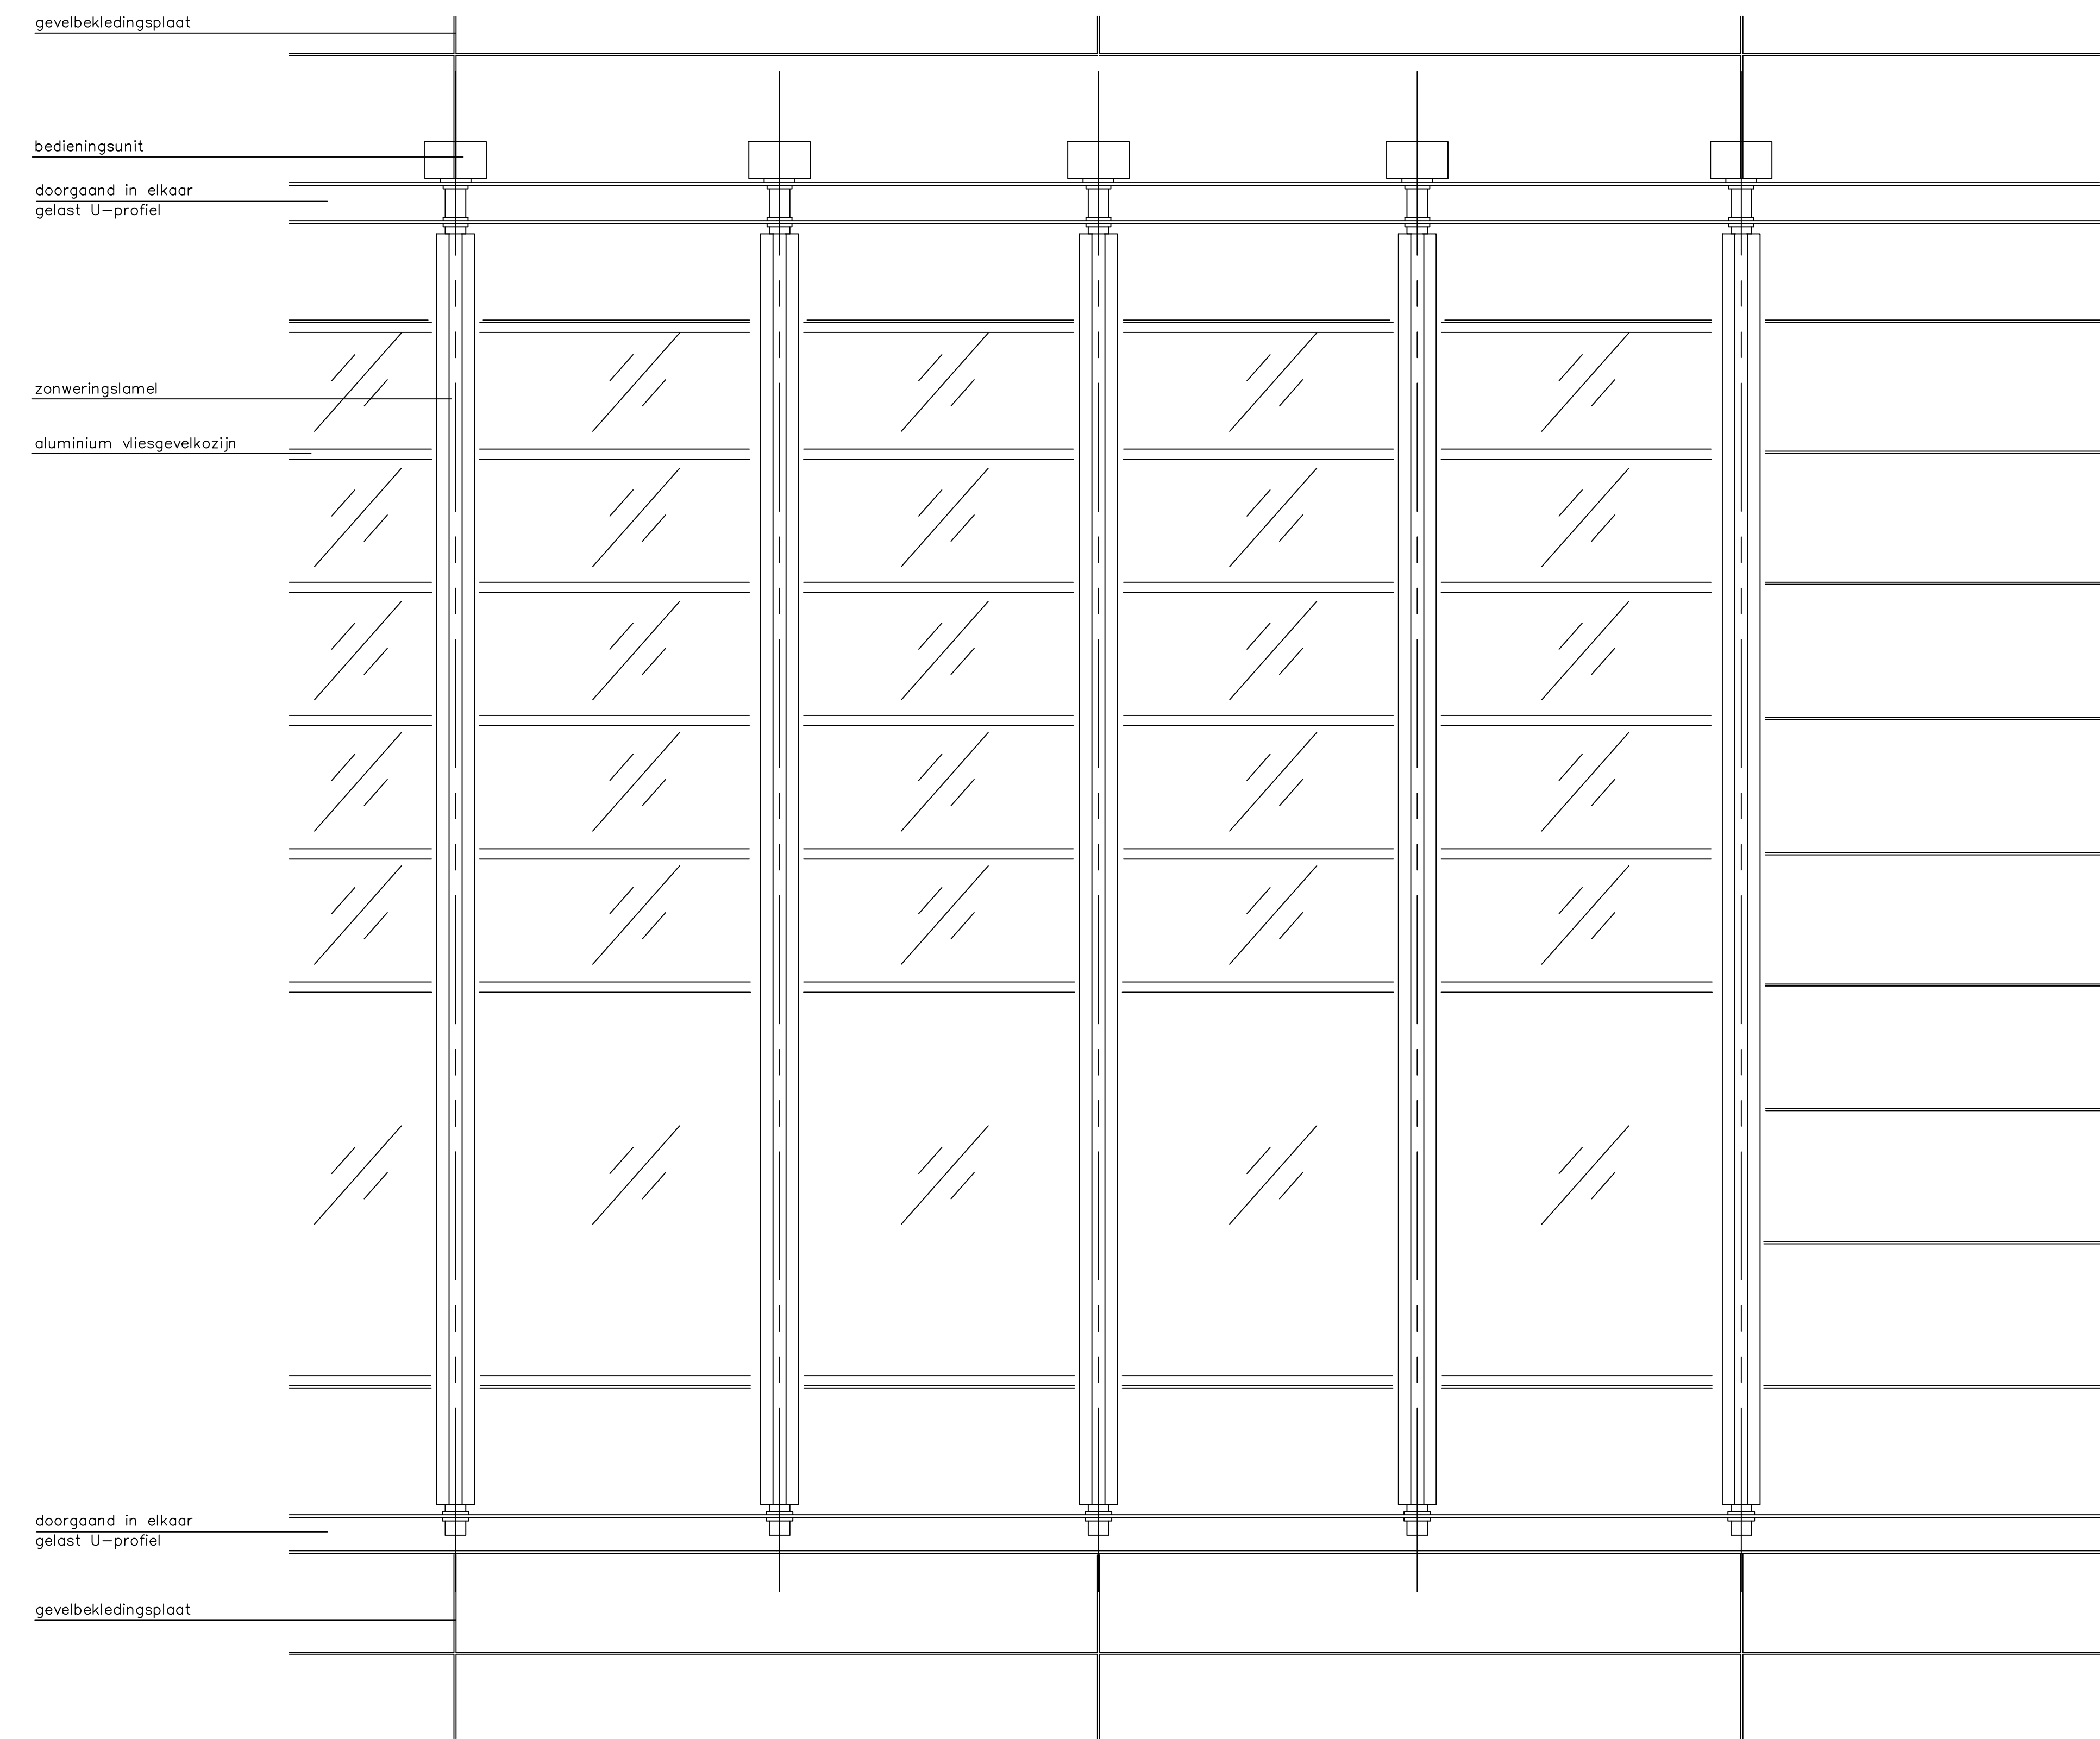


aanzicht fragment zonweringslamellen

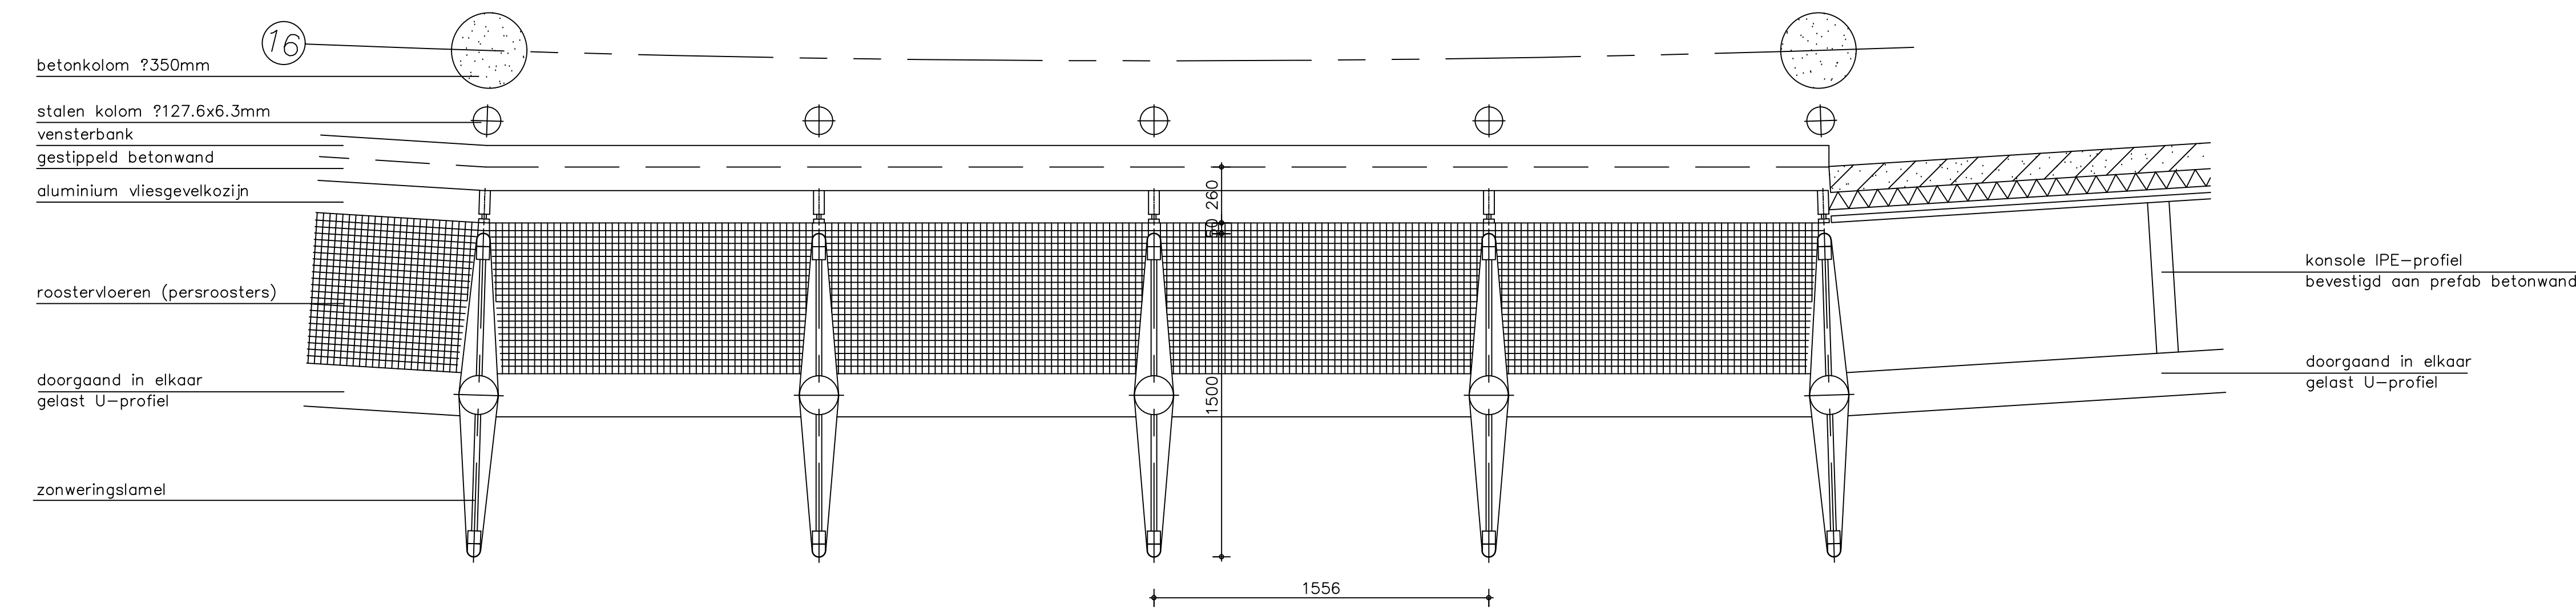

fragment zonweringslamellen 1e verdieping

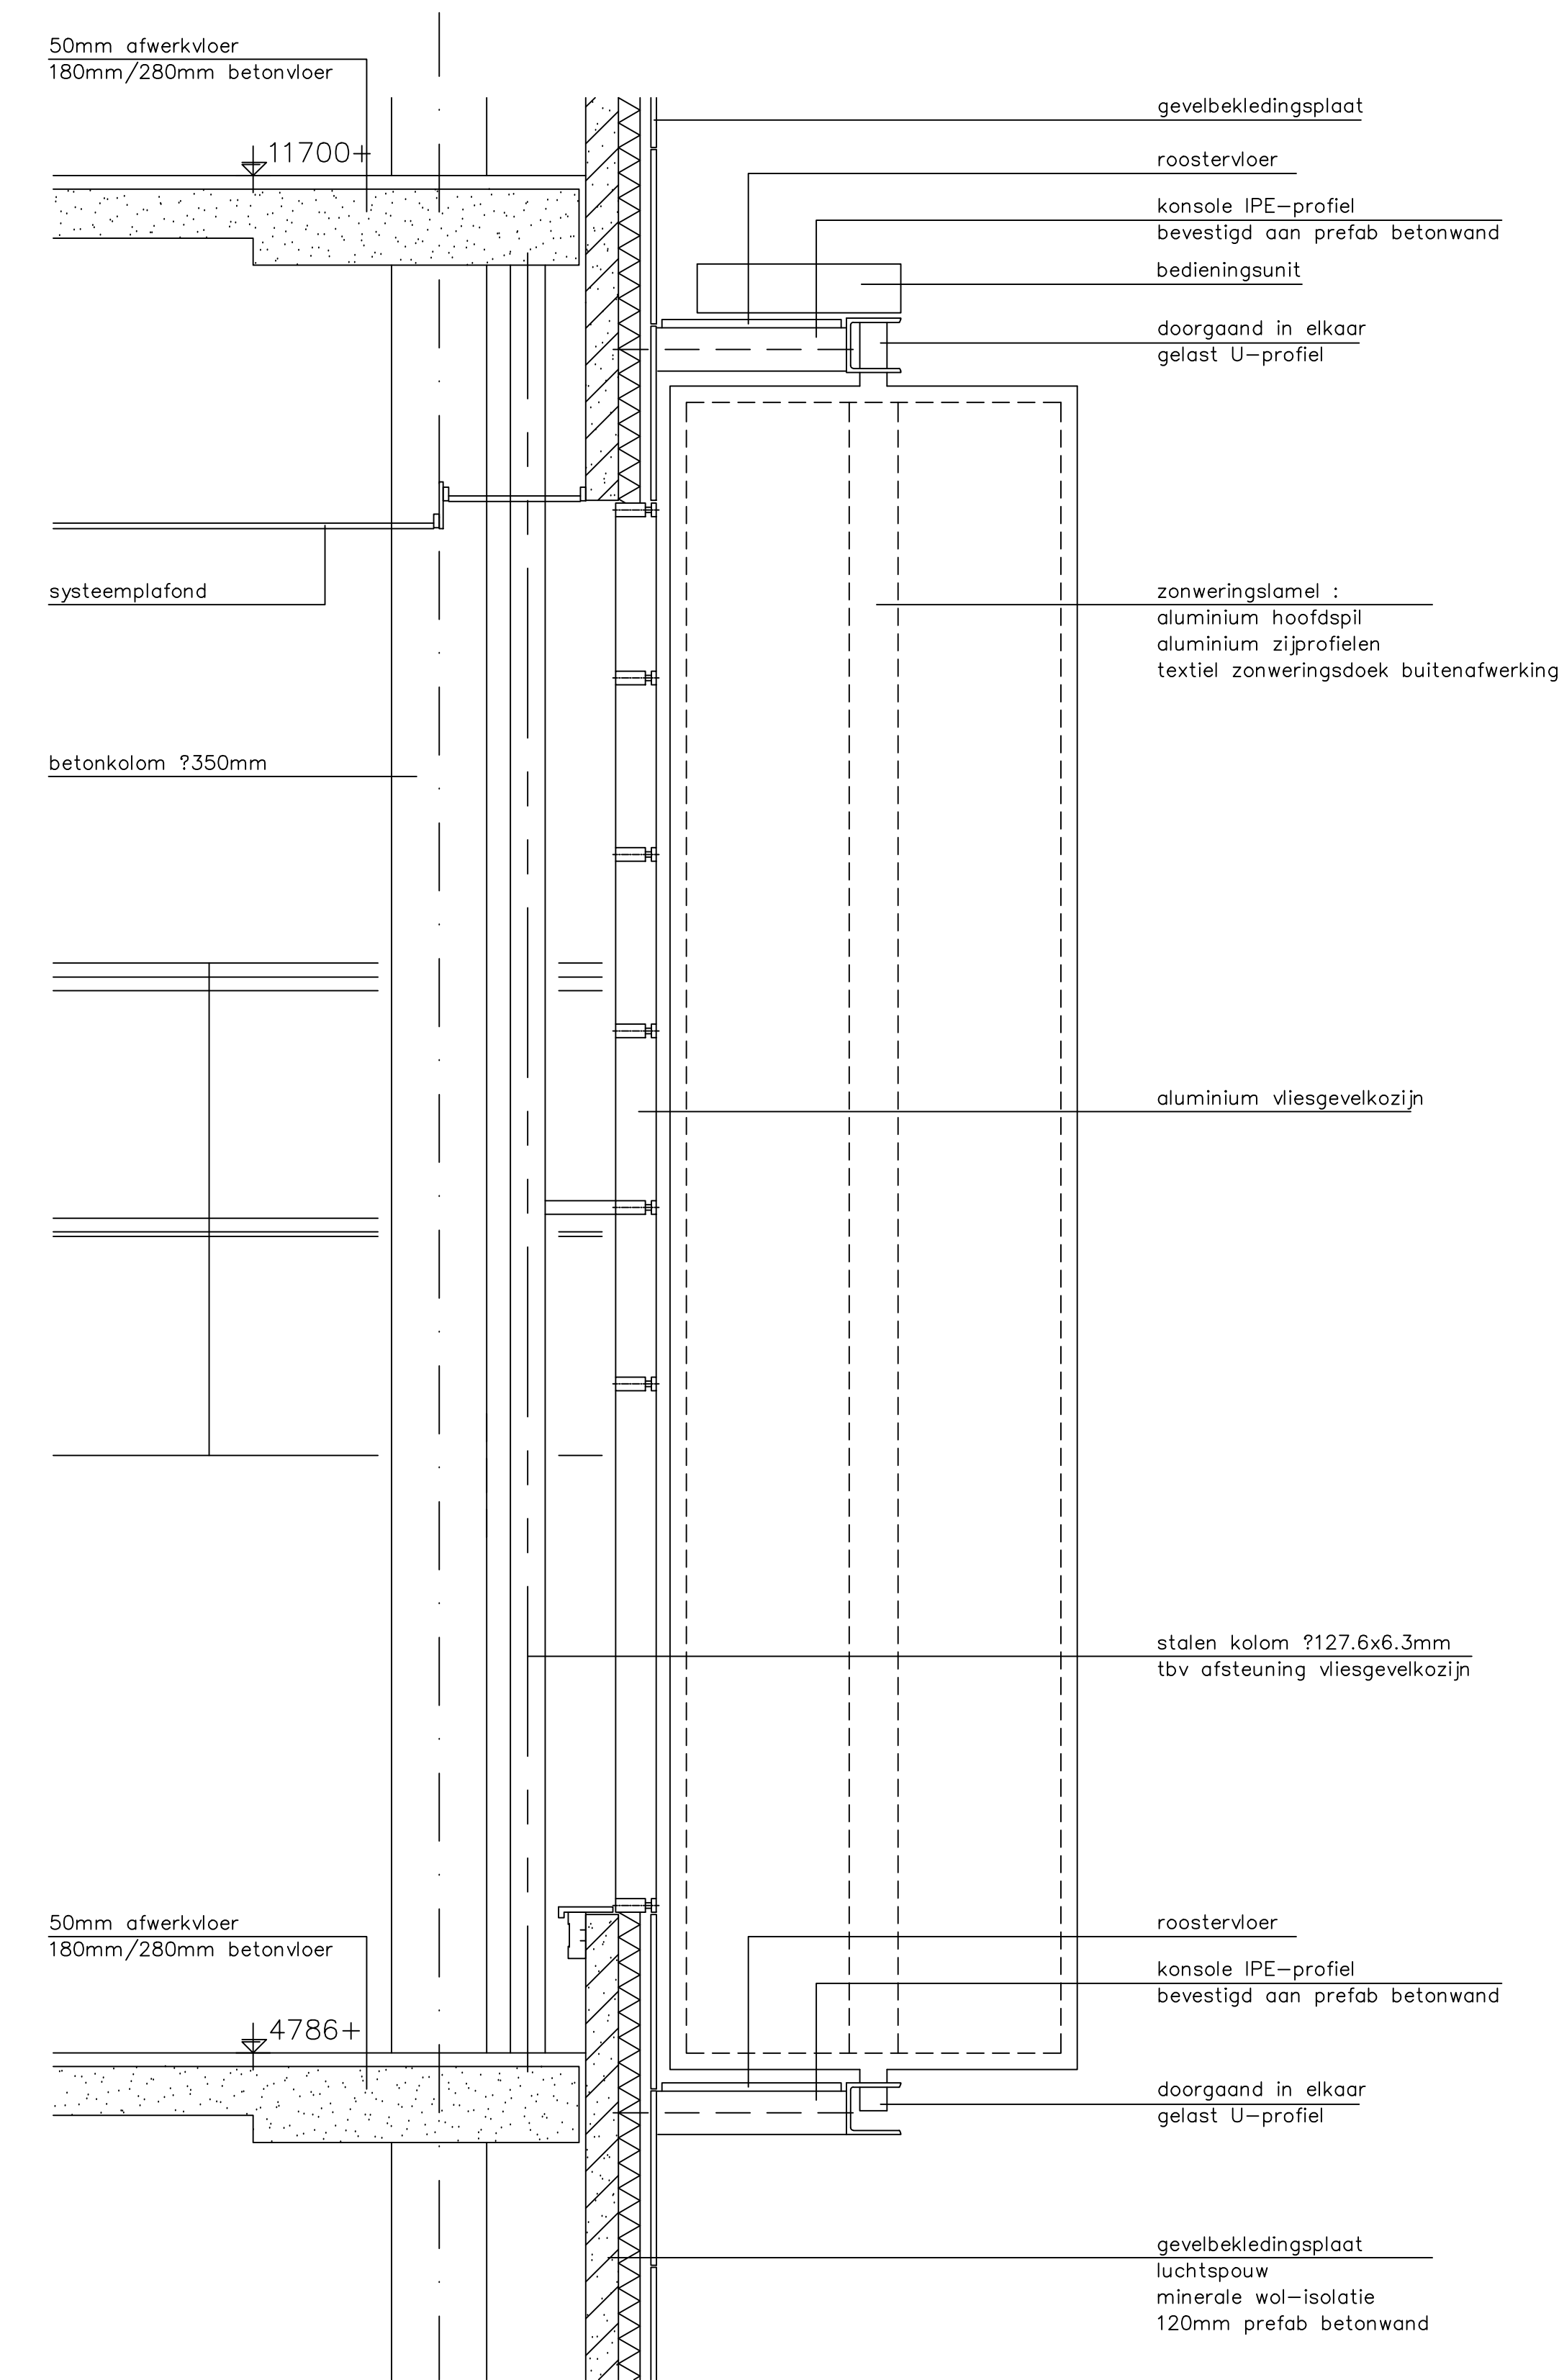

doorsnede J

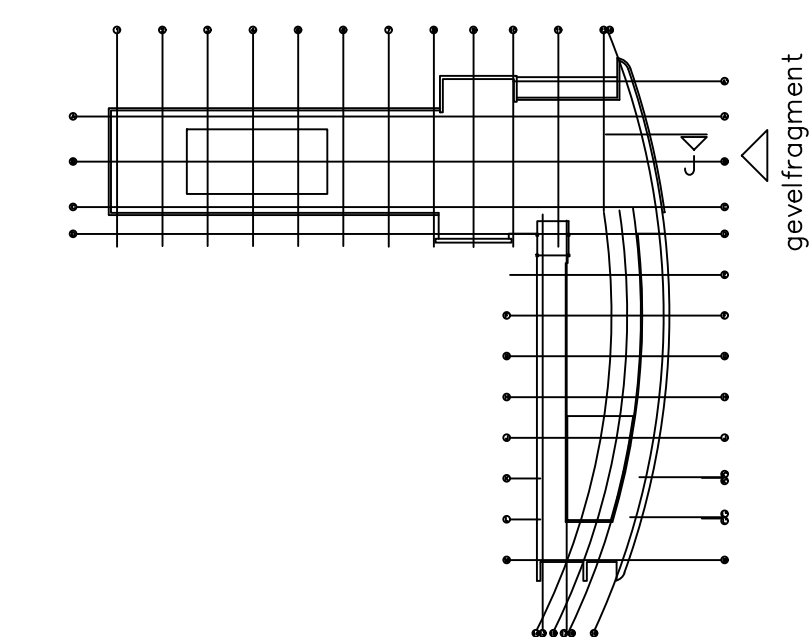

Henk Klunder architecten
Brainpark
KP van der Mandelelaan 100
Postbus 4150
3006 AD Rotterdam
telefoon 010-4523444
telefax 010-4520190

Opdracht : Gemeente Veenendaal
Project : Uitbreiding en verbouwing
Raadhuis Veenendaal
Onderwerp : Bouwvoorbereidingstekening
principe zonweringslamellen

Architecten
H. Klunder
A. van Buuren
ir. B.J. Sybesma
C. Berg
ir. M. de Ruiter

Werk no. : 93680
Schaal : 1:20
Getekend : al
Datum : 03-05-1996
Gewijzigd :

Tekening

b11