


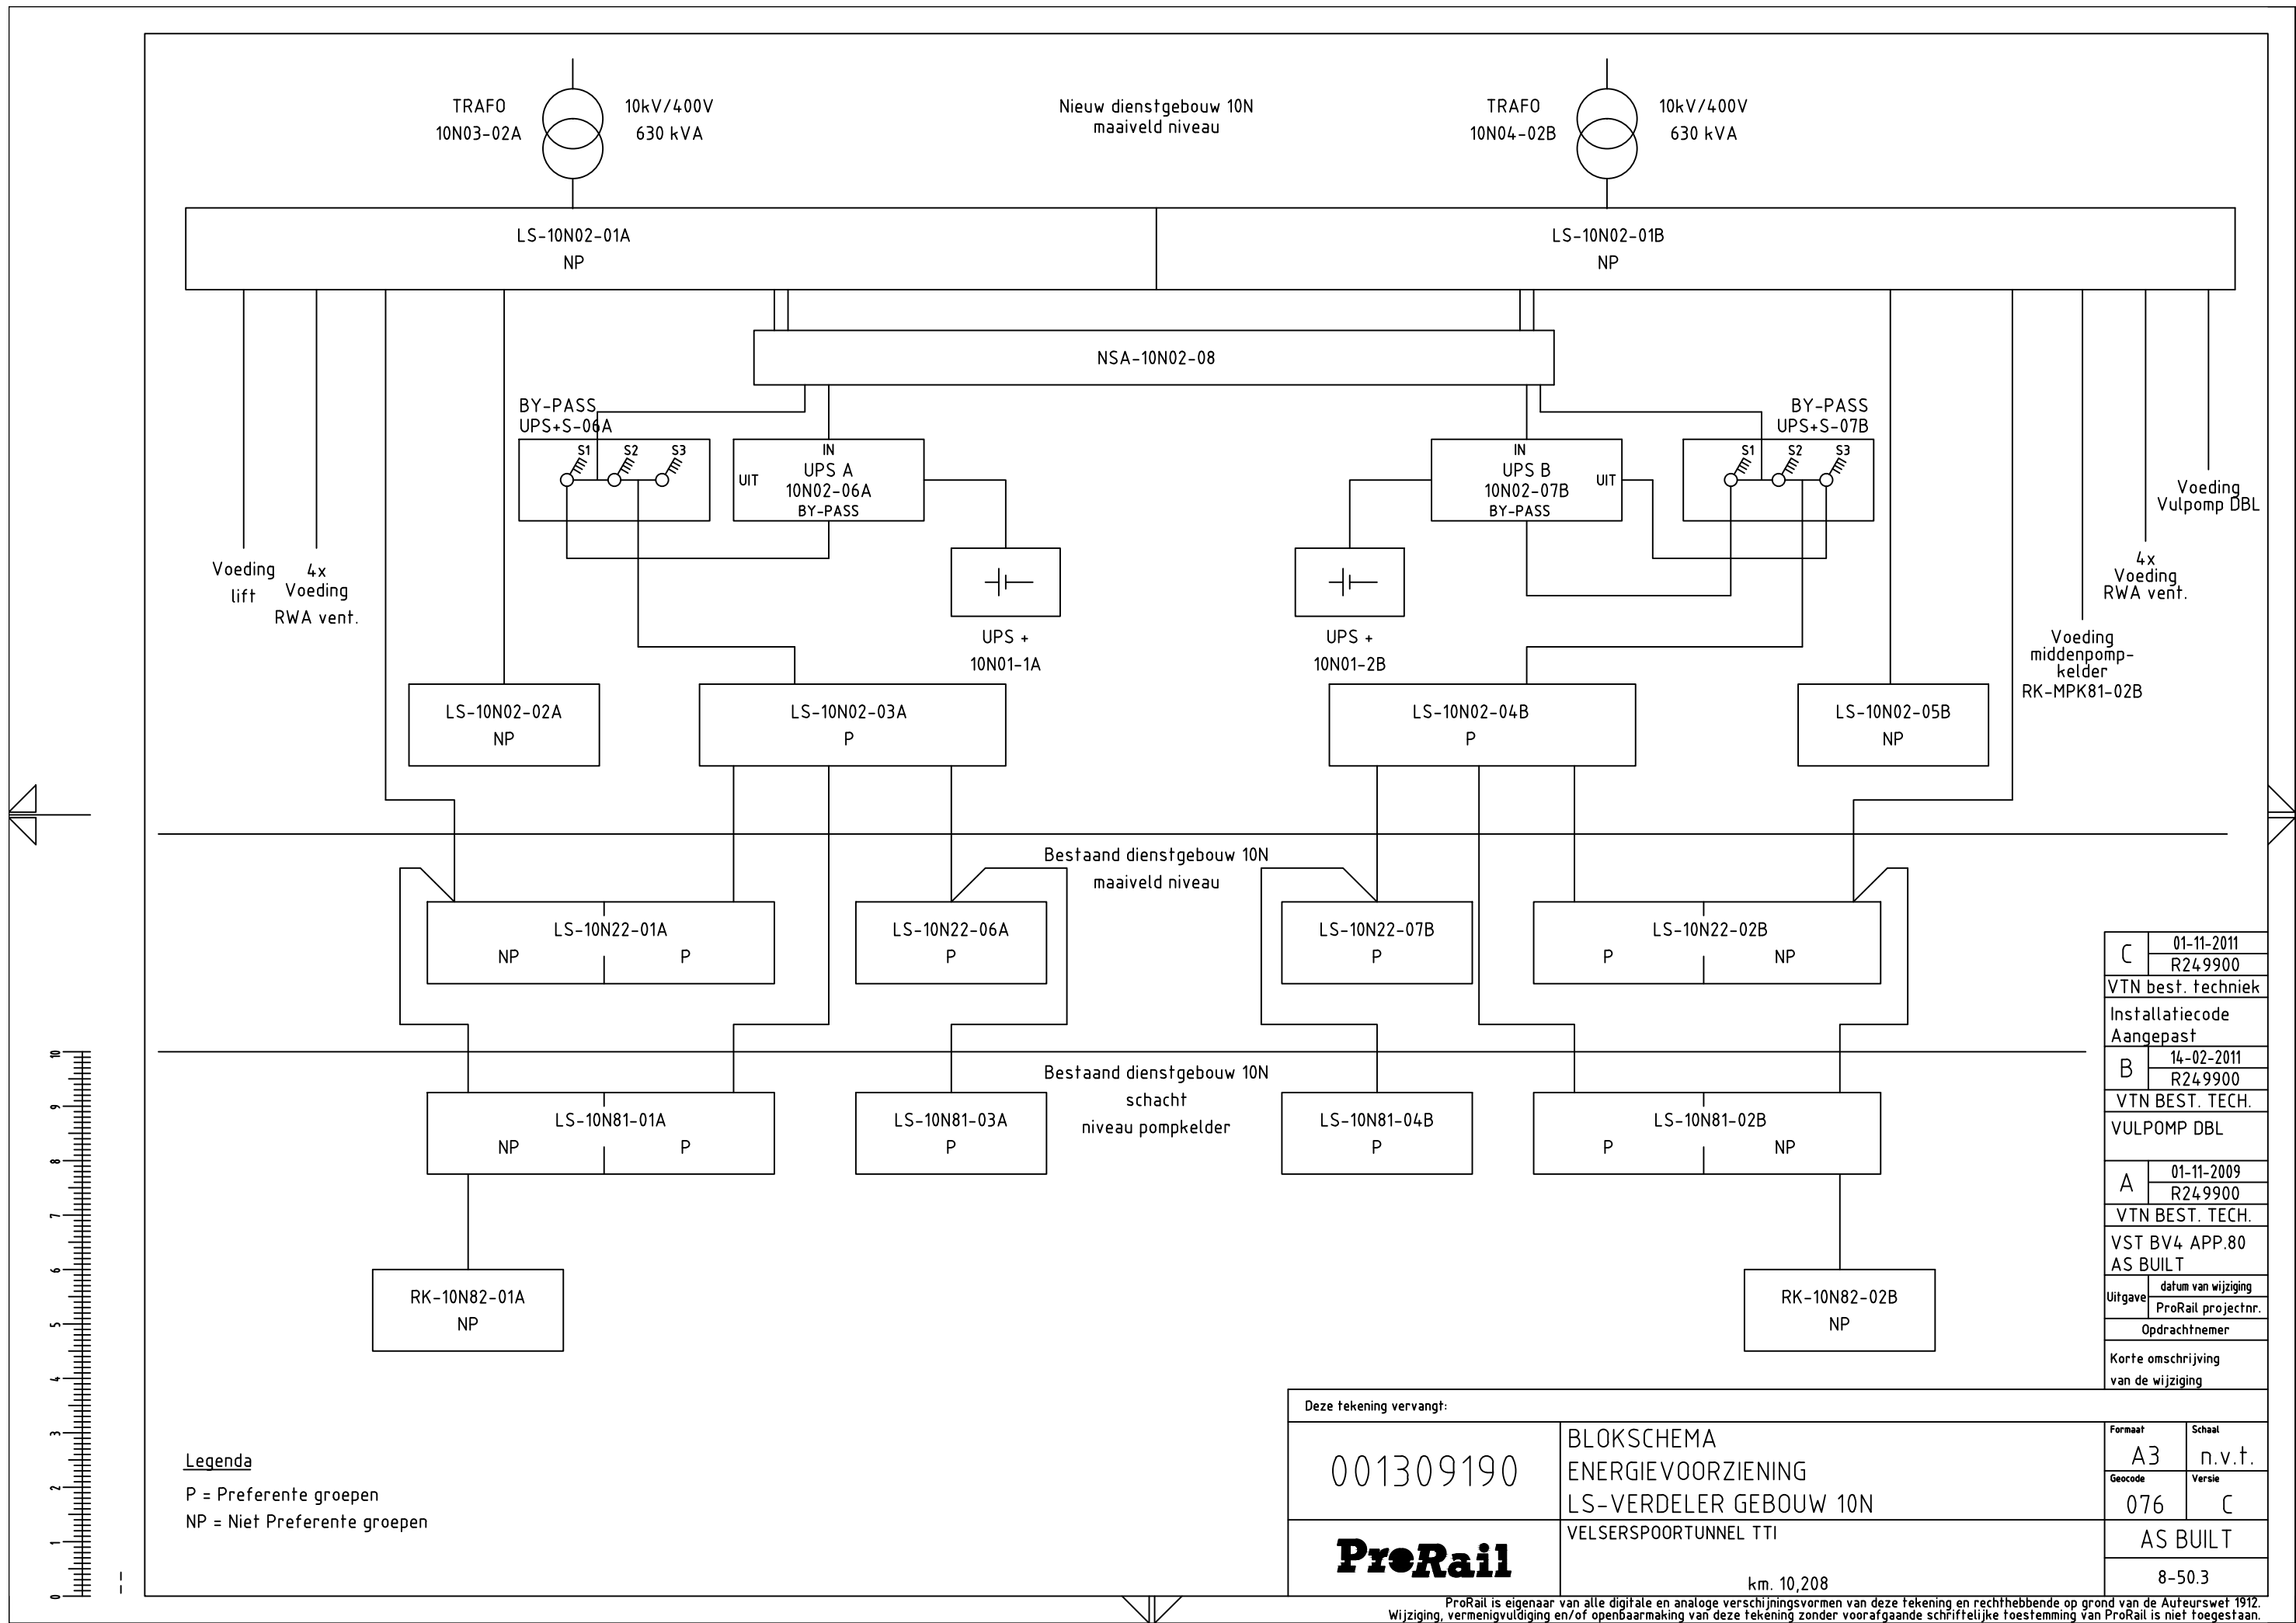

Legenda
P = Preferente groepen
NP = Niet Preferente groepen

C	01-11-2011
	R249900
VTN best. techniek	
Installatiecode Aangepast	
B	14-02-2011
	R249900
VTN BEST. TECH.	
VULPOMP DBL	
A	01-11-2009
	R249900
VTN BEST. TECH.	
VST BV4 APP.80 AS BUILT	
Uitgave	datum van wijziging
	ProRail projectnr.
Opdrachtnemer	
Korte omschrijving van de wijziging	

Deze tekening vervangt:			
001309190	BLOKSCHEMA ENERGIEVOORZIENING LS-VERDELER GEBOUW 10N	Formaat	Schaal
		A3	n.v.t.
ProRail	VELSERSPOORTUNNEL TT1 km. 10,208	Geocode	Versie
		076	C
		AS BUILT	
		8-50.3	

ProRail is eigenaar van alle digitale en analoge verschijningsvormen van deze tekening en rechthebbende op grond van de Auteurswet 1912. Wijziging, vermenigvuldiging en/of openbaarmaking van deze tekening zonder voorafgaande schriftelijke toestemming van ProRail is niet toegestaan.