


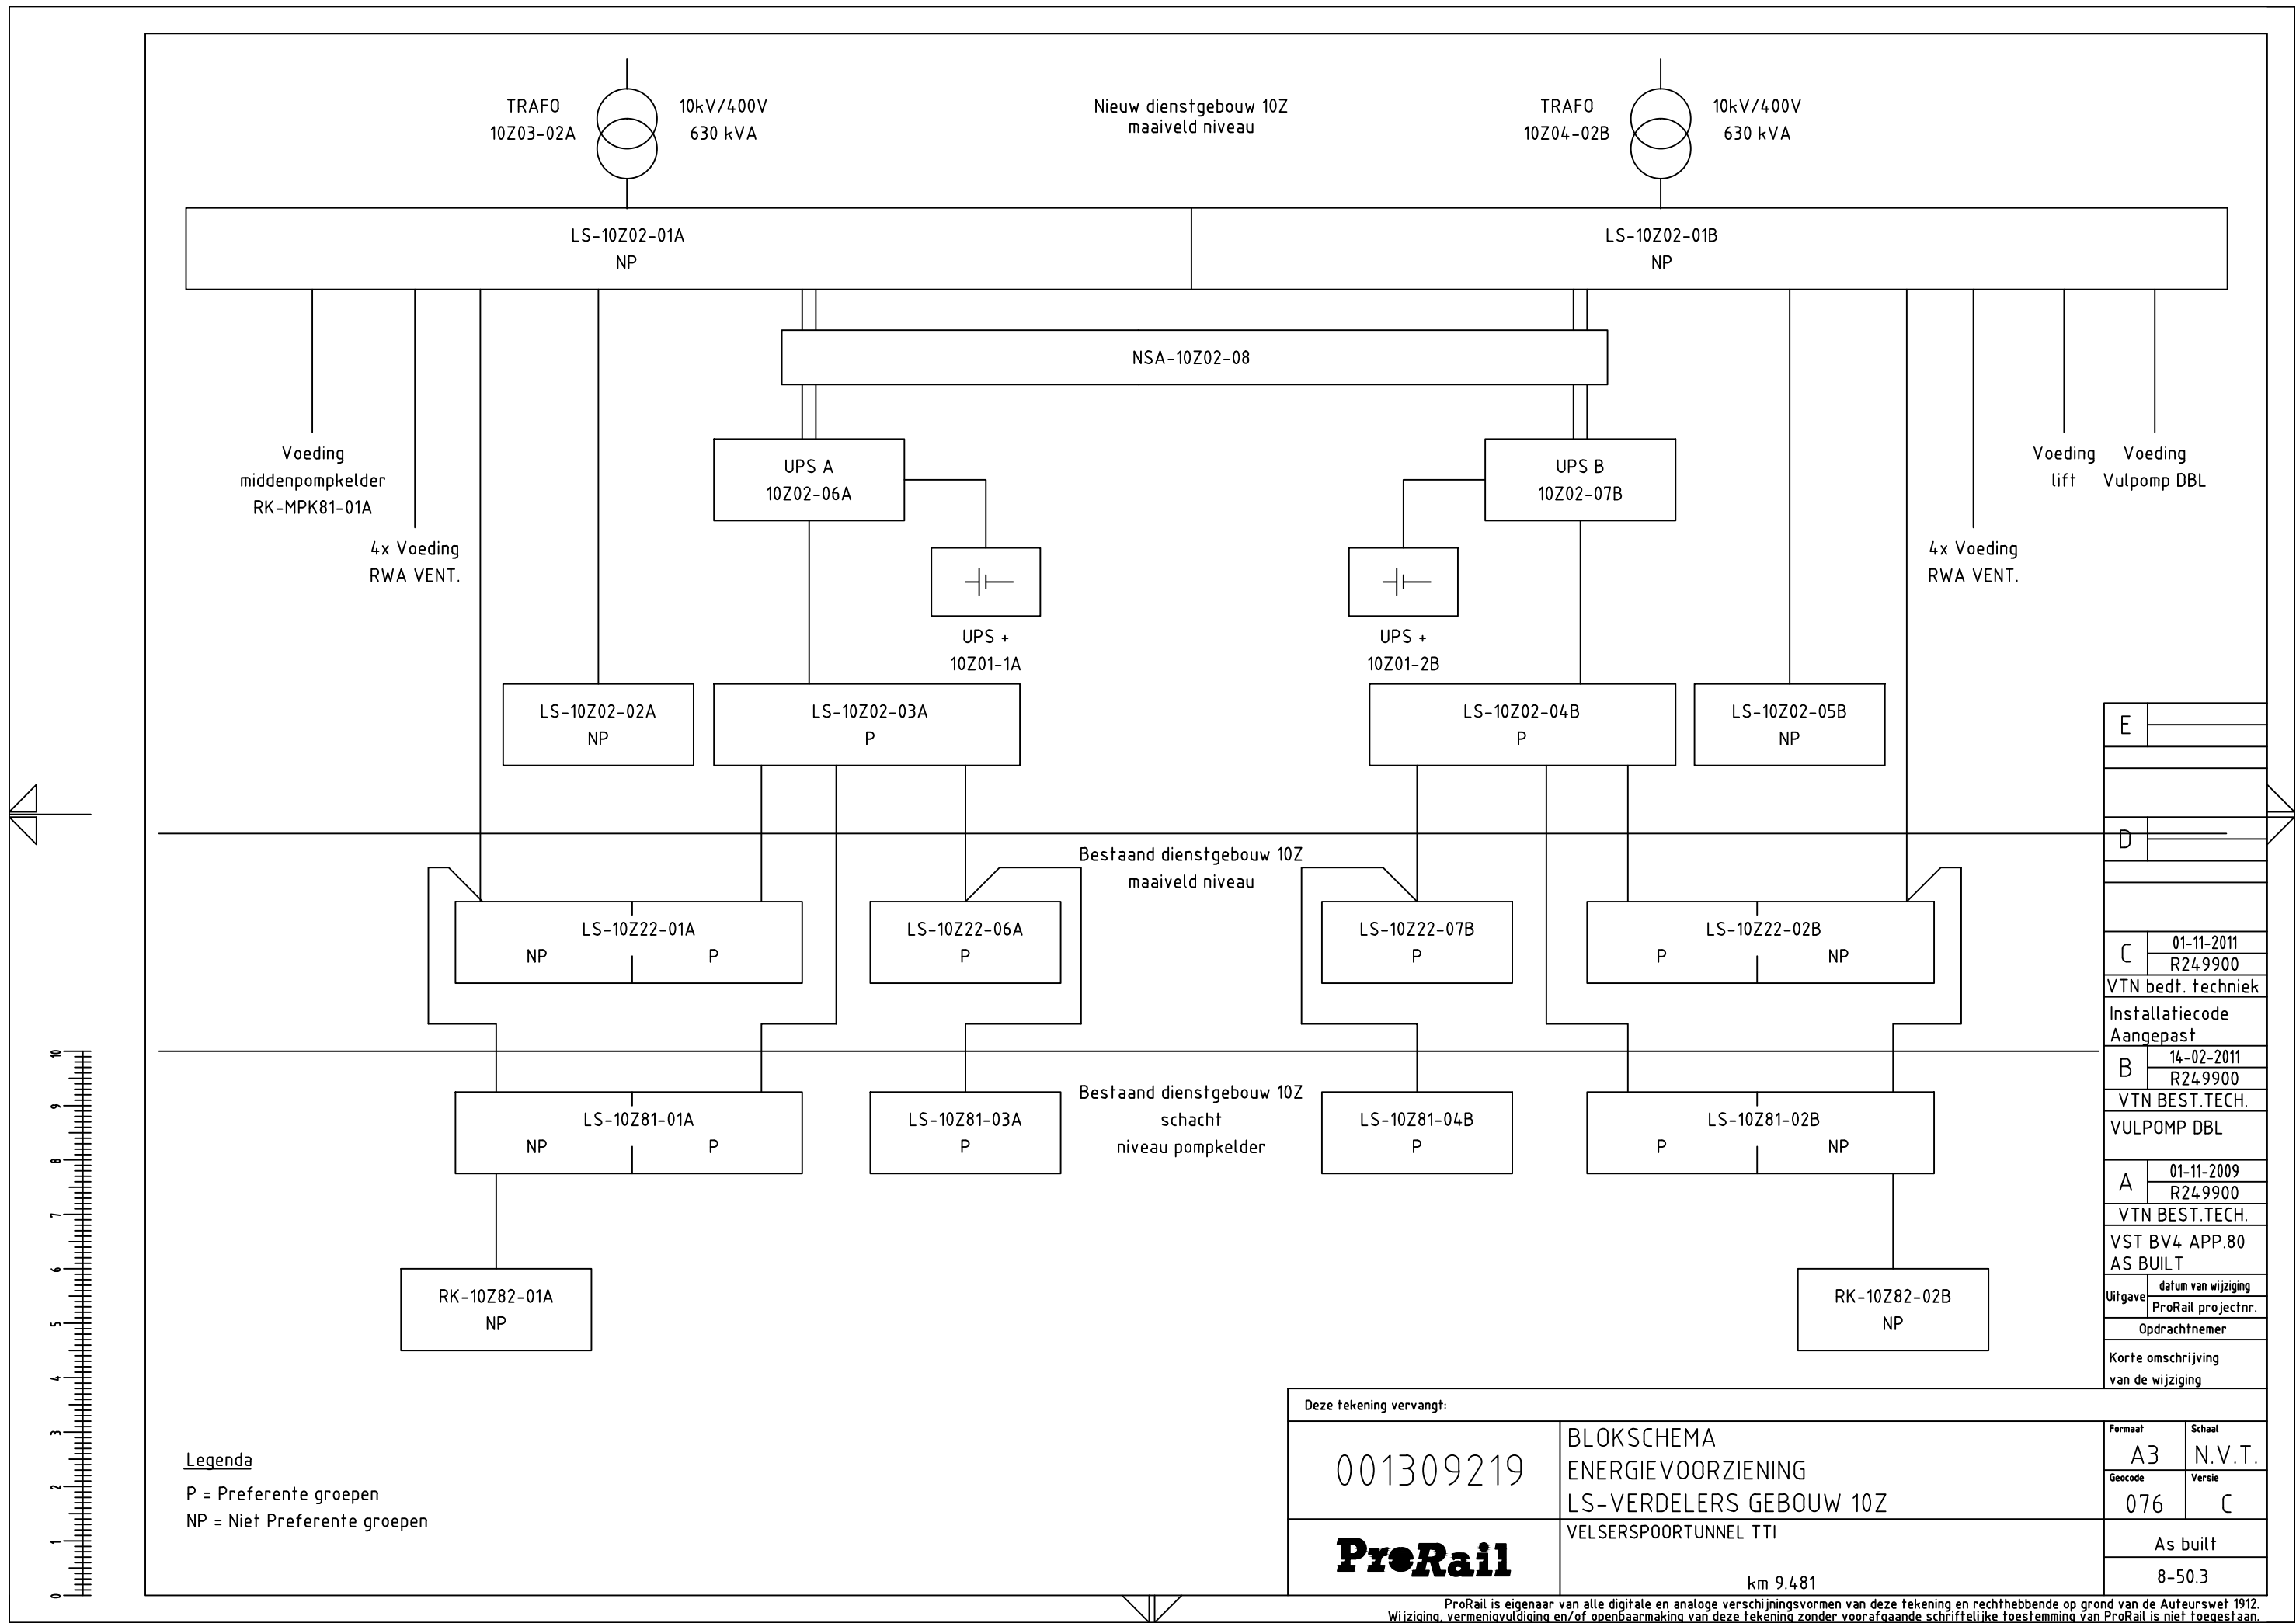

Legenda
P = Preferente groepen
NP = Niet Preferente groepen

Deze tekening vervangt:			
001309219	BLOKSCHEMA ENERGIEVOORZIENING LS-VERDELERS GEBOUW 10Z	Formaat	Schaal
		A3	N.V.T.
ProRail	VELSERSPOORTUNNEL TTI km 9.481	Geocode	Versie
		076	C
		As built	
		8-50.3	

ProRail is eigenaar van alle digitale en analoge verschijningsvormen van deze tekening en rechthebbende op grond van de Auteurswet 1912. Wijziging, vermenigvuldiging en/of openbaarmaking van deze tekening zonder voorafgaande schriftelijke toestemming van ProRail is niet toegestaan.