


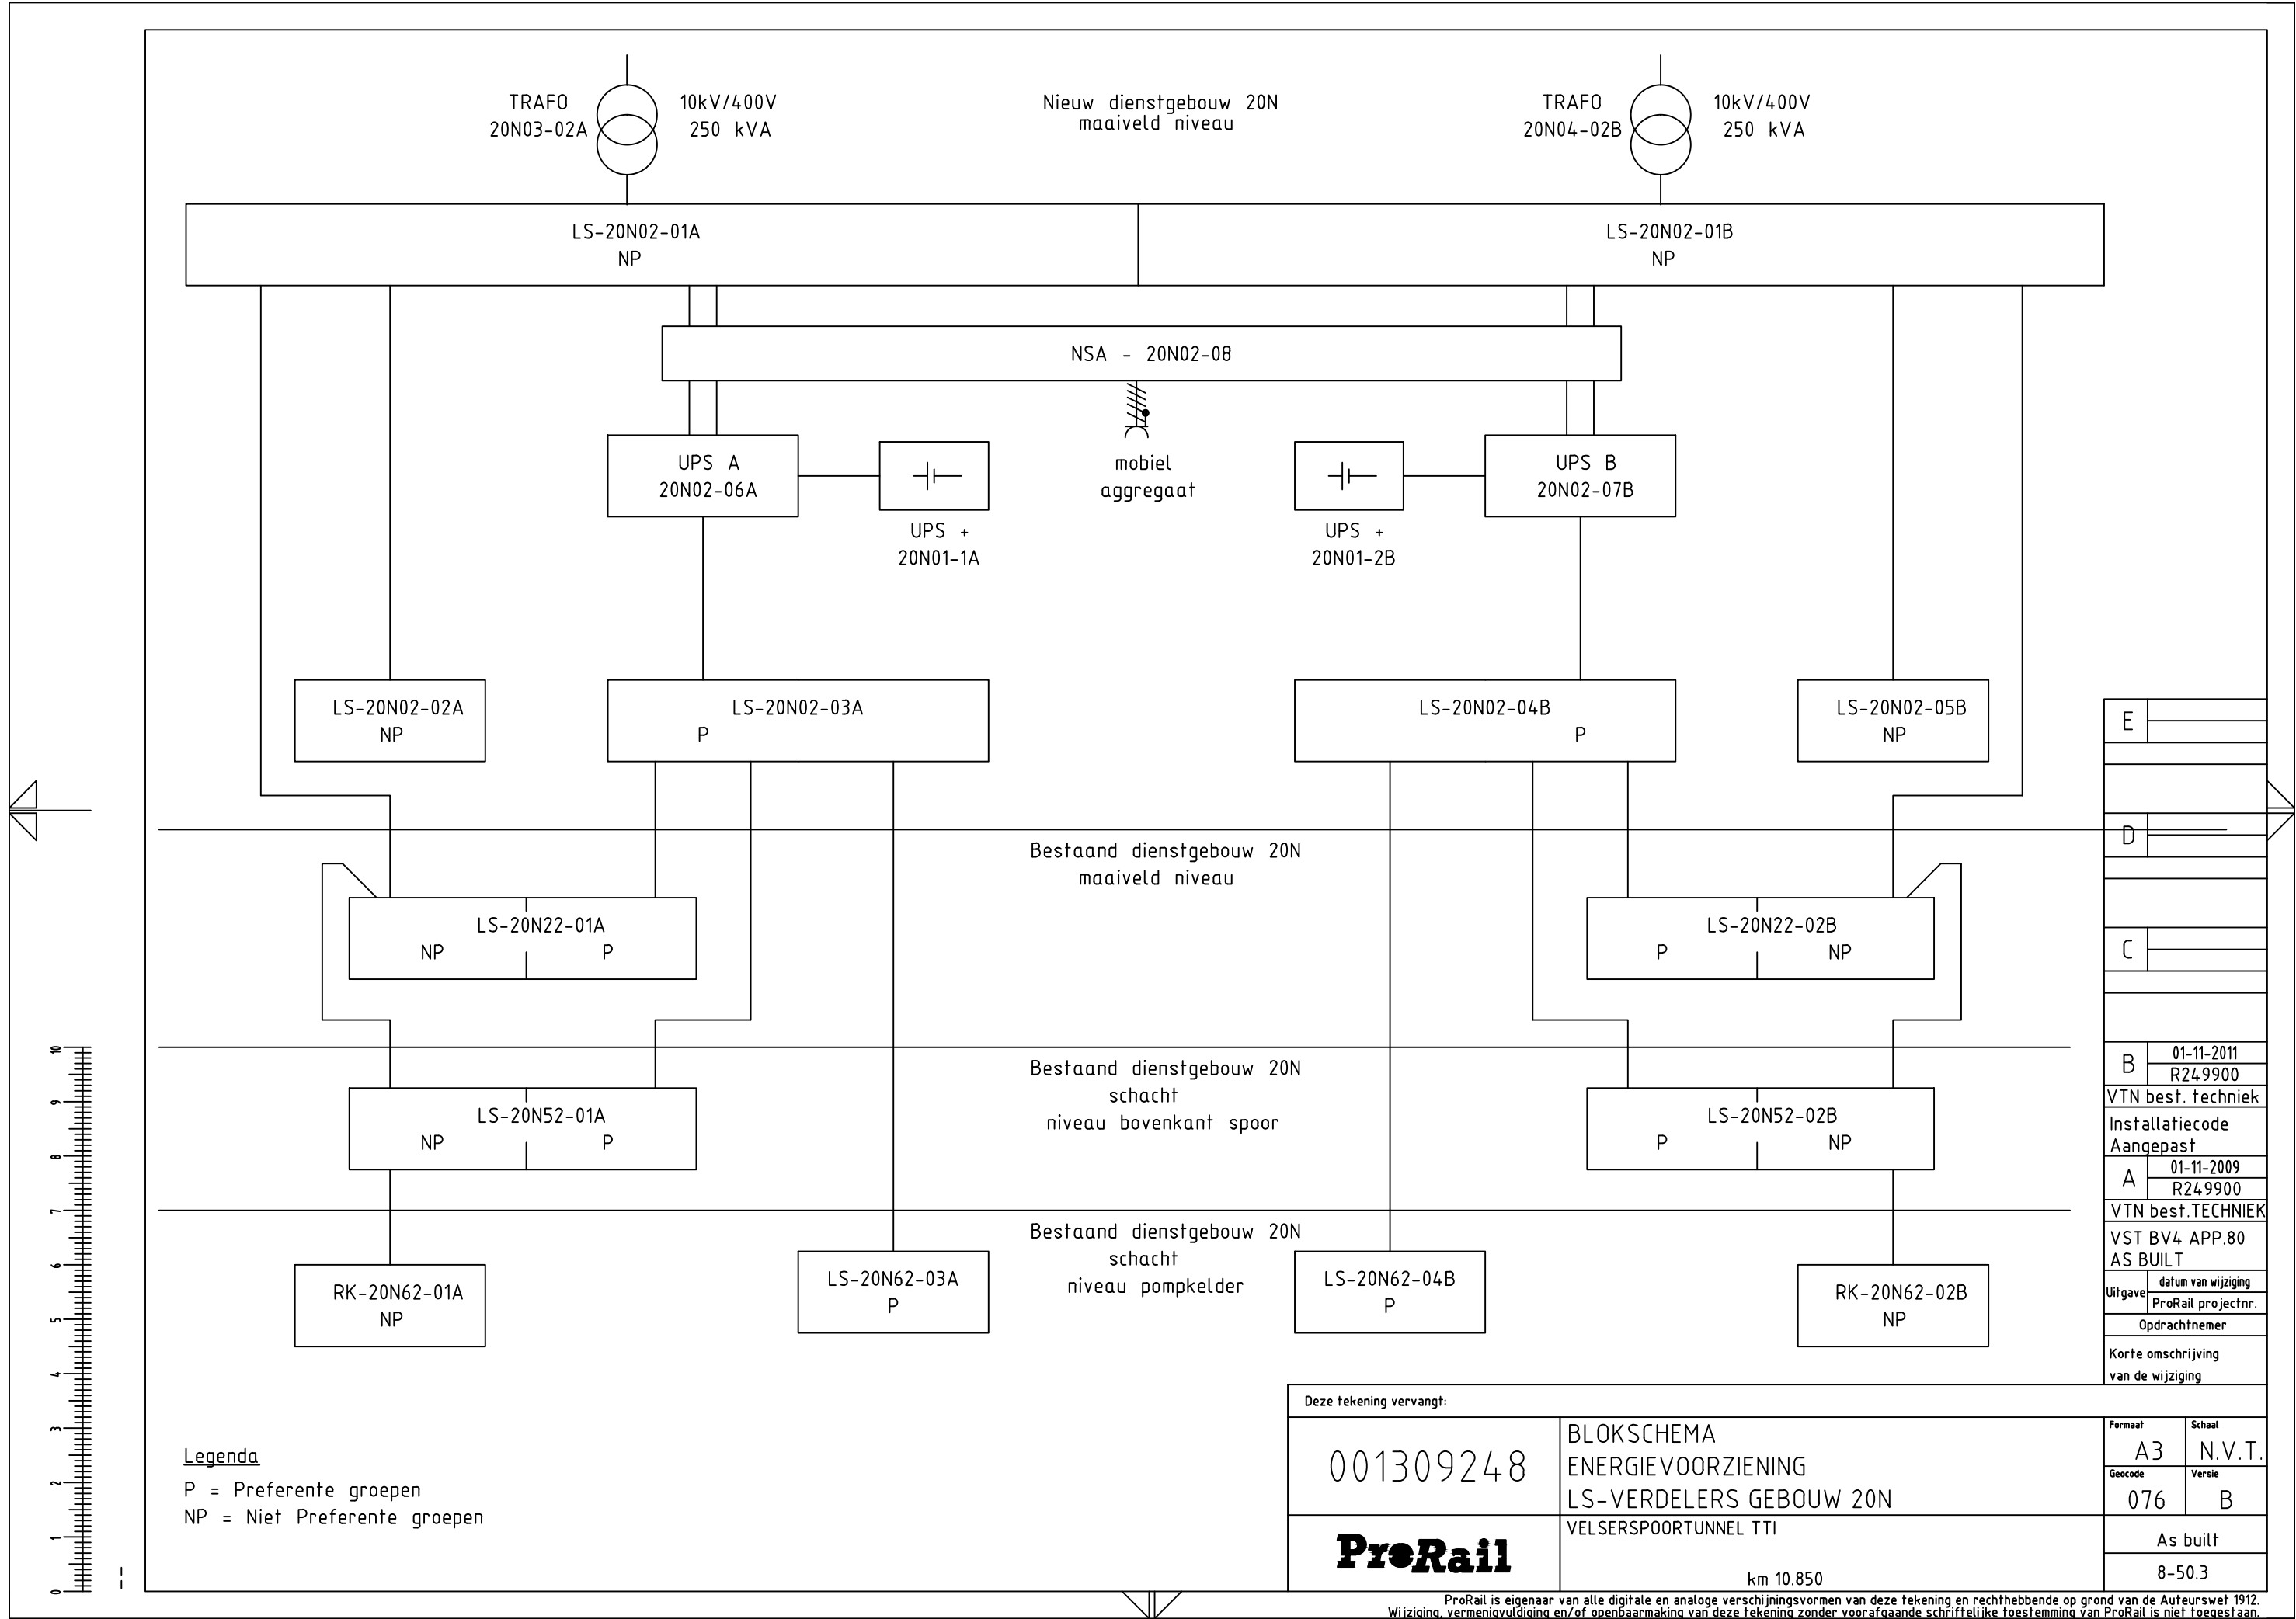

Legenda
P = Preferente groepen
NP = Niet Preferente groepen

Deze tekening vervangt:		BLOKSCHEMA ENERGIEVOORZIENING LS-VERDELERS GEBOUW 20N		Formaat A3	Schaal N.V.T.
001309248		VELSERSPOORTUNNEL TTI		Geocode 076	Versie B
ProRail		km 10.850		As built	
				8-50.3	

E	
D	
C	
B	01-11-2011 R249900
VTN best. techniek	
Installatiecode Aangepast	
A	01-11-2009 R249900
VTN best. TECHNIEK	
VST BV4 APP.80 AS BUILT	
Uitgave	datum van wijziging ProRail projectnr.
Opdrachtnemer	
Korte omschrijving van de wijziging	