


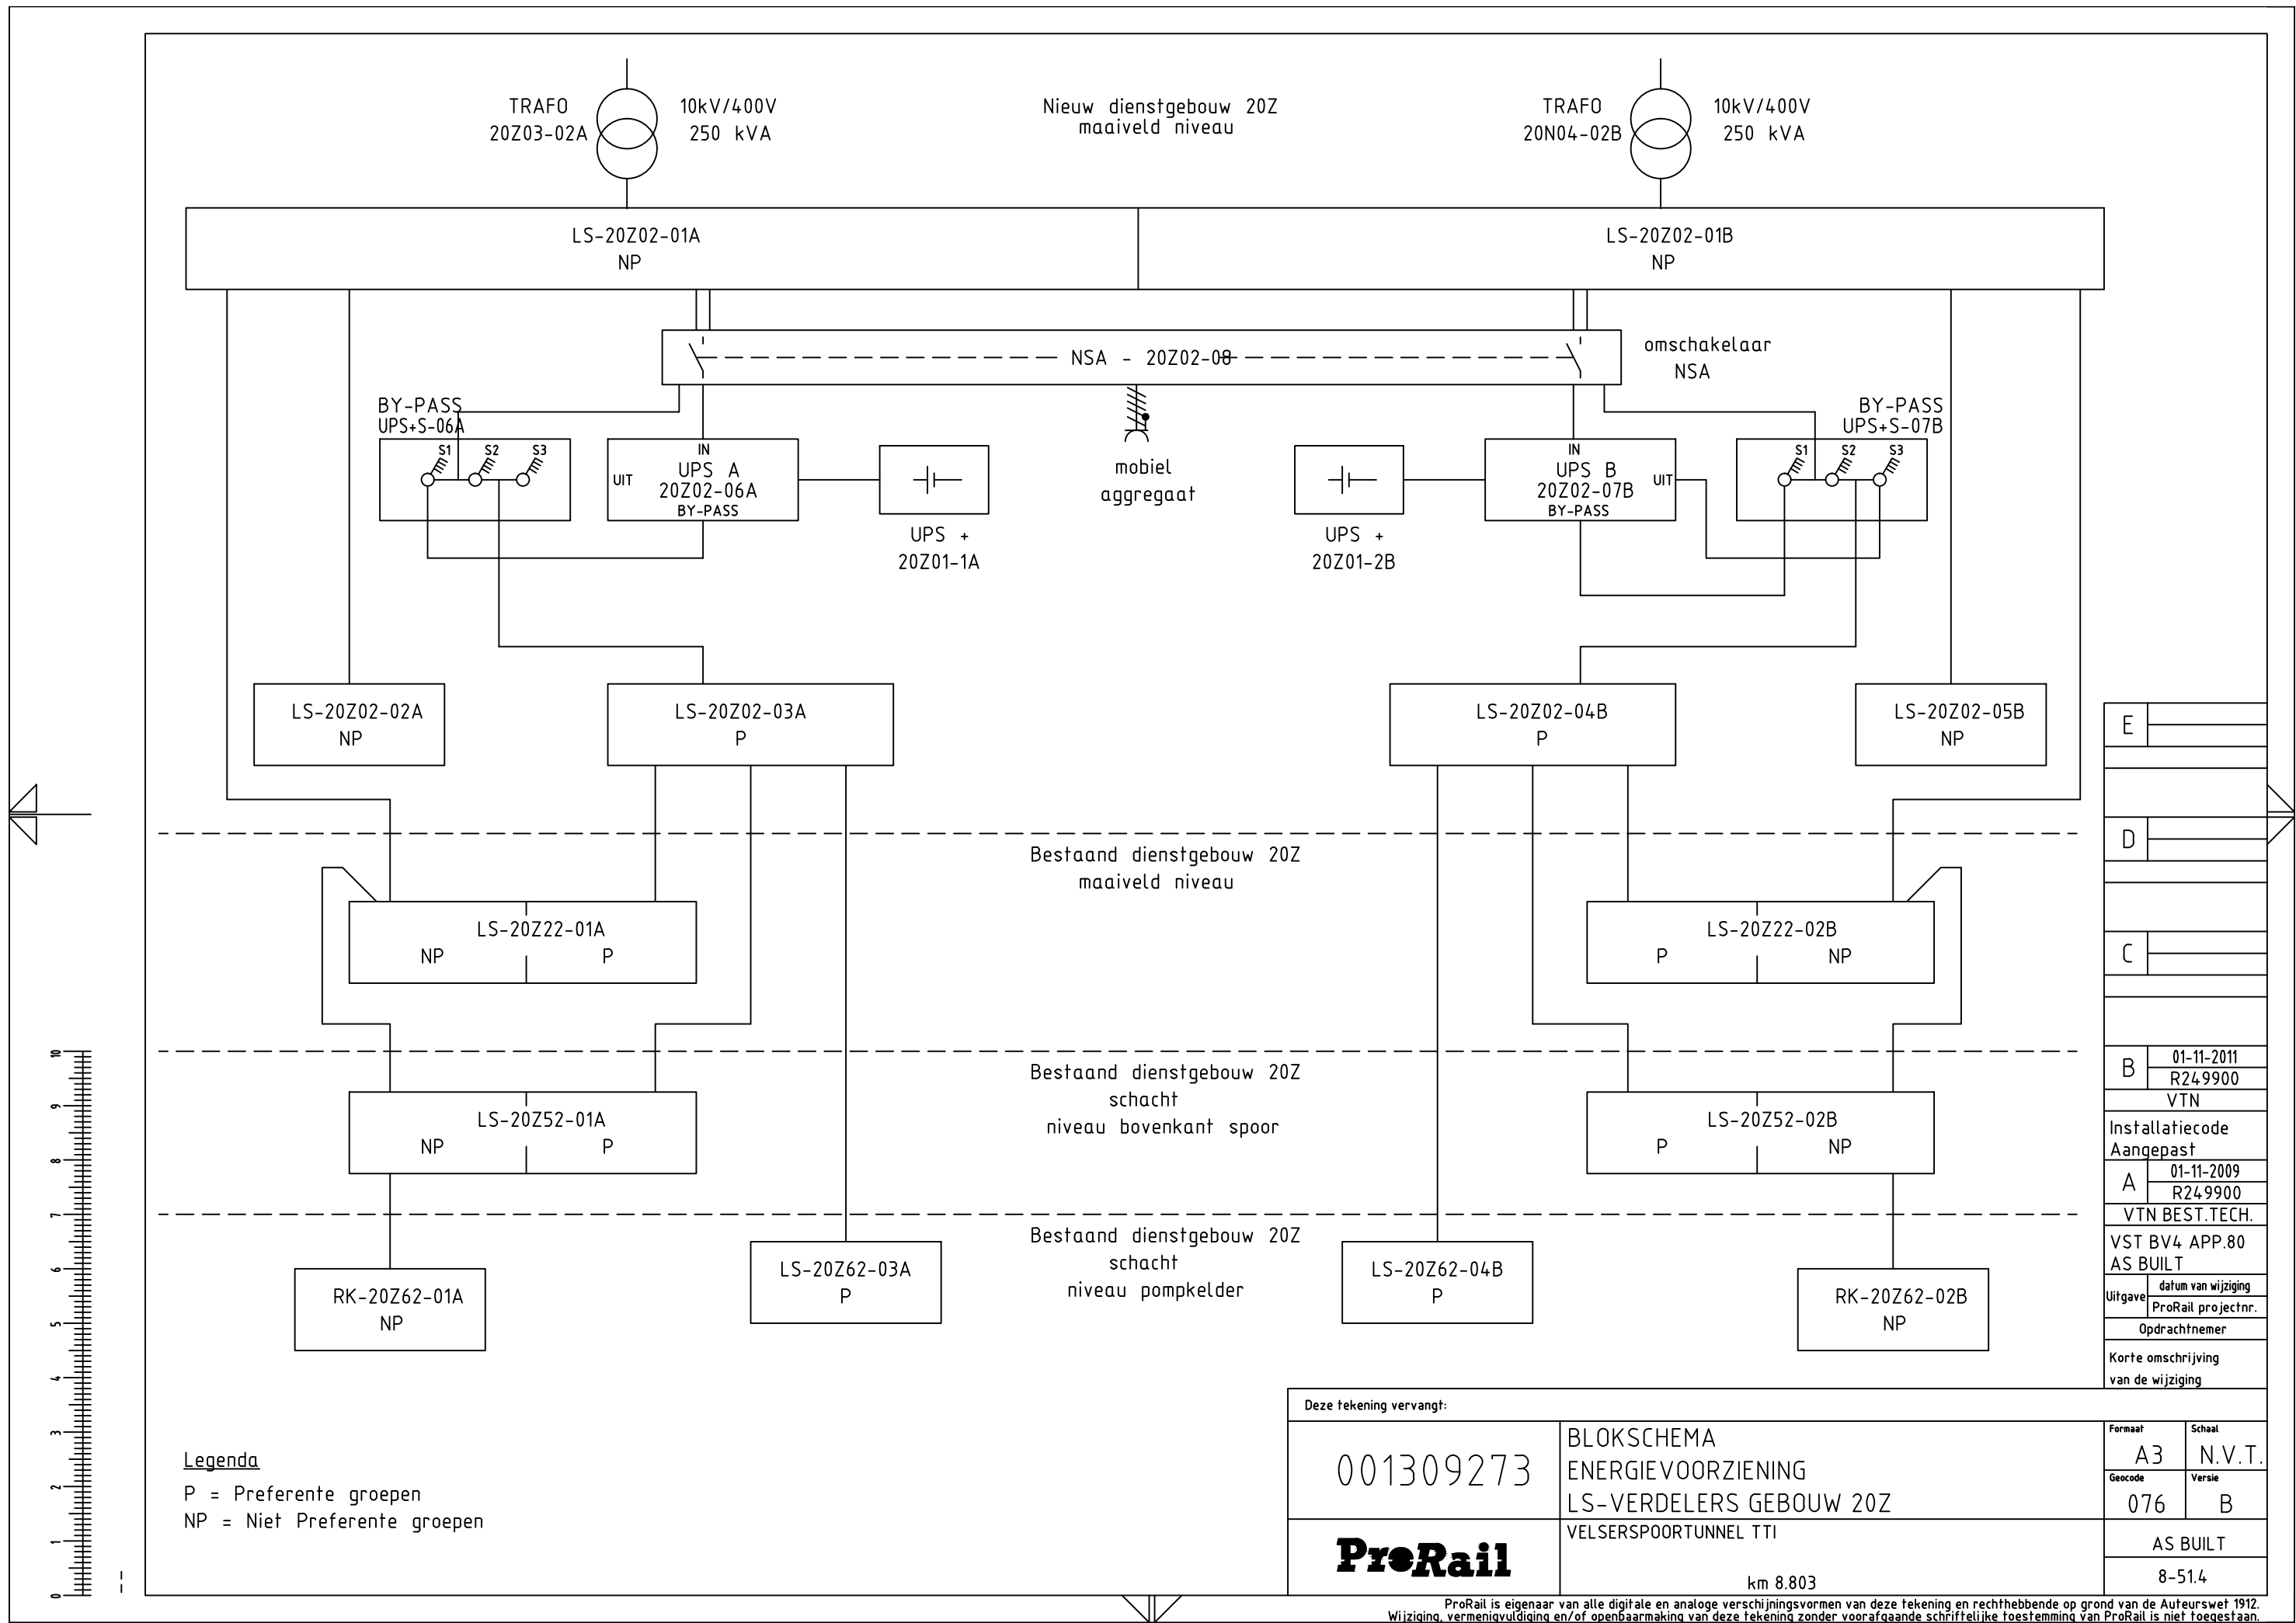

Legenda
P = Preferente groepen
NP = Niet Preferente groepen

Deze tekening vervangt:			
001309273	BLOKSCHEMA ENERGIEVOORZIENING LS-VERDELERS GEBOUW 20Z	Formaat	Schaal
		A3	N.V.T.
ProRail	VELSERSPOORTUNNEL TTI km 8.803	Geocode	Versie
		076	B
		AS BUILT	
		8-51.4	

E	
D	
C	
B	01-11-2011 R249900 VTN
A	01-11-2009 R249900 VTN BEST.TECH.
VST BV4 APP.80 AS BUILT	
Uitgave datum van wijziging ProRail projectnr.	
Opdrachtnemer	
Korte omschrijving van de wijziging	