



Technische Installaties bv

Amsterdam - Geleen - Groningen - Nieuwegein
Nijverdal - Rijswijk - Rotterdam - weert

OBJECT : VELSERSPOORTUNNEL

Objectnummer : 23.4011

ONDERDEEL : LS-VERDELER 10Z02-01A/10Z02-01B

OPDRACHTGEVER : ARCADIS

Status : AS BUILT


Gecontroleerd:

Bijzonderheden :


Vervaardigd op : 11.Mrt.2005

Laatste wijziging : 02.Jul.2007


0	1	2	3	4	5	6	7	8	9
Inhoudsopgave									
Pagina	Kopnaam					Extra veld pagina	Datum		Engineer
=LS+10Z02_01/1	VOORBLAD HOOFDVERDELER LS+10Z02_01A/B						09.Okt.2006		FKE
=LS+10Z02_01/2	Inhoudsopgave						16.Okt.2006		FKE
=LS+10Z02_01/2a	Inhoudsopgave						16.Okt.2006		FKE
=LS+10Z02_01/3	KLEMMENSTROOKDEFINITIES						09.Okt.2006		FKE
=LS+10Z02_01/5	AANZICHTTEKENING HOOFDVERDELER LS+10Z02_01A/01B					STROOMKRINGSCHEMA	09.Okt.2006		FKE
=LS+10Z02_01/6	INDELIGSTEKENING HOOFDVERDELER LS+10Z02_01A/01B					STROOMKRINGSCHEMA	09.Okt.2006		FKE
=LS+10Z02_01/7	MATERIAALLIJST HOOFDVERDELER LS+10Z02_01A/B					MATERIAALLIJST	09.Okt.2006		FKE
=LS+10Z02_01/10	HOOFDSTROOM LS+10Z02_01A INKOMENDE TRANSFORMATOR VOEDING					STROOMKRINGSCHEMA	11.Okt.2006		FKE
=LS+10Z02_01/11	HOOFDSTROOM LS+10Z02_01A NETWACHTER EN ENERGIEMONITOR TRANSFORMATOR VOEDING					STROOMKRINGSCHEMA	09.Okt.2006		FKE
=LS+10Z02_01/12	HOOFDSTROOM LS+10Z02_01A TEMPERATUUR MONITOR TRANSFORMATOR 10Z03_02A					STROOMKRINGSCHEMA	09.Okt.2006		FKE
=LS+10Z02_01/20	HOOFDSTROOM LS+10Z02_01A AFGAANDE GROEPEN					STROOMKRINGSCHEMA	09.Okt.2006		FKE
=LS+10Z02_01/21	HOOFDSTROOM LS+10Z02_01A AFGAANDE GROEPEN					STROOMKRINGSCHEMA	09.Okt.2006		FKE
=LS+10Z02_01/22	HOOFDSTROOM LS+10Z02_01A AFGAANDE GROEPEN					STROOMKRINGSCHEMA	09.Okt.2006		FKE
=LS+10Z02_01/23	HOOFDSTROOM LS+10Z02_01A AFGAANDE GROEPEN					STROOMKRINGSCHEMA	09.Okt.2006		FKE
=LS+10Z02_01/25	HOOFDSTROOM KOPPELSCHAKELAAR					STROOMKRINGSCHEMA	11.Okt.2006		FKE
=LS+10Z02_01/30	HOOFDSTROOM LS+10Z02_01B AFGAANDE GROEPEN					STROOMKRINGSCHEMA	09.Okt.2006		FKE
=LS+10Z02_01/31	HOOFDSTROOM LS+10Z02_01B AFGAANDE GROEPEN					STROOMKRINGSCHEMA	09.Okt.2006		FKE
=LS+10Z02_01/32	HOOFDSTROOM LS+10Z02_01B AFGAANDE GROEPEN					STROOMKRINGSCHEMA	09.Okt.2006		FKE
=LS+10Z02_01/33	HOOFDSTROOM LS+10Z02_01B AFGAANDE GROEPEN					STROOMKRINGSCHEMA	09.Okt.2006		FKE
=LS+10Z02_01/38	HOOFDSTROOM LS+10Z02_01B TEMPERATUUR MONITOR TRANSFORMATOR 10Z04_02B					STROOMKRINGSCHEMA	09.Okt.2006		FKE
=LS+10Z02_01/39	HOOFDSTROOM LS+10Z02_01B NETWACHTER EN ENERGIEMONITOR TRANSFORMATOR VOEDING					STROOMKRINGSCHEMA	09.Okt.2006		FKE
=LS+10Z02_01/40	HOOFDSTROOM LS+10Z02_01B INKOMENDE TRANSFORMATOR VOEDING					STROOMKRINGSCHEMA	11.Okt.2006		FKE
=LS+10Z02_01/50	STUURSTROOM LS+10Z02_01 PINP-PONG SCHAKELING					STROOMKRINGSCHEMA	11.Okt.2006		FKE
=LS+10Z02_01/51	STUURSTROOM LS+10Z02_01 PINP-PONG SCHAKELING TRAFO A en TRAFO B					STROOMKRINGSCHEMA	11.Okt.2006		FKE
=LS+10Z02_01/52	STUURSTROOM LS+10Z02_01 PINP-PONG SCHAKELING KOPPELSCHAKELAAR					STROOMKRINGSCHEMA	11.Okt.2006		FKE
=LS+10Z02_01/54	STUURSTROOM LS+10Z02_01 STORINGSCONTACTEN HOOFDSCHAKELAARS					STROOMKRINGSCHEMA	11.Okt.2006		FKE
=LS+10Z02_01/55	STUURSTROOM LS+10Z02_01 UITSCHAKELEN EN BLOKKEREN HOOFDSCHAKELAARS					STROOMKRINGSCHEMA	09.Okt.2006		FKE
=LS+10Z02_01/60	STUURSTROOM LS+10Z02_01A SPANNINGSVRIJE CONTACTEN					STUURSTROOMSCHEMA	11.Okt.2006		FKE
=LS+10Z02_01/61	STUURSTROOM LS+10Z02_01A SPANNINGSVRIJE CONTACTEN					STUURSTROOMSCHEMA	09.Okt.2006		FKE
=LS+10Z02_01/62	STUURSTROOM LS+10Z02_01A SPANNINGSVRIJE CONTACTEN					STUURSTROOMSCHEMA	09.Okt.2006		FKE

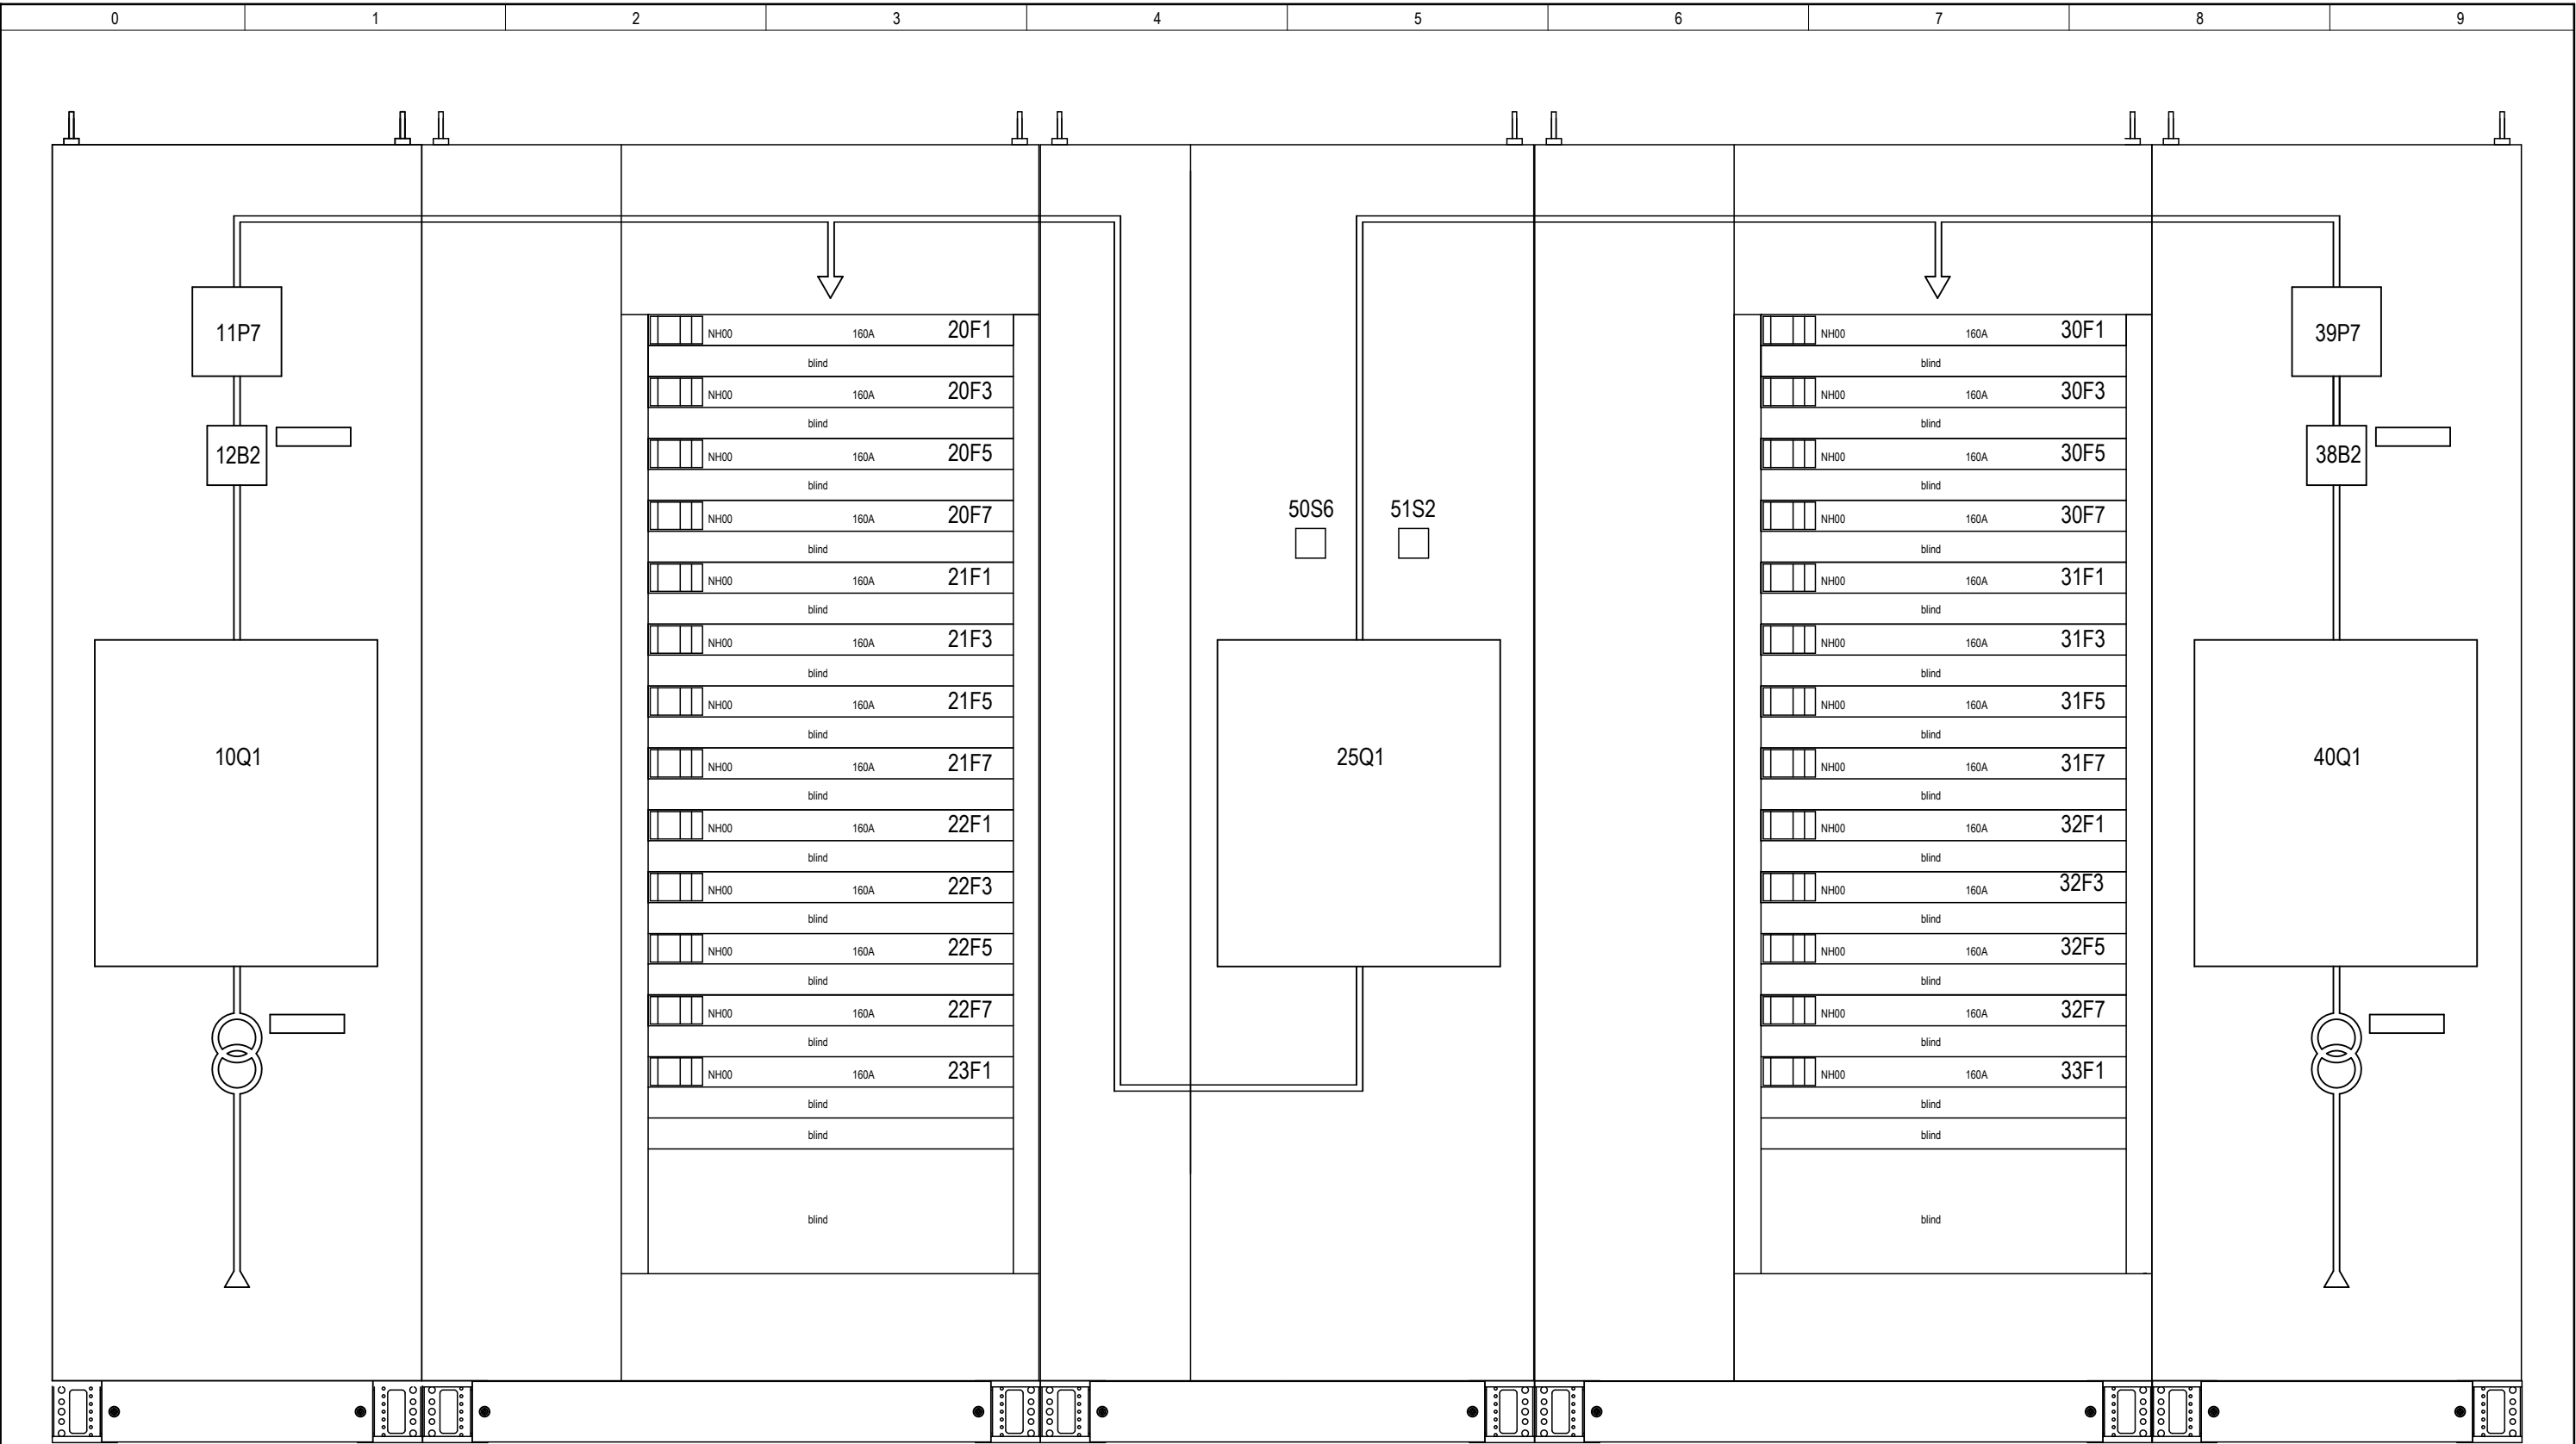



① deelmontageplaten voor overige apparatuur inclusief mespatronenlastscheider voor overspanningsbeveiliging

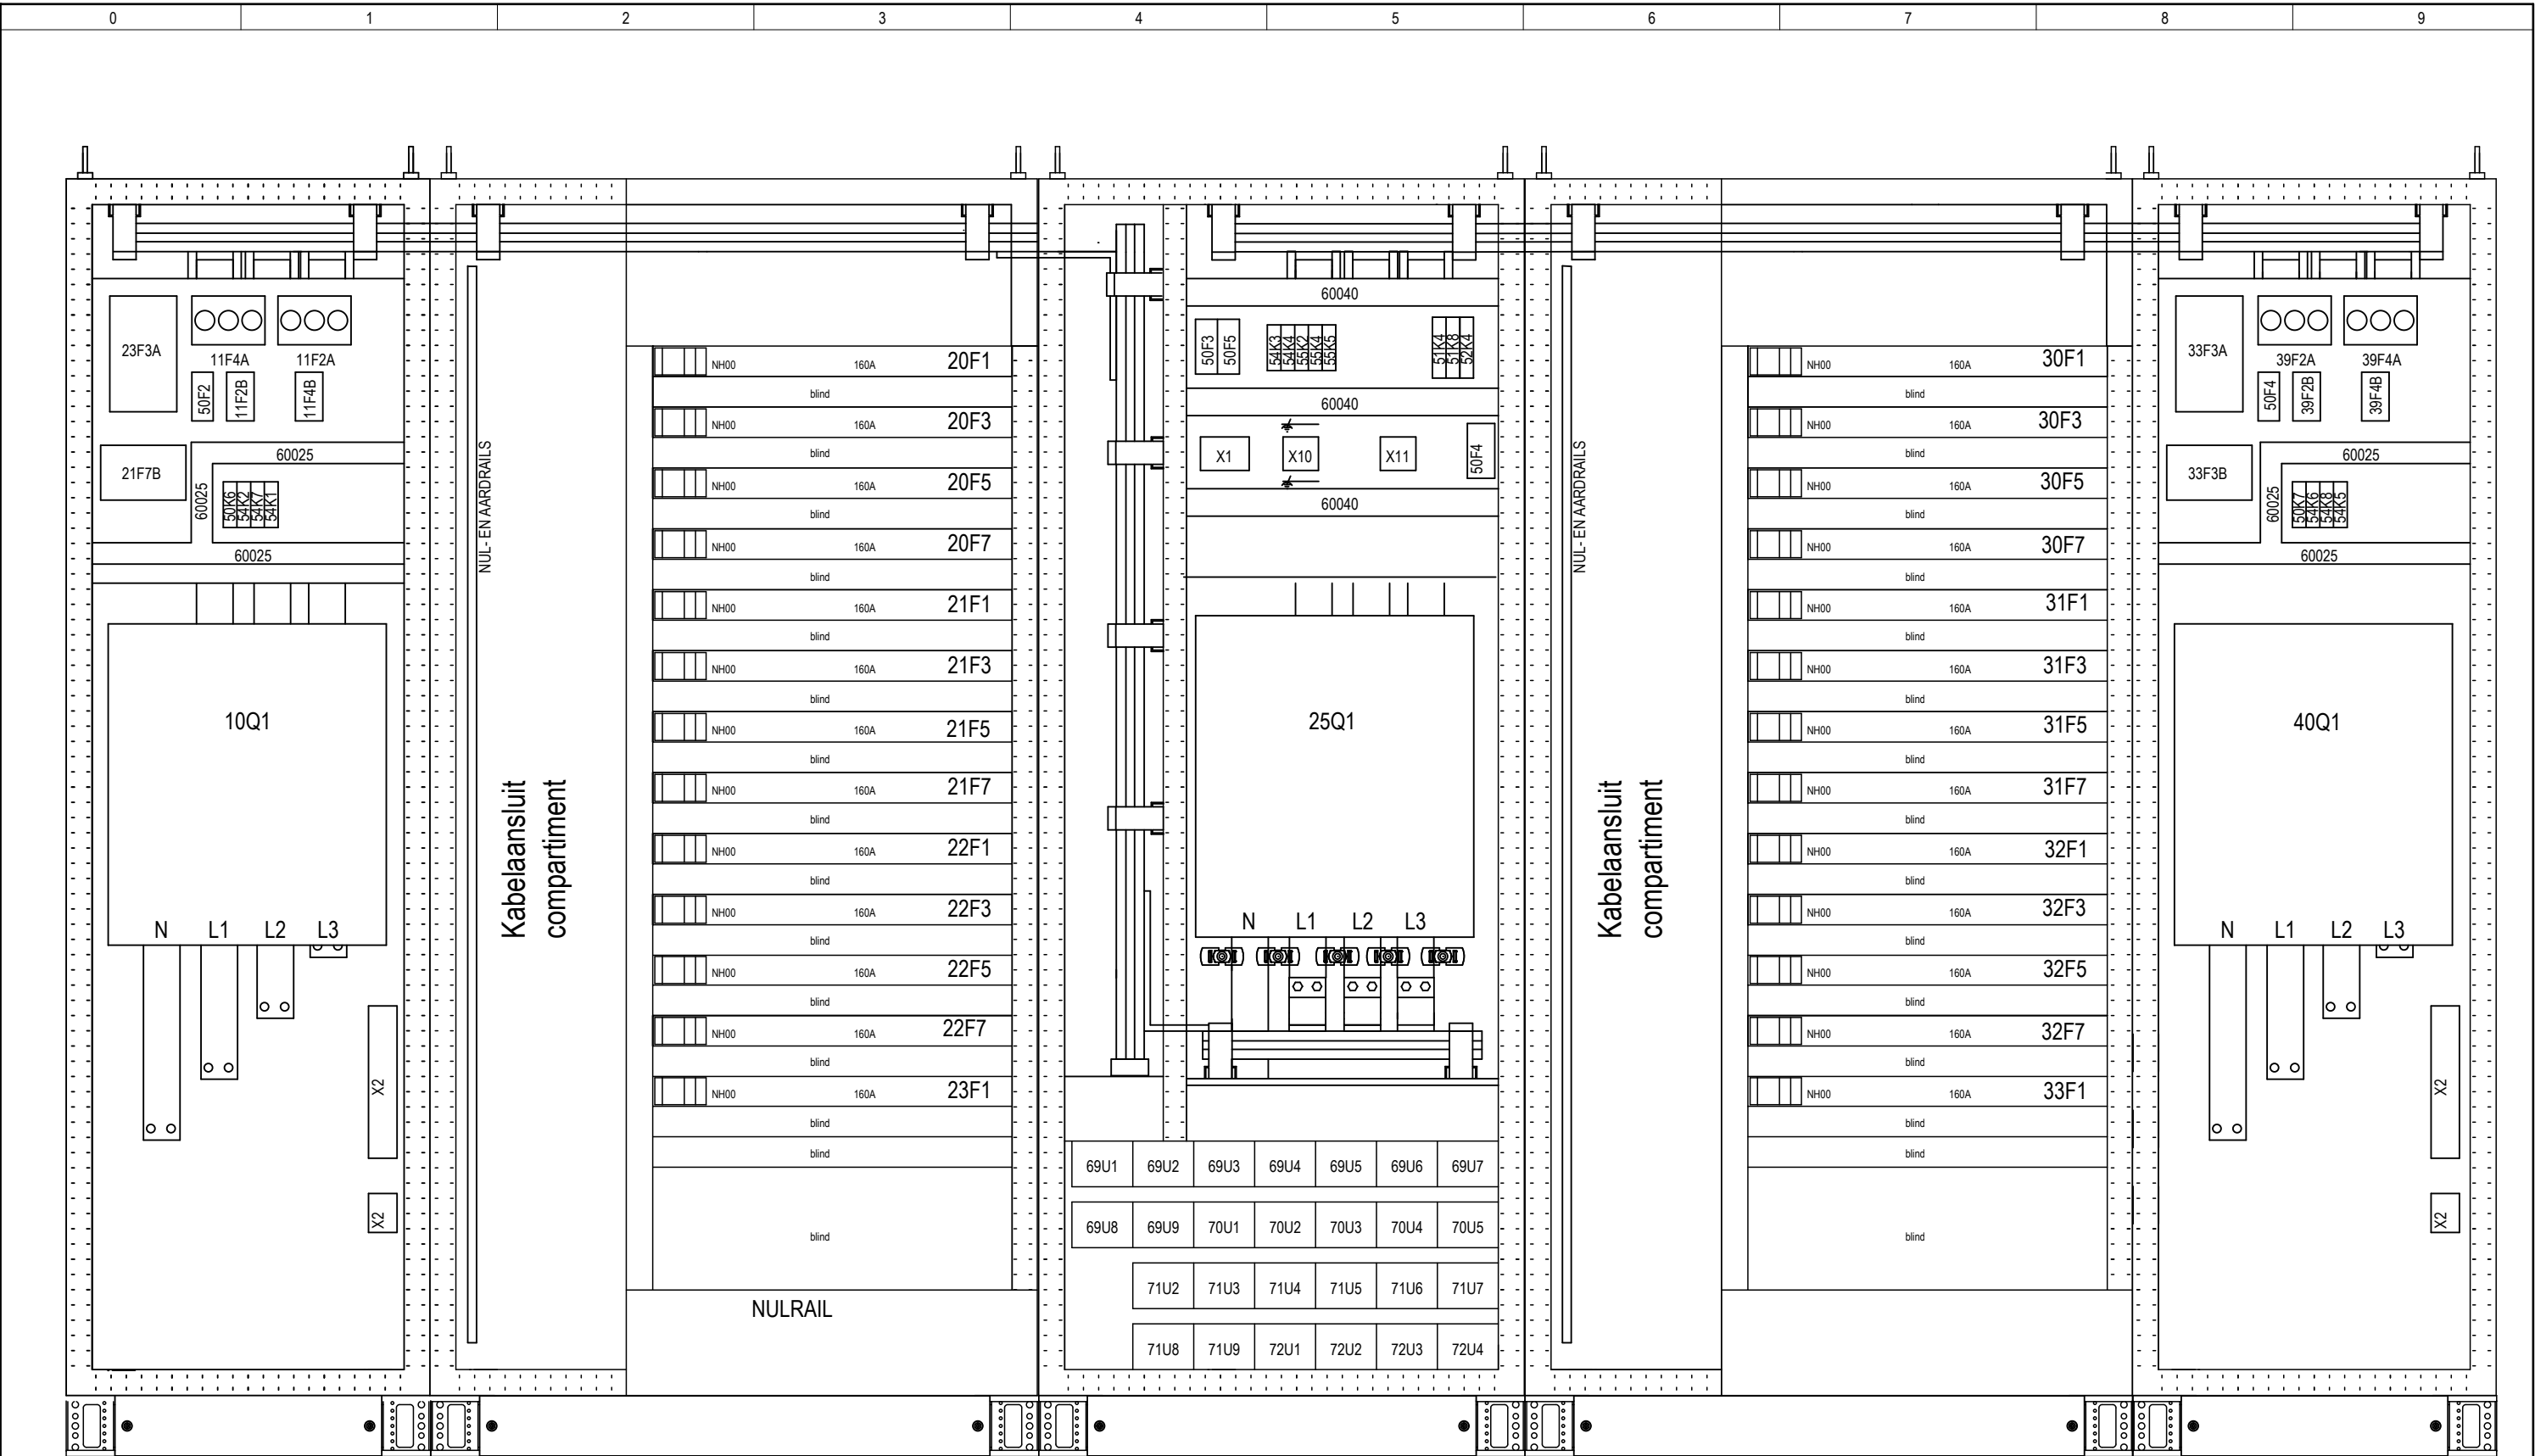



10Z02_01A en B.pdf

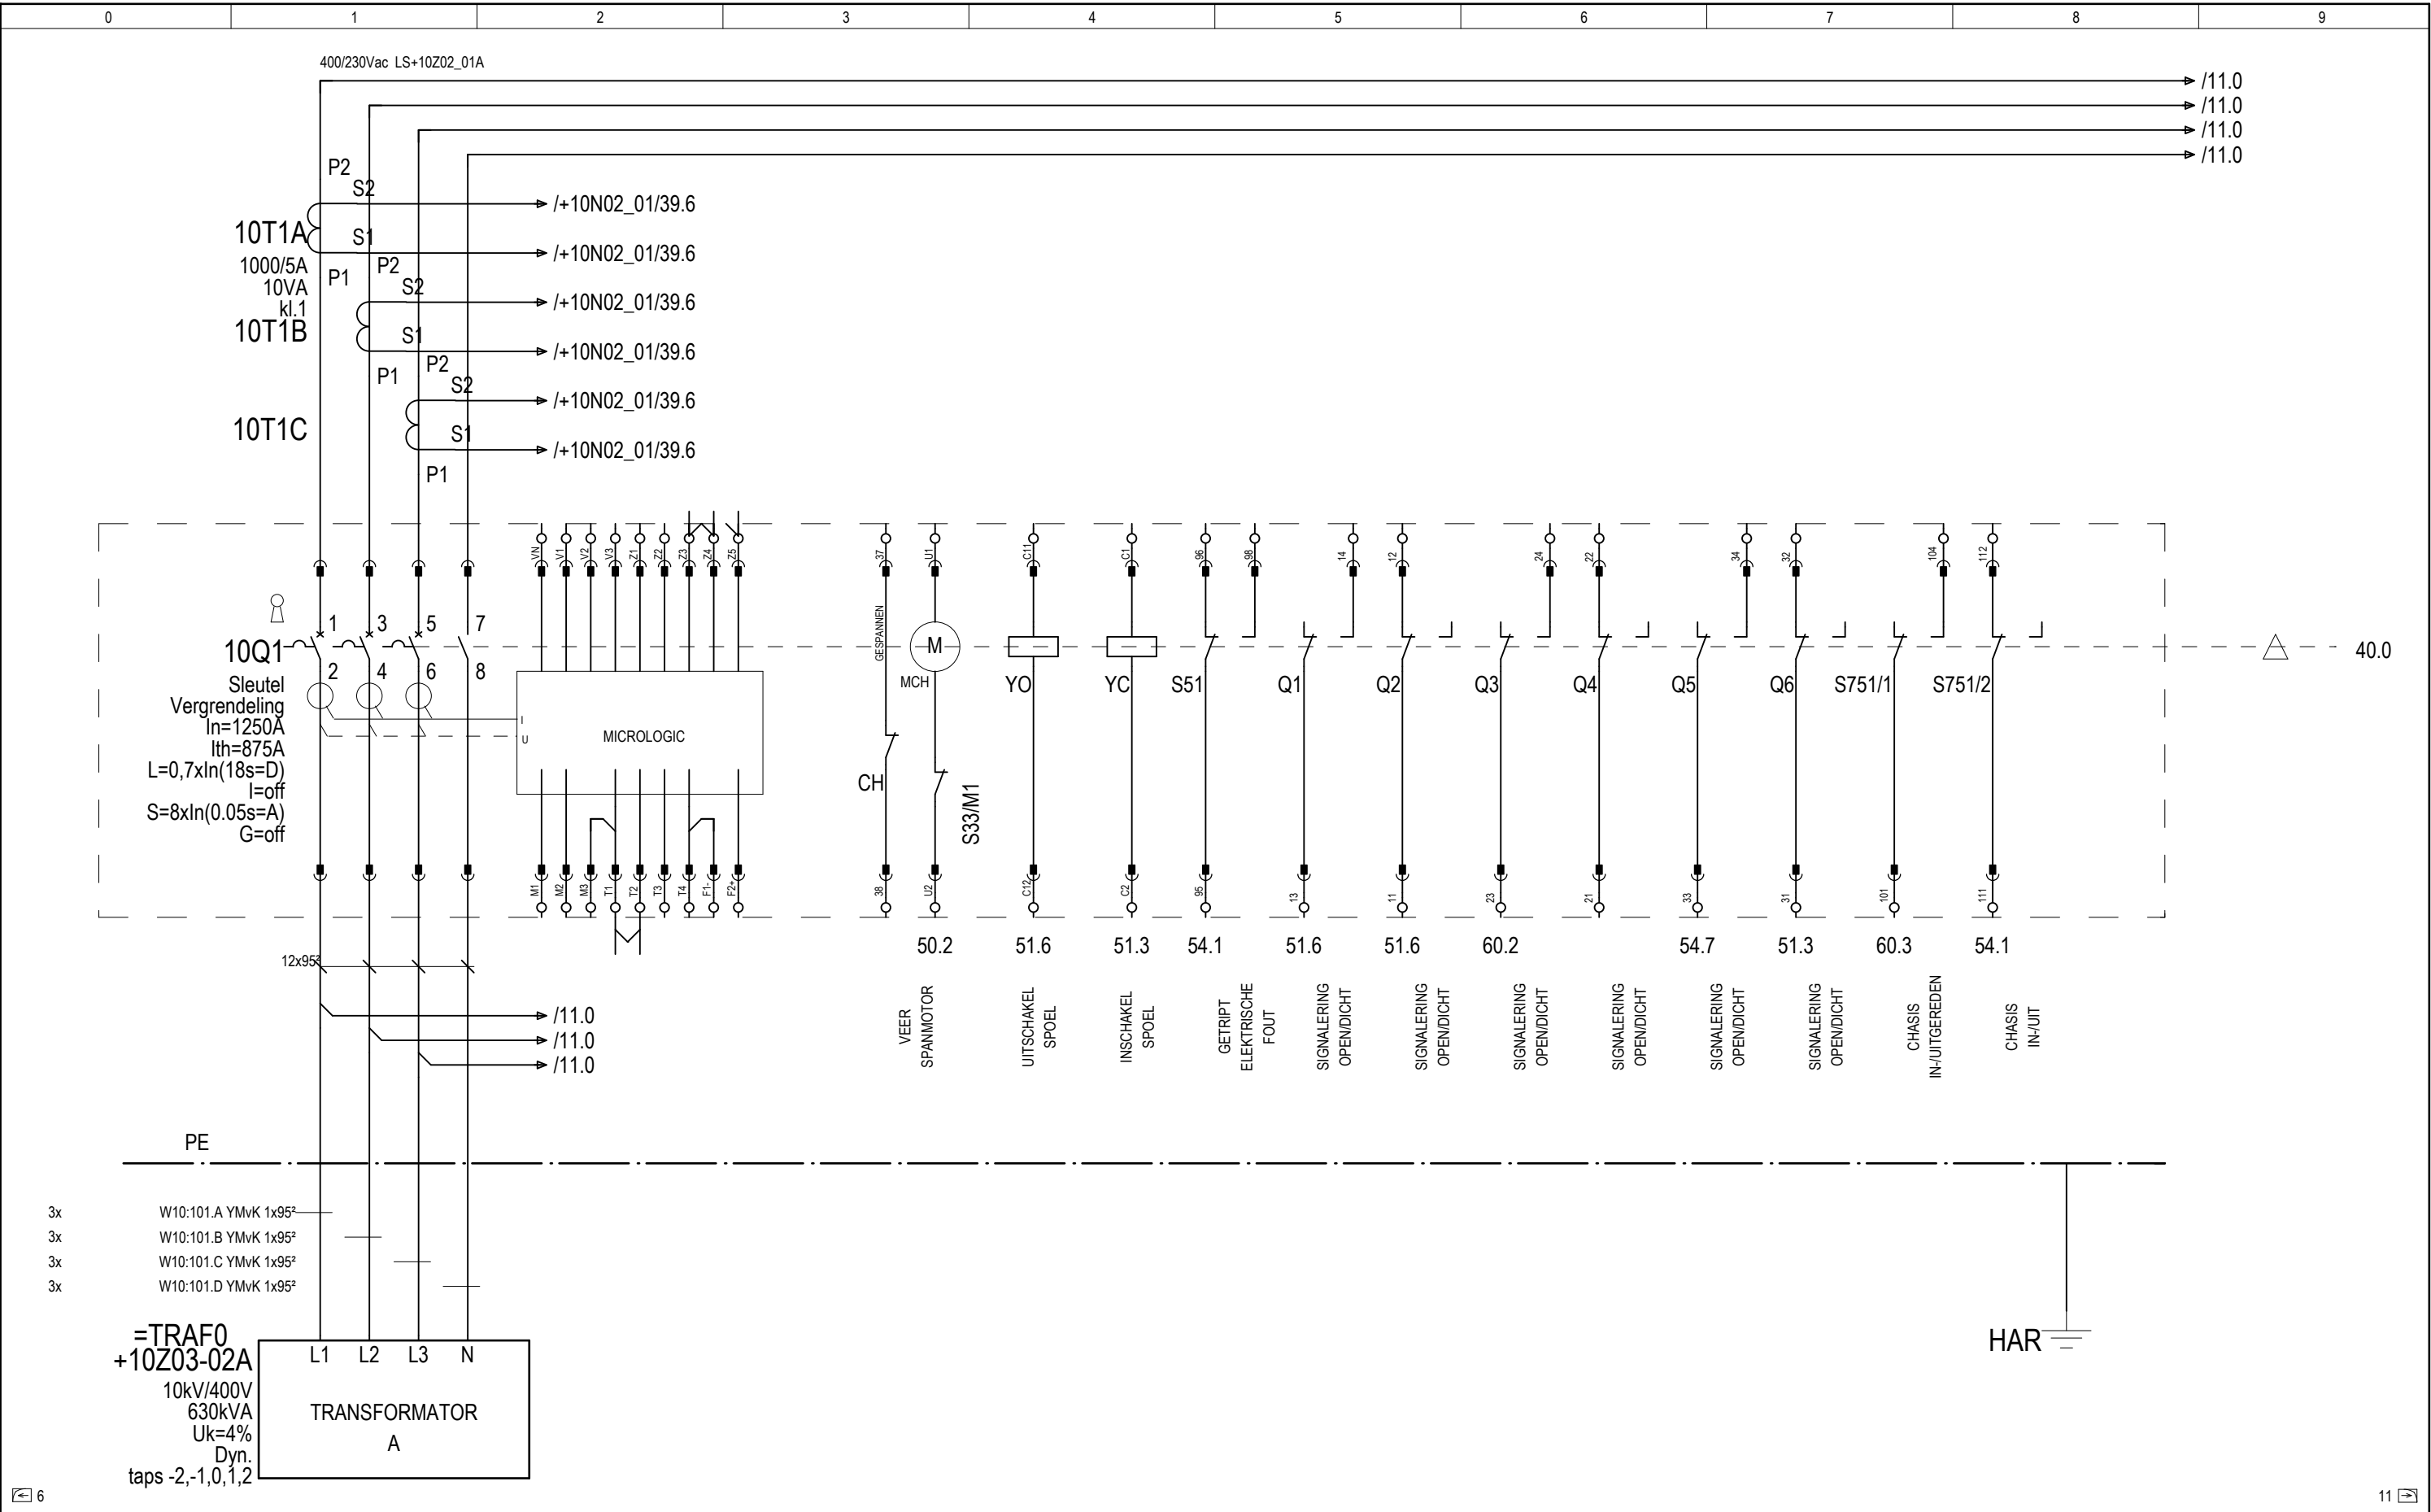


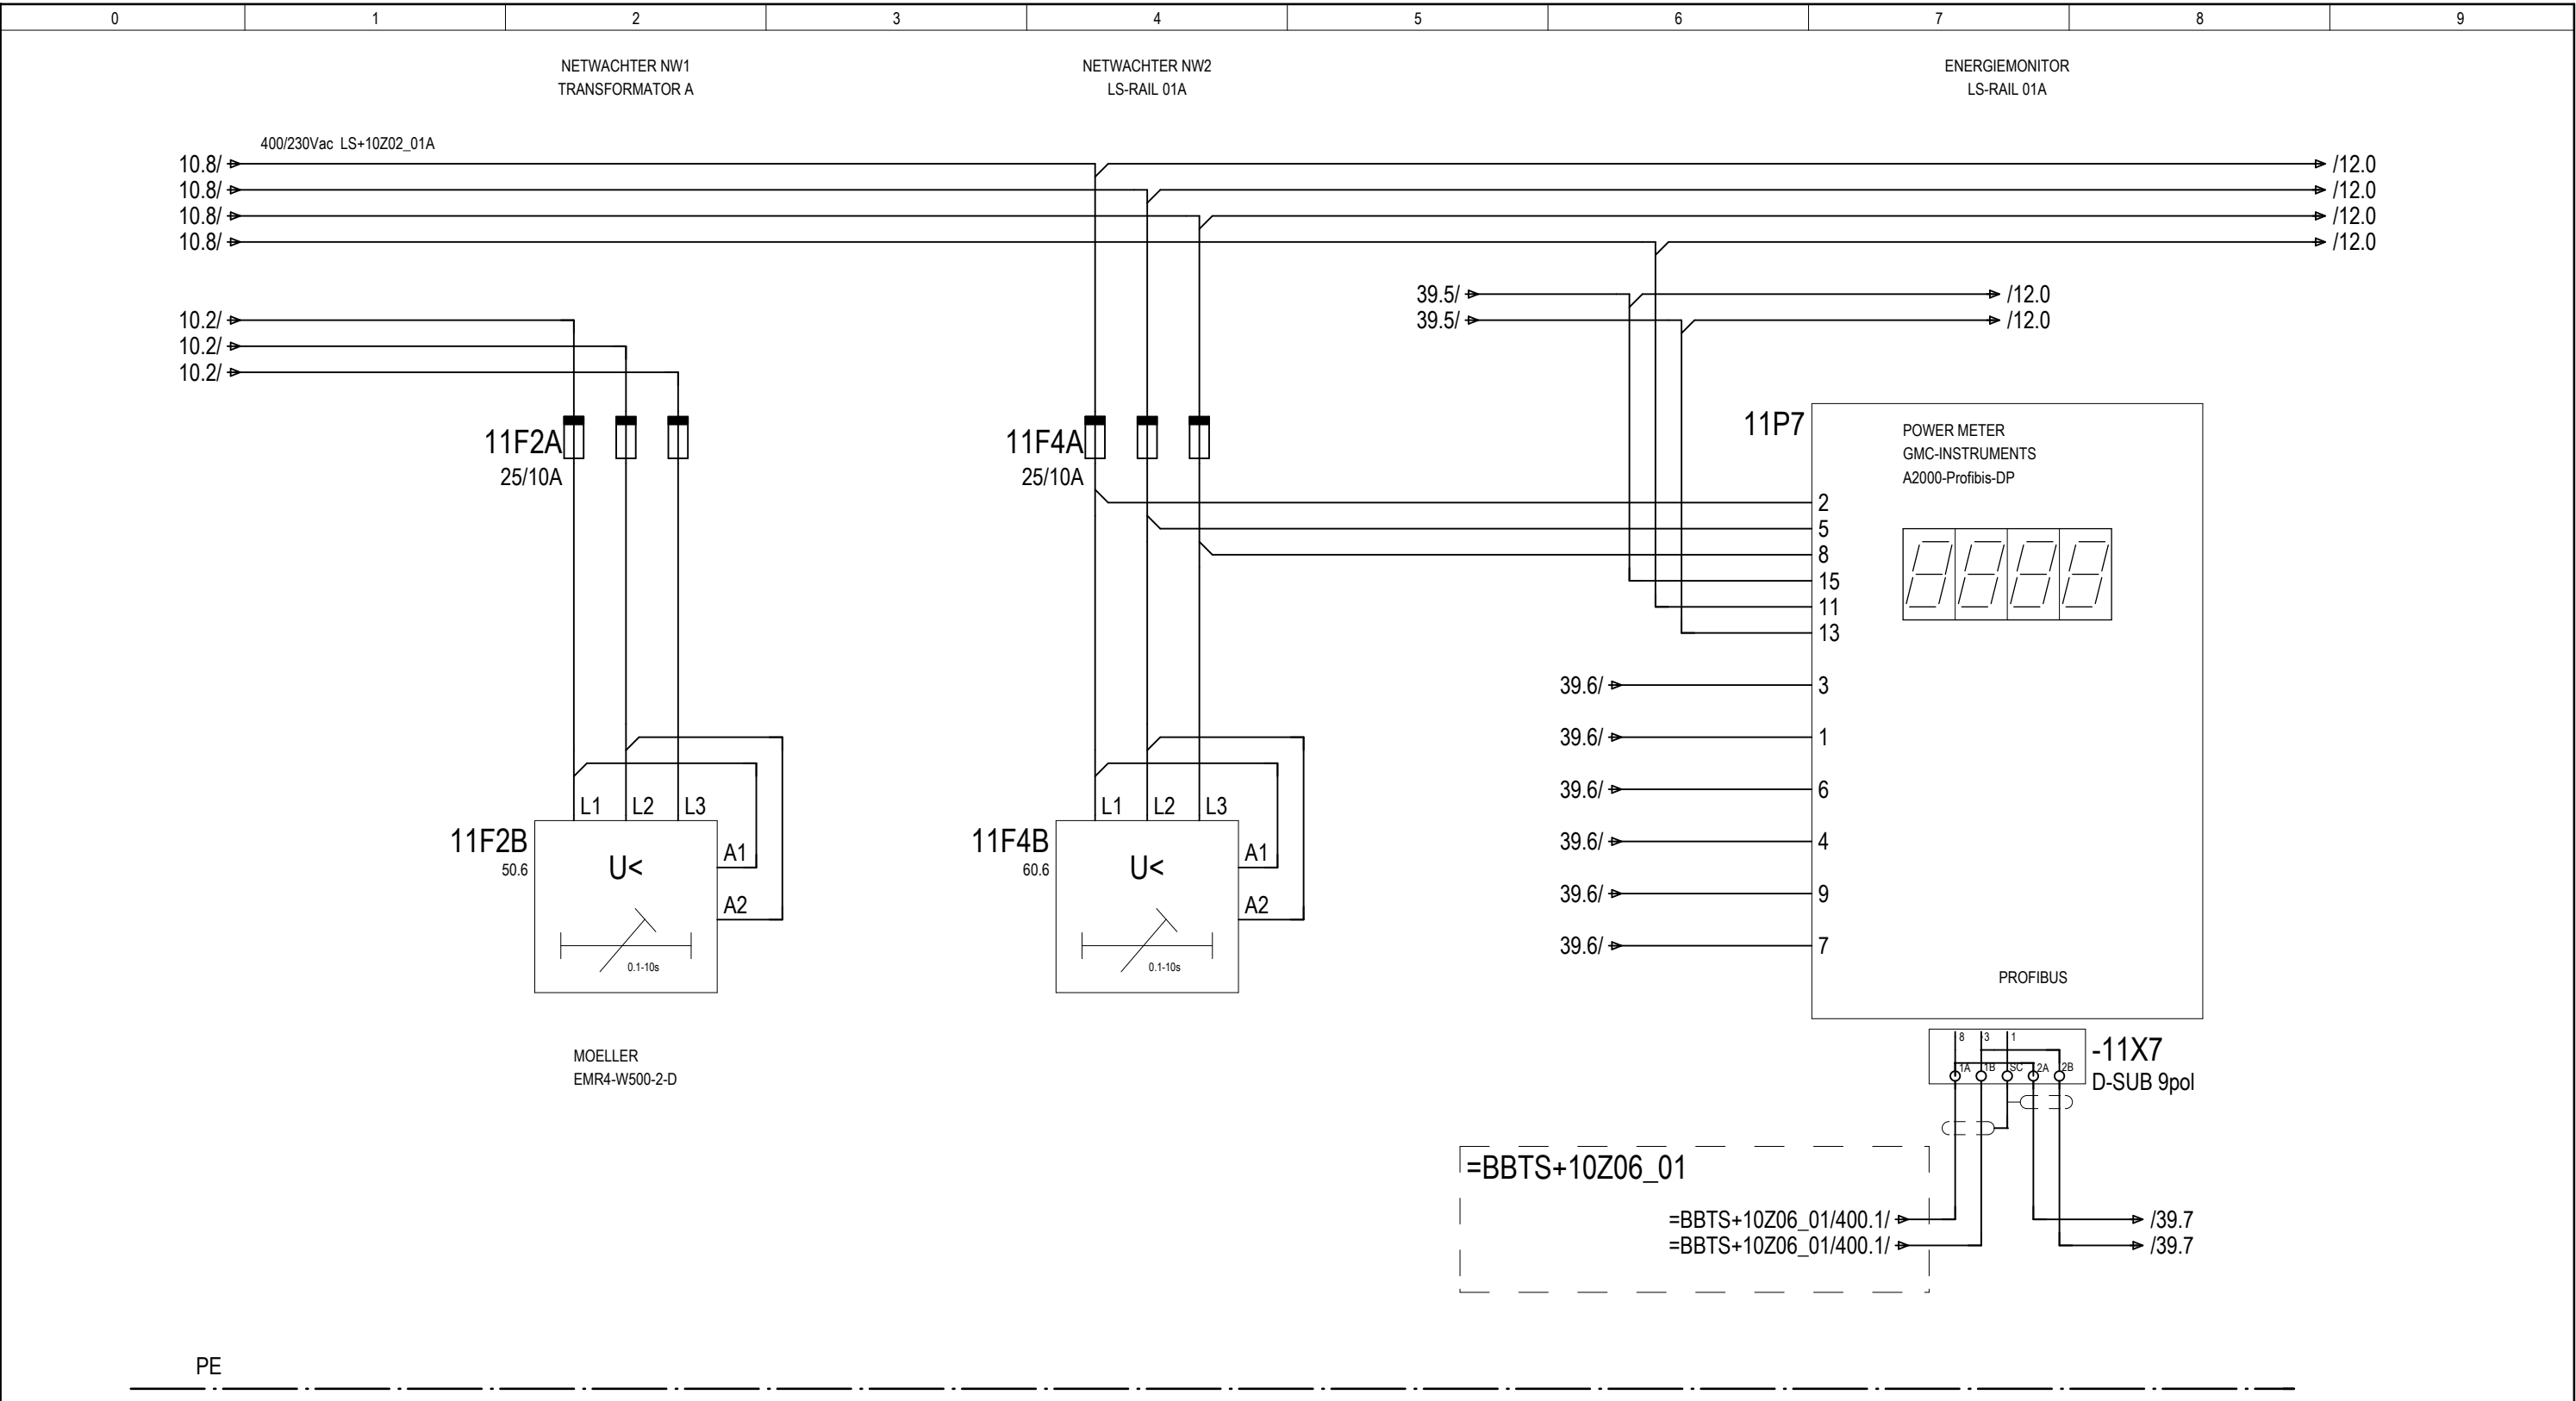


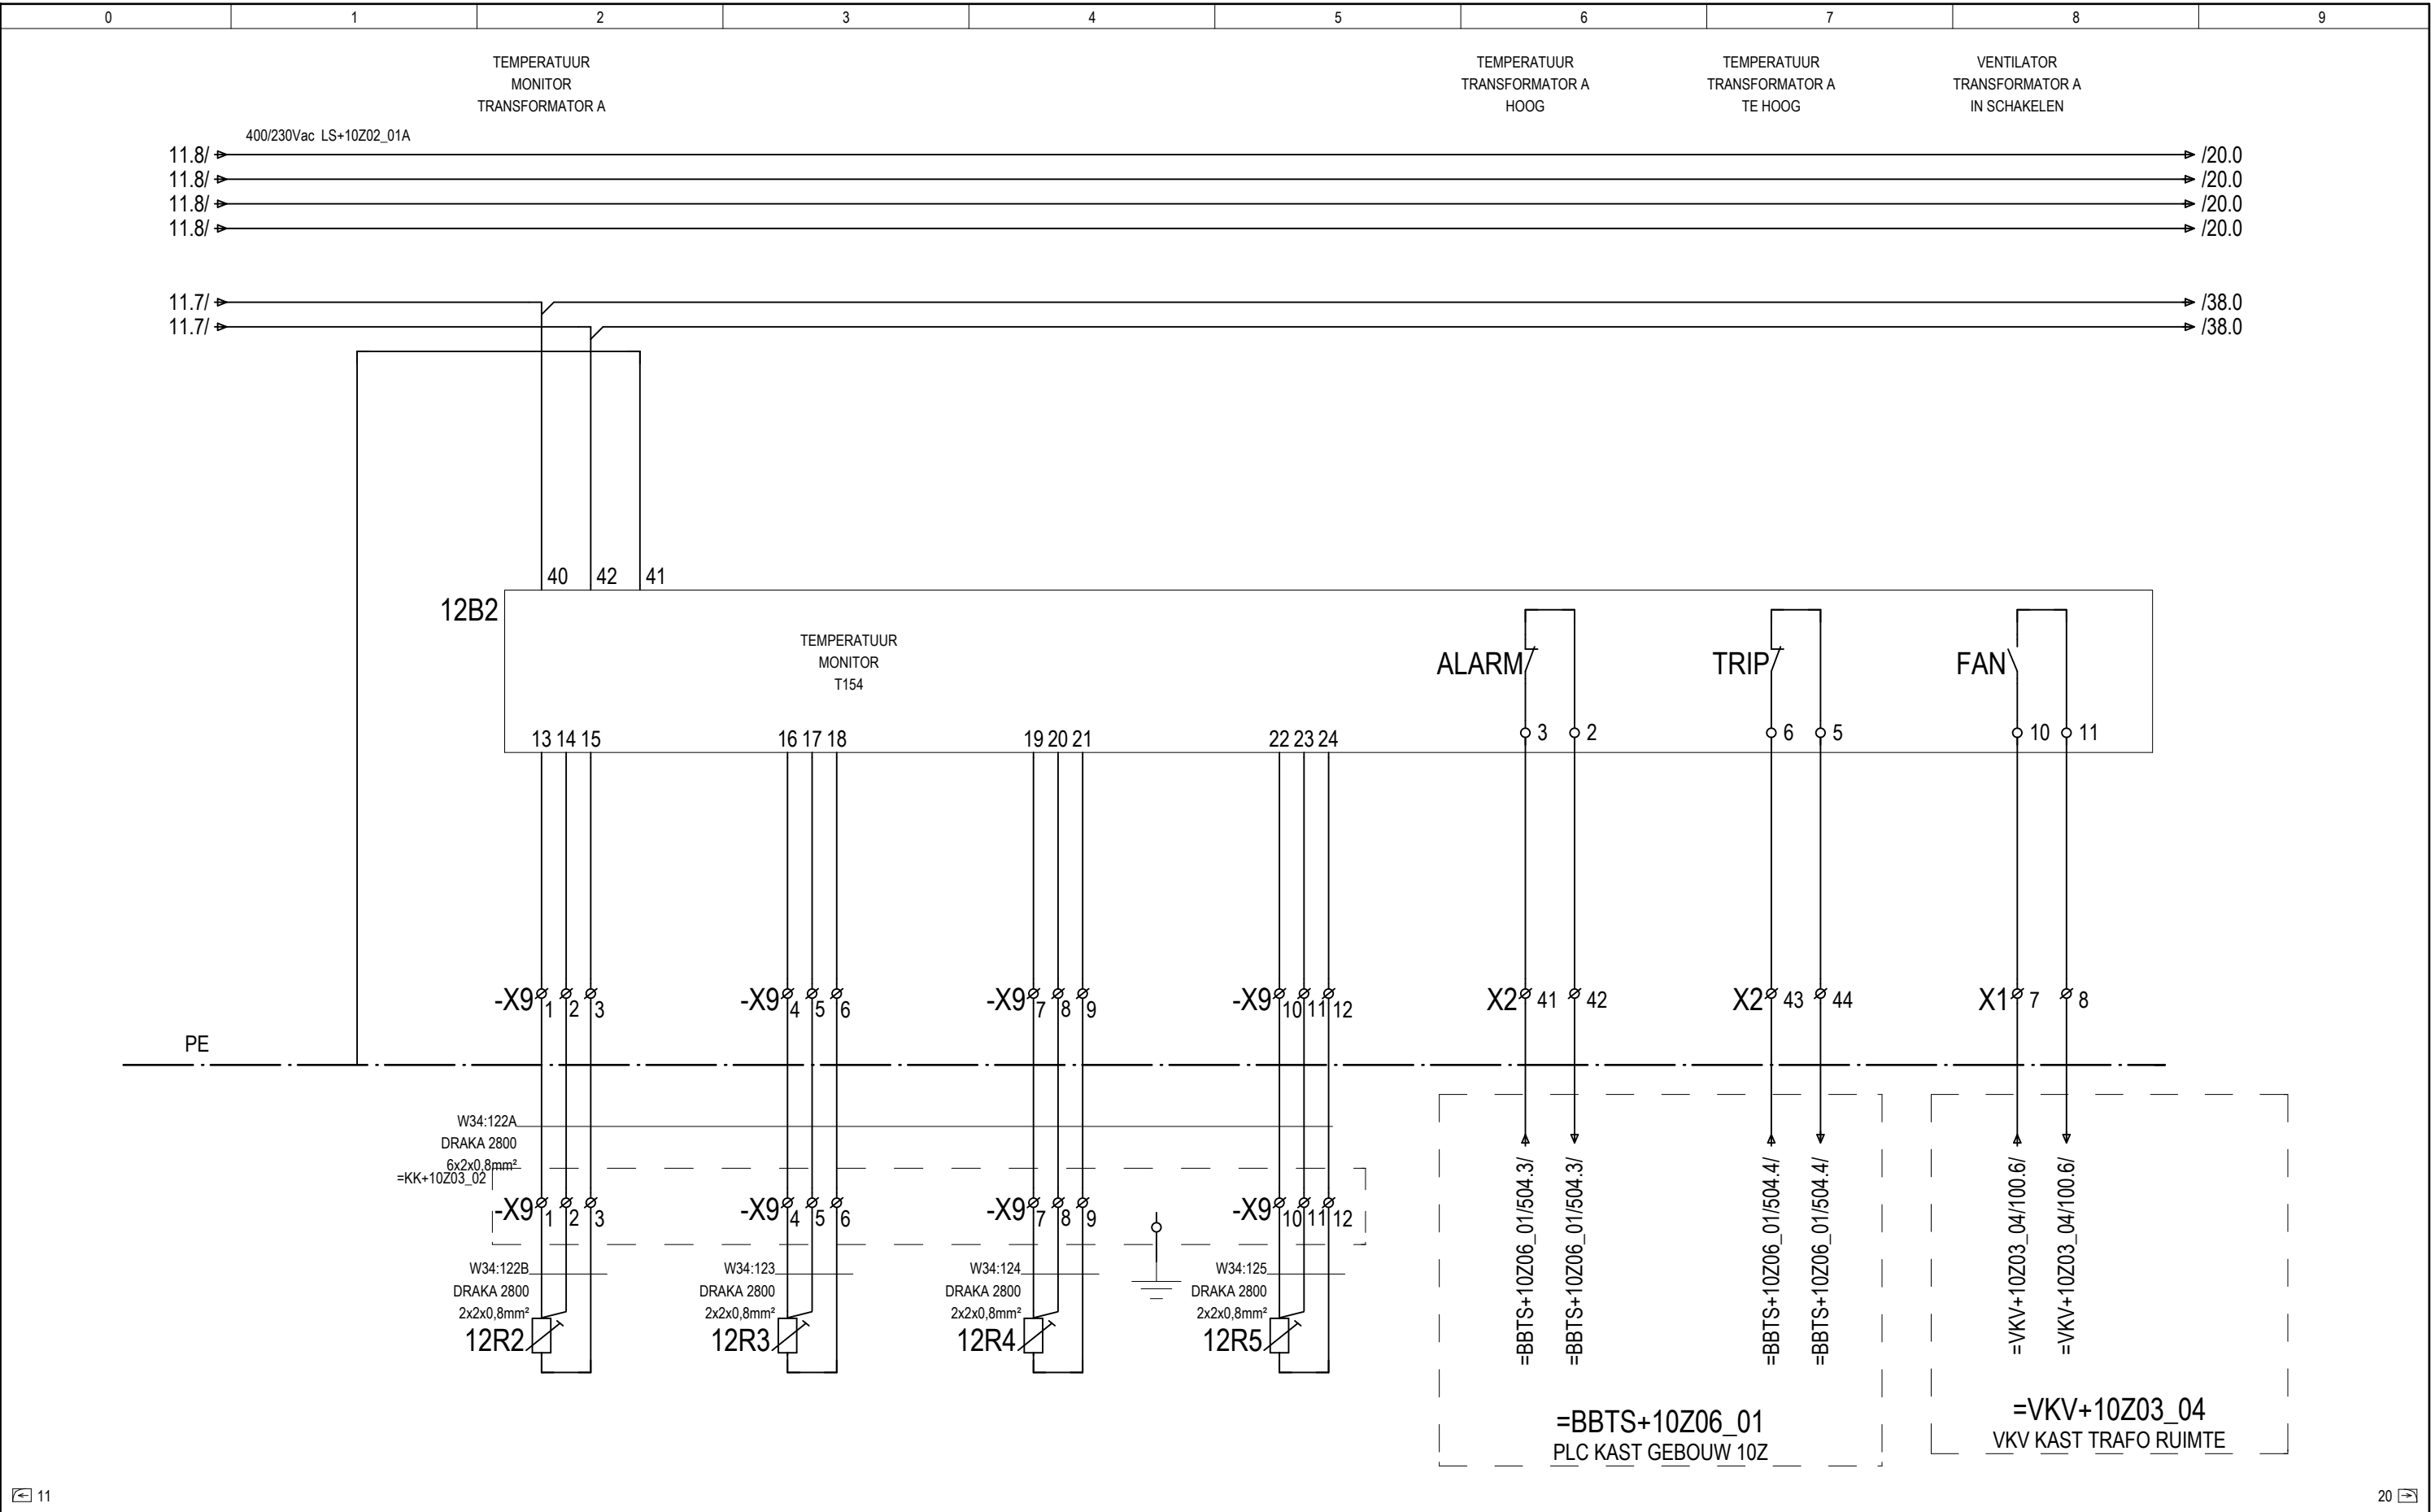


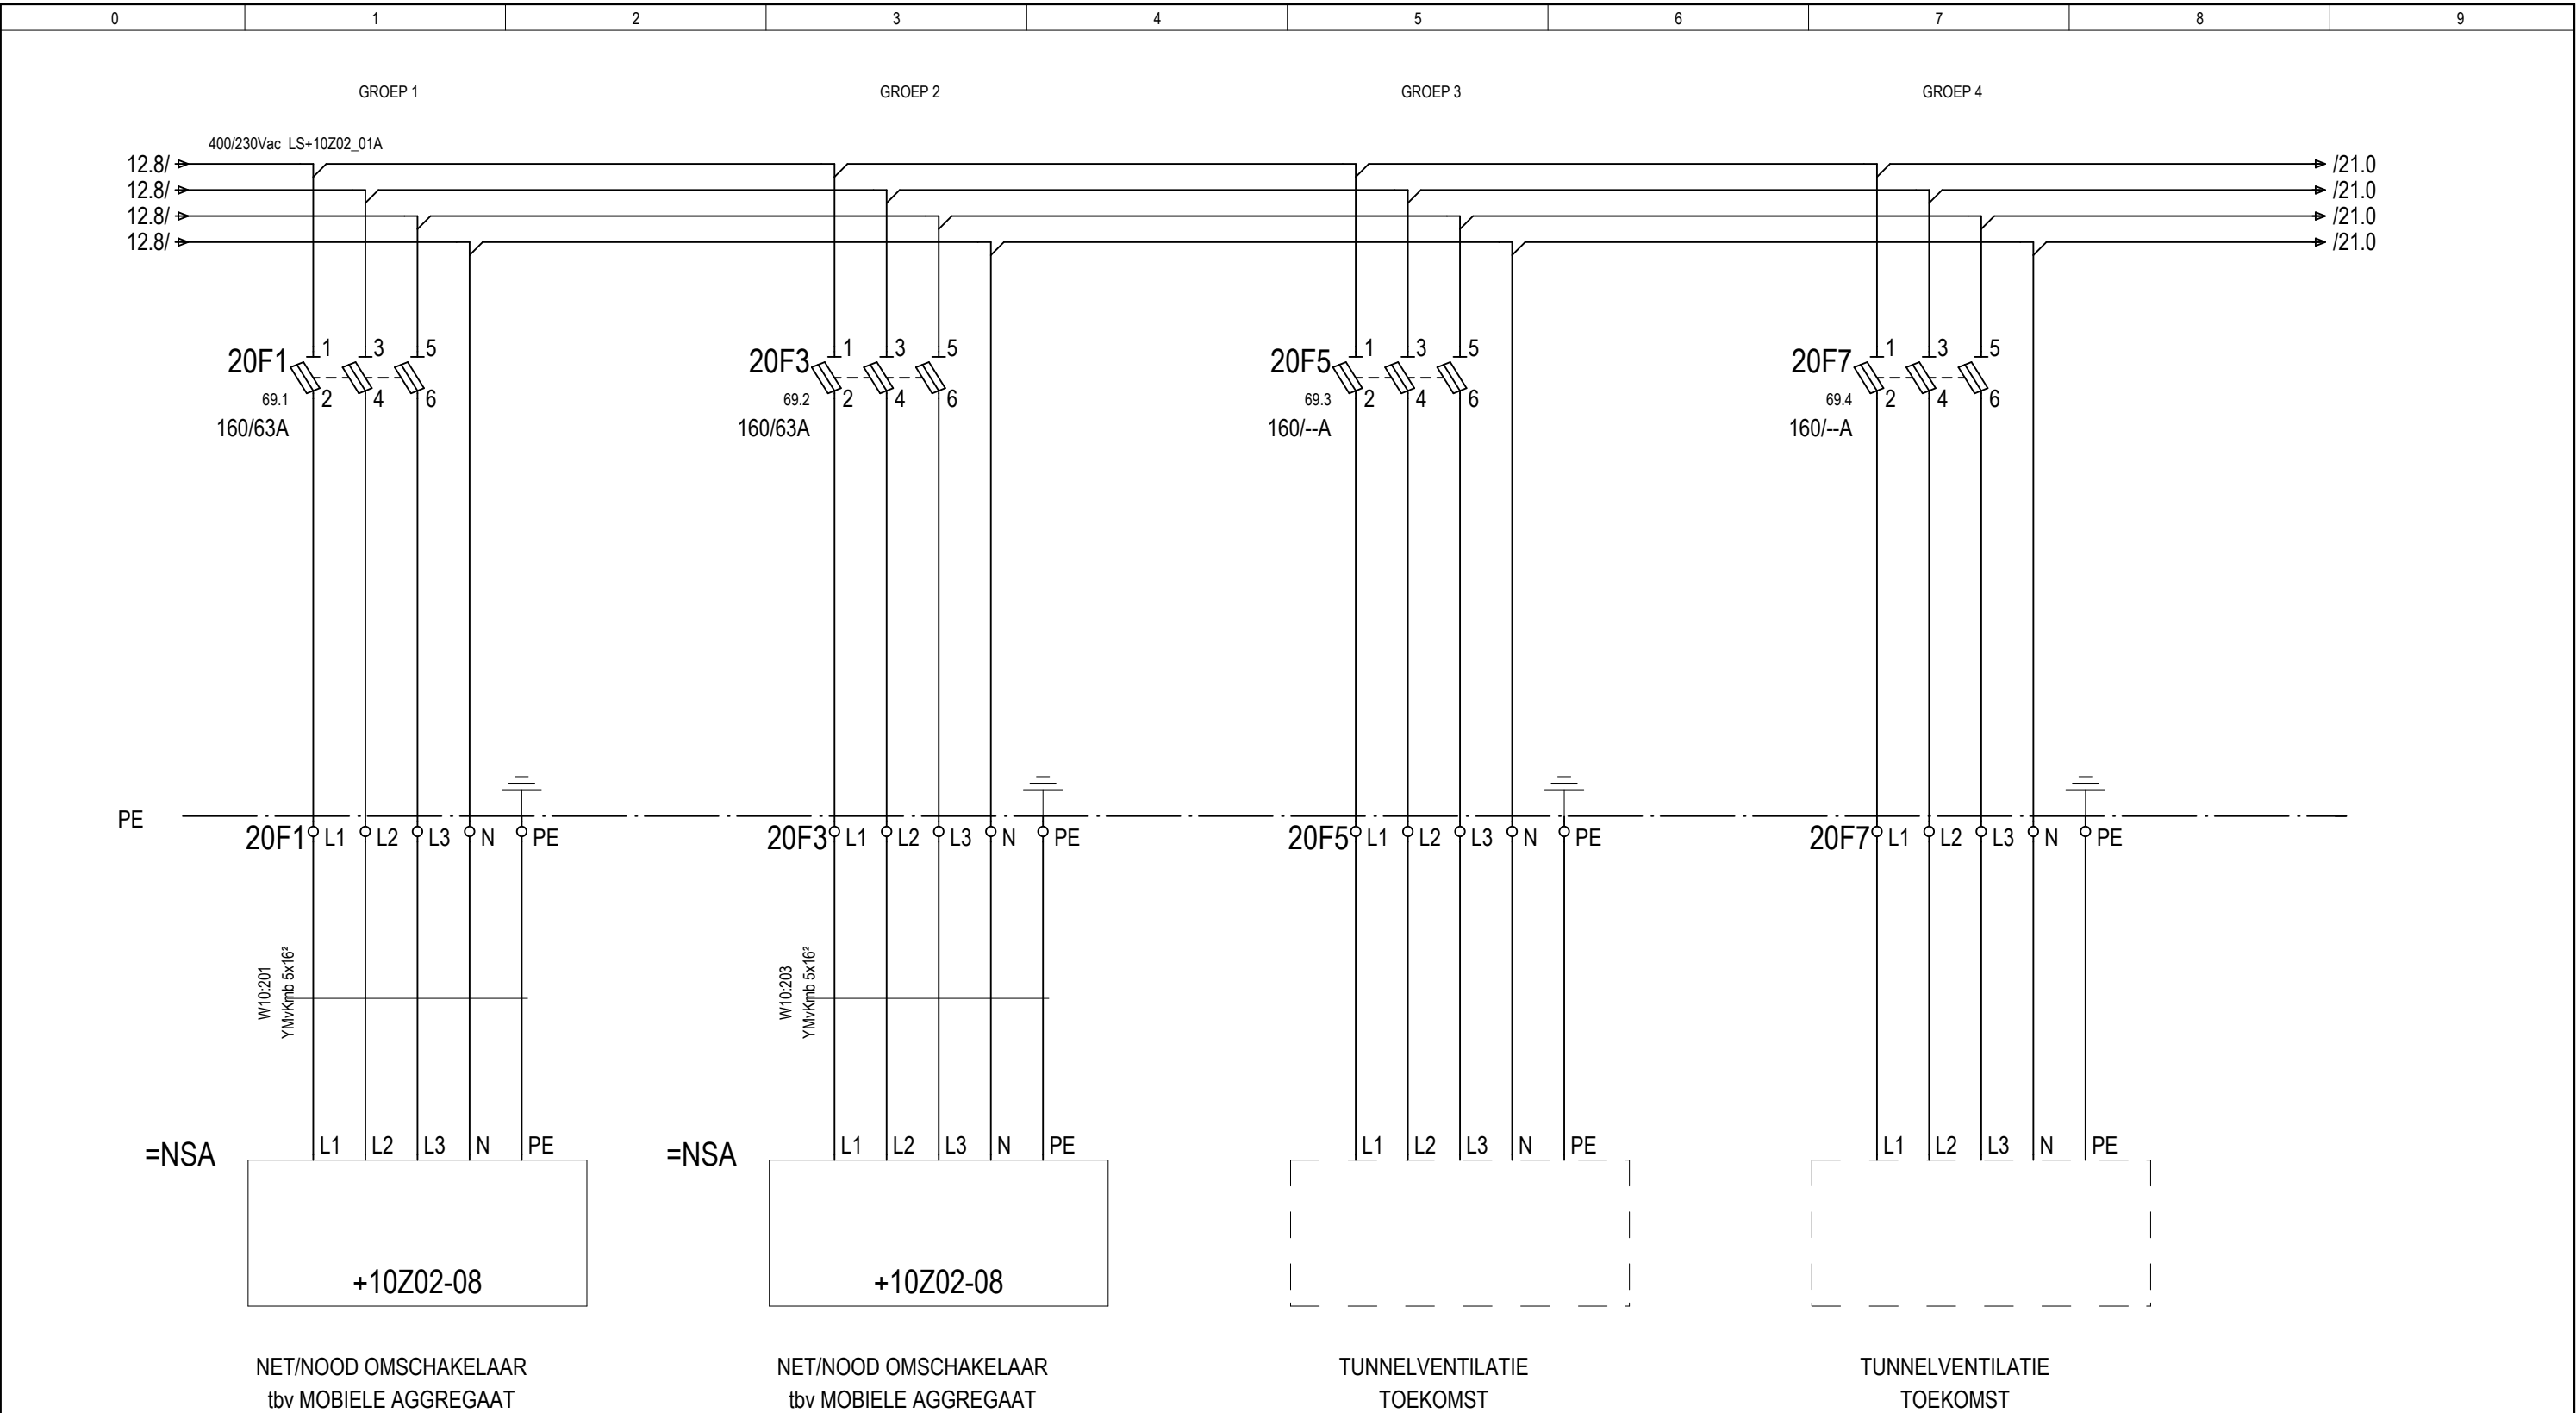


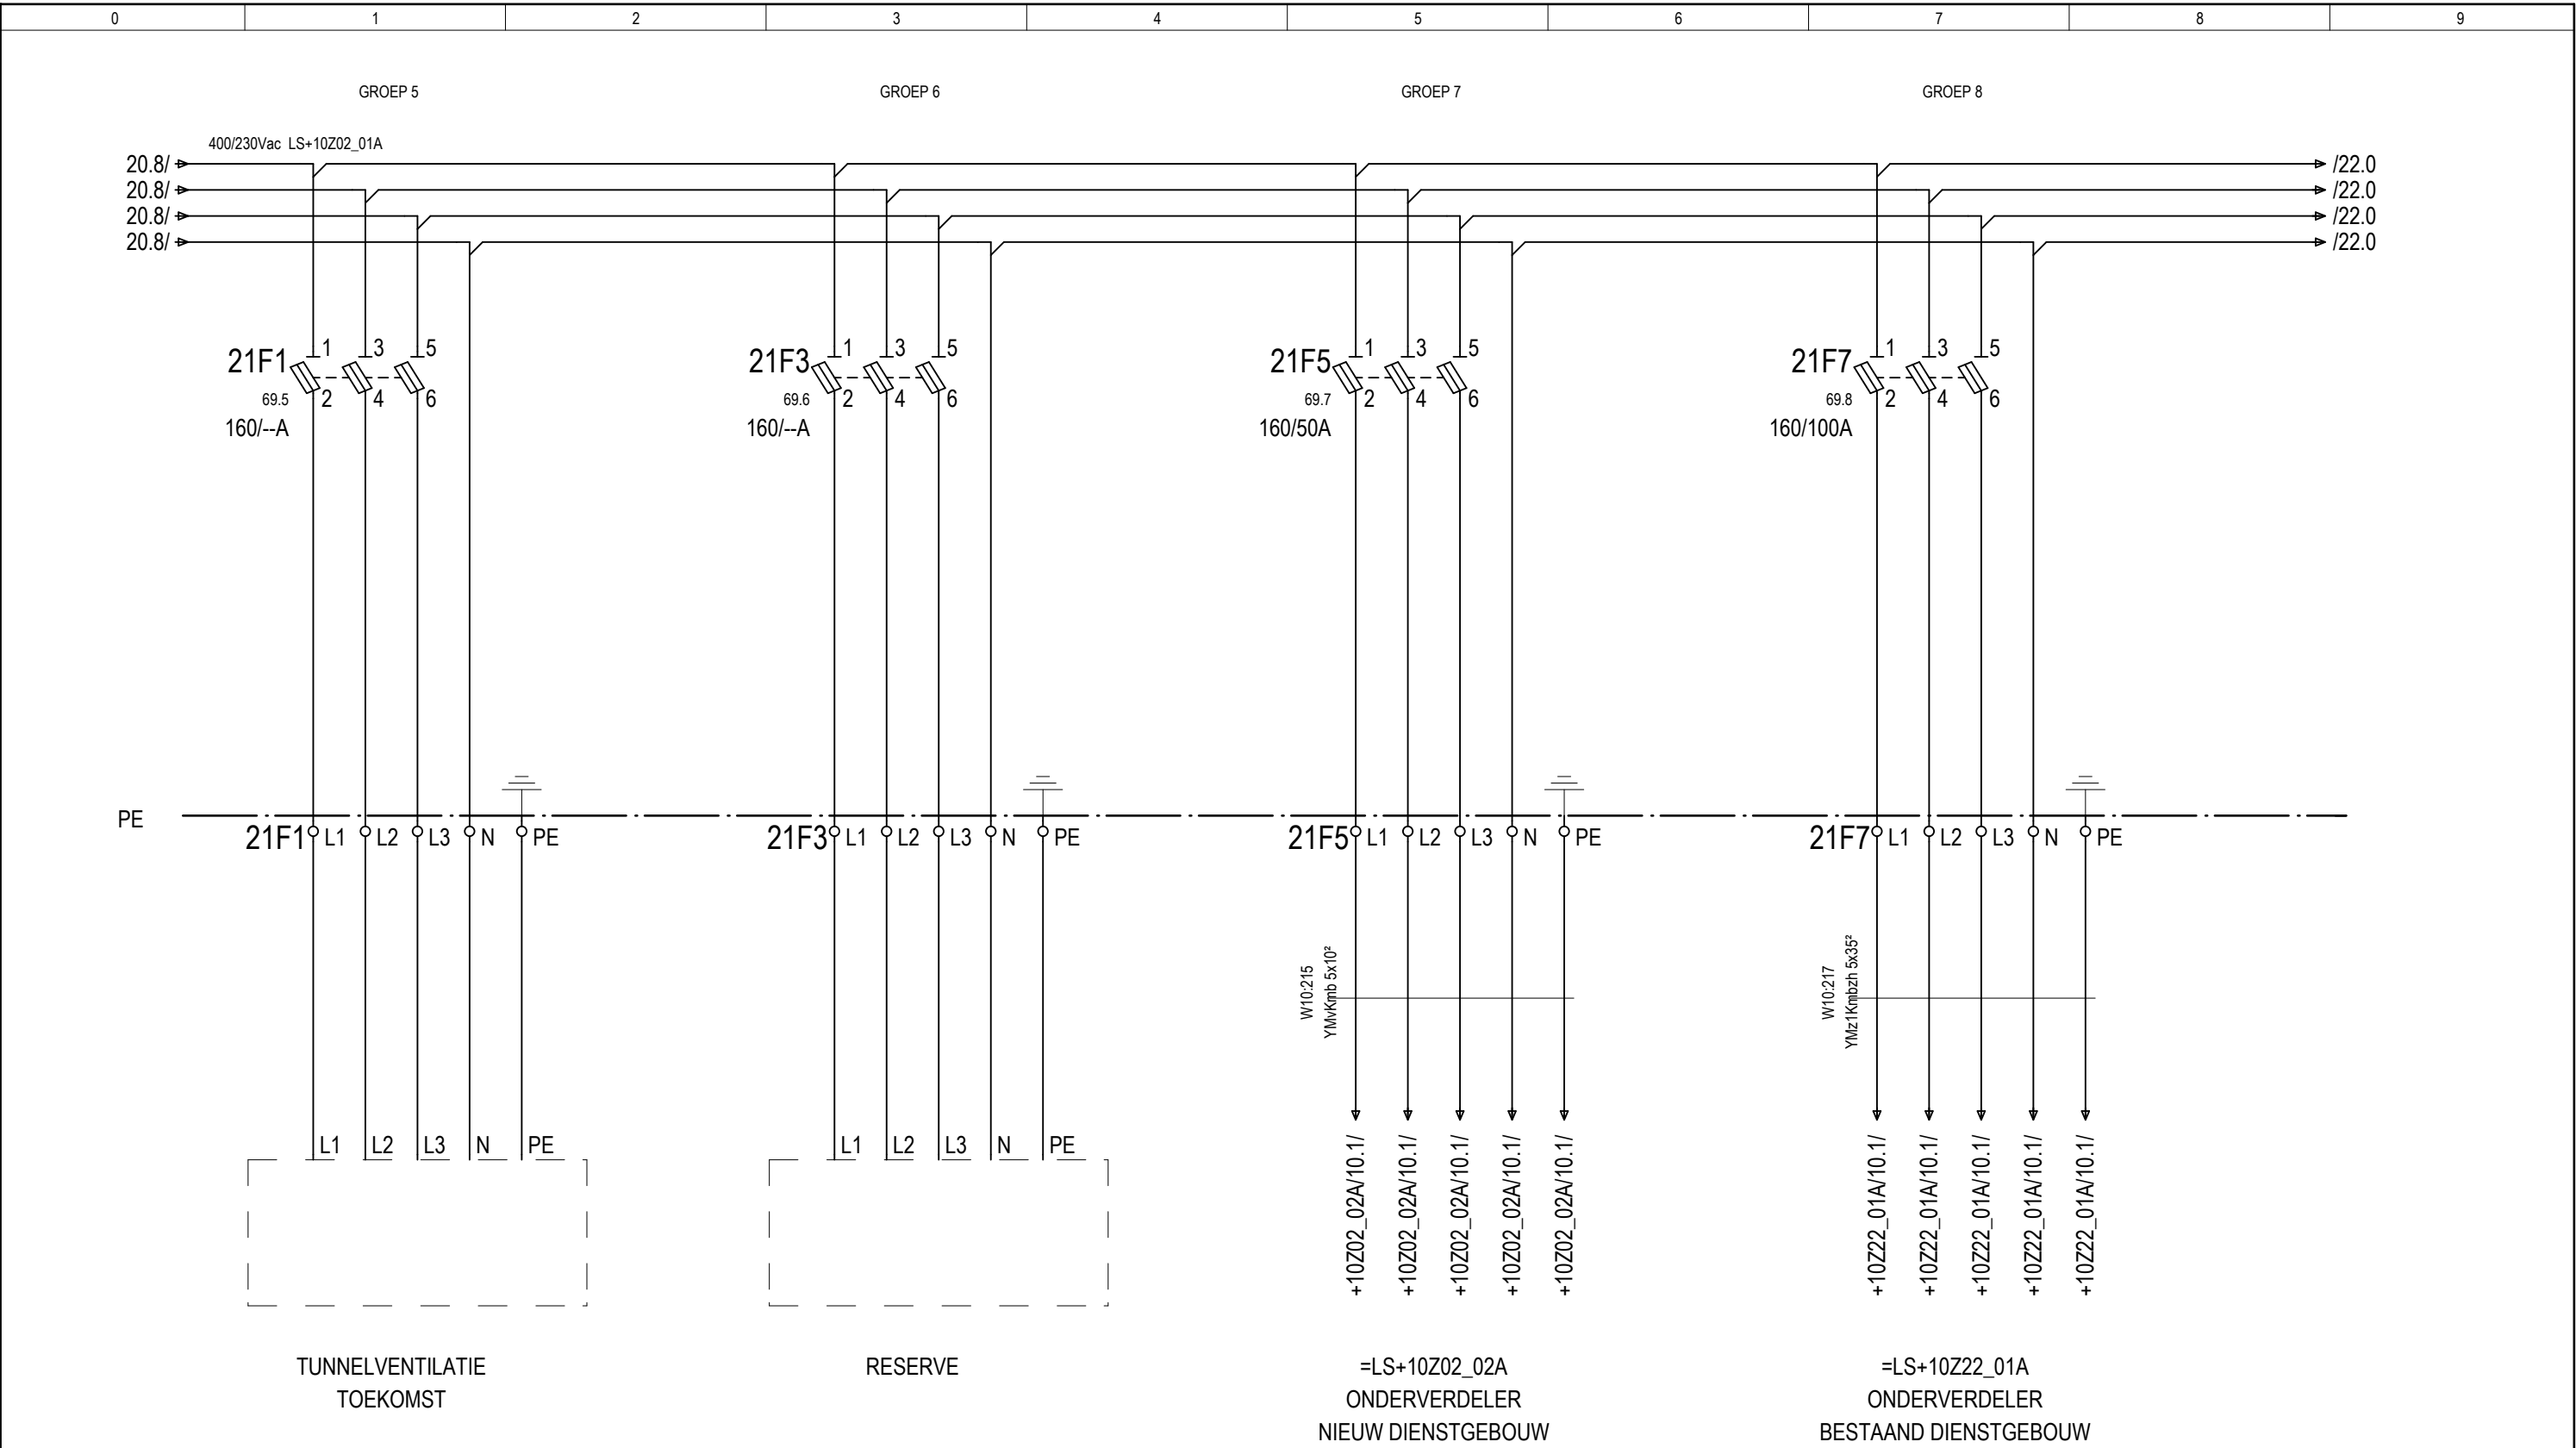


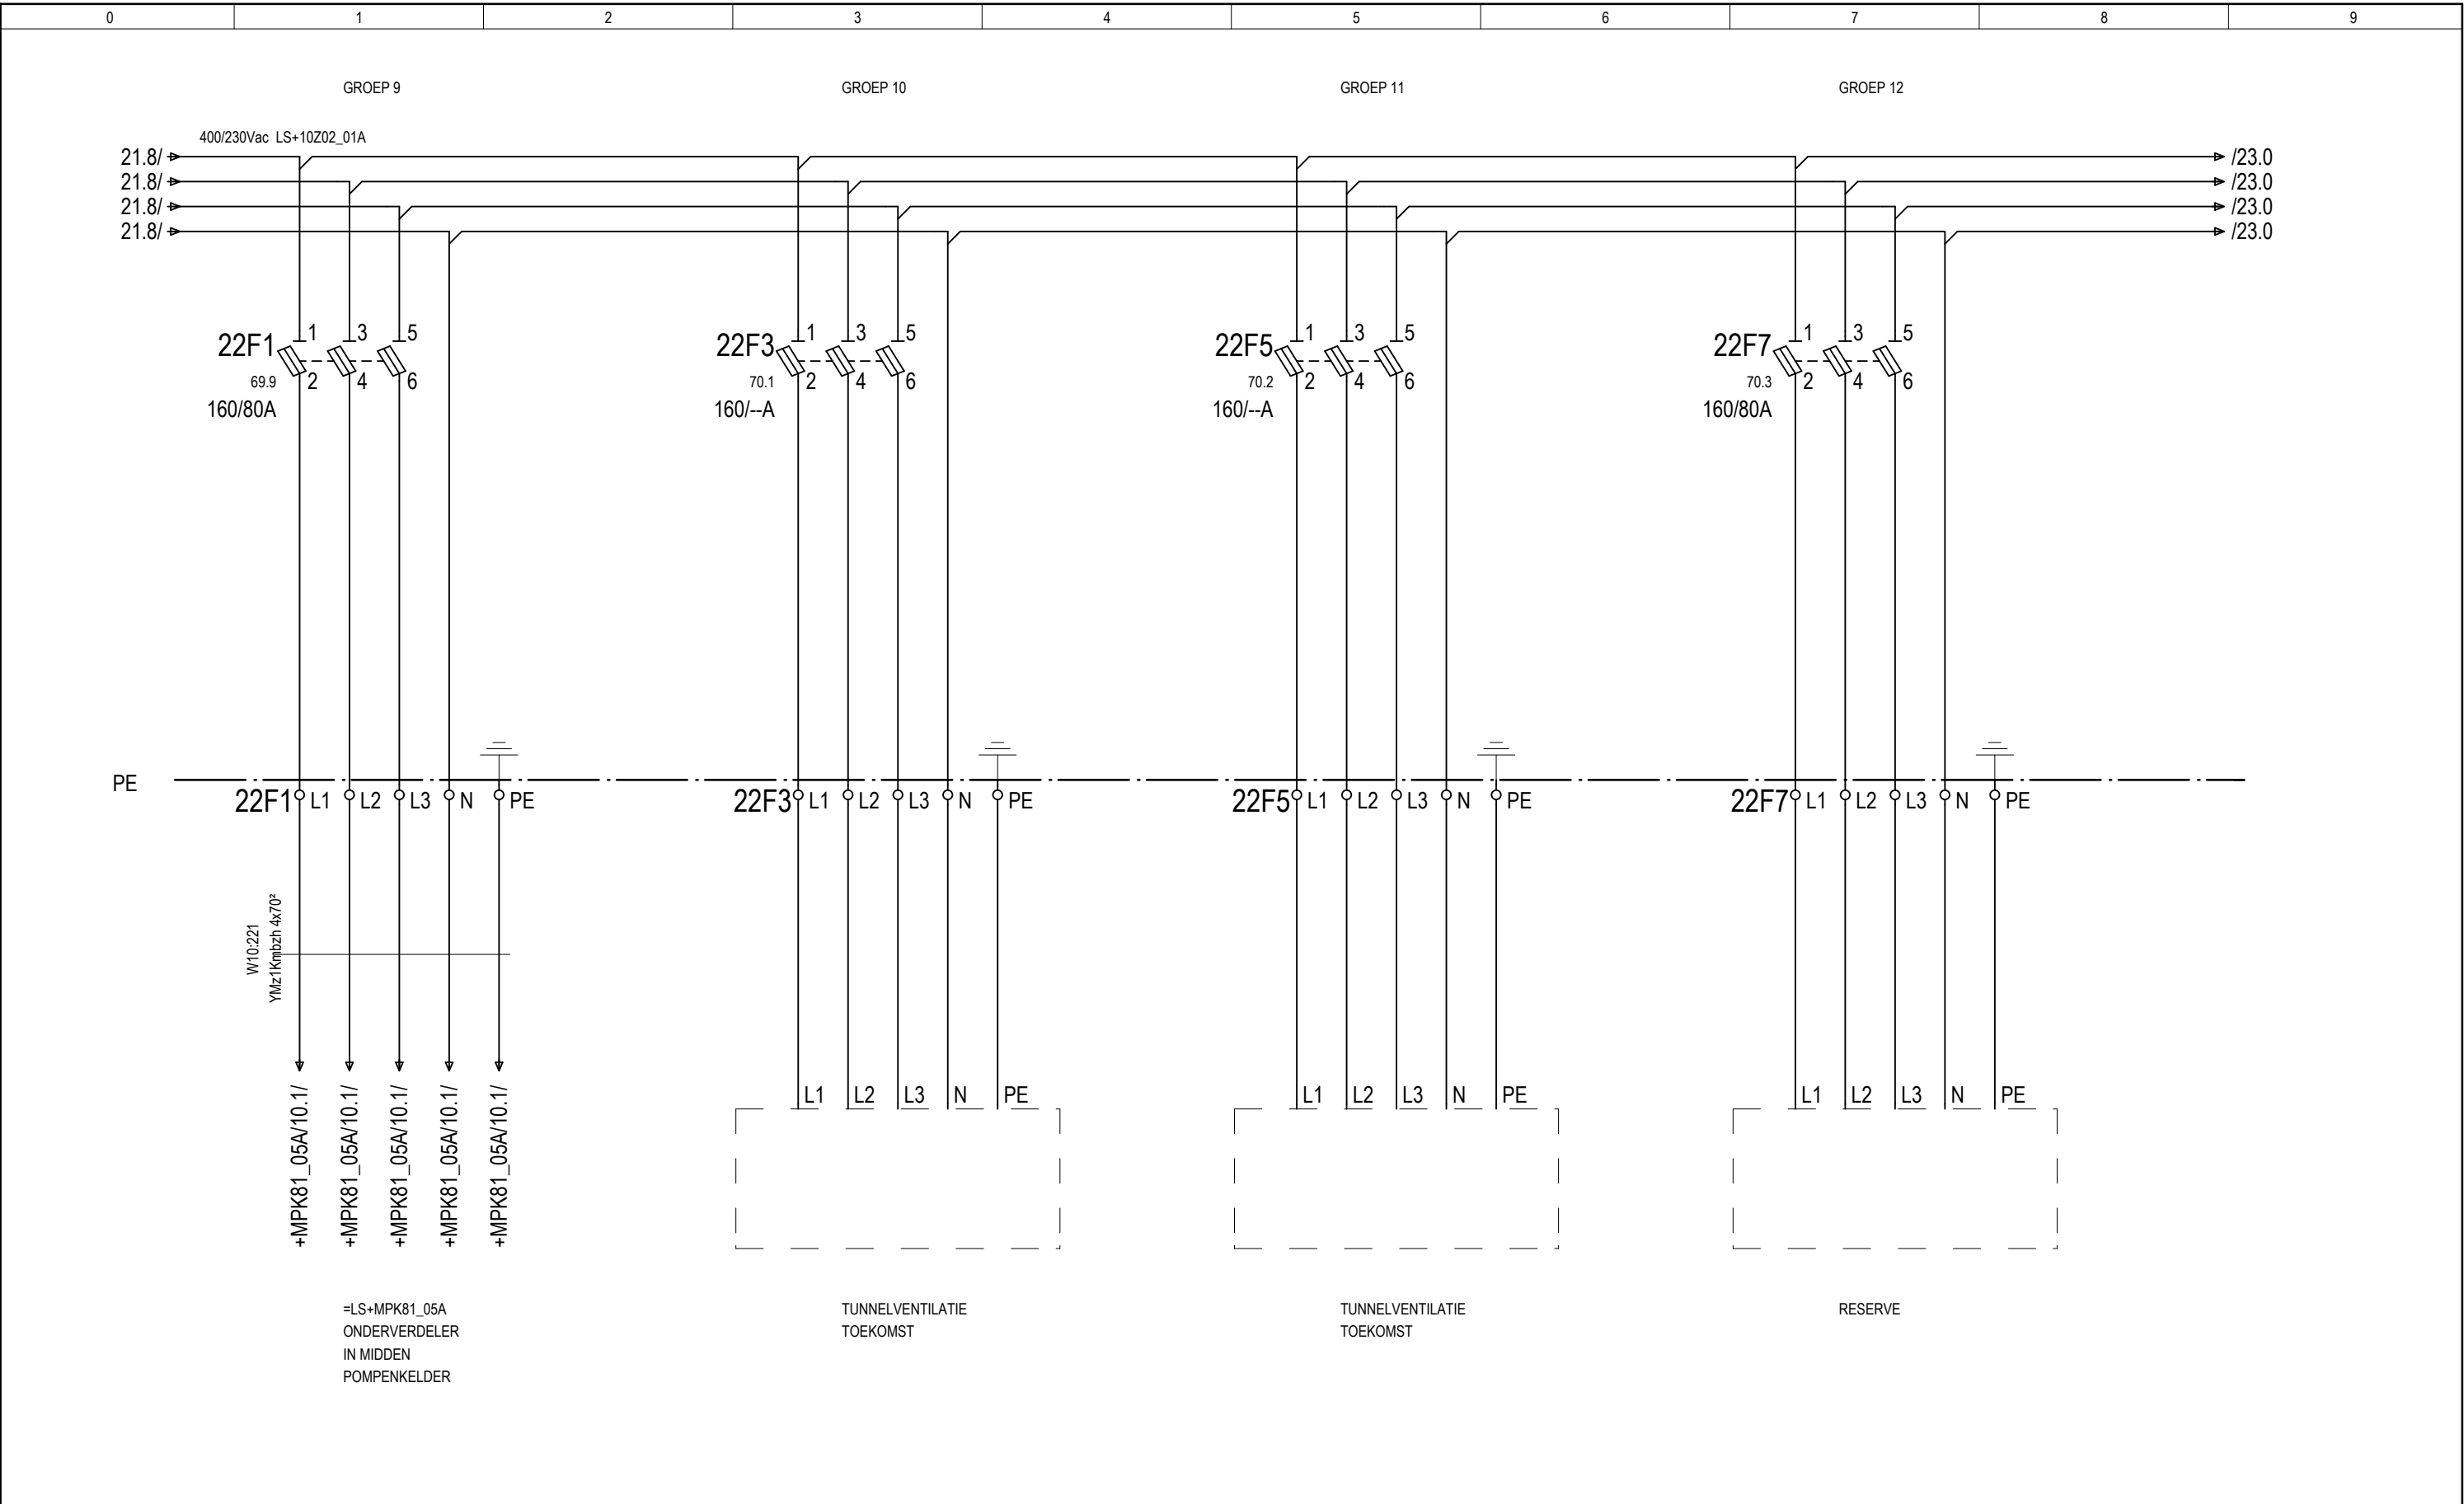


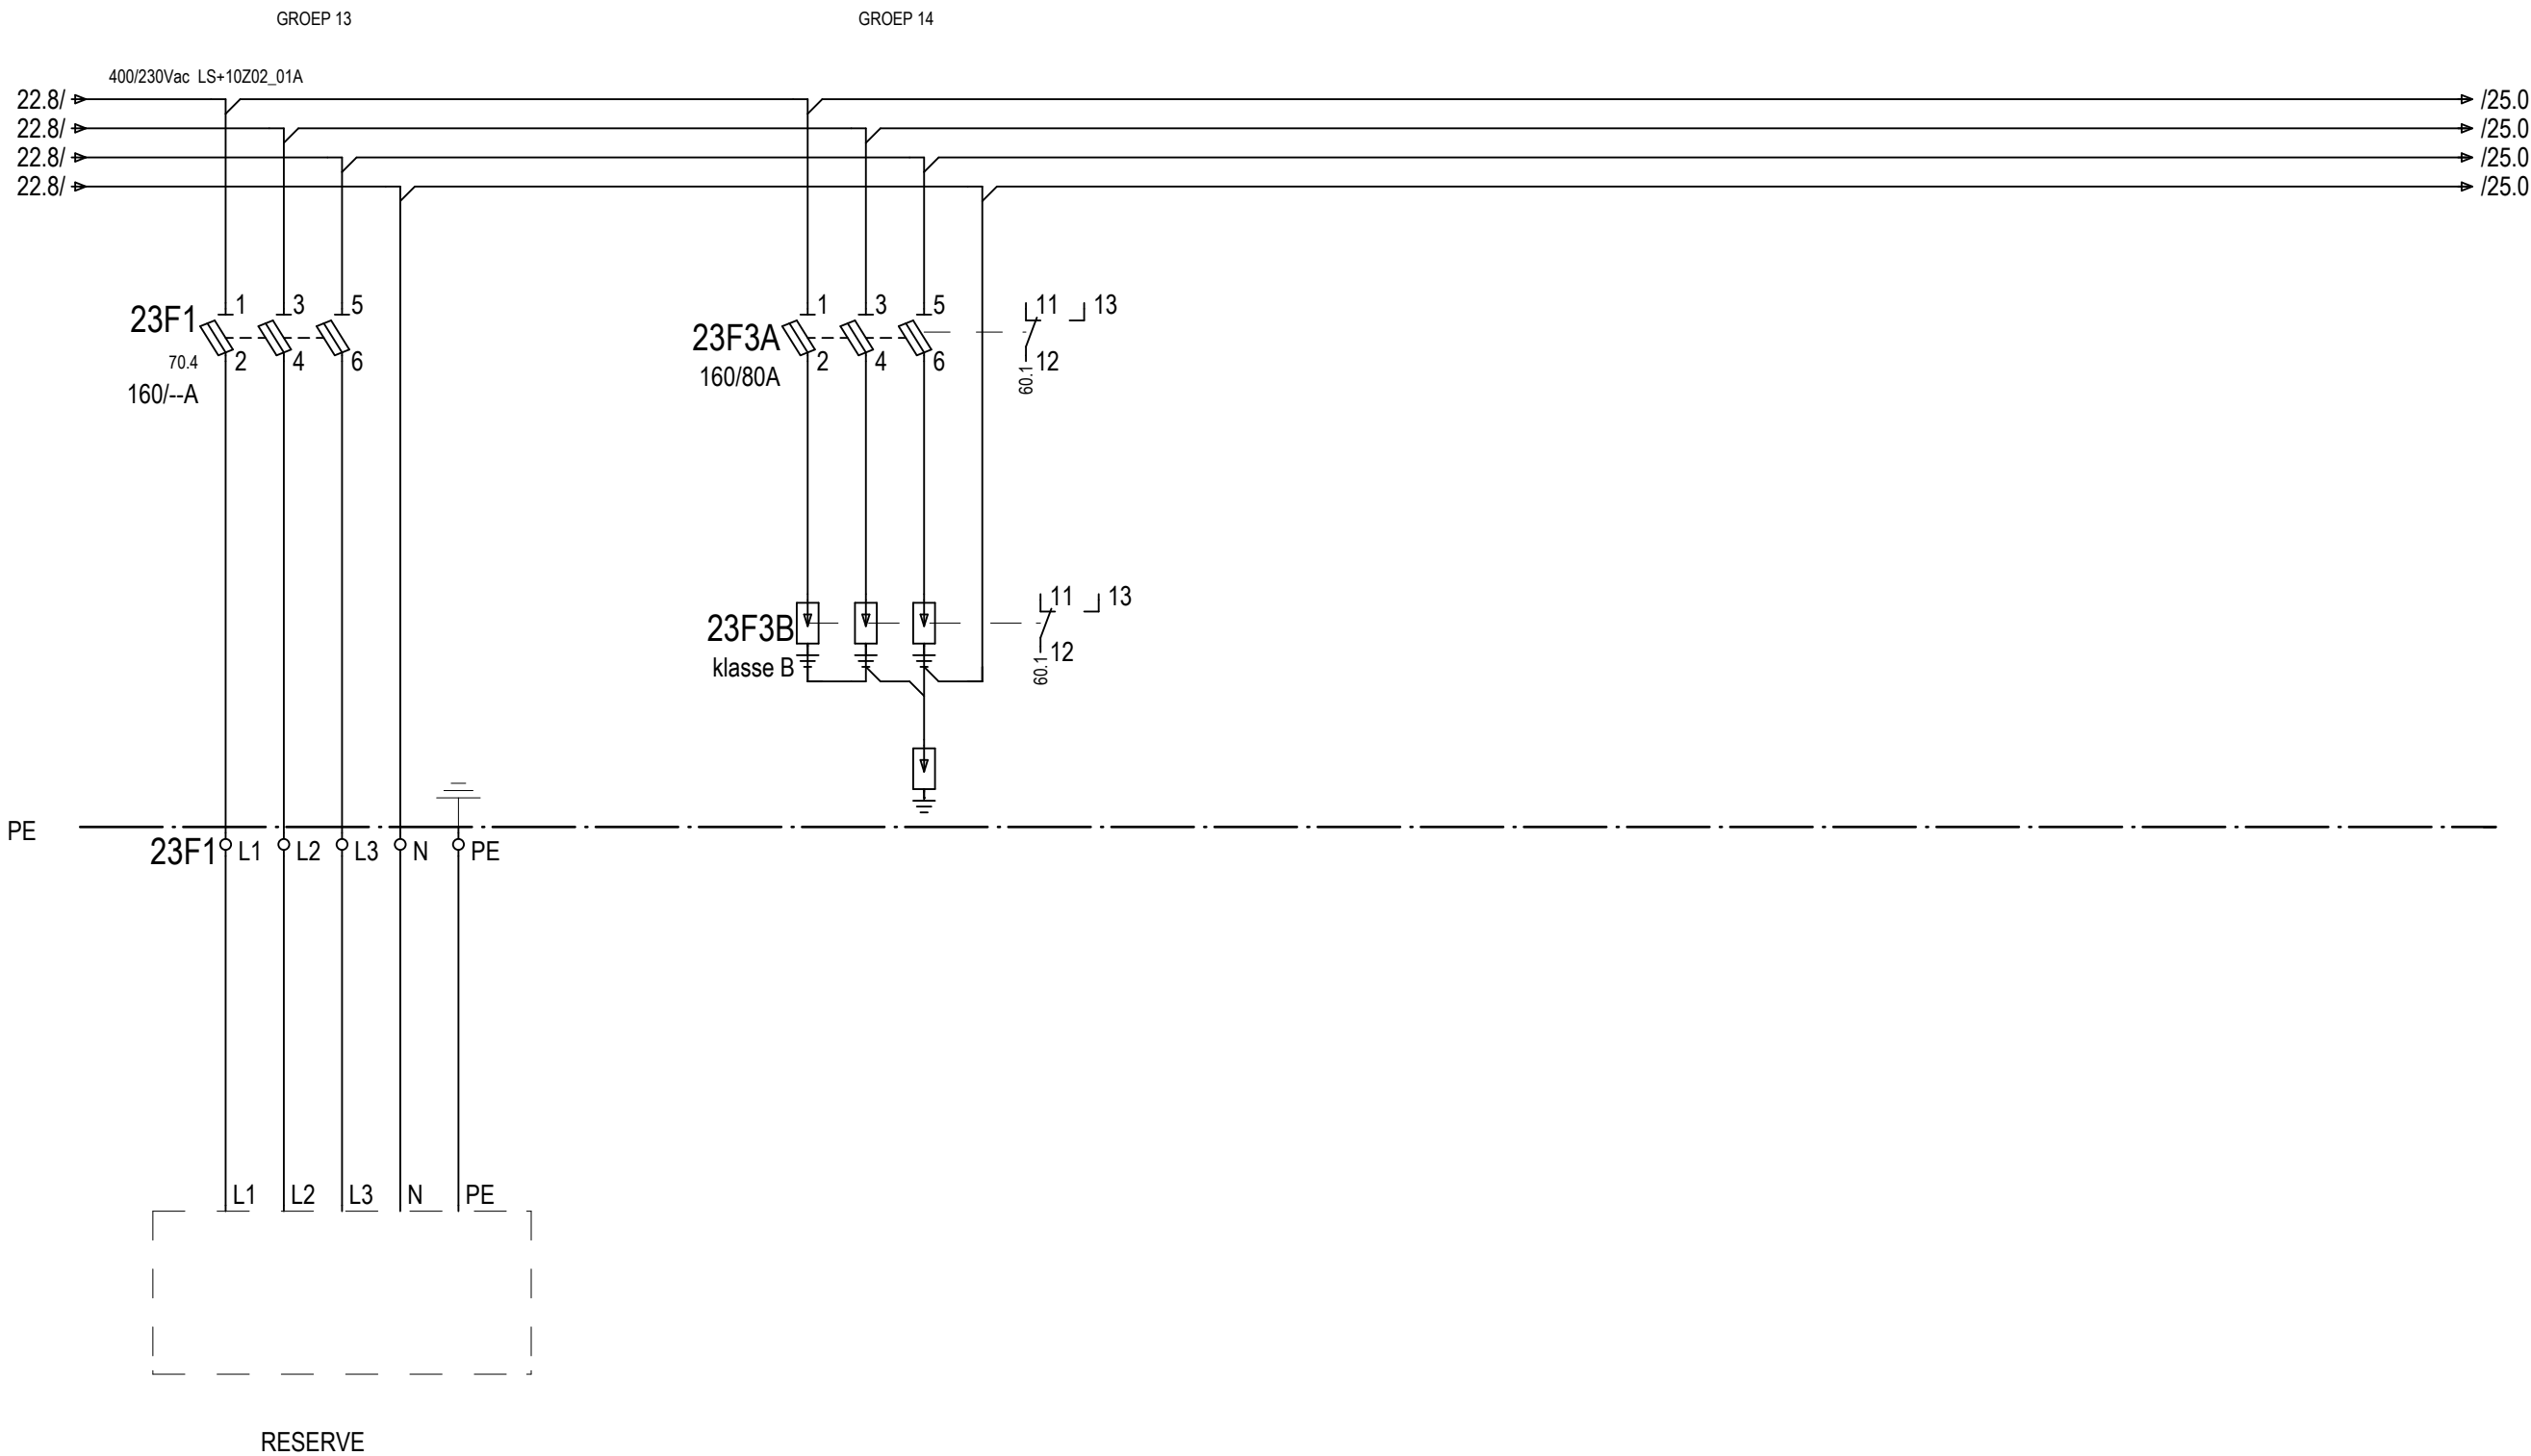


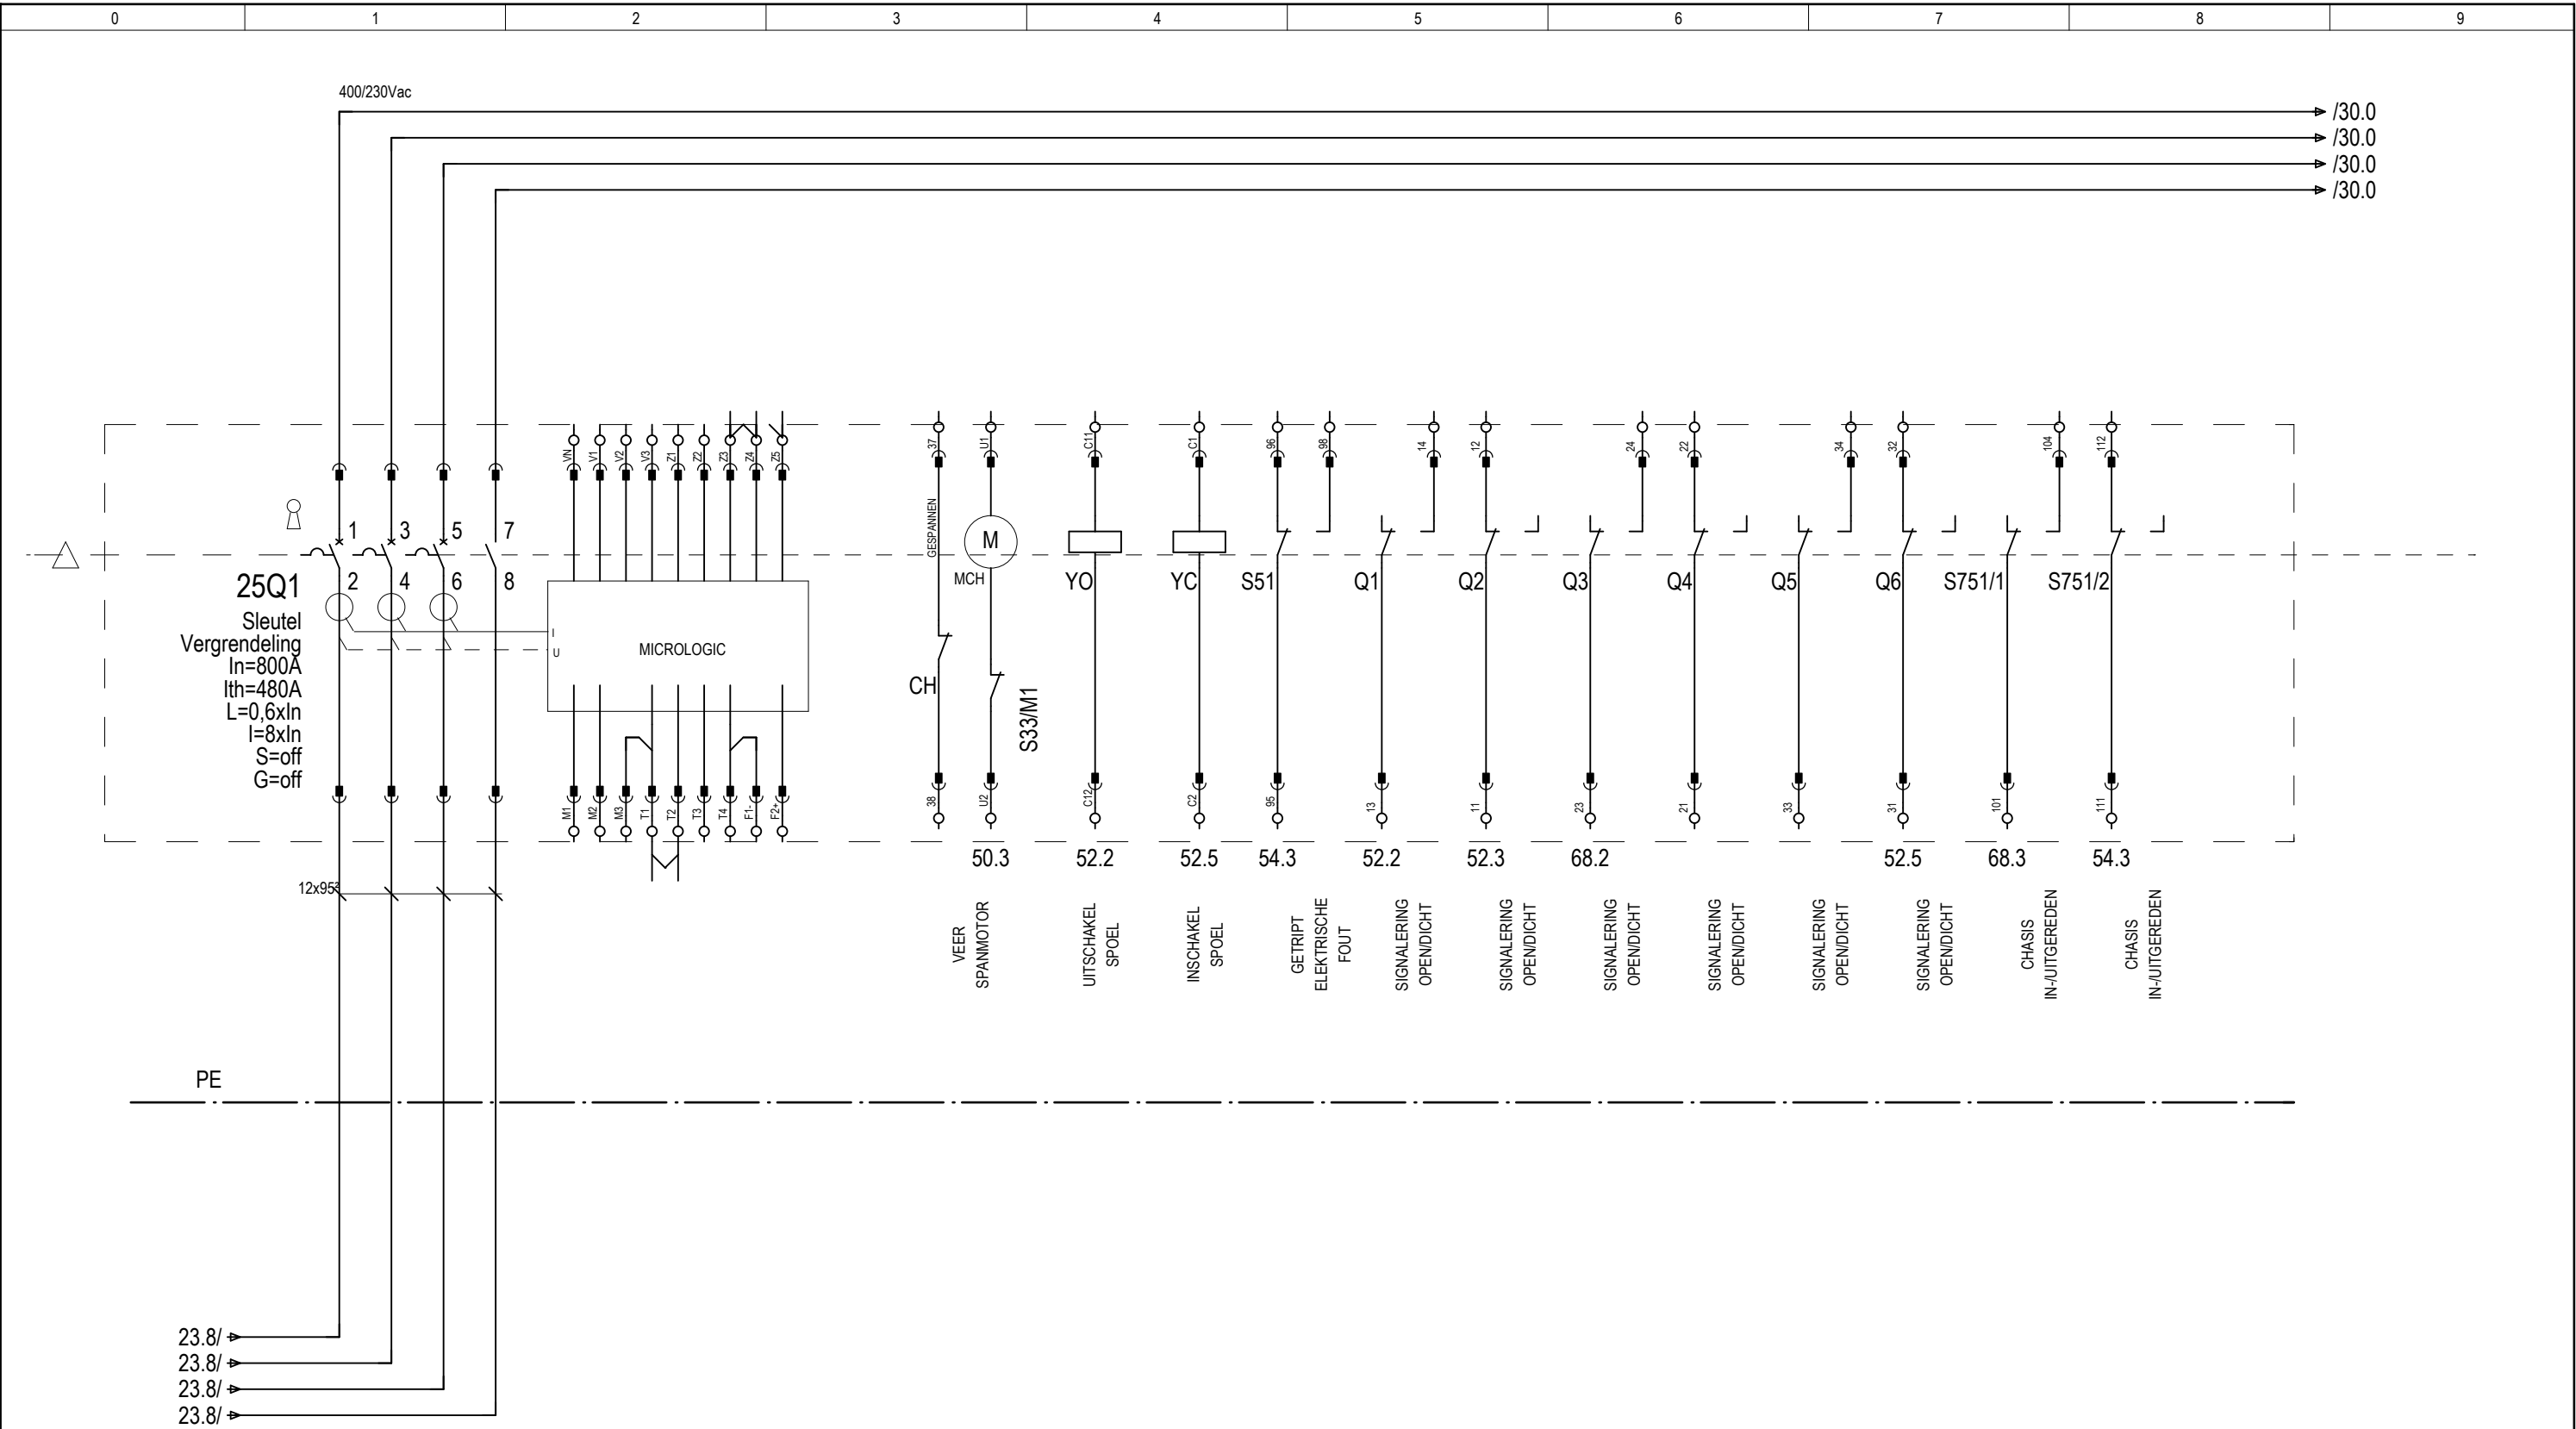


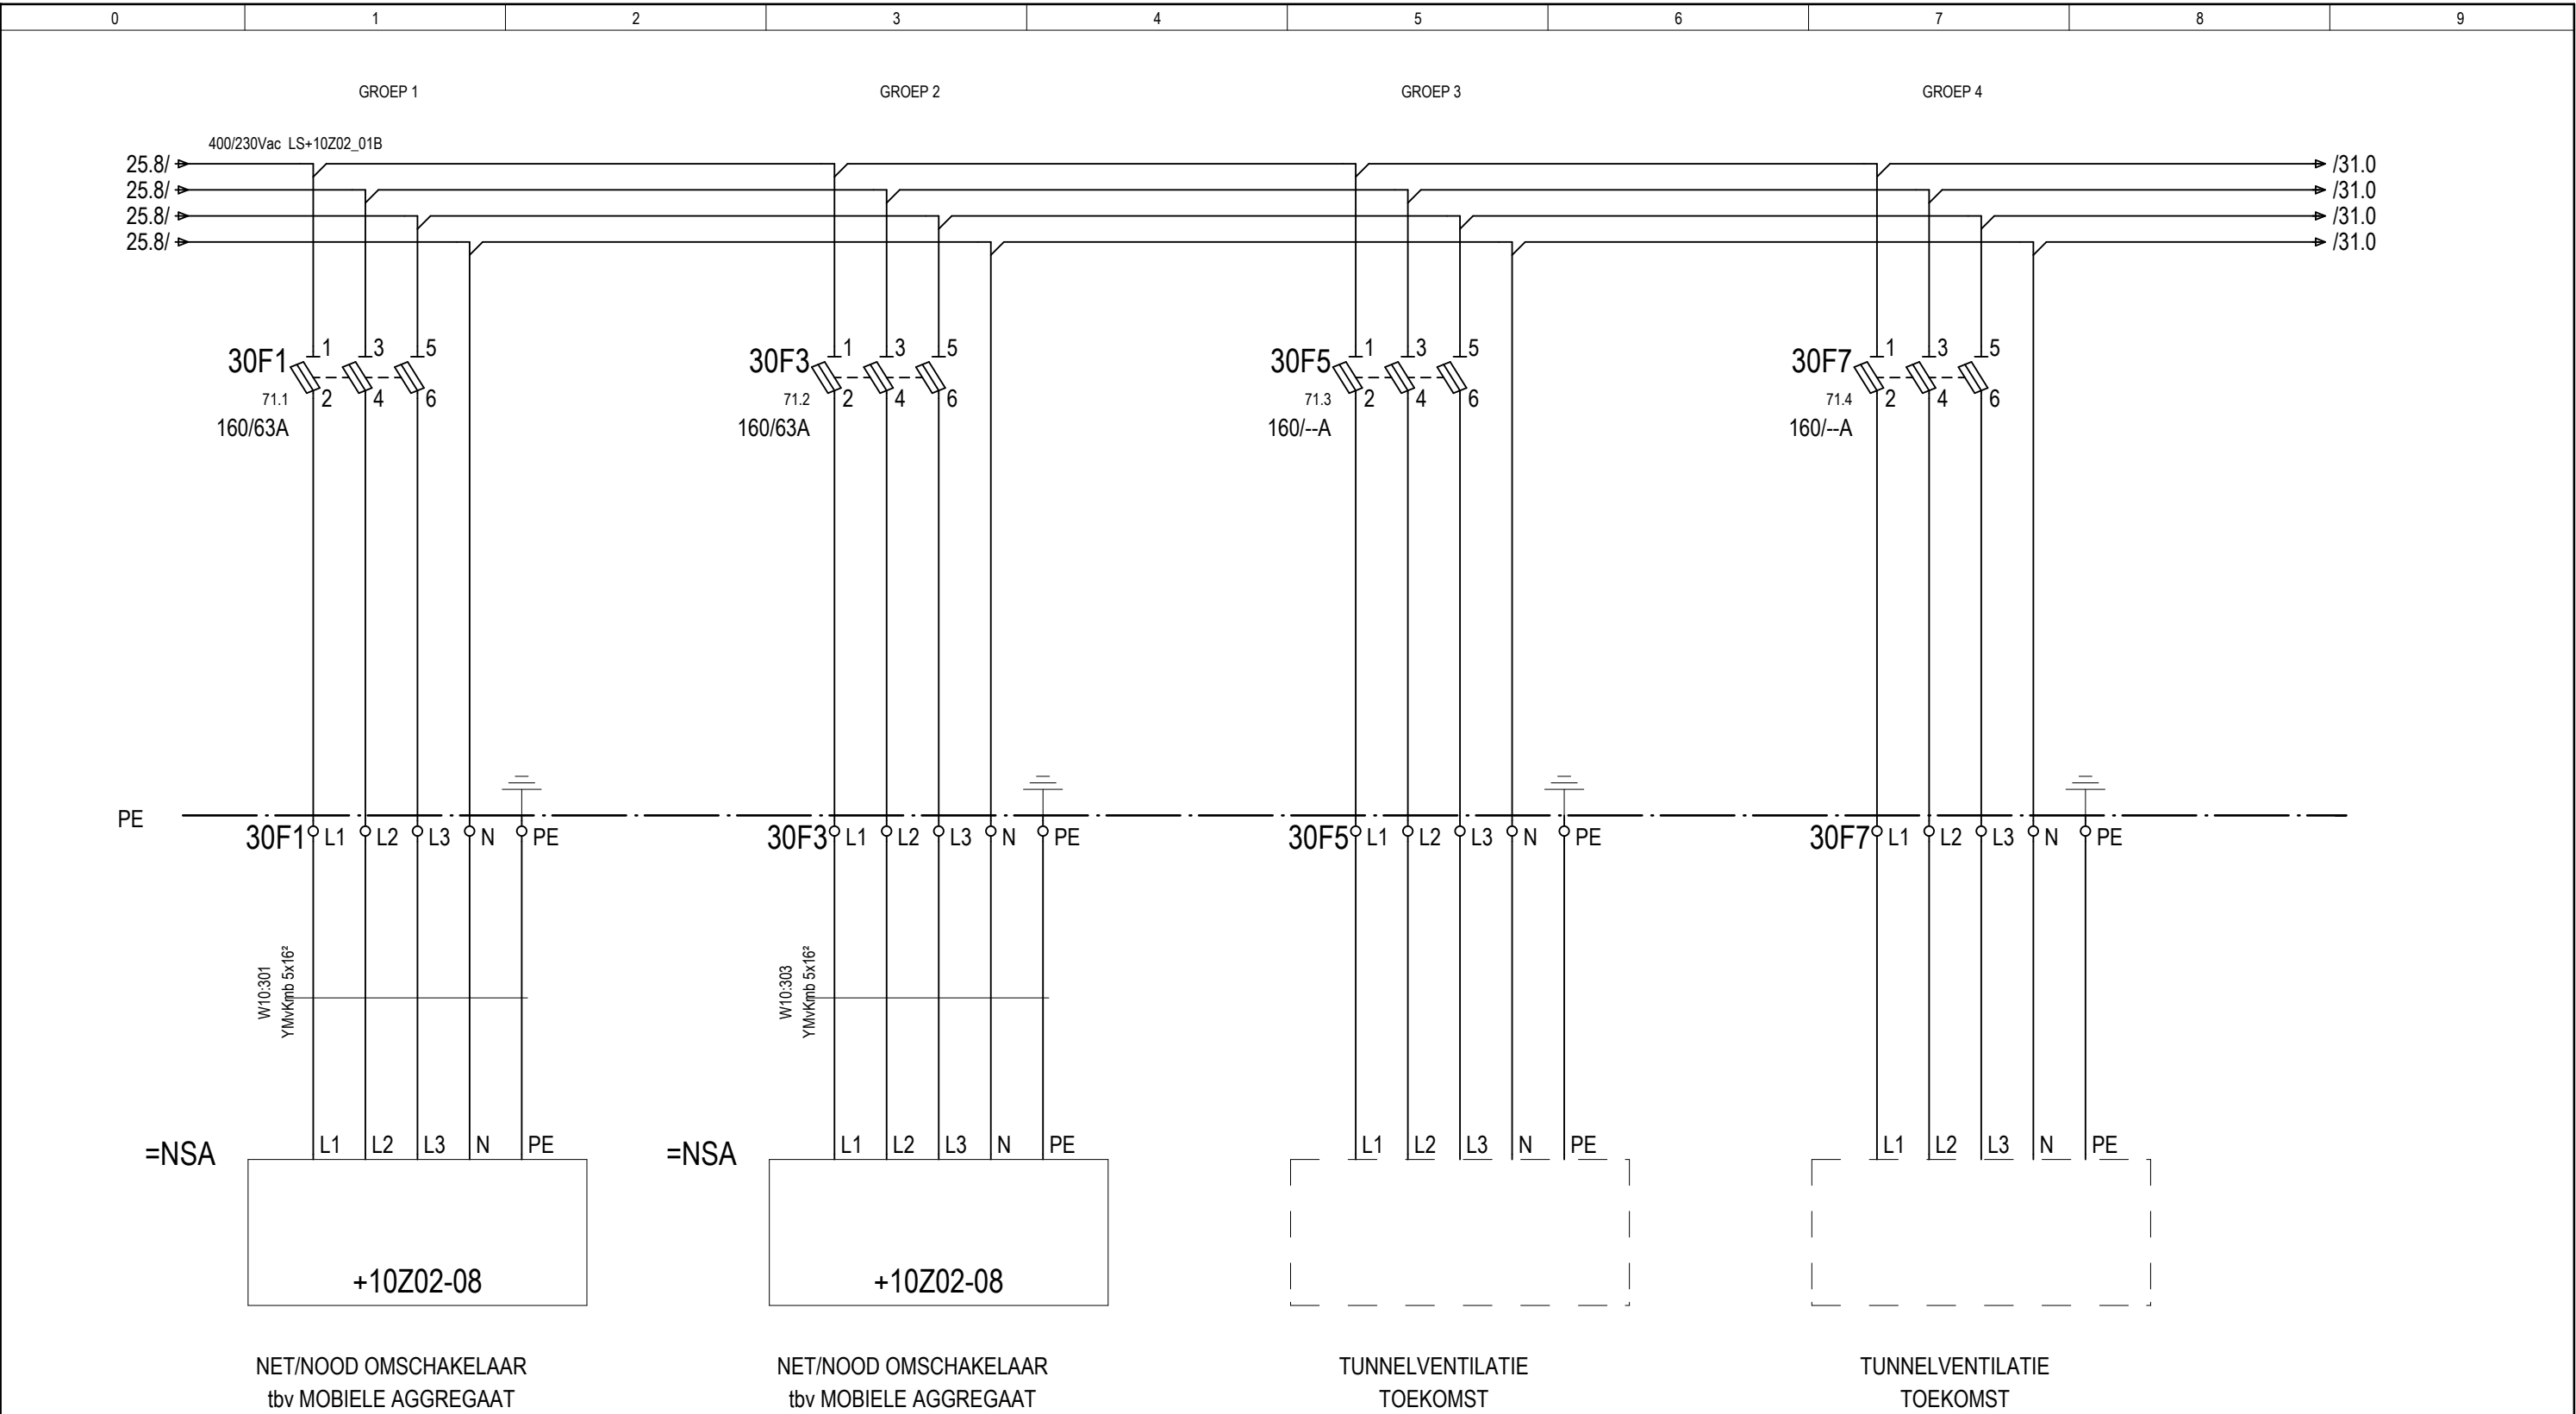


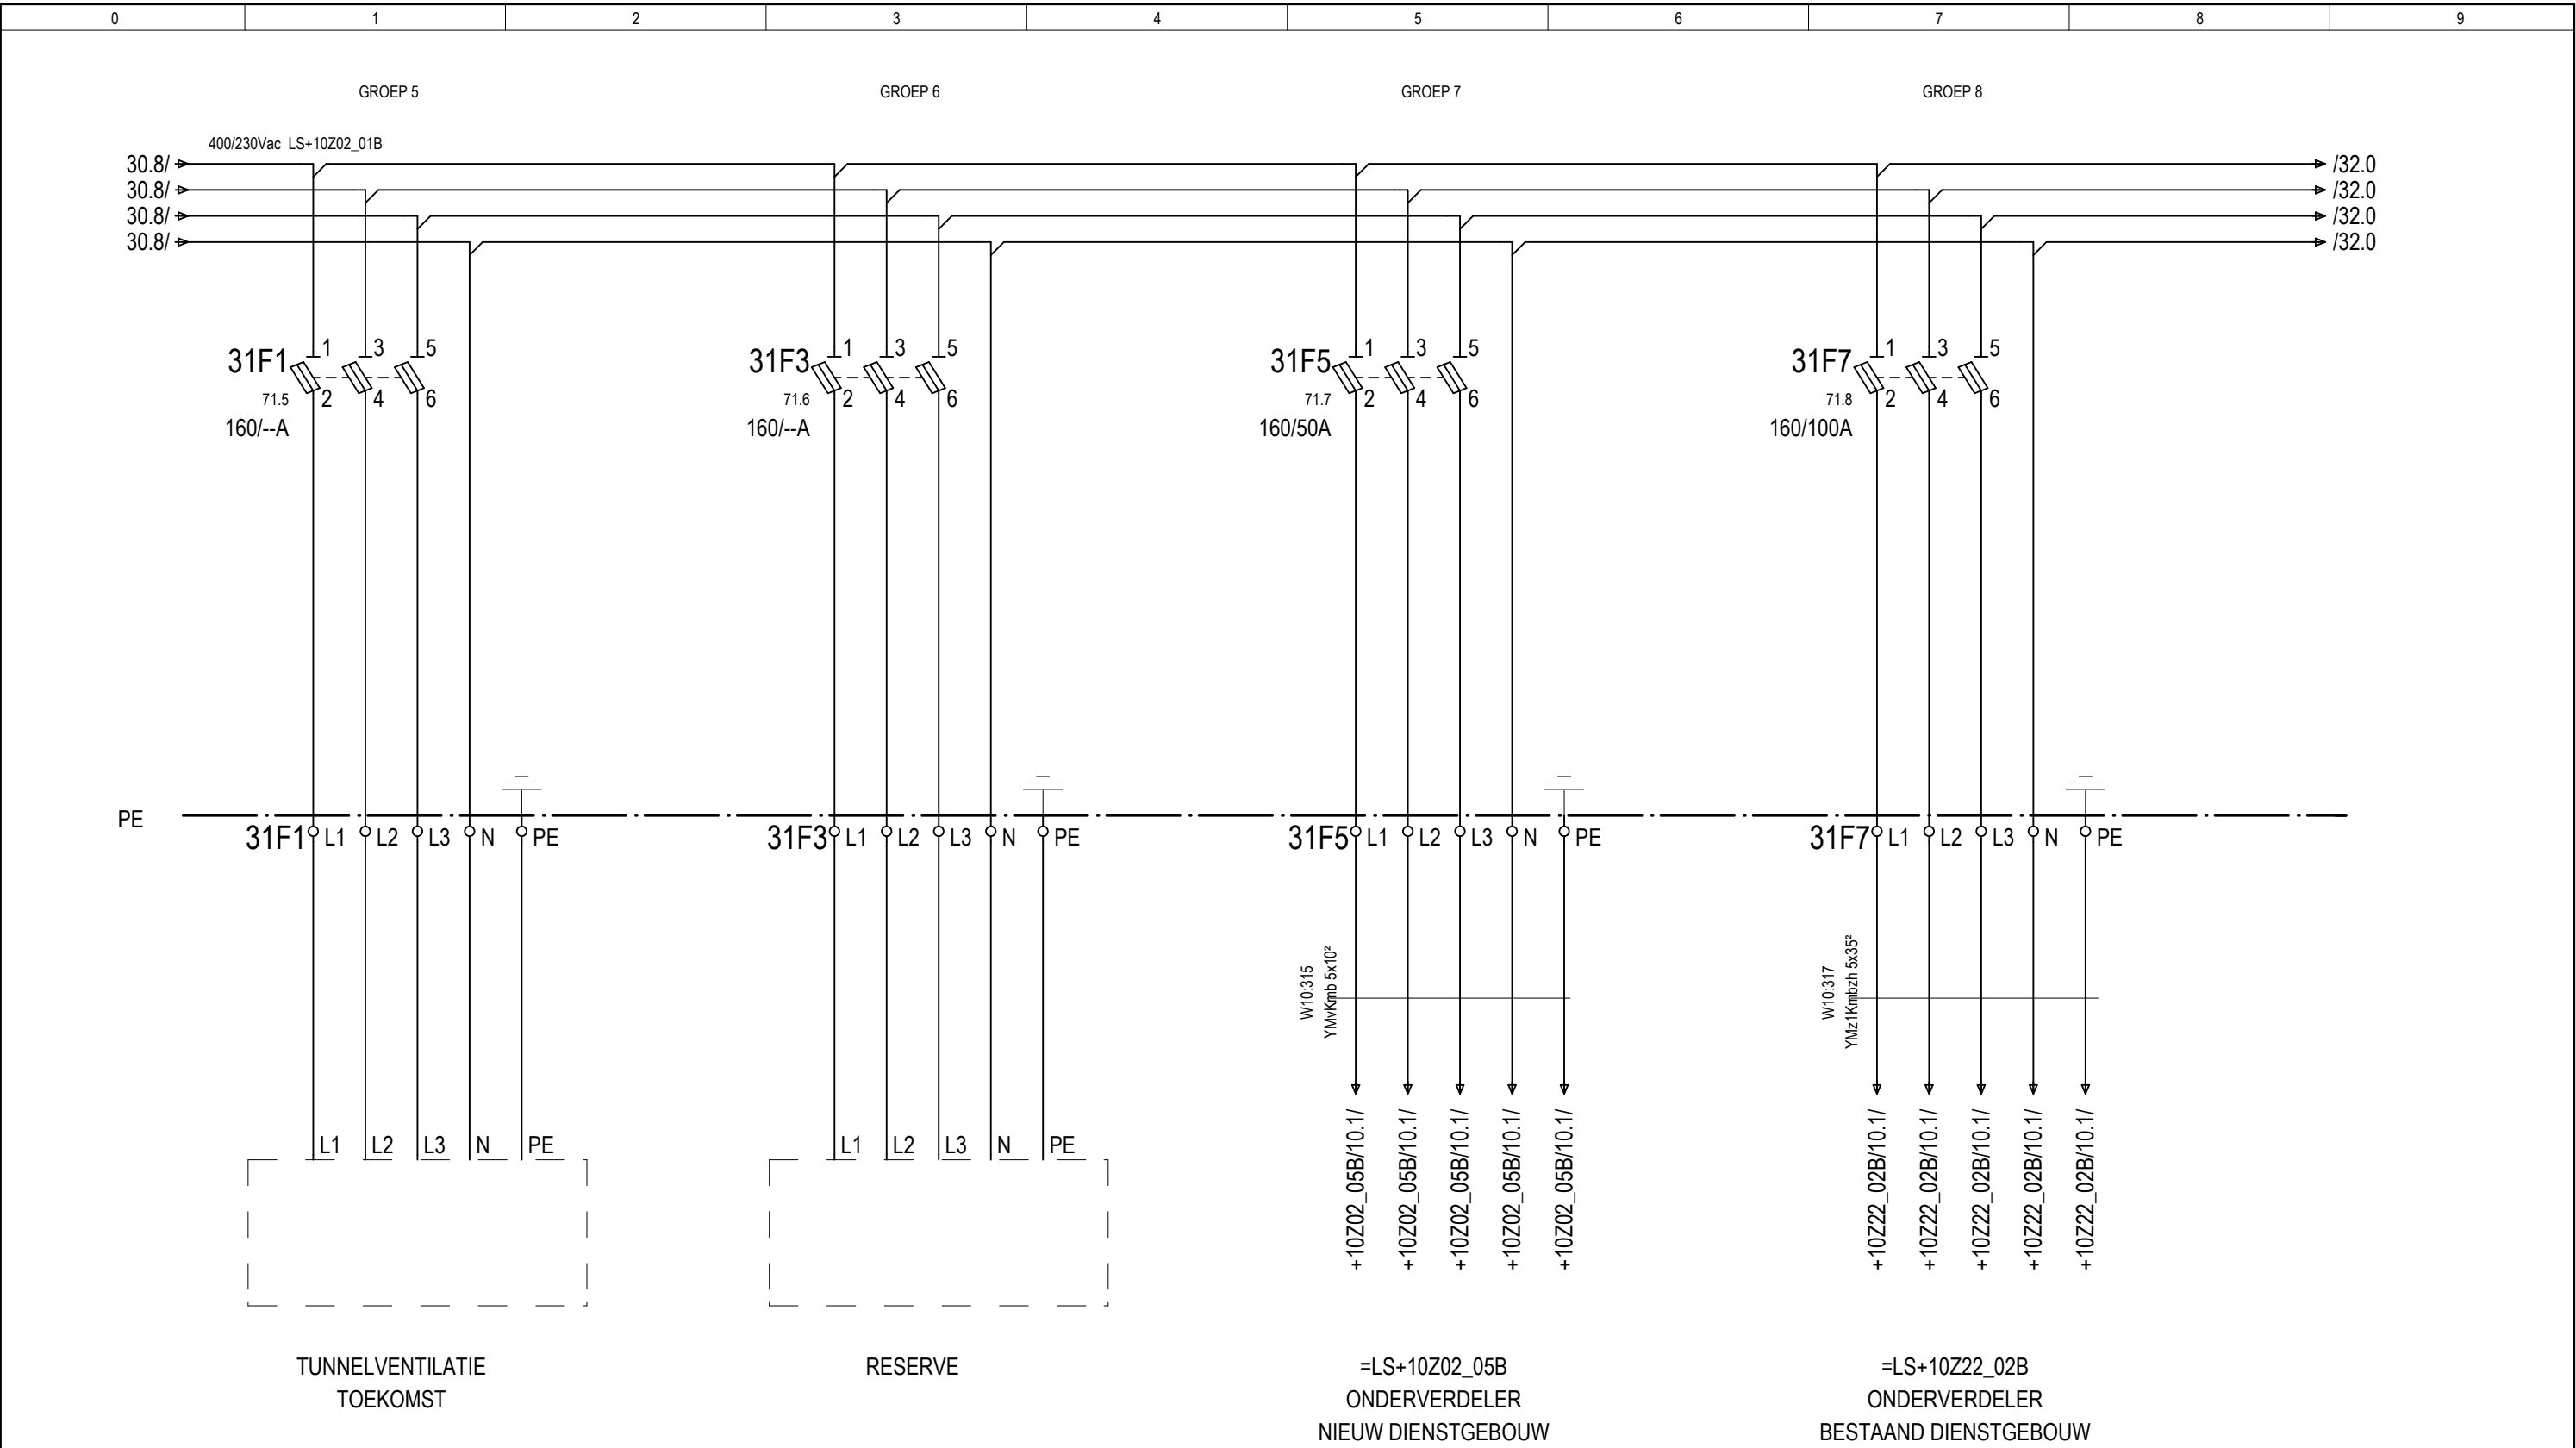


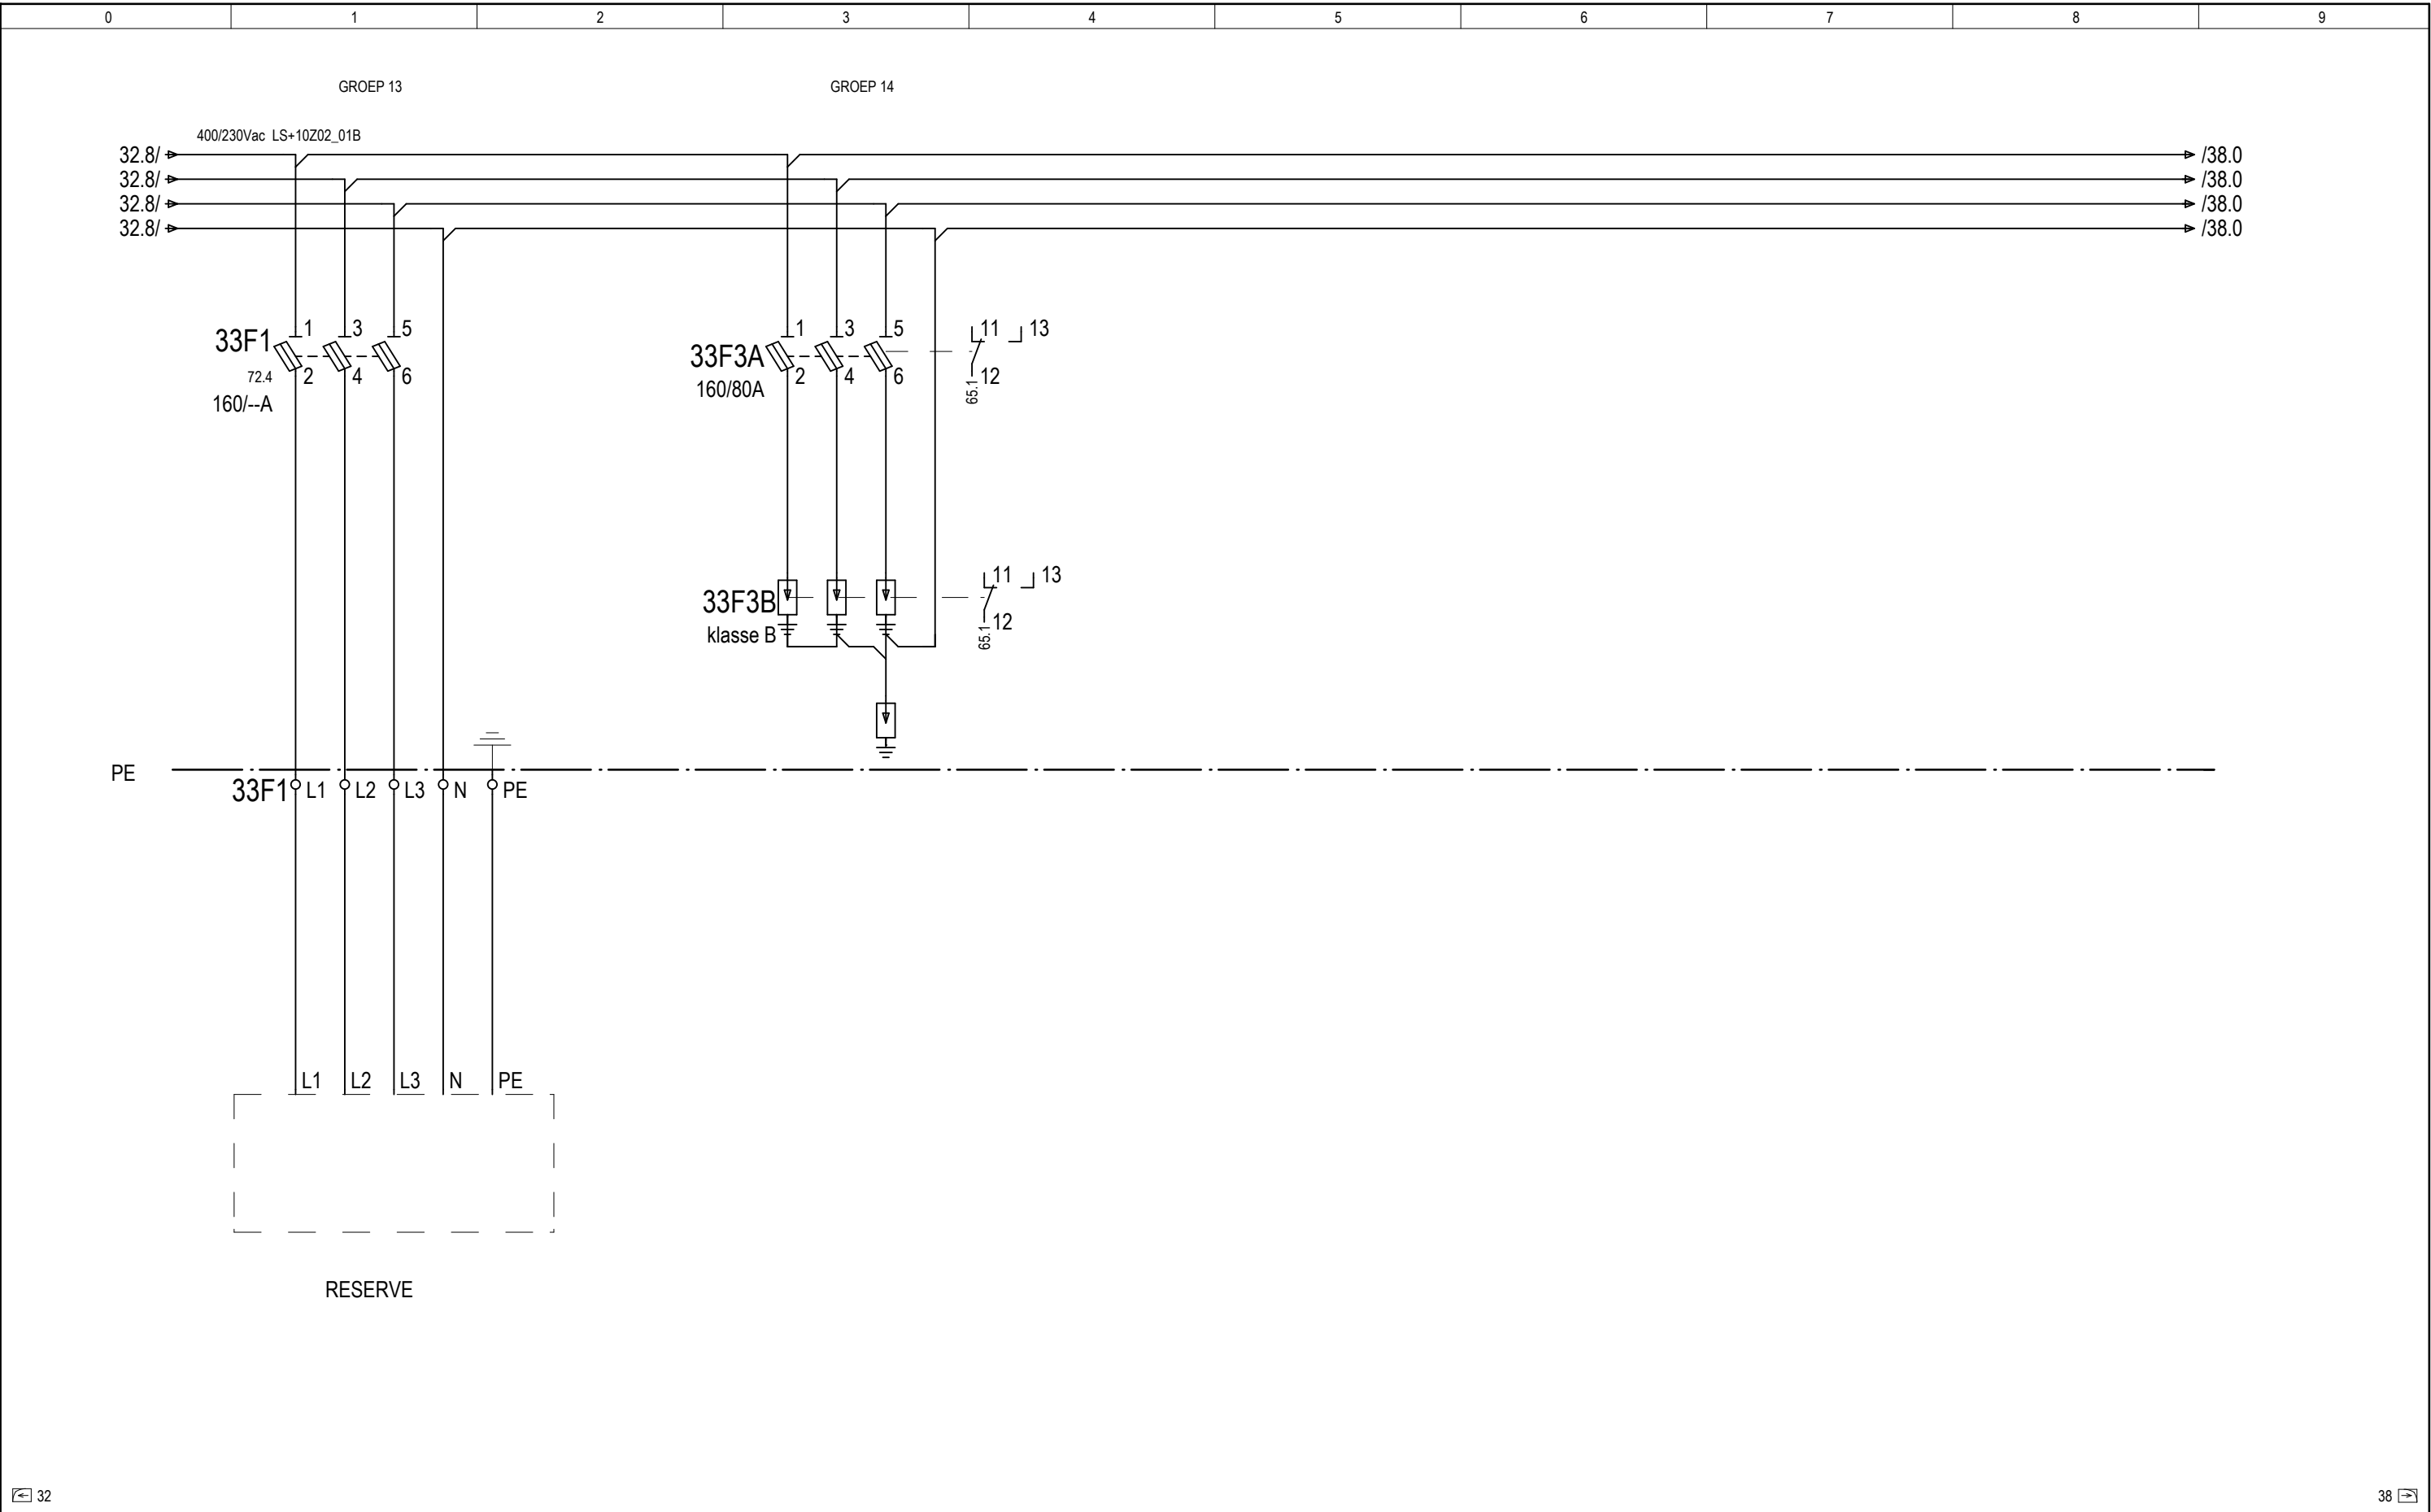


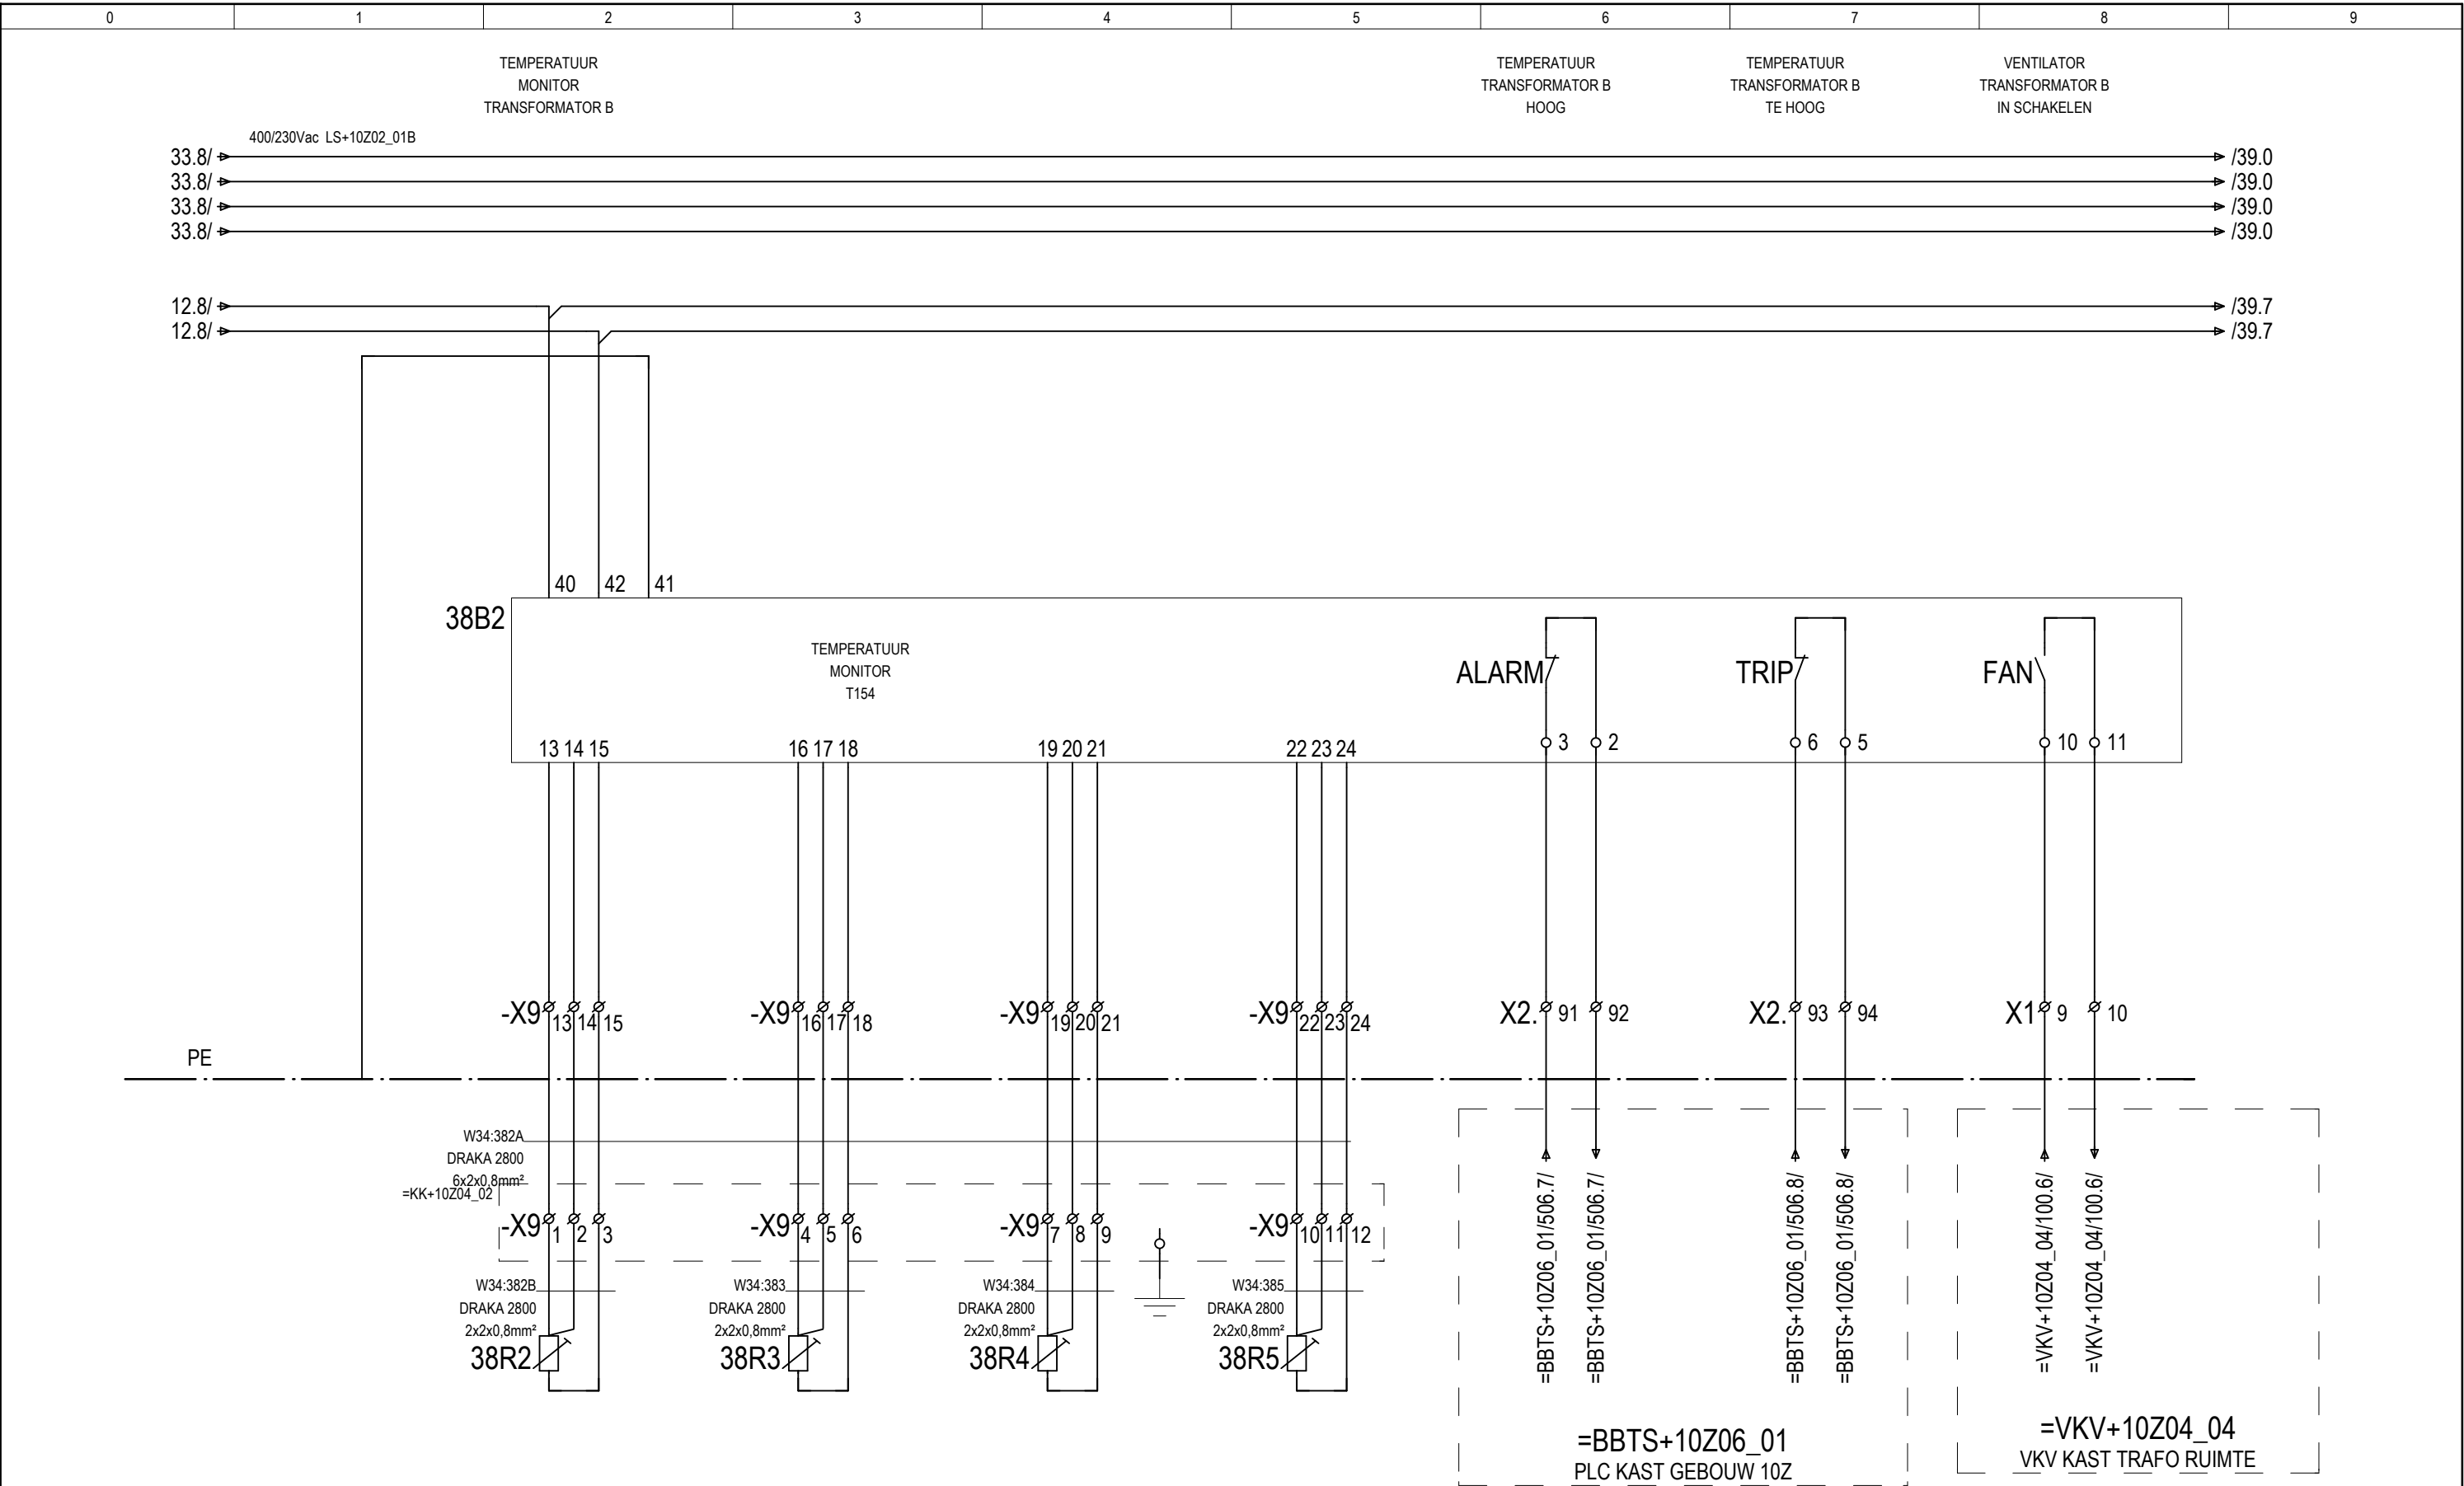


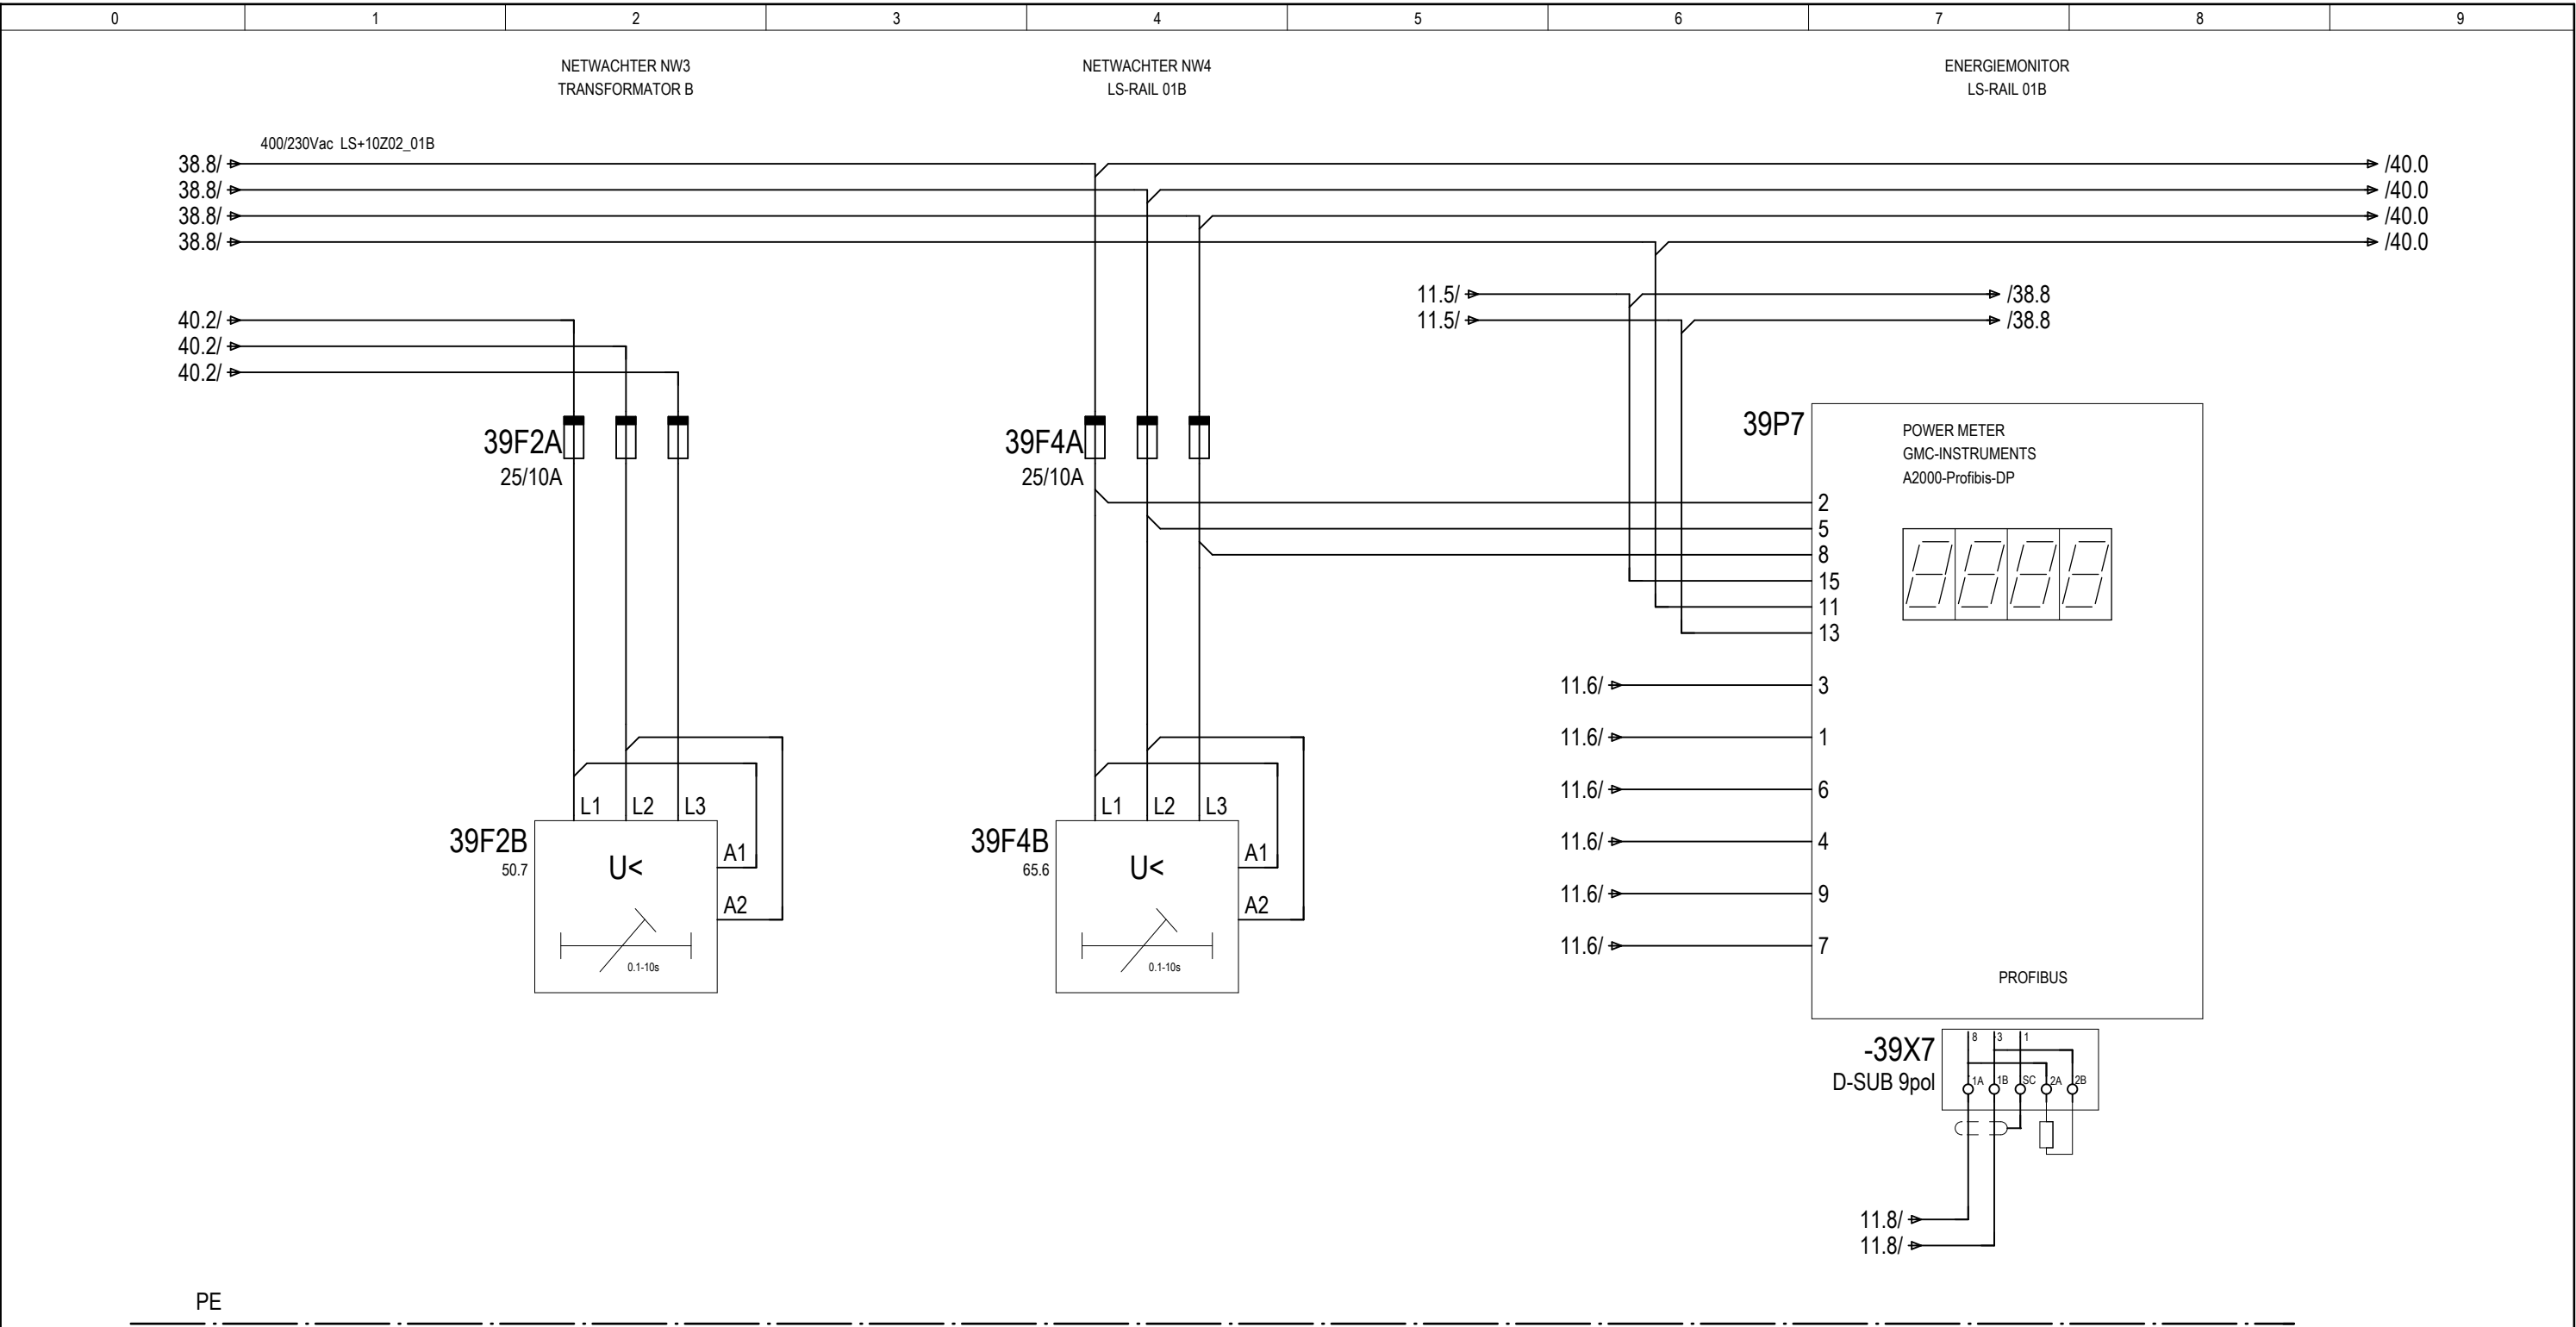


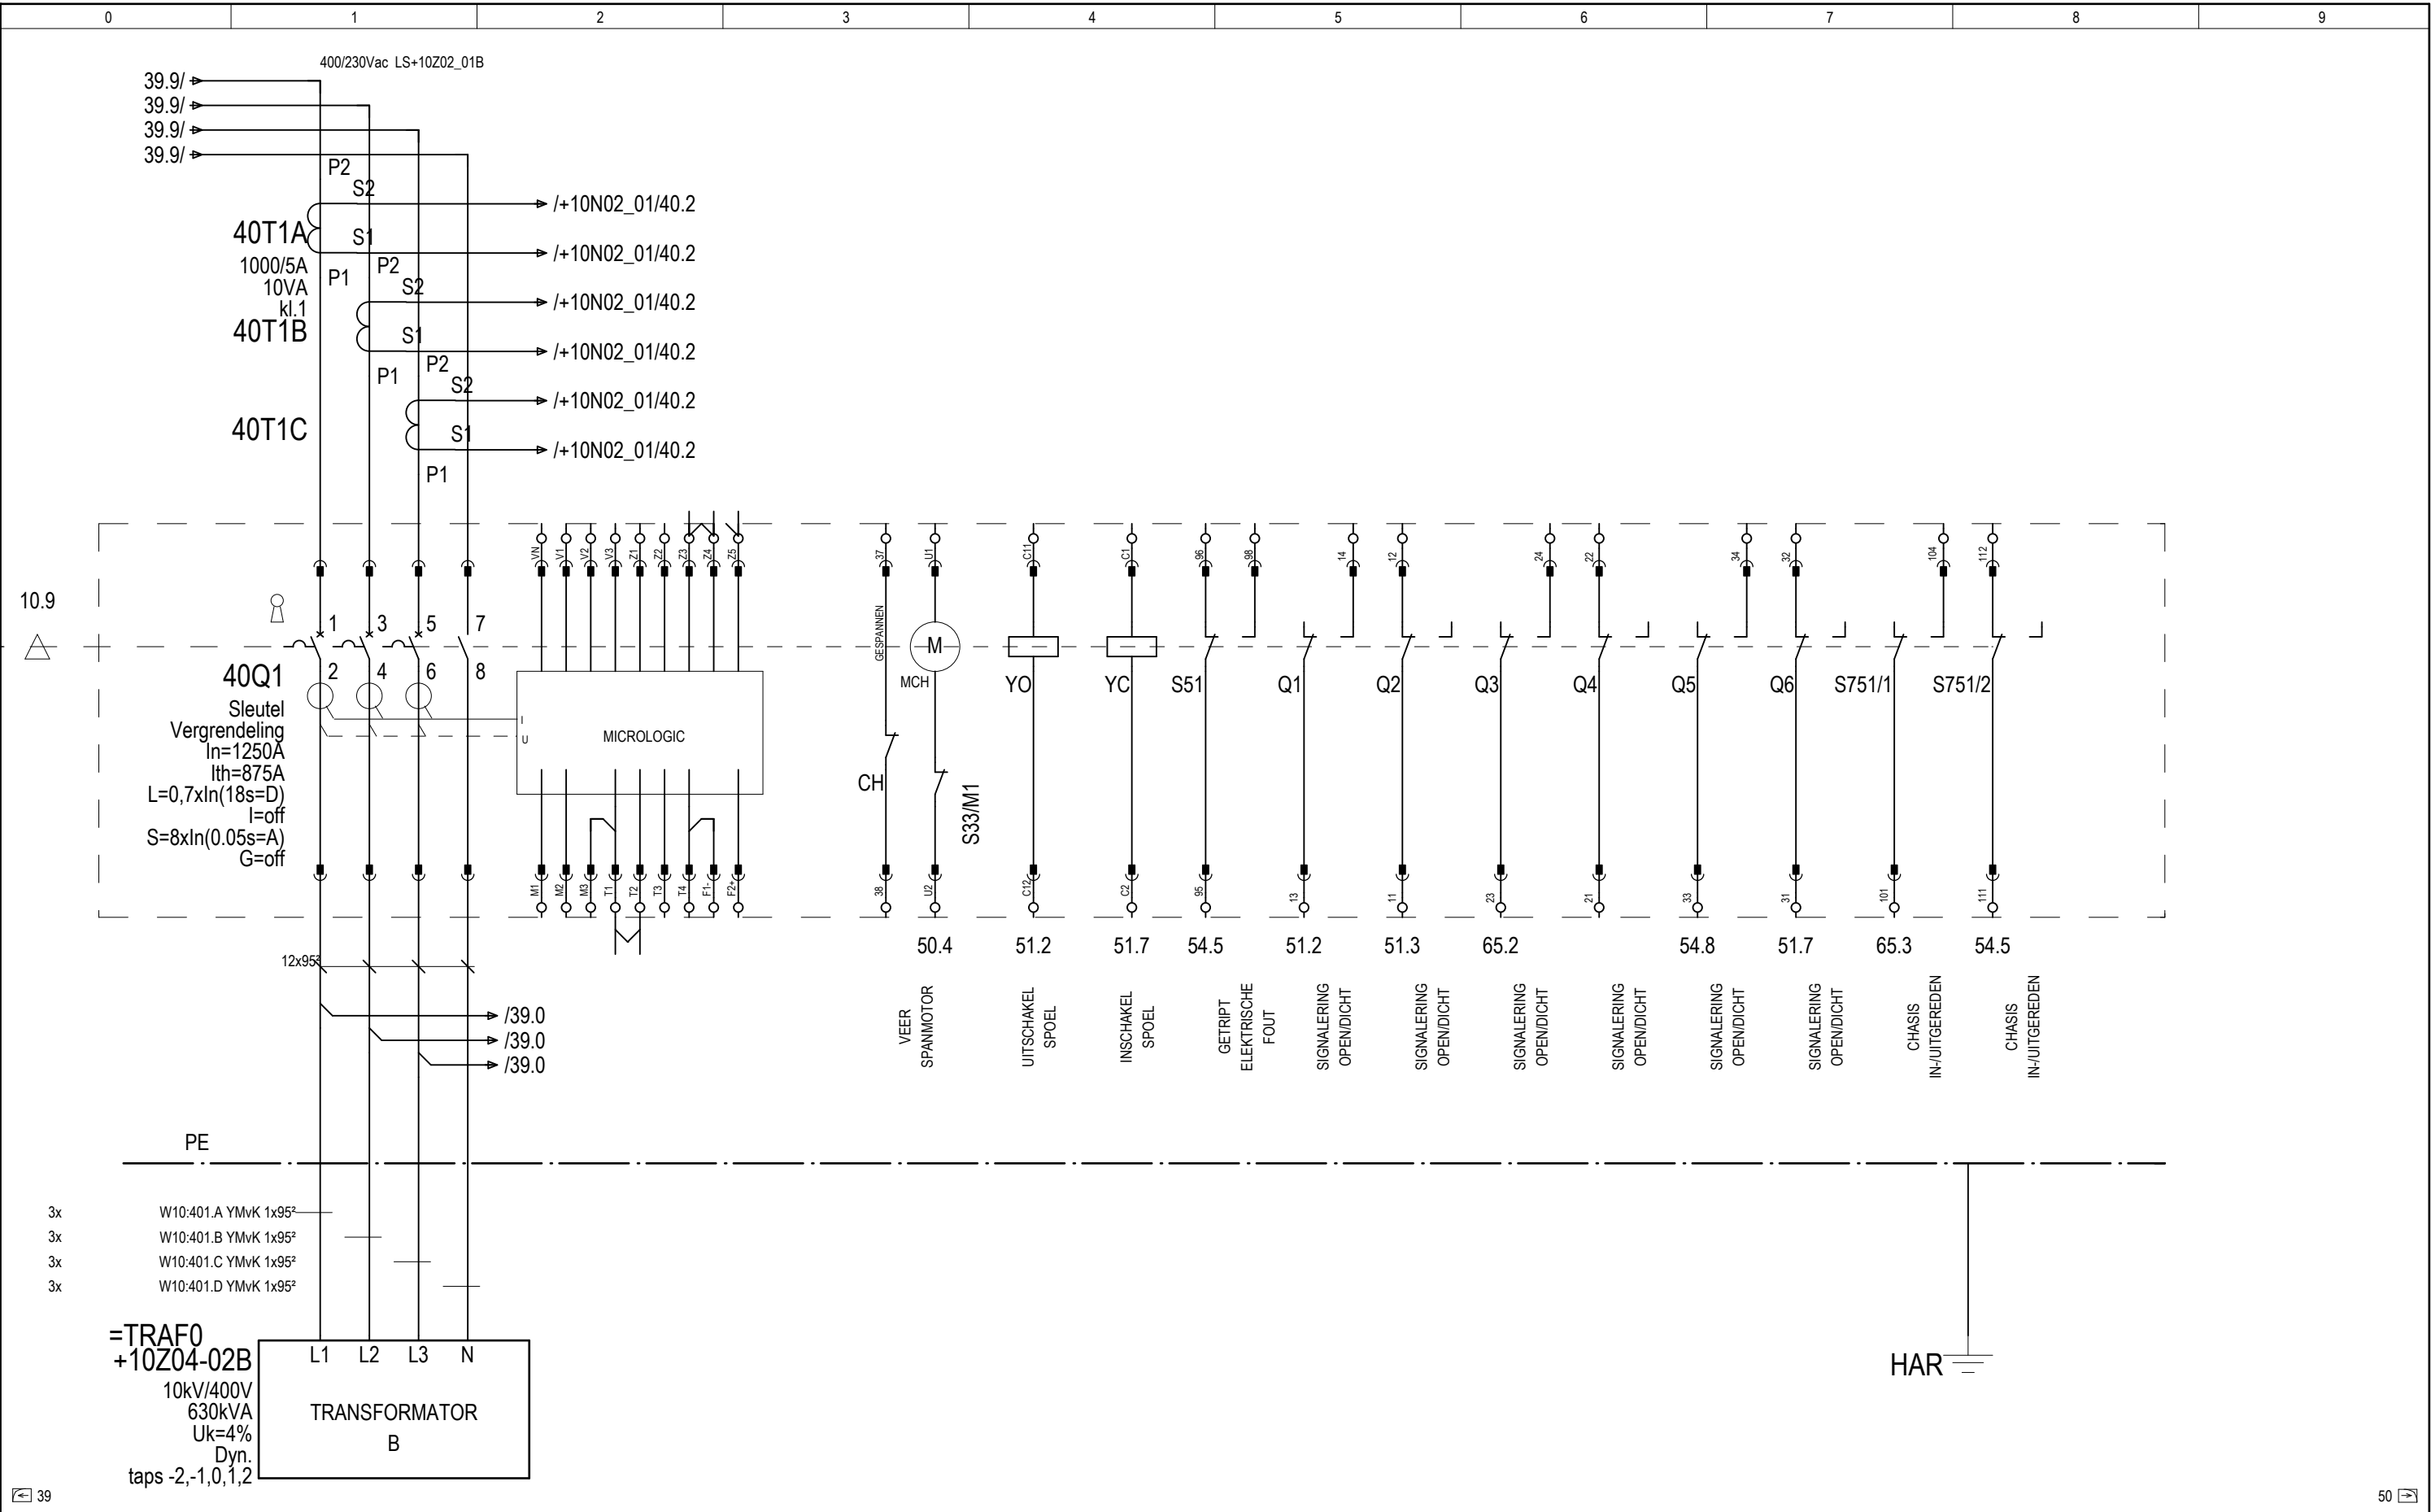


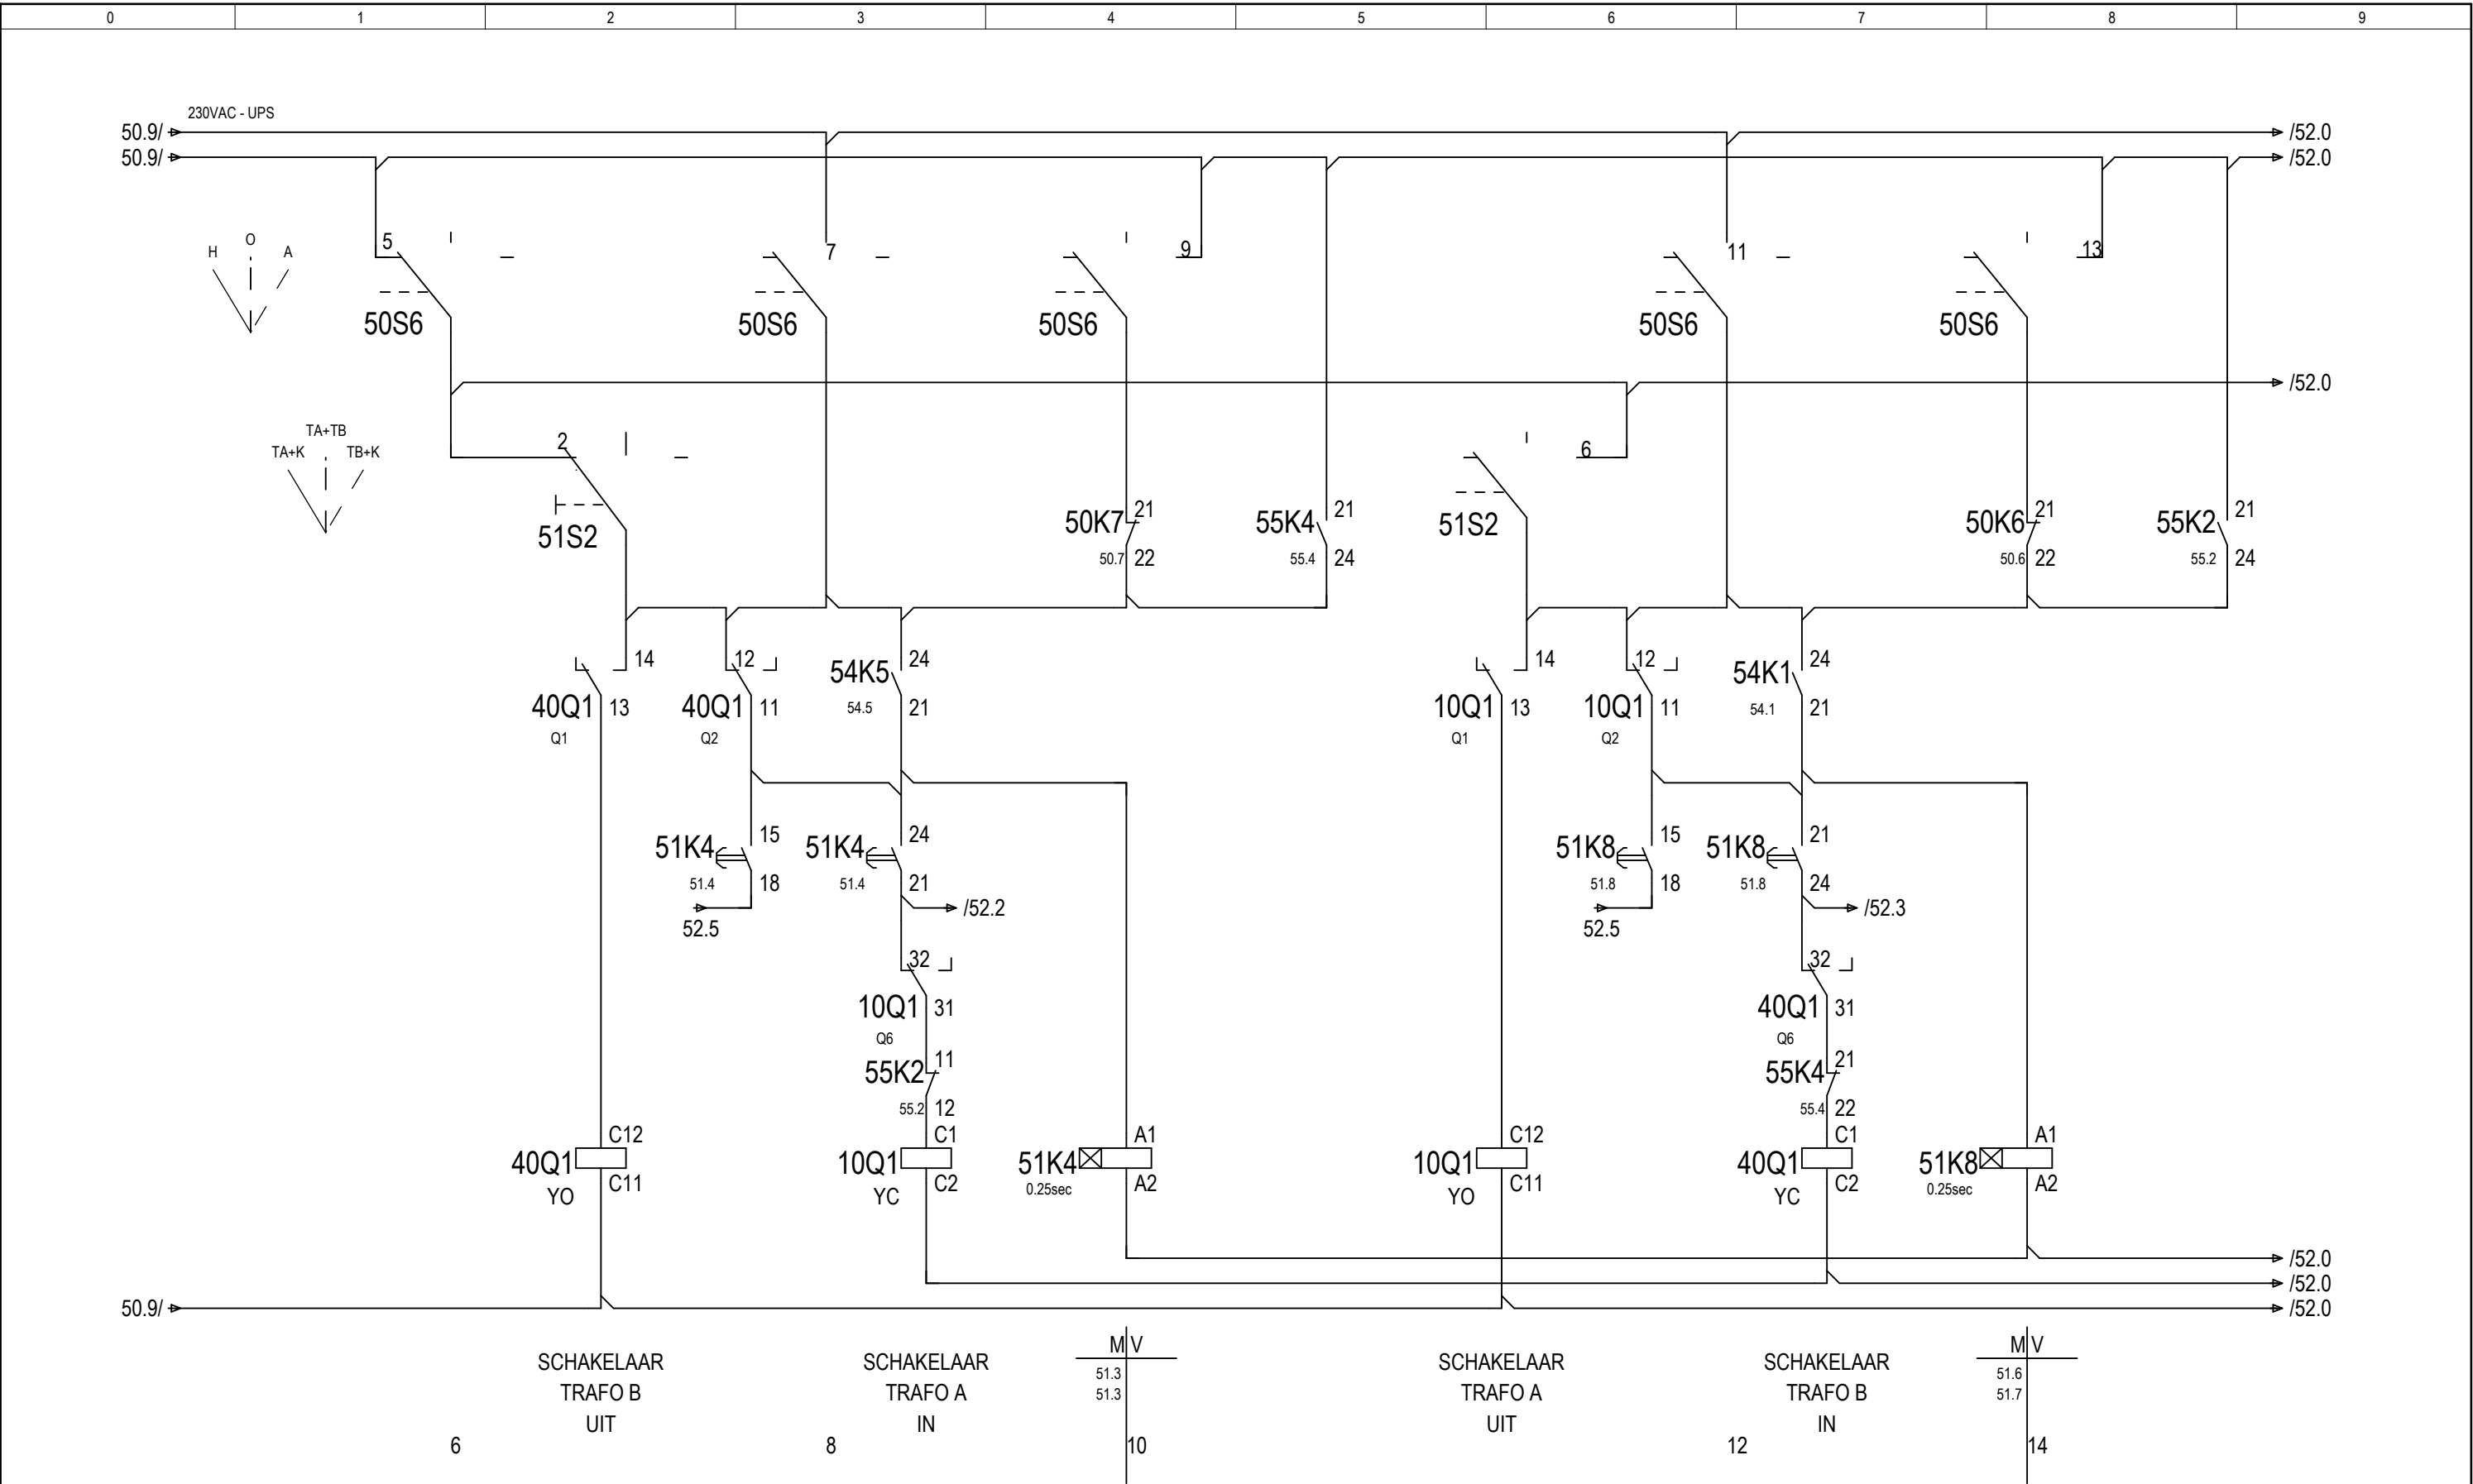


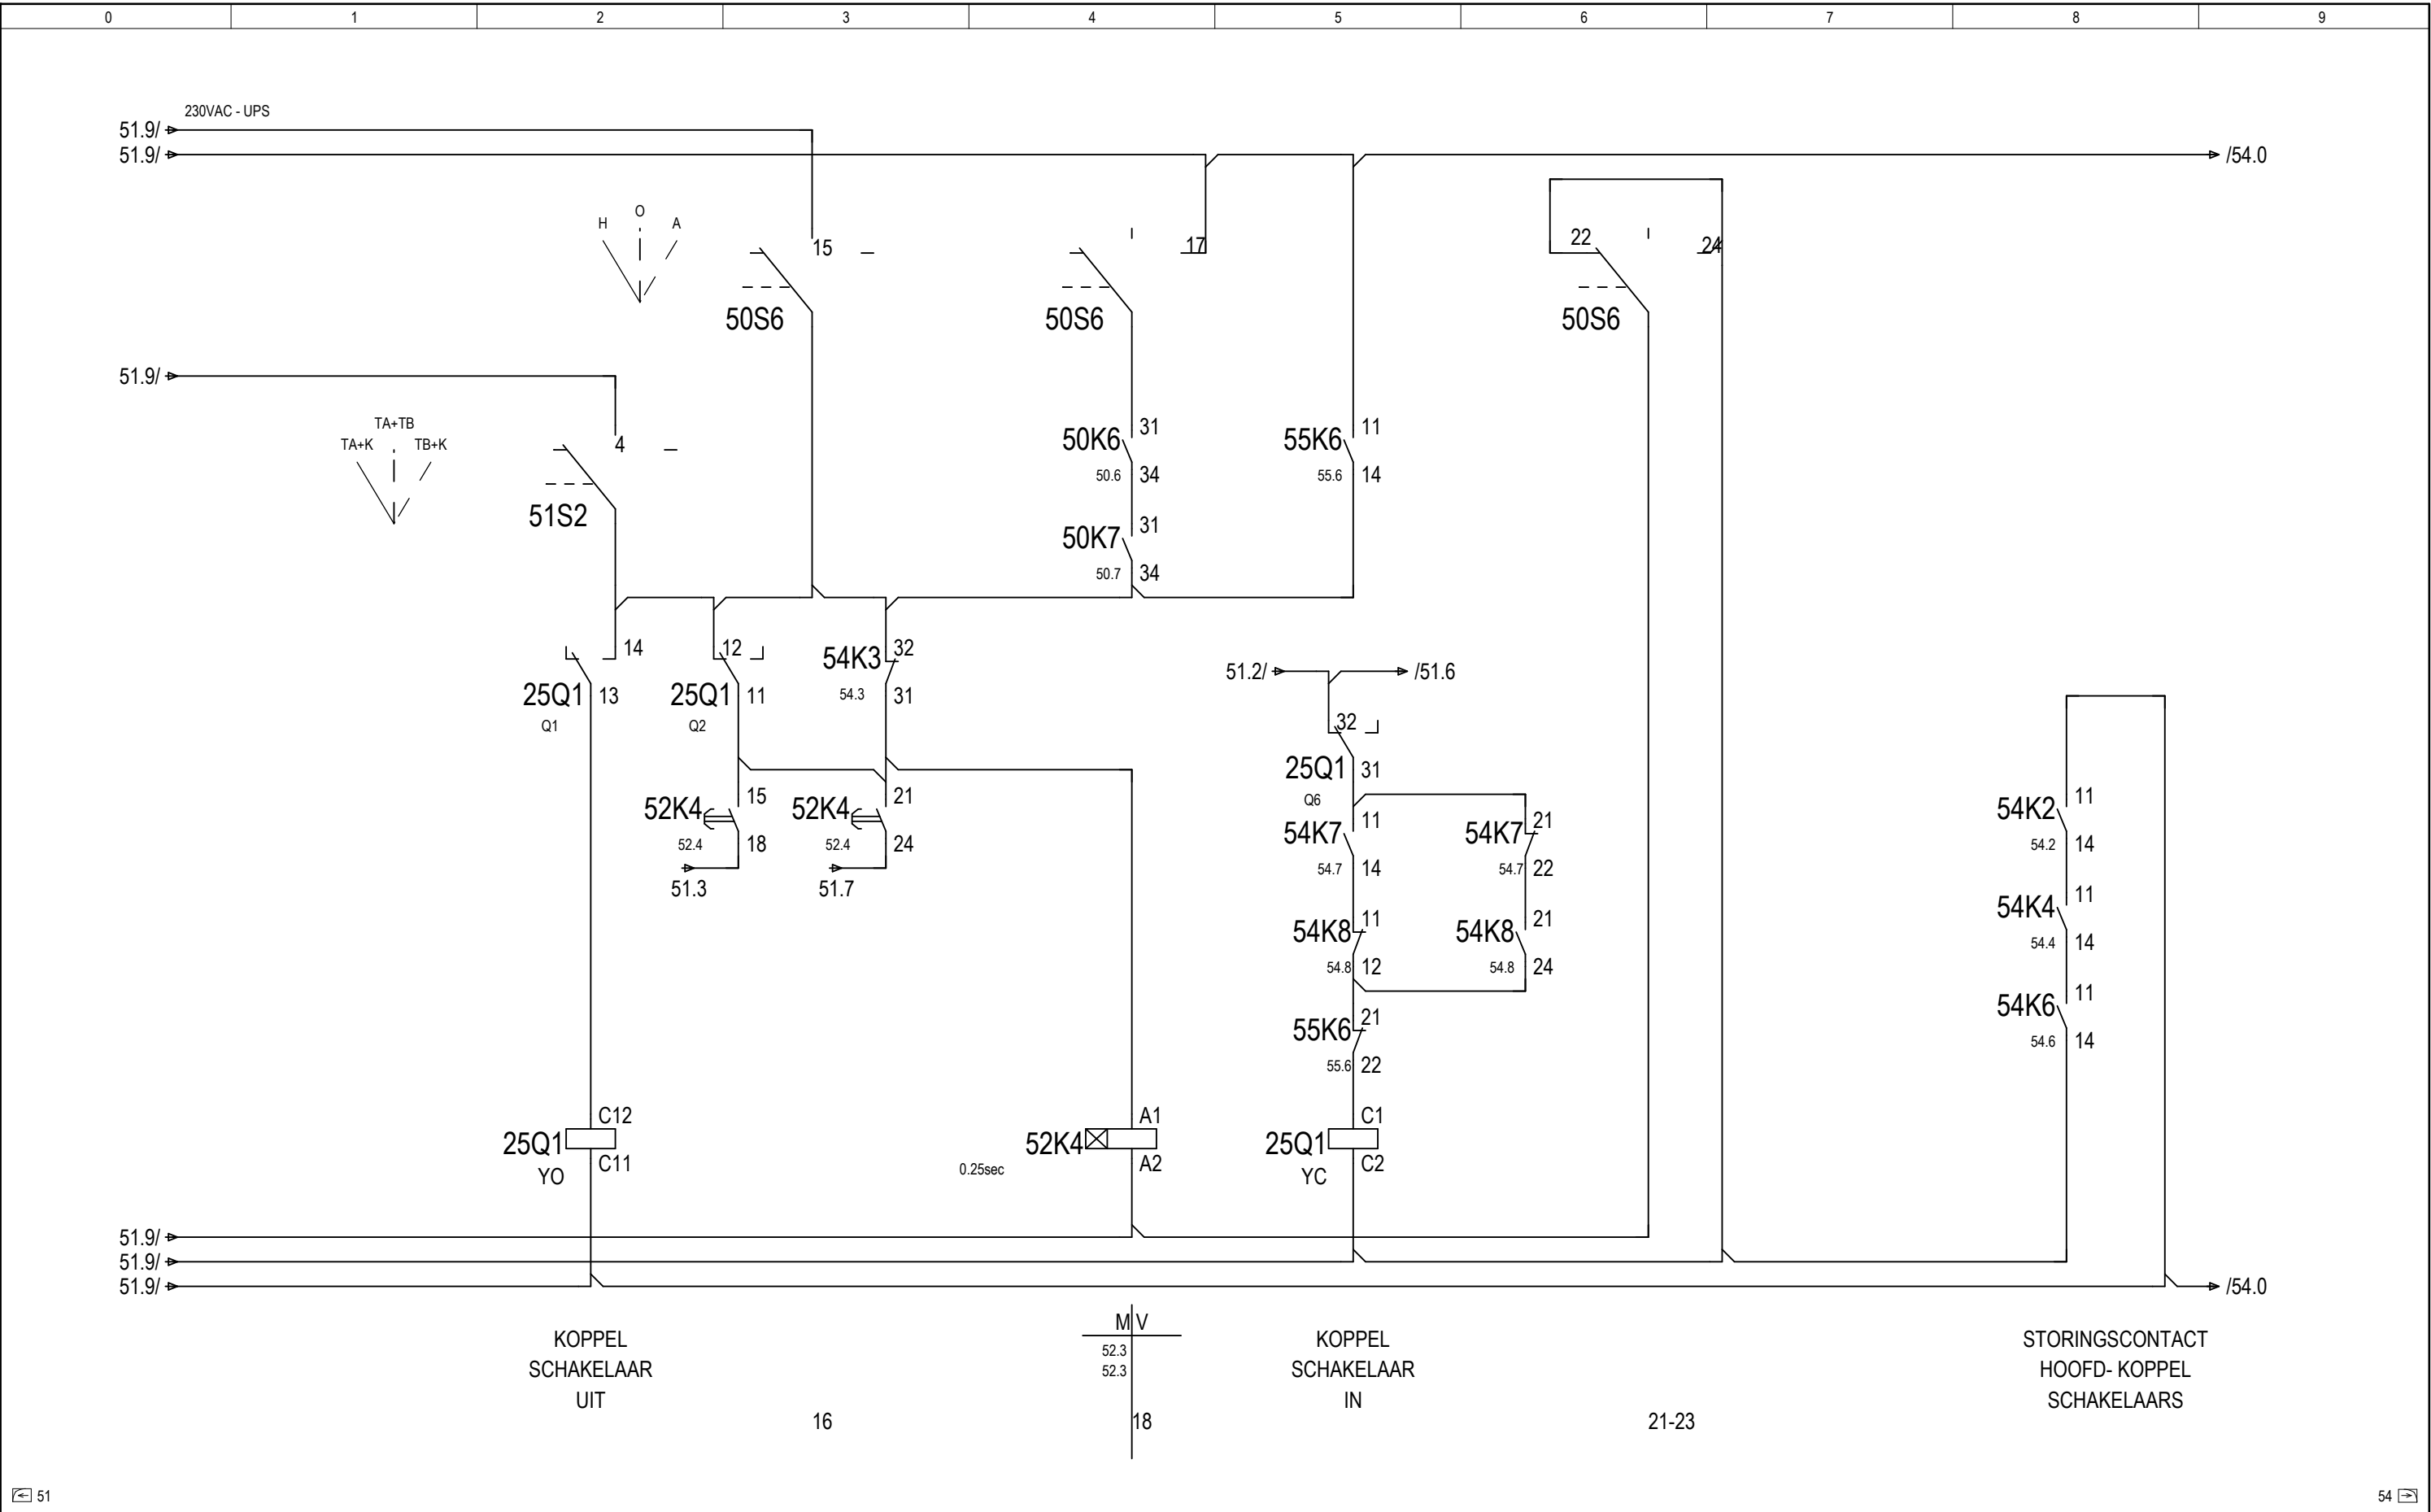

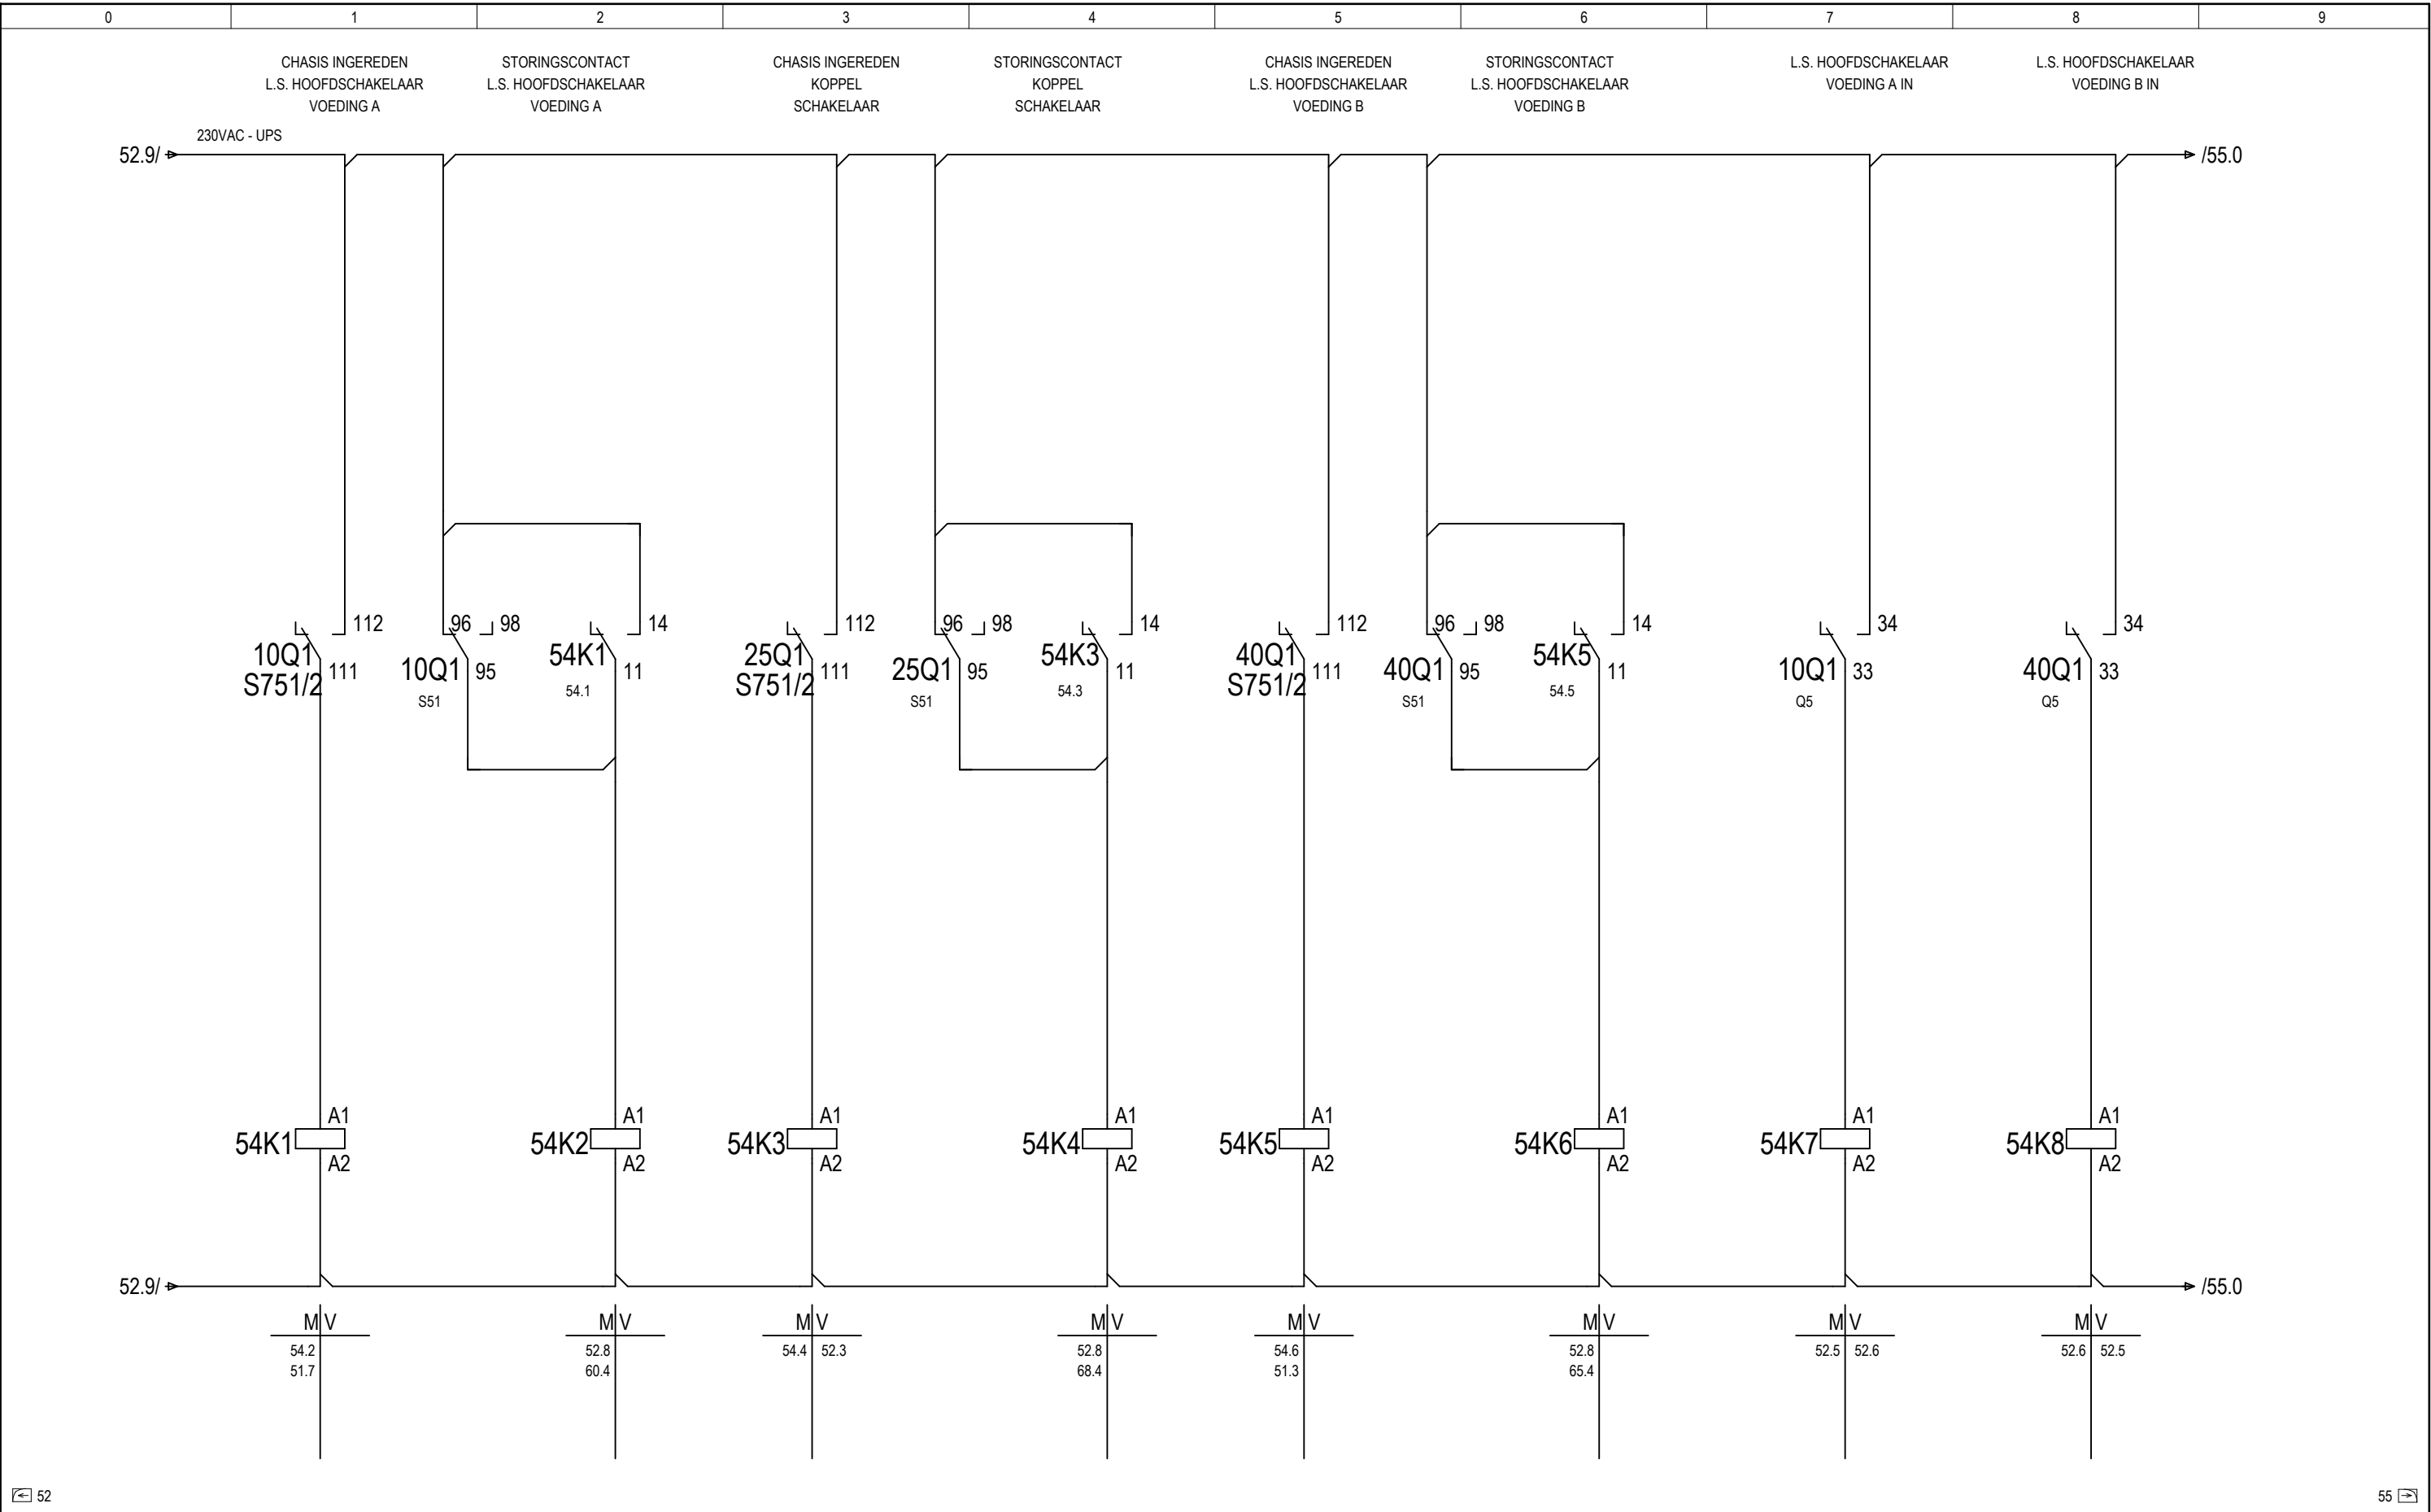


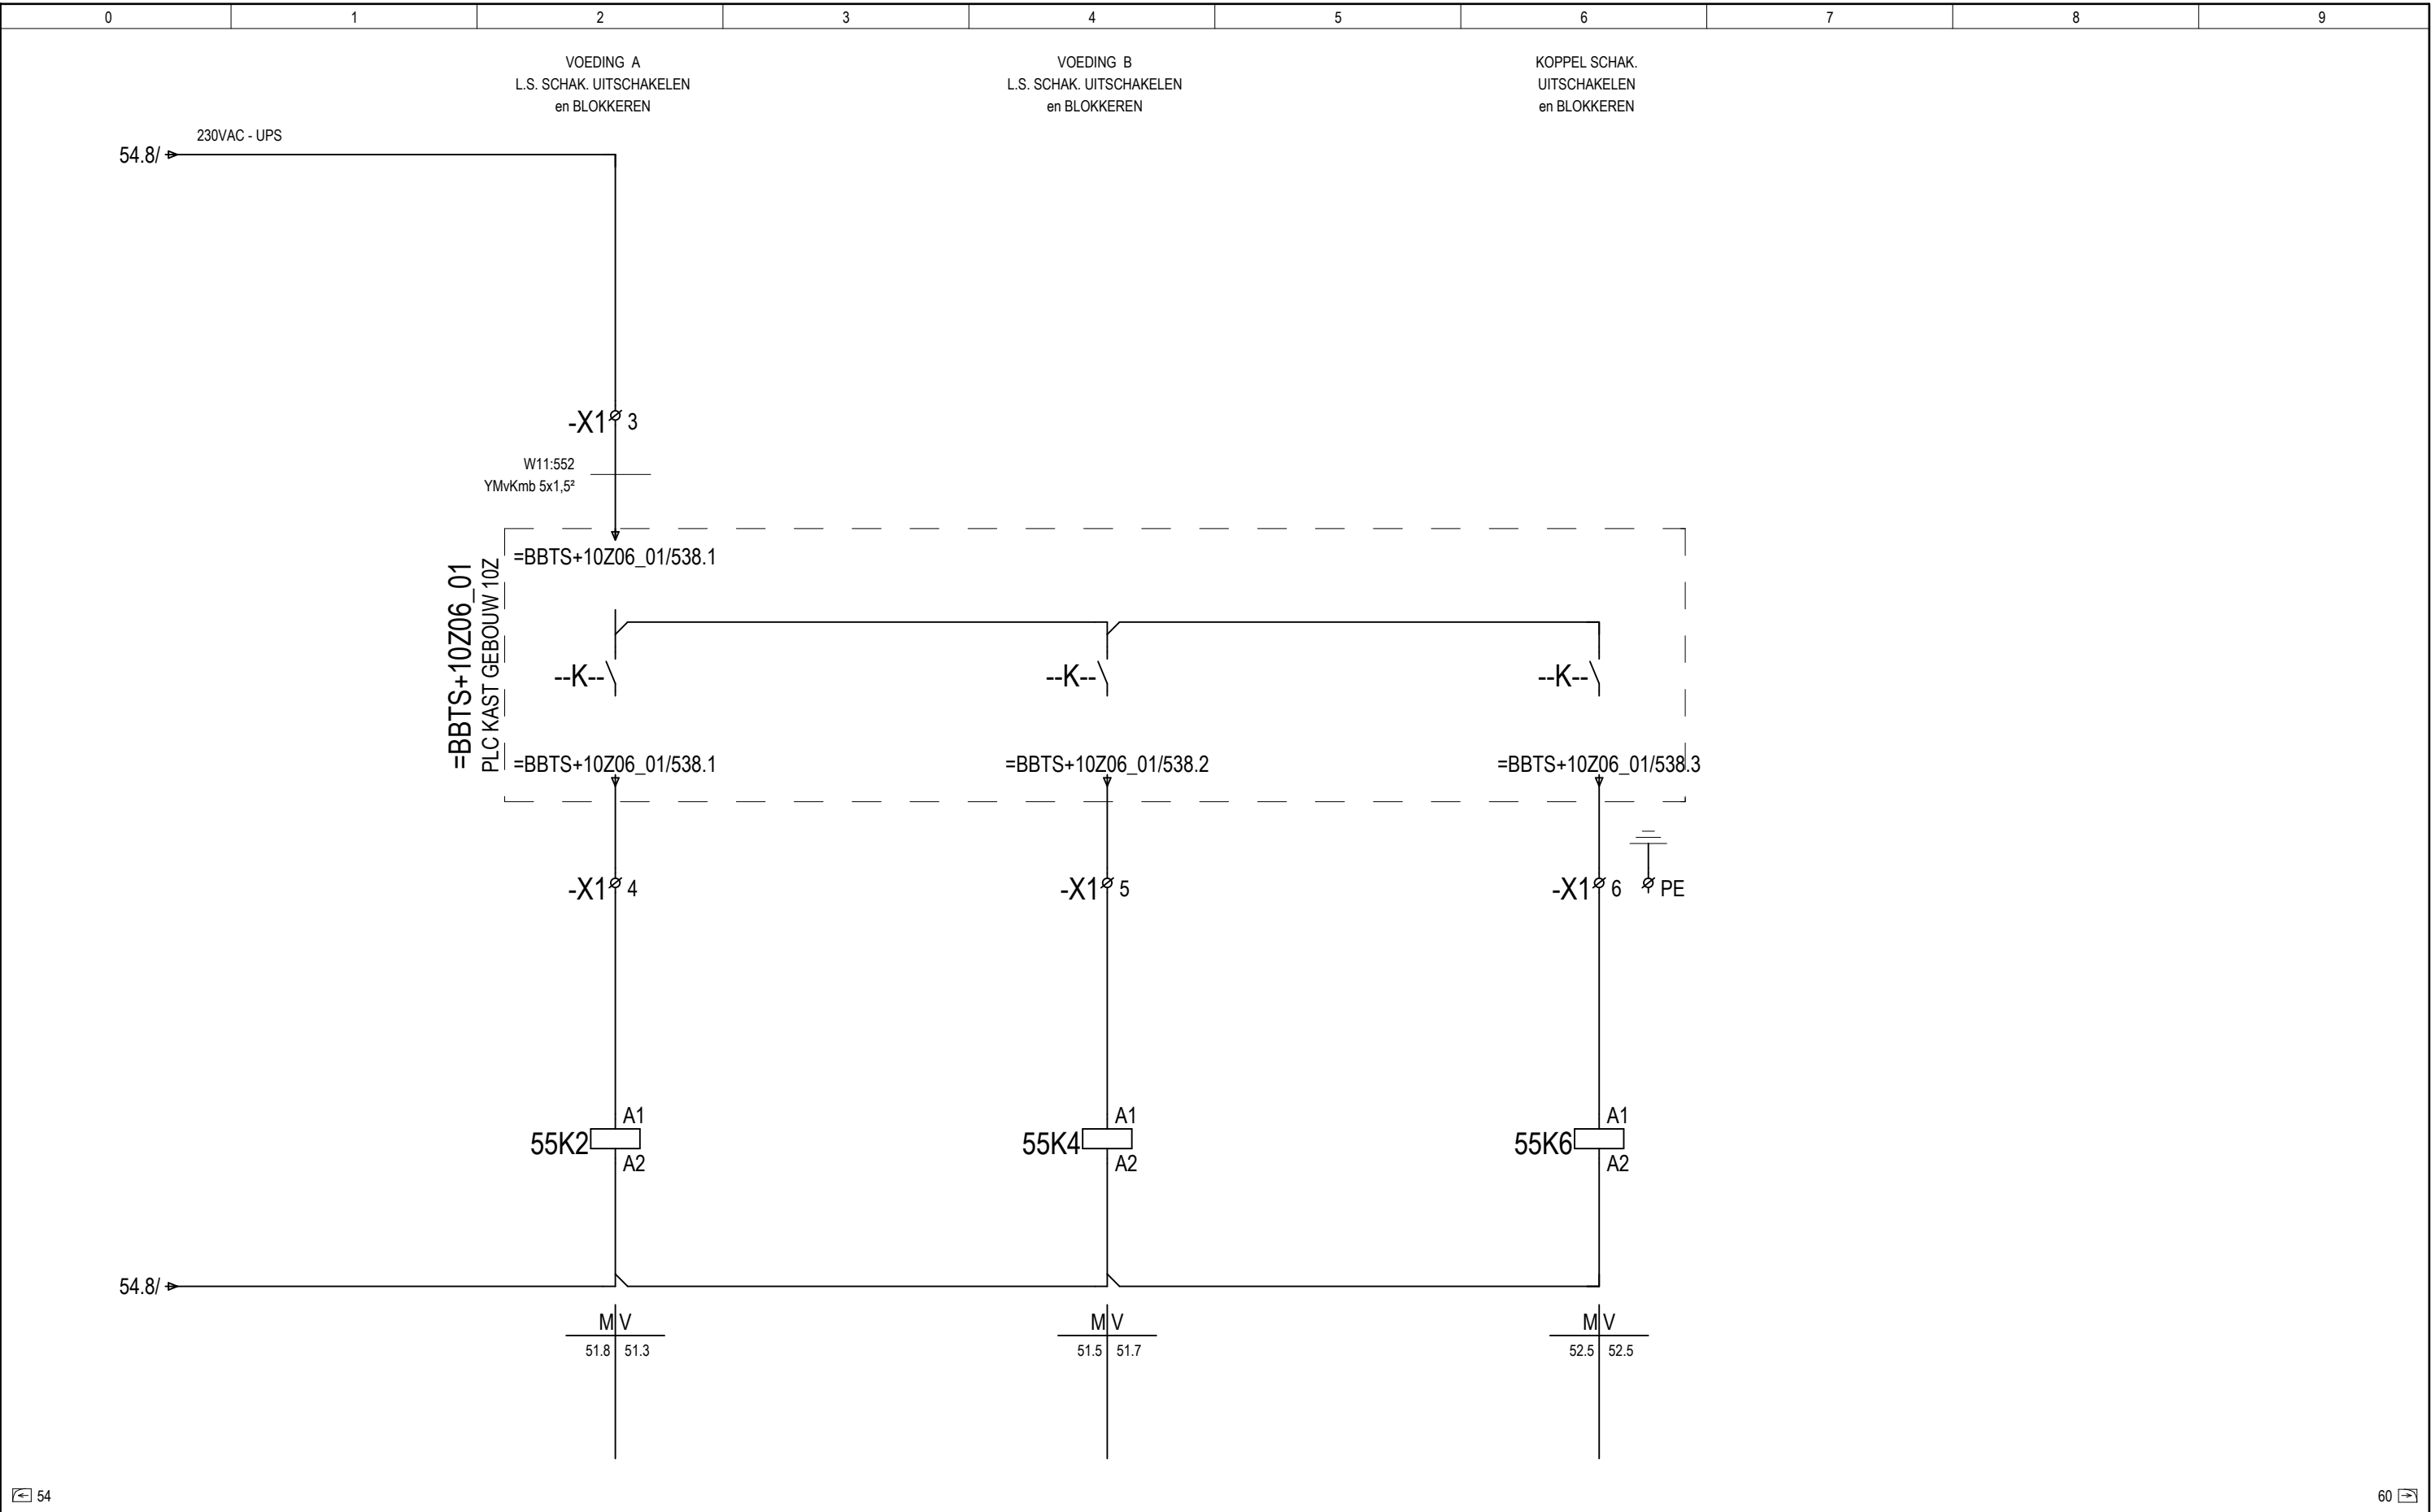


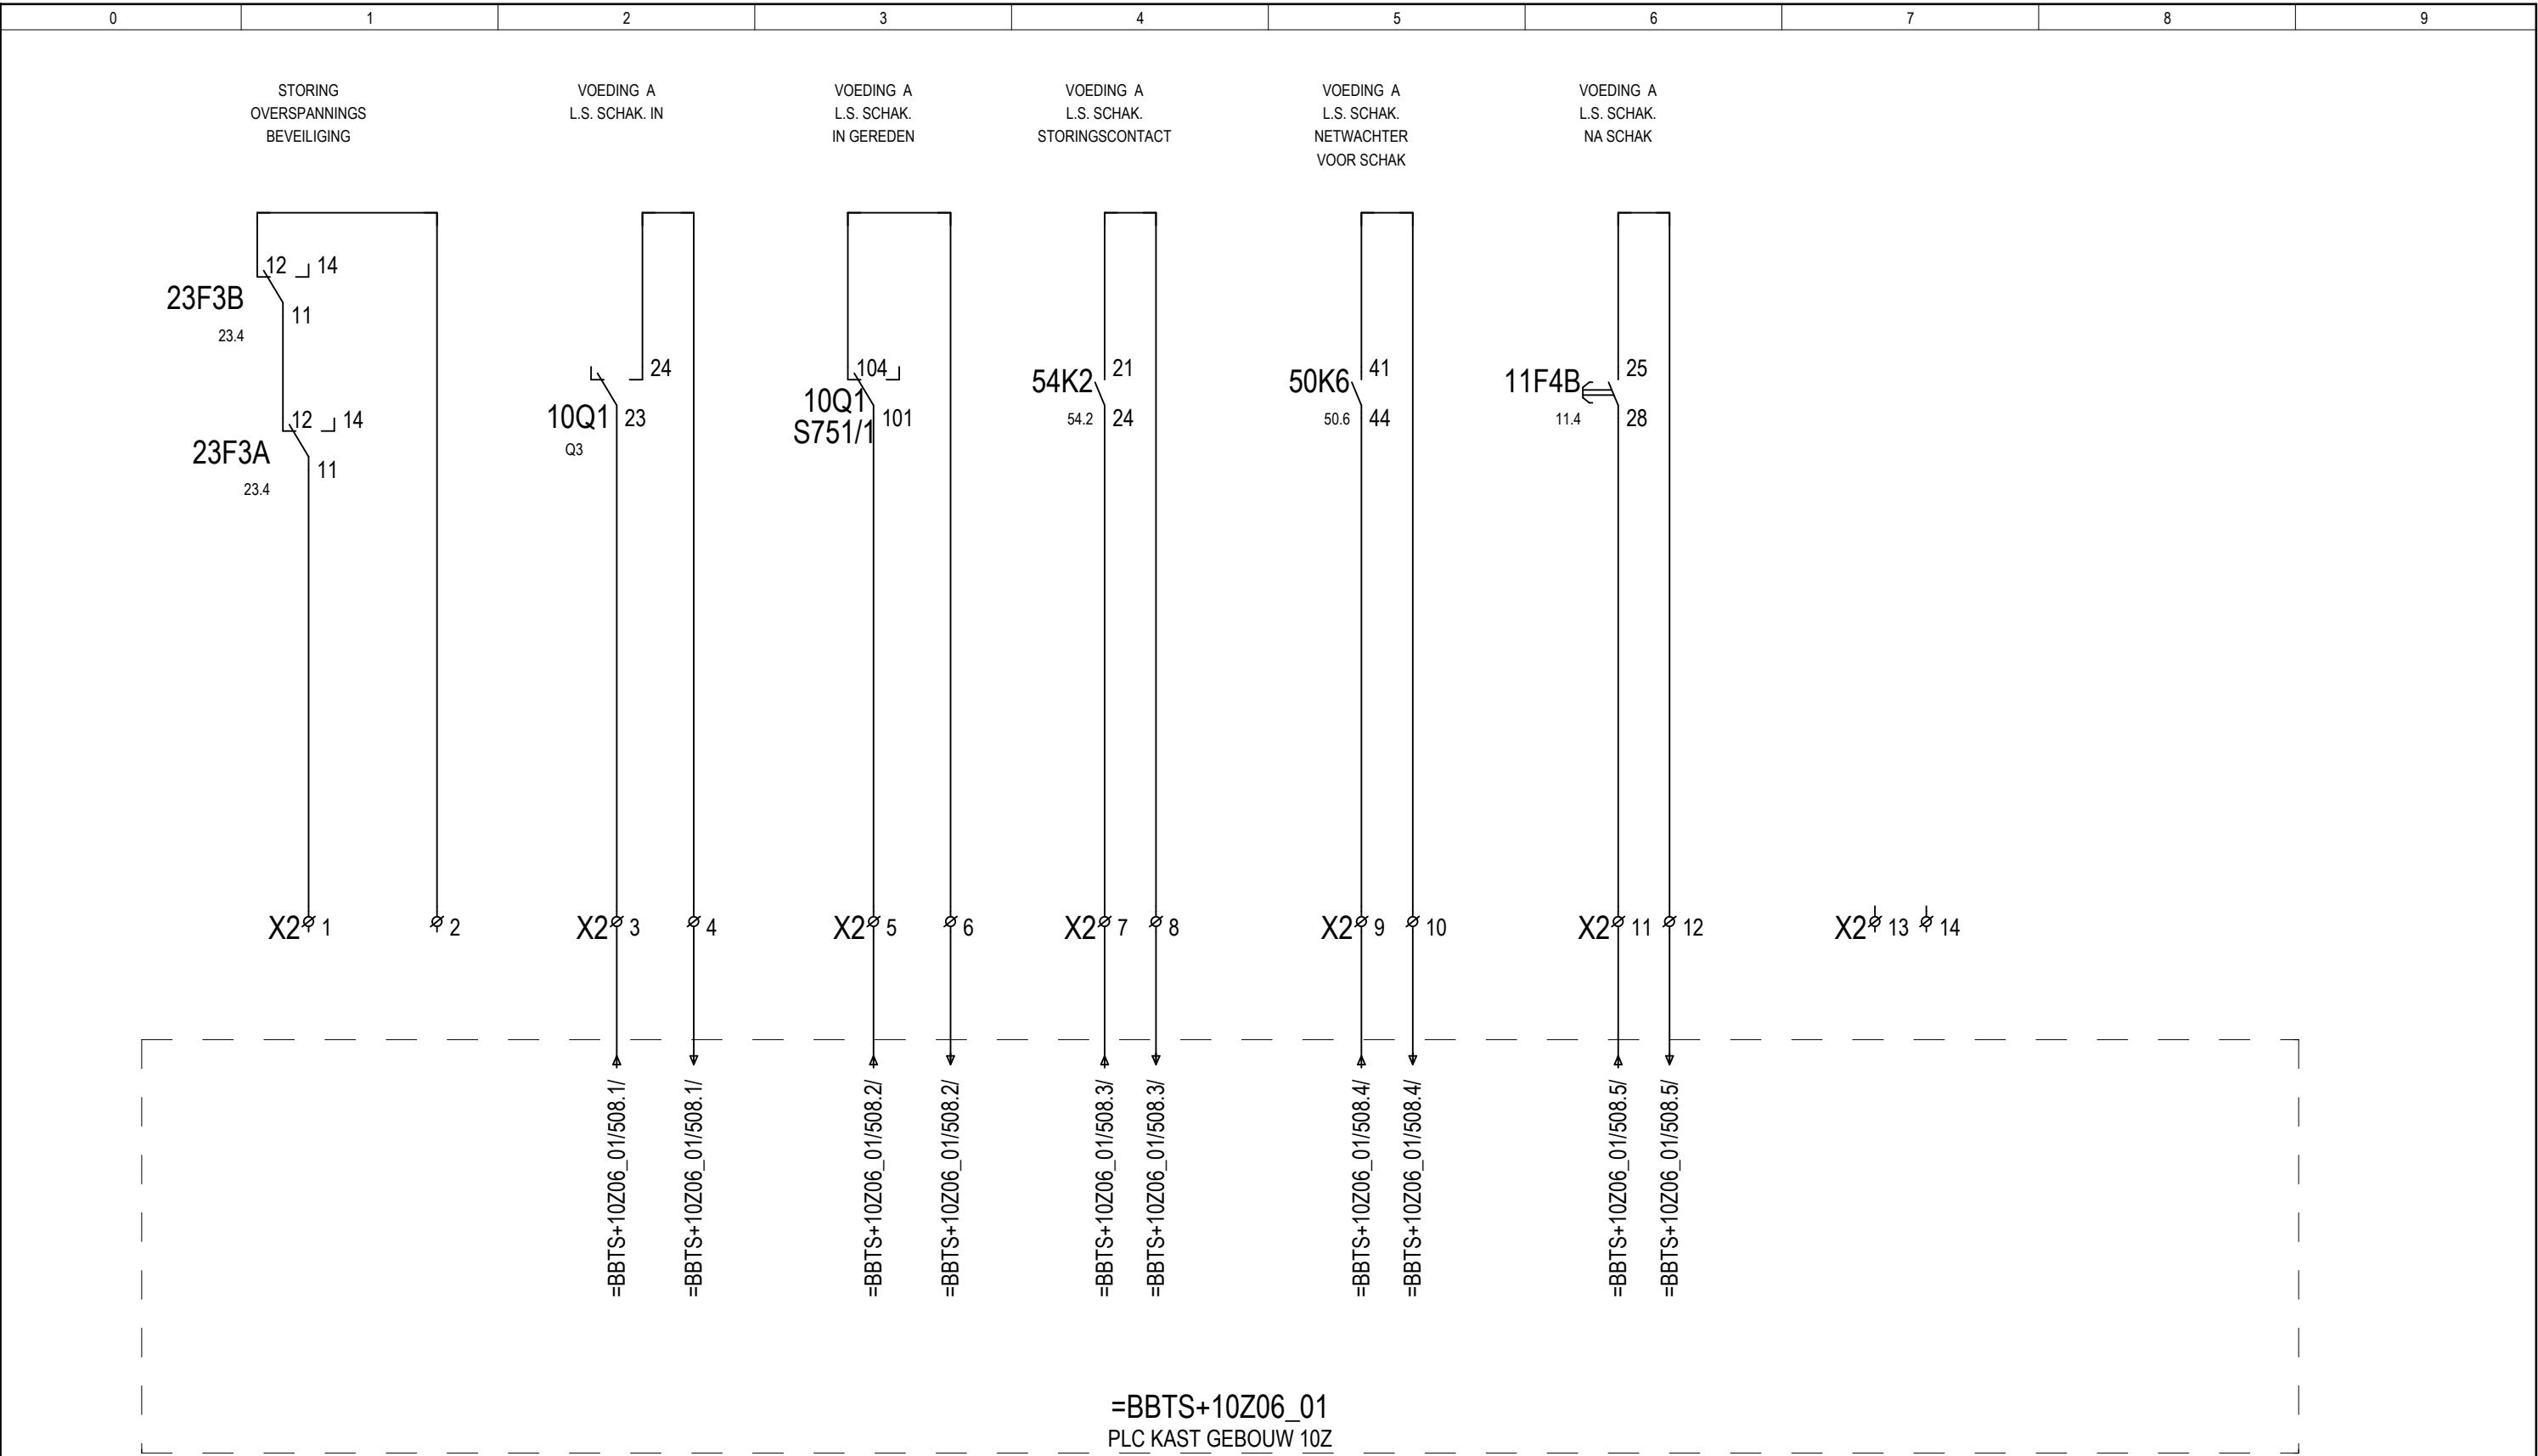

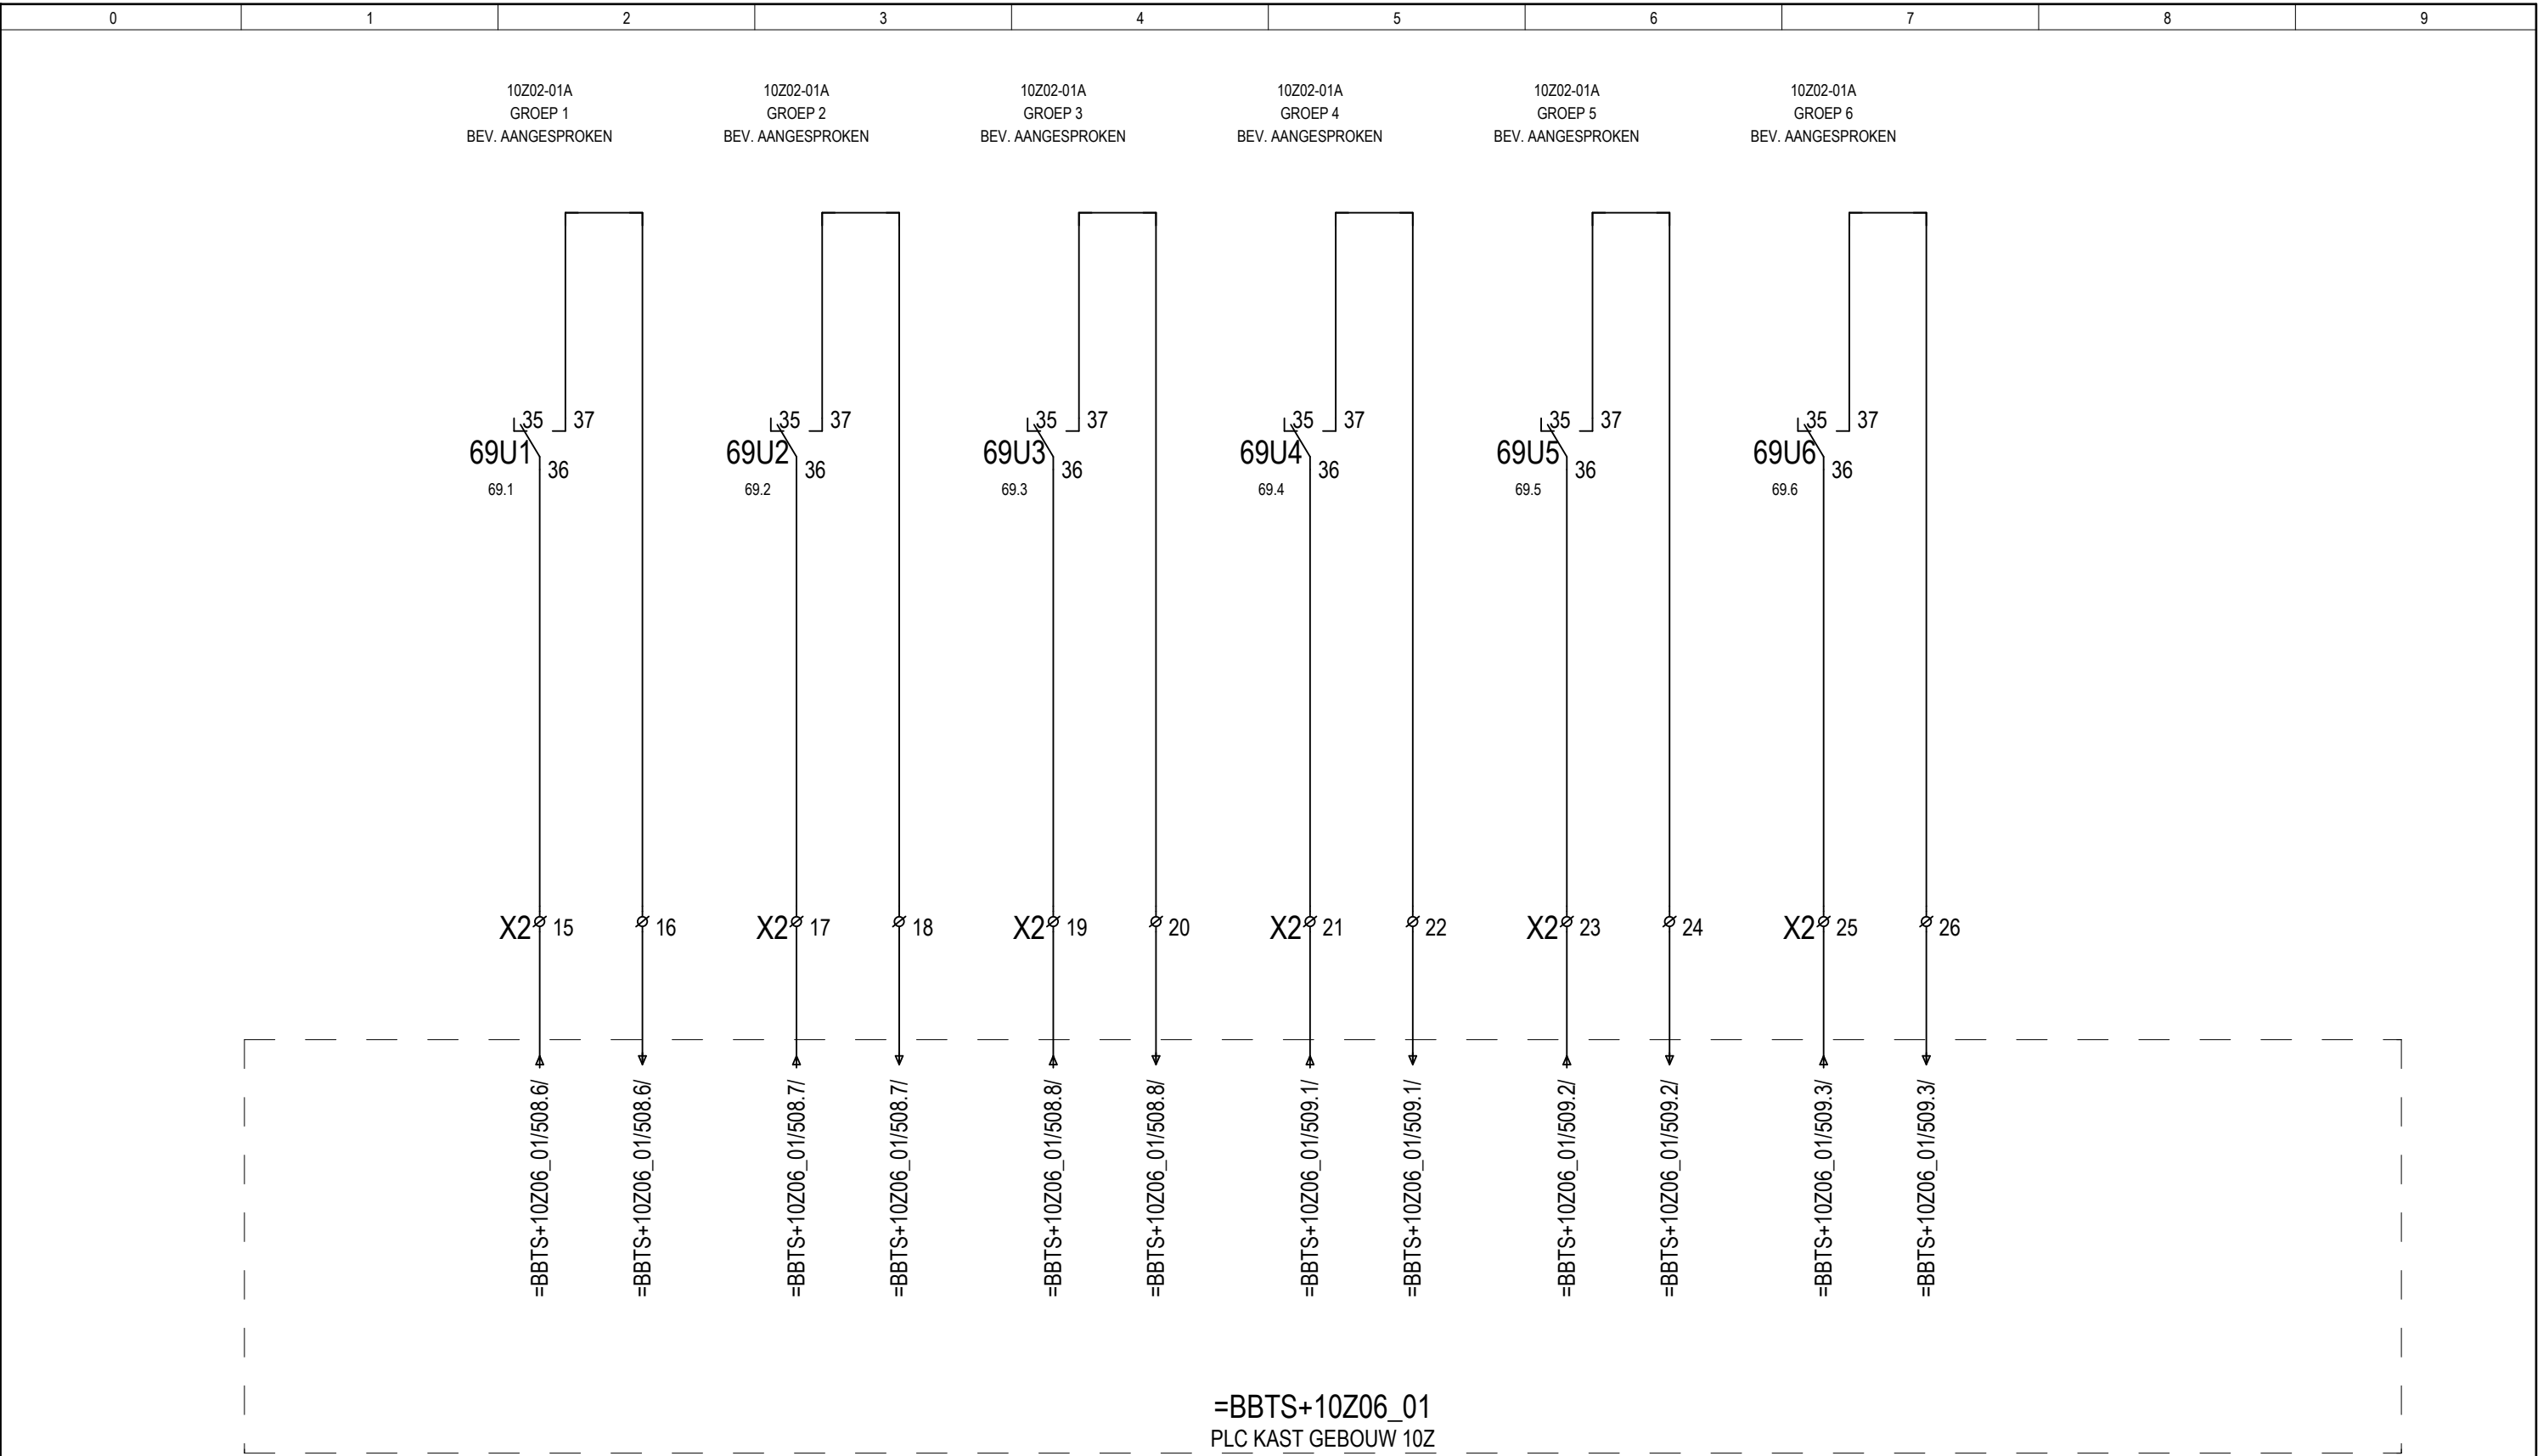

0	1	2	3	4	5	6	7	8	9
---	---	---	---	---	---	---	---	---	---

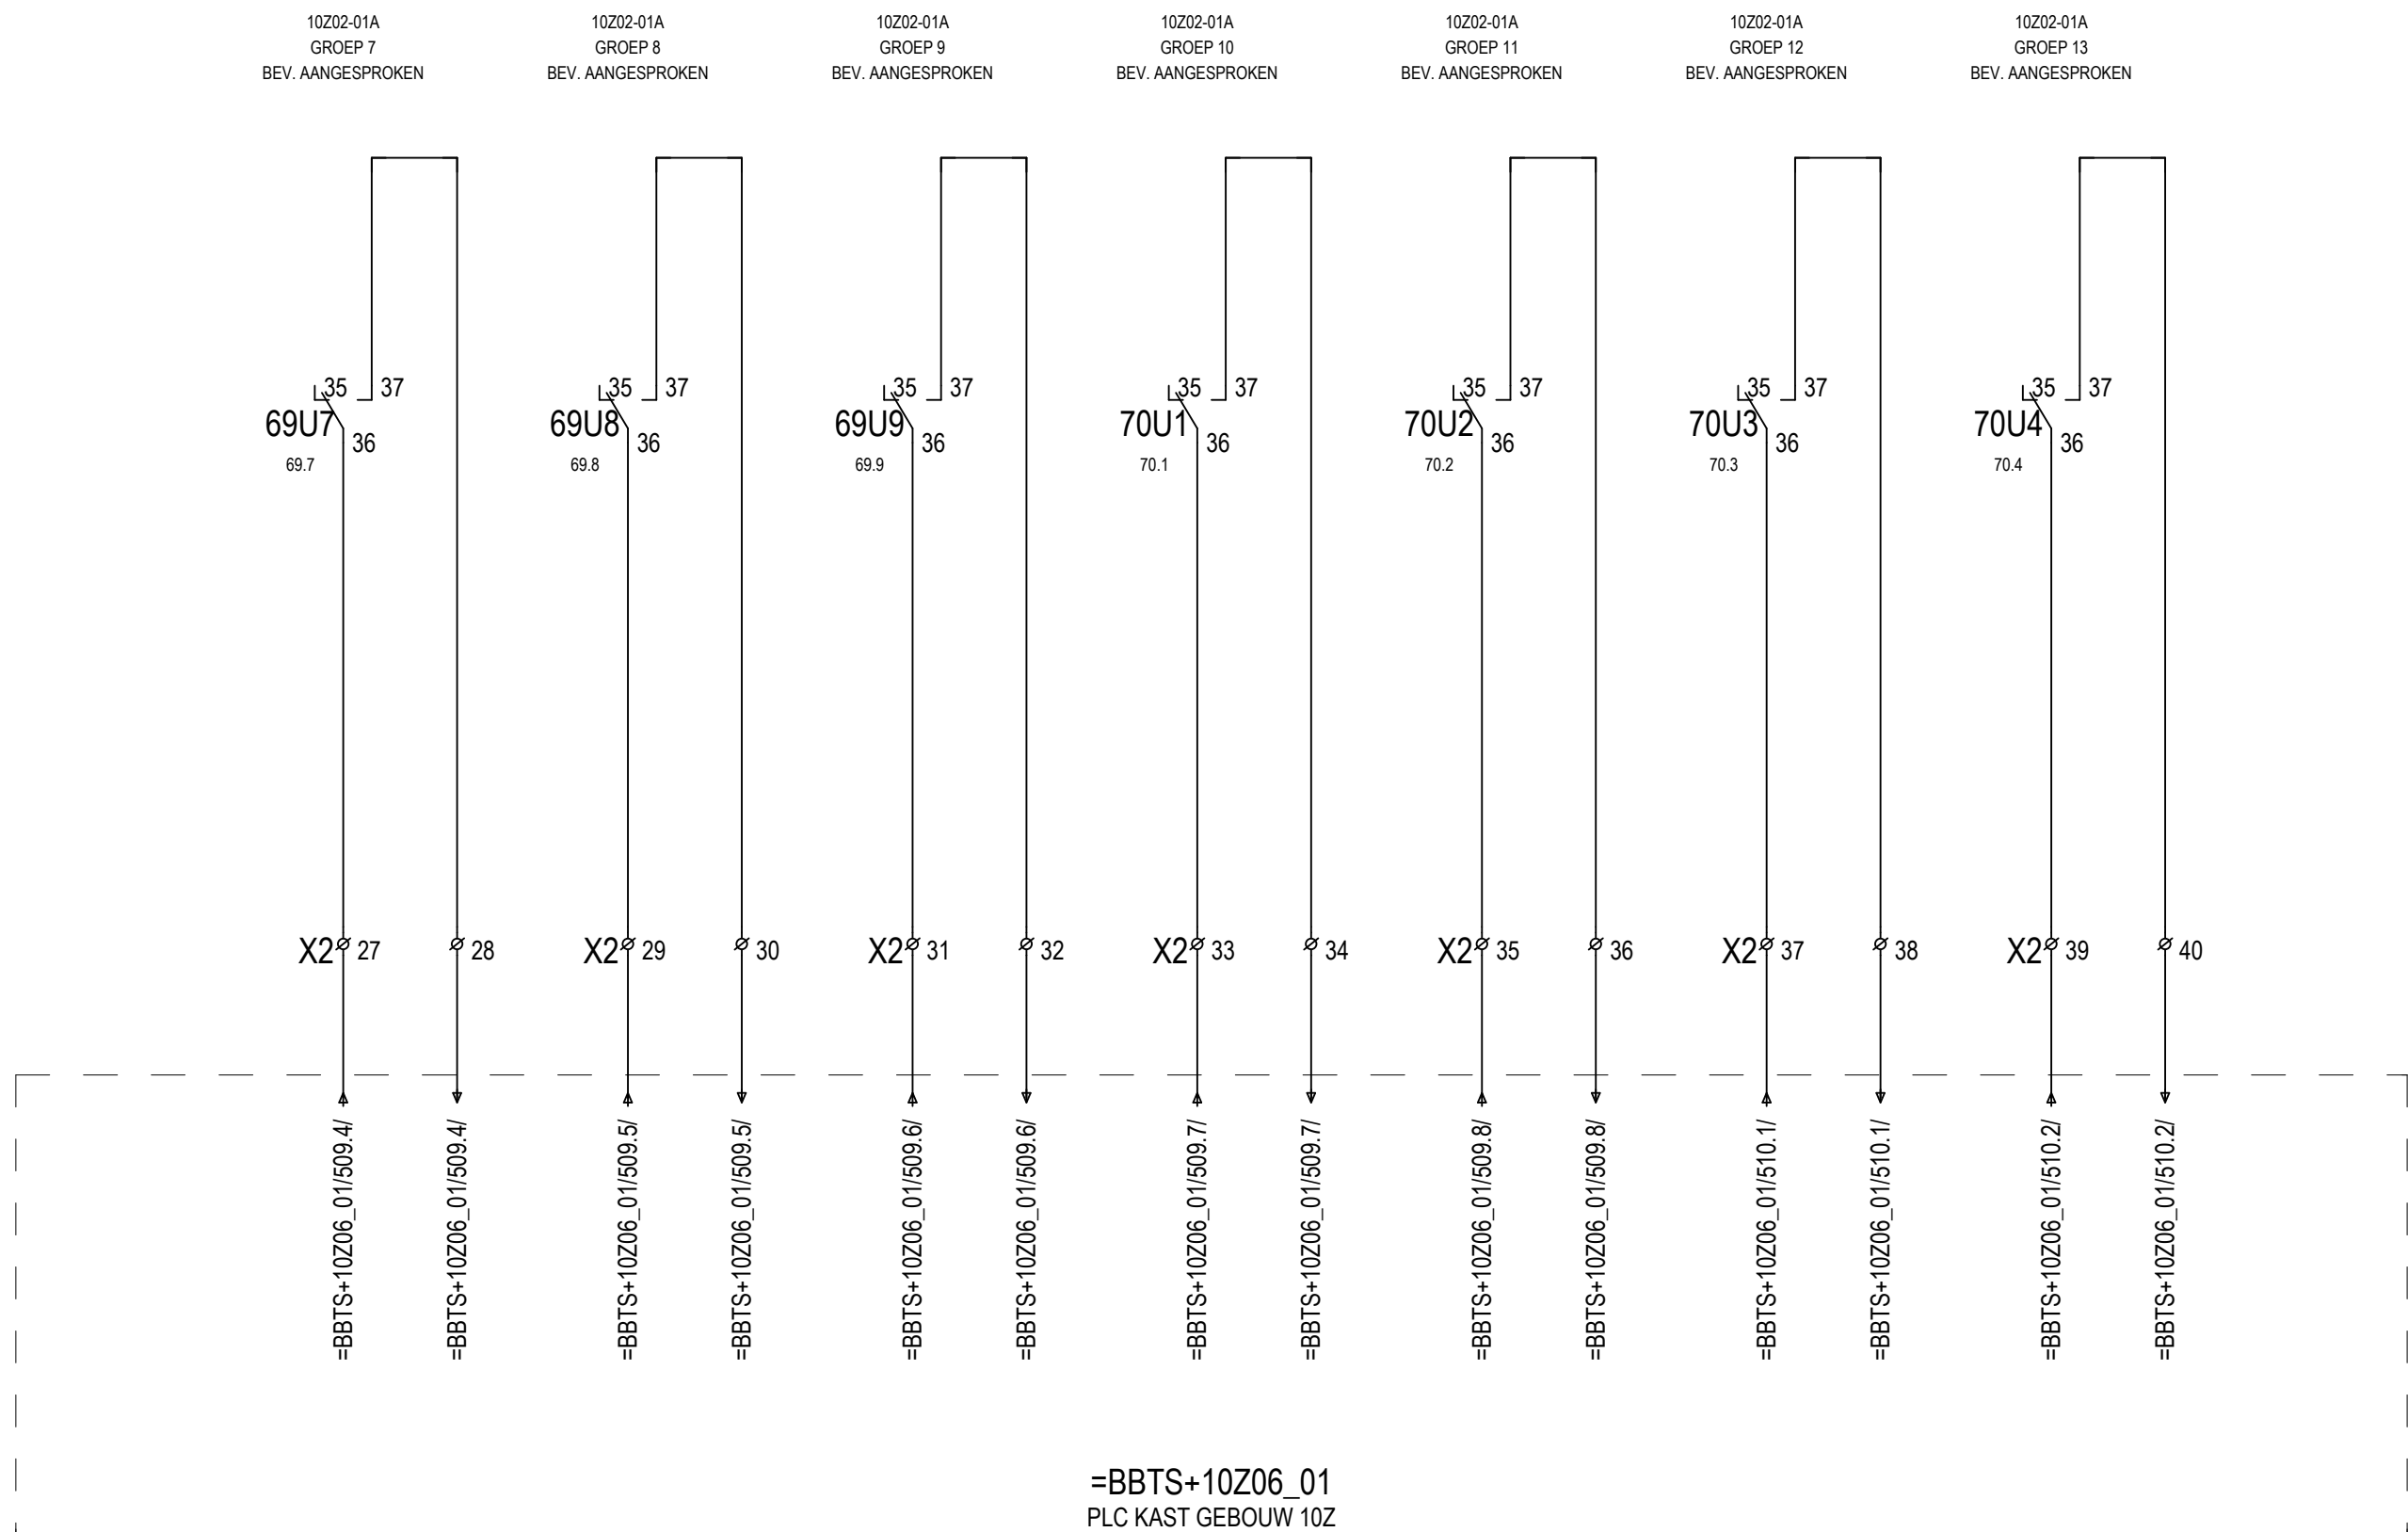

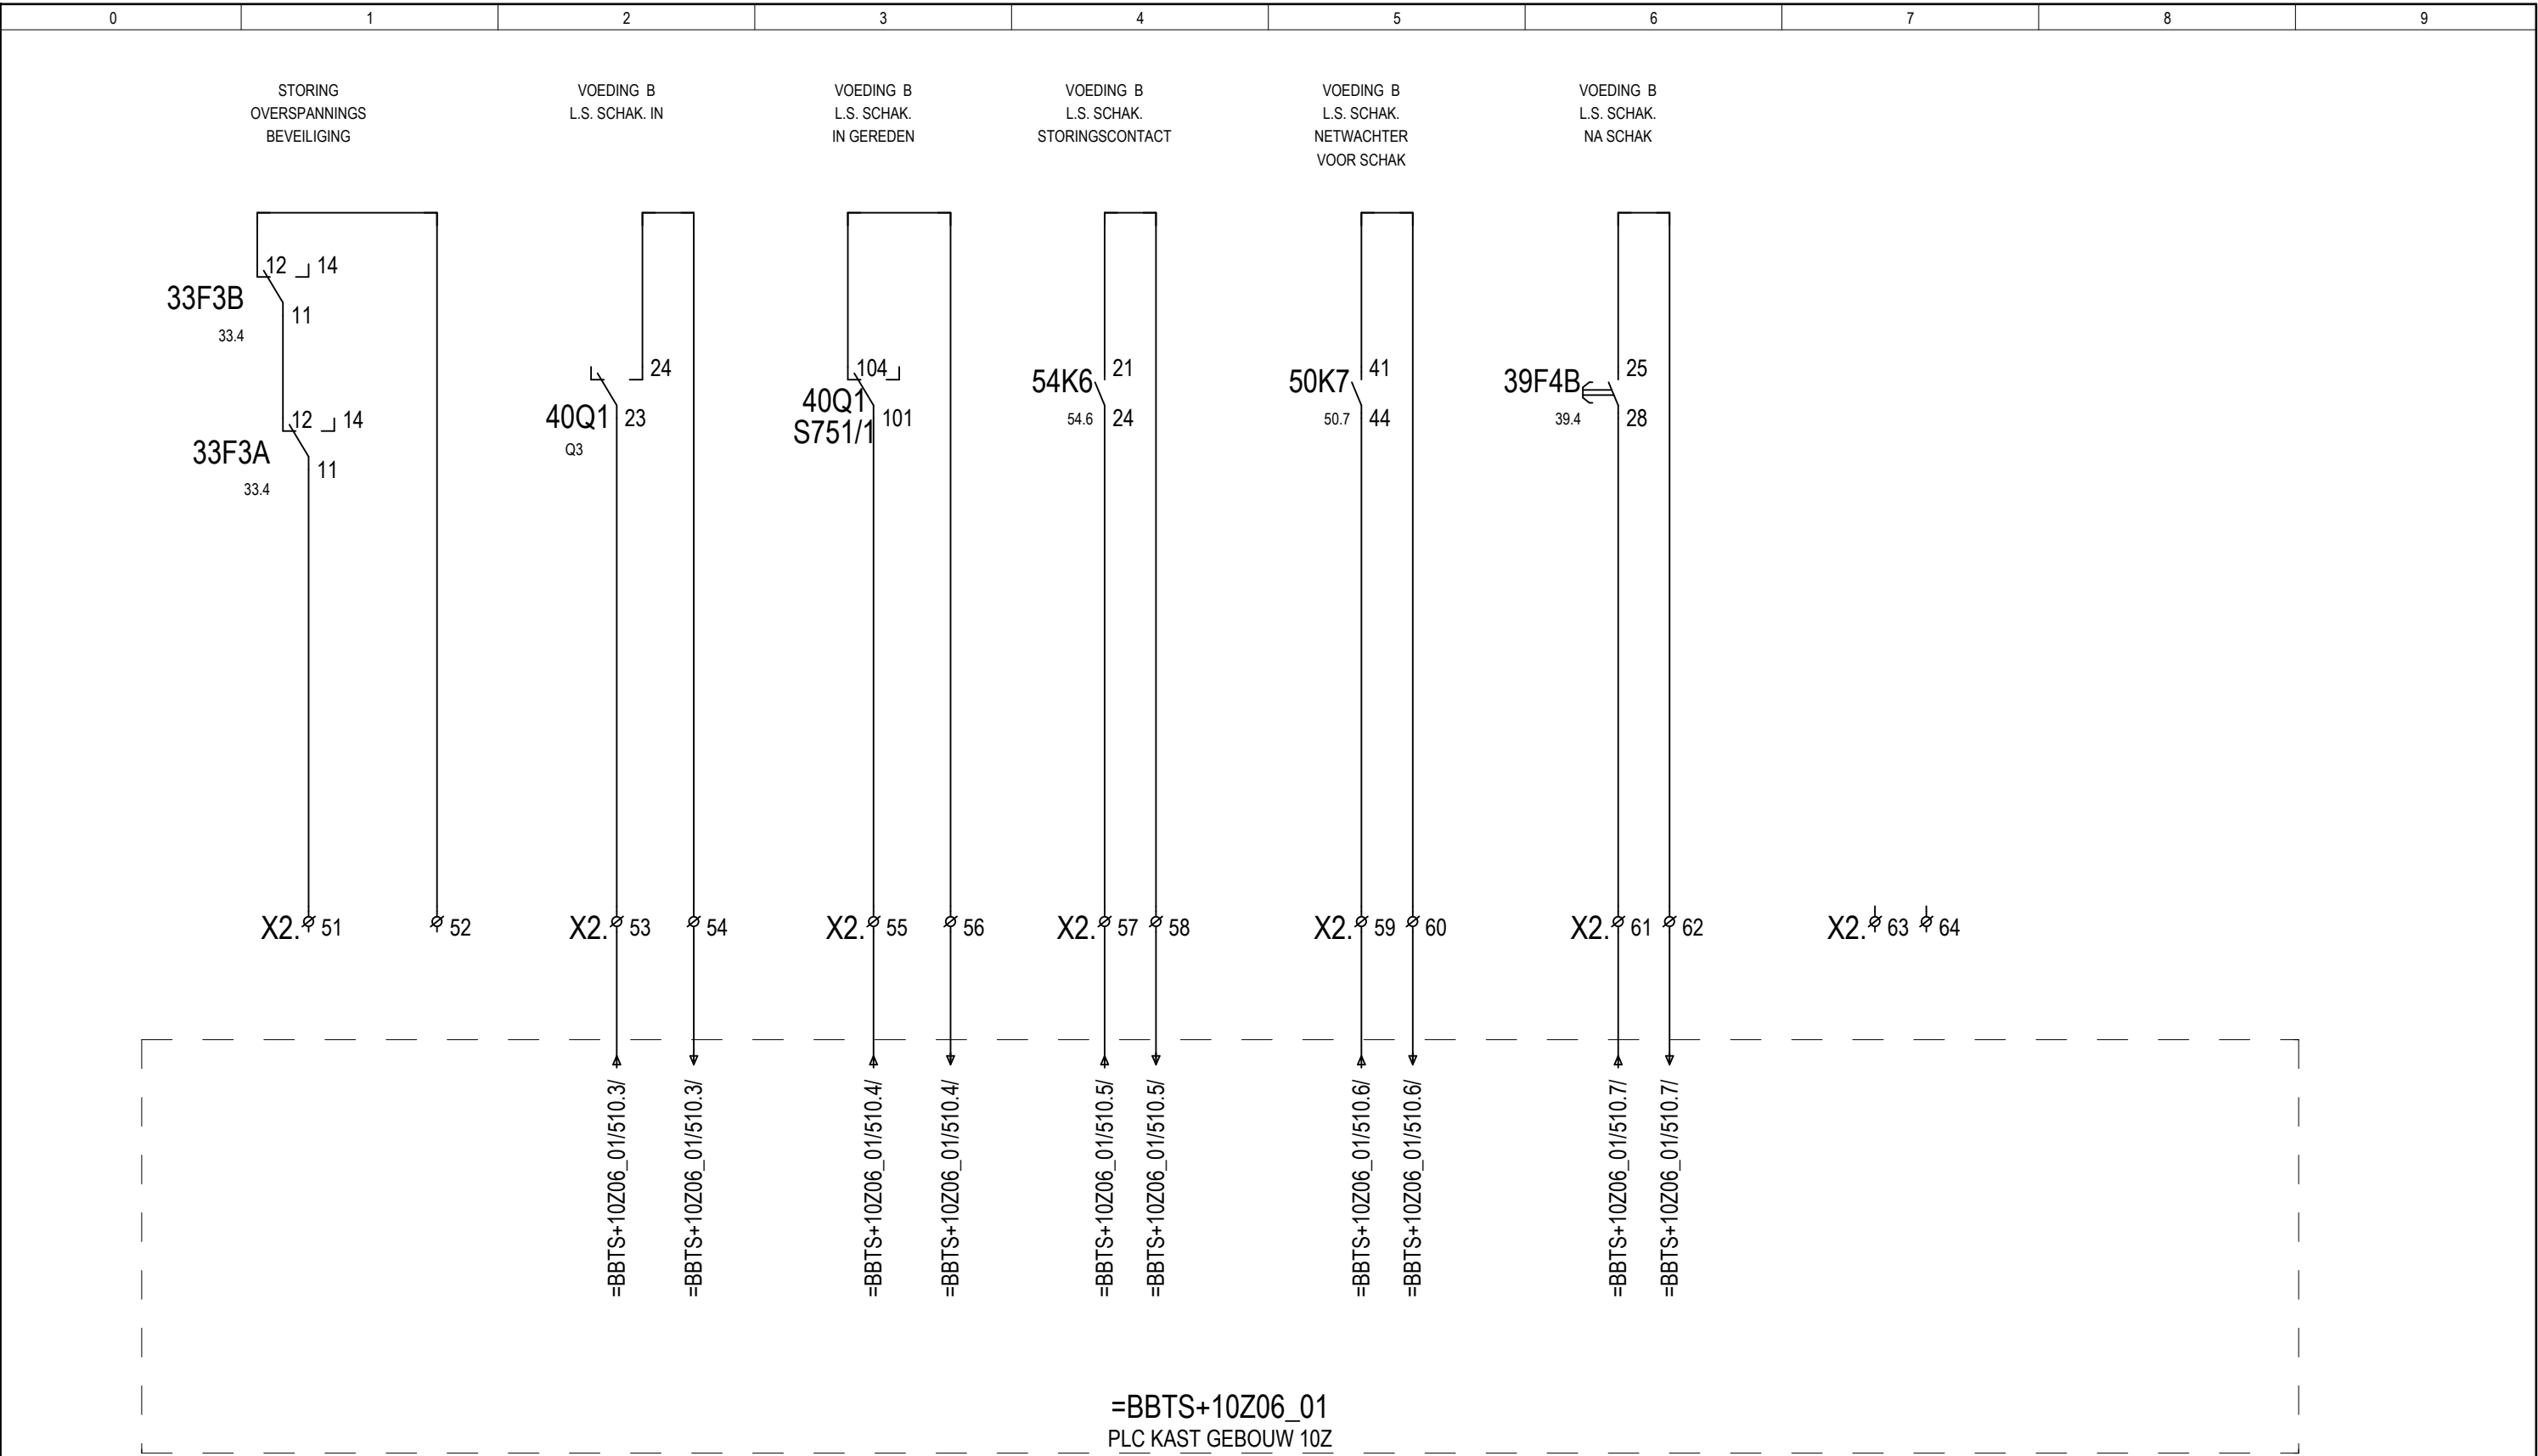

10Z02-01B
GROEP 1
BEV. AANGESPROKEN


10Z02-01B
GROEP 2
BEV. AANGESPROKEN

10Z02-01B
GROEP 3
BEV. AANGESPROKEN

10Z02-01B
GROEP 4
BEV. AANGESPROKEN


10Z02-01B
GROEP 5
BEV. AANGESPROKEN


10Z02-01B
GROEP 6
BEV. AANGESPROKEN

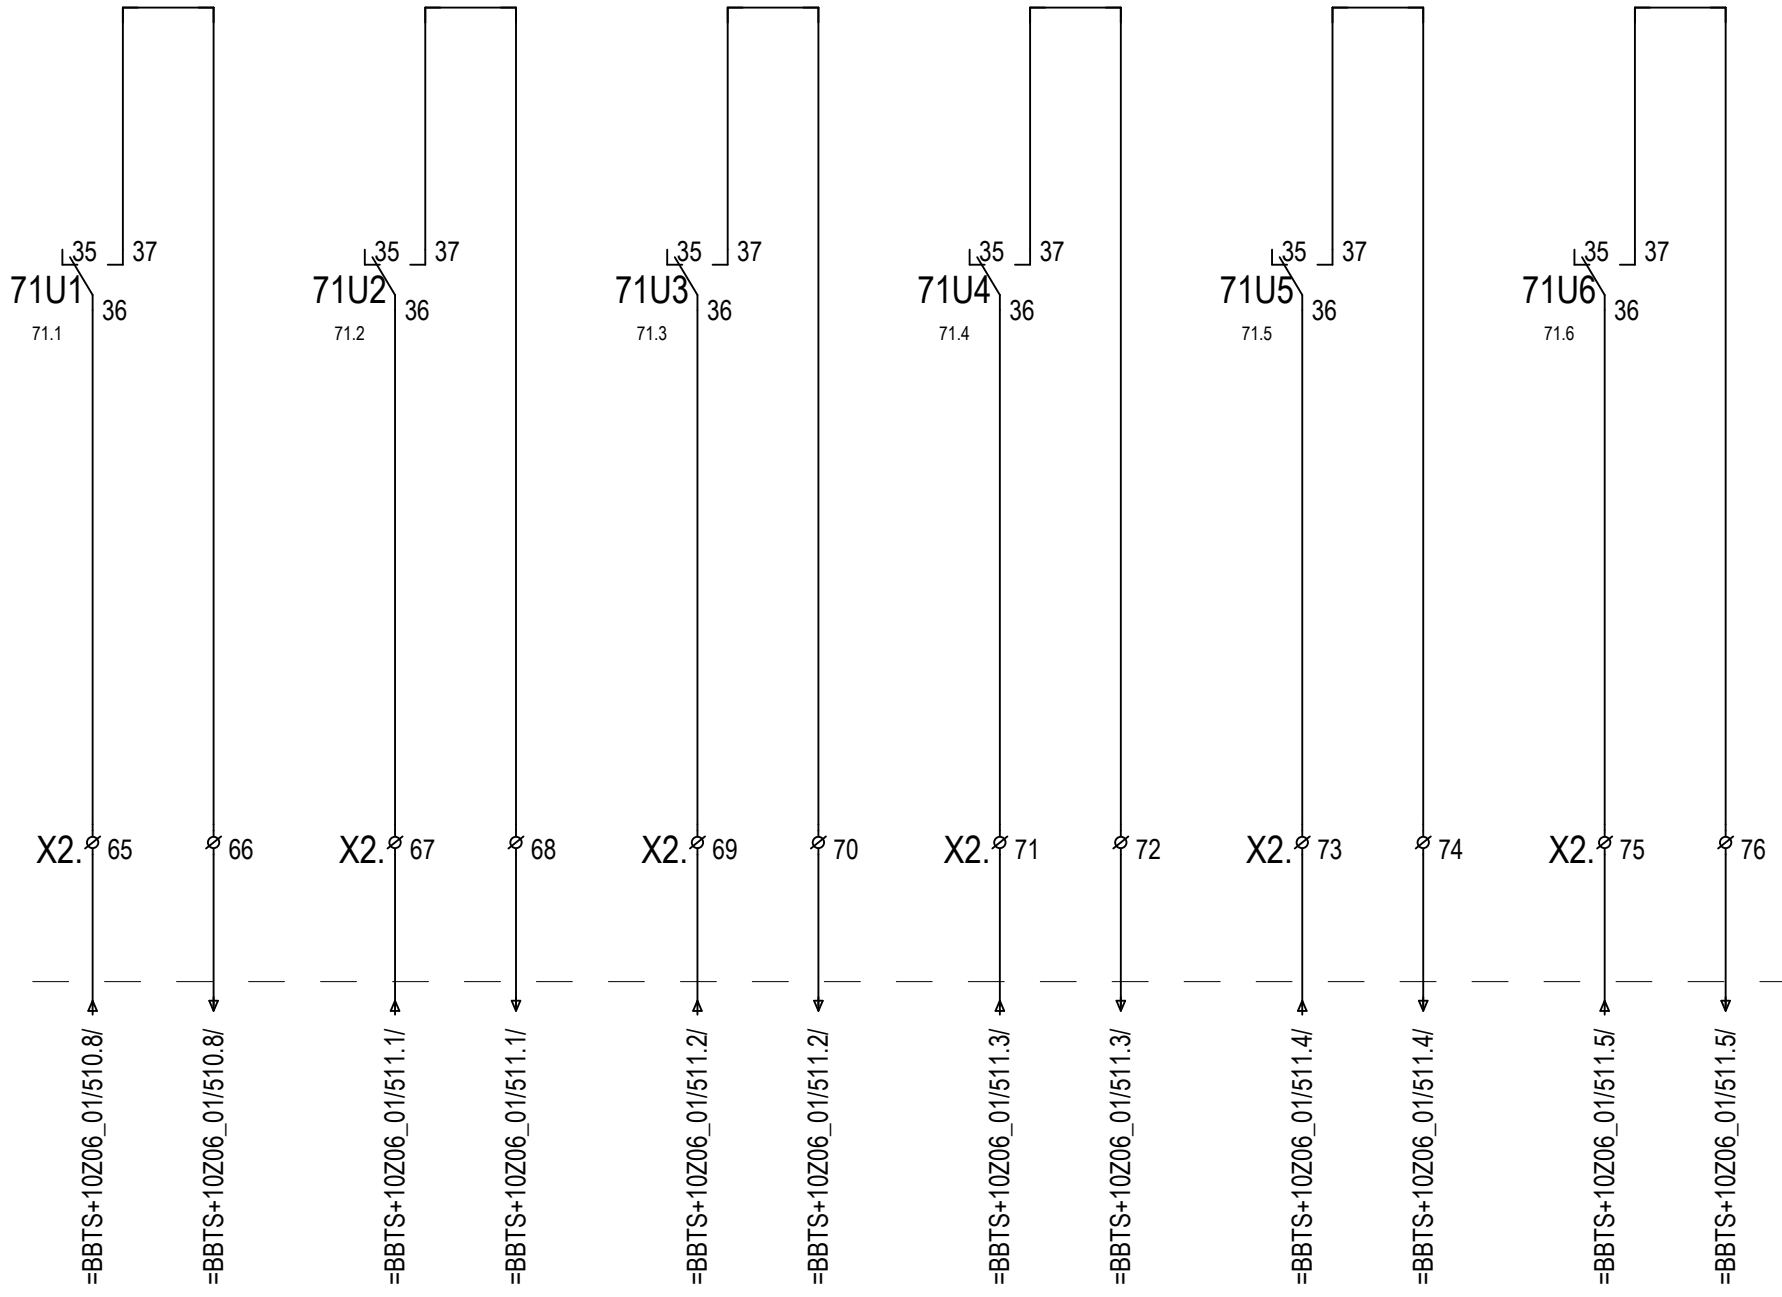


=BBTS+10Z06_01
PLC KAST GEBOUW 10Z



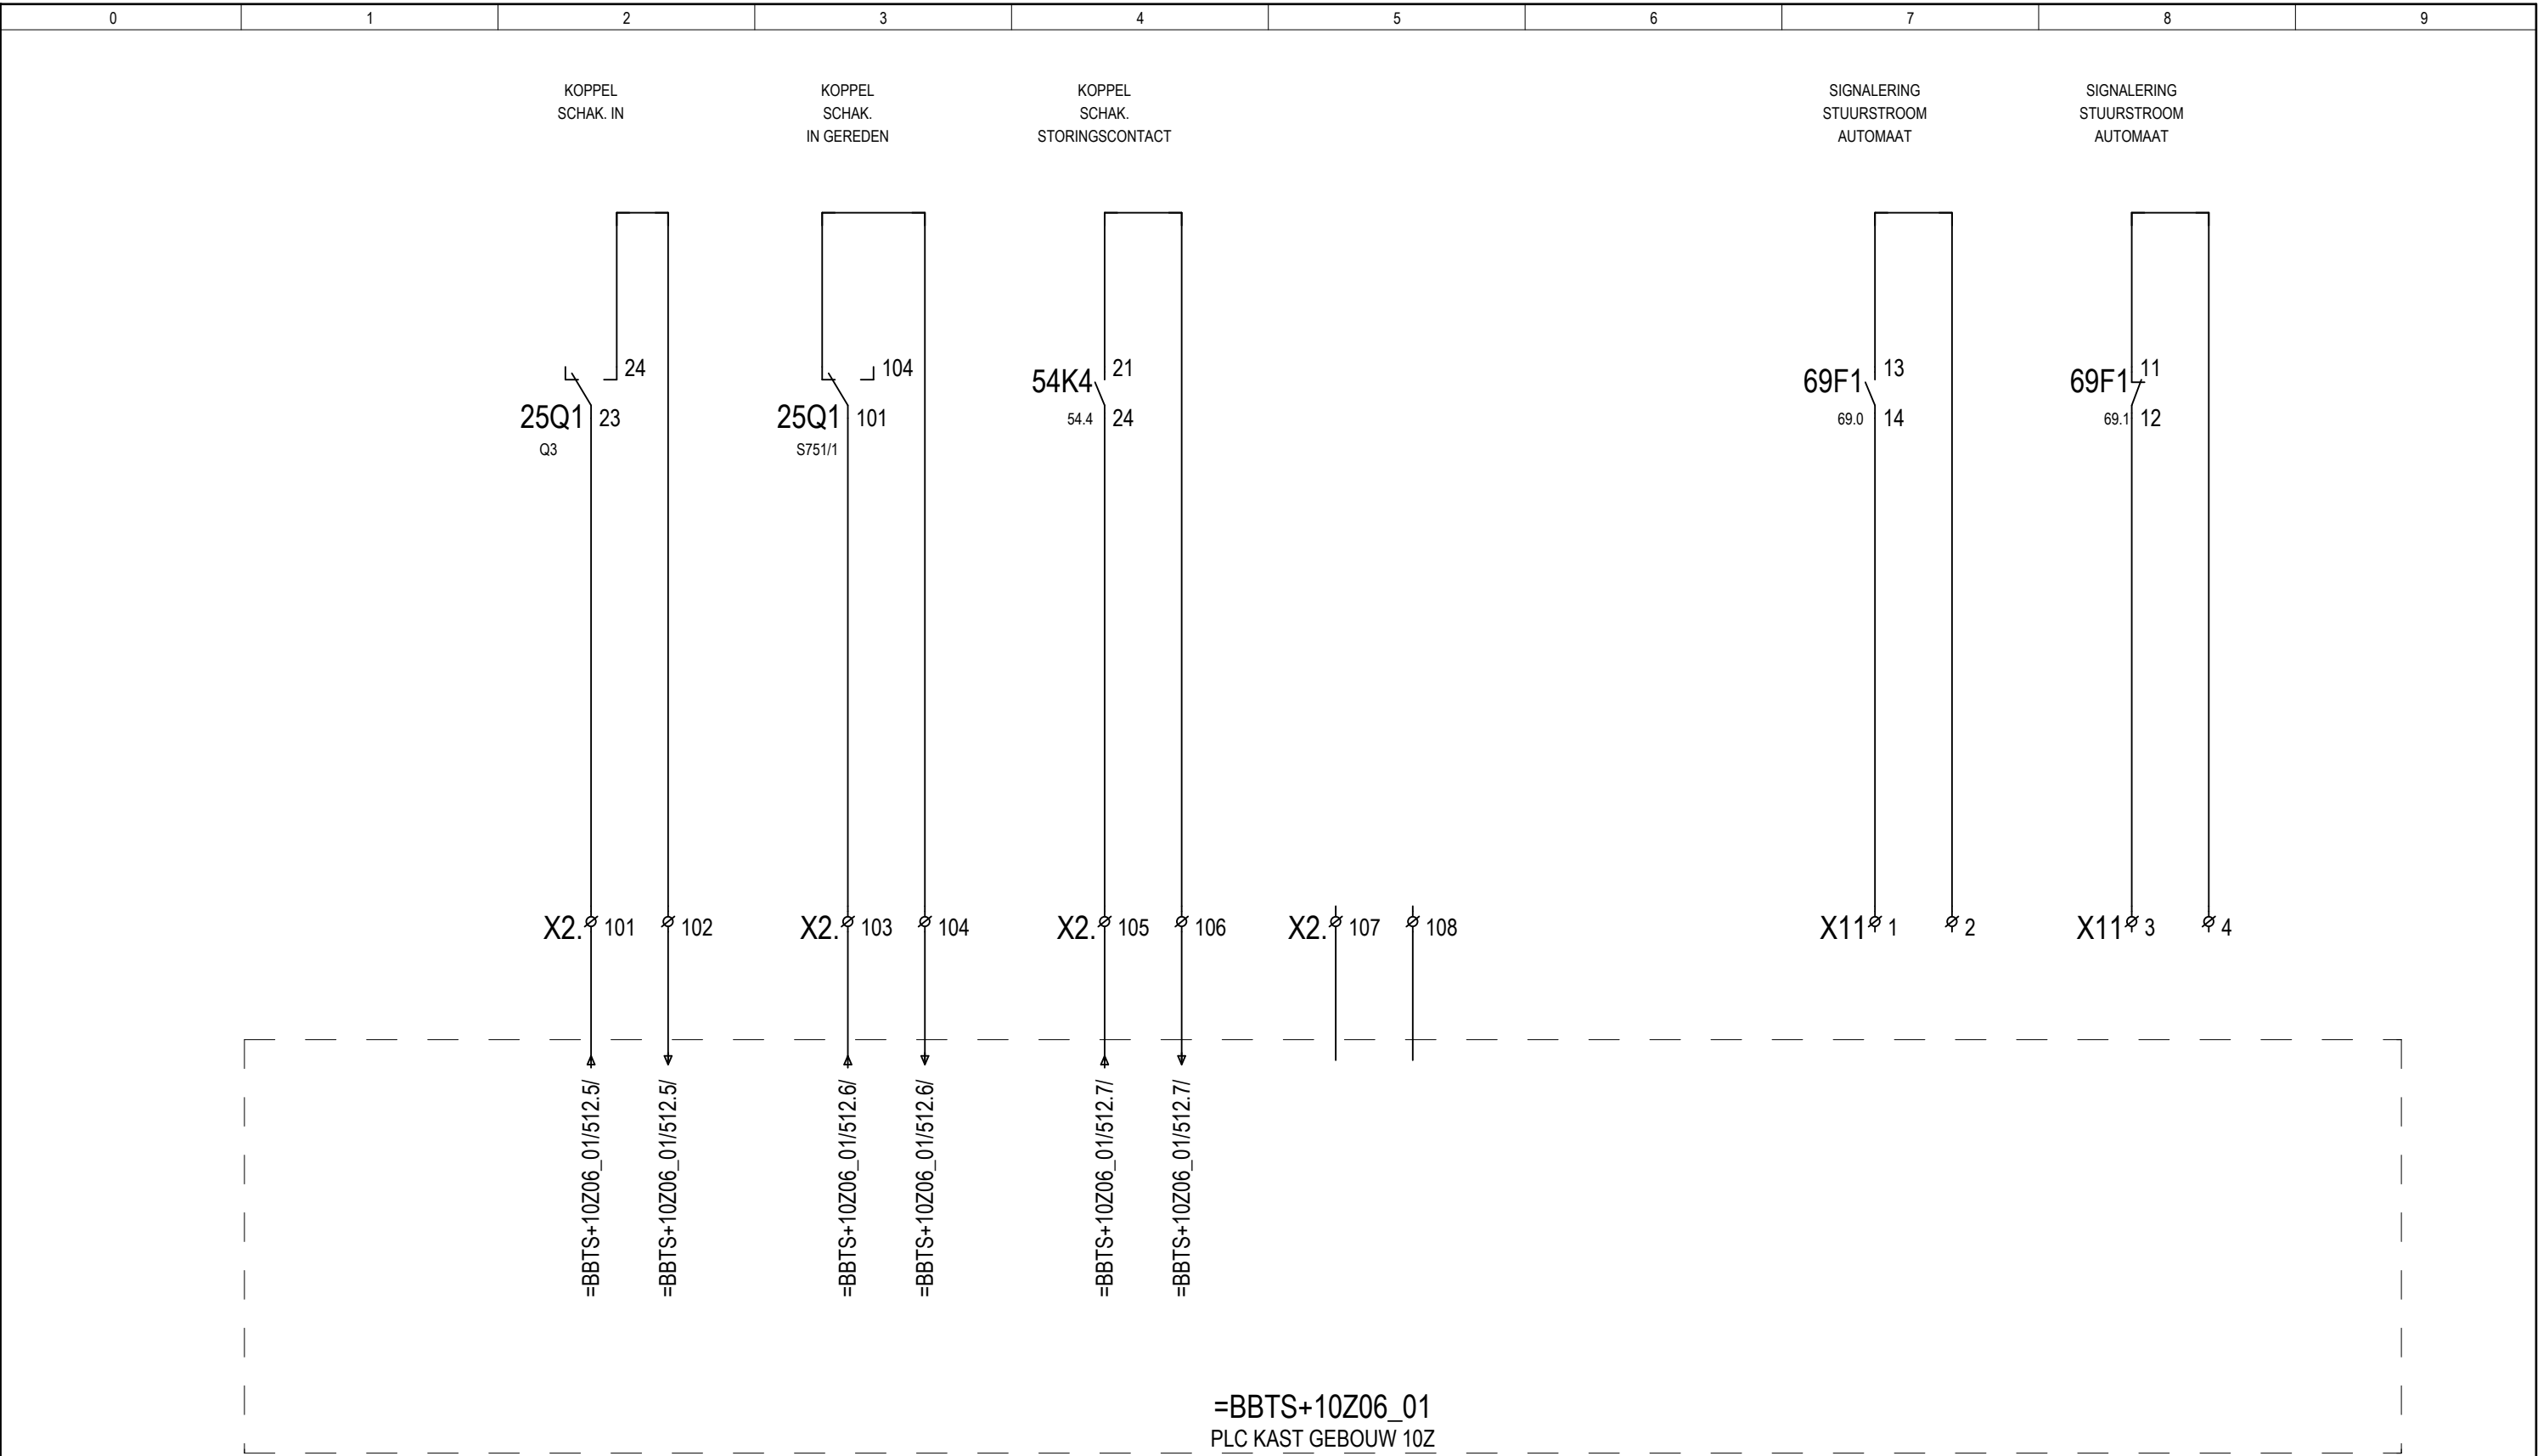

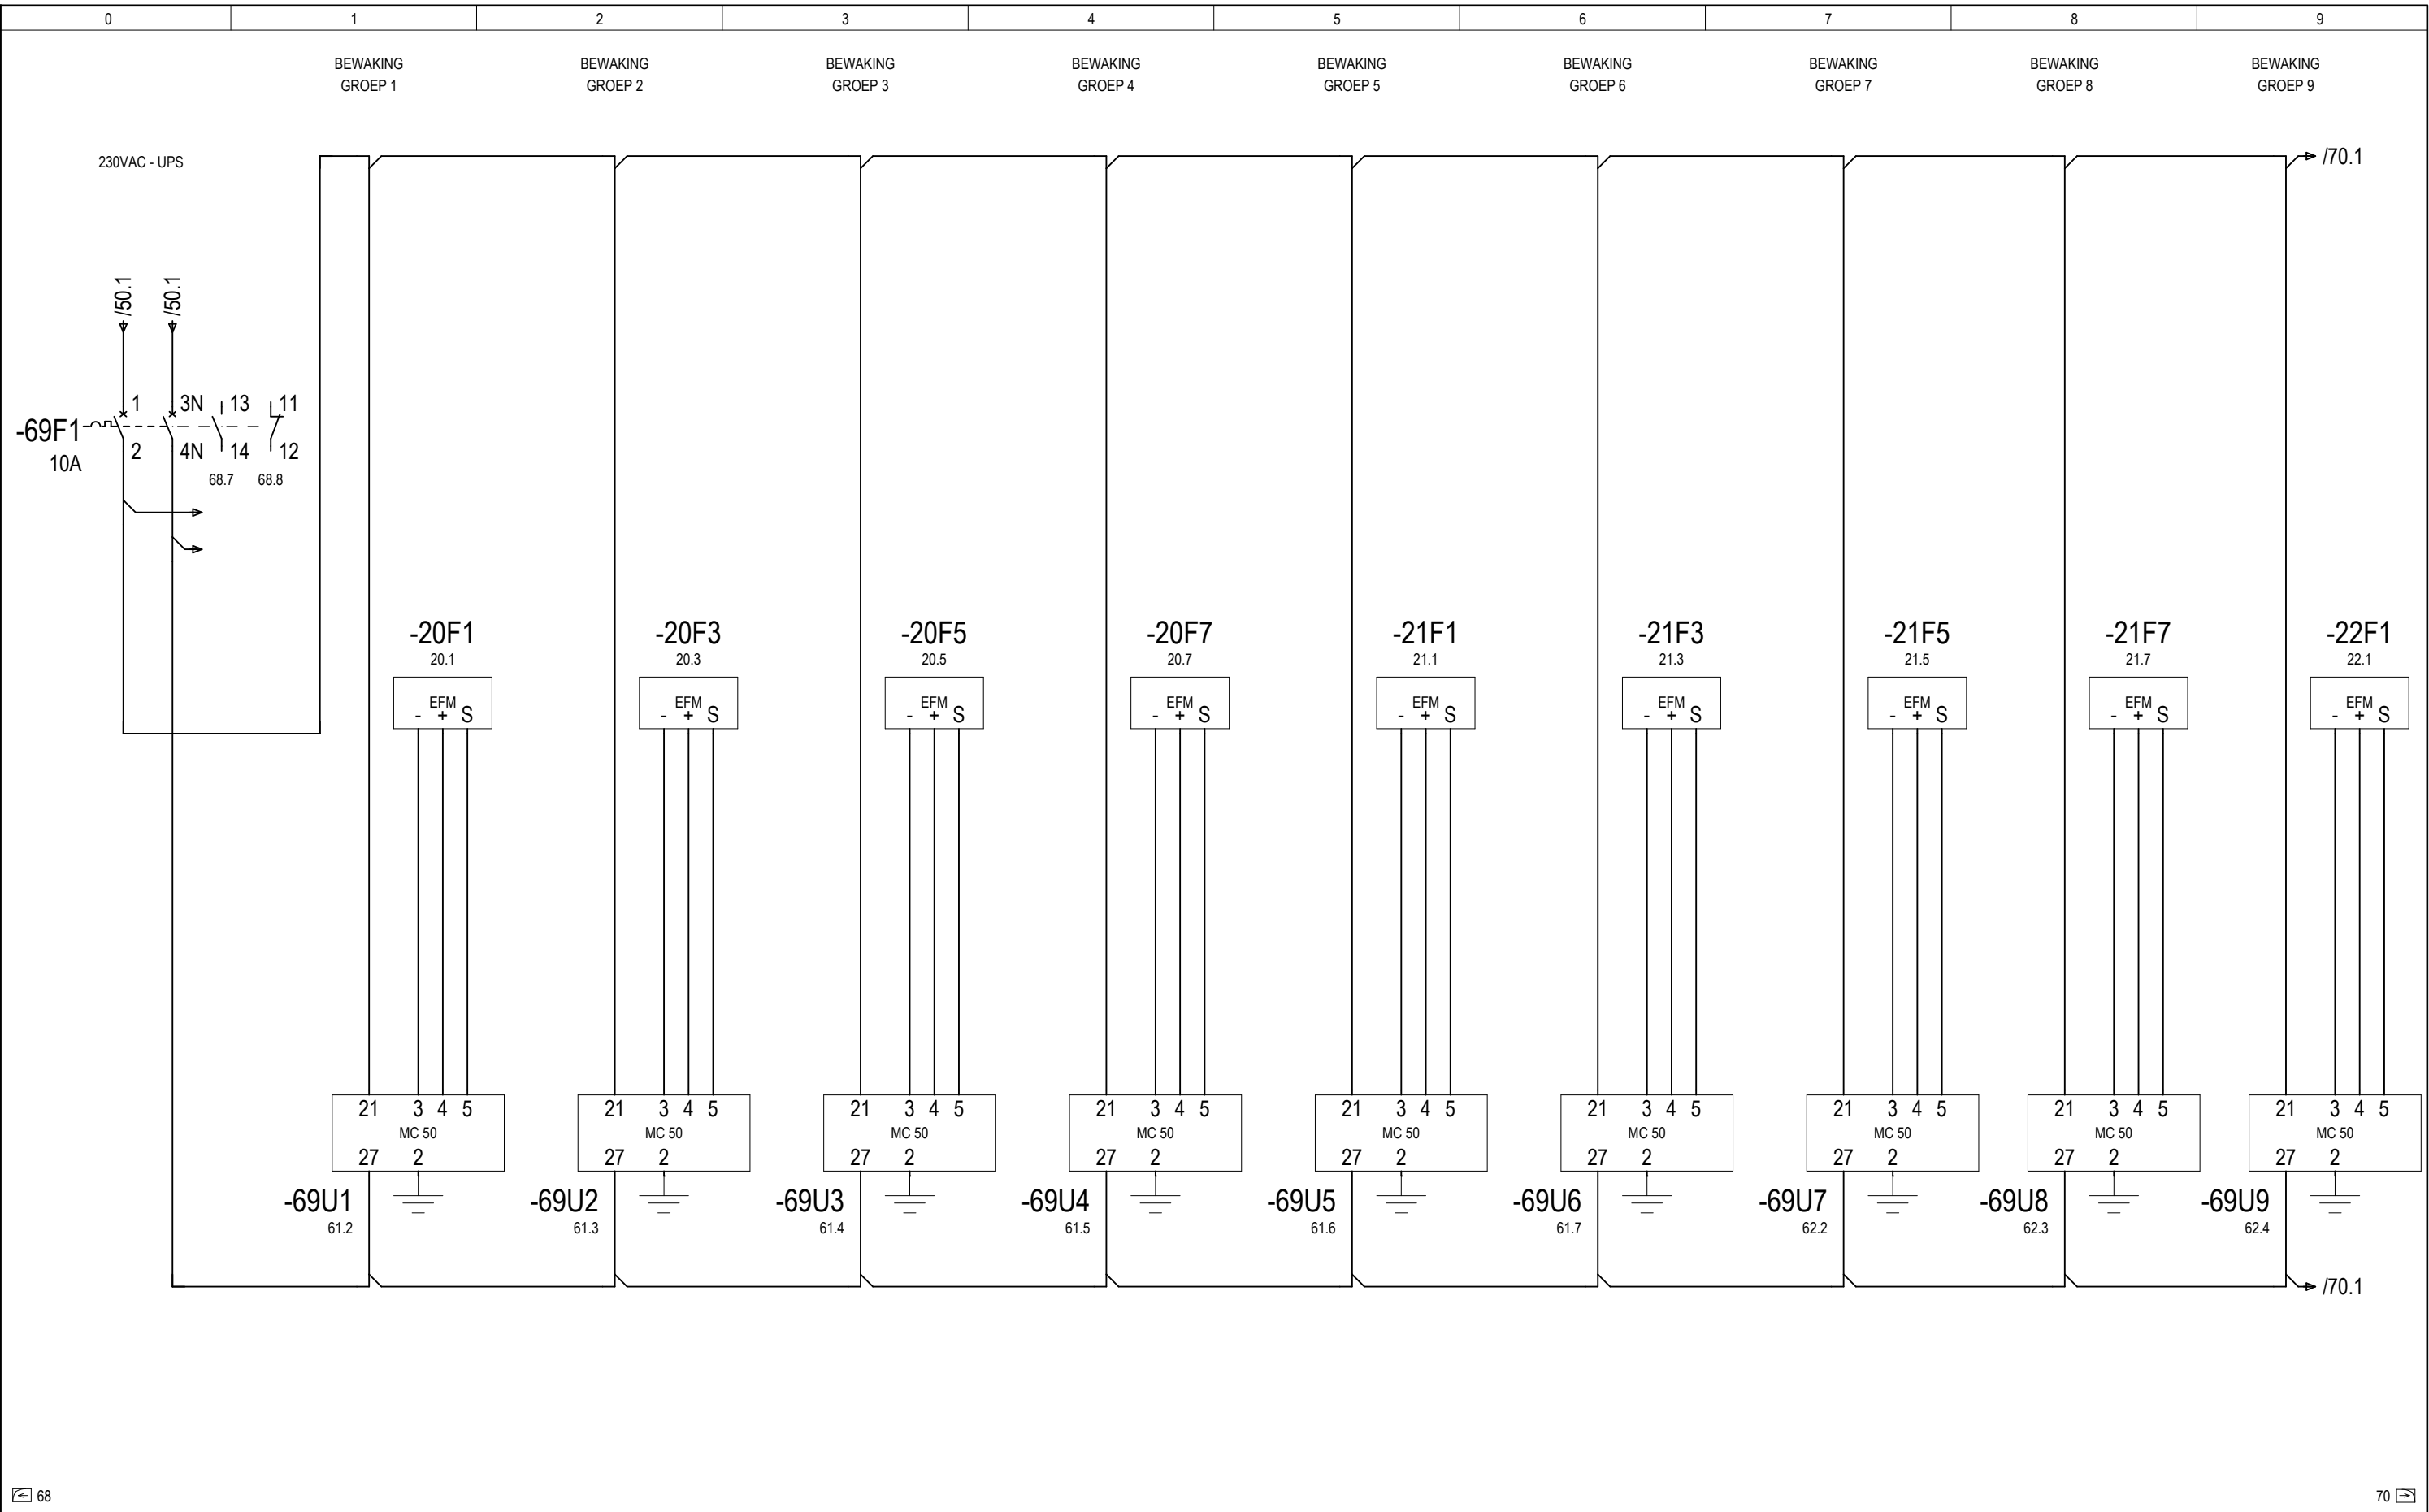

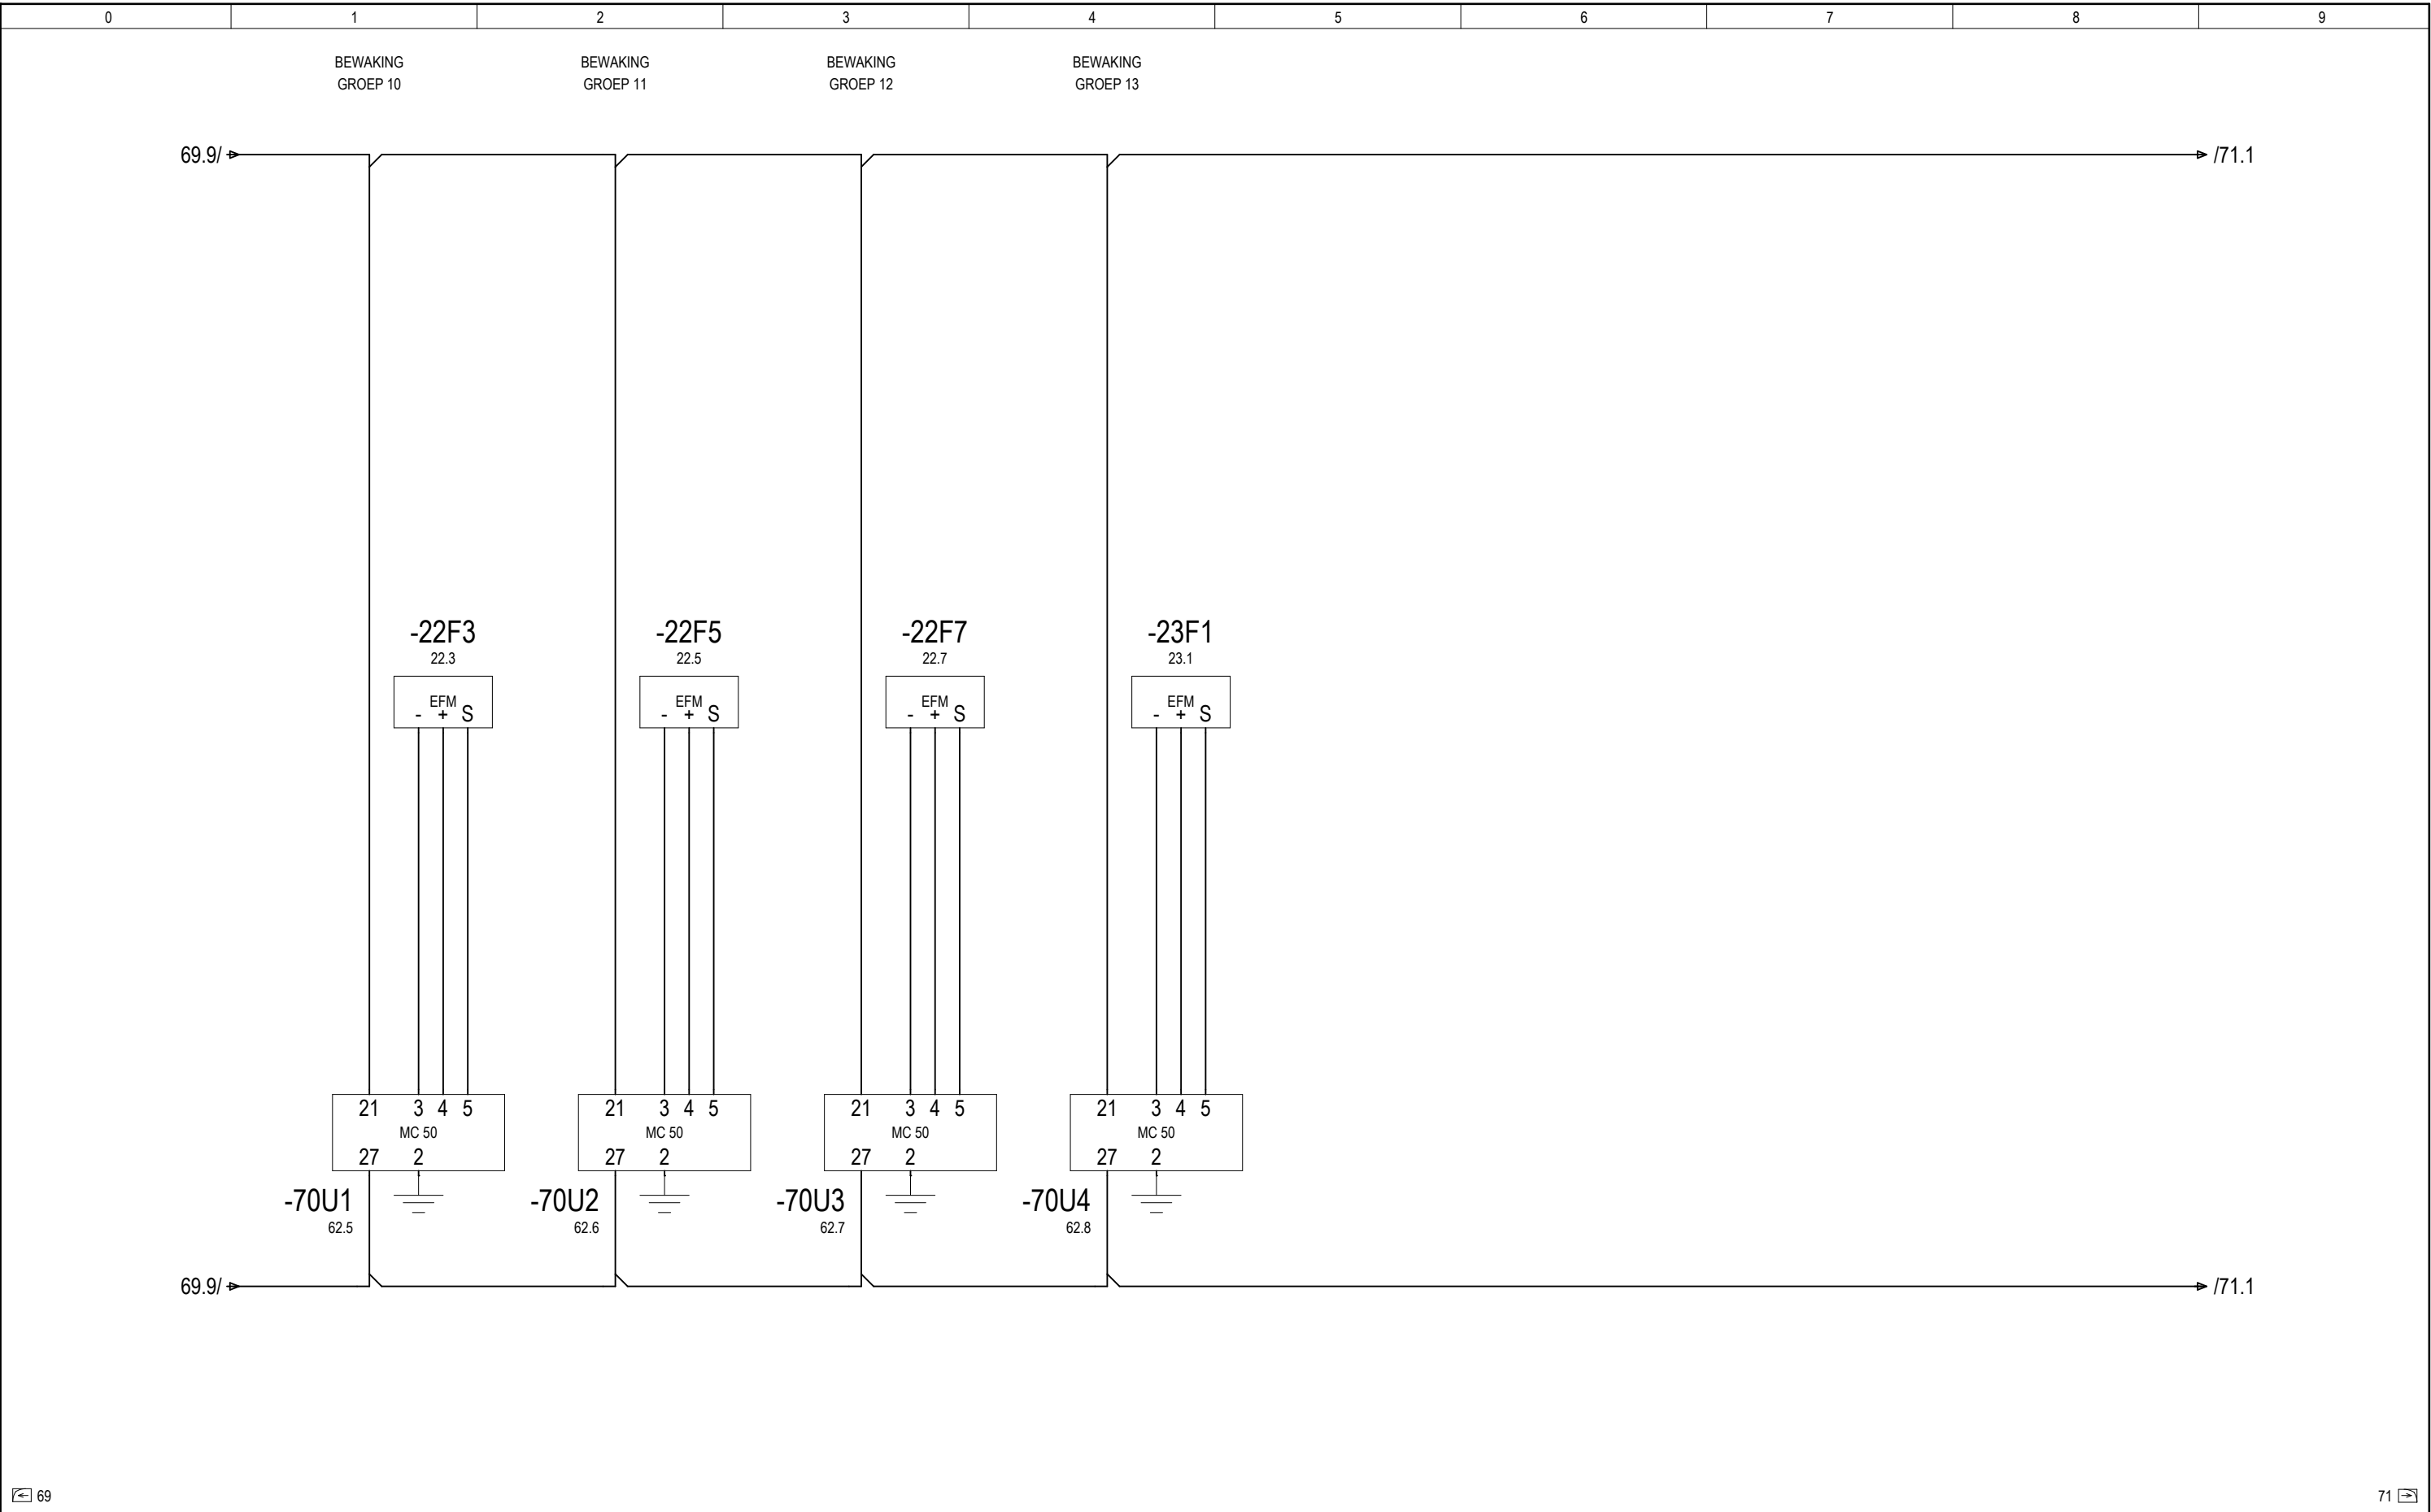

-23F1

23.1

EFM

-

+

S

21

3

4

5

MC 50

27


2


-70U4

62.8

69.9/

71.1

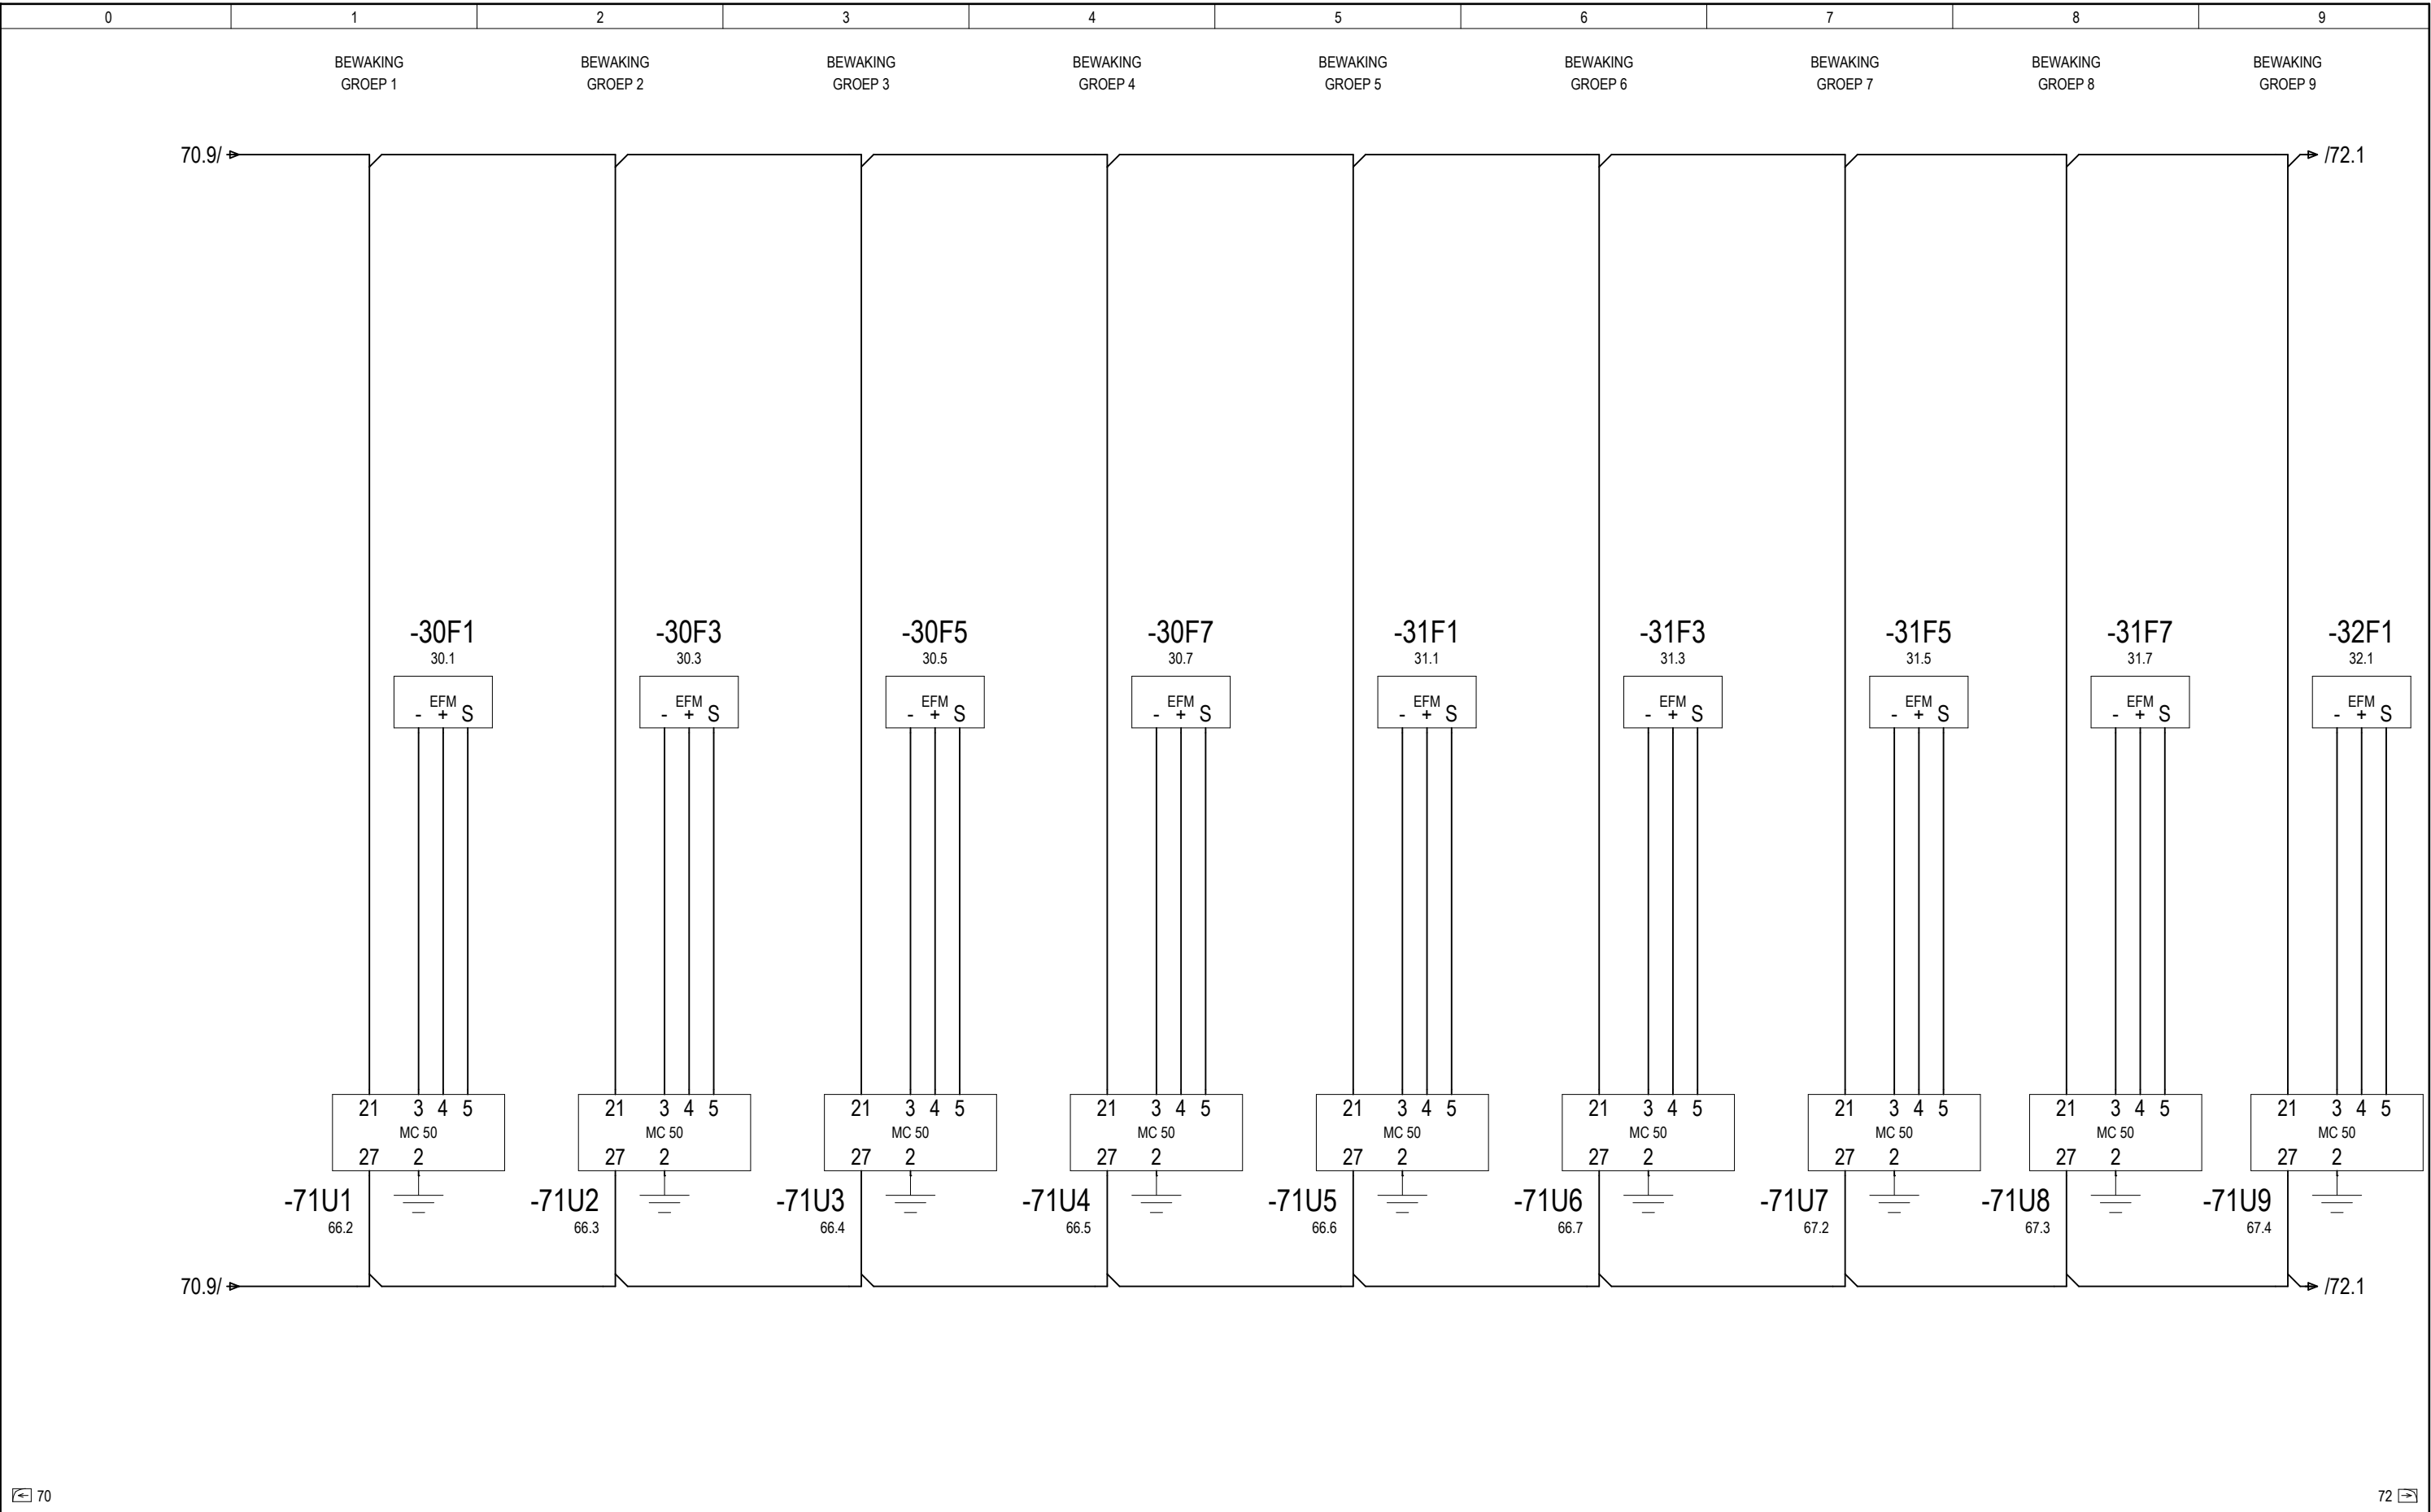

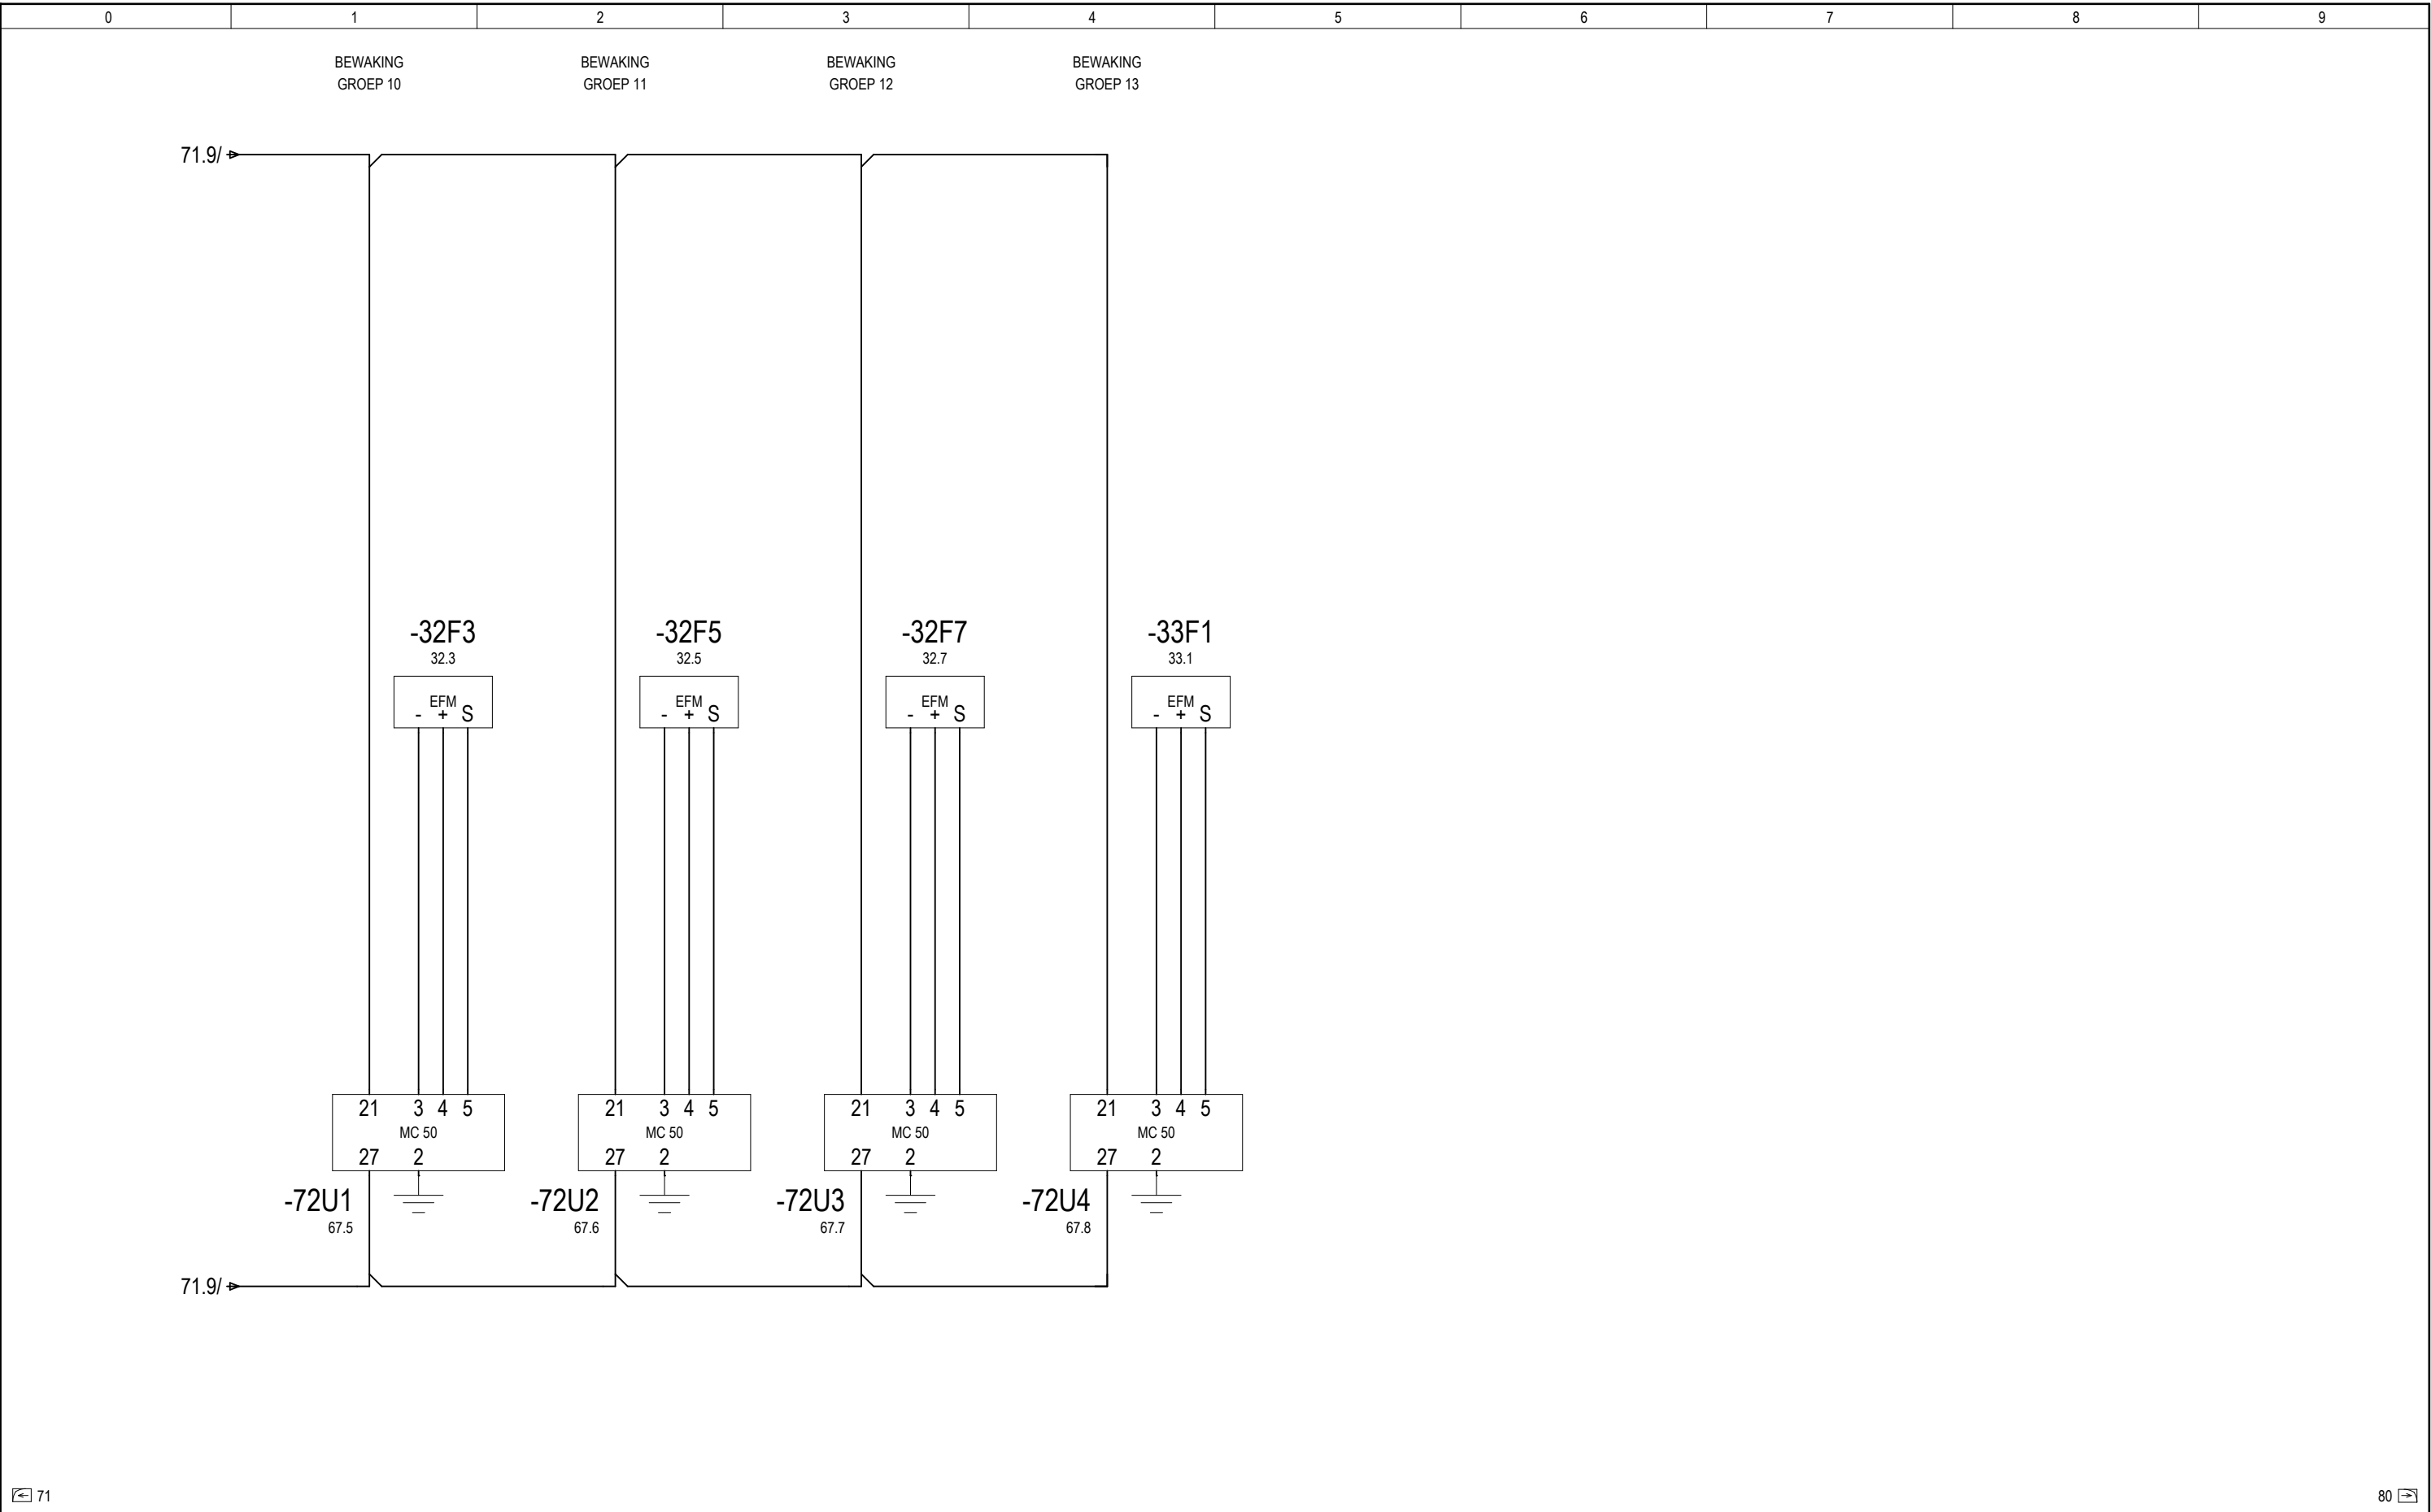

72

0		1		2		3		4		5		6		7		8		HOKLEM4E/6.10.2006		9	
Pagina / pad				68.7	68.7	68.8	68.8														
kabel kodering	Kabel type																				
Klemmenstrook kodering =LS+10Z02_01-X11	Aansluiting	14	13	12	11																
	Onderdeel kodering																				
	B r u g	-69F1	-69F1	-69F1	-69F1																
	Klem nummer	1	2	3	4																
	Aansluiting																				
	Onderdeel kodering extern																				
Kabel kodering	Kabel type																				
				</																	