



Technische Installaties bv

Amsterdam - Geleen - Groningen - Nieuwegein
Nijverdal - Rijswijk - Rotterdam - weert

OBJECT : VELSERSPOORTUNNEL

Objectnummer : 23.4011

ONDERDEEL : LS-VERDELER 20N02-01A/20N02-01B

OPDRACHTGEVER : ARCADIS

Status : AS BUILT


Gecontroleerd:


Bijzonderheden :

Vervaardigd op : 11.Mrt.2005


Laatste wijziging : 02.Jul.2007


0	1	2	3	4	5	6	7	8	9
Inhoudsopgave									
Pagina	Kopnaam					Extra veld pagina	Datum		Engineer
=LS+20N02_01/1	VOORBLAD HOOFDVERDELER LS+20N02_01A/B						09.Okt.2006		FKE
=LS+20N02_01/2	Inhoudsopgave						16.Okt.2006		FKE
=LS+20N02_01/2A	Inhoudsopgave						16.Okt.2006		FKE
=LS+20N02_01/3	KLEMMENSTROOKDEFINITIES						09.Okt.2006		FKE
=LS+20N02_01/5	AANZICHTTEKENING HOOFDVERDELER LS+20N02_01A/01B					STROOMKRINGSCHEMA	09.Okt.2006		FKE
=LS+20N02_01/6	INDELINGSTEKENING HOOFDVERDELER LS+20N02_01A/01B					STROOMKRINGSCHEMA	09.Okt.2006		FKE
=LS+20N02_01/7	MATERIAALLIJST HOOFDVERDELER LS+20N02_01A/B					MATERIAALLIJST	09.Okt.2006		FKE
=LS+20N02_01/10	HOOFDSTROOM LS+20N02_01A INKOMENDE TRANSFORMATOR VOEDING					STROOMKRINGSCHEMA	11.Okt.2006		FKE
=LS+20N02_01/11	HOOFDSTROOM LS+20N02_01A NETWACHTER EN ENERGIEMONITOR TRANSFORMATOR VOEDING					STROOMKRINGSCHEMA	09.Okt.2006		FKE
=LS+20N02_01/12	HOOFDSTROOM LS+20N02_01A TEMPERATUUR MONITOR TRANSFORMATOR 20N03_02A					STROOMKRINGSCHEMA	09.Okt.2006		FKE
=LS+20N02_01/20	HOOFDSTROOM LS+20N02_01A AFGAANDE GROEPEN					STROOMKRINGSCHEMA	09.Okt.2006		FKE
=LS+20N02_01/21	HOOFDSTROOM LS+20N02_01A AFGAANDE GROEPEN					STROOMKRINGSCHEMA	09.Okt.2006		FKE
=LS+20N02_01/25	HOOFDSTROOM KOPPELSCHAKELAAR					STROOMKRINGSCHEMA	11.Okt.2006		FKE
=LS+20N02_01/30	HOOFDSTROOM LS+20N02_01B AFGAANDE GROEPEN					STROOMKRINGSCHEMA	09.Okt.2006		FKE
=LS+20N02_01/31	HOOFDSTROOM LS+20N02_01B AFGAANDE GROEPEN					STROOMKRINGSCHEMA	09.Okt.2006		FKE
=LS+20N02_01/38	HOOFDSTROOM LS+20N02_01B TEMPERATUUR MONITOR TRANSFORMATOR 20N04_02B					STROOMKRINGSCHEMA	09.Okt.2006		FKE
=LS+20N02_01/39	HOOFDSTROOM LS+20N02_01B NETWACHTER EN ENERGIEMONITOR TRANSFORMATOR VOEDING					STROOMKRINGSCHEMA	09.Okt.2006		FKE
=LS+20N02_01/40	HOOFDSTROOM LS+20N02_01B INKOMENDE TRANSFORMATOR VOEDING					STROOMKRINGSCHEMA	11.Okt.2006		FKE
=LS+20N02_01/50	STUURSTROOM LS+20N02_01 PINP-PONG SCHAKELING					STROOMKRINGSCHEMA	09.Okt.2006		FKE
=LS+20N02_01/51	STUURSTROOM LS+20N02_01 PINP-PONG SCHAKELING TRAFO A en TRAFO B					STROOMKRINGSCHEMA	09.Okt.2006		FKE
=LS+20N02_01/52	STUURSTROOM LS+20N02_01 PINP-PONG SCHAKELING KOPPELSCHAKELAAR					STROOMKRINGSCHEMA	09.Okt.2006		FKE
=LS+20N02_01/53	STUURSTROOM LS+20N02_01 CHASSISCONTACTEN HOOFDSCHAKELAARS					STROOMKRINGSCHEMA	09.Okt.2006		FKE
=LS+20N02_01/54	STUURSTROOM LS+20N02_01 STORINGSCONTACTEN HOOFDSCHAKELAARS					STROOMKRINGSCHEMA	11.Okt.2006		FKE
=LS+20N02_01/55	STUURSTROOM LS+20N02_01 UITSCHAKELEN EN BLOKKEREN HOOFDSCHAKELAARS					STROOMKRINGSCHEMA	09.Okt.2006		FKE
=LS+20N02_01/56	STUURSTROOM LS+20N02_01 MOTORBEDIENING HOOFDSCHAKELAARS					STROOMKRINGSCHEMA	11.Okt.2006		FKE
=LS+20N02_01/60	STUURSTROOM LS+20N02_01A SPANNINGSVRIJE CONTACTEN					STUURSTROOMSCHEMA	09.Okt.2006		FKE
=LS+20N02_01/61	STUURSTROOM LS+20N02_01A SPANNINGSVRIJE CONTACTEN					STUURSTROOMSCHEMA	09.Okt.2006		FKE
=LS+20N02_01/62	STUURSTROOM LS+20N02_01A SPANNINGSVRIJE CONTACTEN					STUURSTROOMSCHEMA	09.Okt.2006		FKE
=LS+20N02_01/65	STUURSTROOM LS+20N02_01B SPANNINGSVRIJE CONTACTEN					STUURSTROOMSCHEMA	09.Okt.2006		FKE
=LS+20N02_01/66	STUURSTROOM LS+20N02_01B SPANNINGSVRIJE CONTACTEN					STUURSTROOMSCHEMA	09.Okt.2006		FKE

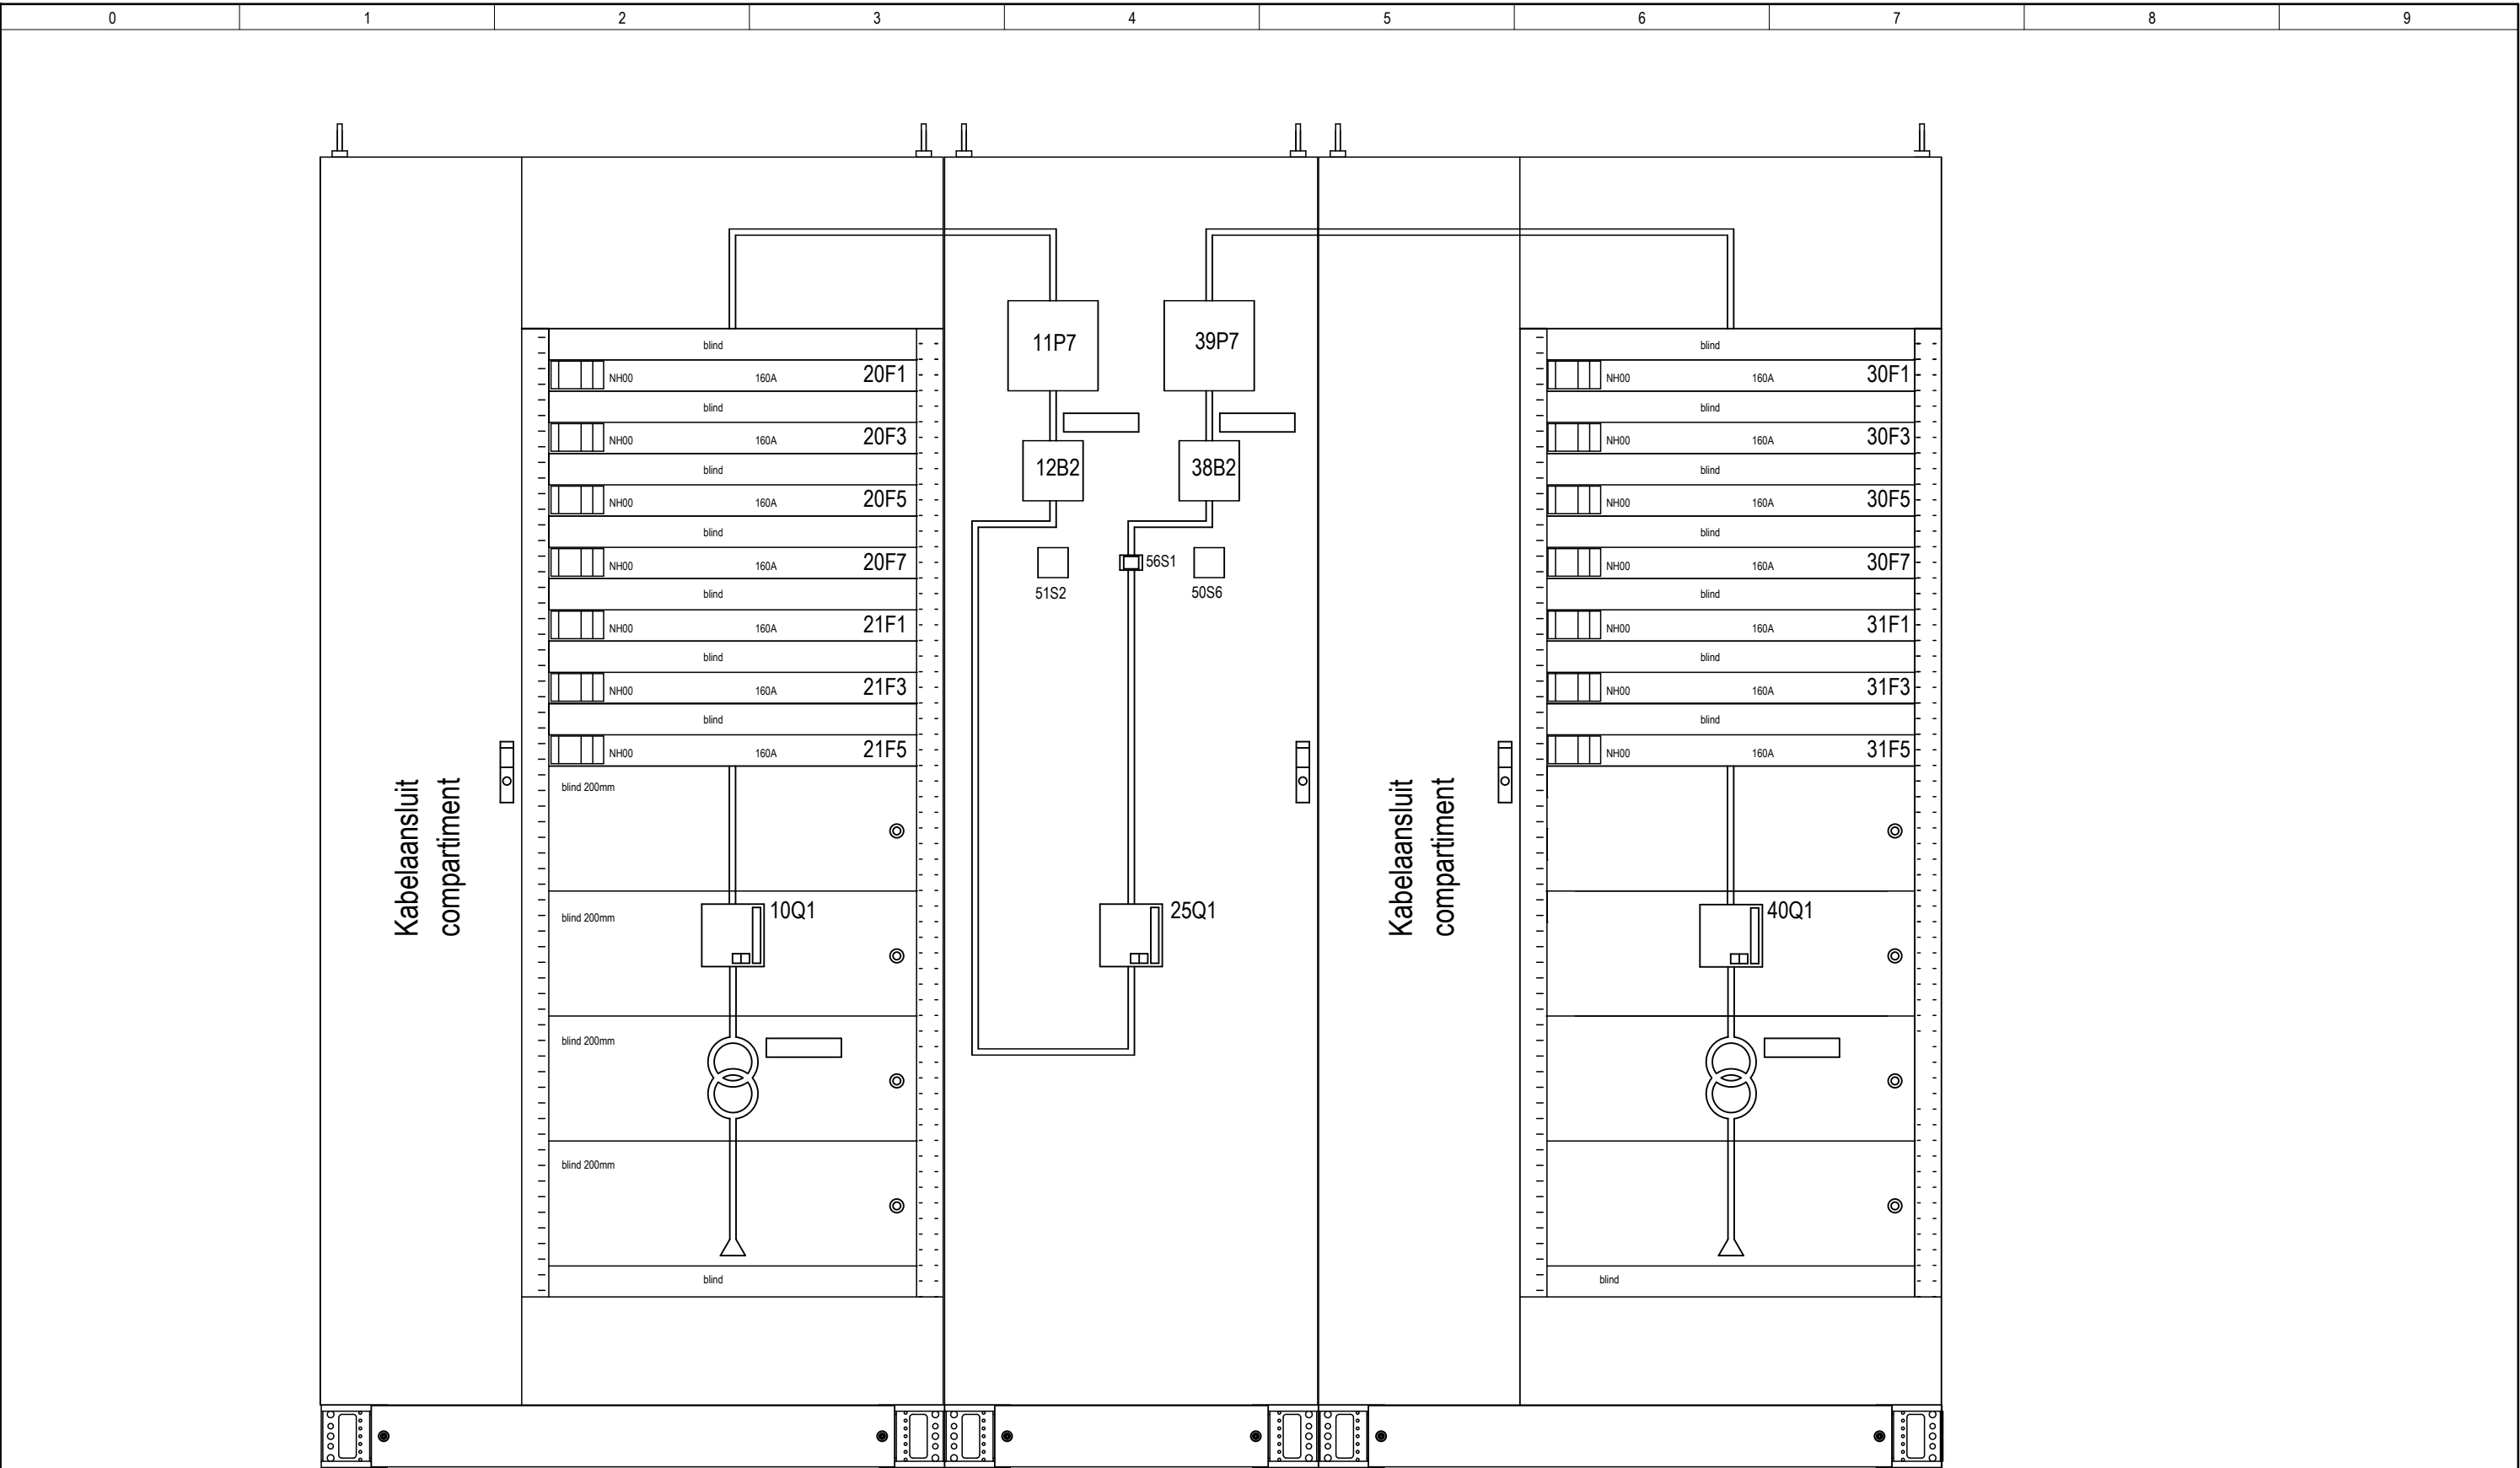


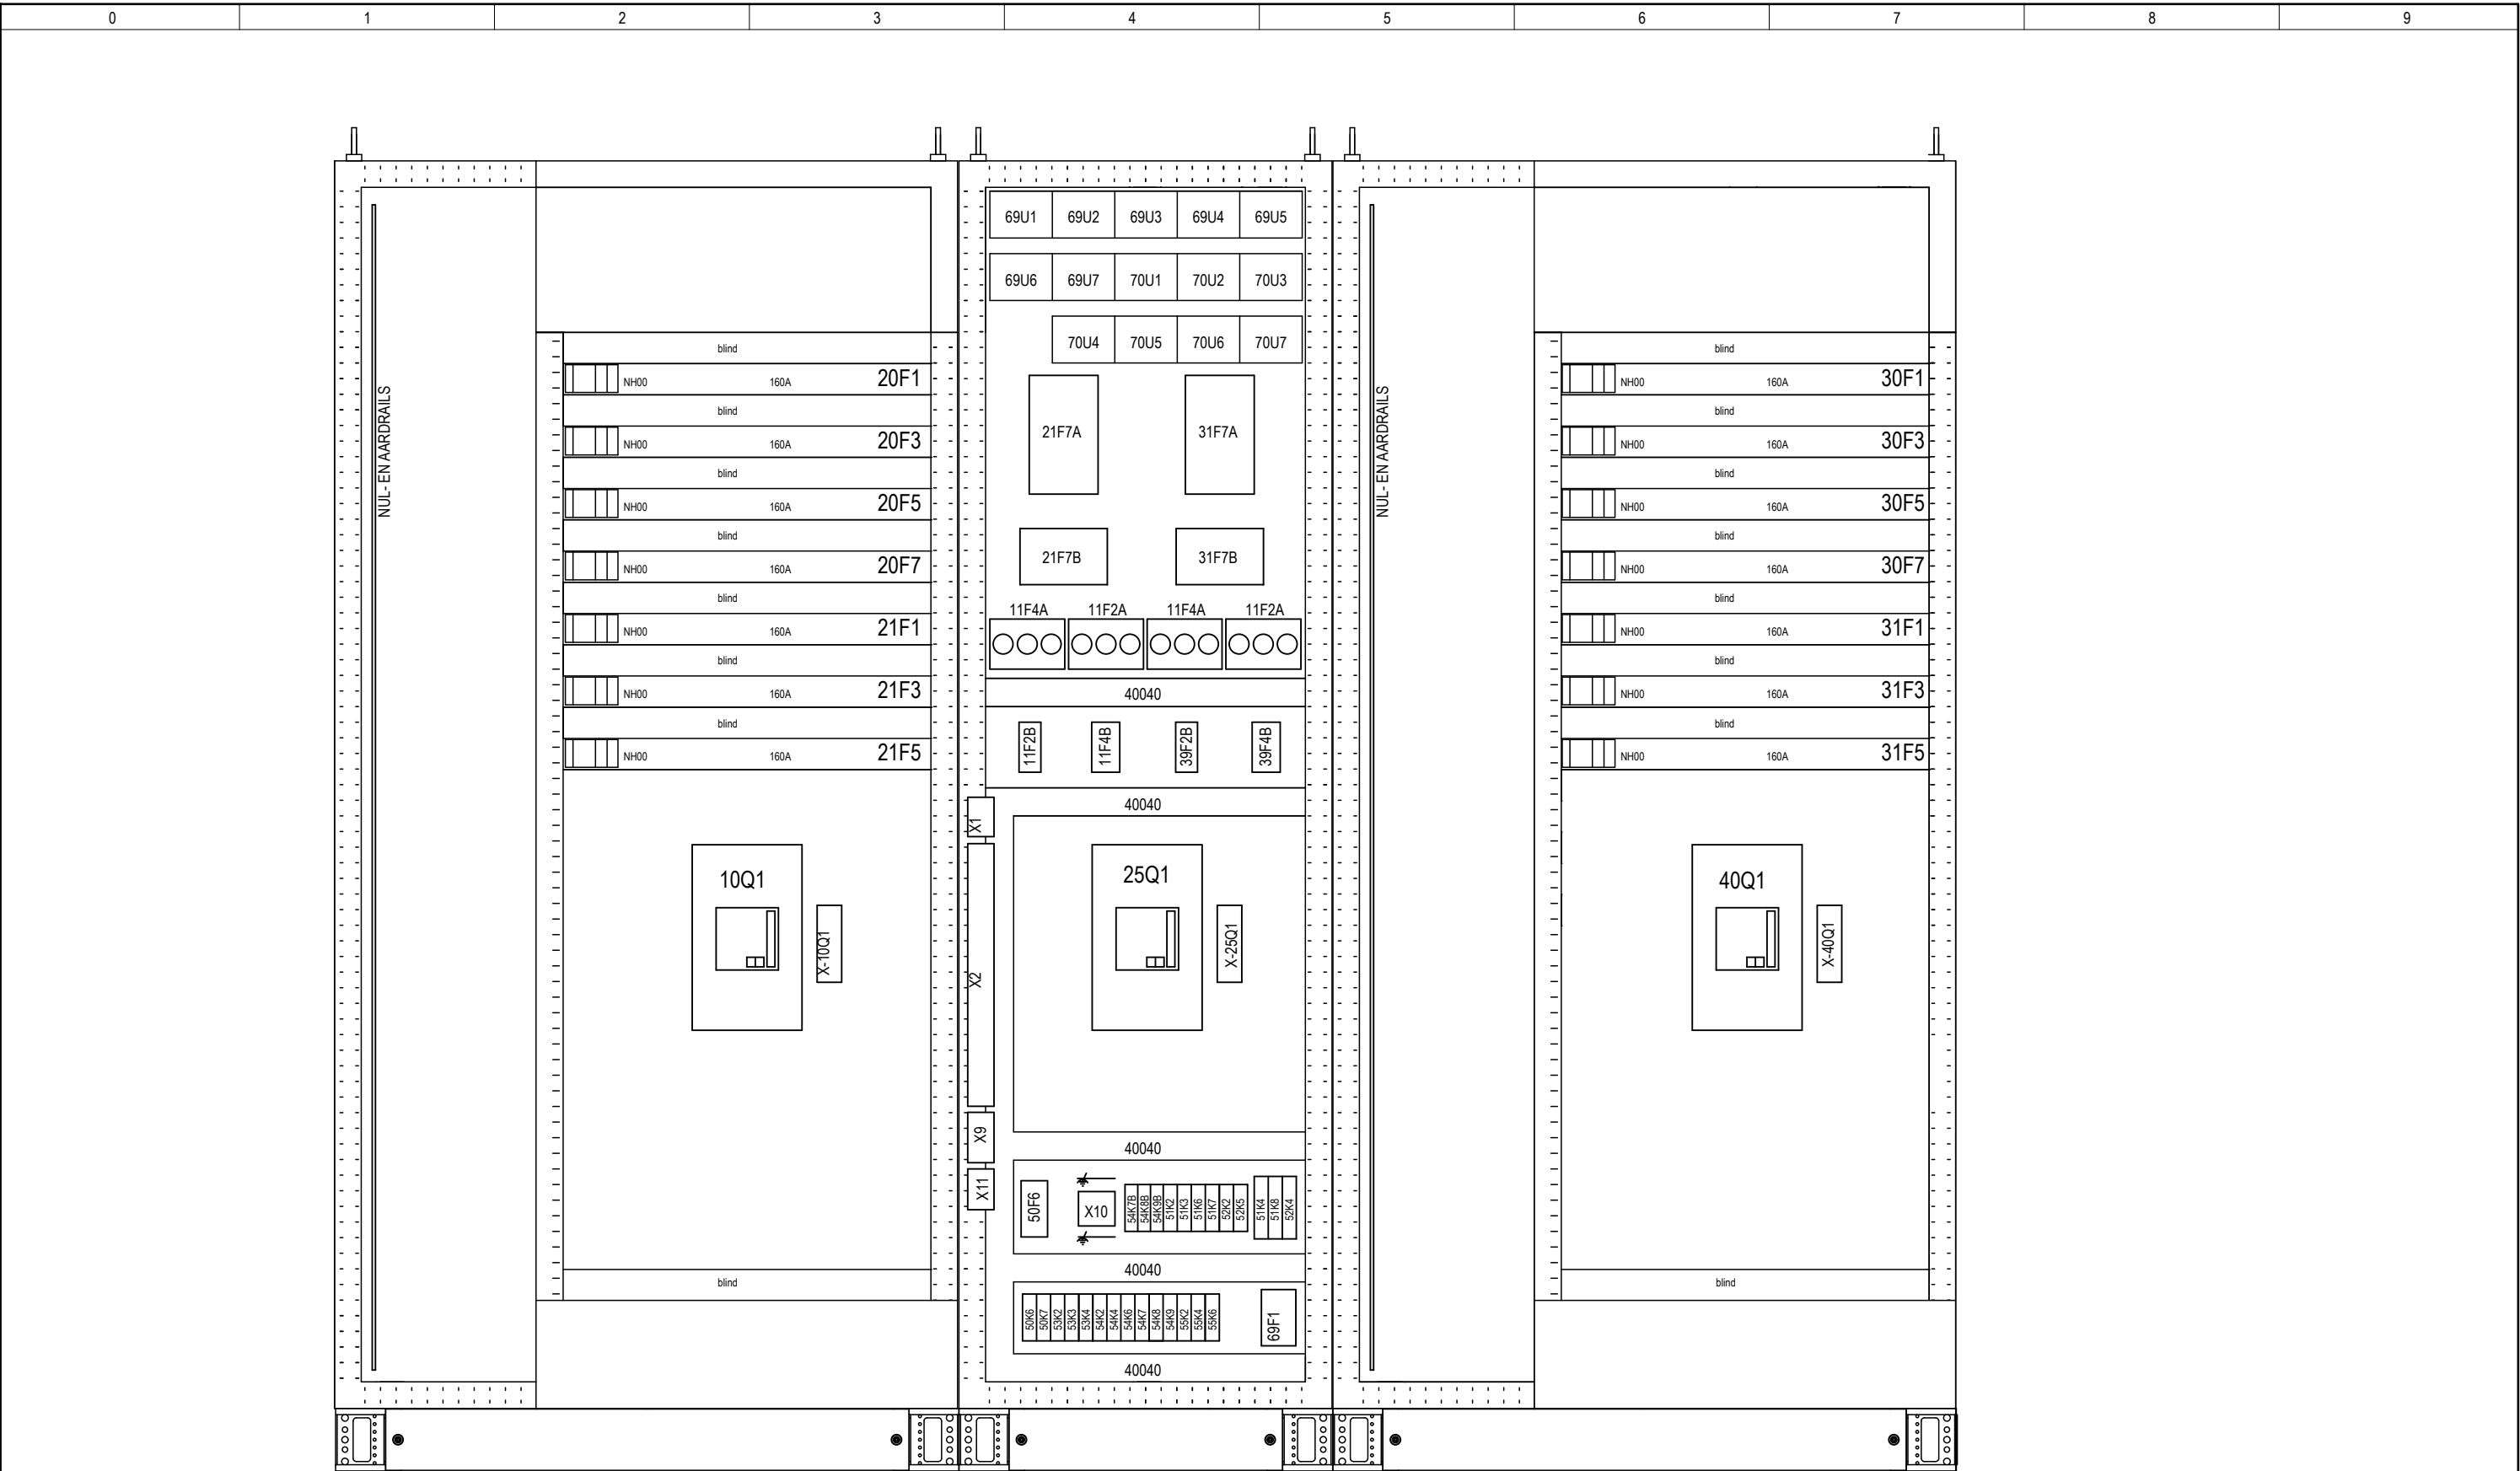



20N02_01AB en 20Z02_01AB.pdf

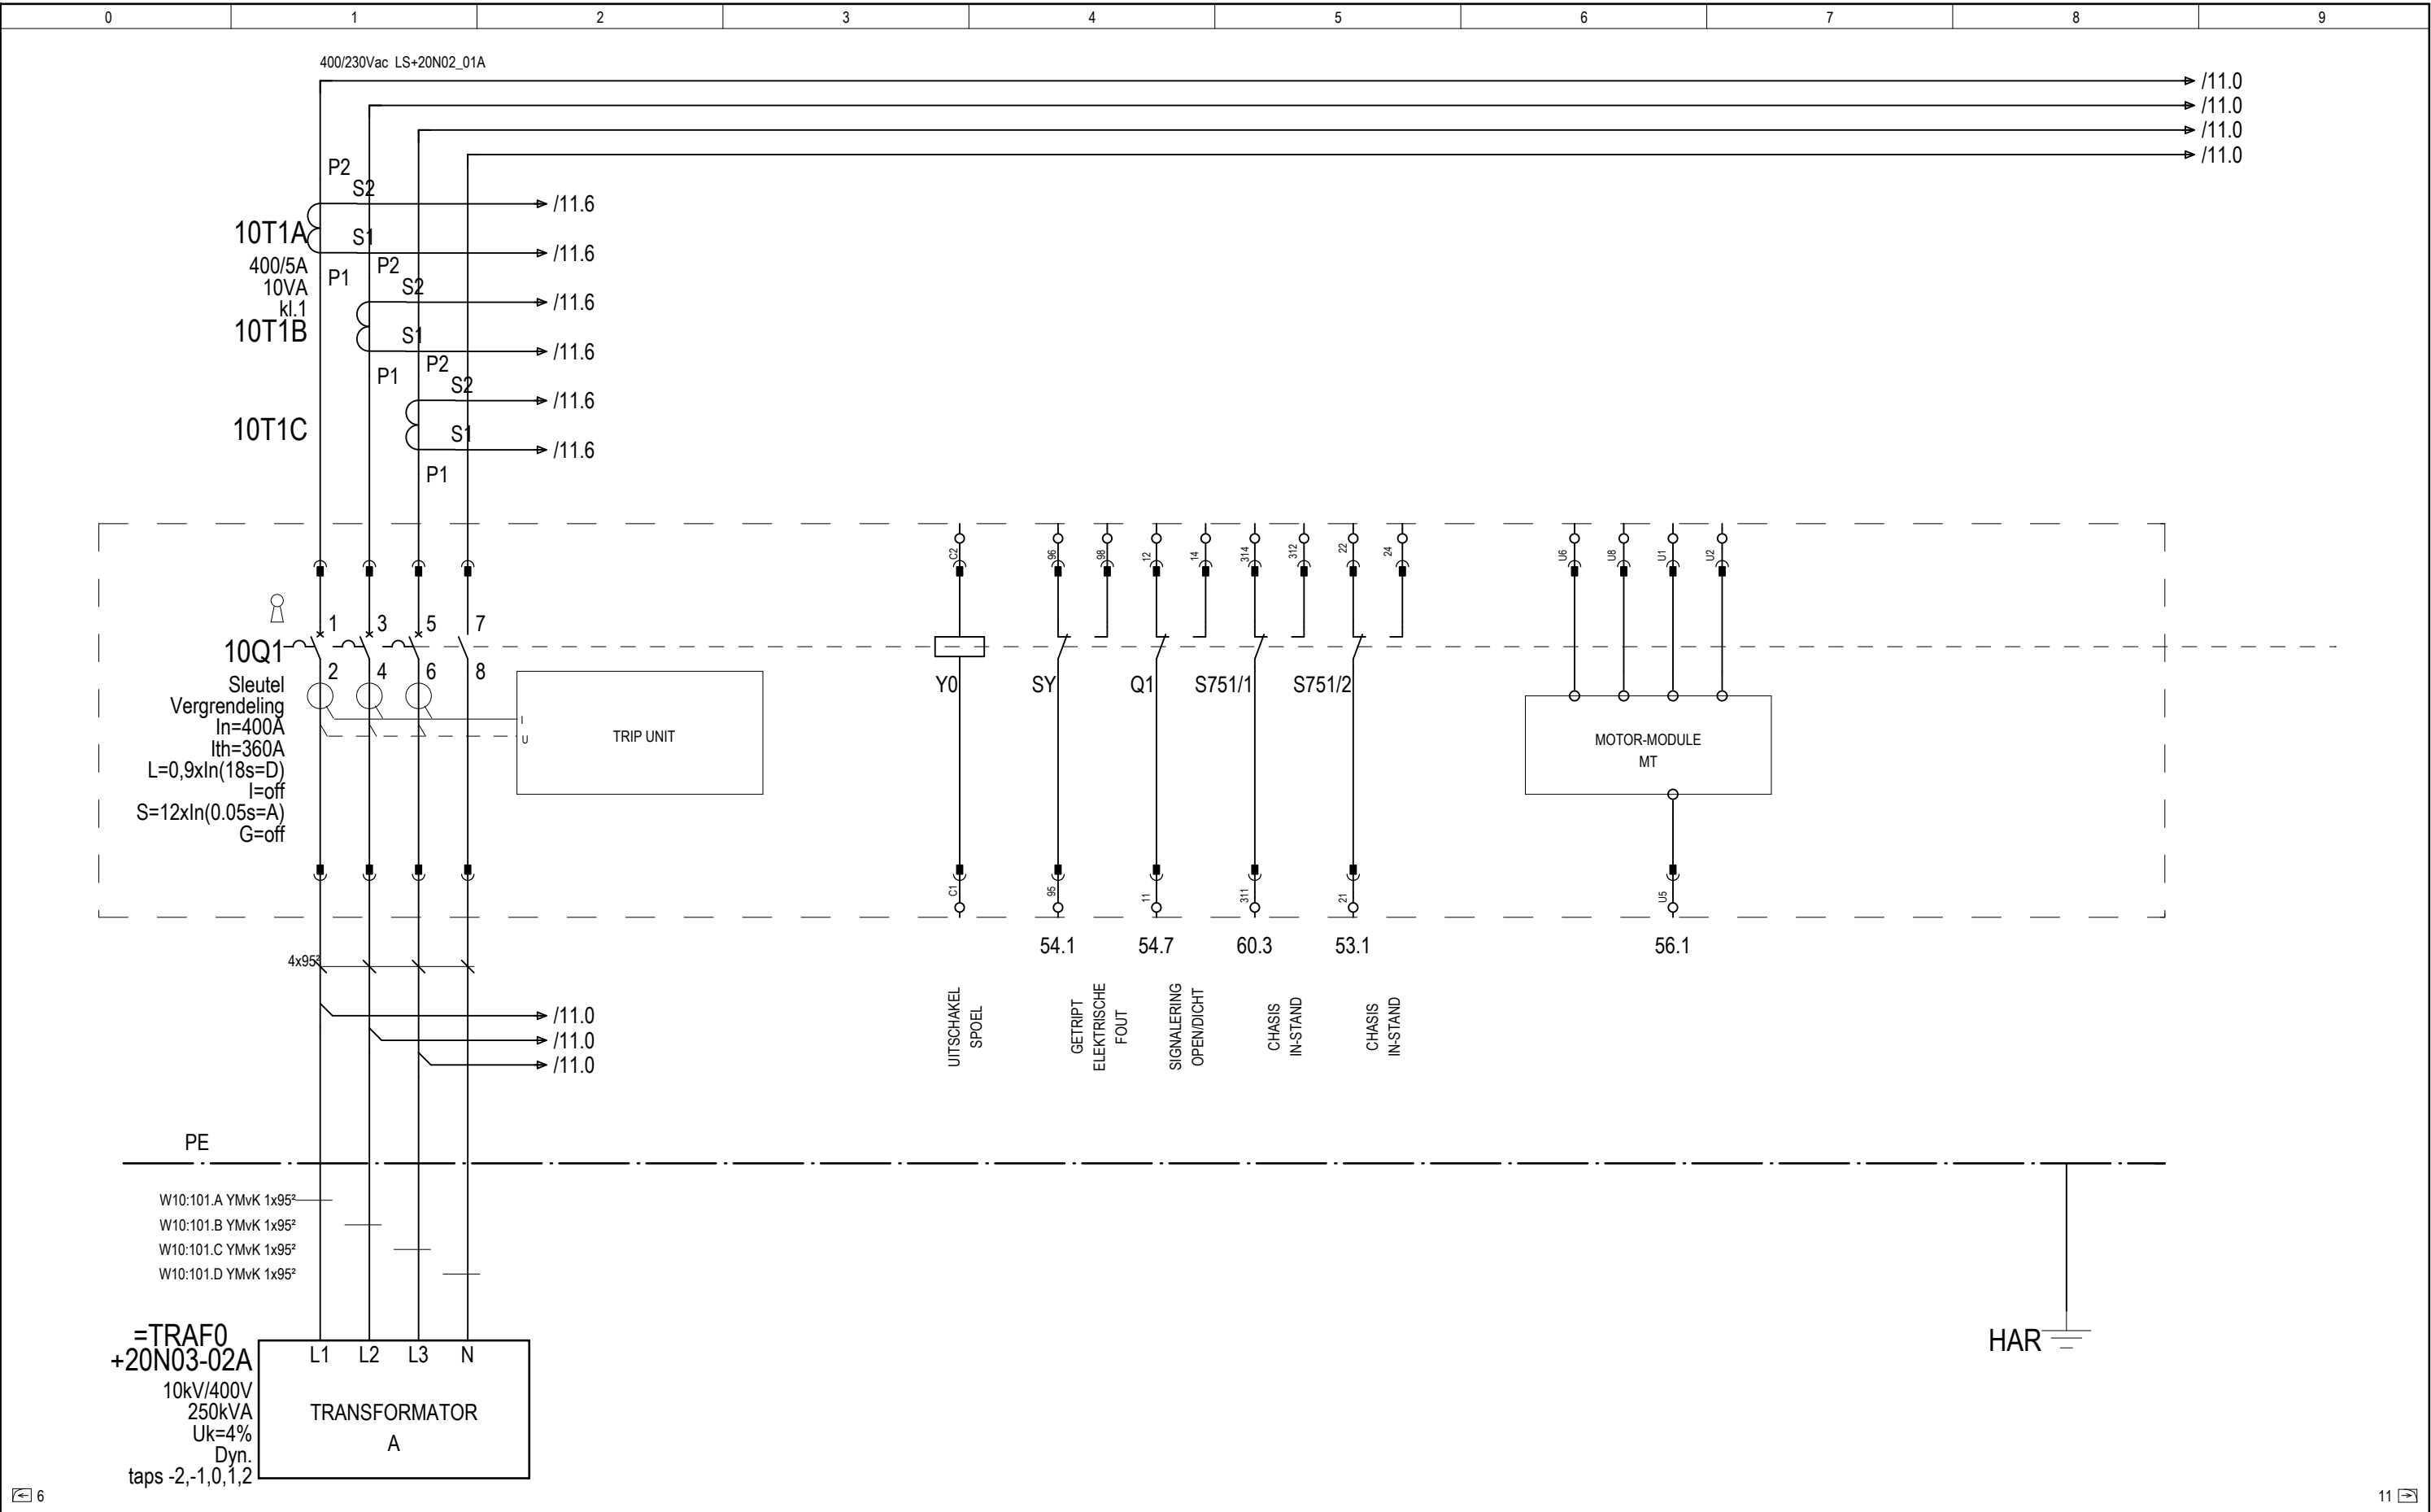


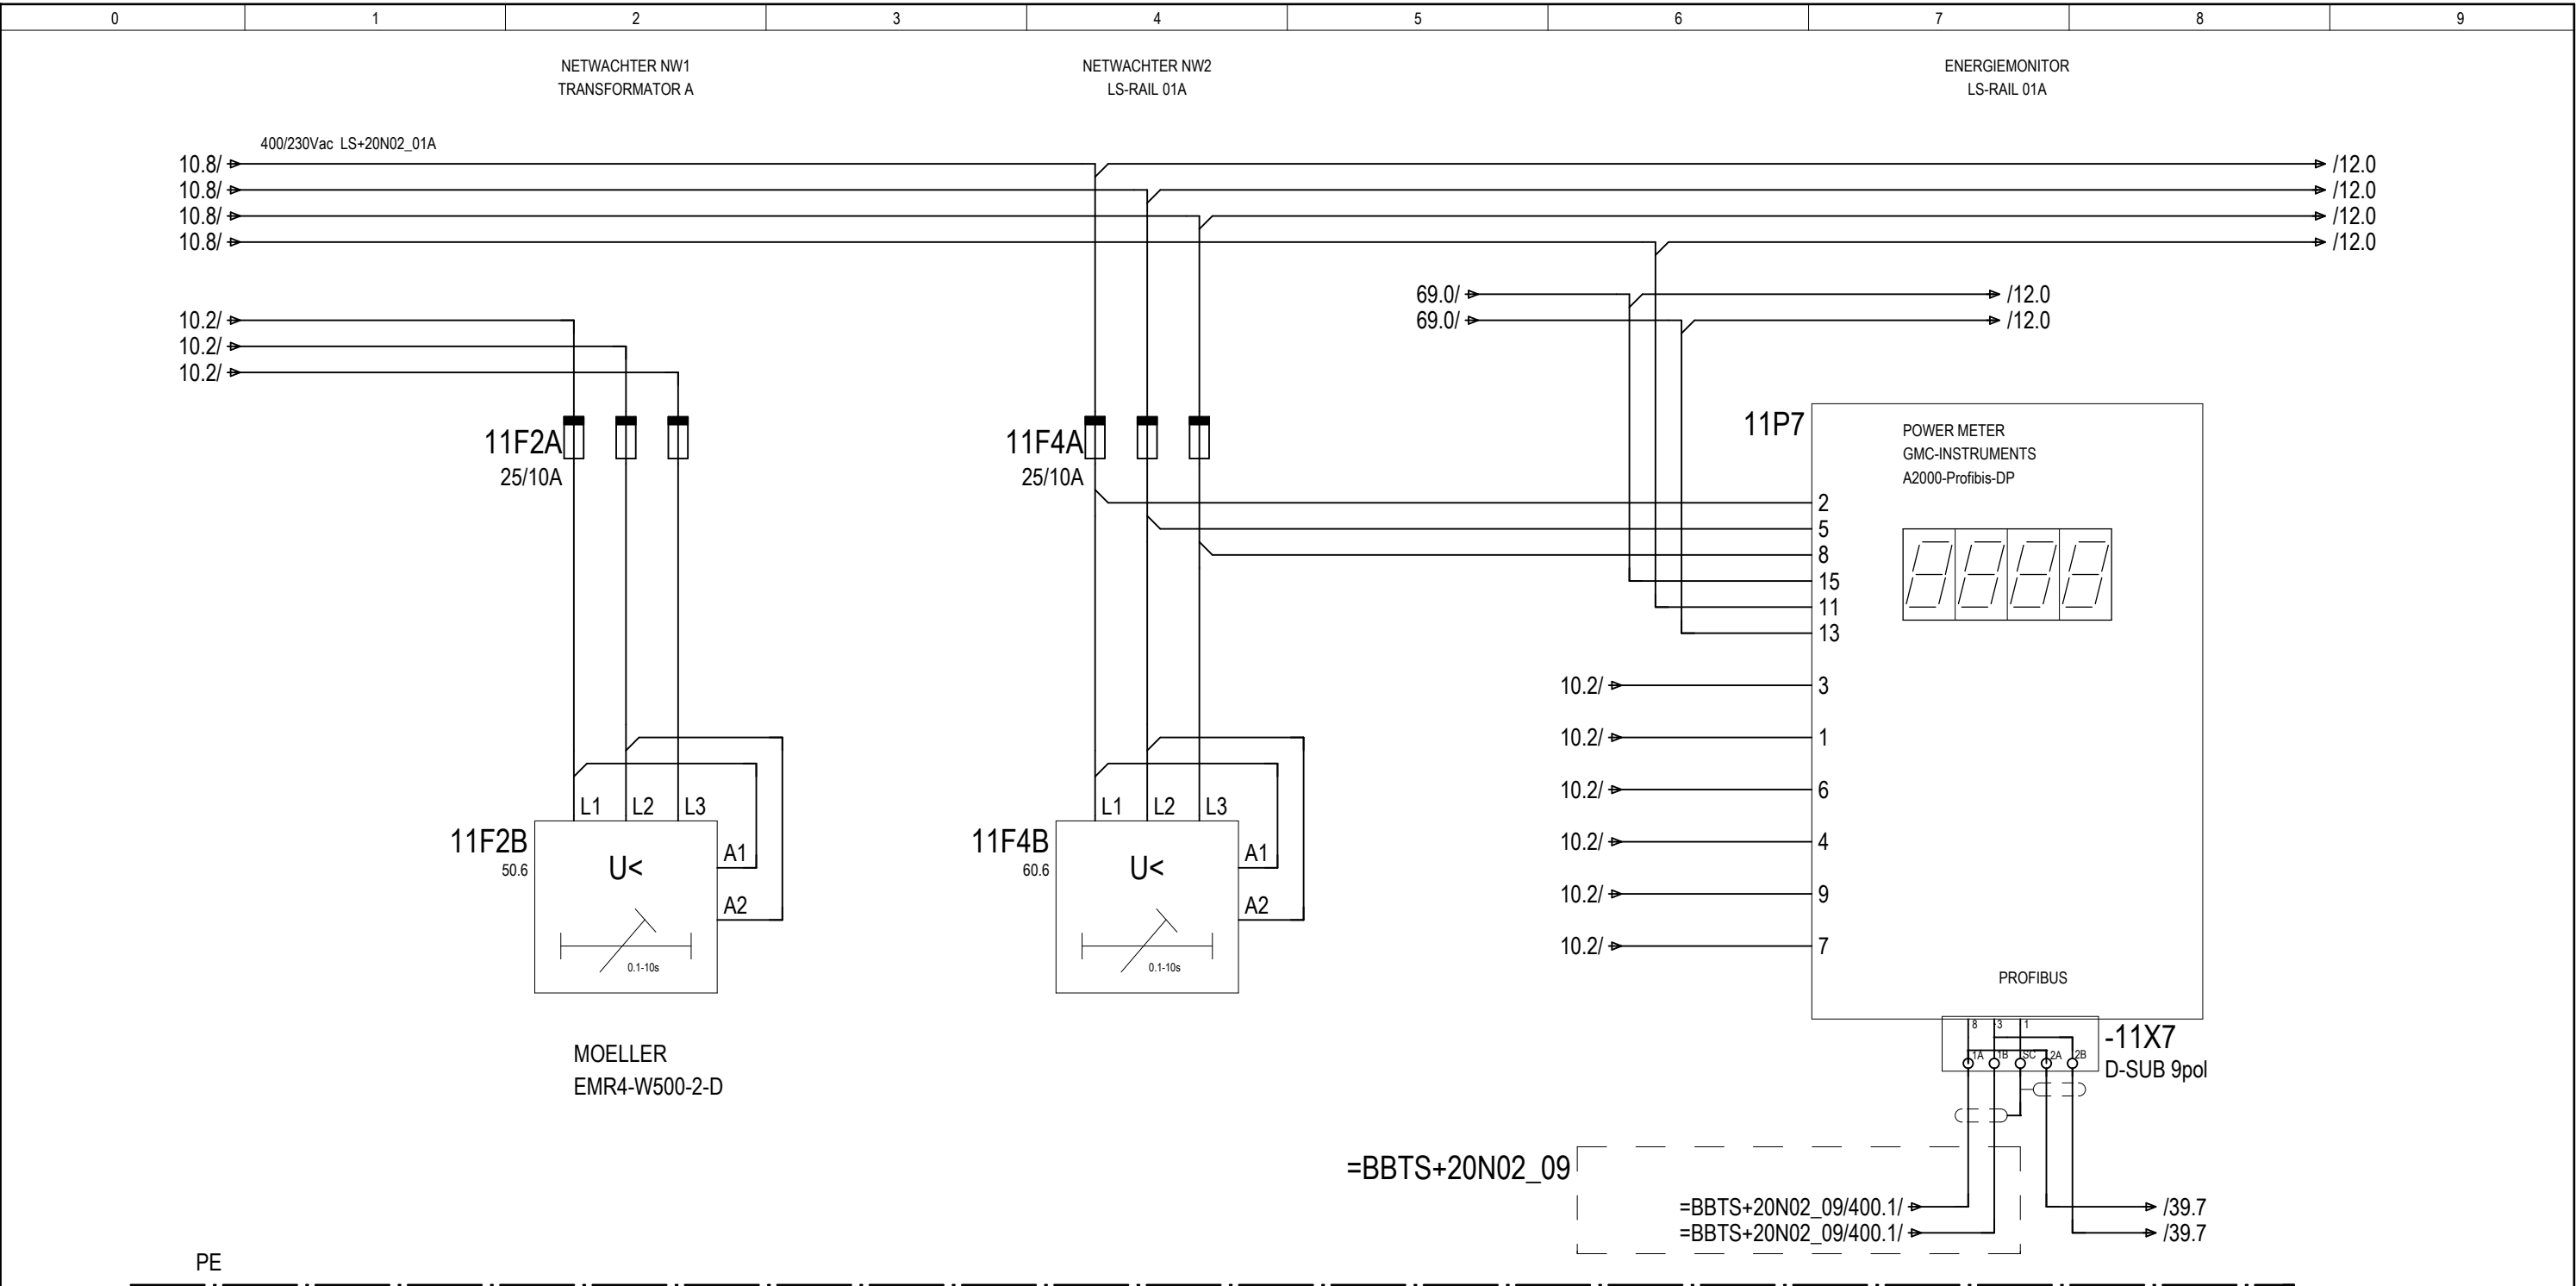


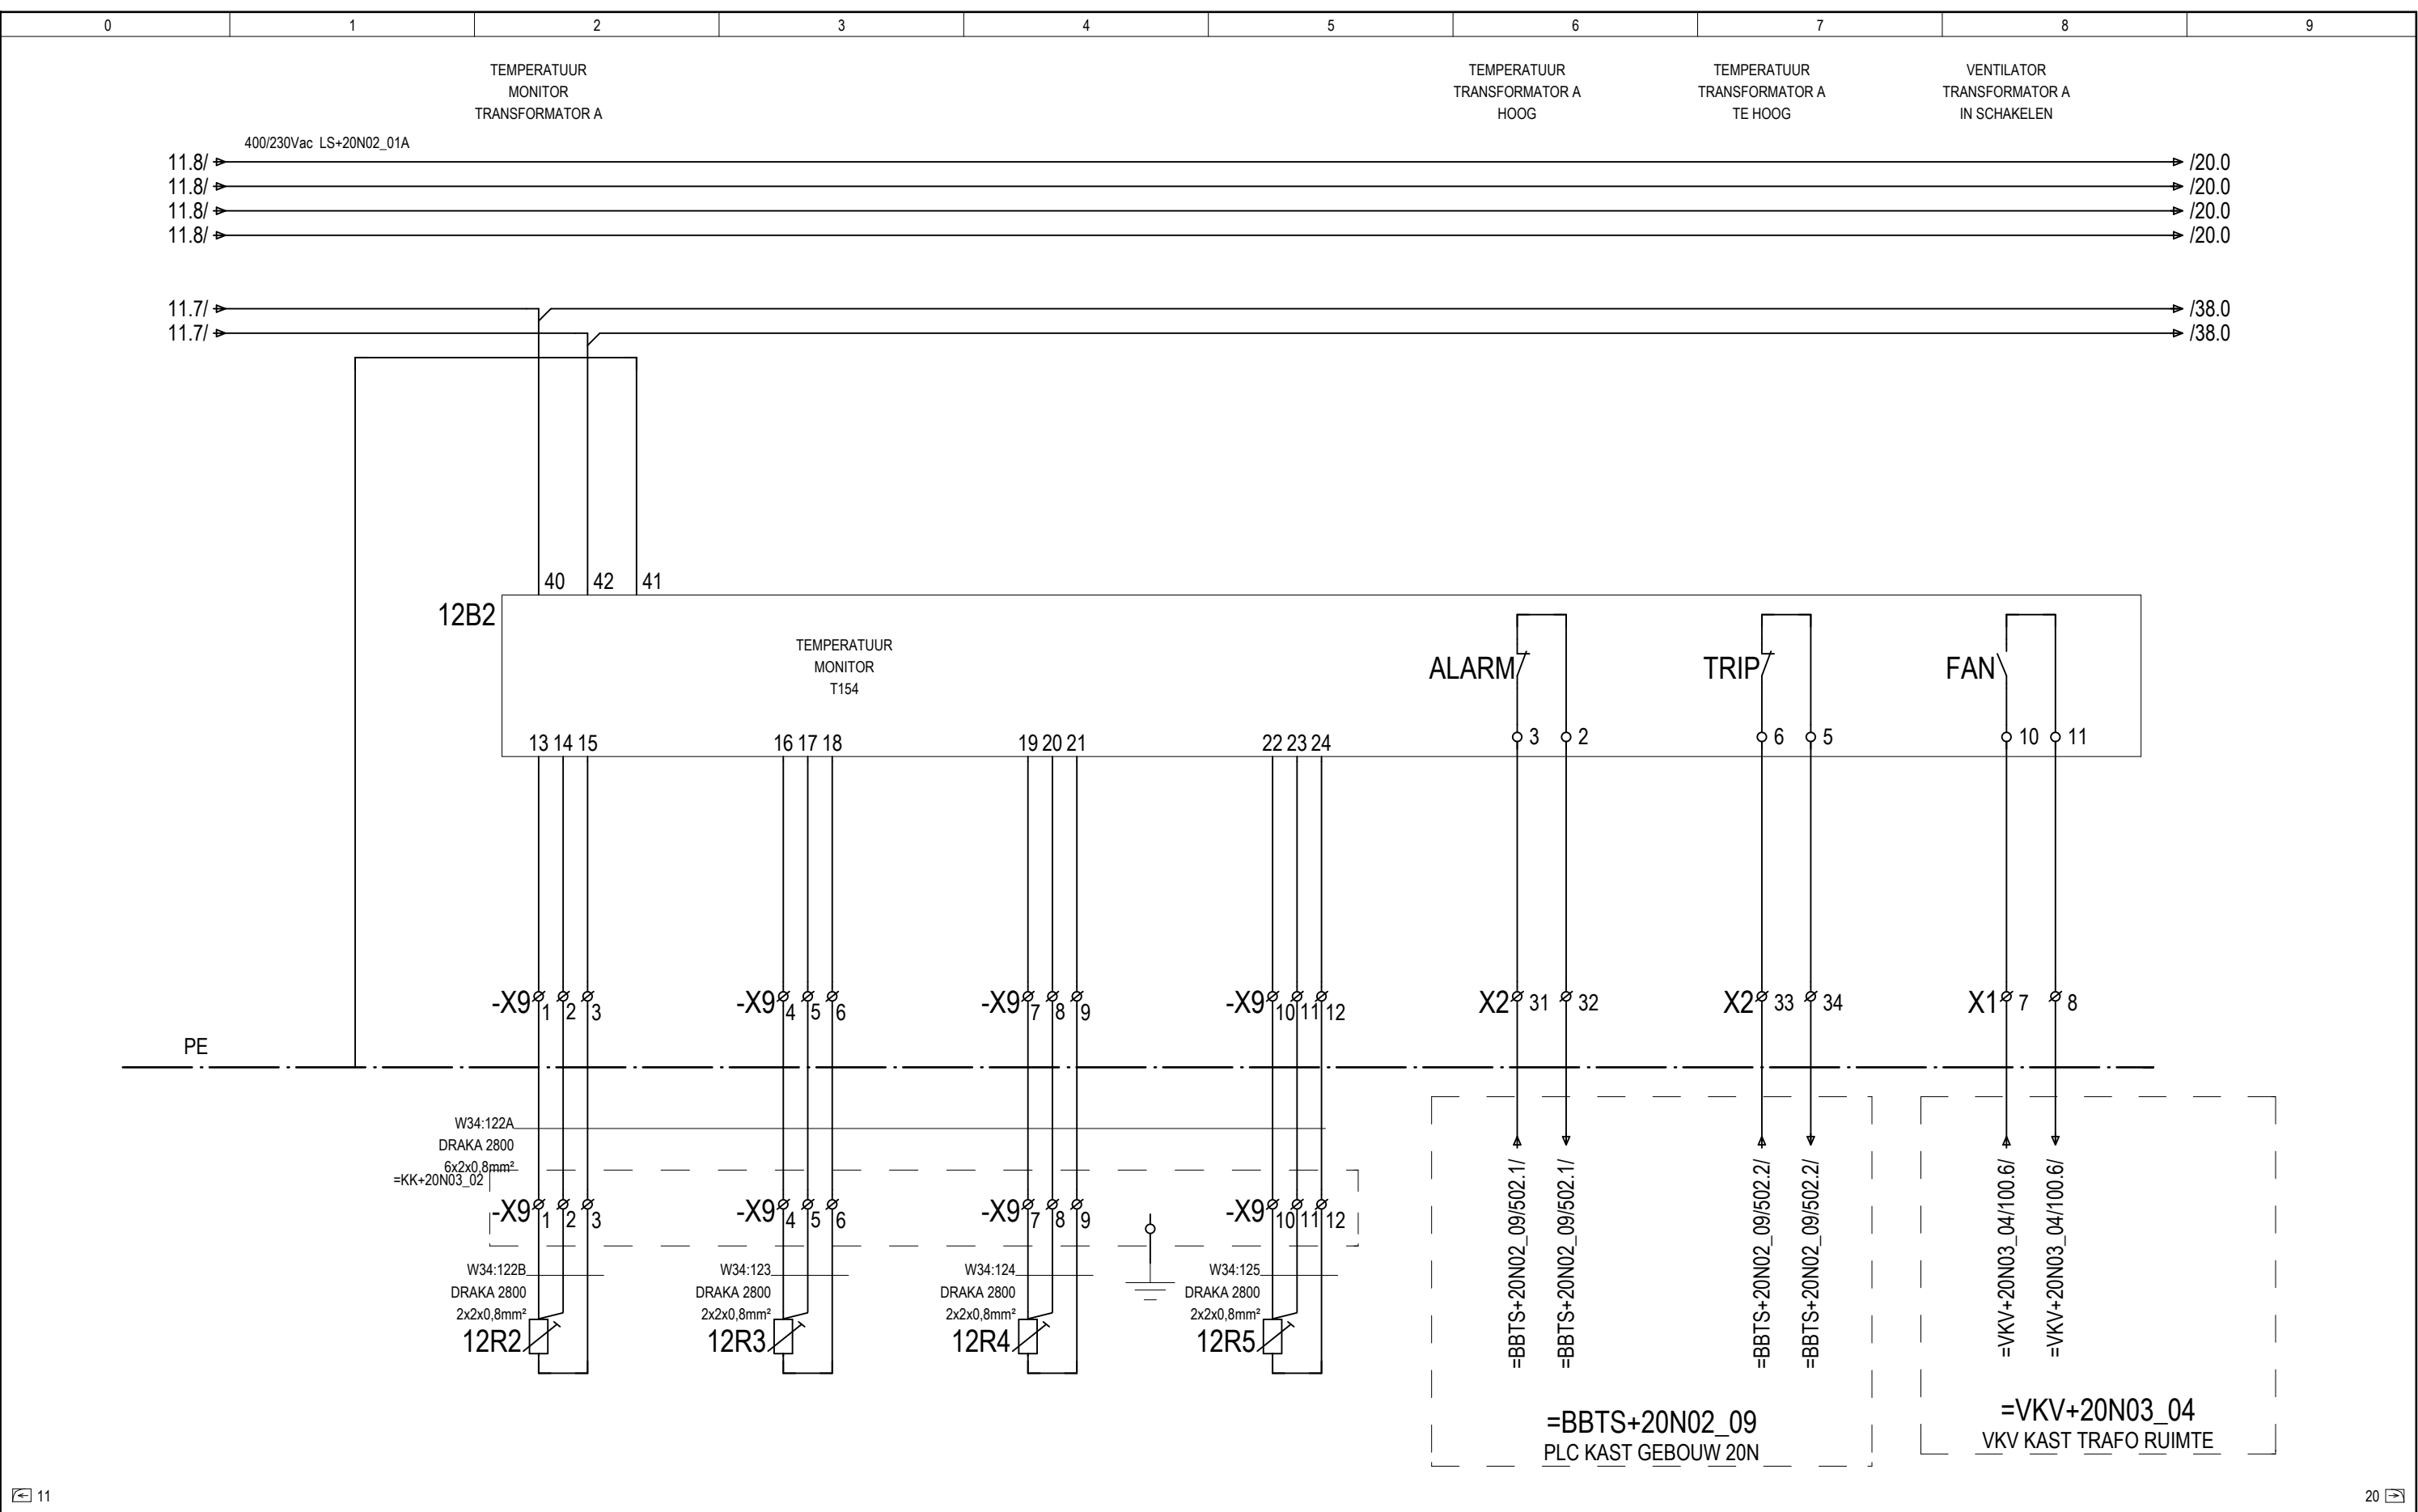


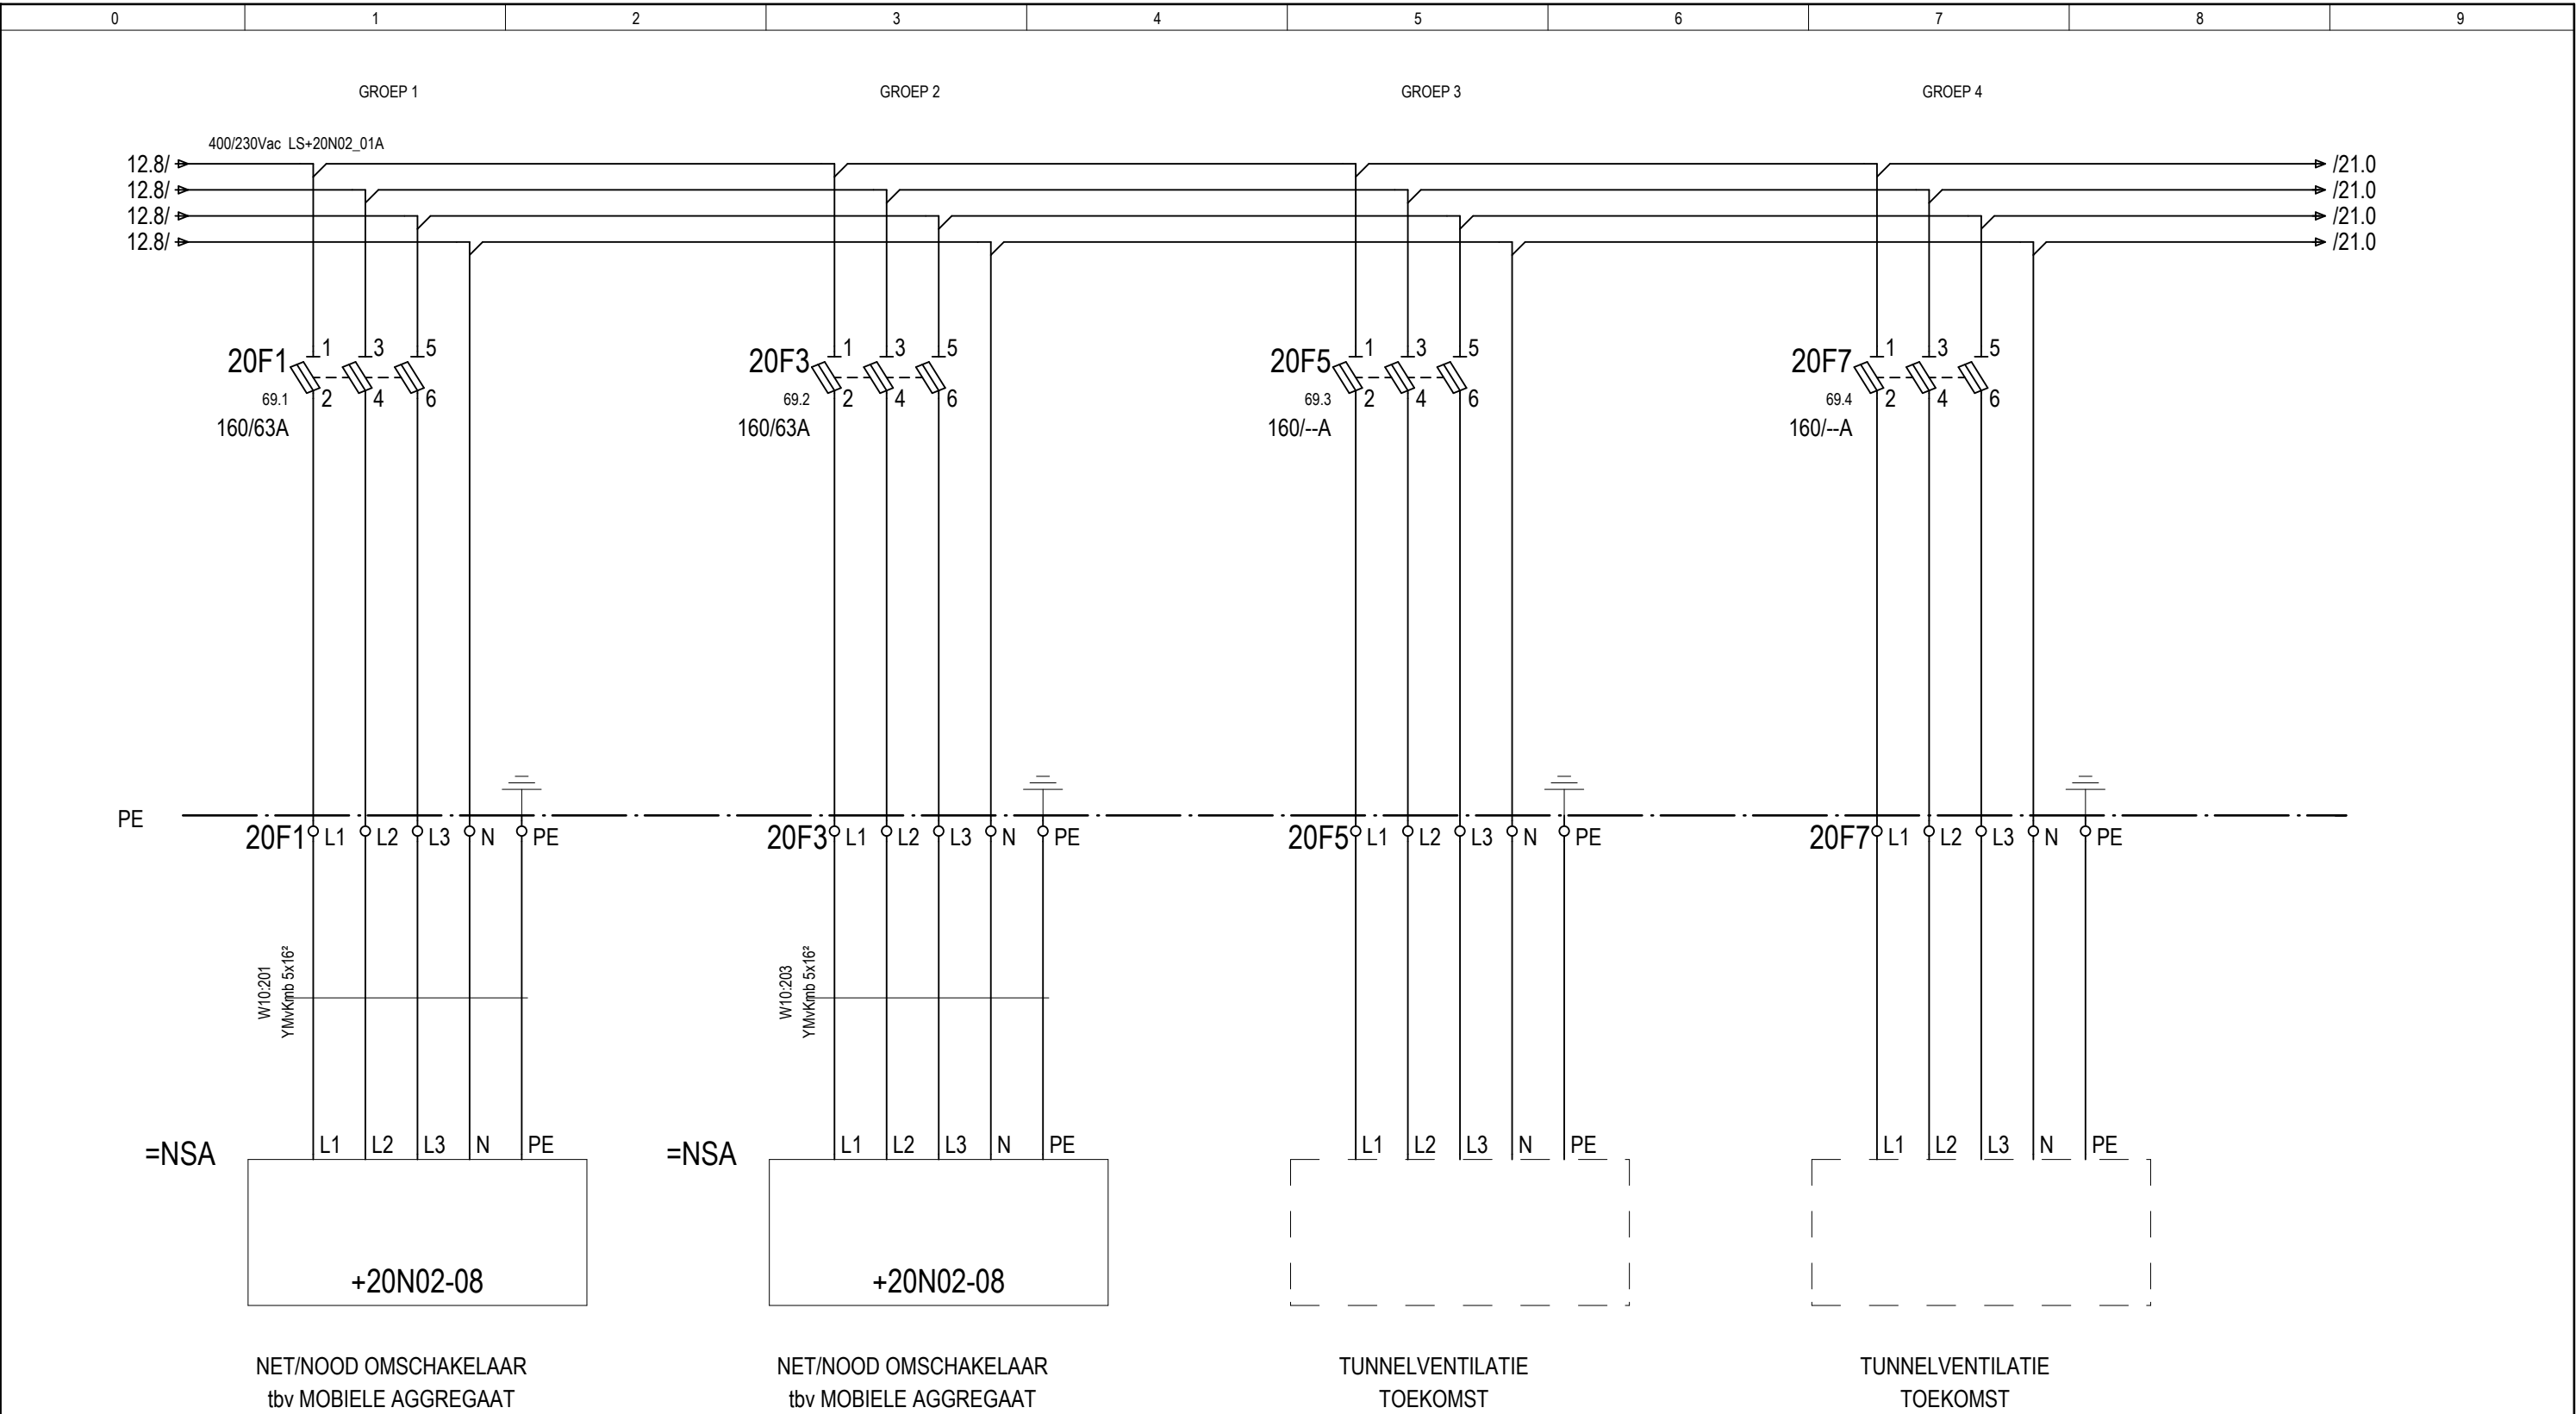


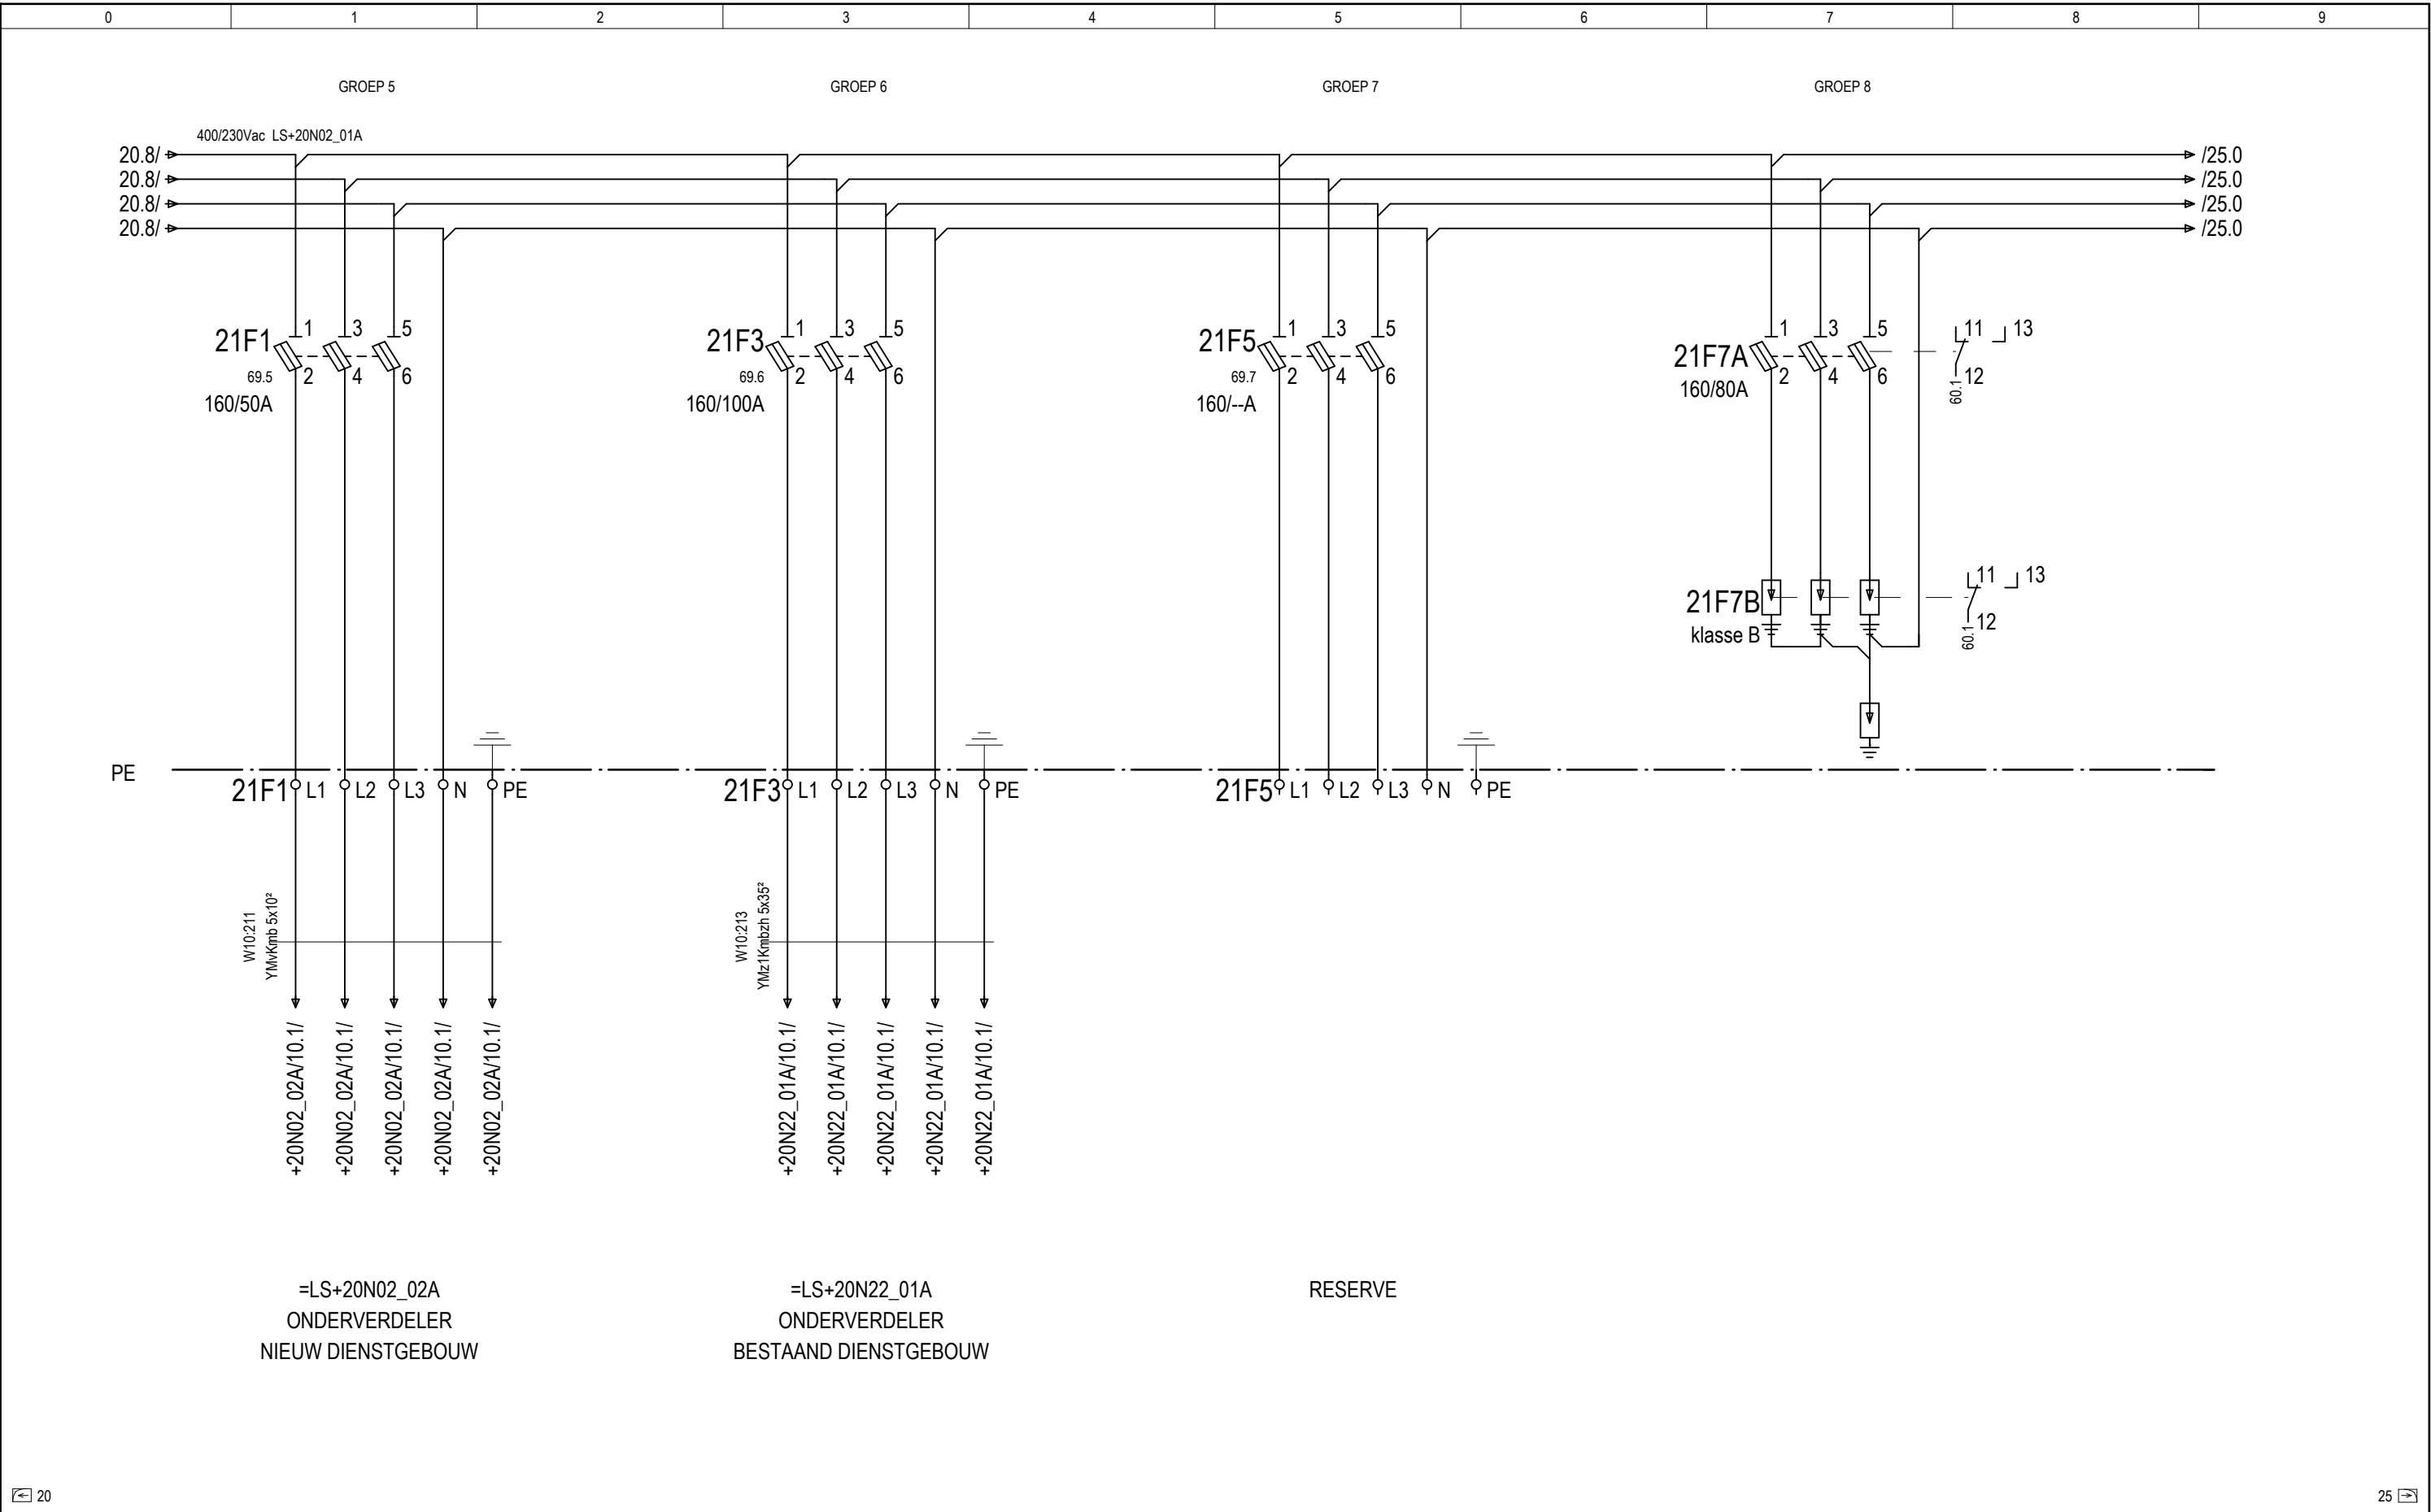


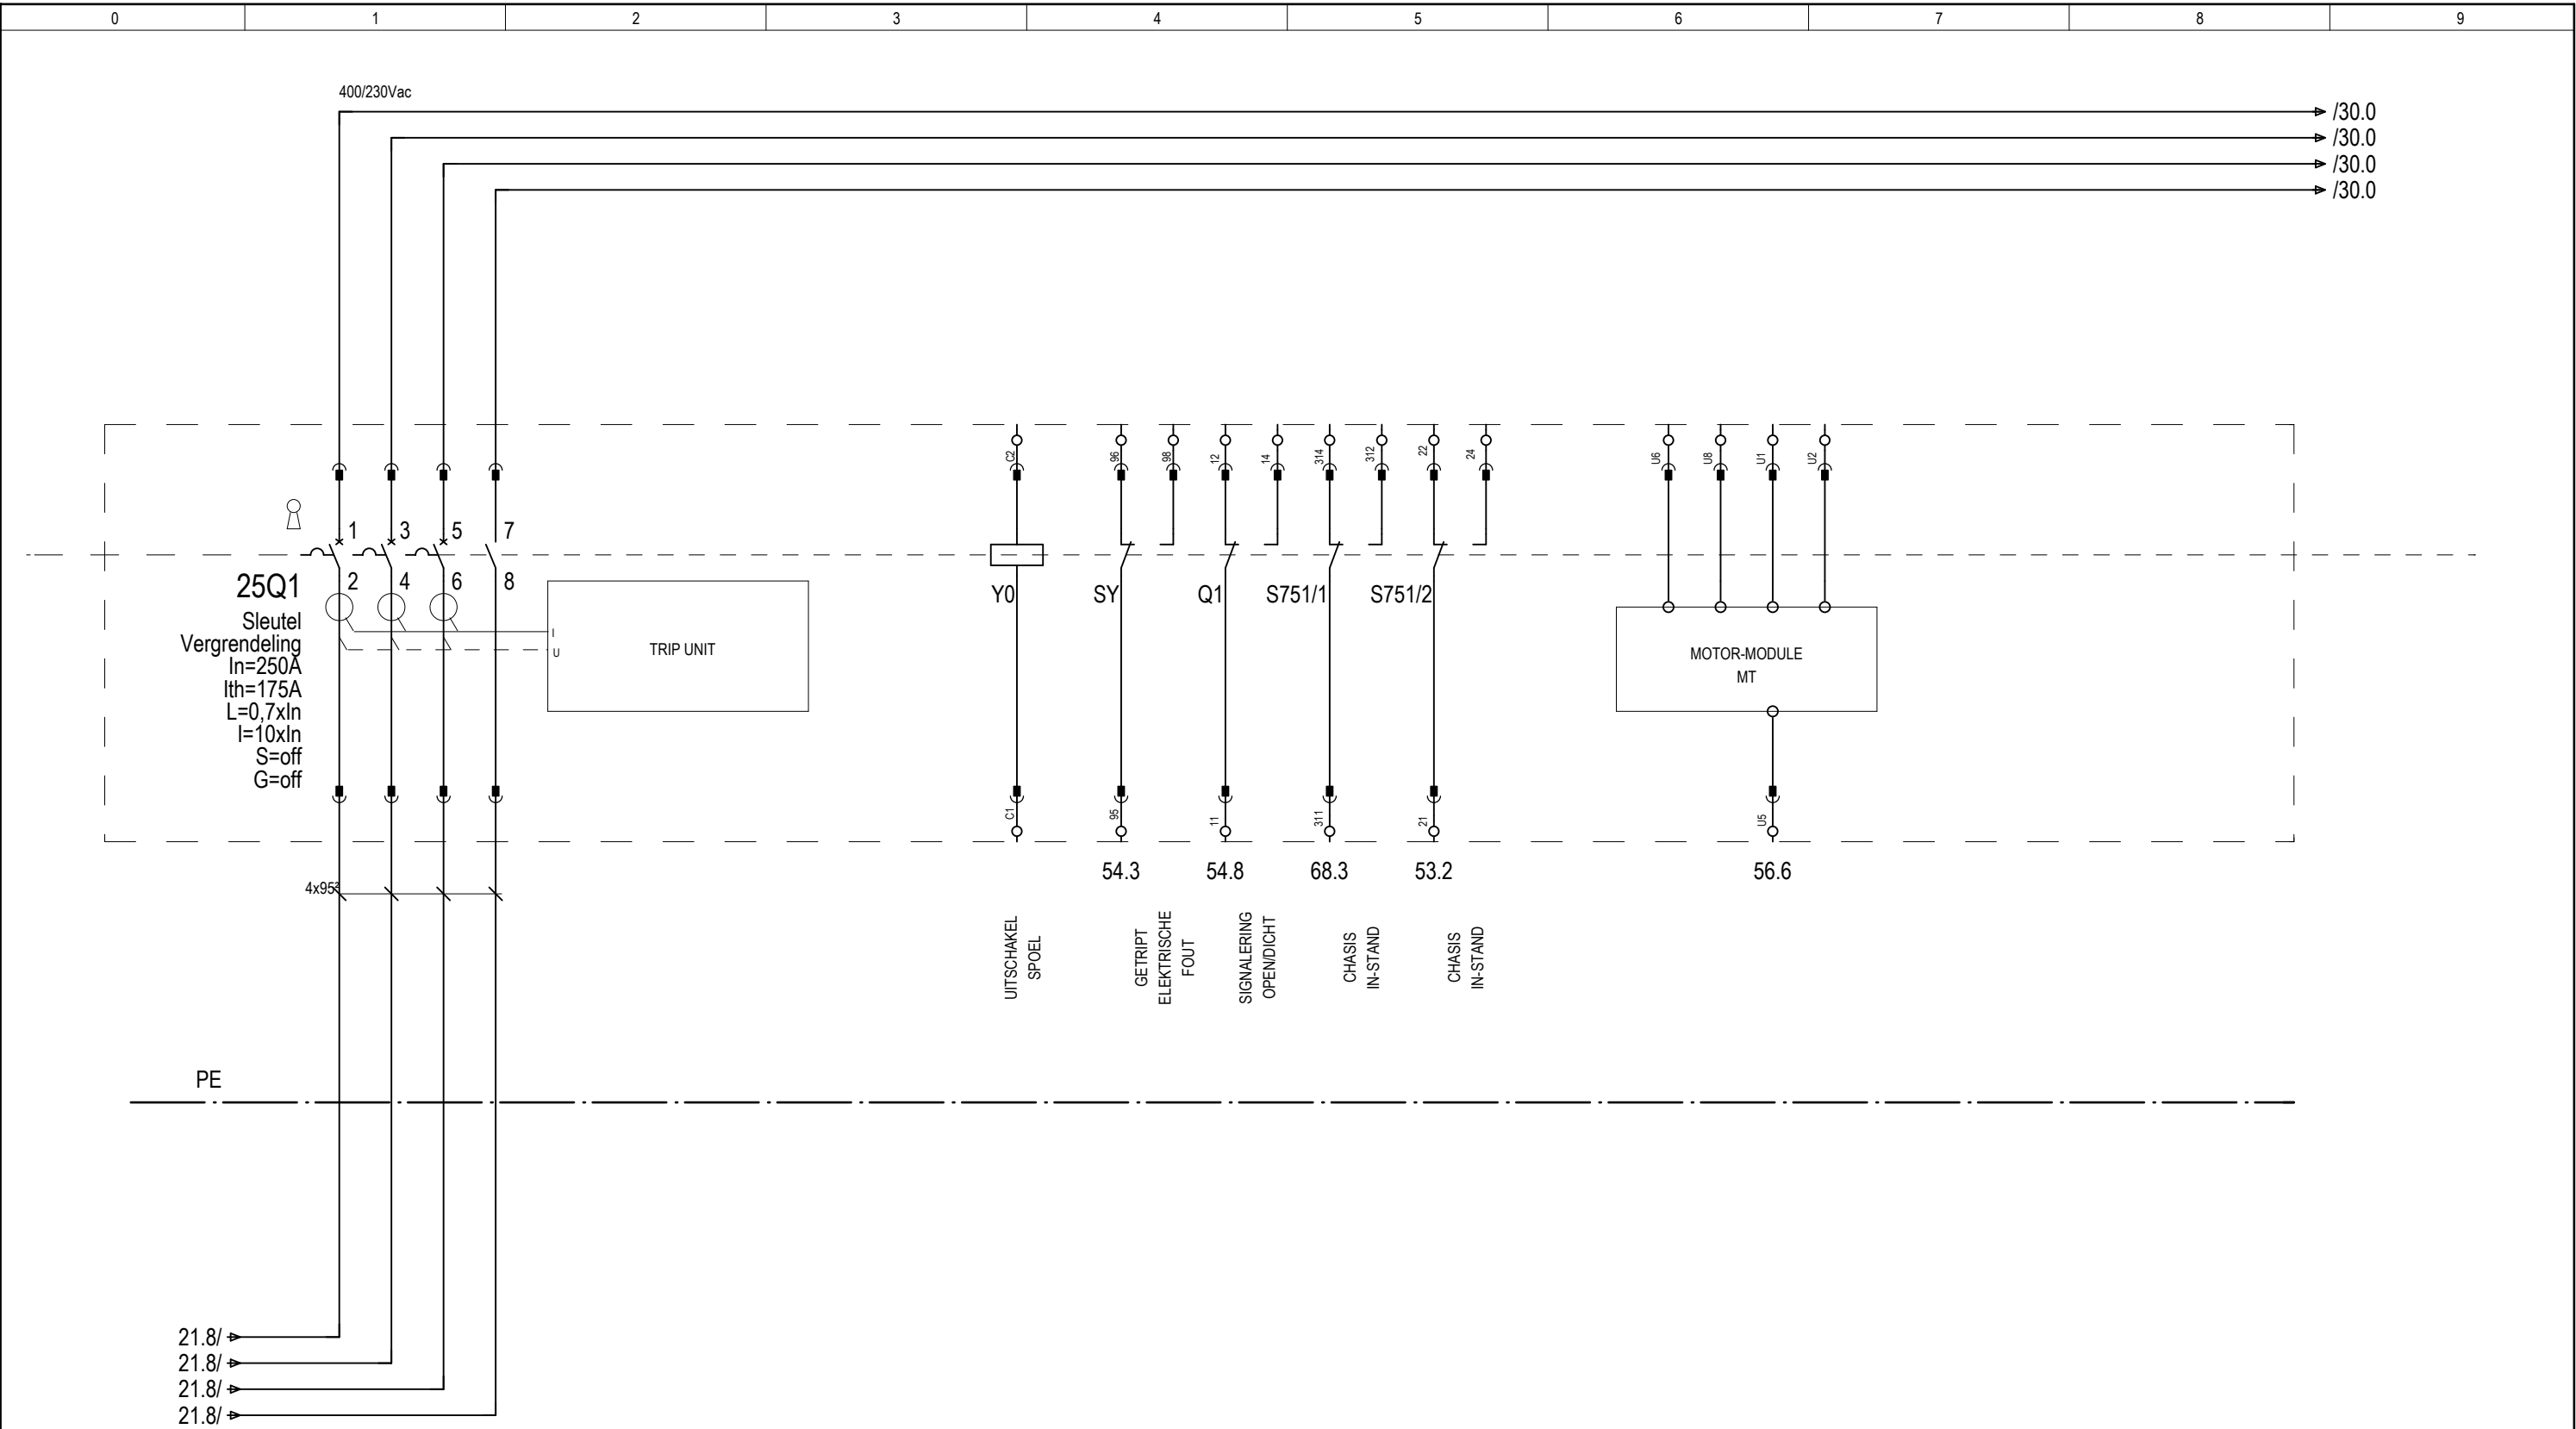


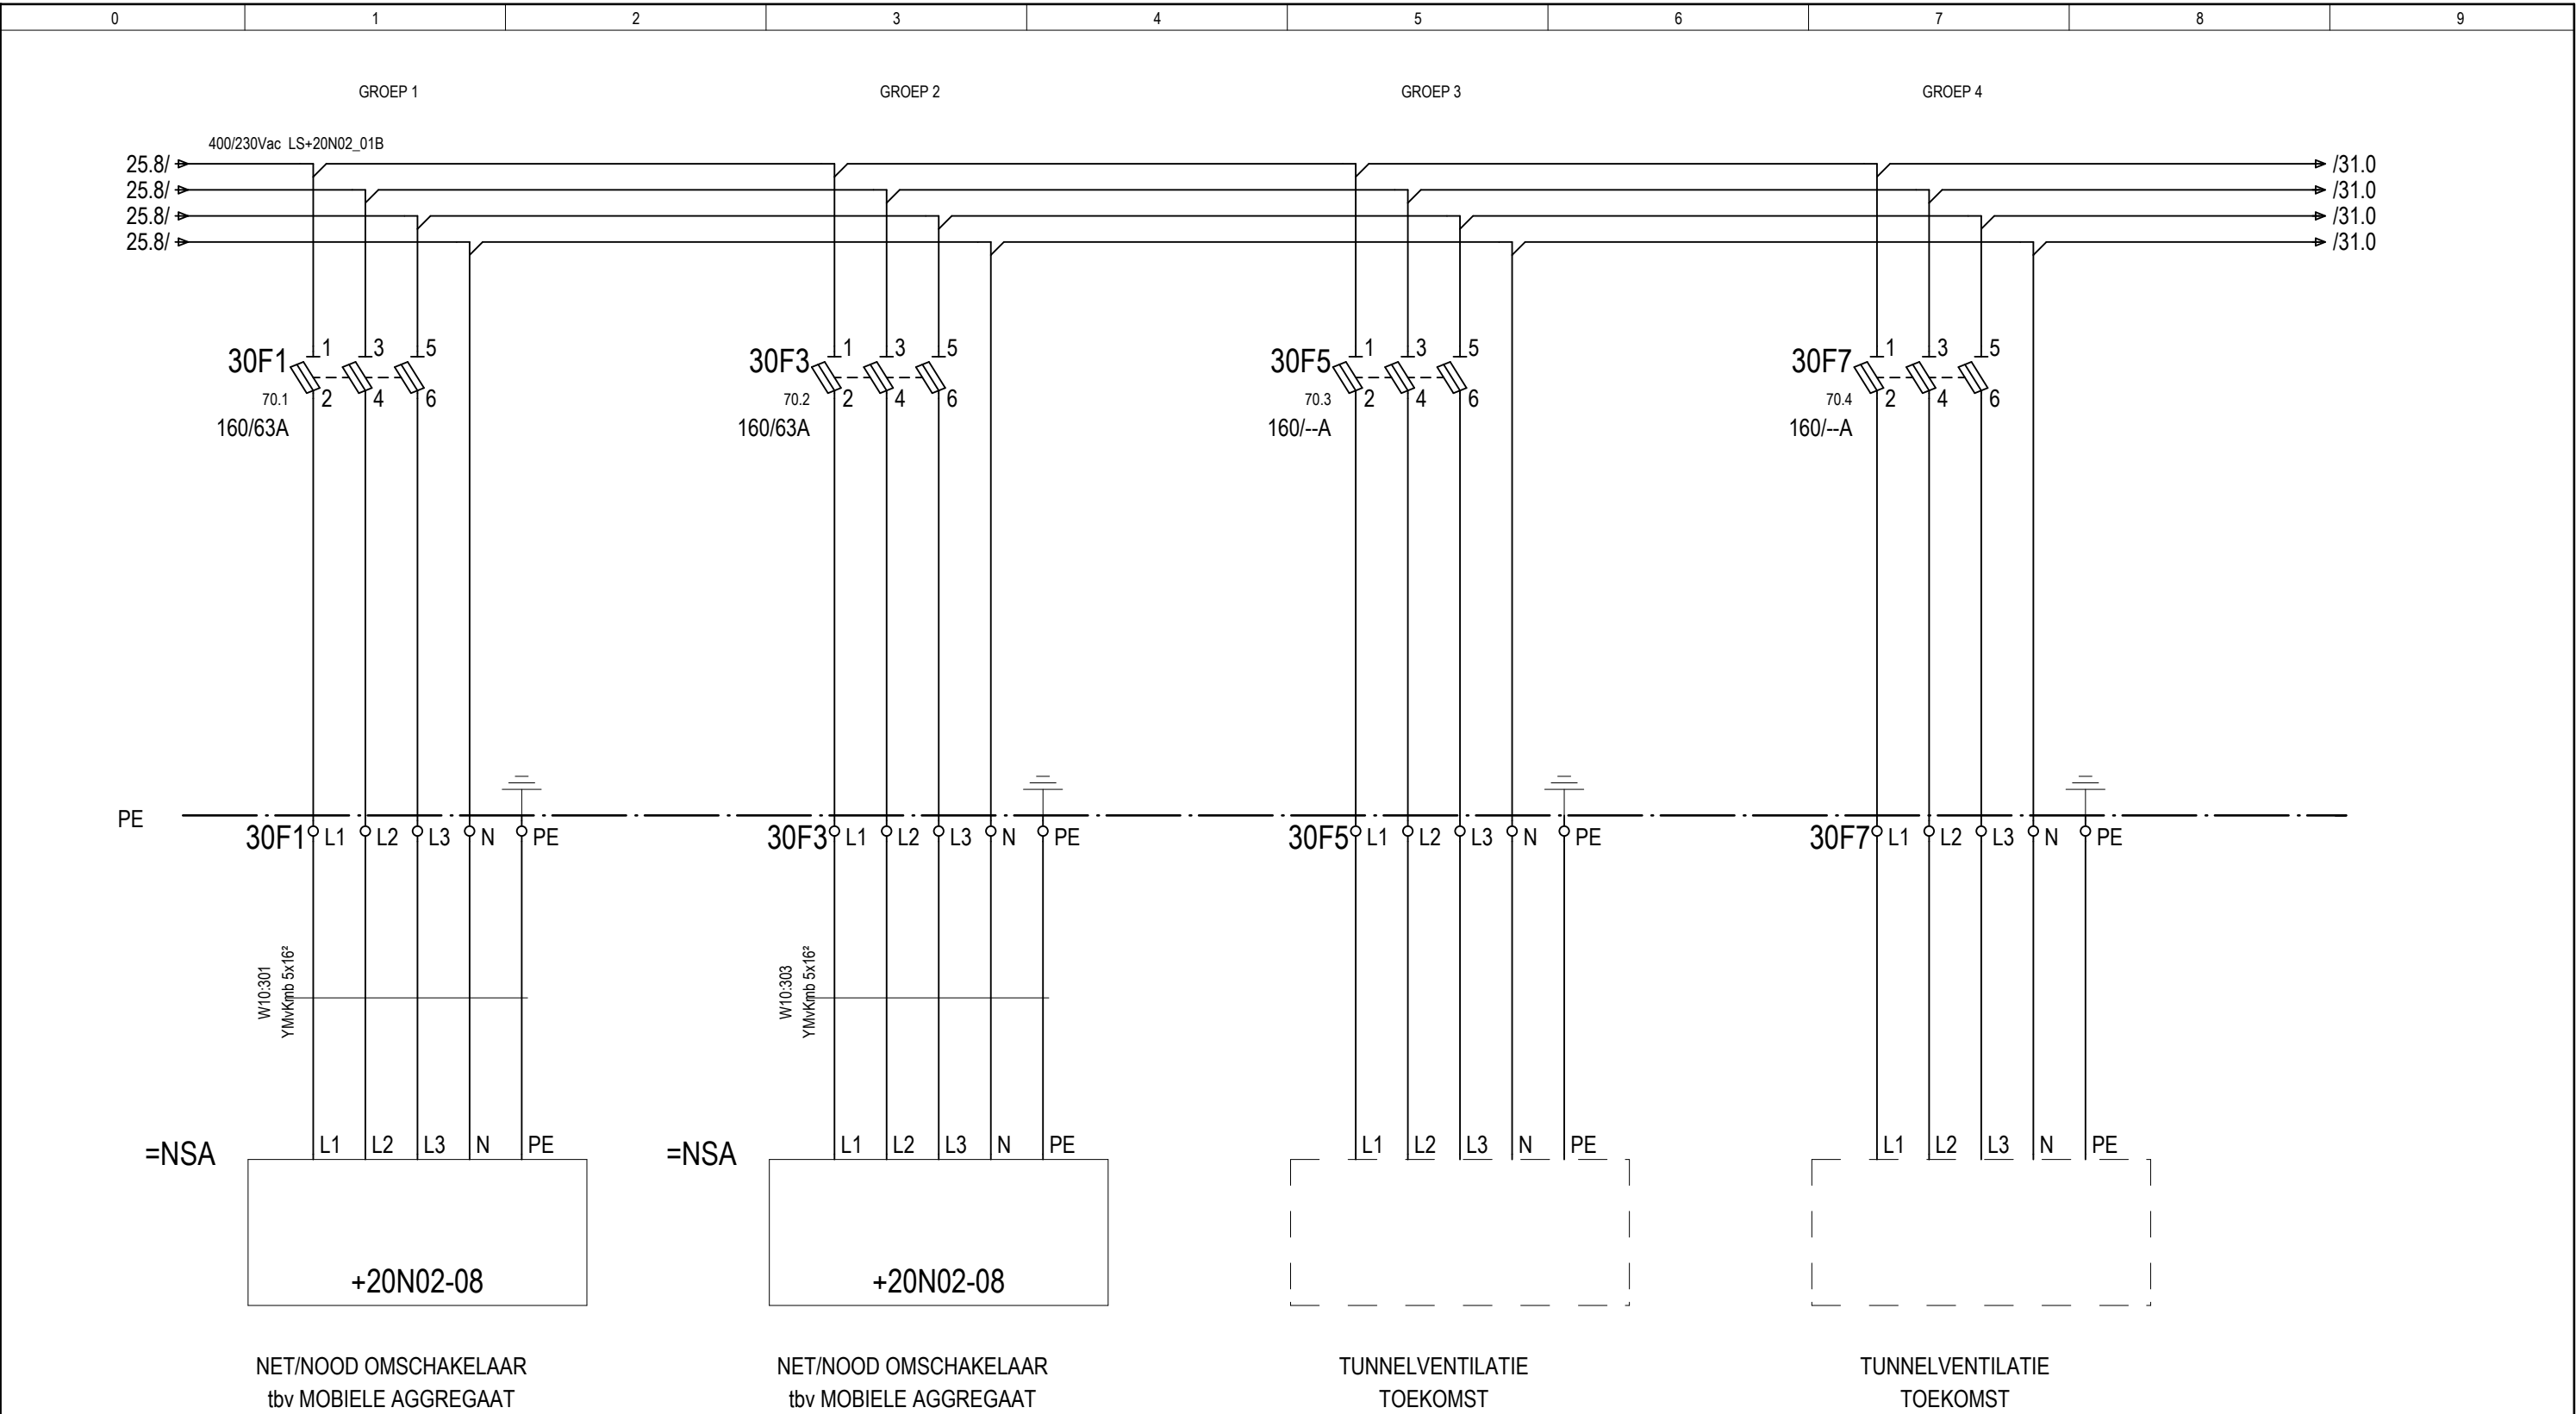


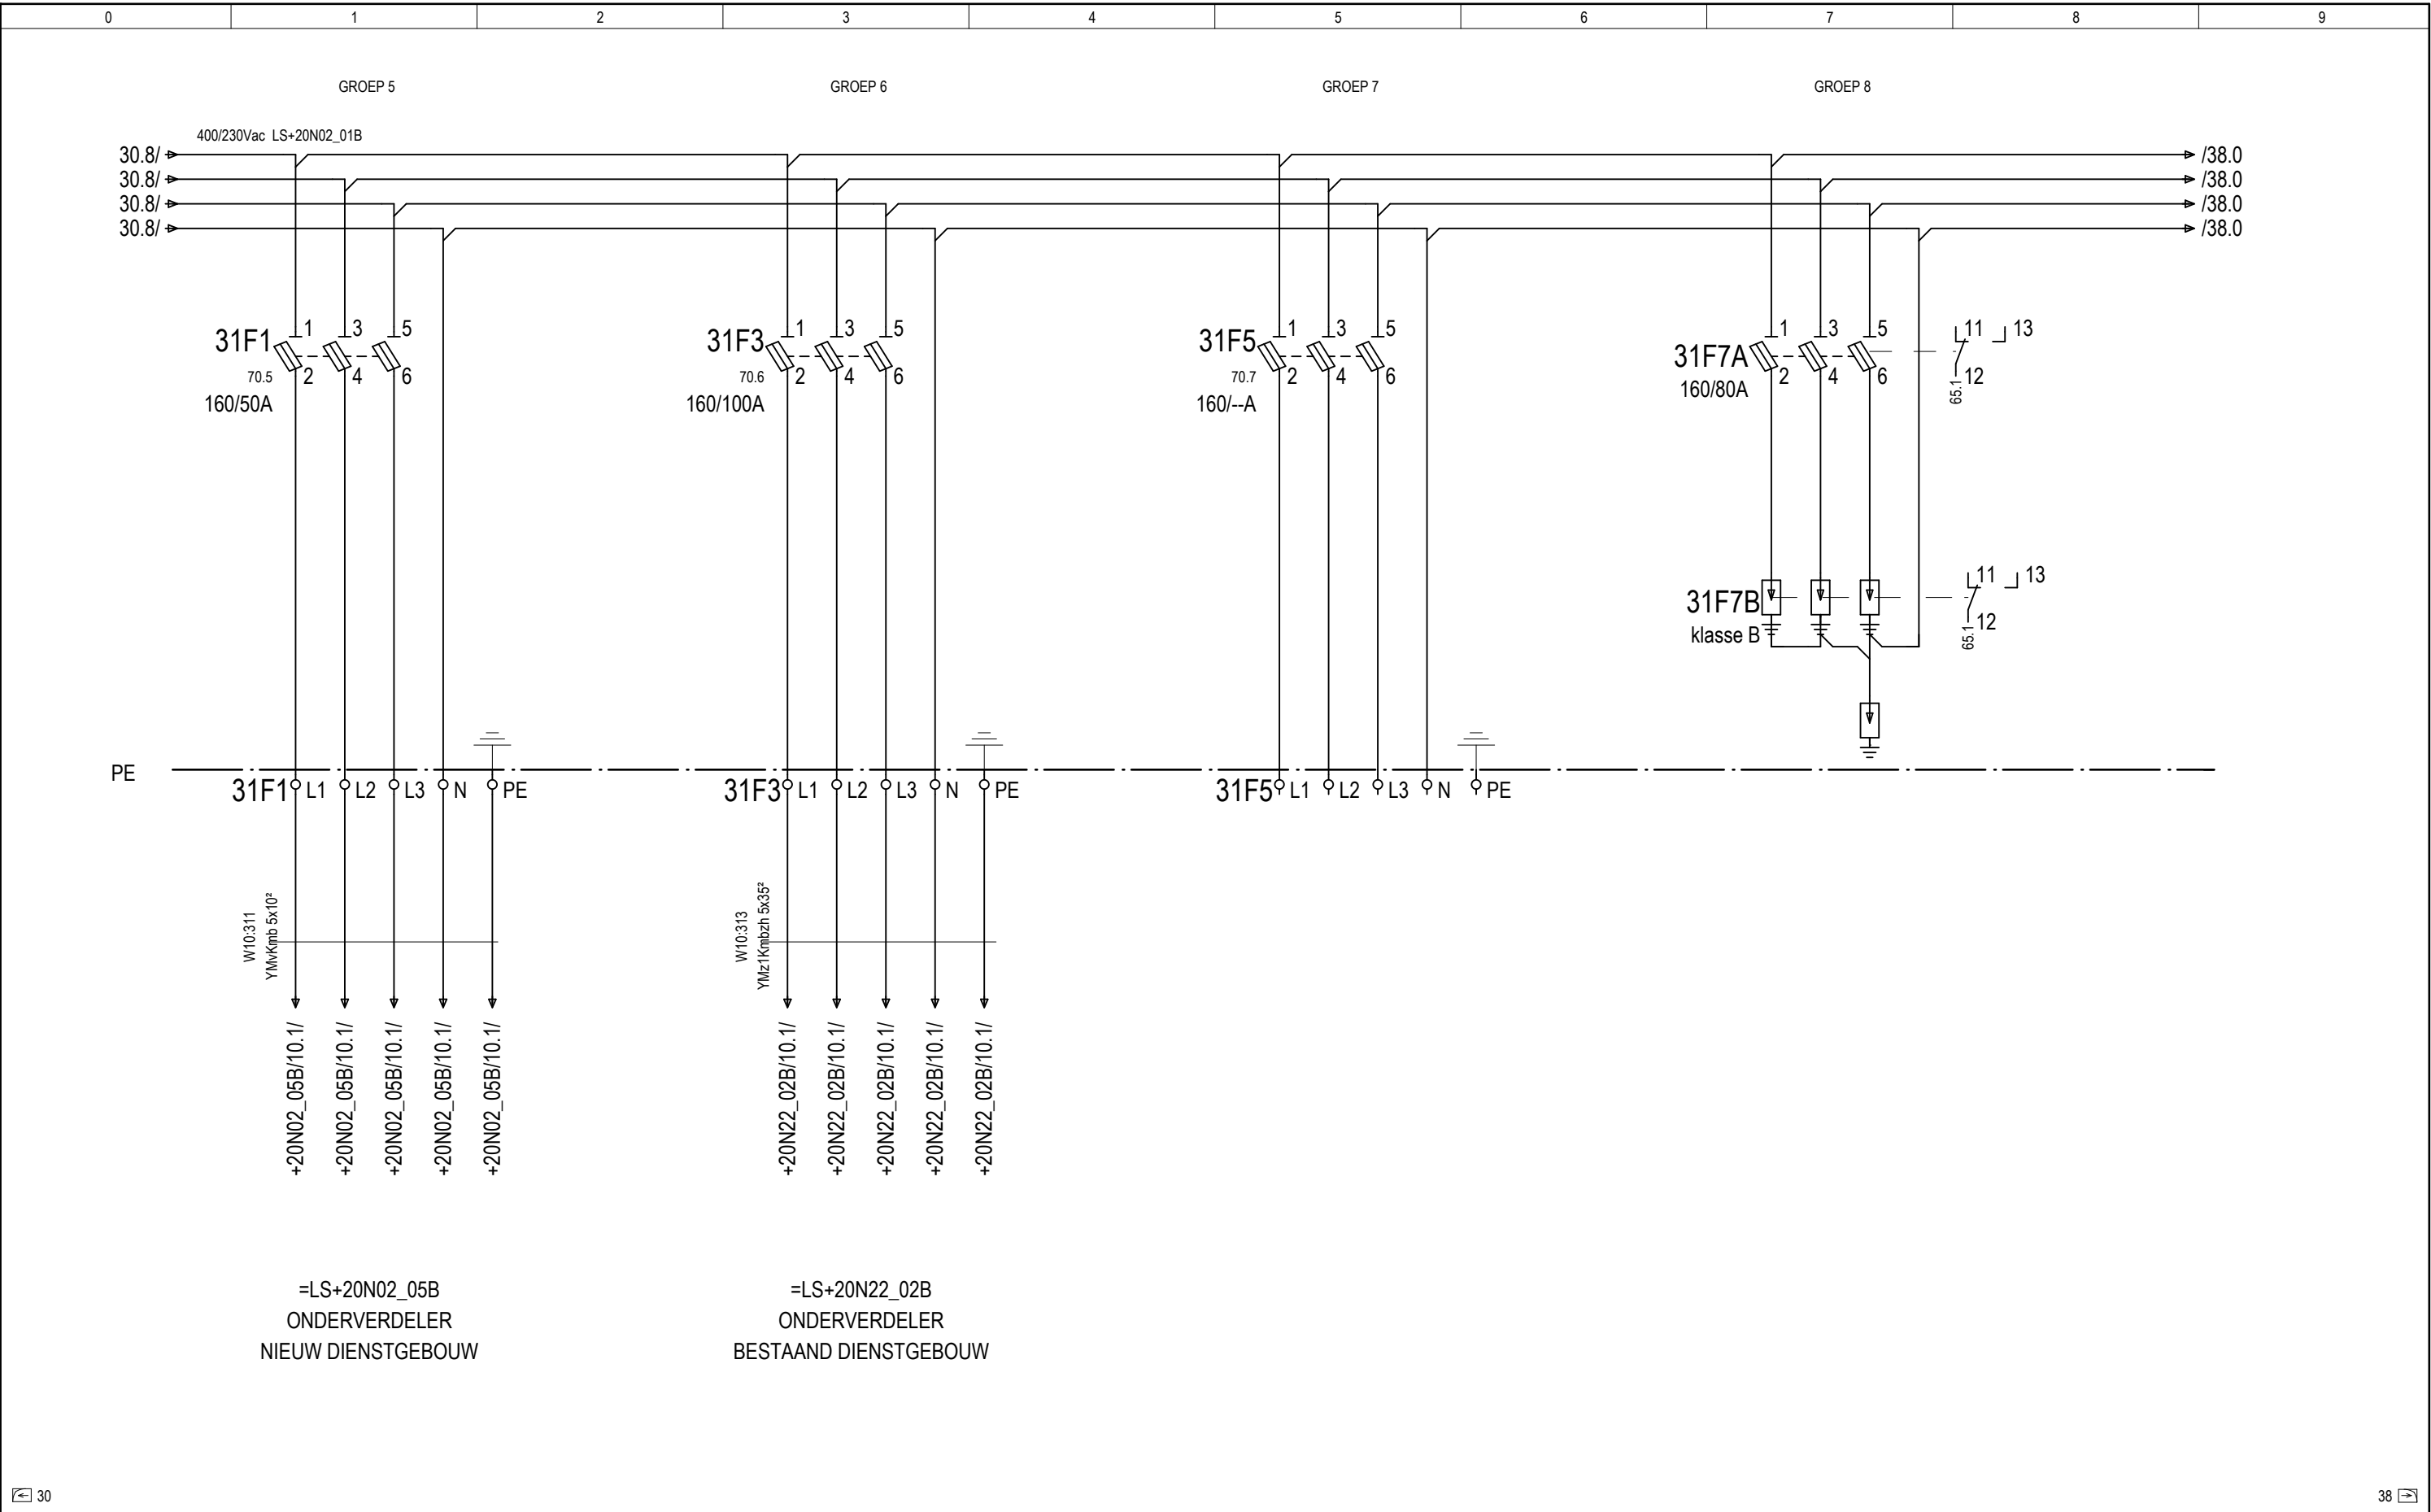


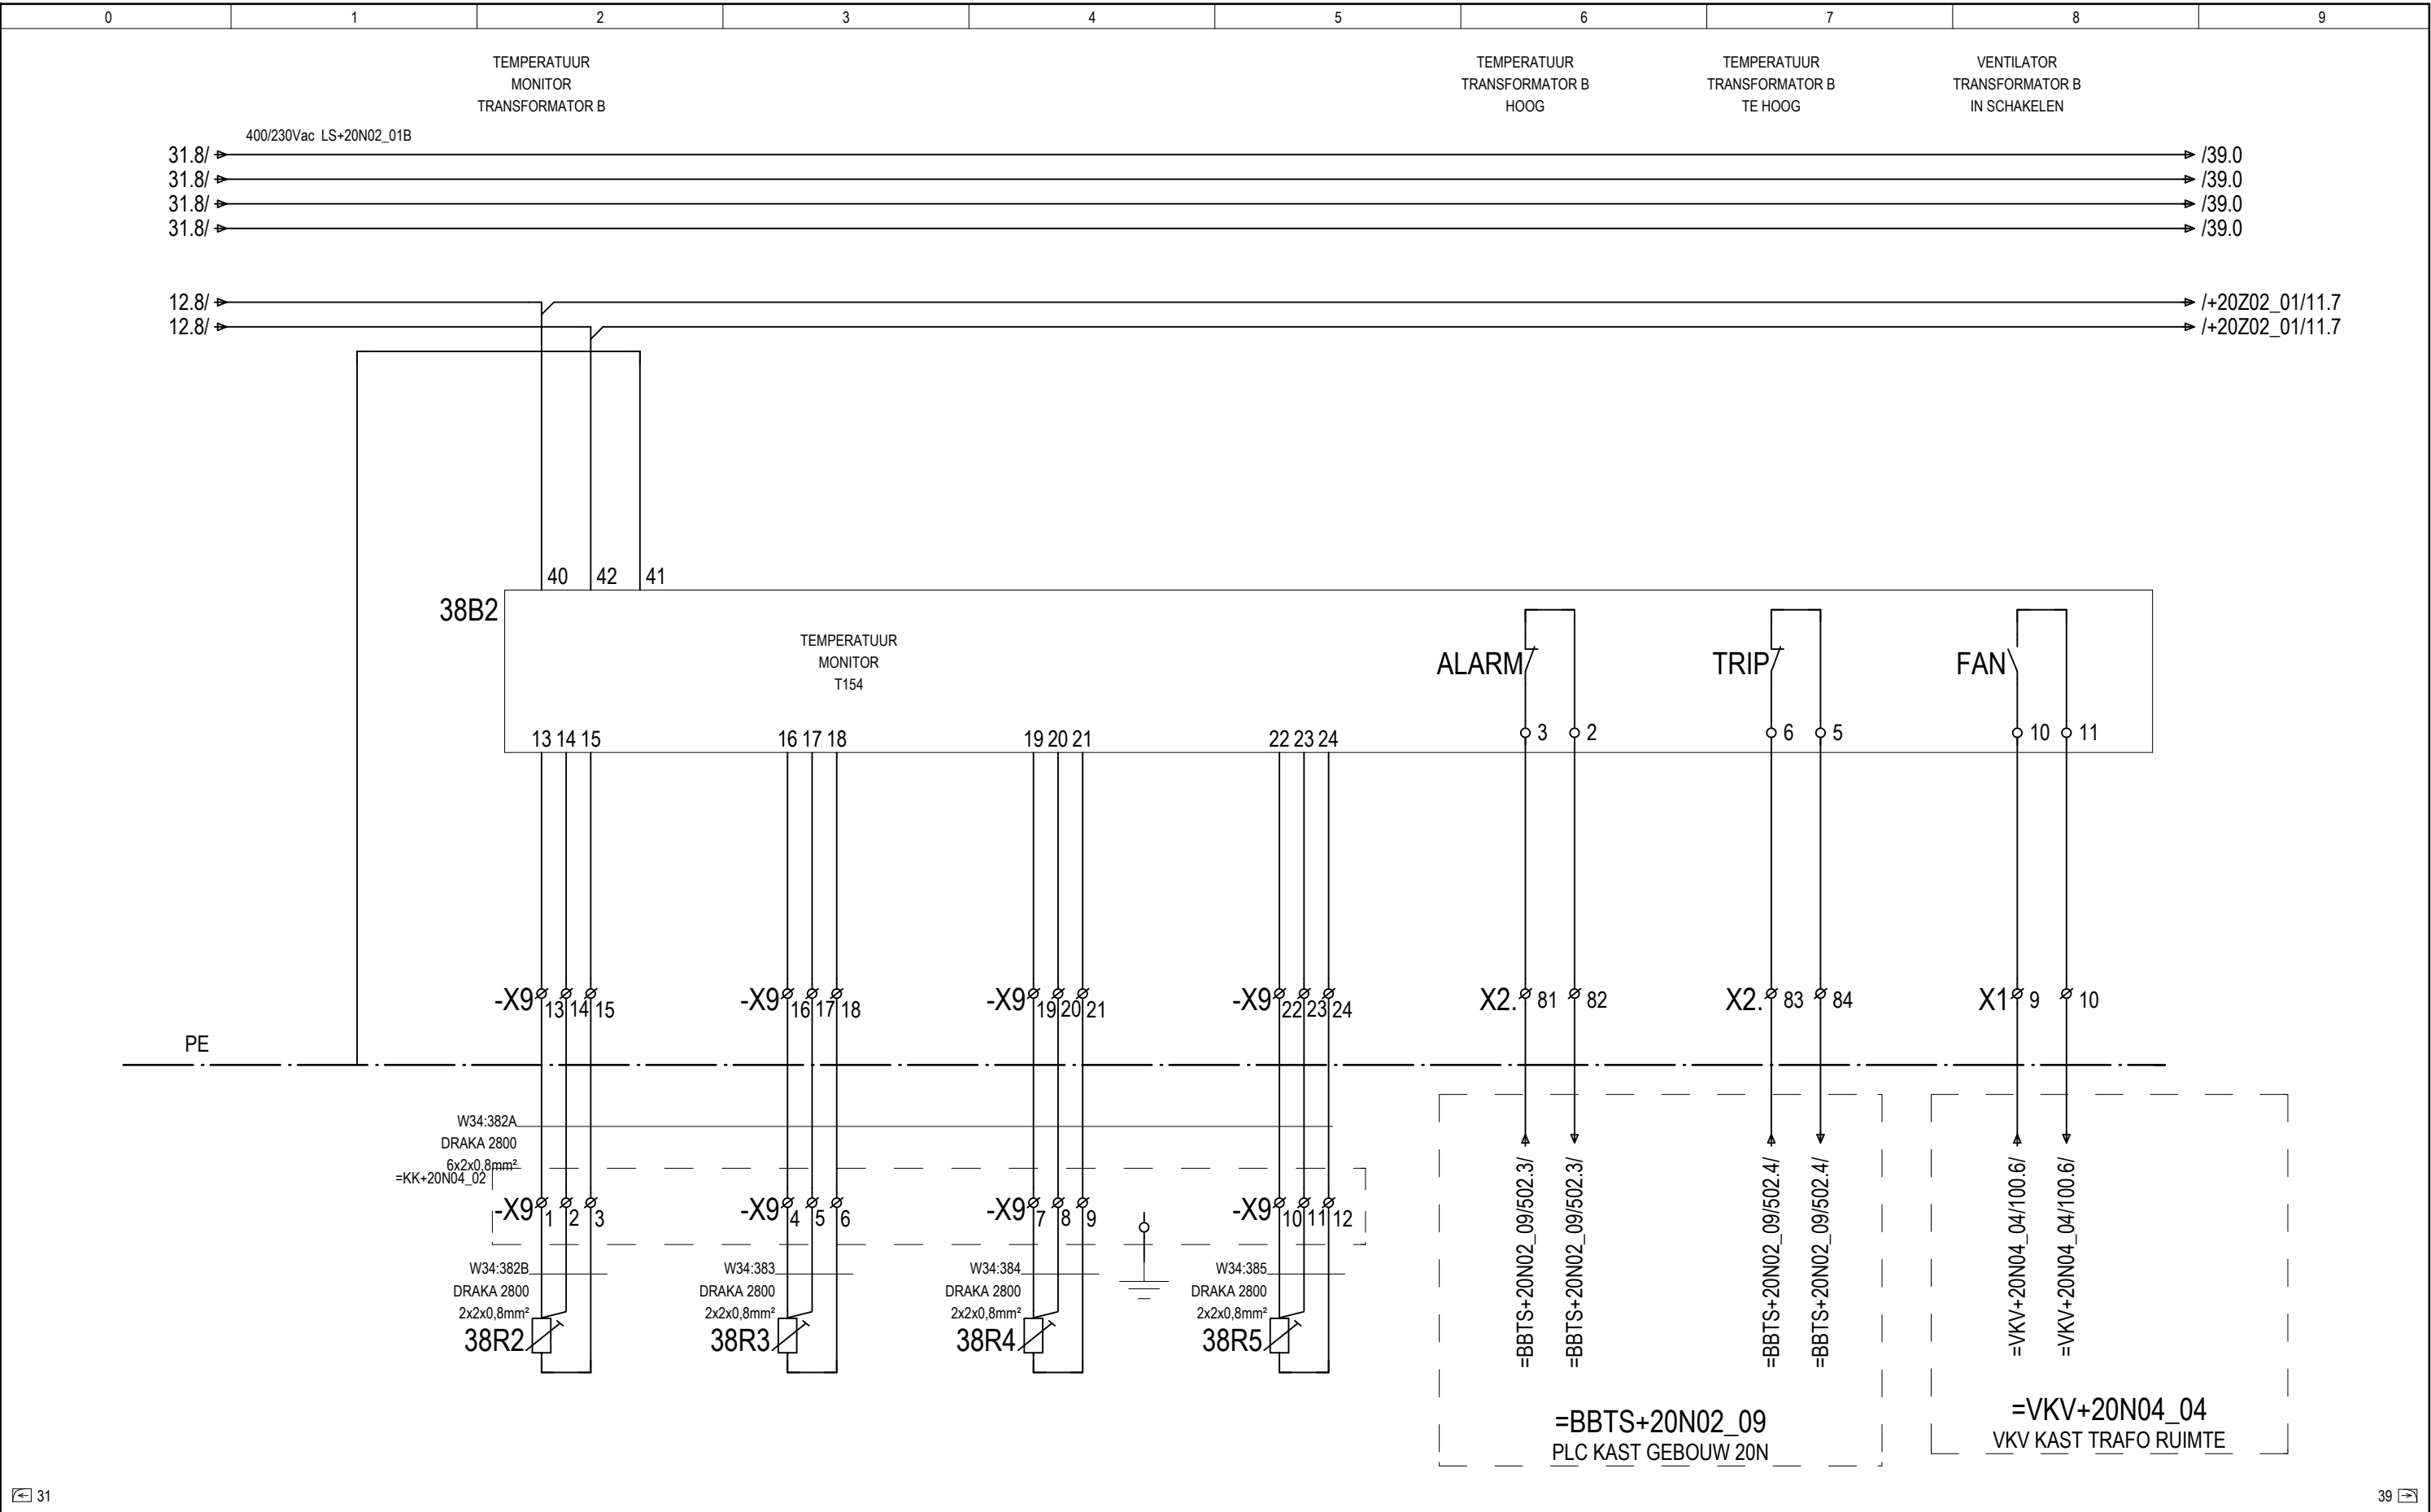


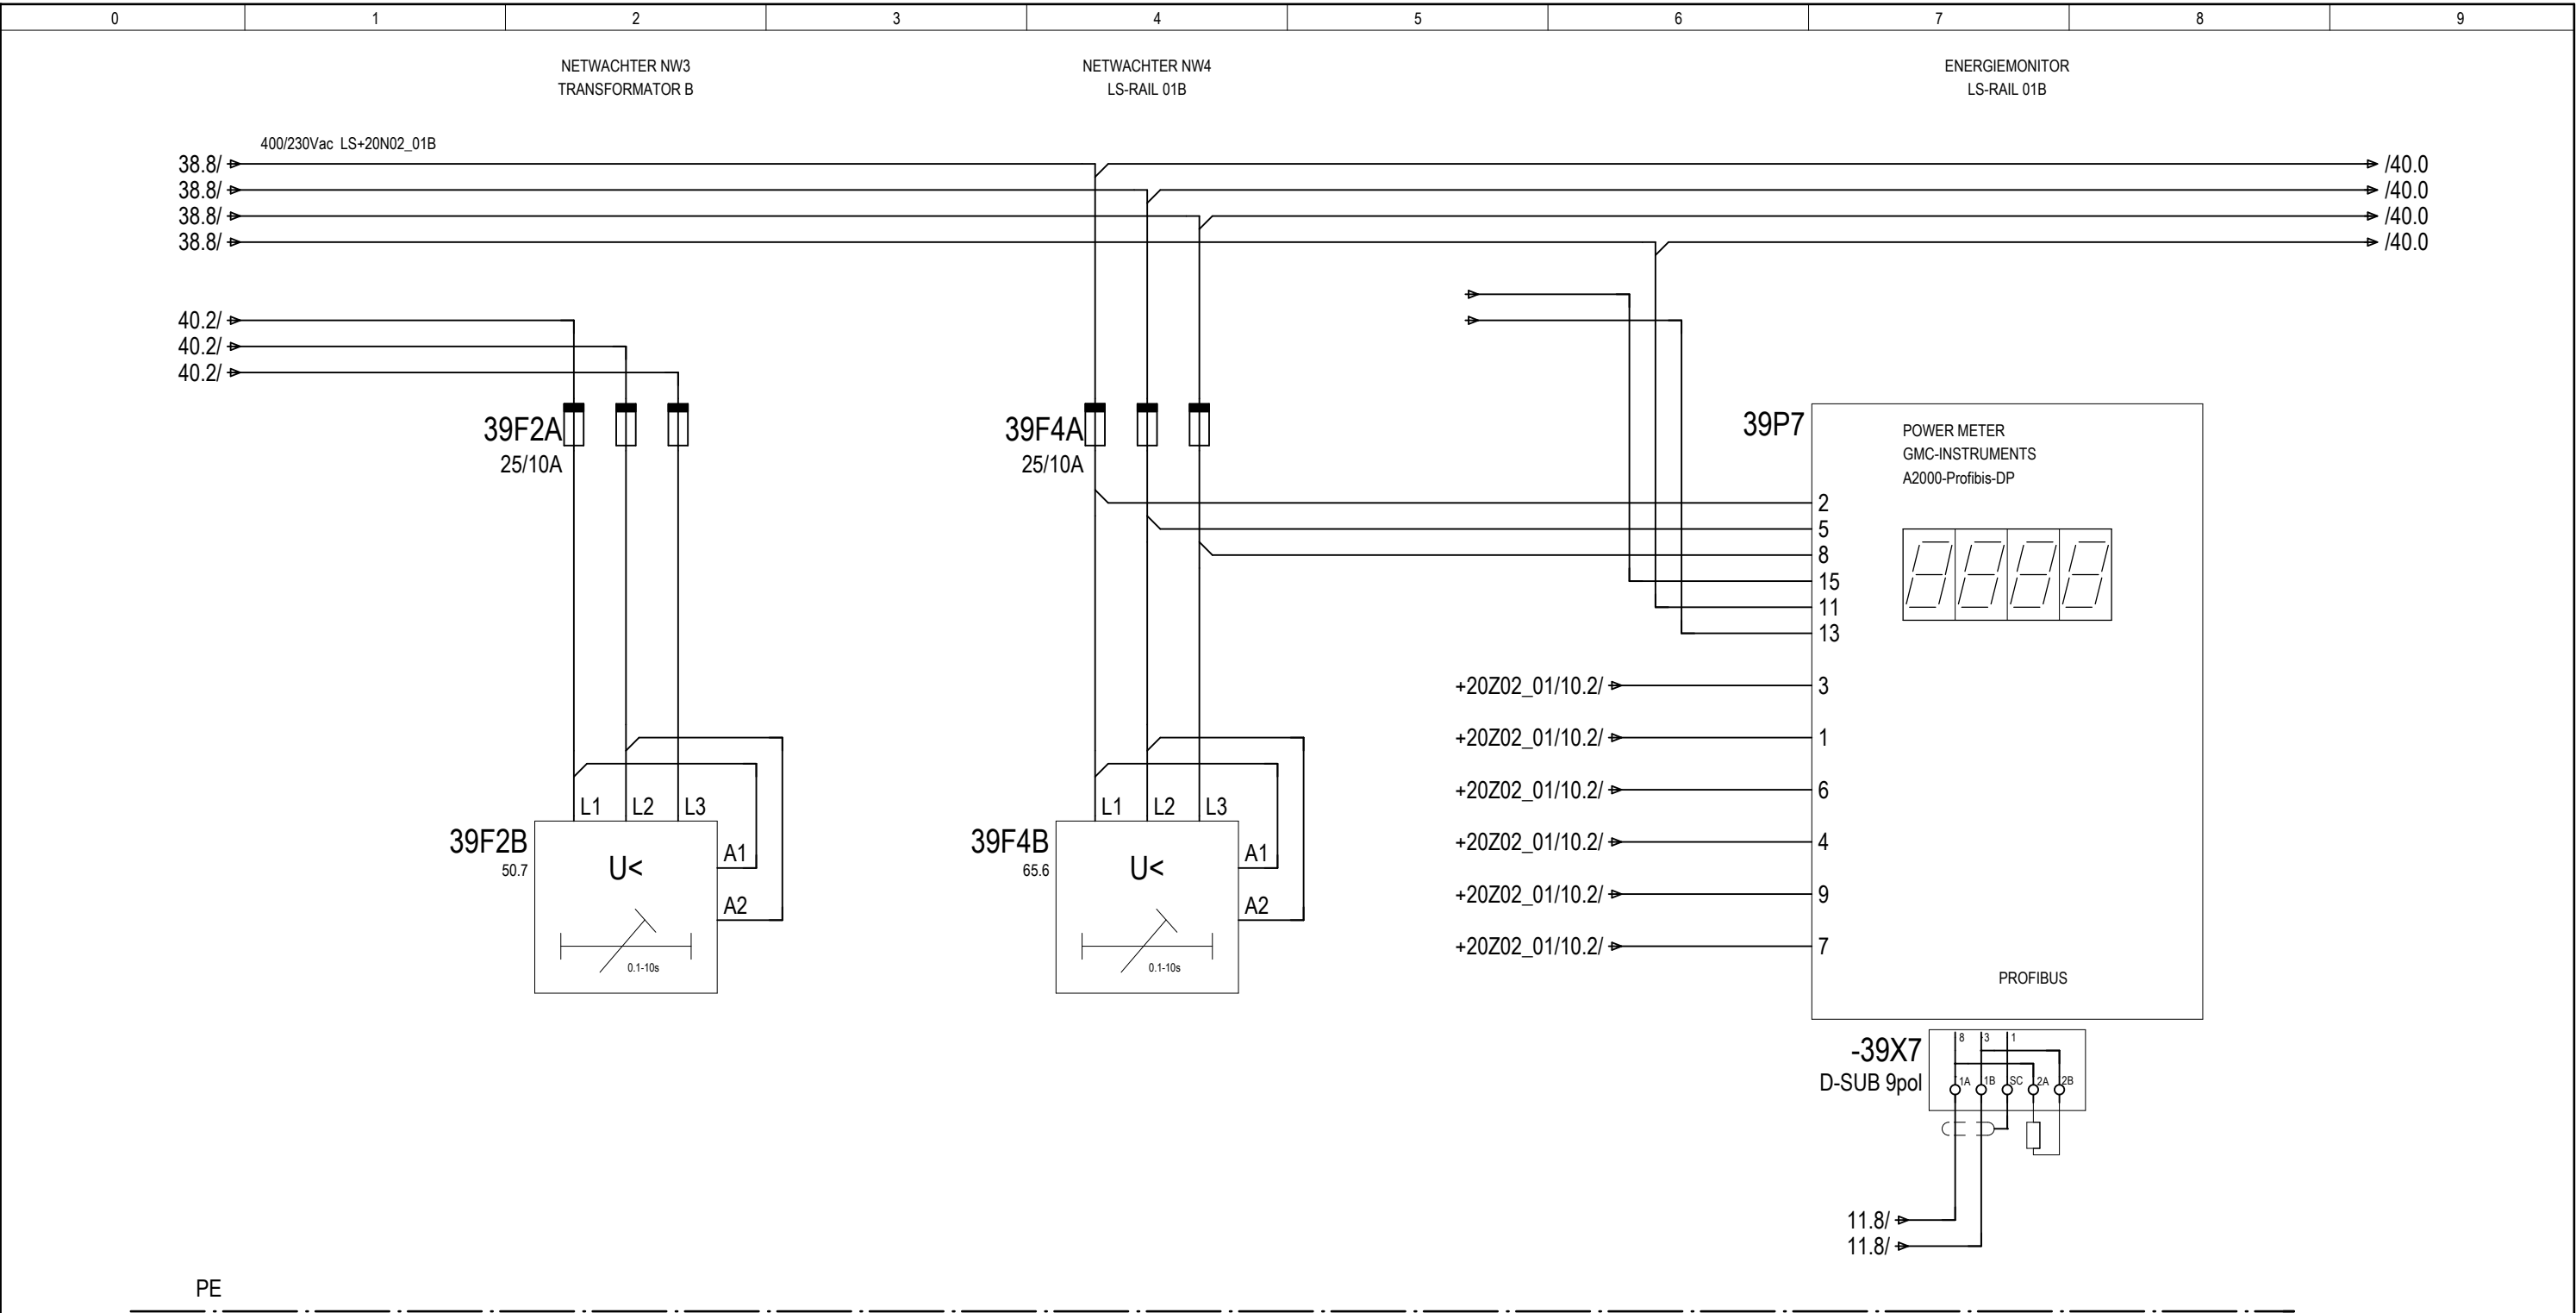


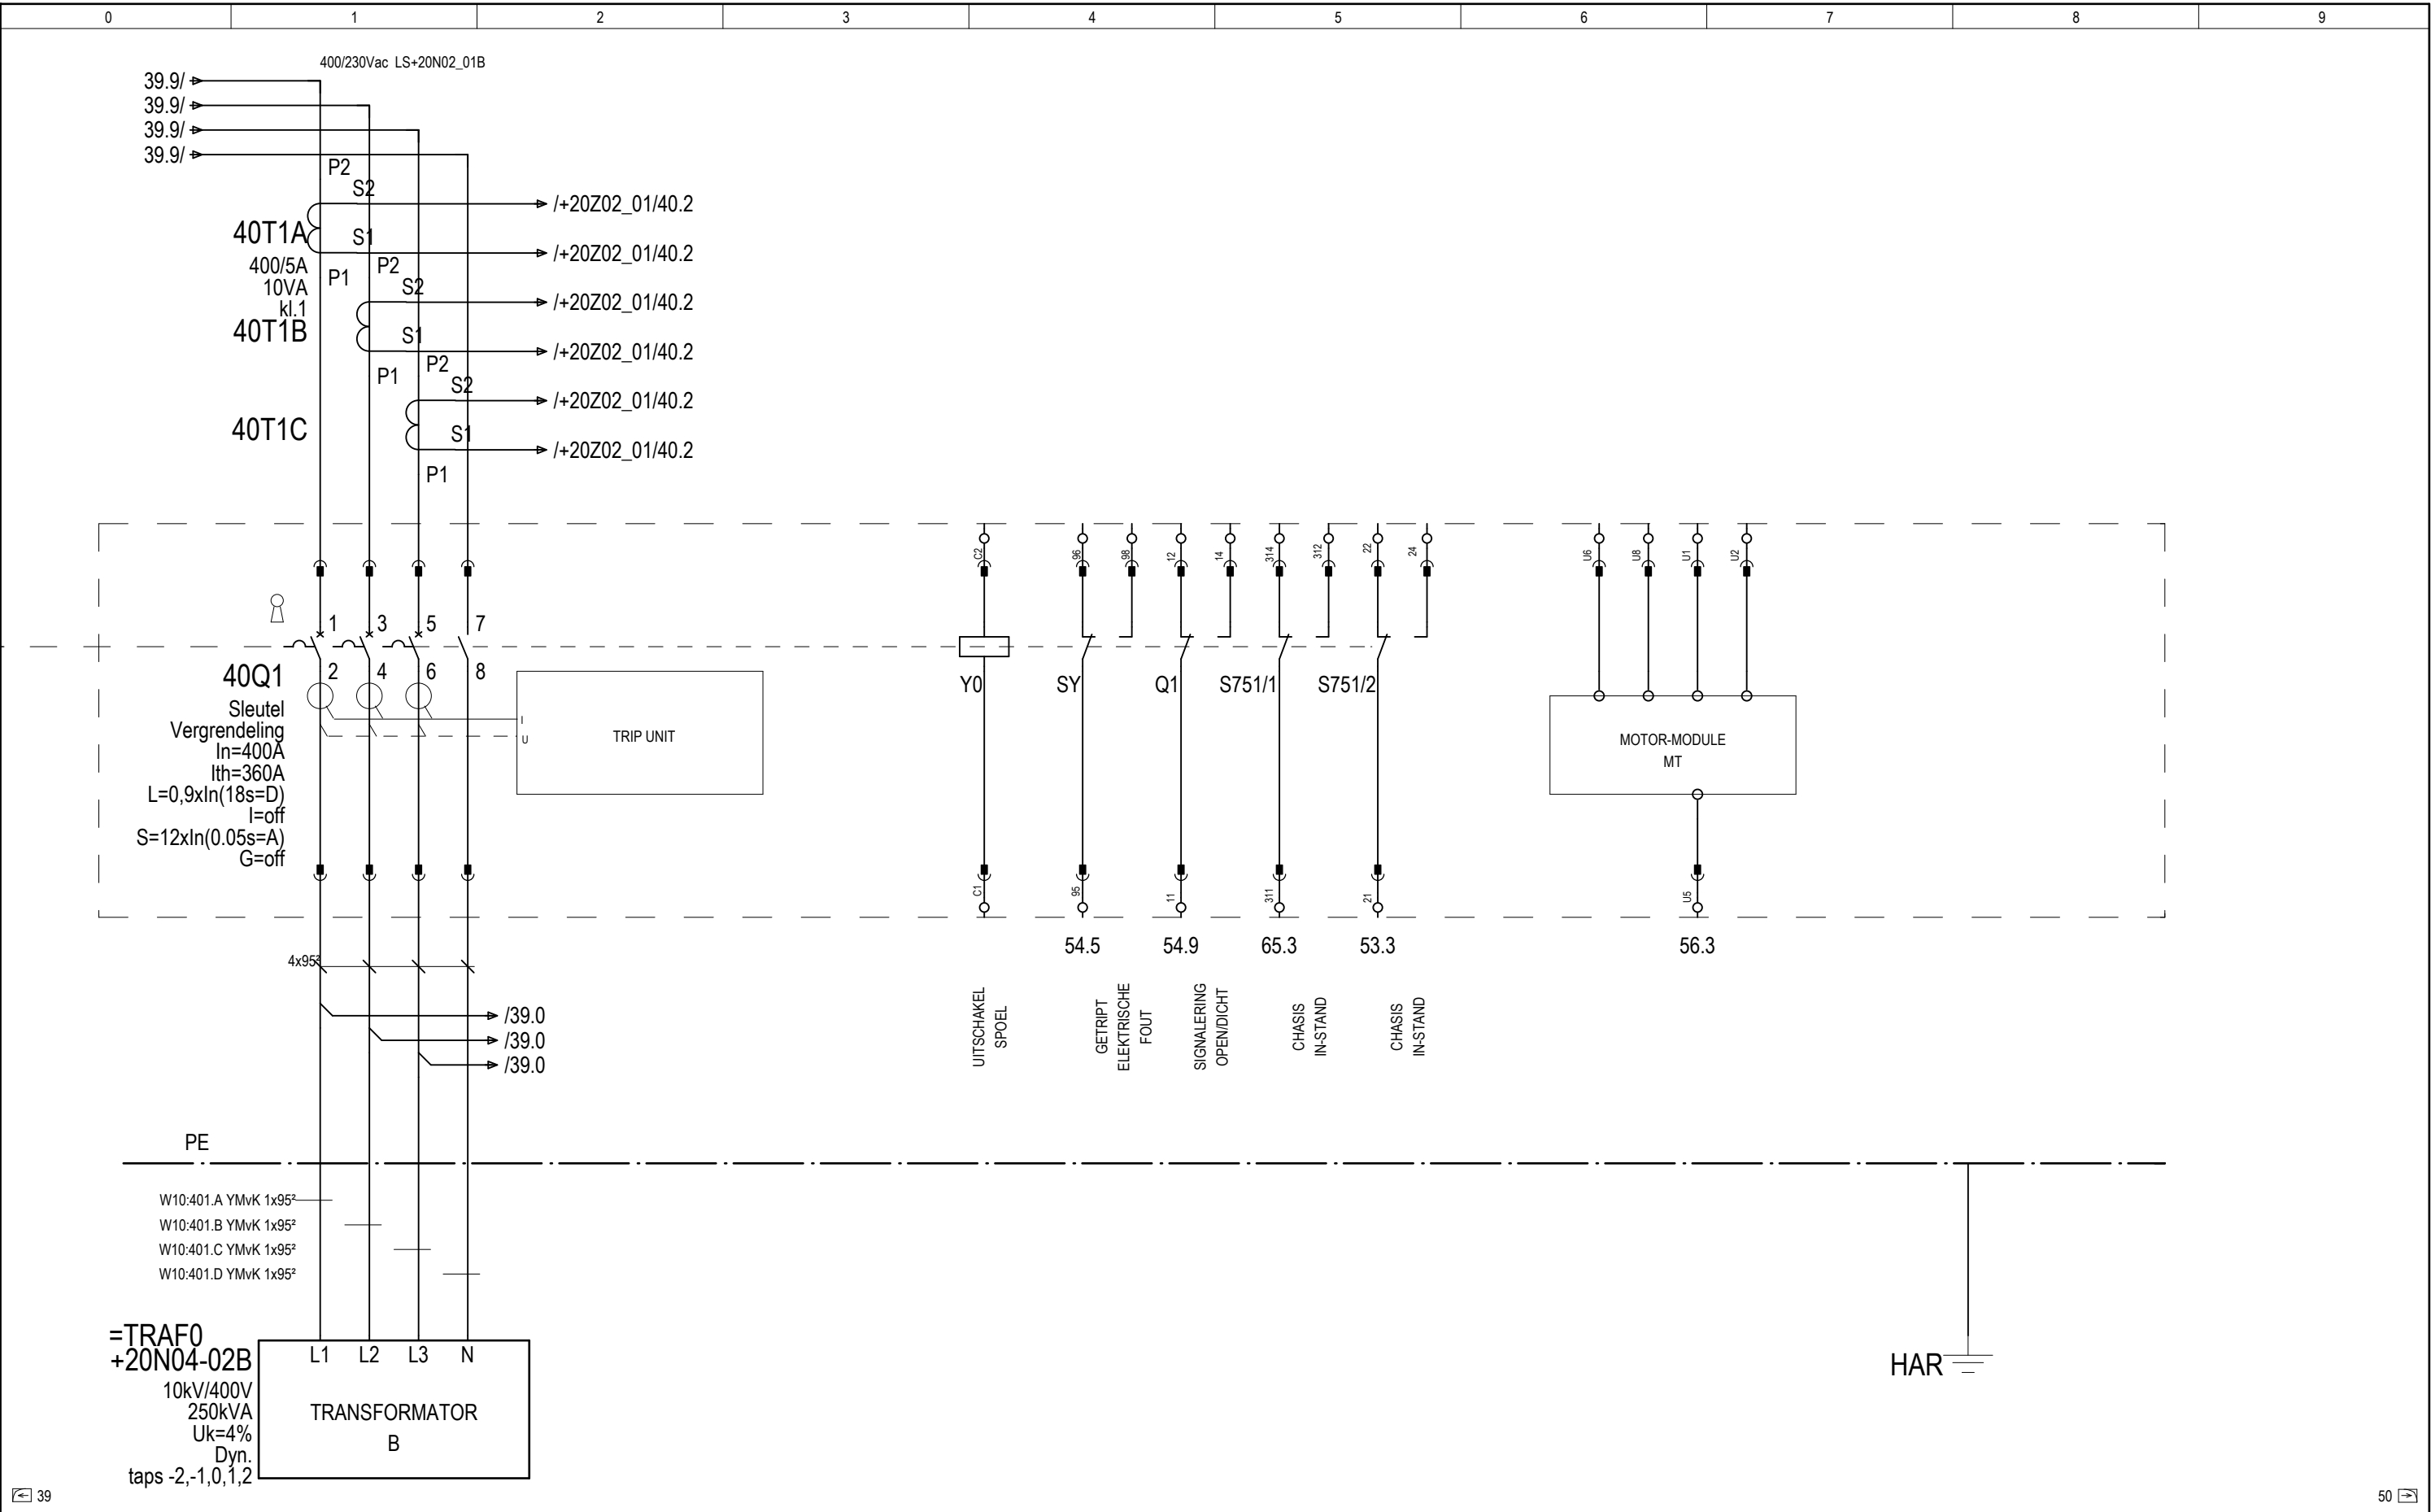


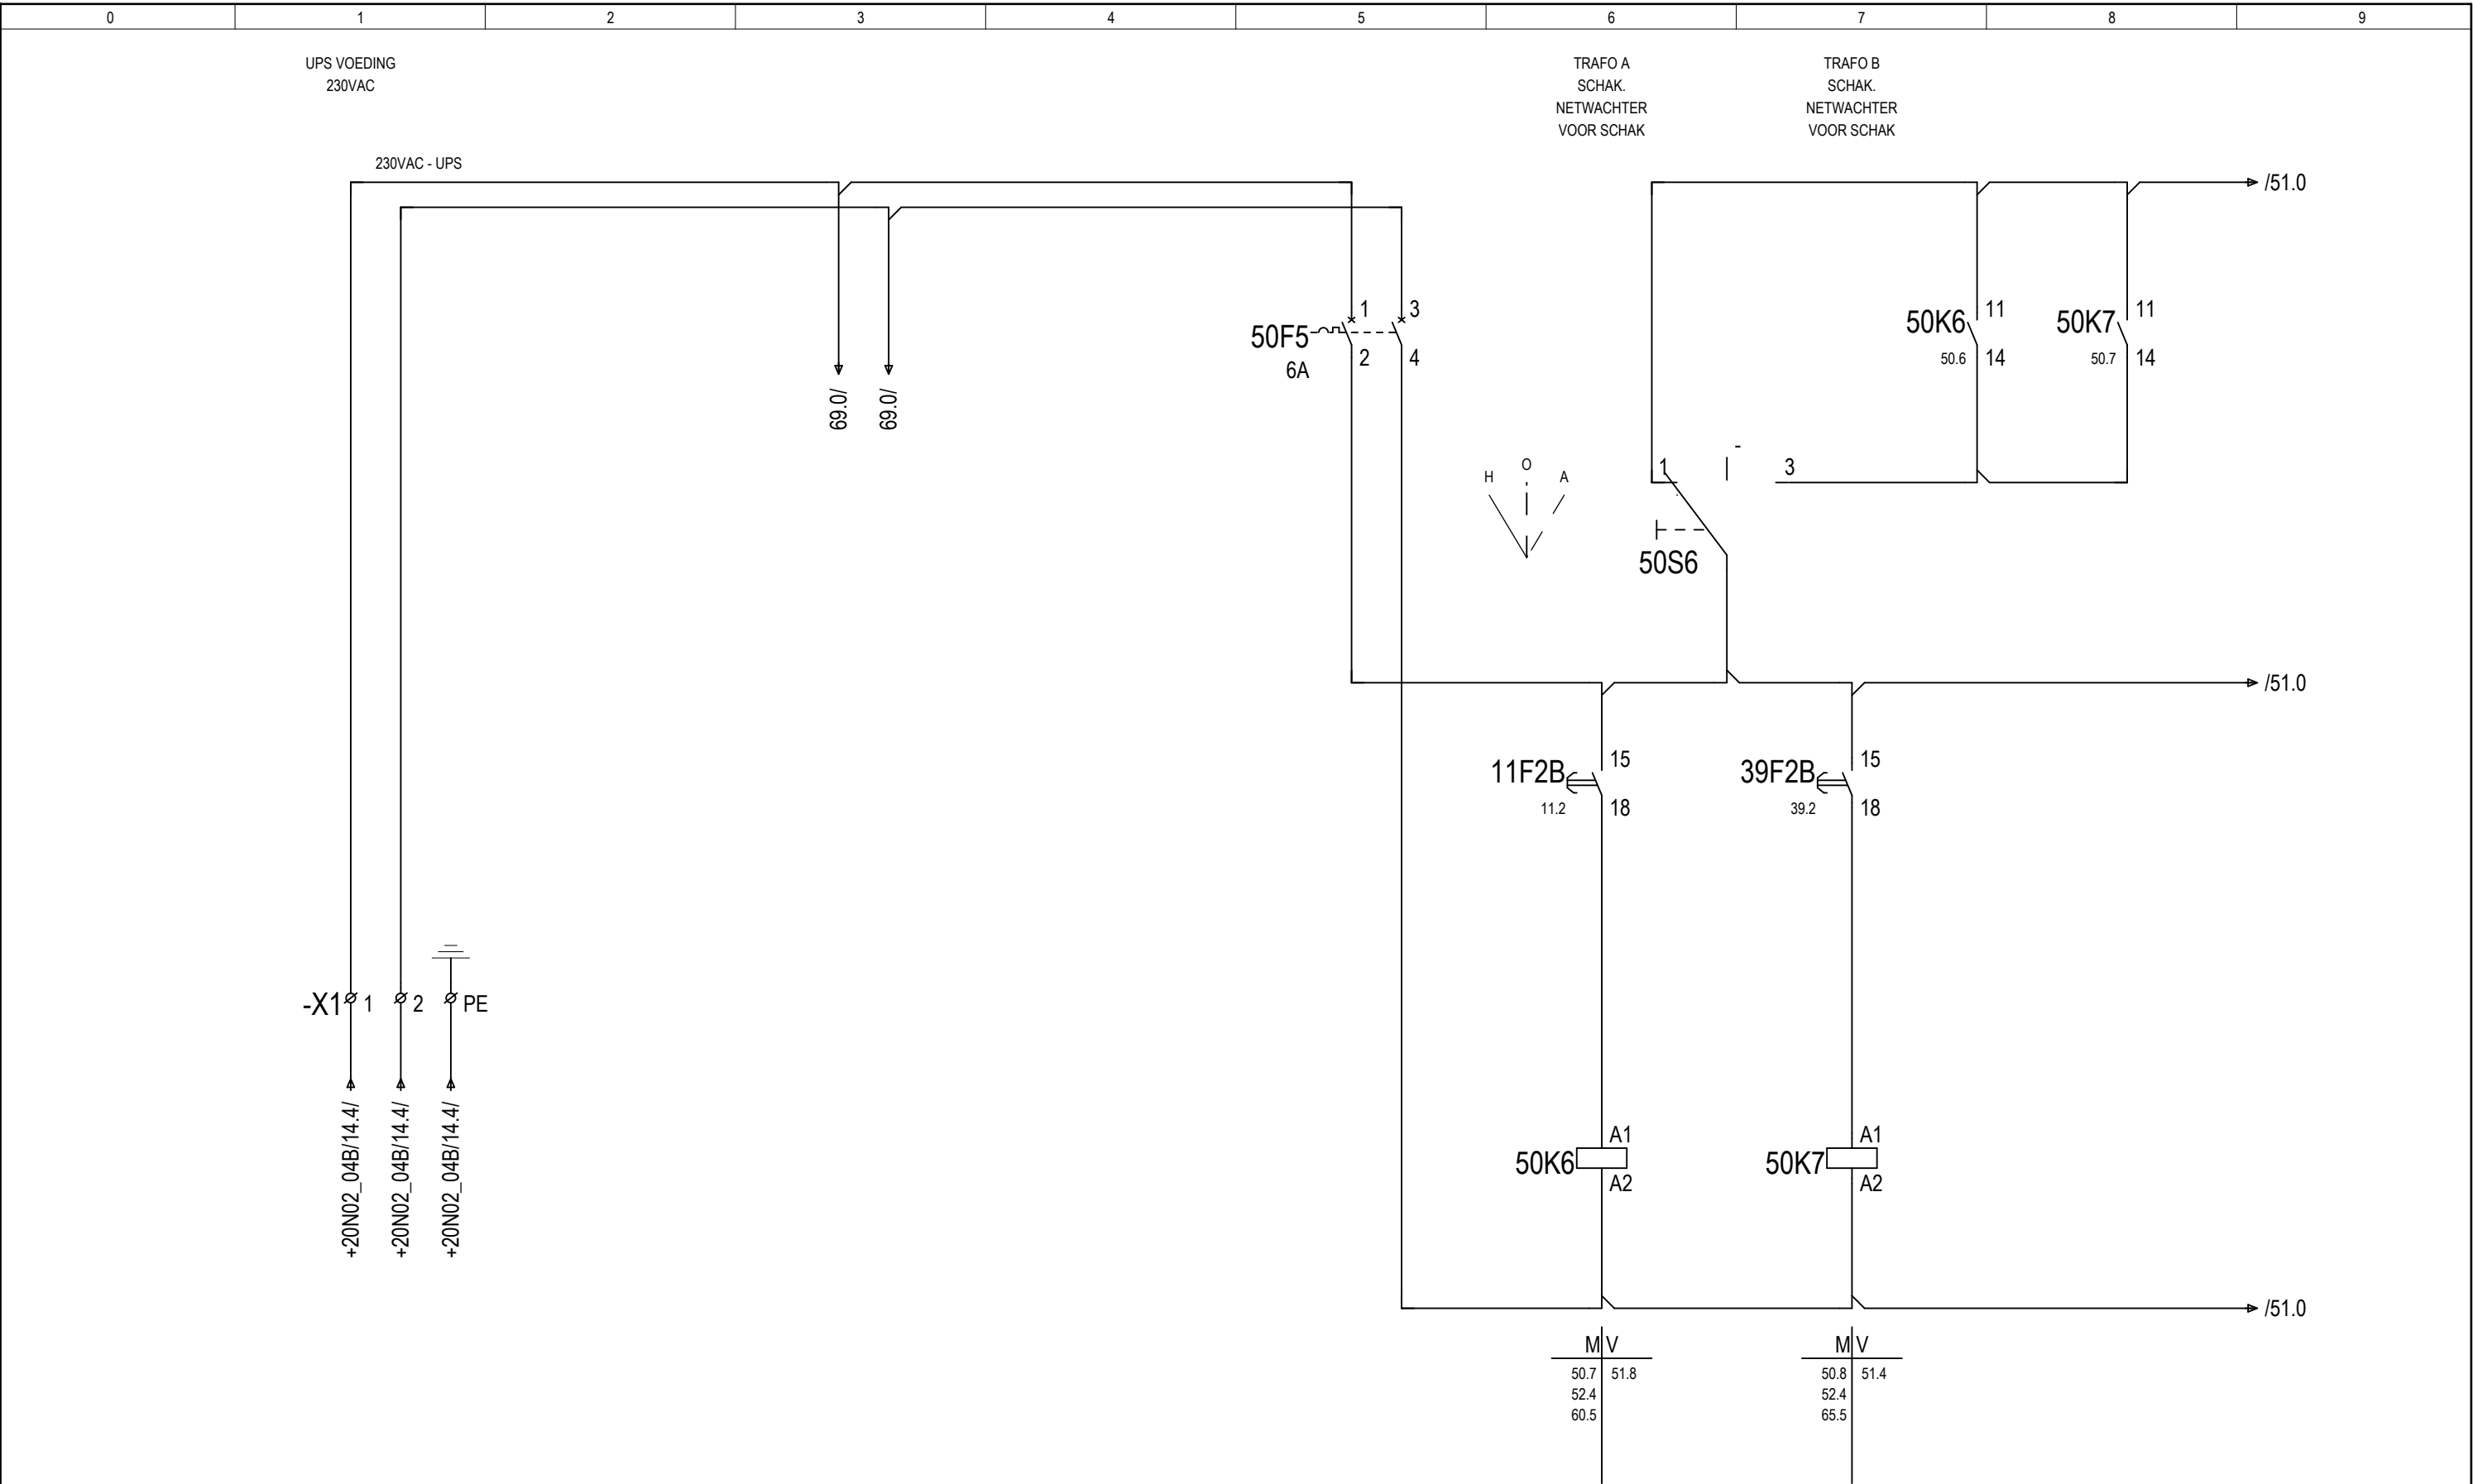


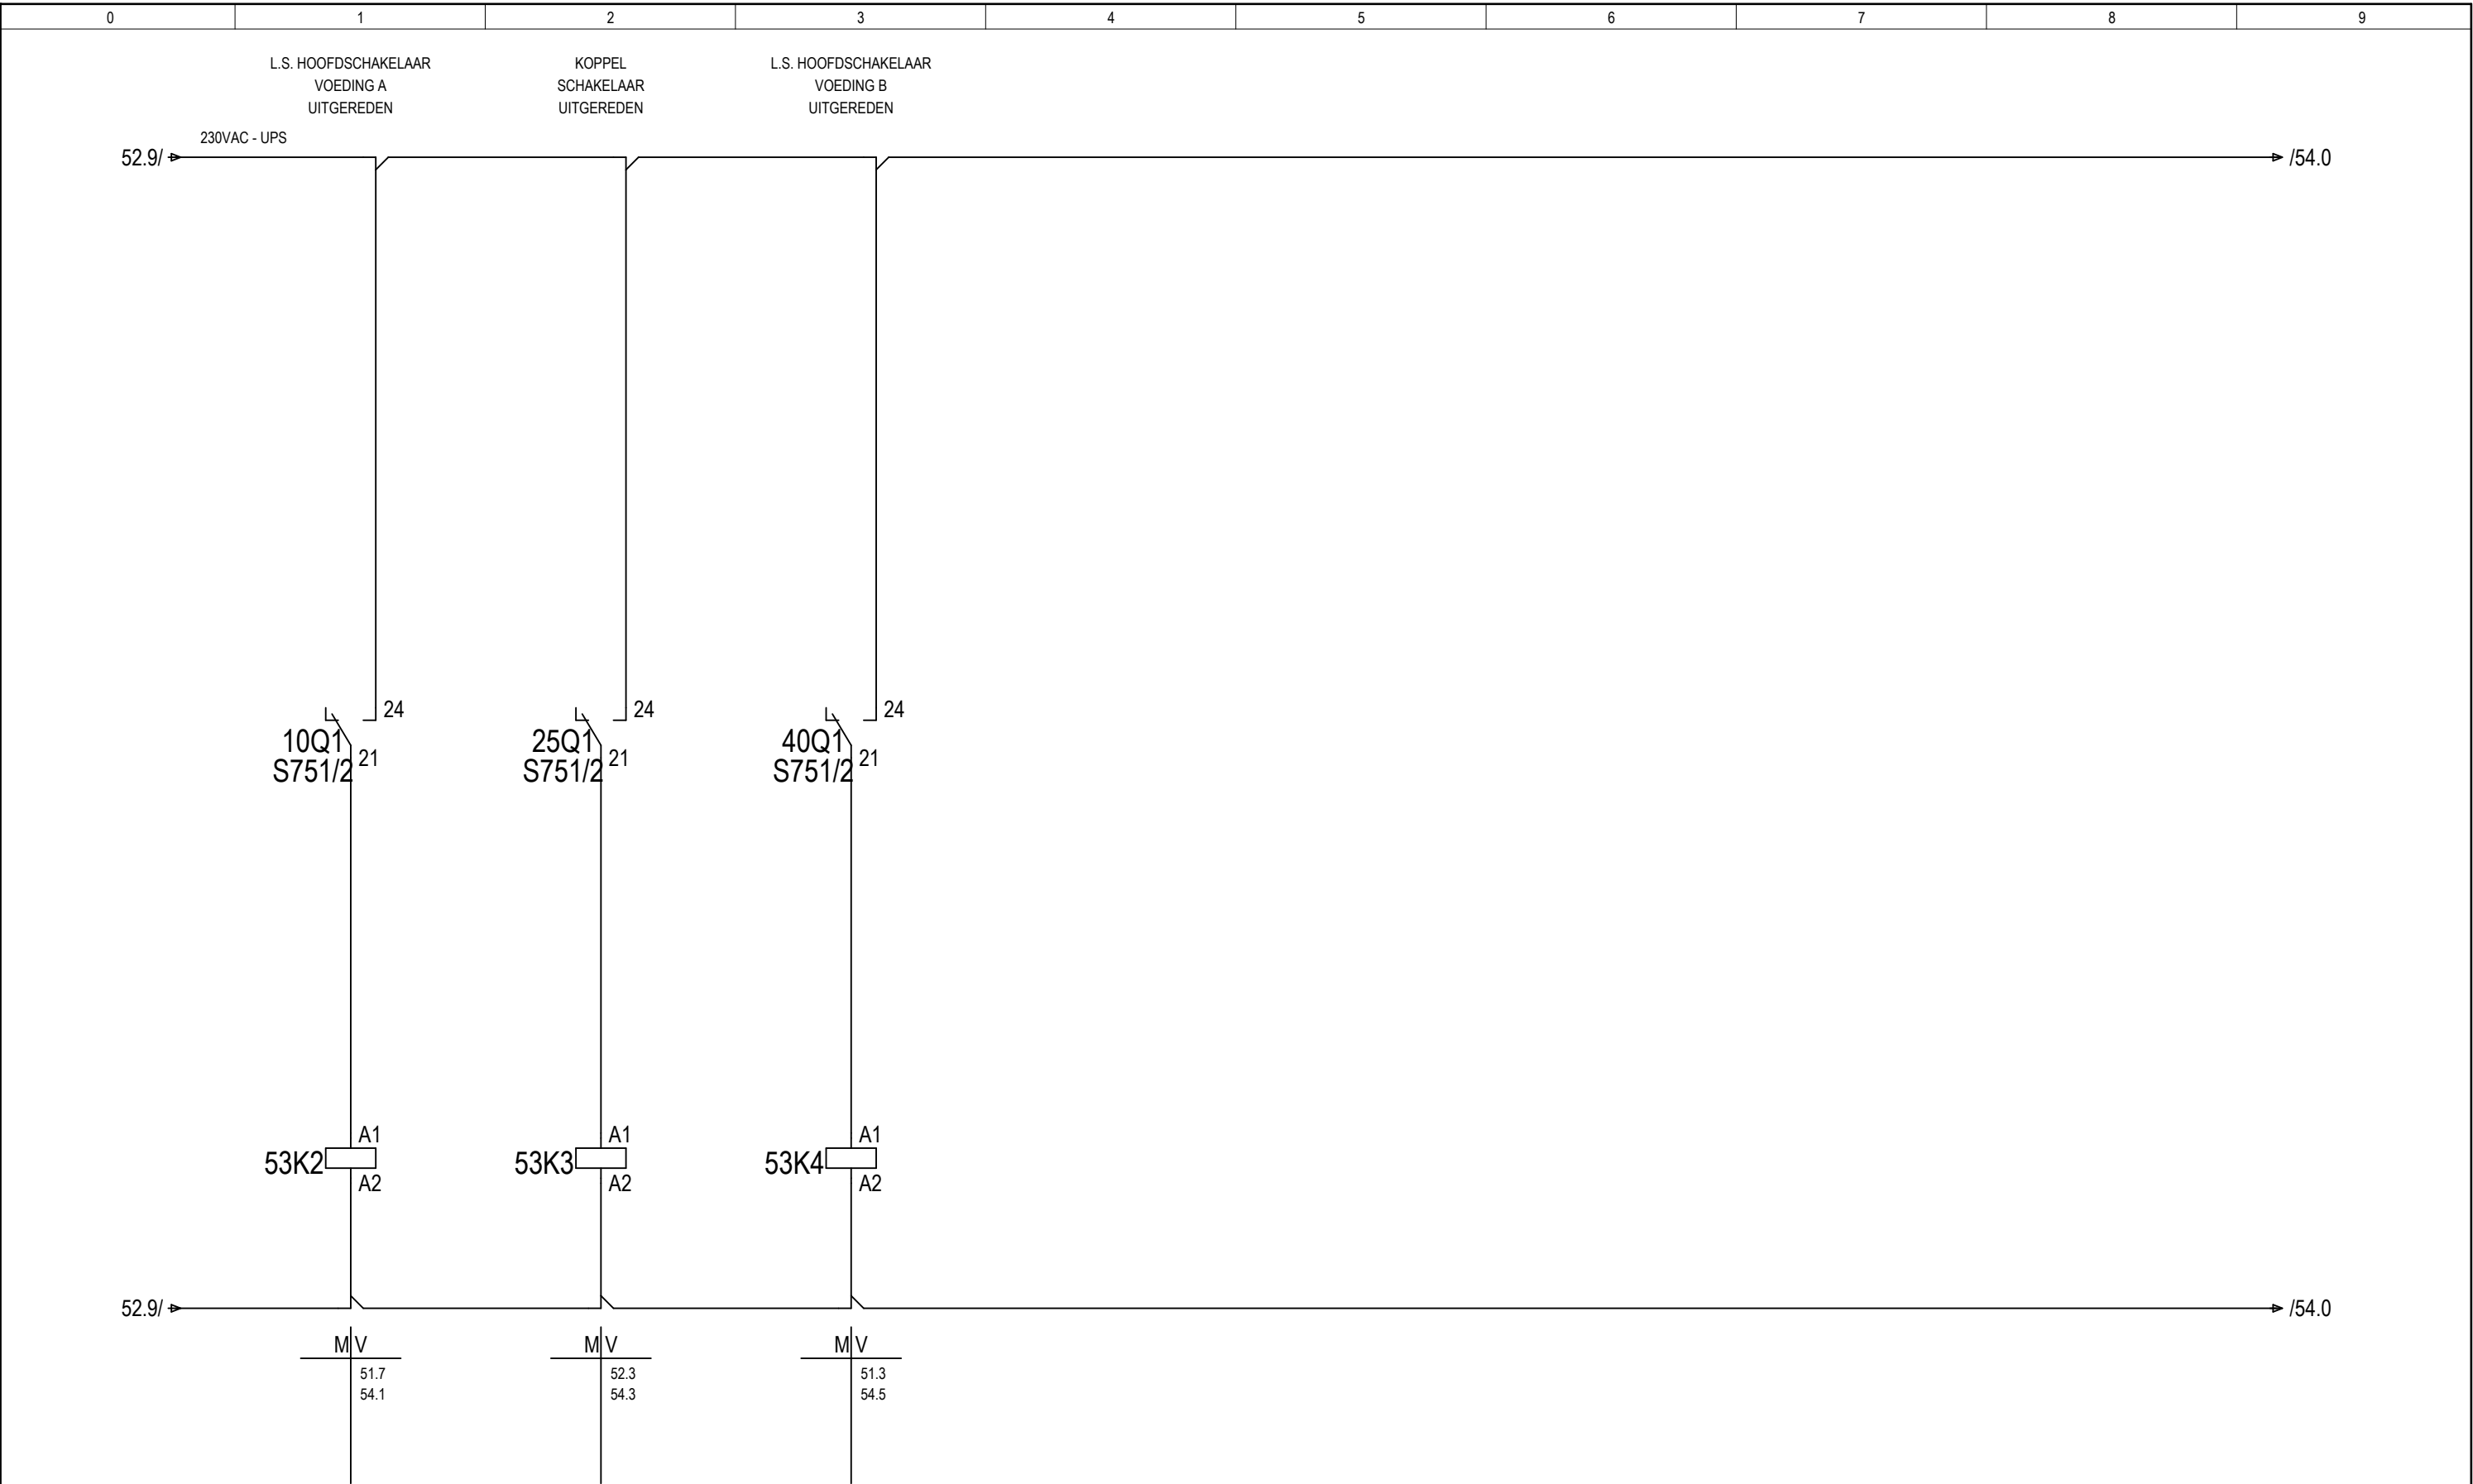


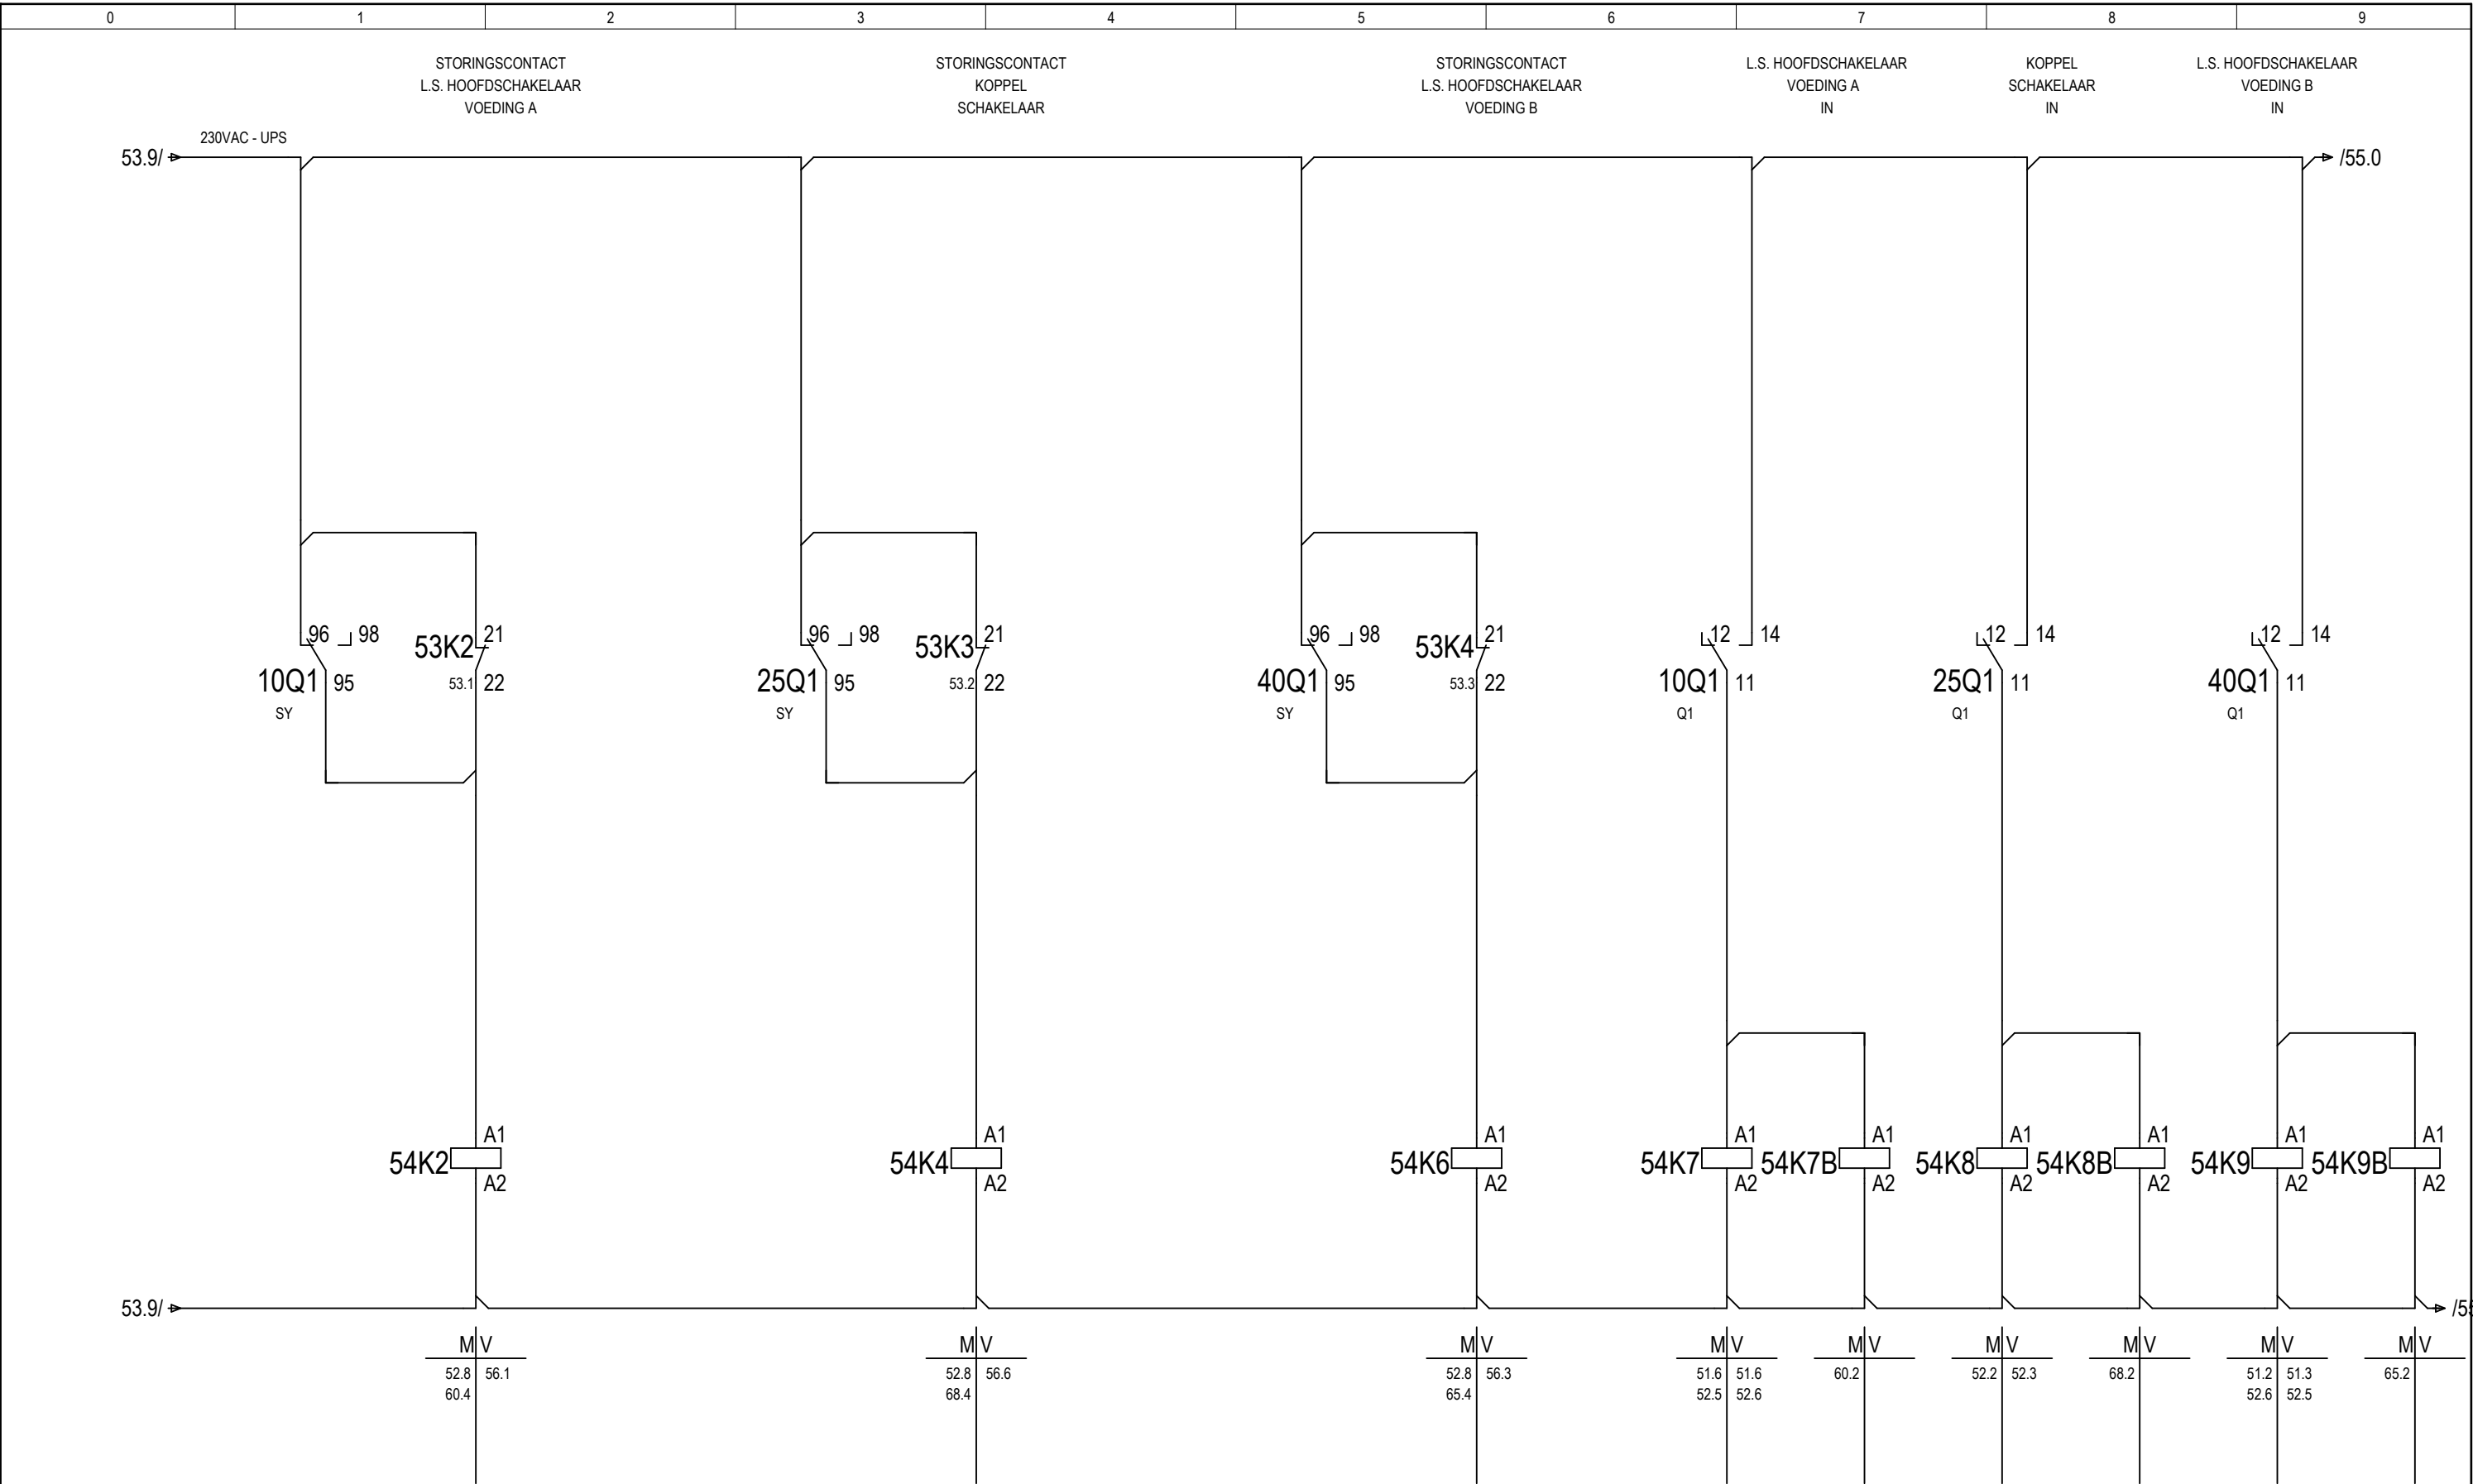


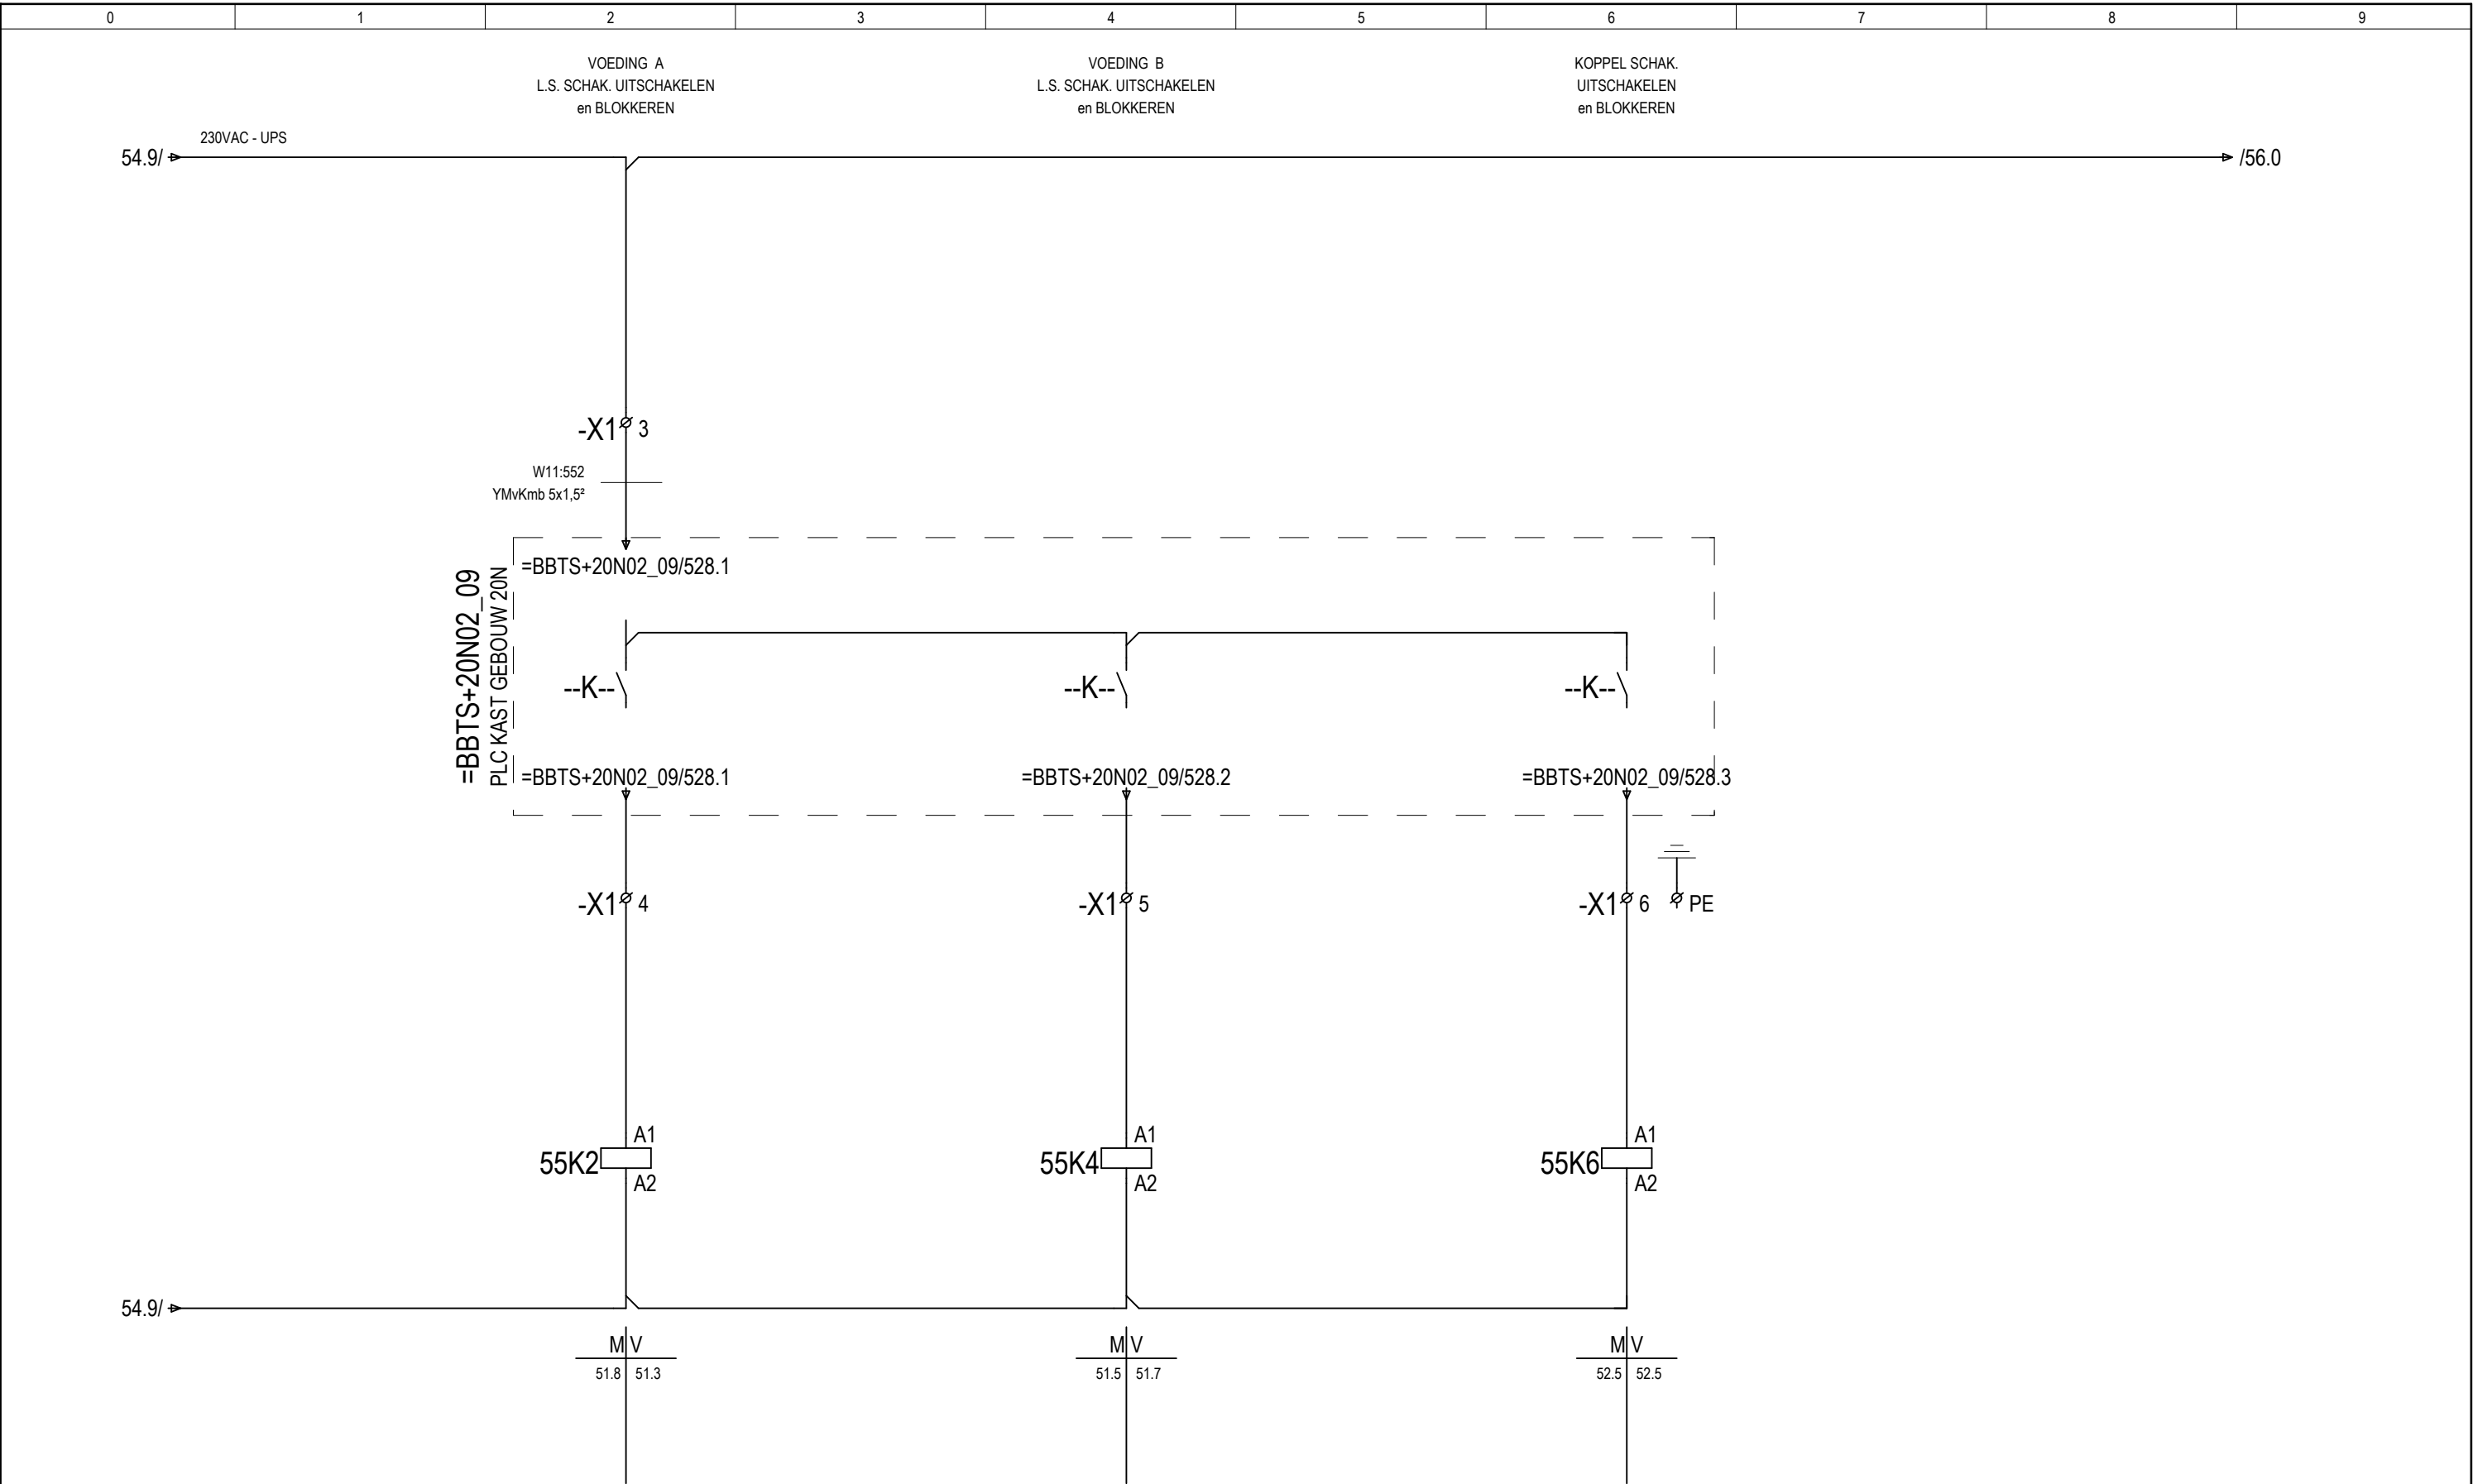

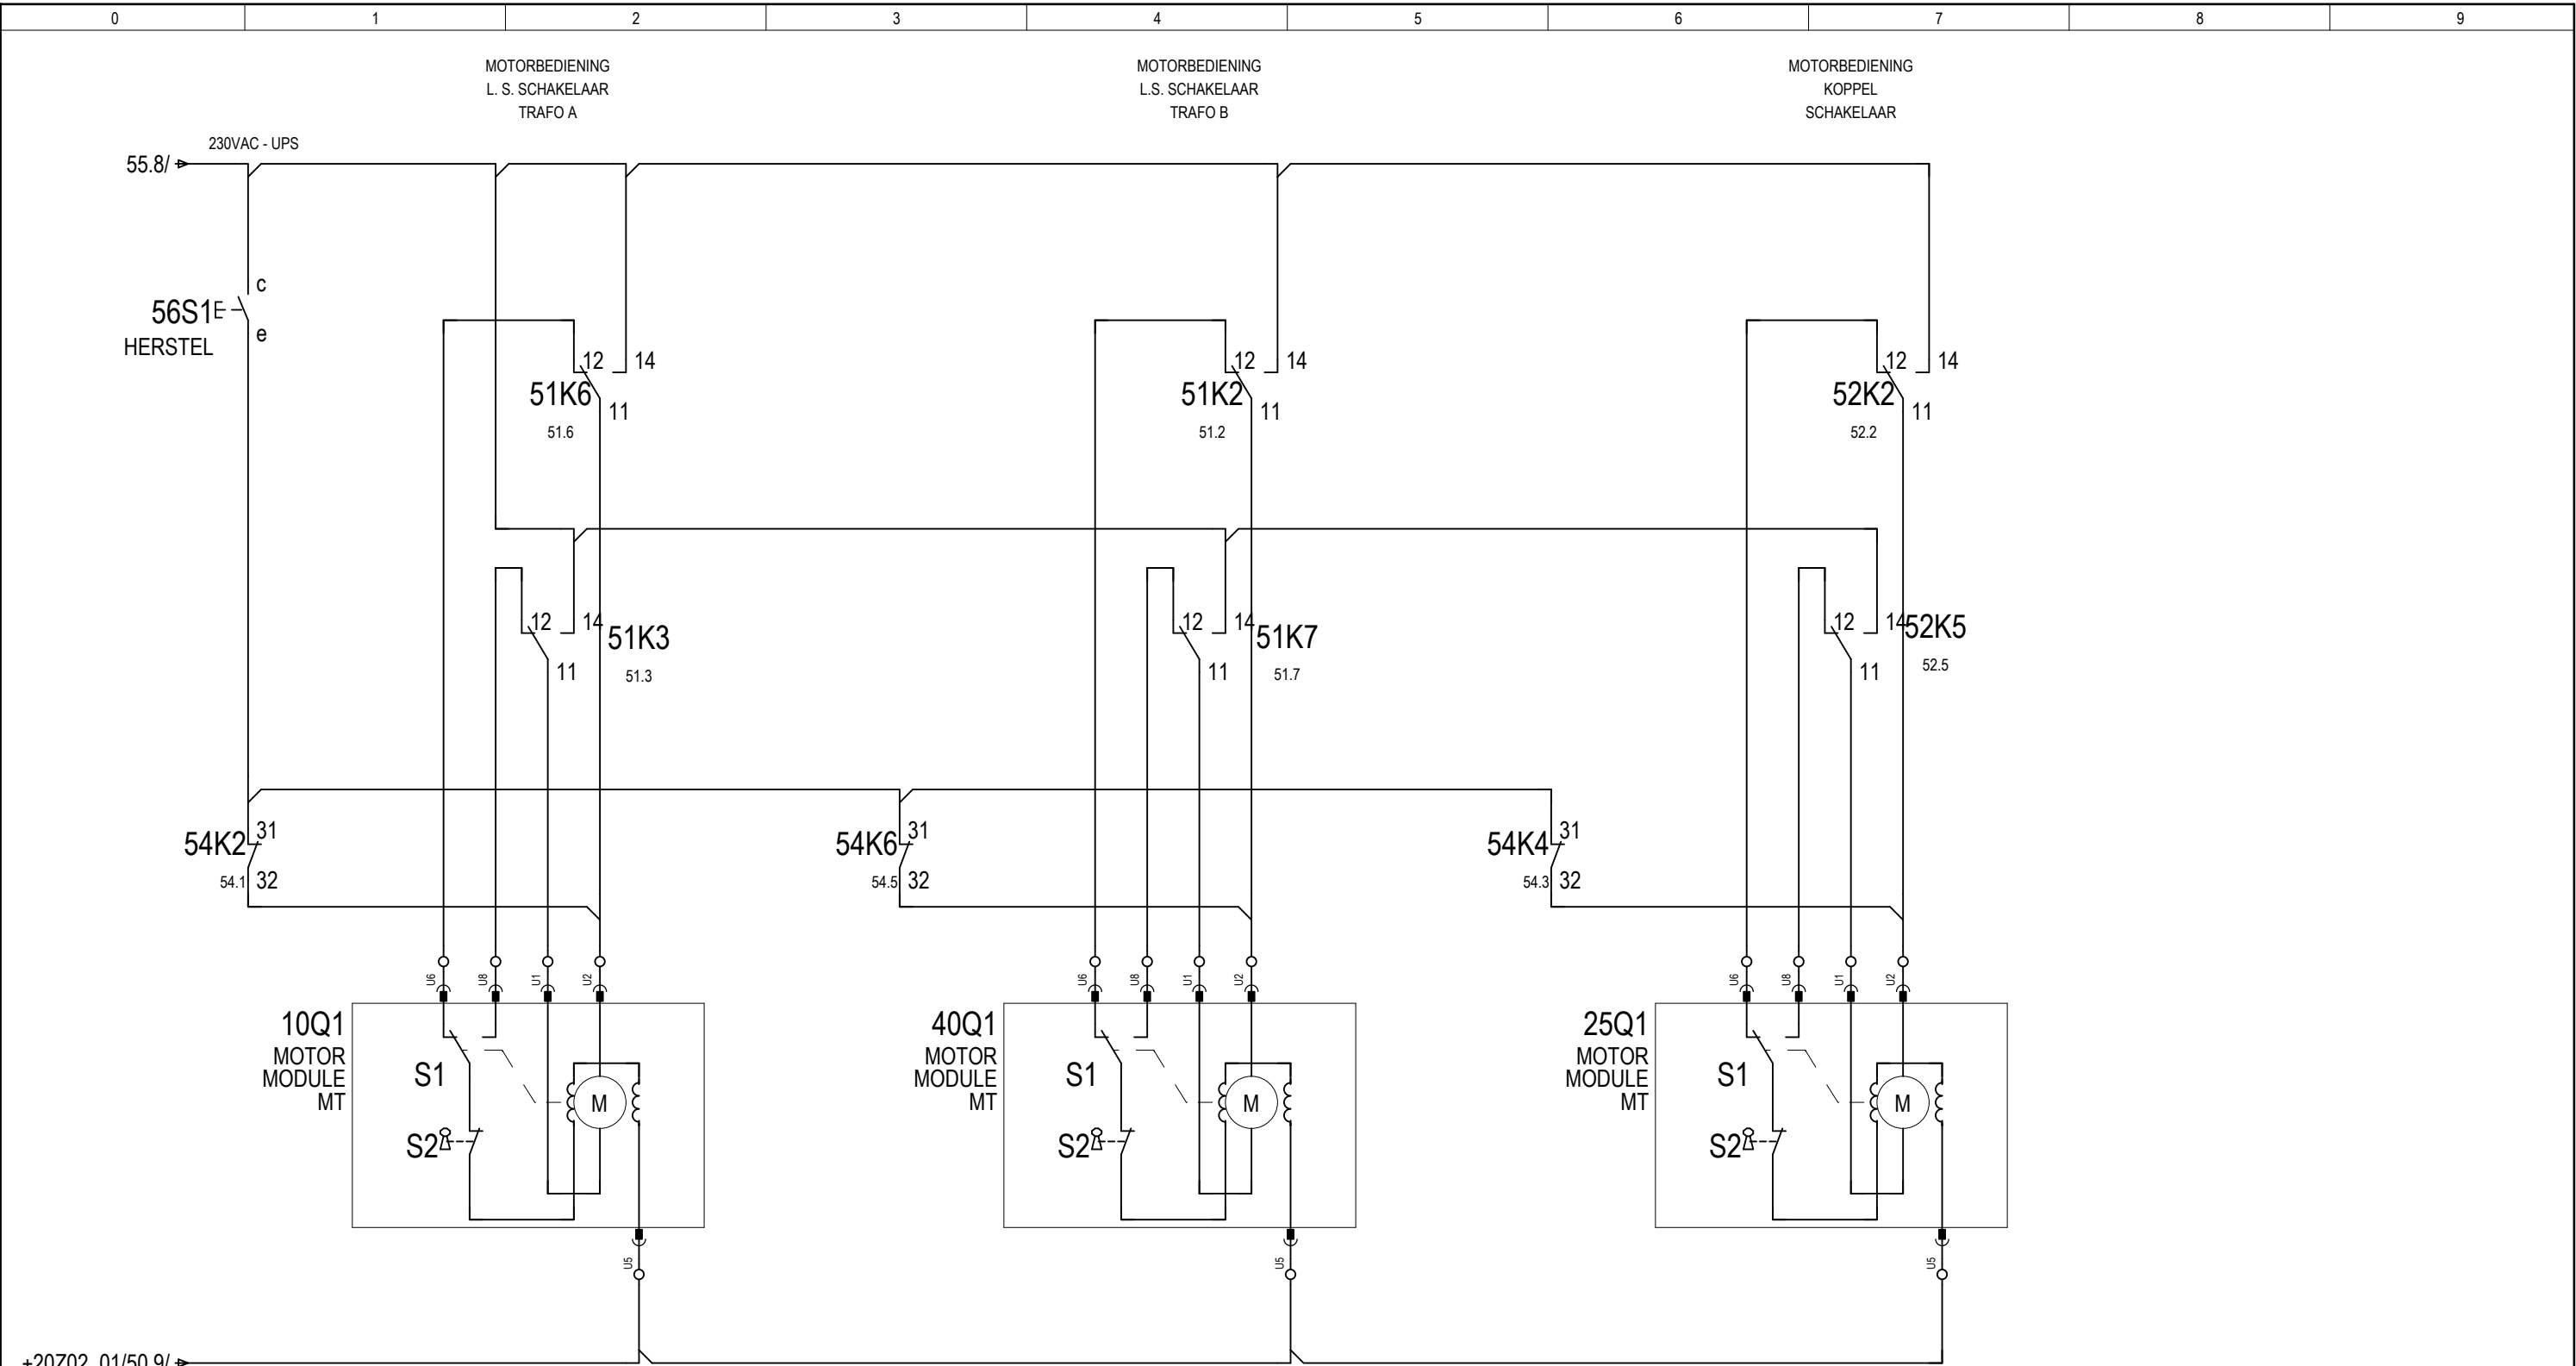

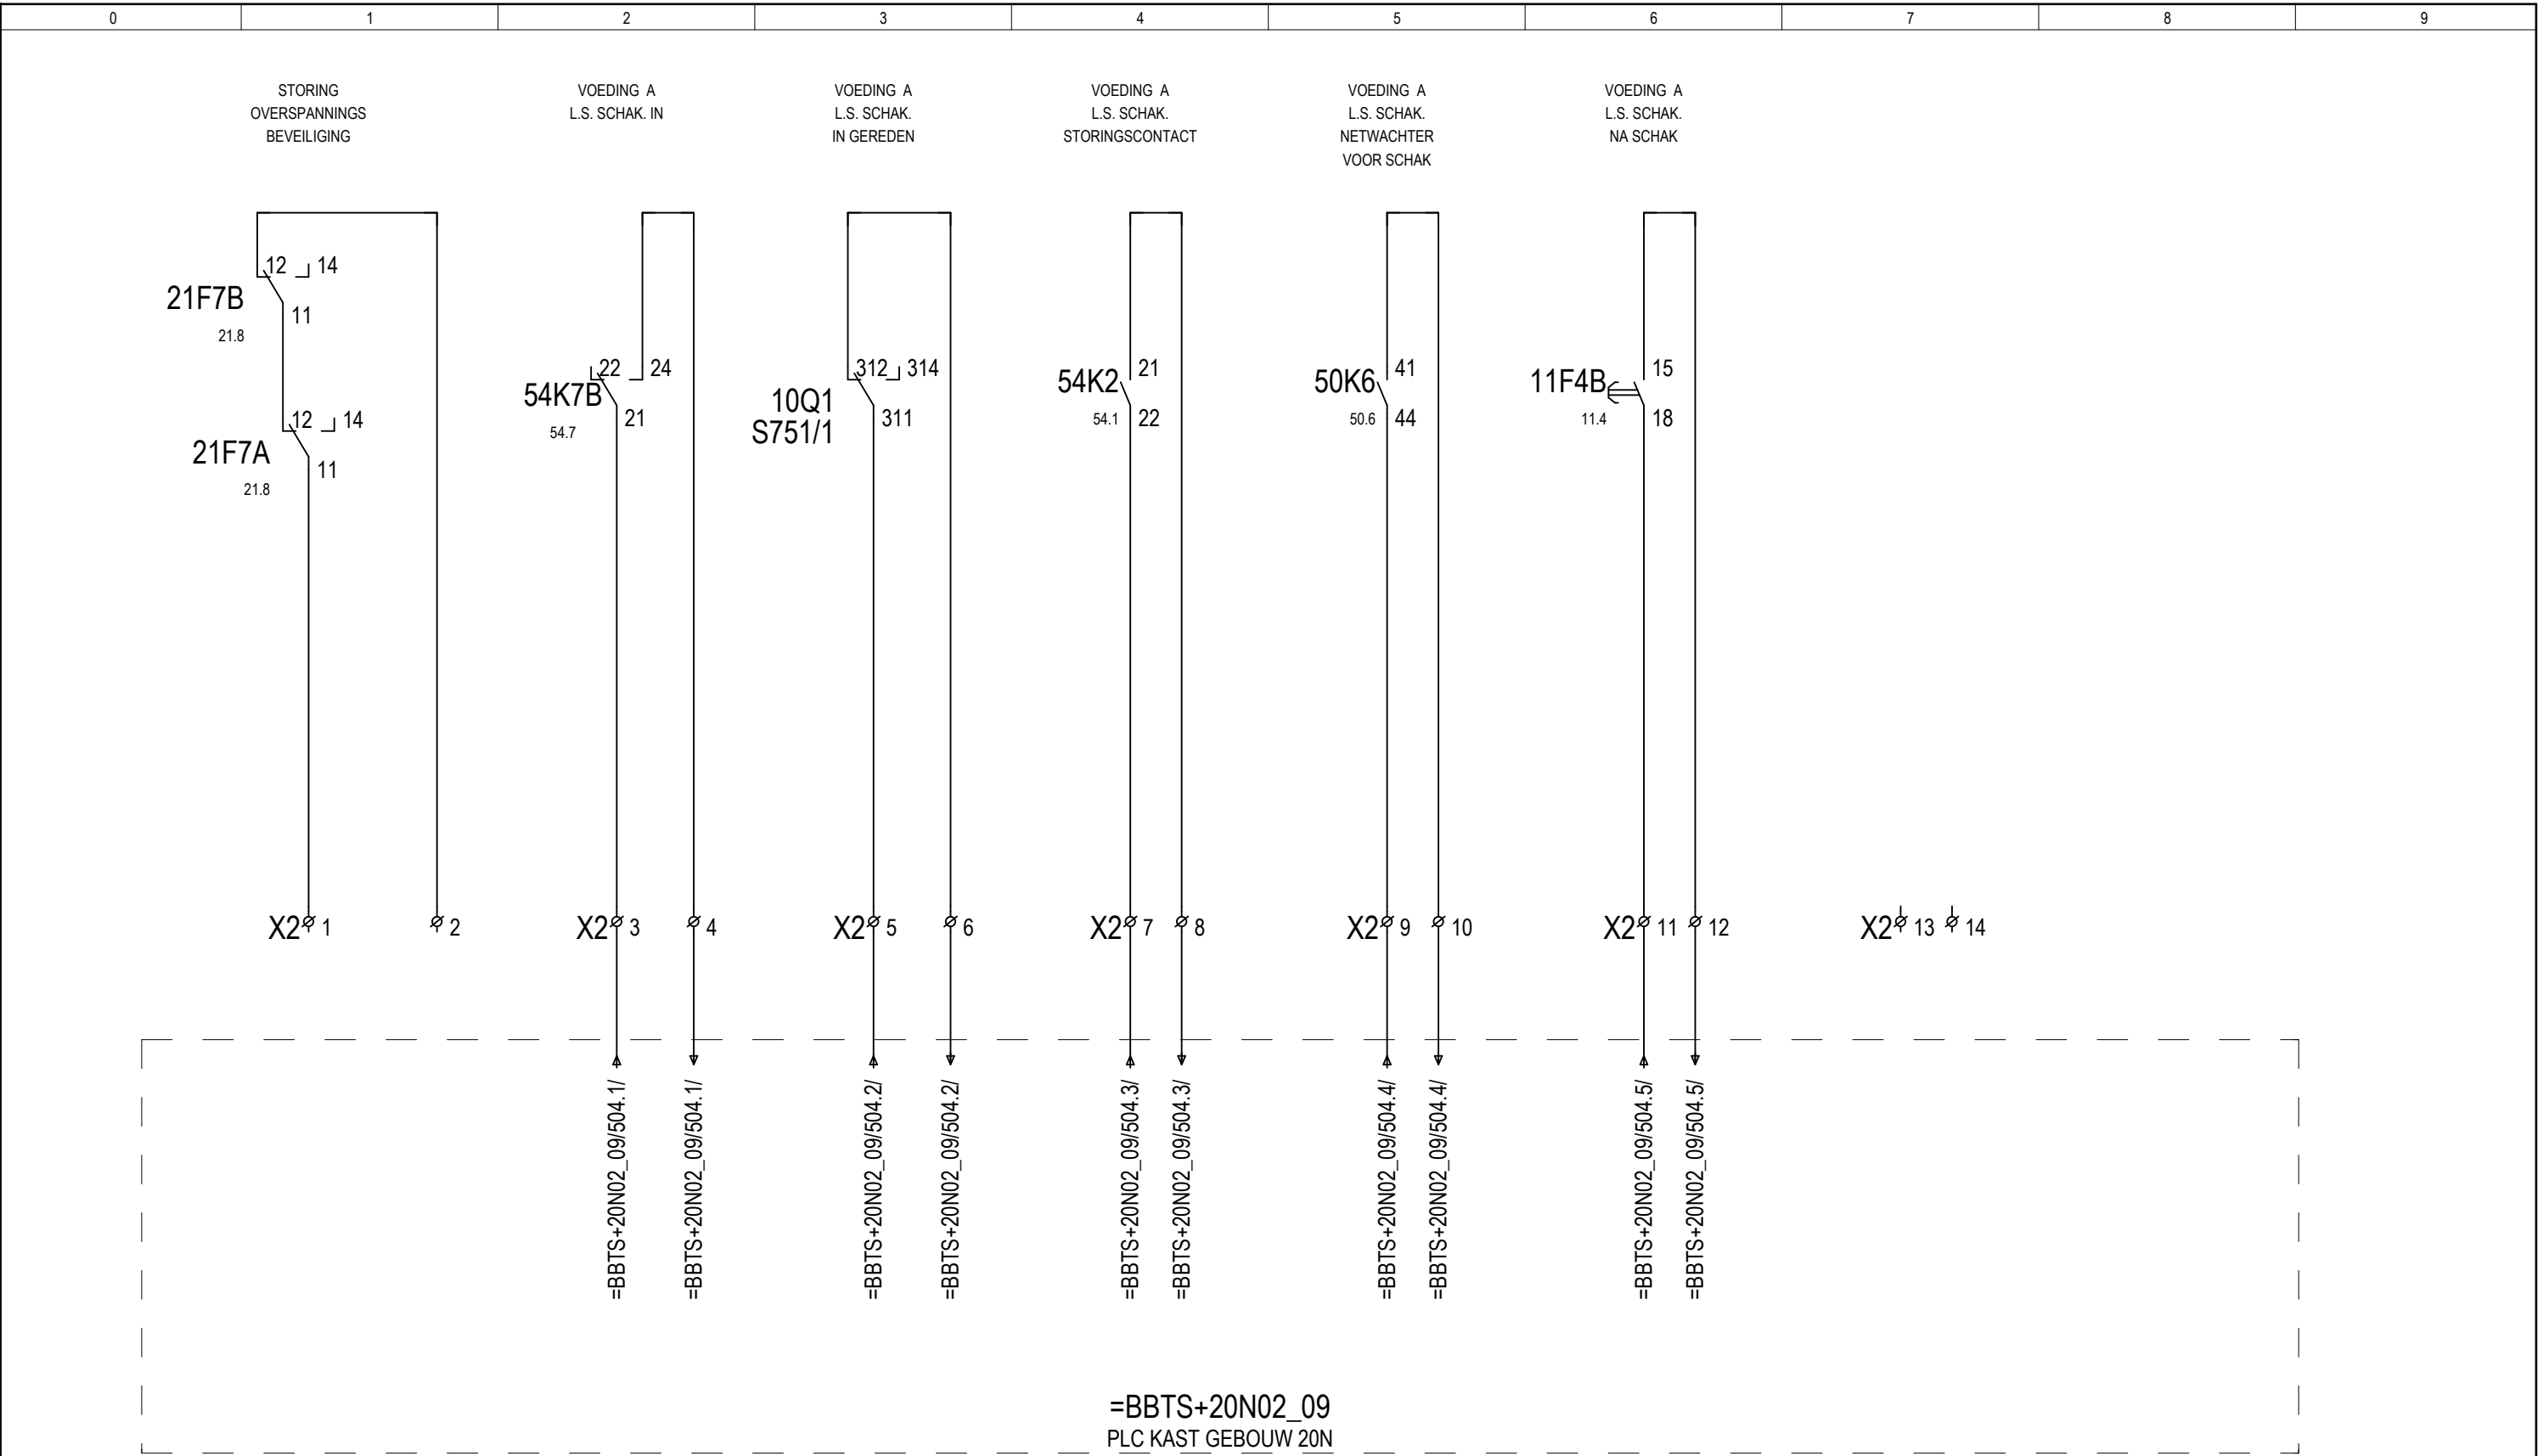

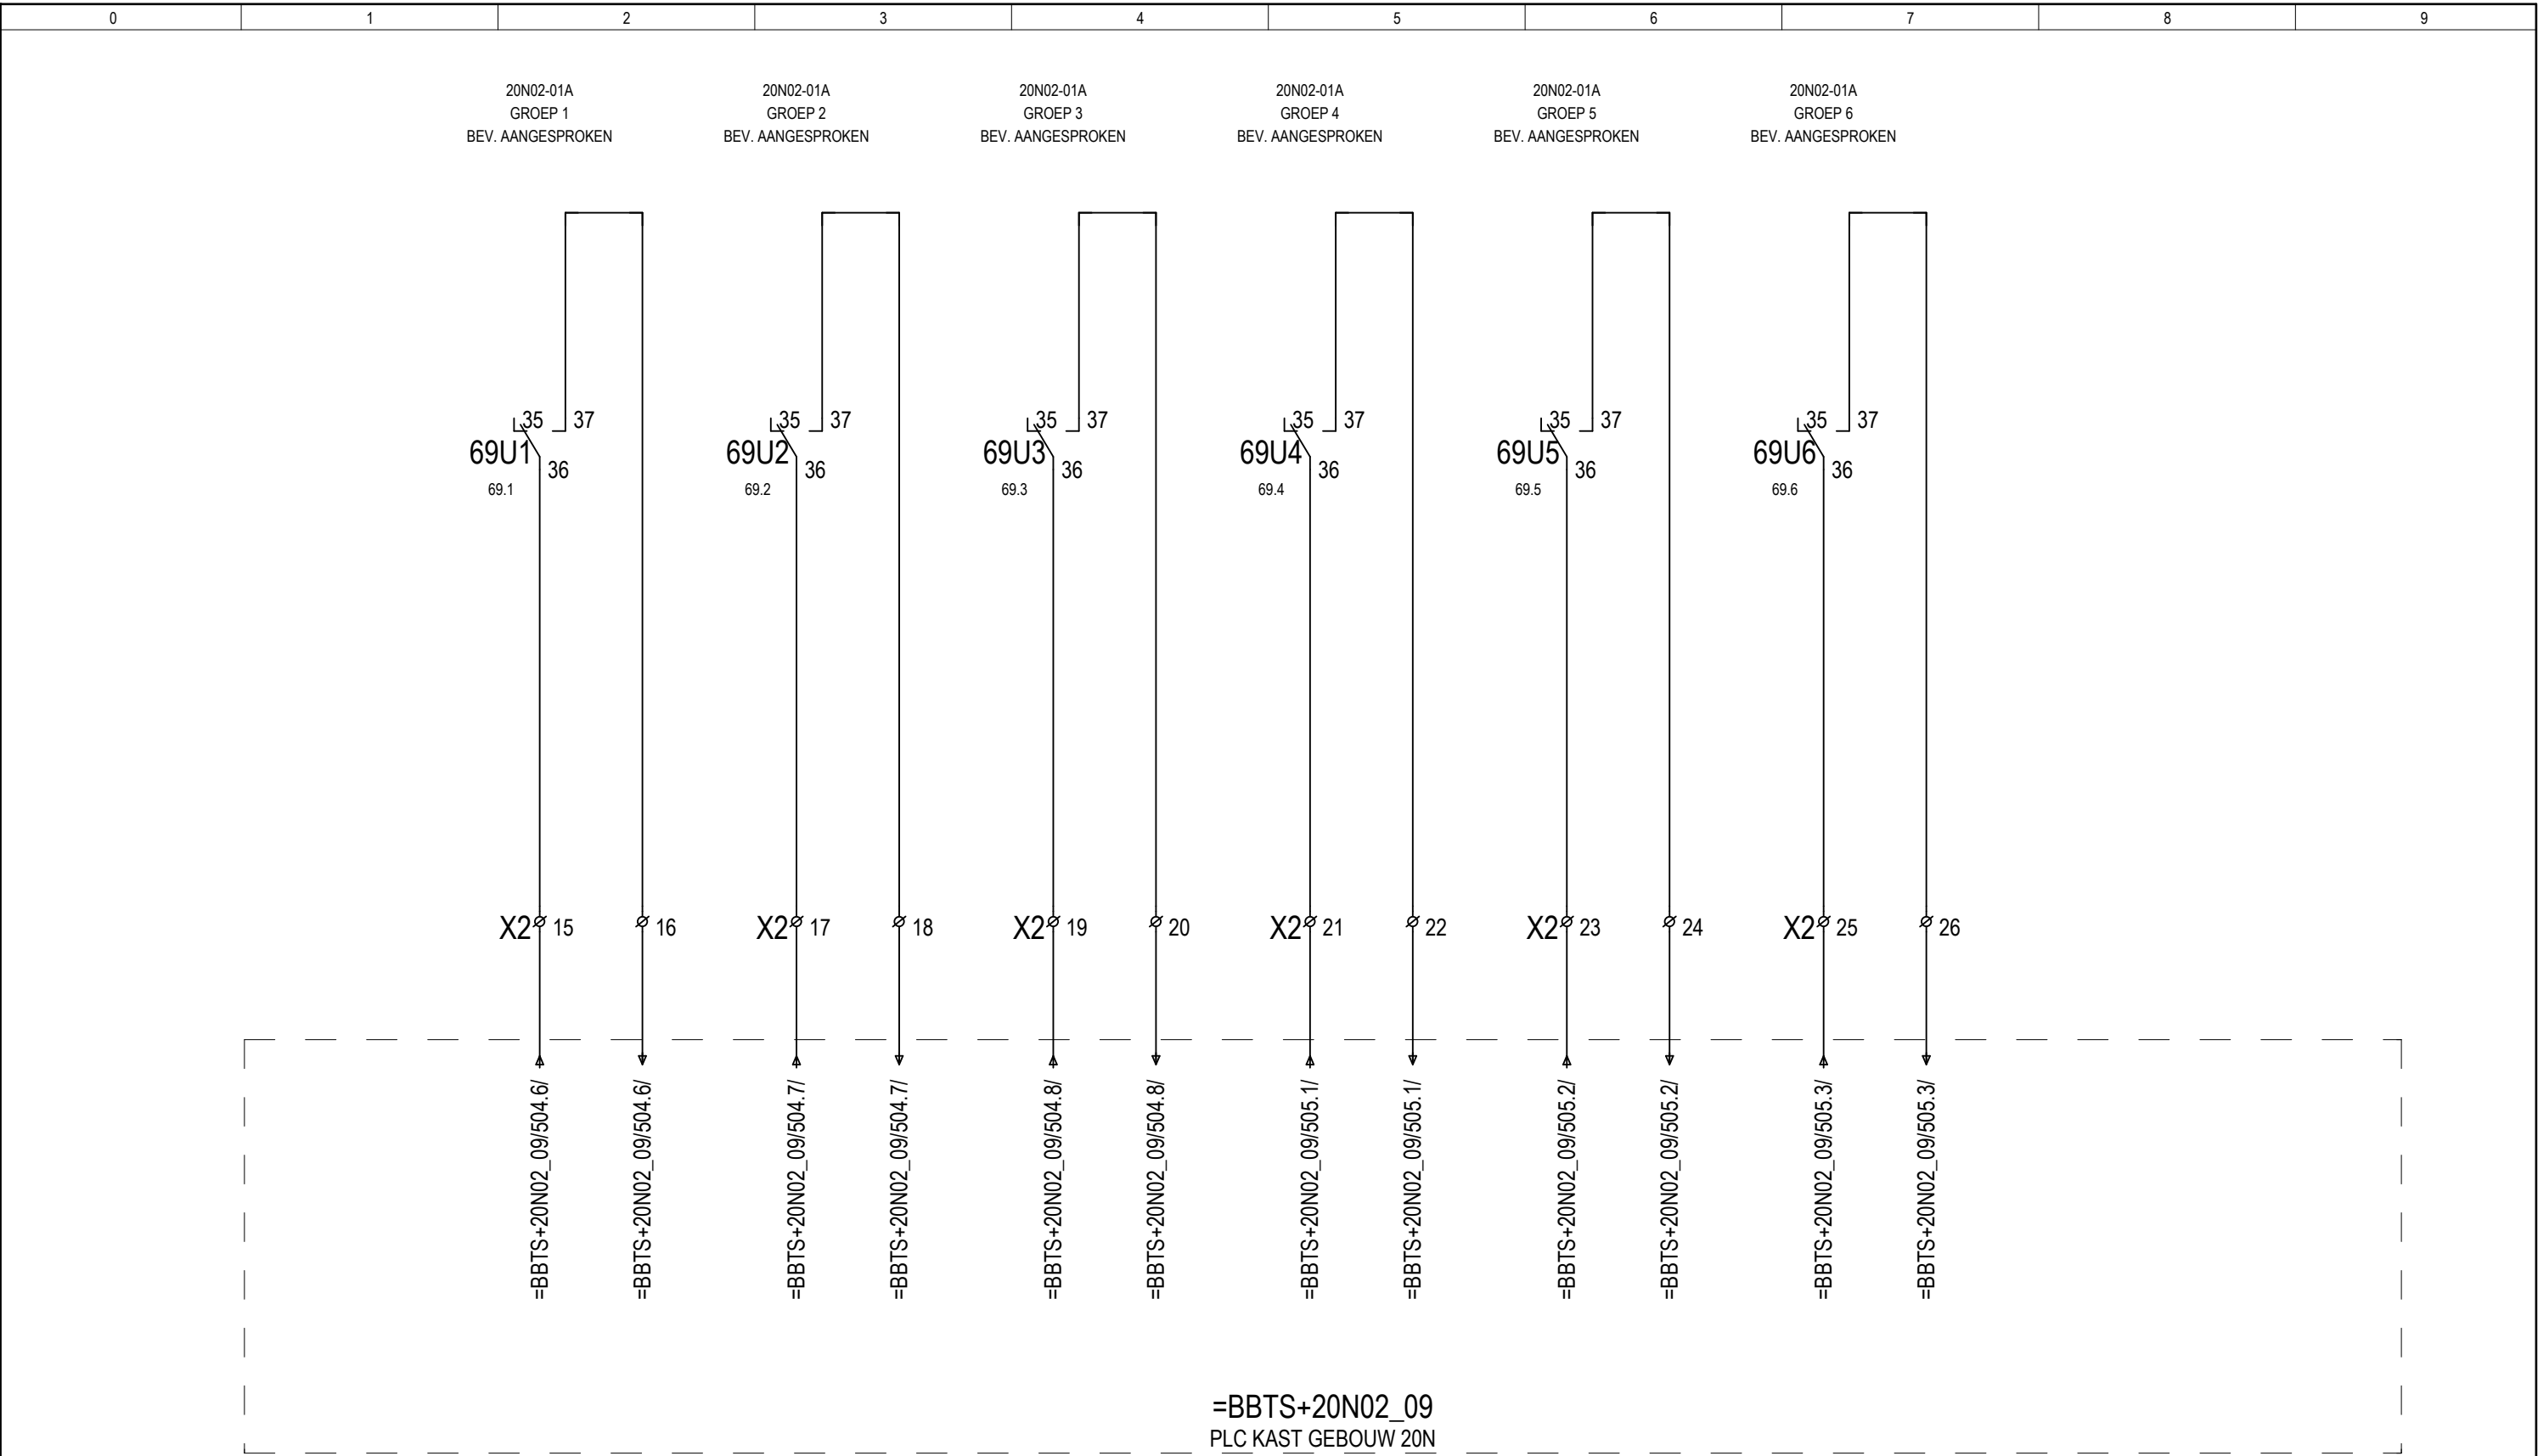


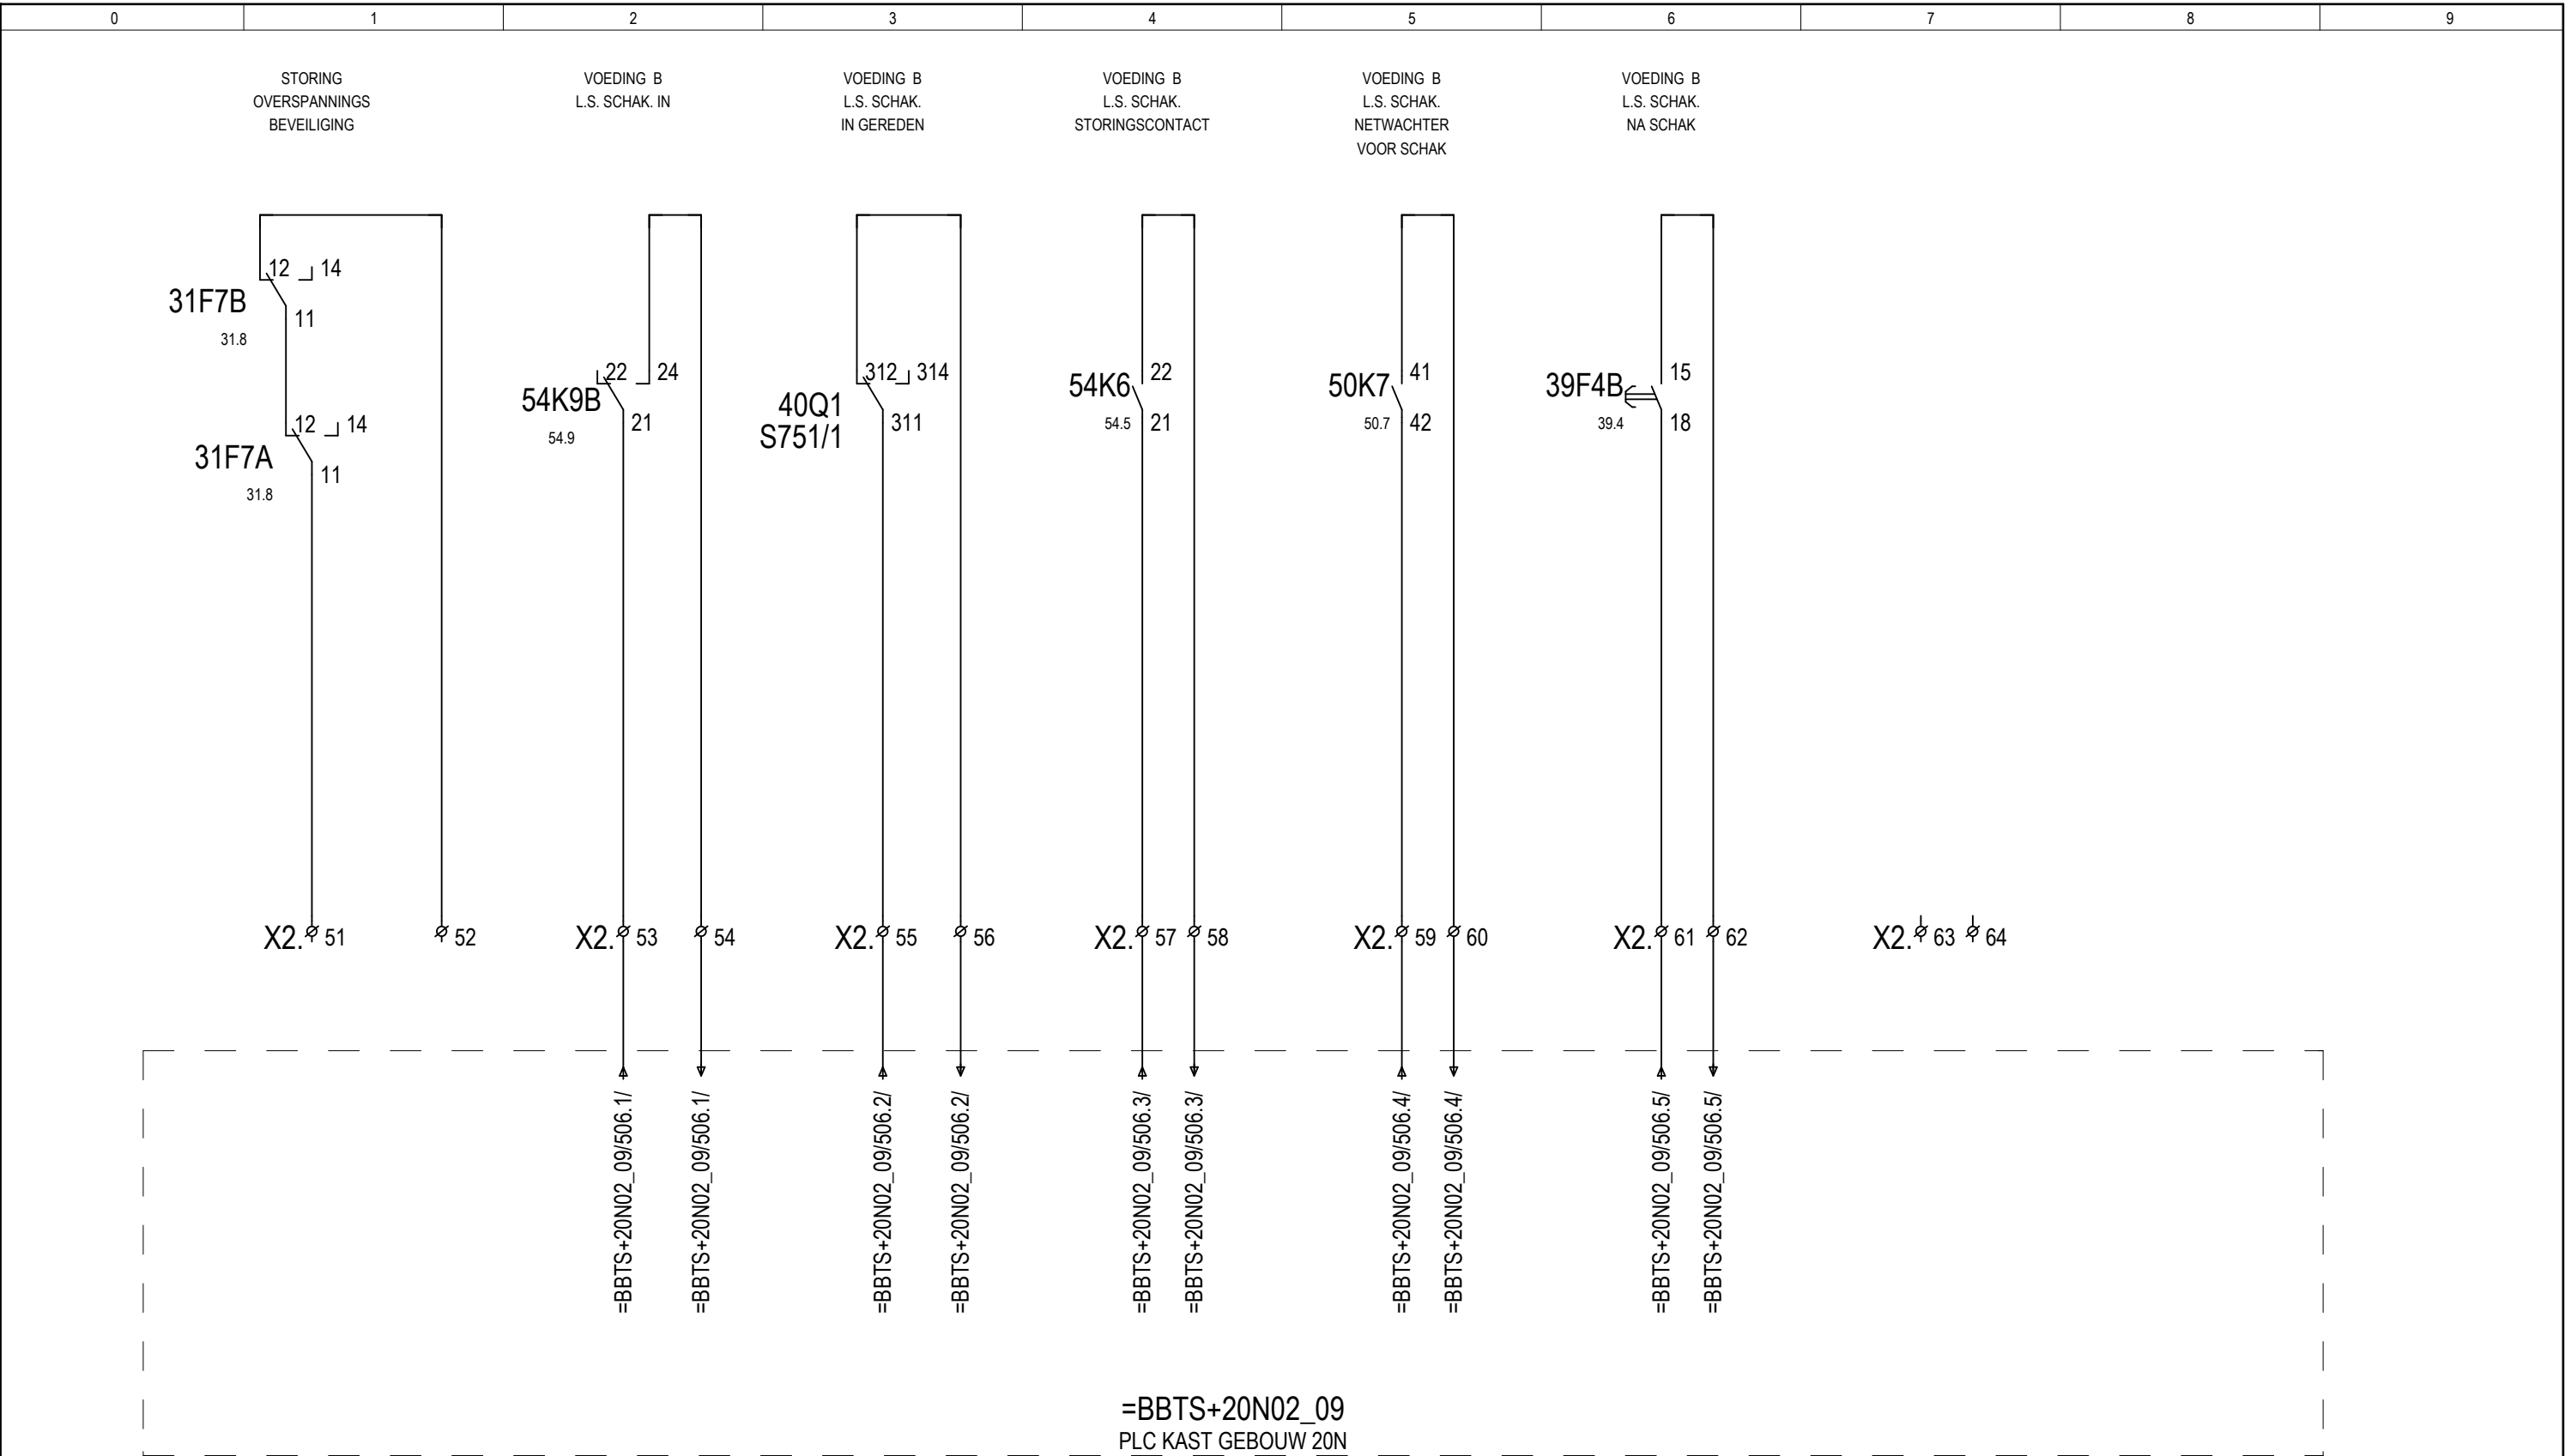


20N02-01B
GROEP 7
BEV. AANGESPROKEN



=BBTS+20N02_09
PLC KAST GEBOUW 20N

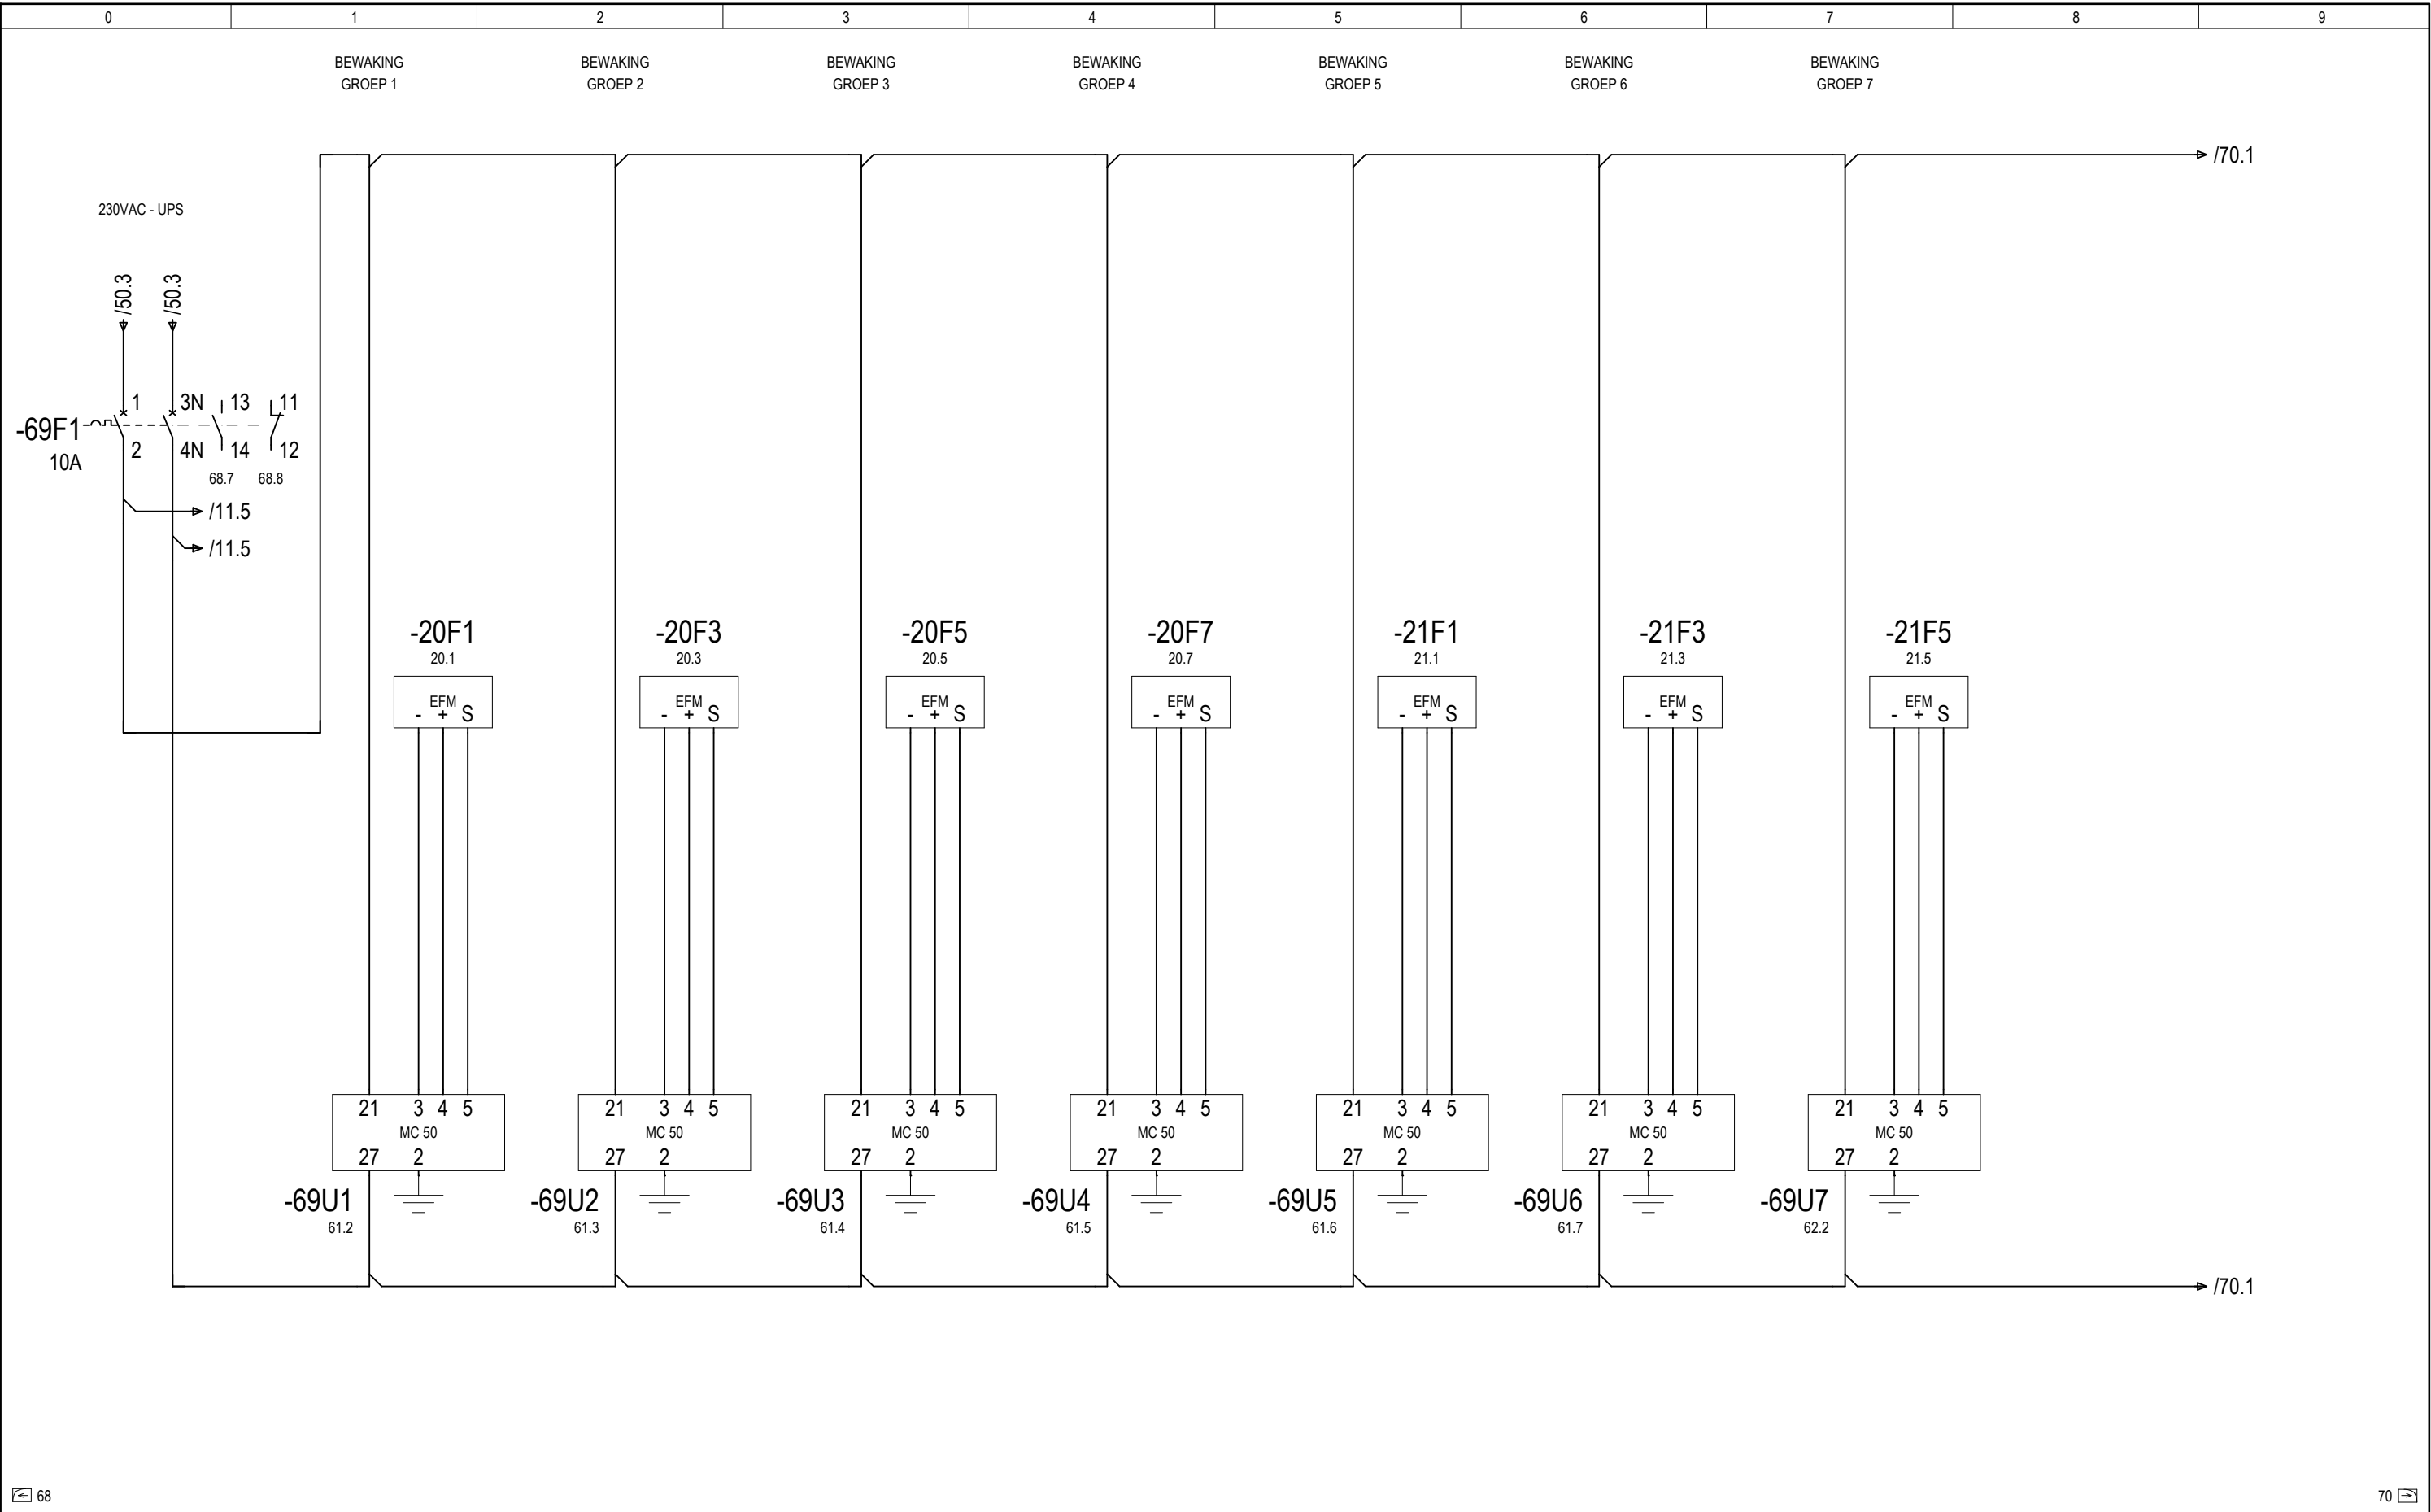

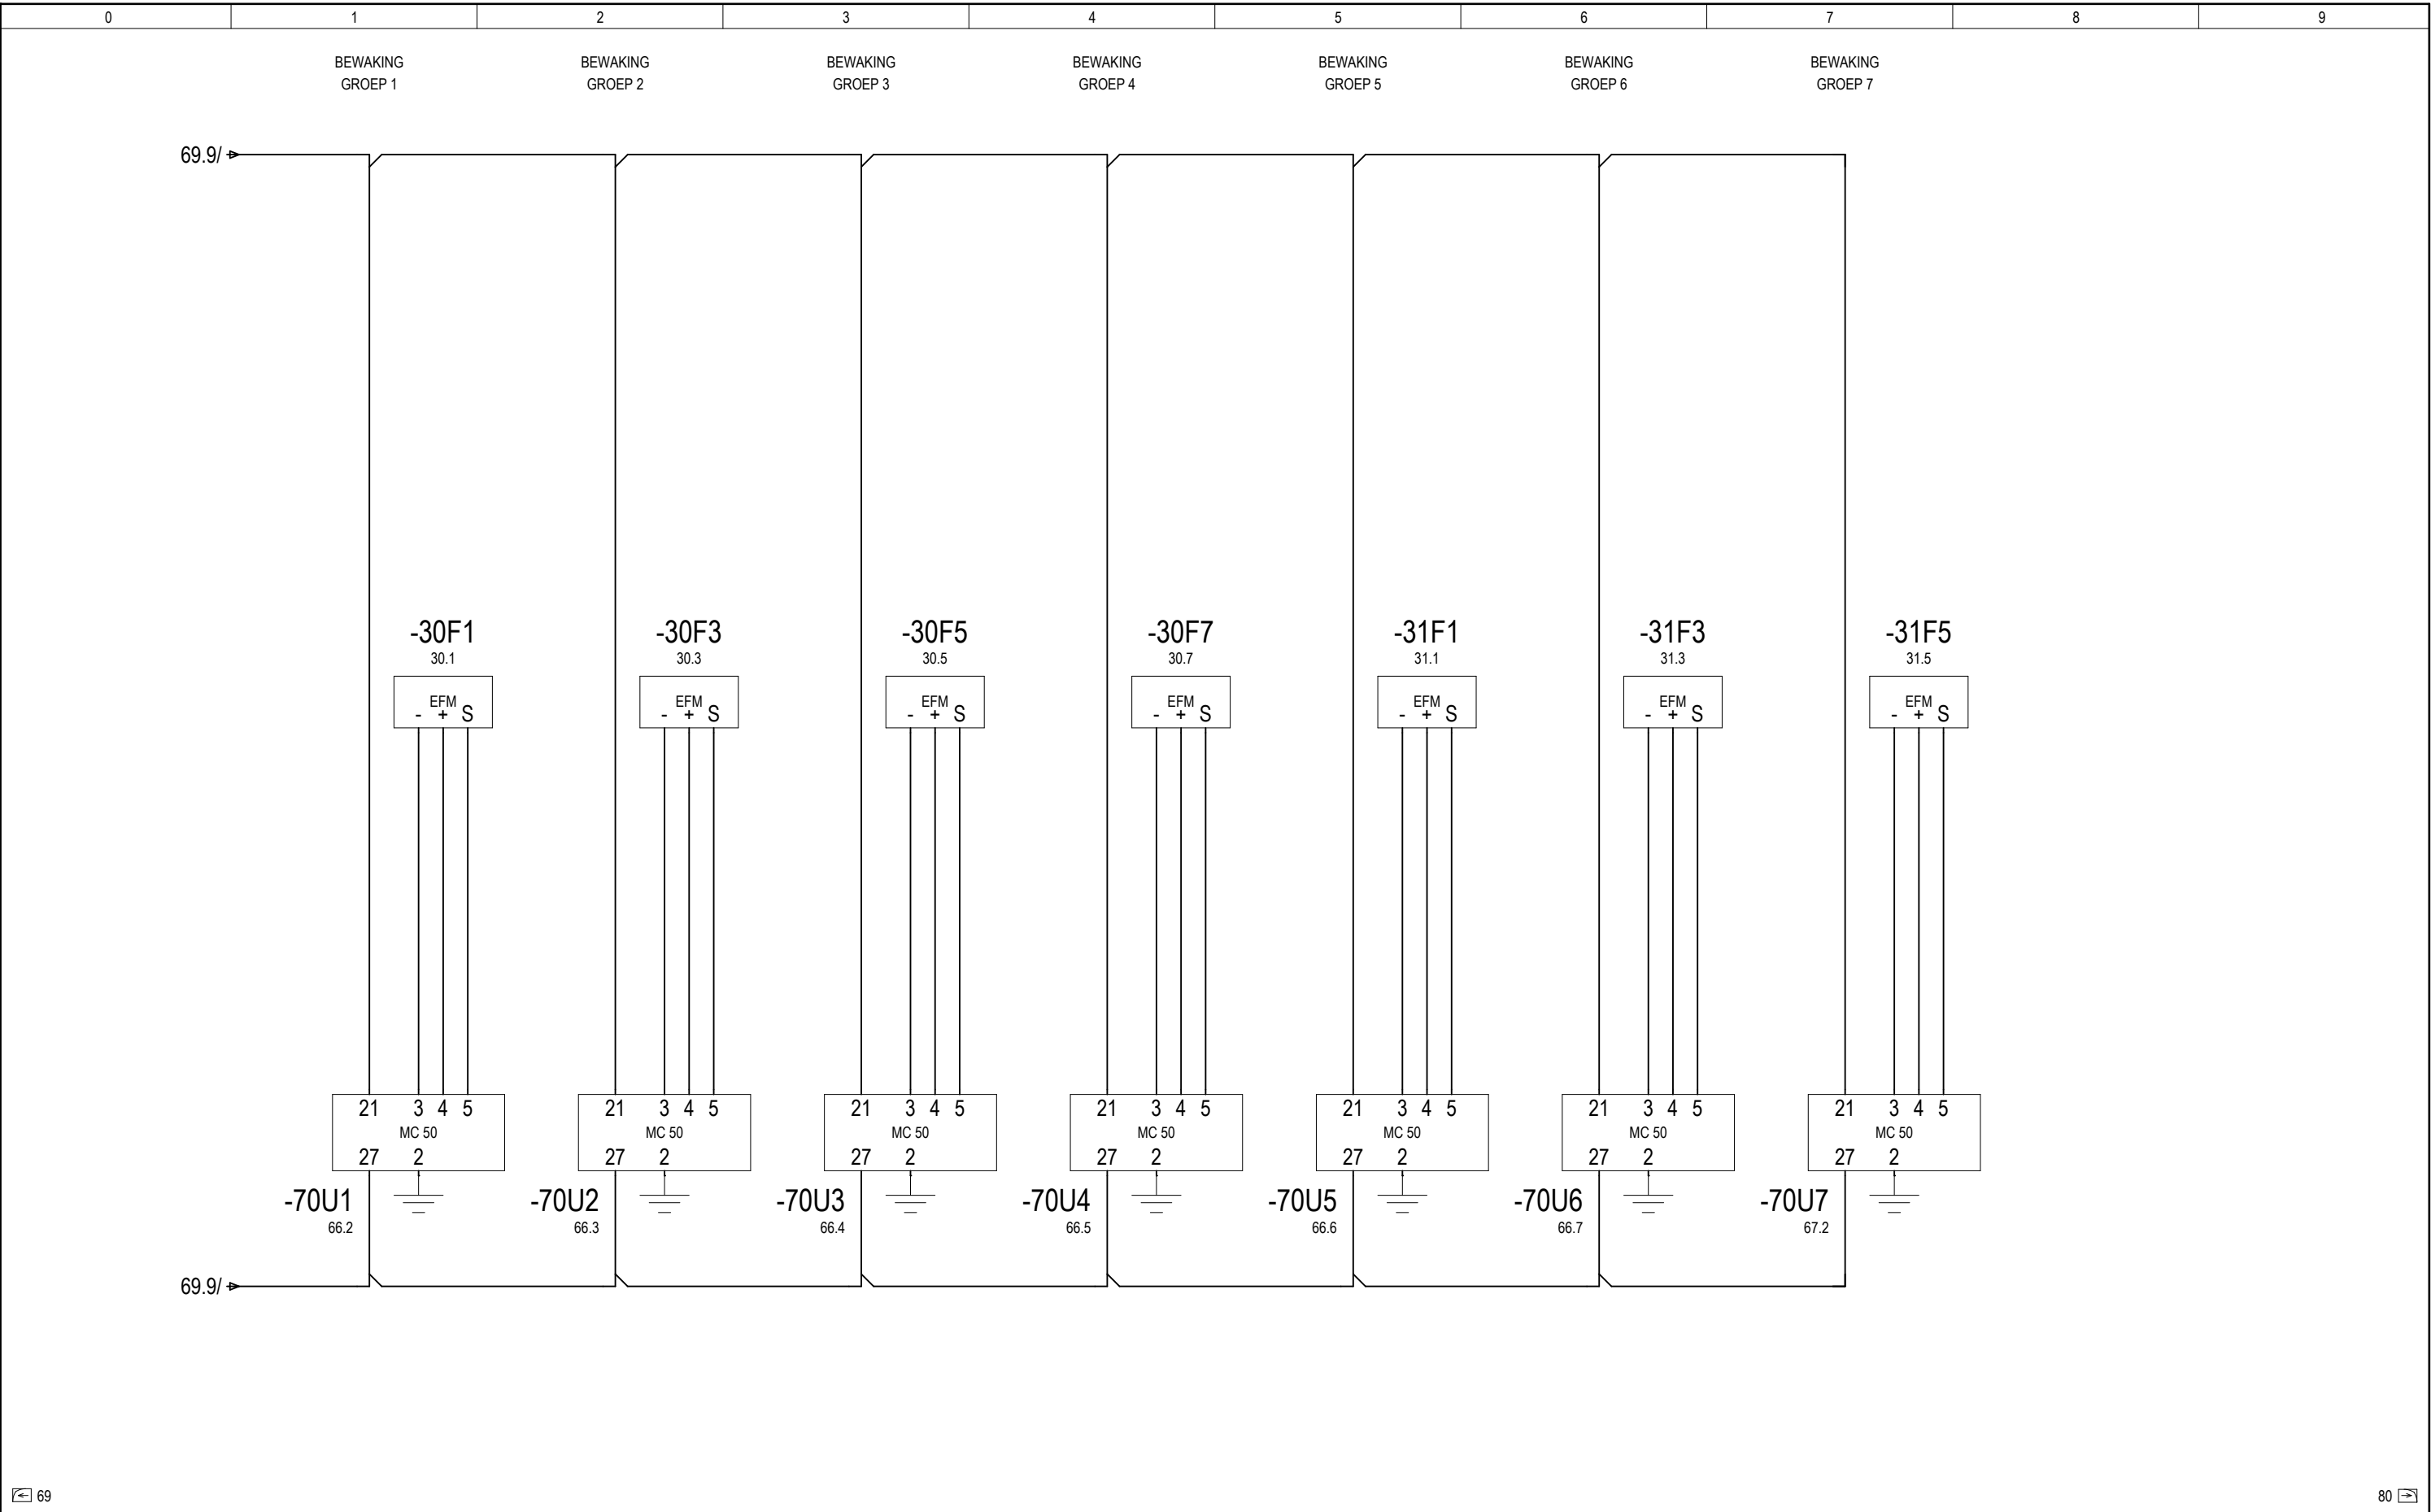

83