




Bovenaanzicht  
SCHAAL 1 : 500



Bovenaanzicht  
SCHAAL 1 : 500

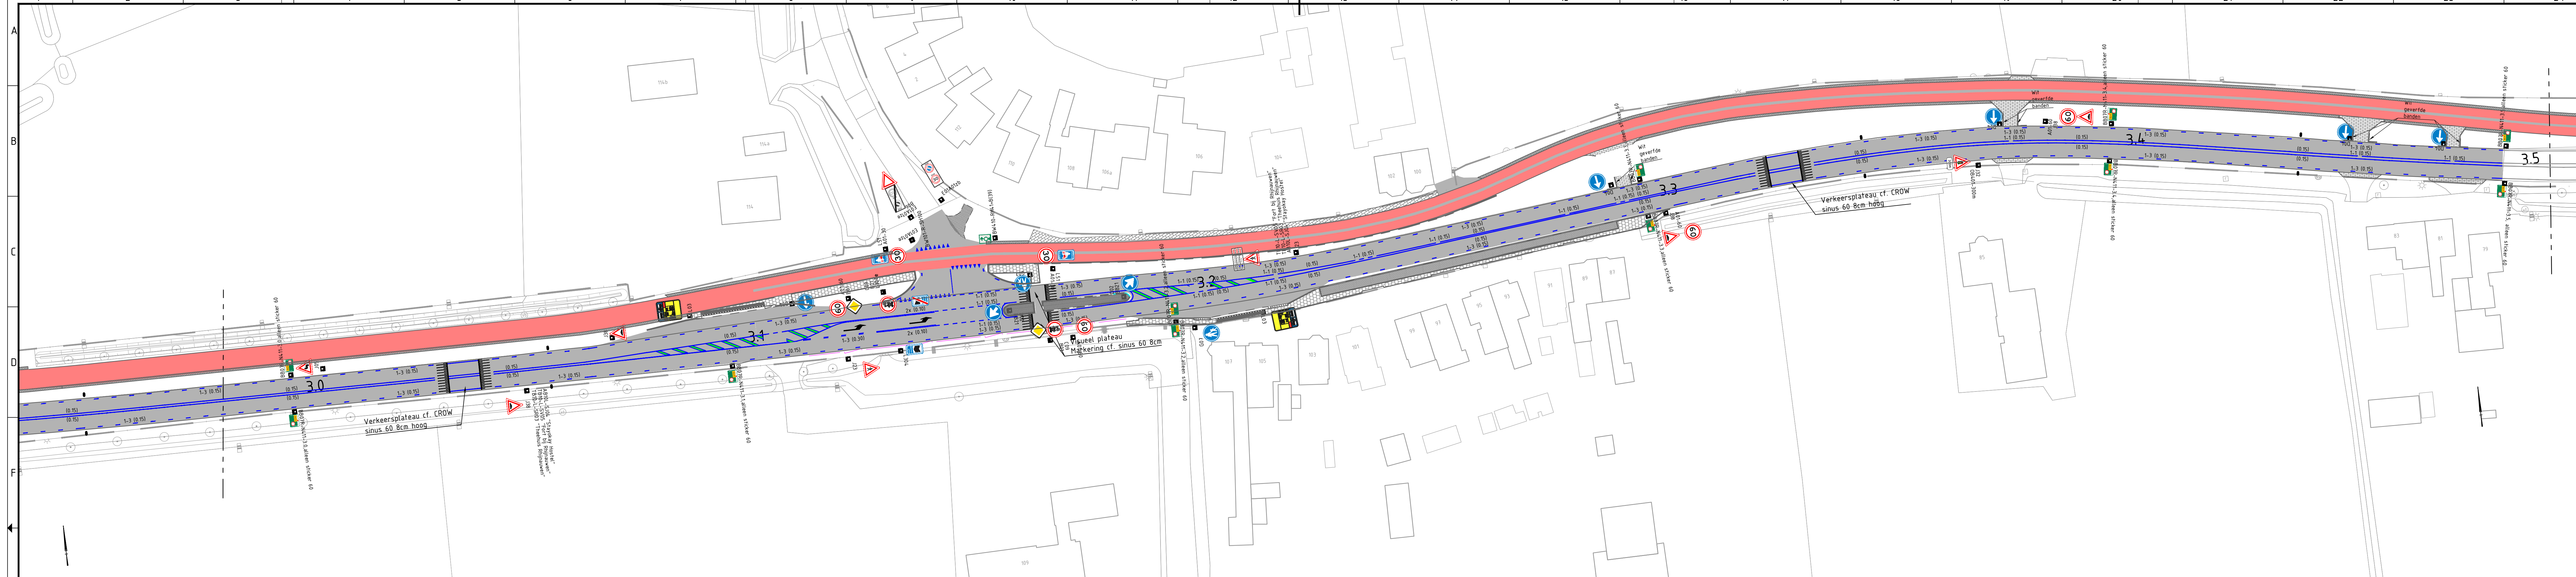

Bovenaanzicht  
SCHAAL 1 : 500

### Legenda

- Anti-parkkeerhekwerk
- Wildraster
- Houten gleiderail Rondino Guardrail GRP-2M N2 W3 met motorschild
- Houten slagboom
- Bestaand hekwerk
- Schapehek natuurspeeluin
- Hekwerk
- Afastering paal met staaldraad


### Legenda

Buitenzijde vlakmarkering uitgevoerd in thermoplast, binnenzijde wegeverf

•• Alle figuratie altijd 3mm thermoplast ••

- Sprayplast markering, dikte 1,5mm, breedte zie tekening
- Thermoplast markering, dikte 3,0mm, breedte zie tekening
- Weggeverf
- Zwart-wit geverfde band
- Wit geverfde band

### Situatie/bladindeling

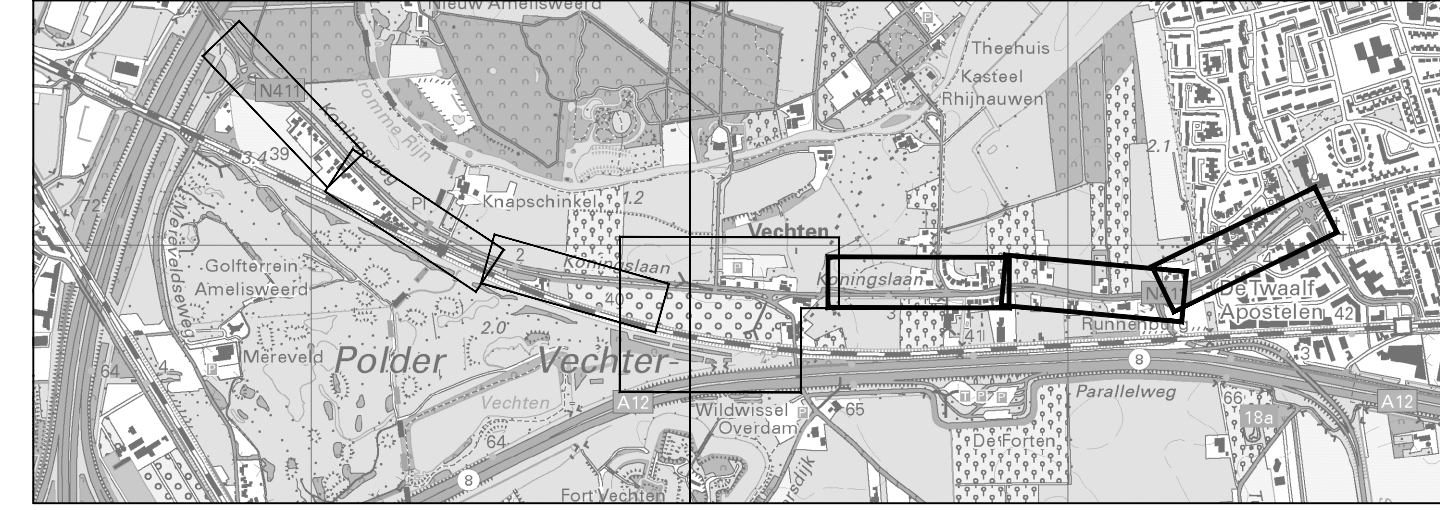

|                             |  |           |  |           |  |
|-----------------------------|--|-----------|--|-----------|--|

|                                         |  |          |  |
|-----------------------------------------|--|----------|--|
| provincie Utrecht                       |  | MOURIK   |  |
| ENGINEERING & UITVOERING MAATREGELN N41 |  | As-Built |  |
| Markering, Bebording, Bebakening        |  | 2.0      |  |
| As-Built                                |  | 2.0      |  |
| P14420006-TEK-MBB-AB-SIT-003            |  | 2.0      |  |