
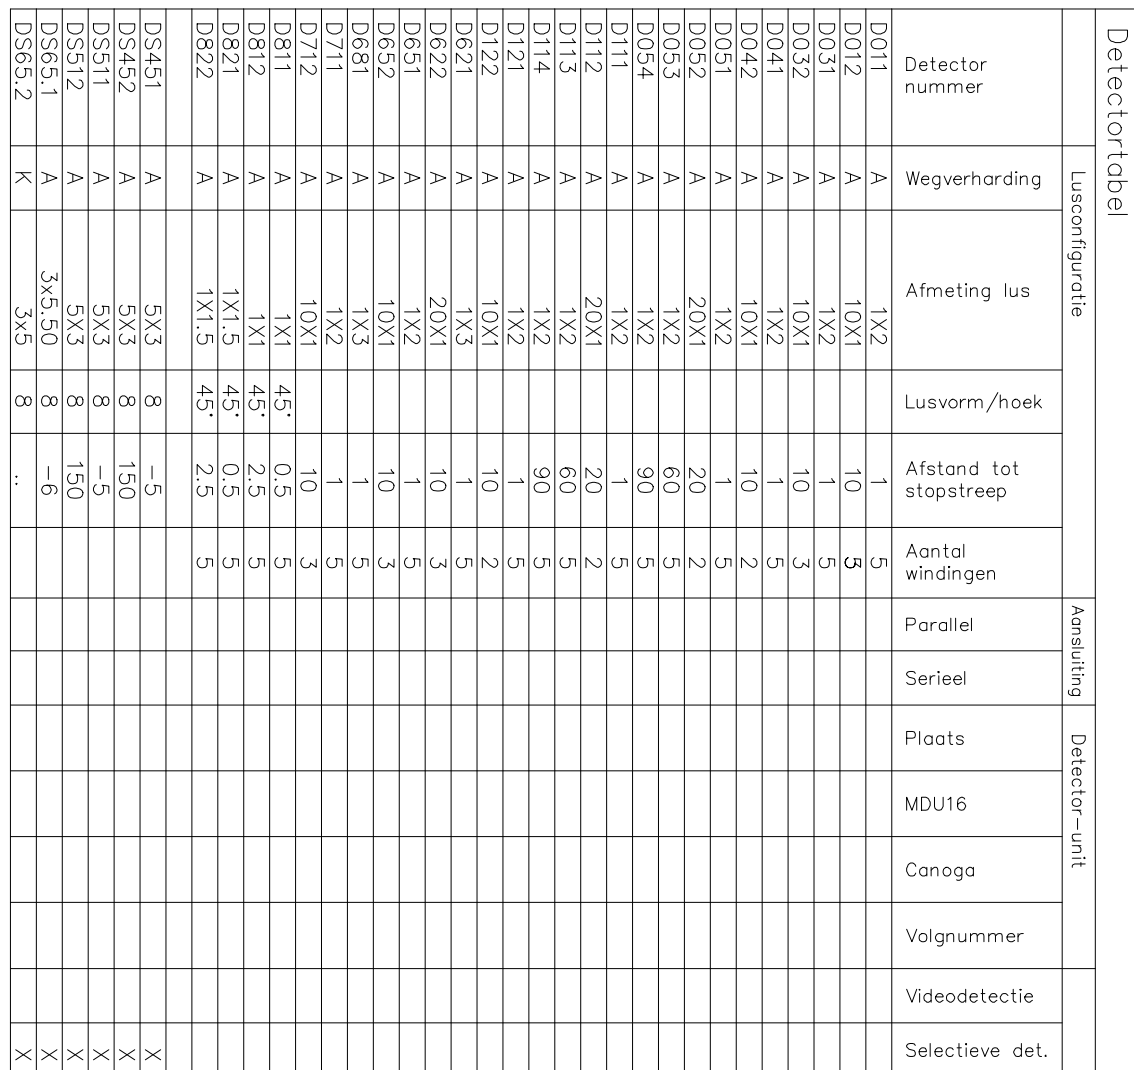


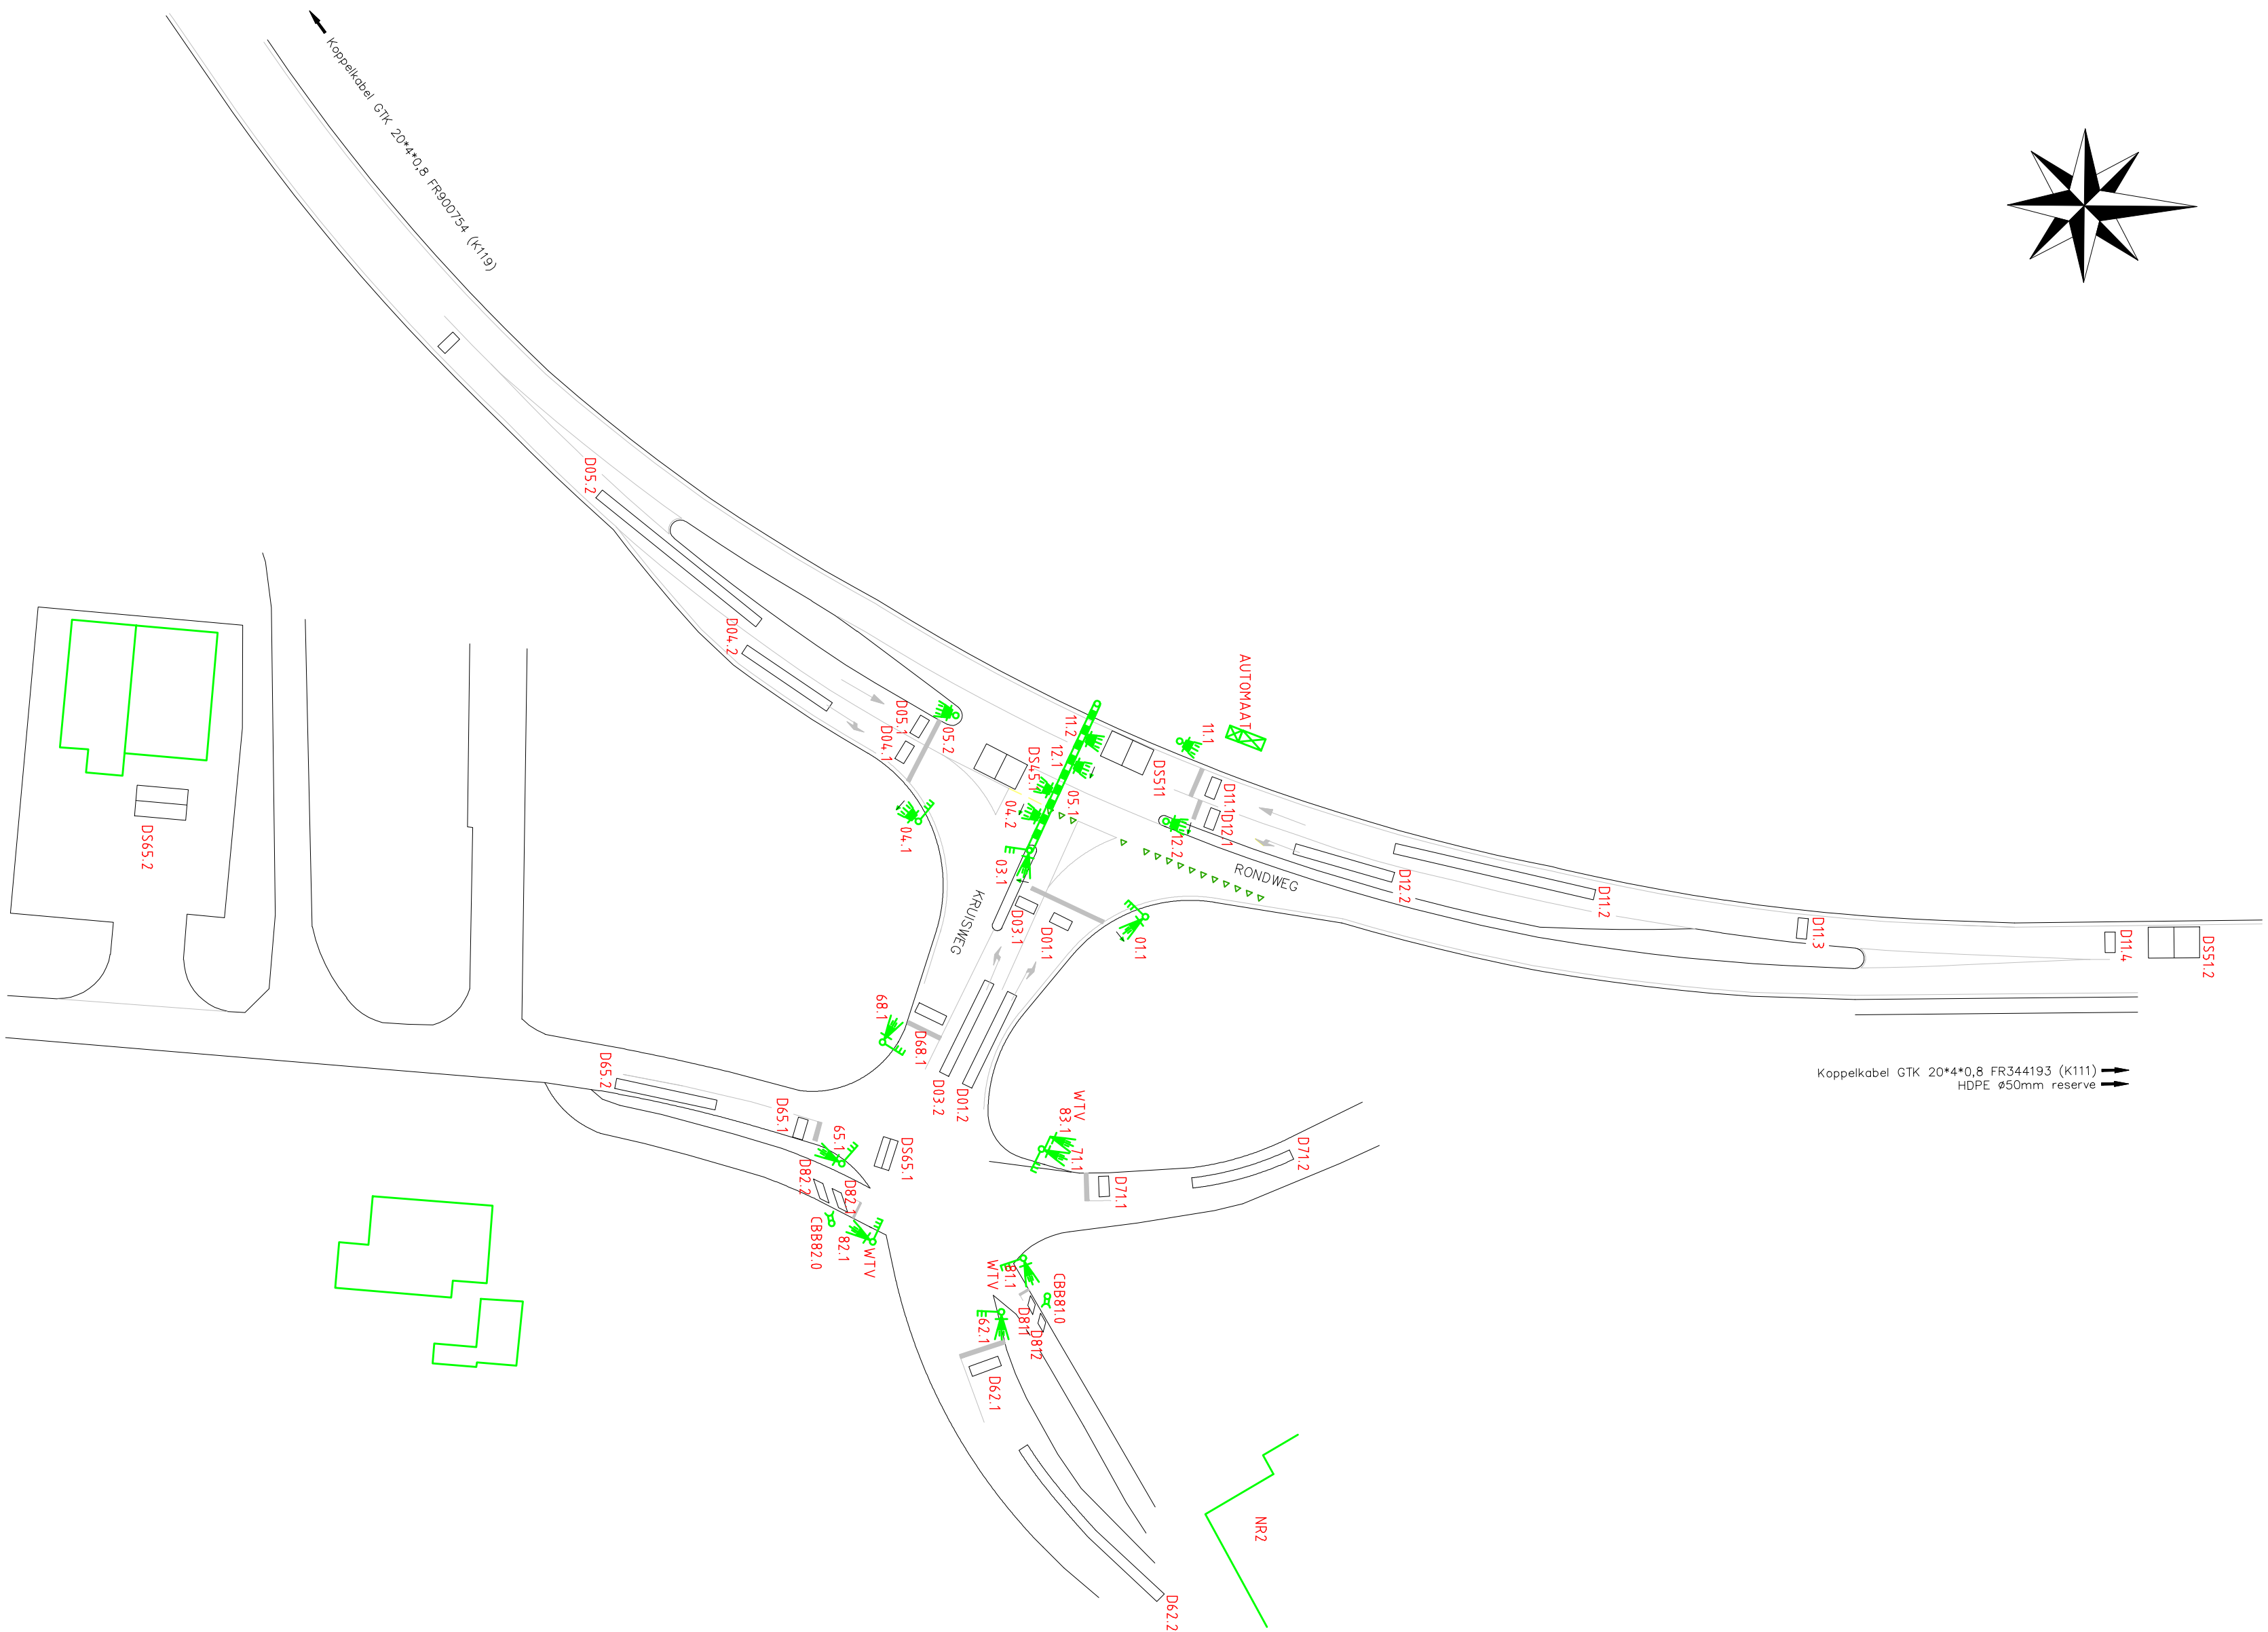

HIG	13-06-2006		
Uitg	Gewijzigd	Gecontroleerd	Datum
			Omschrijving

Becontr.:		Uitgave	Schaal
Aantal bladen:			1:500

Vialis
Vialis Infratechniek b.v.
Molensstraat 14
1034 60 97 51
1034 60 97 51
AS-BUILT

C:\TEKENBUREAU GERT VAN DEN BRINK\VIALS\730137 HOUTEN\A-2010-730137.DW