

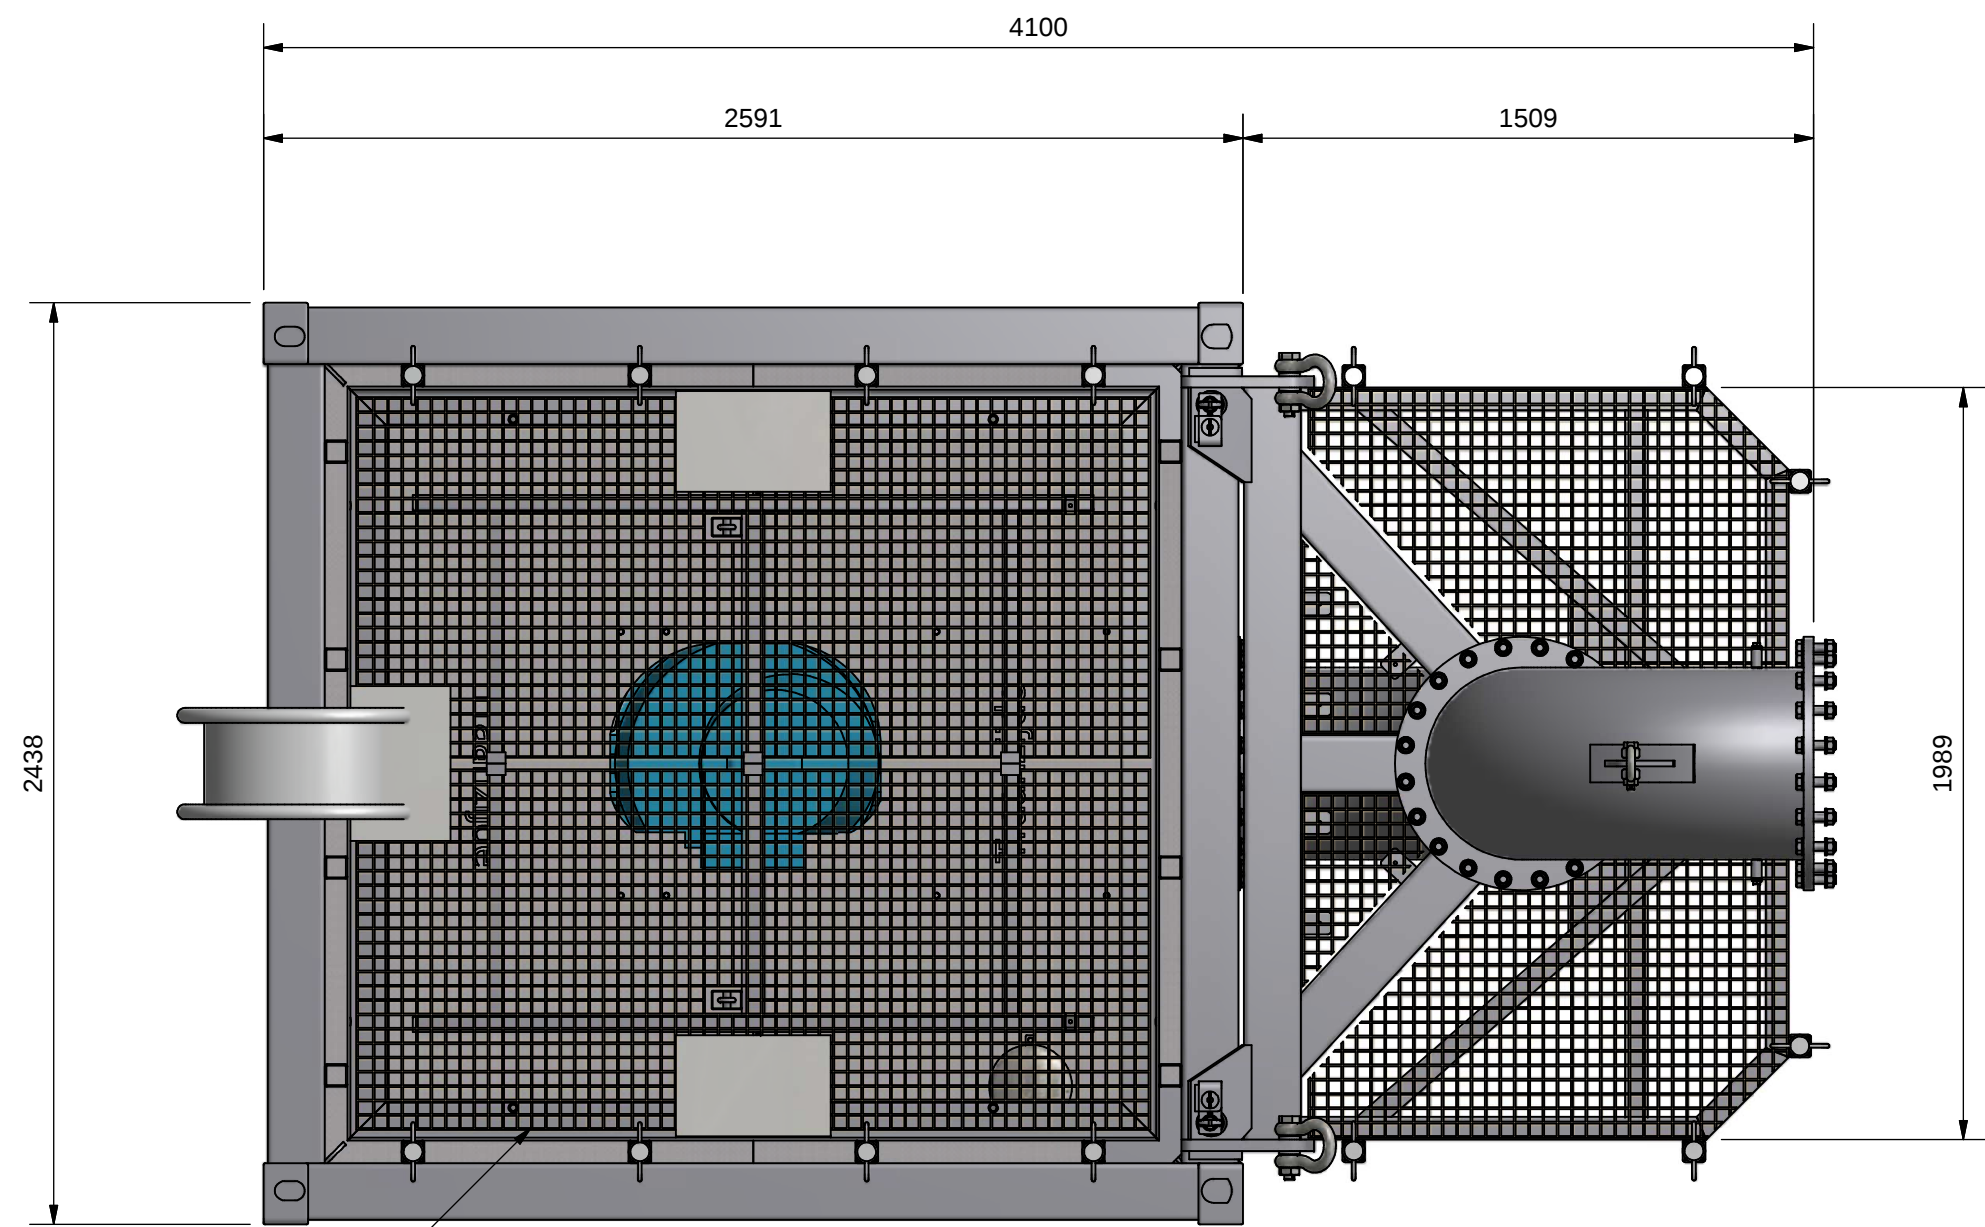


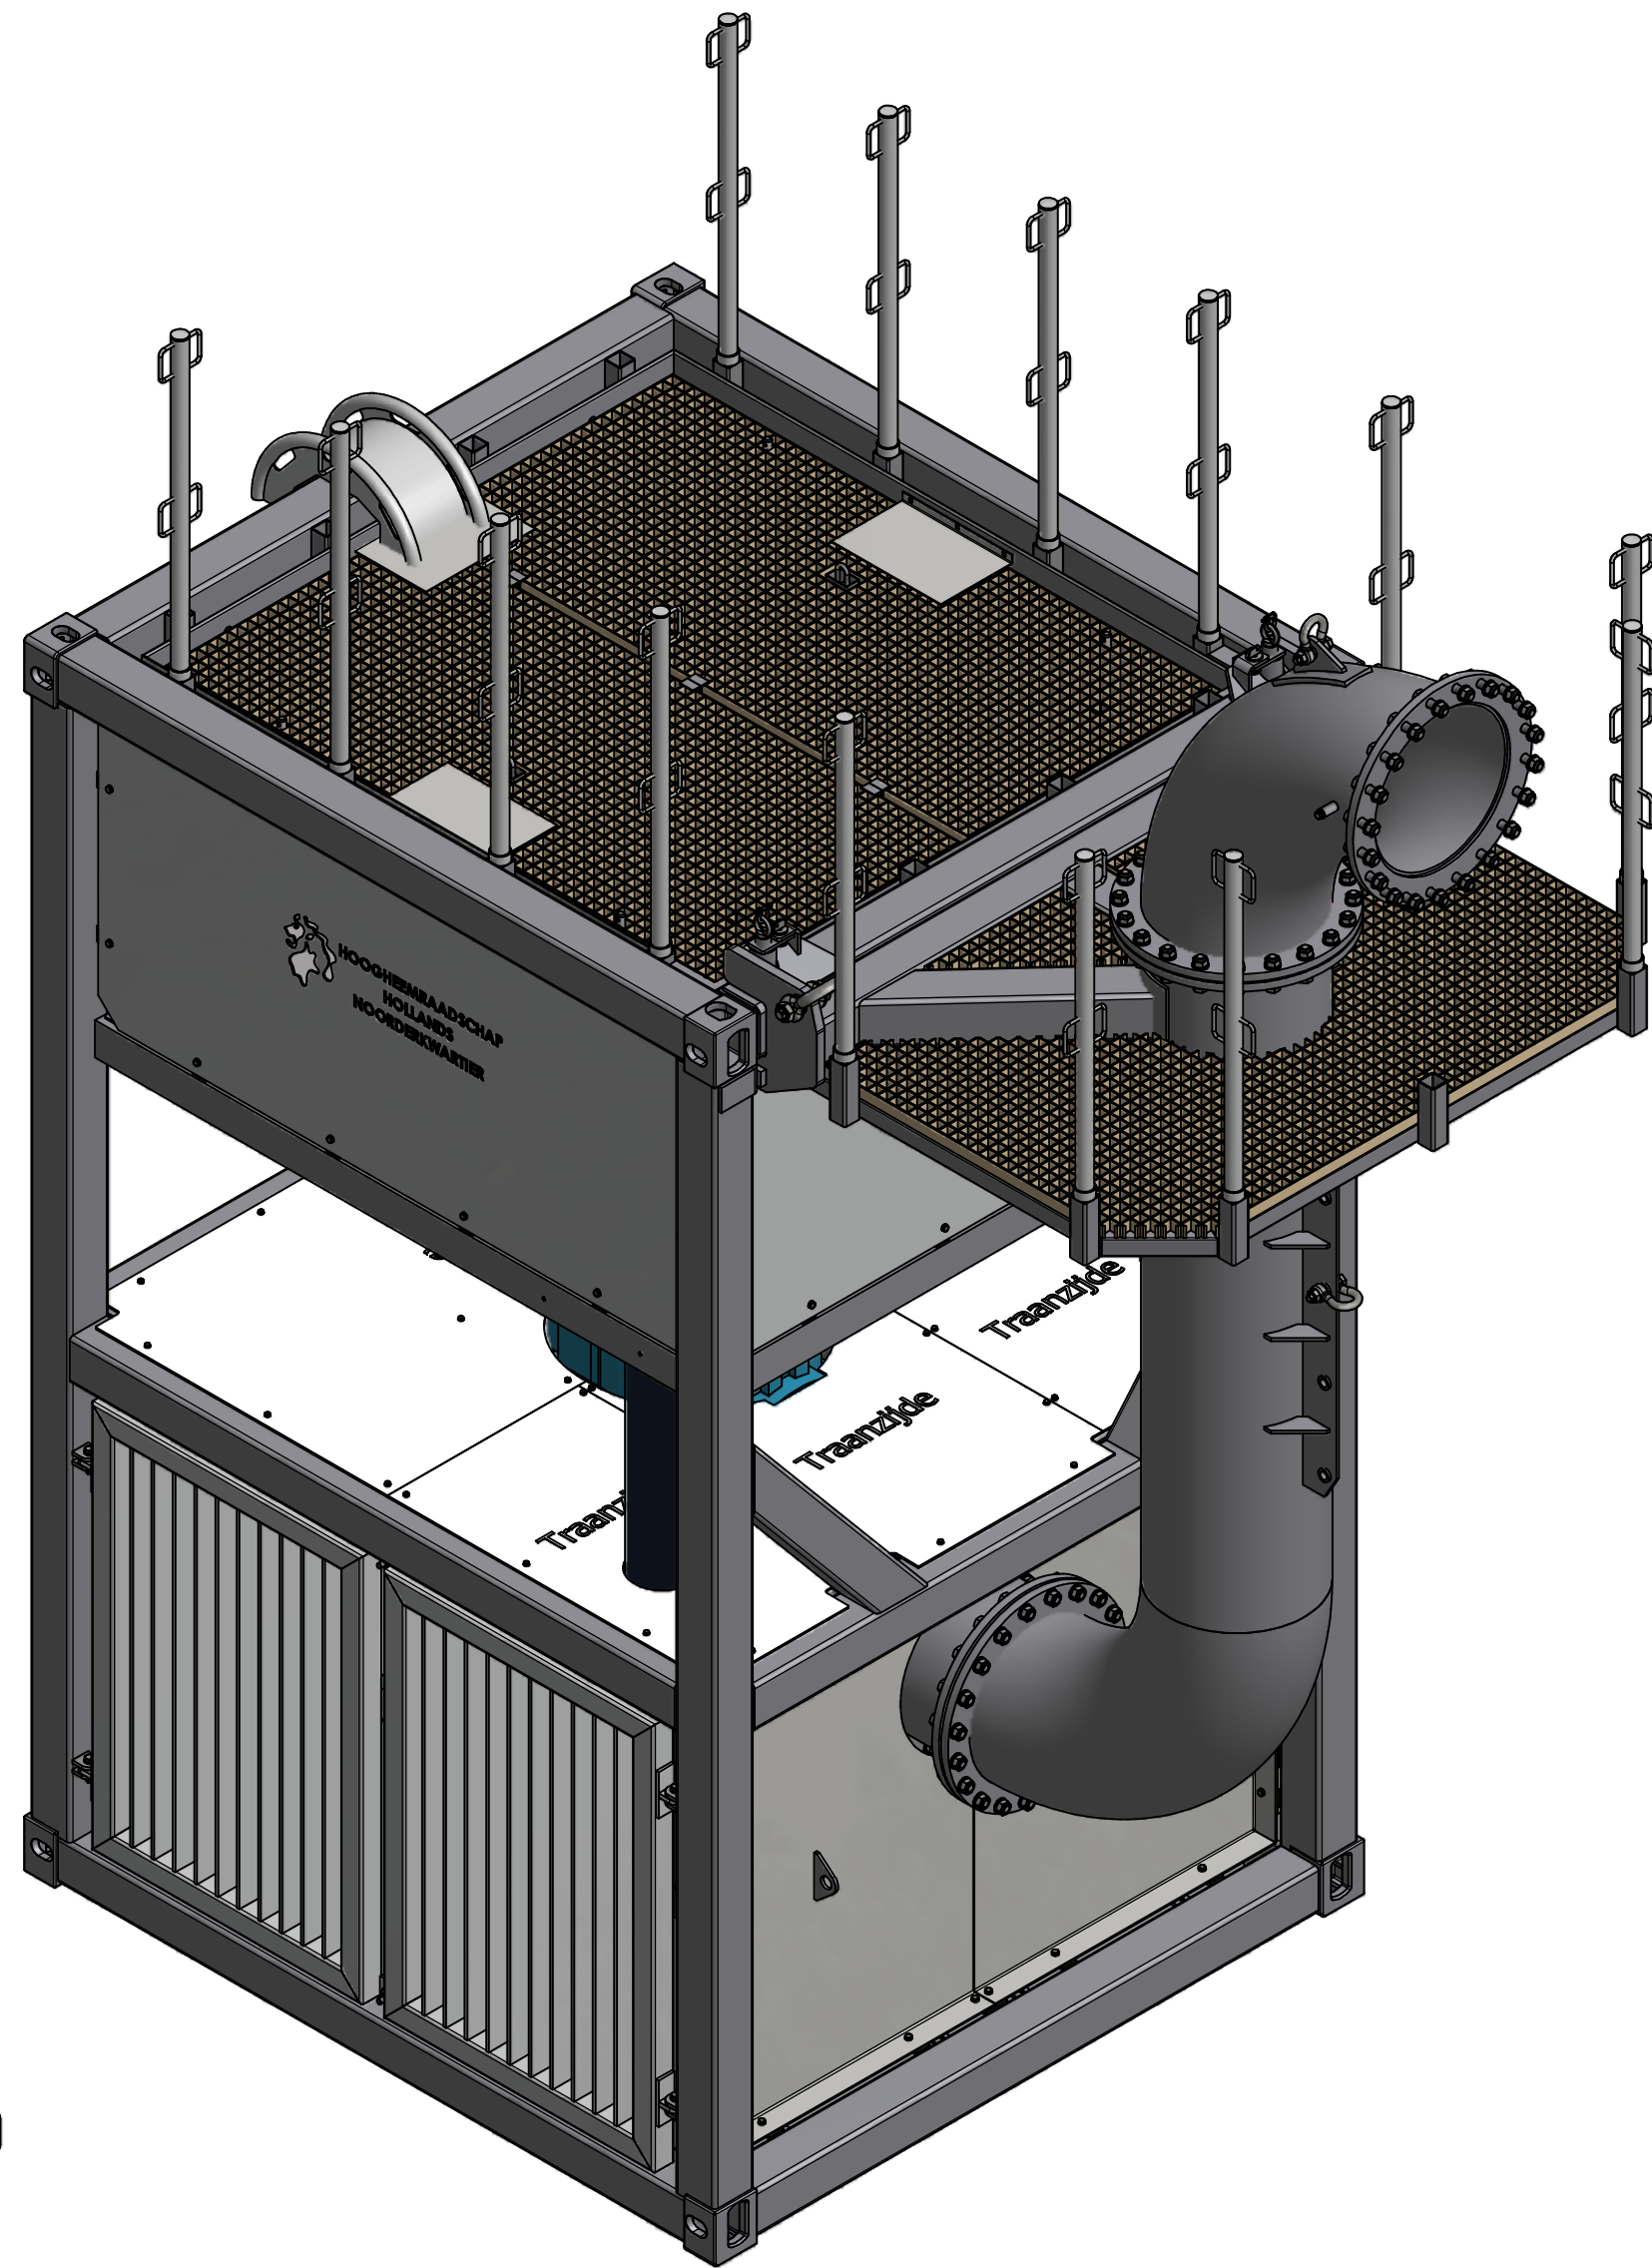

Uitneembaar bovenbordes
T.b.v. afscherming voedingskabels
Borging middels hangslot

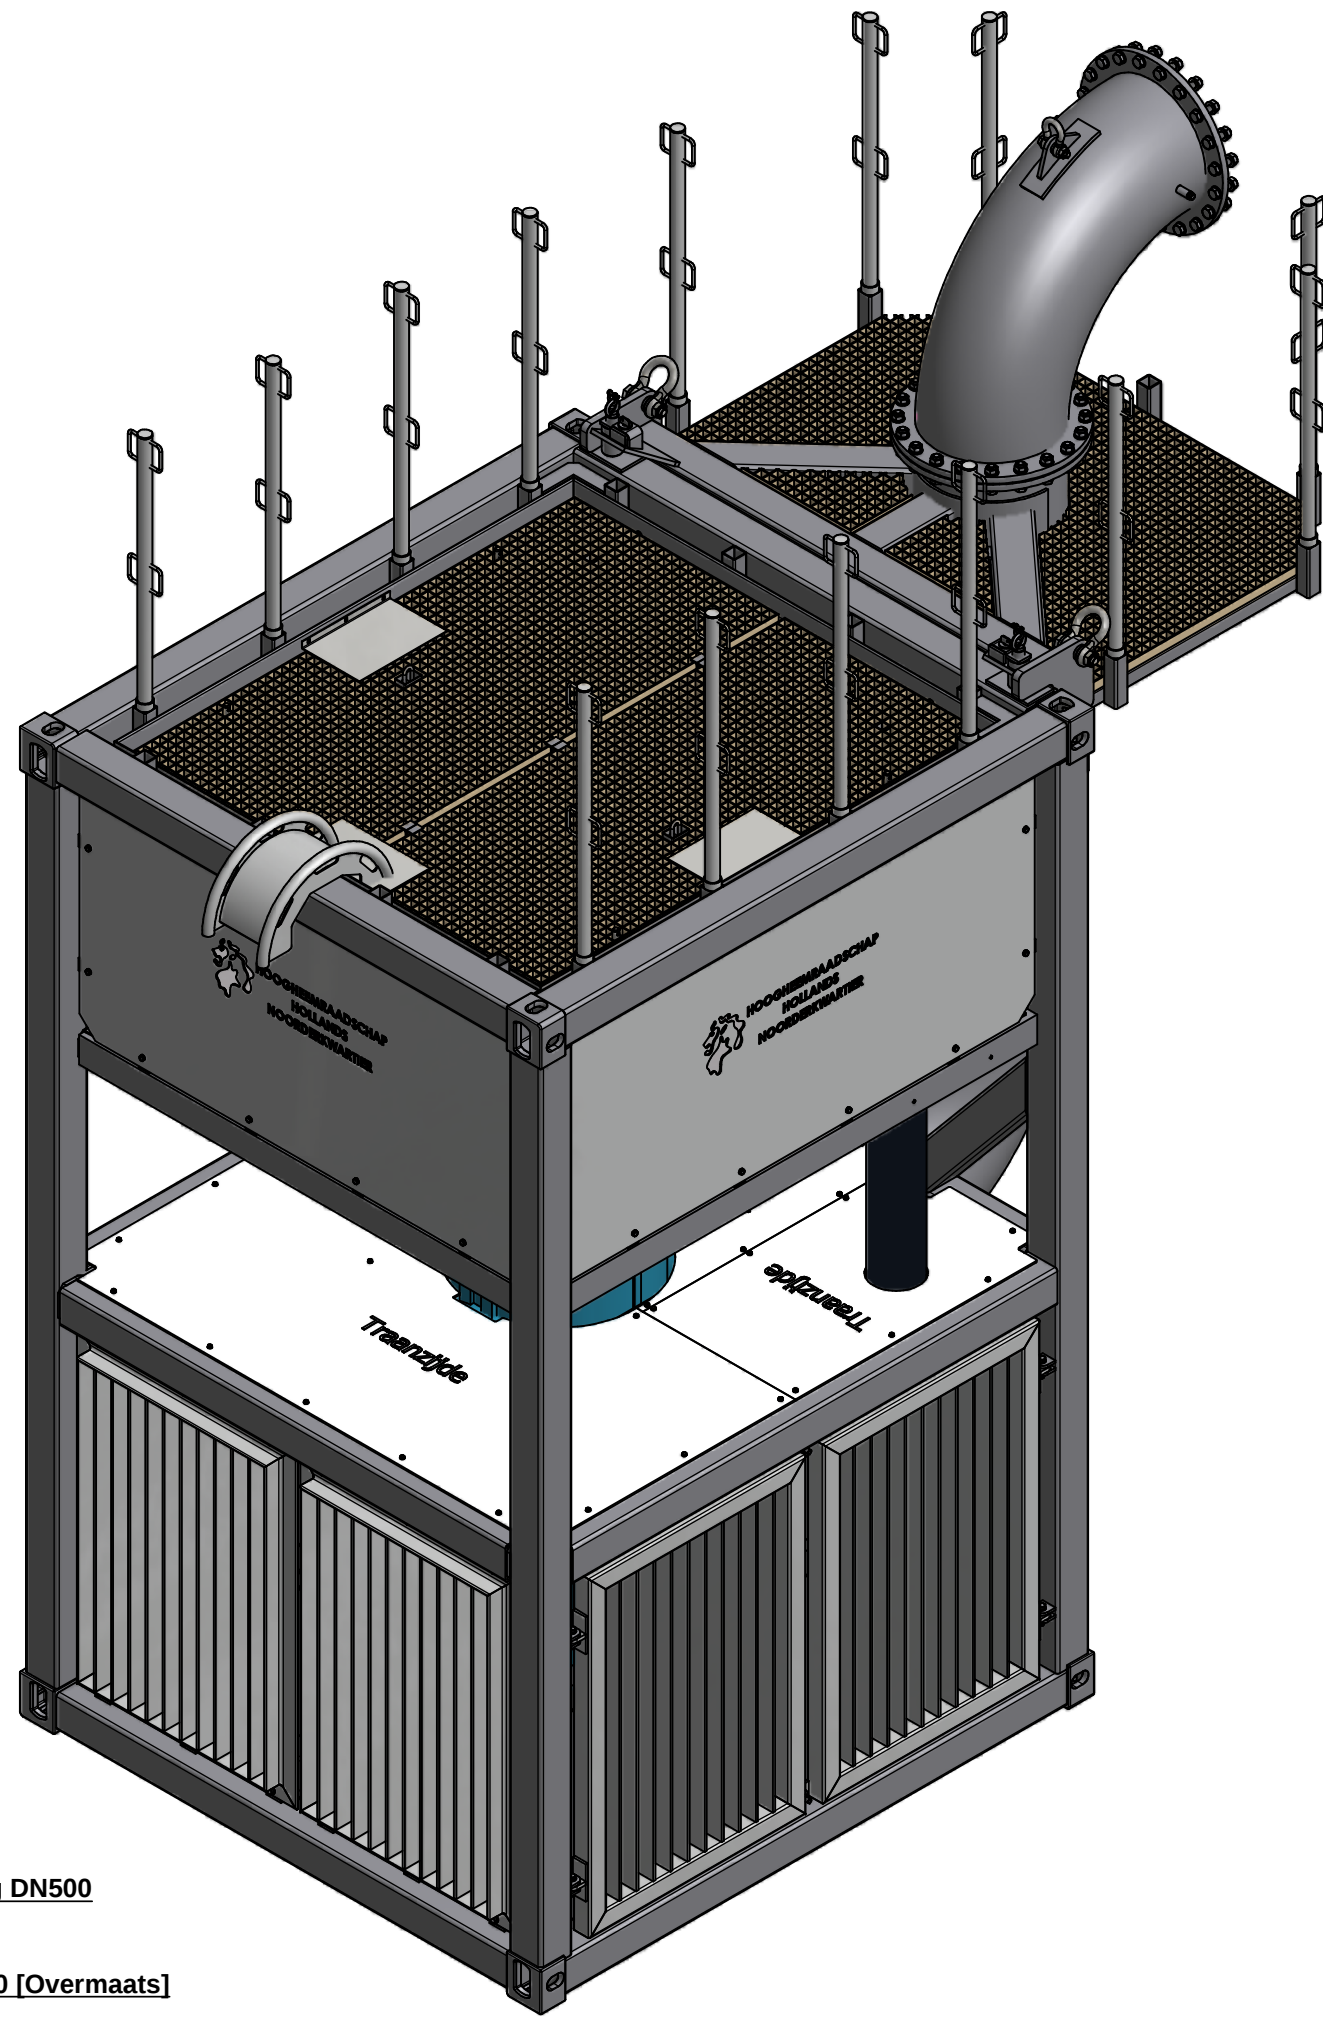

Hijspunt pompframe
Harpsluiting 12 Ton

Borgpen persleiding DN500
Staf Ø42 v.z.v. vergrendelingsvoorziening

Aluminium hekwerkpaaltjes

Aluminium kabelgeleiding
Afneembaar op 3 posities

Aluminium afdekplaat 5mm
V.z.v. Logo & sticker

Bekabeling pomp
- 2x 30m kabel, type: SUBCABS 3x70+3x35/3+S(2x0.5)
Diameter: 42/44mm
- 1x 30m signaleringskabel, type: SUBCABS 12x1.5mm

Flygt pomp
Type C3501
V.z.v. Zuigflens DN800, PN10
V.z.v. Persflens DN500, PN10
Capaciteit: 5000m³/uur bij 8m opvoerhoogte
V.z.v. transportbeugel om de waaijer vast te zetten.

Minimale dompeldiepte pomp

Aluminium krooshekken
2 zijde, Scharnierende uitvoering
1 zijde, vaste uitvoering
Maaswijdte 70mm.

Aanzuigvoorziening pomp
Plaatstaal 5mm

Uitneembare onderplaat
V.z.v. anti-rotatieschot t=10

Hijspunt persleiding DN500
Harpsluiting 4,75 Ton

Zeskantbout M24x90 [Overmaats]
Aantal: 20x

Persleiding DN500 [Bochtstuk]
V.z.v. DIN flenzen DN500, PN10
V.z.v. 2x halfdruims draadsok

Zeskantbout M24x90 [Overmaats]
Aantal: 20x

Persleiding DN500
V.z.v. DIN flenzen DN500, PN10
V.z.v. kunststof loopbordes

Hijspunt persleiding DN500
Harpsluiting 4,75 Ton

Zeskantbout M24x90 [Overmaats]
Aantal: 20x

Peilbuis Ø200 HDPE

Pompframe [bxh = Containerafmeting]
V.z.v. cornercasting
Kokerprofiel 150x150x8

Gewichten:

Gewicht pomp + pompframe: 8100 kg

Gewicht zuigleiding DN800: 500 kg

Gewicht persleiding DN500: 1000 kg

Gewicht persbocht DN500: 200 kg

Totaalgewicht compleet samengebouwd: 10.000 kg (9800)

Getekend: AJS	Controle RA	Goedkeuring RA	Schaal 1:20	Datum 21-12-2016	Project W16.2505
VOP POMPEN-EN MACHINEFABRIEK De Volger 2 - 1483 GA De Riep t. 0299-671312 - f. 0299-673358 www.vopo.nl info@vopo.nl					
Tekening nr. W16.2505.100 - Natte opstelling					Rev. - A1
C:\Users\Ajser\Documents\Inventar\Project 2016\2505 2st. Noodpompinstallatie in containerframe\W16.2505.100 iam					

As-Built