


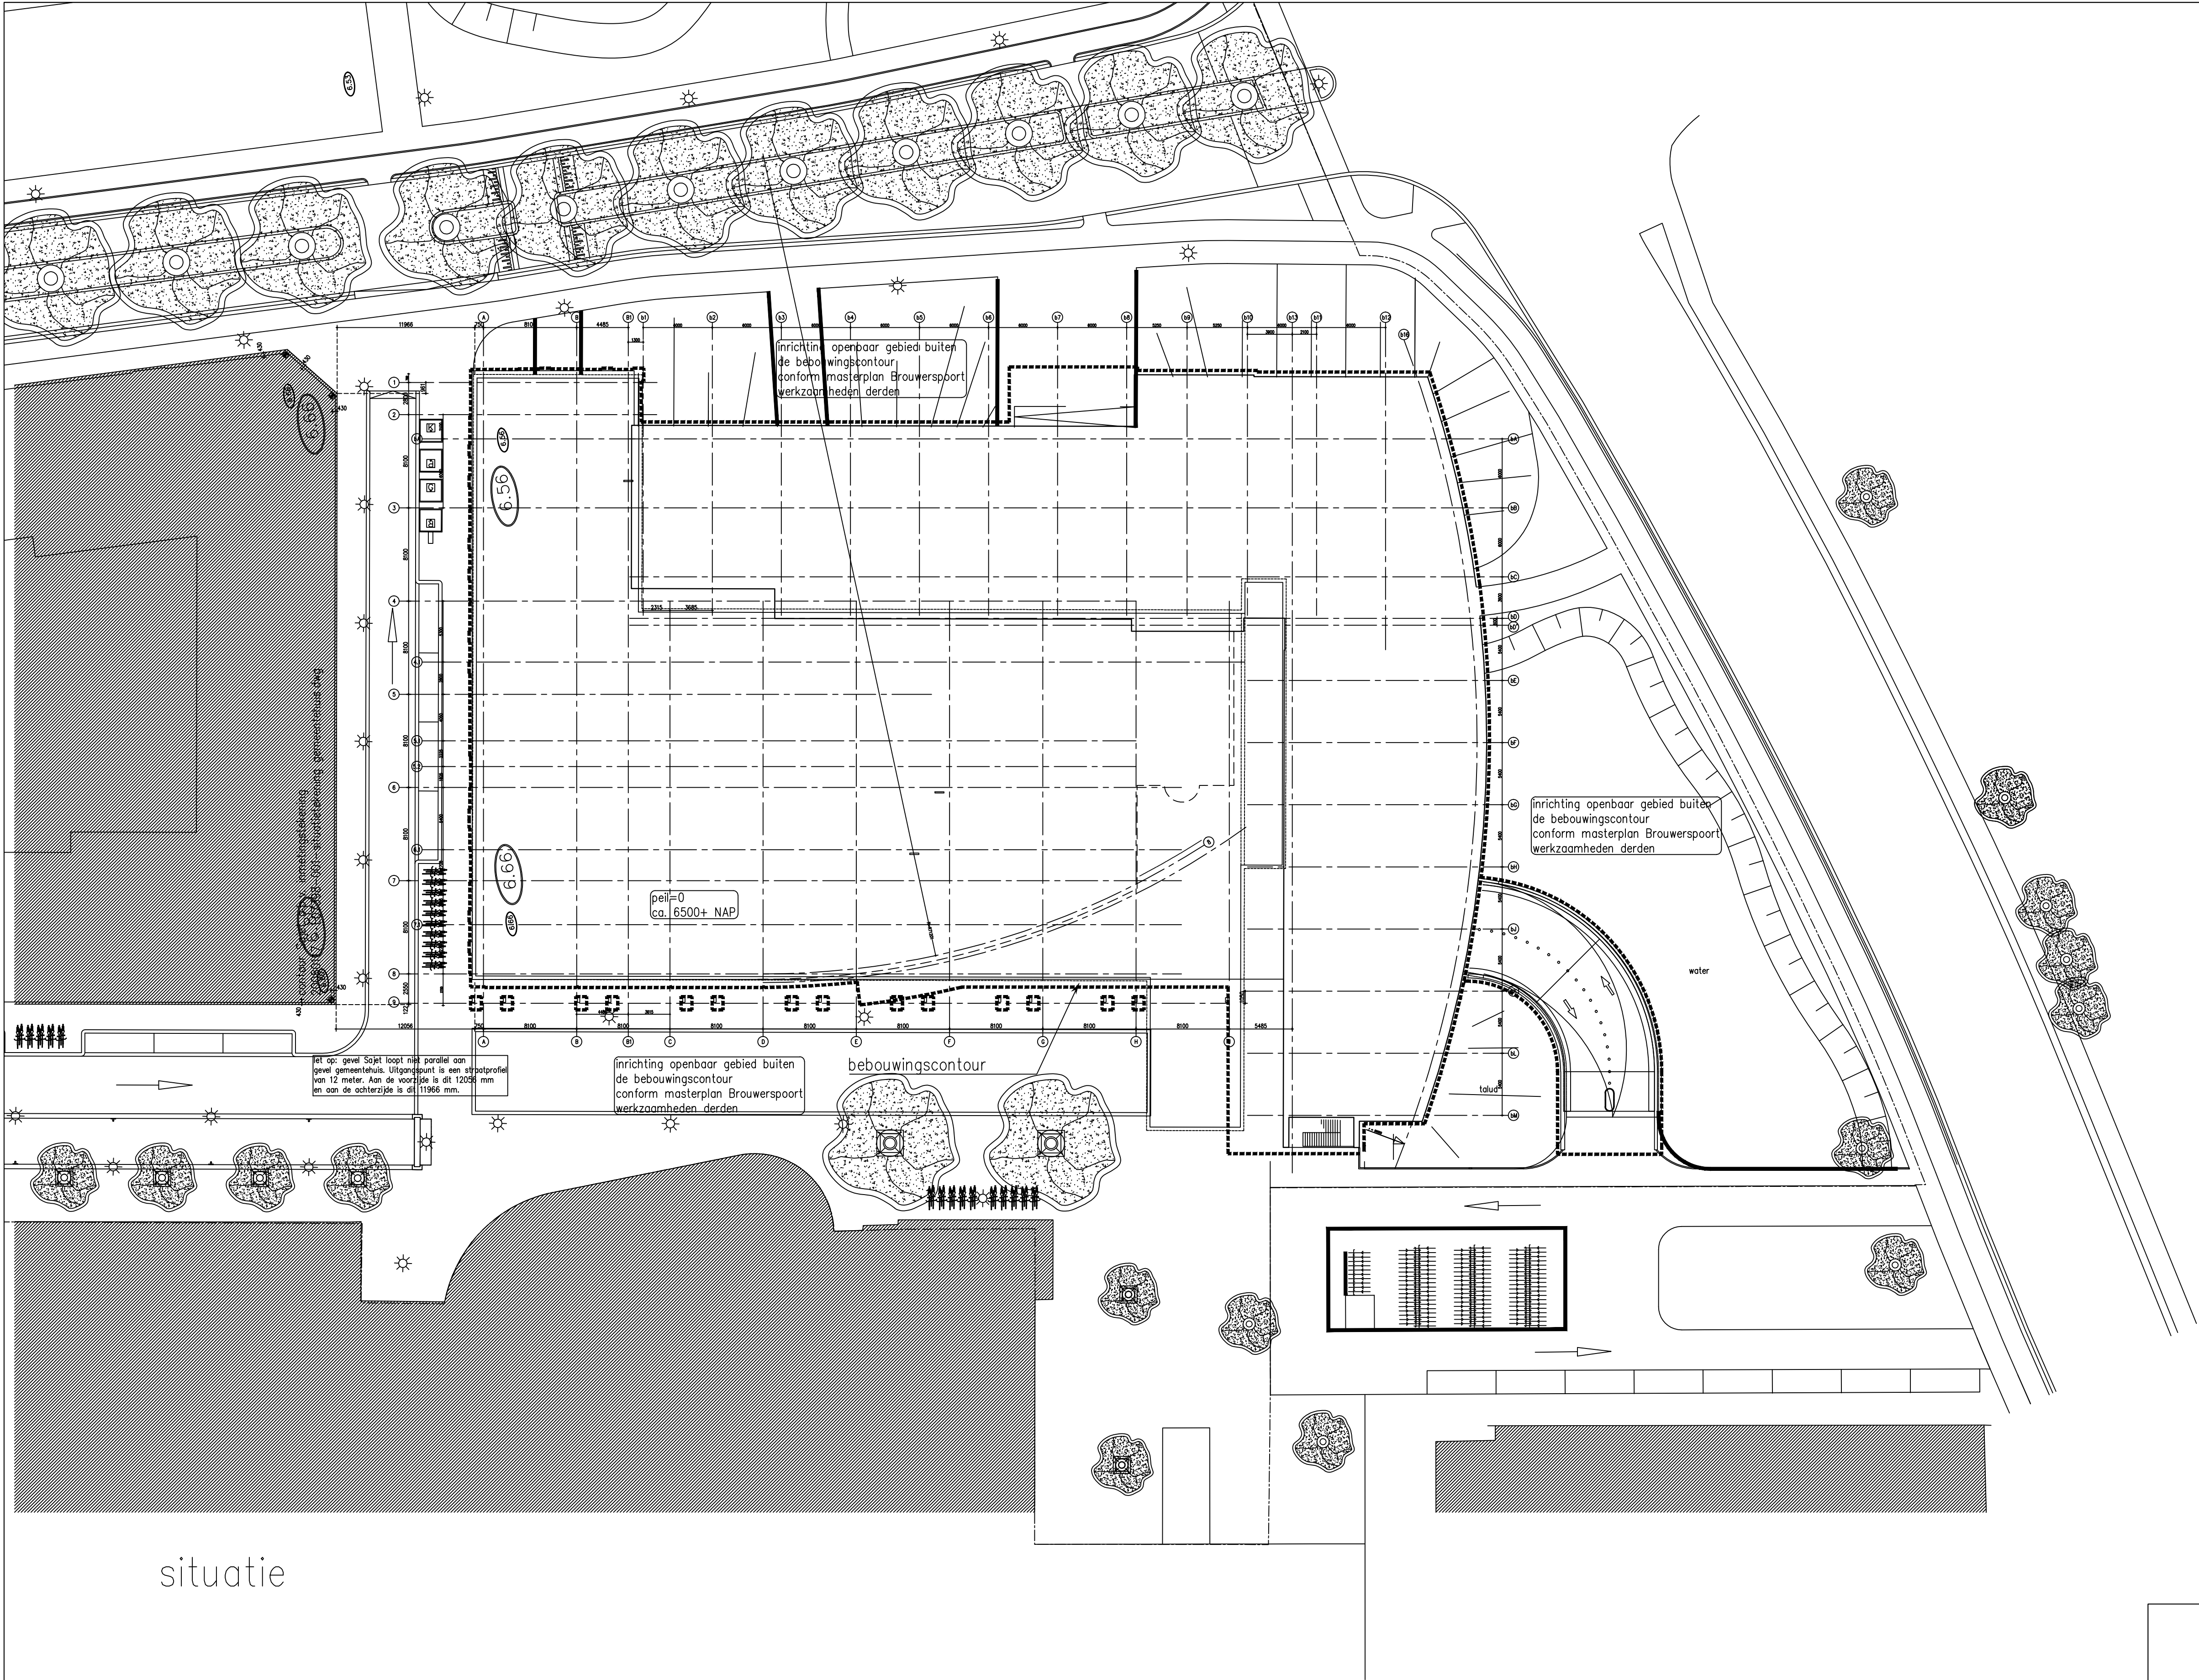

situatie


gebruikte onderleggers:
k07168-ontwerp AutoCAD 2007.dwg (20100318)
k07168 inrichtingsplan AutoCAD 2007.dwg (20100318)
(=plan brouwerspoort)
20080117 - L07398-001-situatietekening gemeentehuis.dwg
(=contour Sajet inmetingstekening)

inrichting openbaar gebied buiten
de bebouwingscontour
conform masterplan Brouwerspoort
werkzaamheden derden

Gemeente Veenendaal
Raadhuisplein 1
3901 GA Veenendaal

Sectie D/G
nummer 9012 / 6261

inbo Scherpammerweg 15 Postbus 764 5600 AT Eindhoven	Project Opdrachtgever	Veenendaal, uitbreiding gemeentehuis Gemeente Veenendaal
T+31 (0)40 243 40 45 F	Projectarchitect	Bert van Breugel / Pieter Keijzer
eindhoven@inbo.com www.inbo.com	Projectleider Onderwerp	Pieter Keijzer Revisietekening Situatie Brouwerspoort
inbo b.v. Woudenberg	Getekend Projectnummer	PWK P06039
Handelsregister Amersfoort 31026236	Schaal Formaat	1:300 A1
	Datum Wijzigingsdatum	09-09-2011 Wijzigingsdatum
	Bidnummer	B8.001

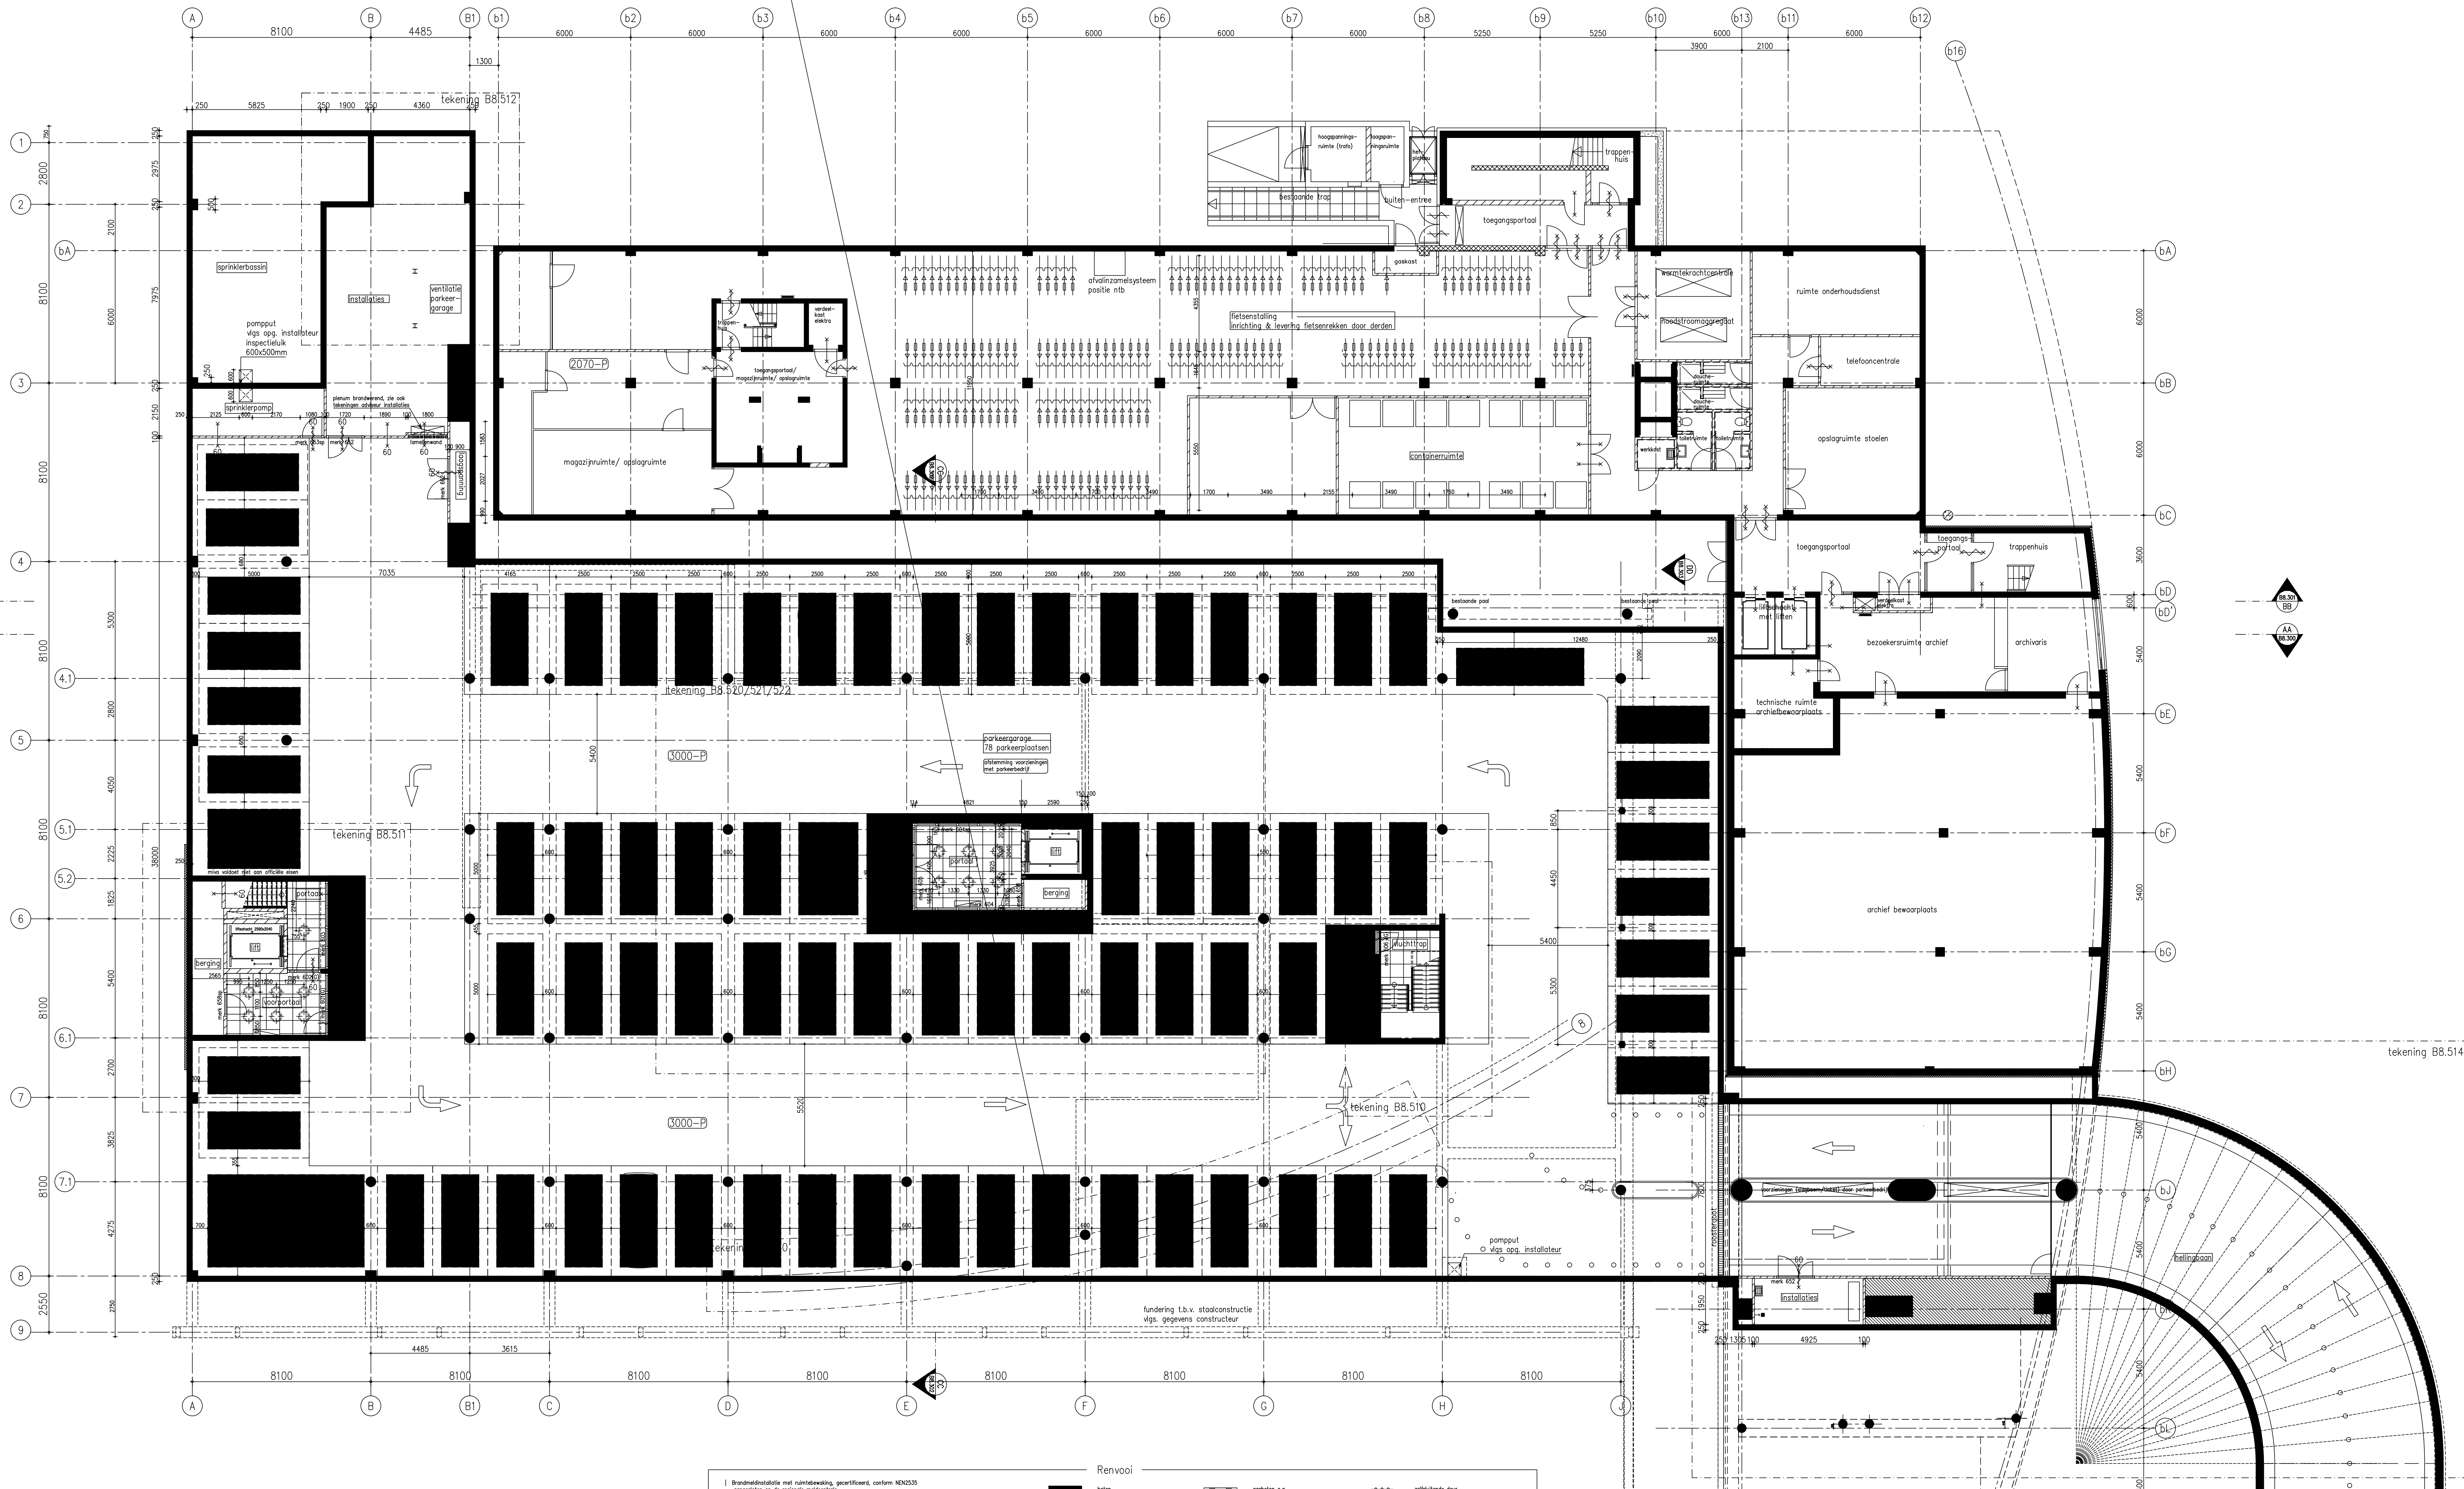

Renvooi

beton	gietsteen o.p.	zelfsluitende deur
metaleenwerk kalkzandsteen	computerkast	brandwerende deur (zelfsluitend)
brandwerende vloeren conform NEN 671-1	multipele	WEGBO vloer

Brandwerendheid

- Brandwerendheid volgens adviseur brandveiligheid (Florian/R2B)
- constructie volgens adviseur constructies (ABT)
- installaties volgens adviseur installaties (ABT)
- acoustische gegevens door adviseur bouwtechnica (ABT)


Info

Schepdijkweg 15
Postbus 764
5600 AT Eindhoven
www.info.com

Project

Veenendaal, uitbreiding gemeentehuis

Opdrachtgever

Gemeente Veenendaal

Projectarchitect

Bert van Breugel / Pieter Keljzer

Projectleider

Pieter Keljzer

Onderwerp

Revisietekening
Souterrain

Getekend

PWK

Projectnummer

P06039

Schaal

1:100

Formaat

A0

File

039810-1

Datum

09-09-2011

Wijziging

Wijziging

Wijzigingsdatum

Info b.v.

Woudenberg


Handelsregister

Amersfoort

31026236

Bladnummer

B8.10-1

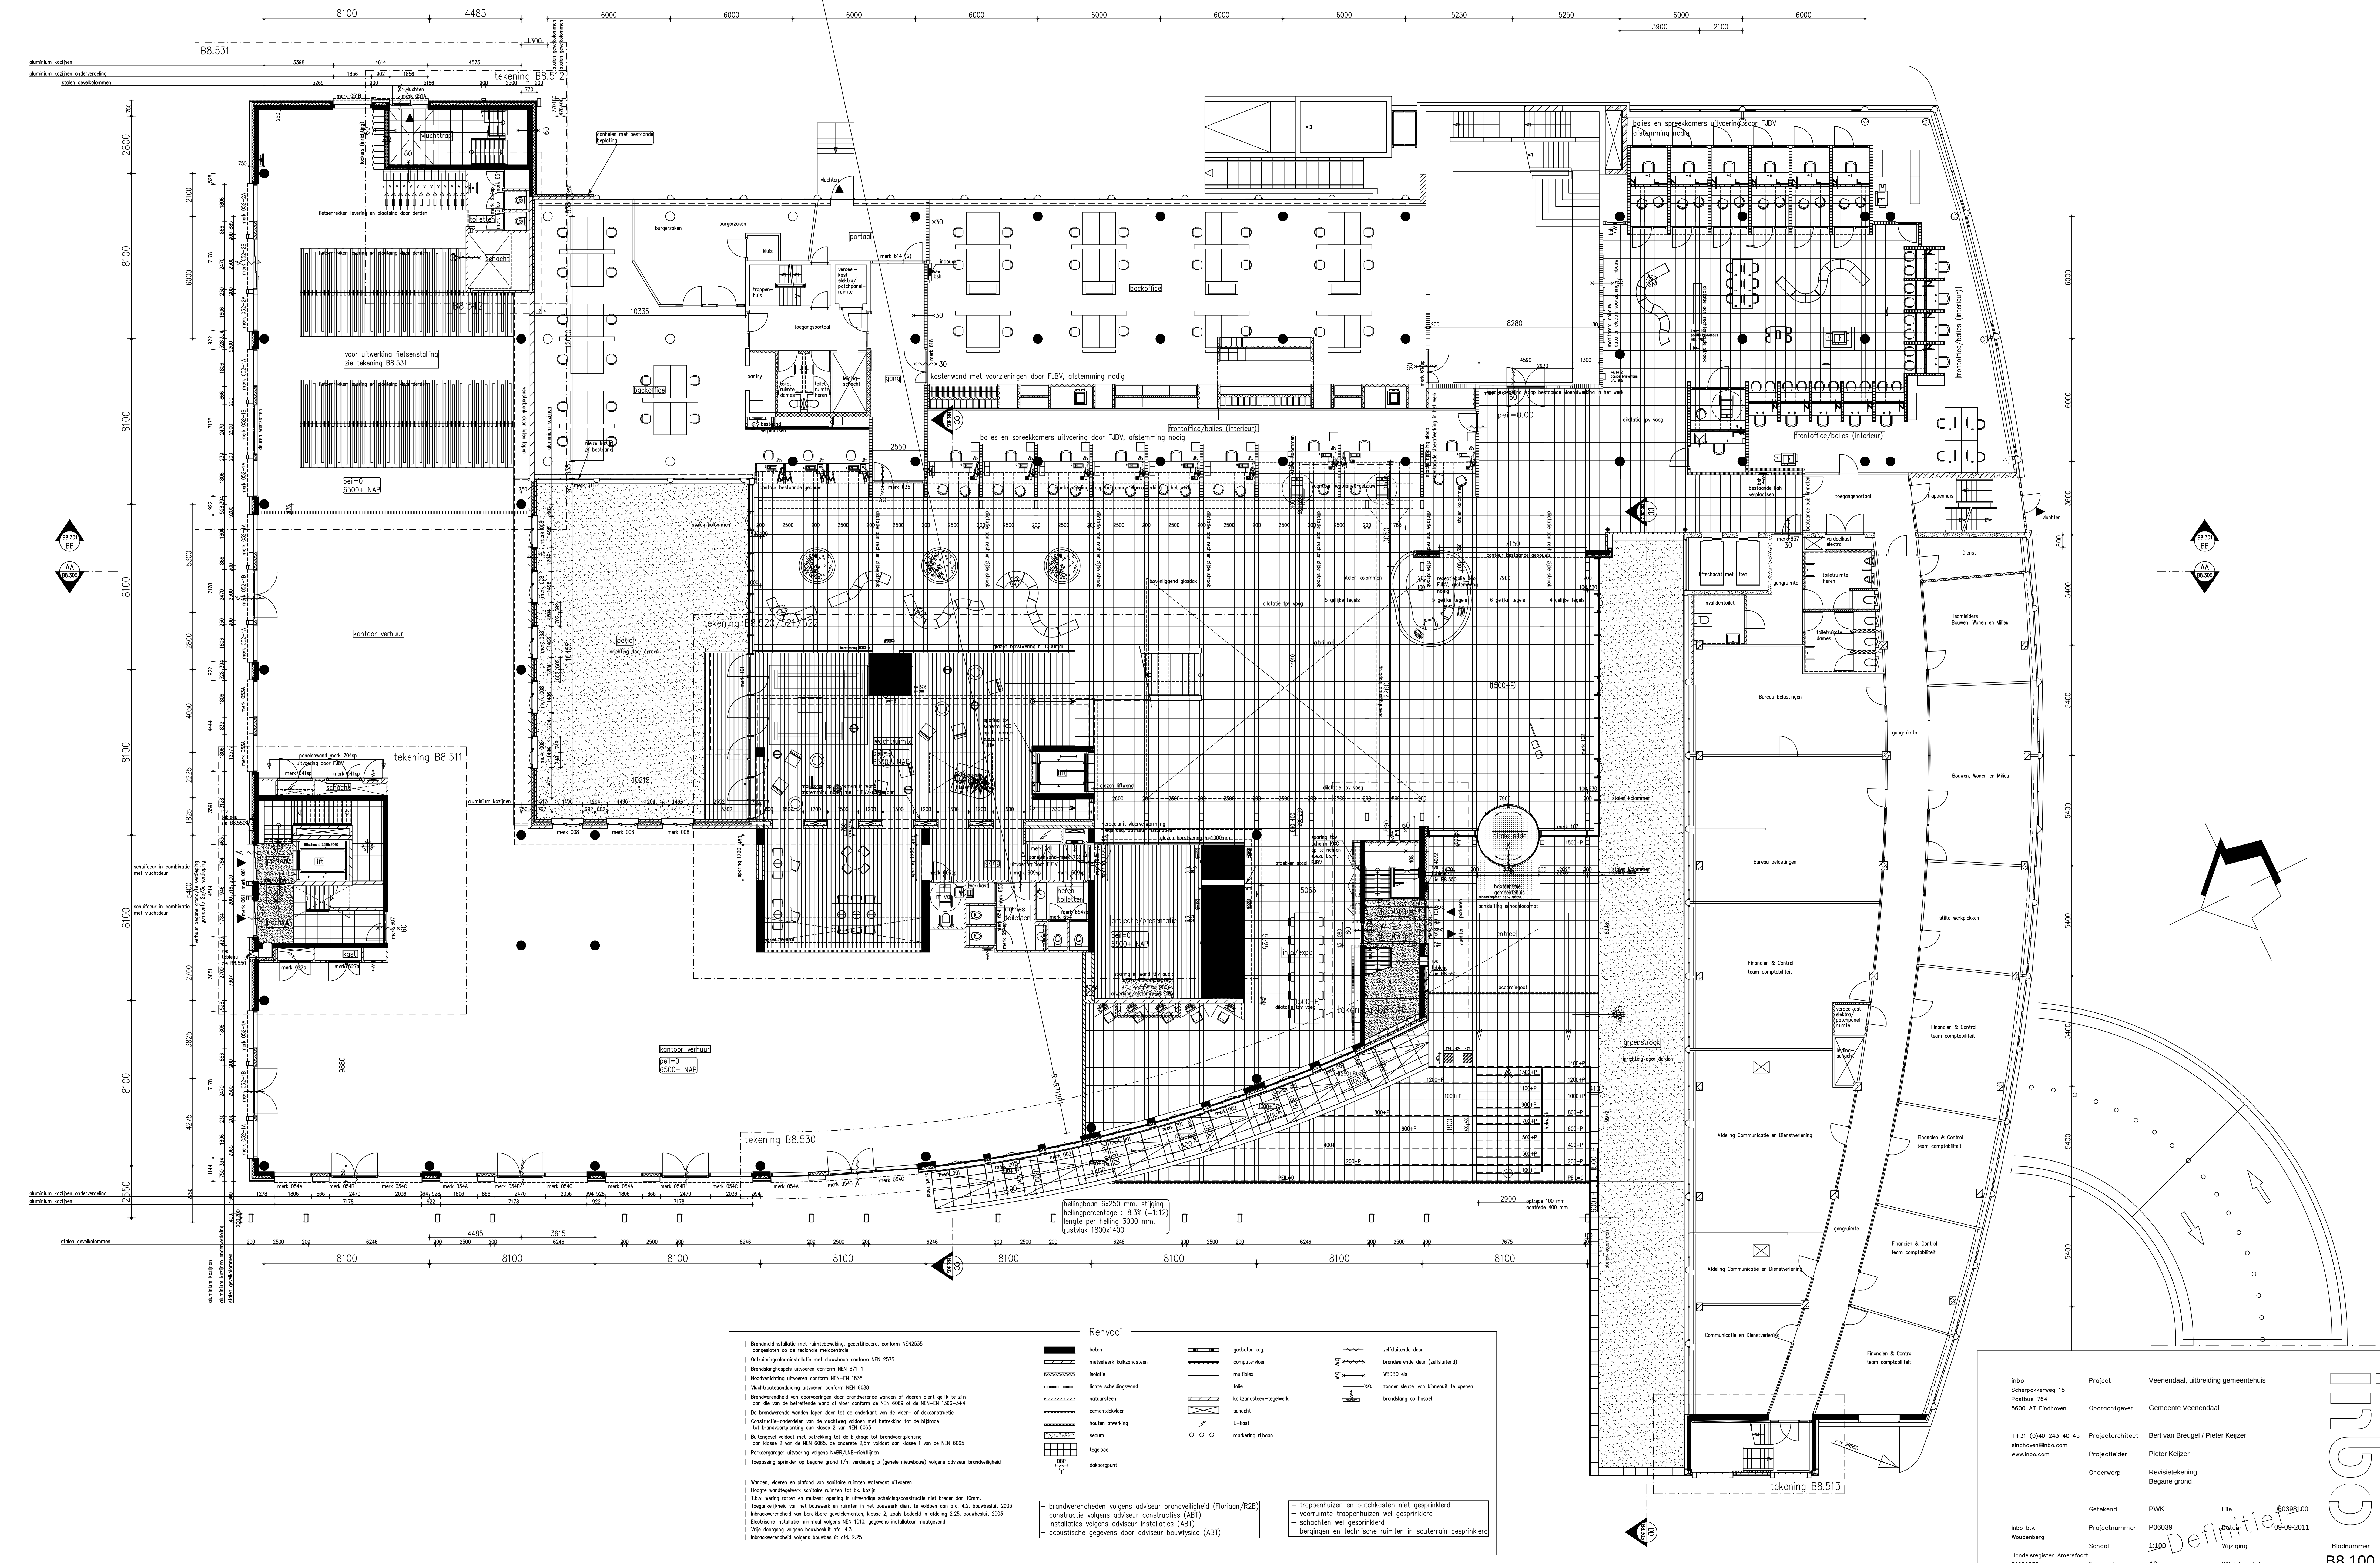

Brandmeldinstallatie met ruimtelijke dekking, gecertificeerd, conform NEN2535
aangepast op de regionale installatie.

Renovatie

beton
beton met kalkzandsteen
isolatie
lichte schieddegrond
natuursteen
cementdekvla
houten afwerking
dek
tegelpad
dakraam

gevelsteen o.p.
computer
multiplex
fibre
kalkzandsteen-gevelwerk
schacht
E-kant
markering rijbaan

zeldzame deur
brandwerende deur (zelfsluitend)
WEDBO vloer
zonder deksel van binnen te openen
brandwerende deur

brandwerende deuren volgens adviseur brandveiligheid (Florian/R2B)
constructie volgens adviseur constructies (ABT)
installaties volgens adviseur installaties (ABT)
acoustische gegevens door adviseur bouw fysica (ABT)

trapleuningen en palen niet gesprinklerd
voorziening trapleuningen wel gesprinklerd
schachten wel gesprinklerd
bergingen en technische ruimten in souterrain gesprinklerd

Info
Scherpkeizerweg 15
Postbus 764
5600 AT Eindhoven
www.info.com

T+31 (0)40 243 40 45
eindhoven@info.com
www.info.com

Handelsregister Amsterdam
31026236

Project
Veenendaal, uitbreiding gemeentehuis

Opdrachtgever
Gemeente Veenendaal

Projectarchitect
Bert van Breugel / Pieter Keijzer

Projectleider
Pieter Keijzer

Onderwerp
Revisietekening
Begane grond

Getekend
PWK

Projectnummer
P06039


Schaal
1:100



Formaat
A0

File
60398100

Datum
09-09-2011

Wijziging
Wijzigingsdatum

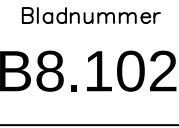

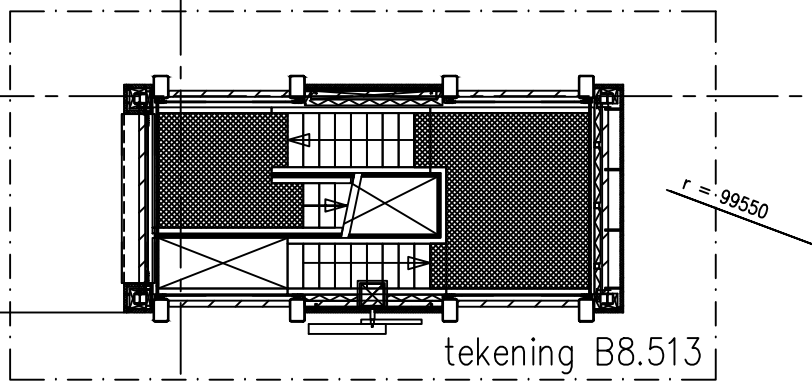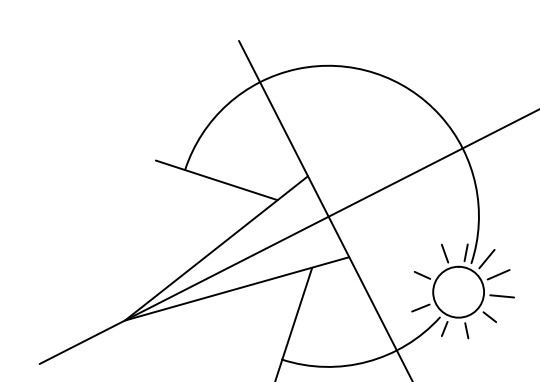

- trappenhuizen en patchkosten niet gesprinklerd
- voorruimte trappenhuizen wel gesprinklerd
- schachten wel gesprinklerd
- bergingen en technische ruimten in souterrain gesprinklerd

File 60398103
Date 09-09-2011

