





Bovenaanzicht
Schaal 1:200

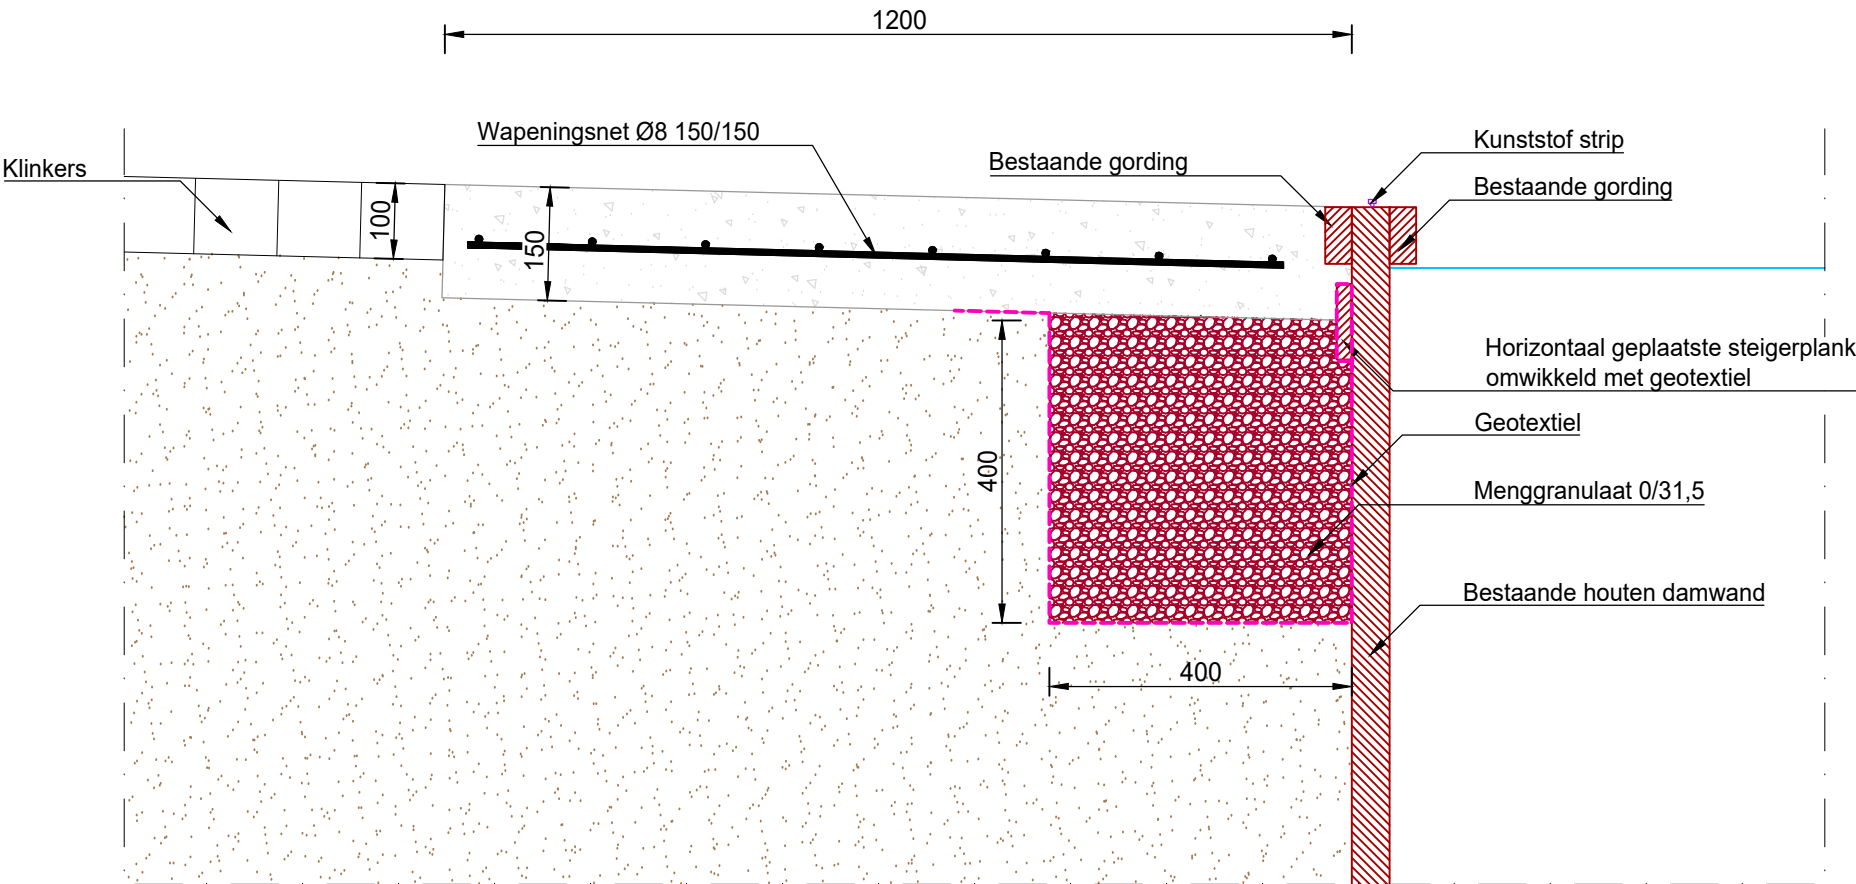

Dwarsdoorsnede A-A
Schaal 1:10 (millimeters)

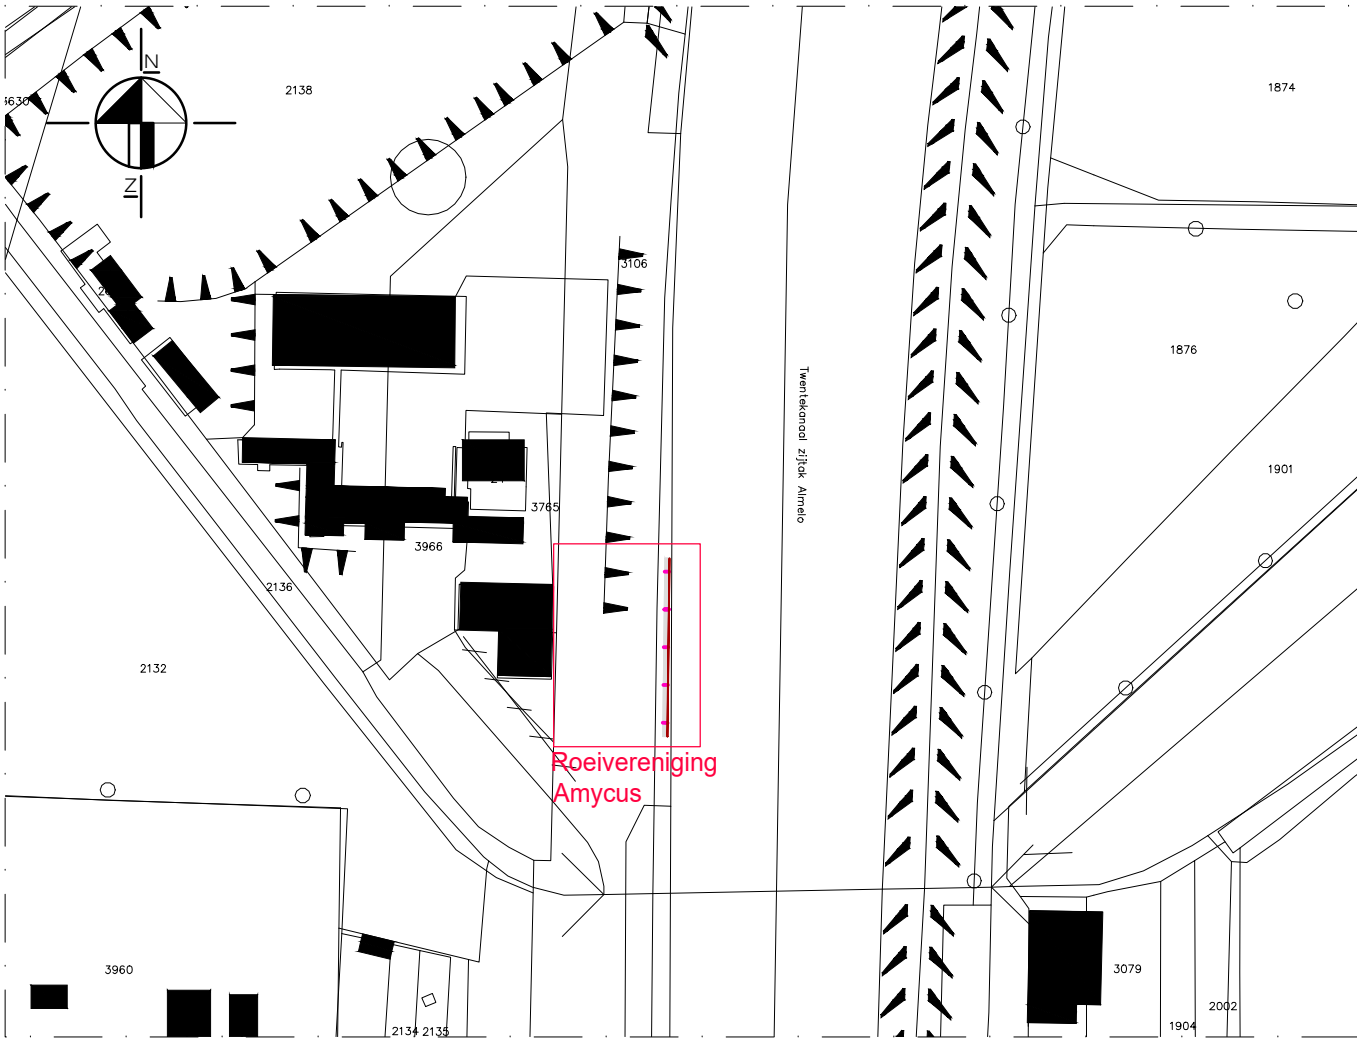

Bovenaanzicht
Schaal 1:2000

D					
C					
B					
A					
Wijz.	Datum	Get.	Gec.	Aard der wijziging	
Opdrachtgever			Schaal	Status	
Gemeente Almelo			Zie tek.	As built	
Project			Formaat	Projectnummer	
Nieuwe kade Roeivereniging Amycus			A2	117824	
Onderdeel			Datum	Tekeningsnummer	
Revisietekening			19-07-2017	REV101	
			Getek. L.W.		
			Gec. B.B.		



Boortorenweg 15
Postbus 50044
7550 LA Hengelo
Telefoon 074 7630908