


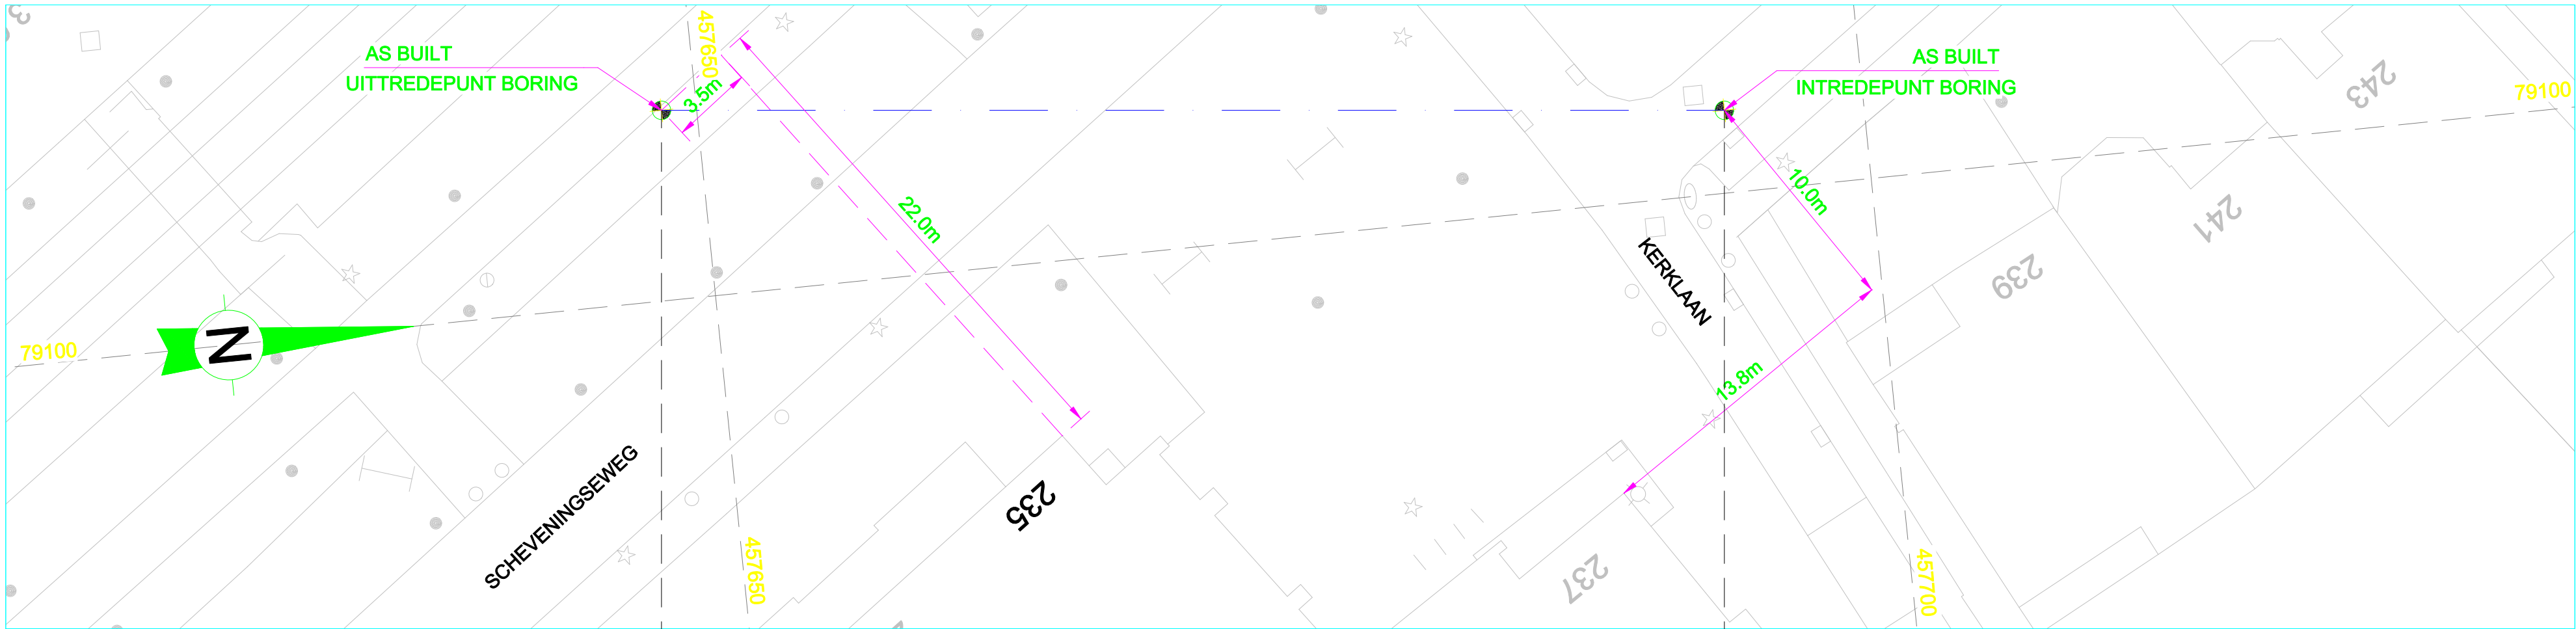


BOVENAANZICHT
SCHAAL 1 : 200

AS BUILT
UITREDEPUNT BORING

HORIZONTAAL GESTUURDE BORING - GEINSTALLEERD 42 x Ø40 - 12 x Ø50 - LENGTE 45.8m


AS BUILT
INTREDEPUNT BORING

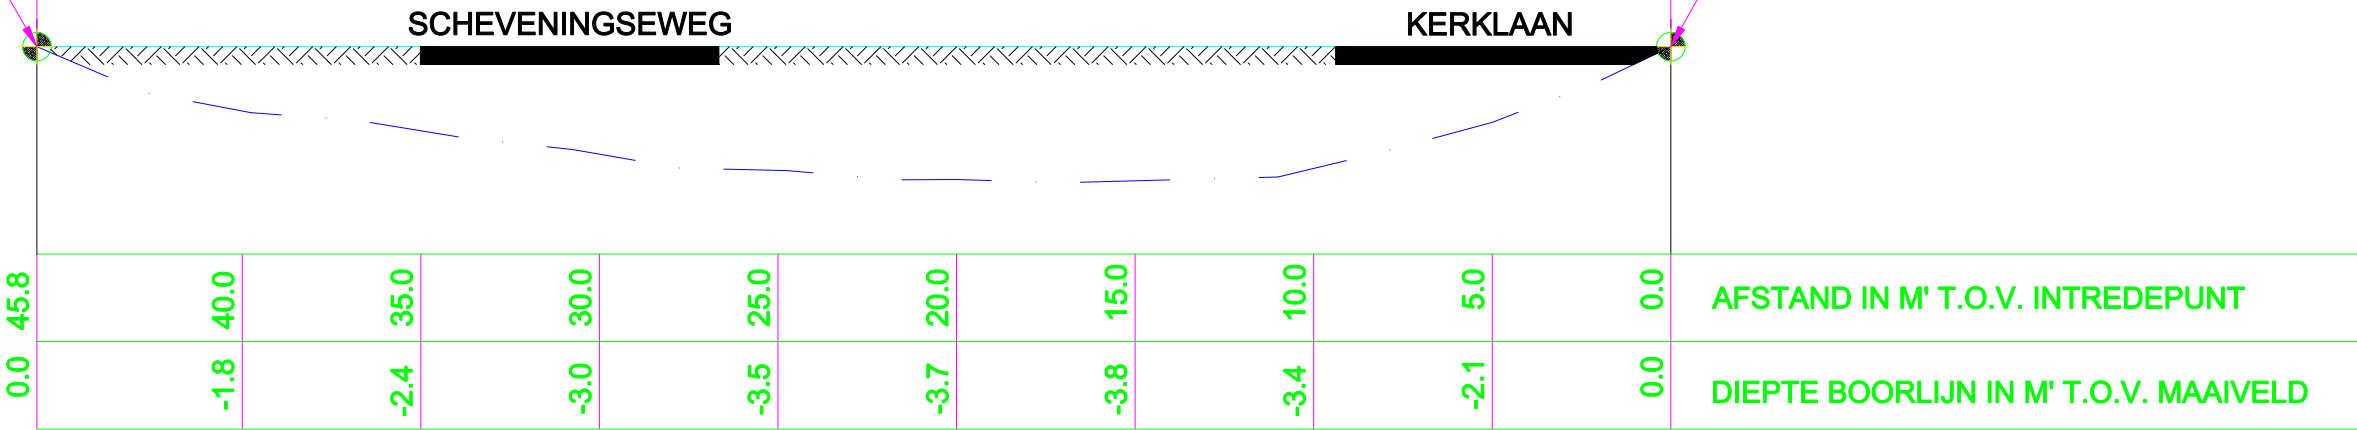

LANGSDOORSNEDE
SCHAAL 1 : 200

OPMERKING:
- SITUATIE GENOMEN VAN GBKN ONDERGROND

0	20-11-00	EERSTE UITGAVE	NEI	HVE	AS BUILT
WIJZ.	DATUM	OMSCHRIJVING	GET.	GEC.	STATUS

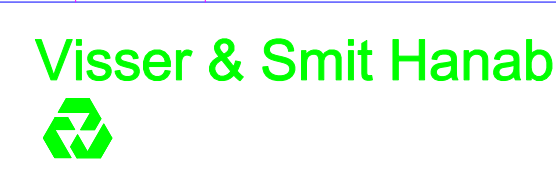

Visser & Smit Hanab b.v.
Rietgorsweg 6
3358 LJ Papendrecht
Postbus 305
3350 AH Papendrecht
Telefoon 078-6417222
Telefax 078-6155163

OPDRACHTGEVER:

VOLKER STEVIN SYSTEMS

WERK:			ONDERWERP: REVISIE TEKENING BORING NO.50 KERKLAAN NABIJ SCHEVENINGSEWEG			
SCHAAL	FORM.	WERK NR.	TEKENING NR.		BLAD:	VAN:
1 : 200	A2	D280001	009029-R-X-050		1	1

PROVIDER OVERZICHT:				
PROVIDER:	KLEUR	AANTAL		TOTAAL
		Ø32	Ø40	Ø50
COLT	WIT	8		8
VSTI	GROEN	8	4	12
TELFORT	GROEN	2	2	4
CISTRON	GROEN	2		2
KPN	BLAUW	10		10
ENERGIS	GROEN/E	8		8
VERSATEL	ORANJE	4		4
MMFN	ZWART		6	6
TOTAAL		42	12	54

SITUATIE
SCHAAL 1 : 1000

