



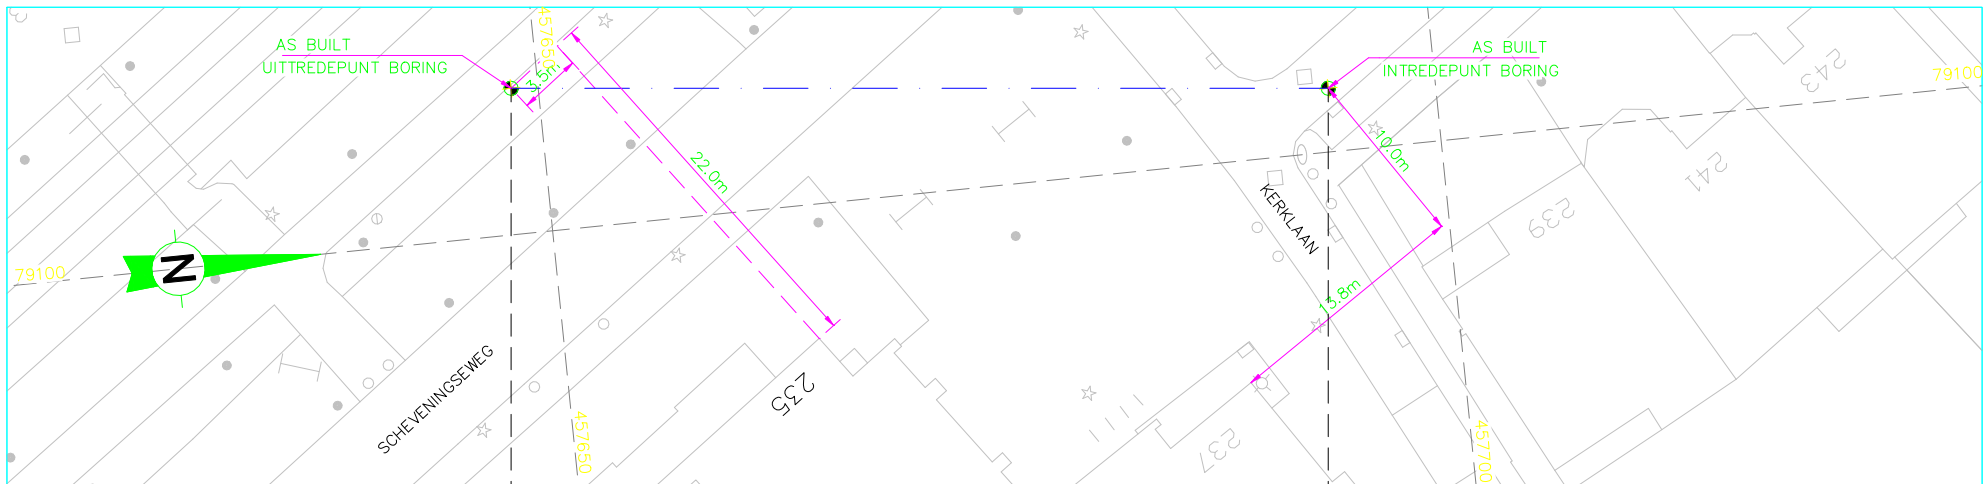


BOVENAANZICHT
SCHAAL 1 : 200

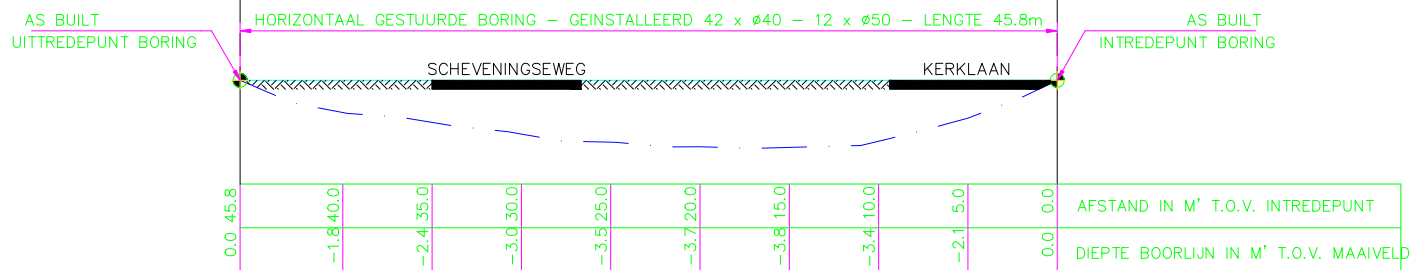

LANGSDOORSNEDE
SCHAAL 1 : 200

PROVIDER OVERZICHT:				
PROVIDER:	KLEUR	AANTAL		
		Ø32	Ø40	Ø50
COLT	WIT	8		8
VSTI	GROEN	8	4	12
TELFORT	GROEN	2	2	4
CISTRON	GROEN	2		2
KPN	BLAUW	10		10
ENERGIS	GROEN/E	8		8
VERSATEL	ORANJE	4		4
MMFN	ZWART		6	6
TOTAAL		42	12	54

SITUATIE
SCHAAL 1 : 1000

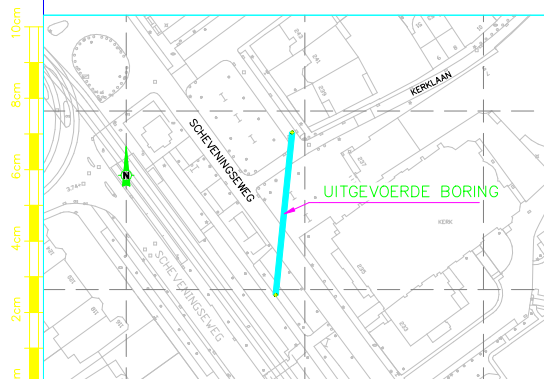

OPMERKING:
- SITUATIE GENOMEN VAN GBKN ONDERGROND

WIJZ.	DATUM	OMSCHRIJVING	GET.	GEC.	STATUS
0	20-11-00	EERSTE UITGAVE	NEI	HVE	AS BUILT

Visser & Smit Hanab



Visser & Smit Hanab b.v.
Rielgorsweg 6
3356 LJ Papendrecht
Postbus 305
3350 AH Papendrecht
Telefoon 078-6417222
Telefax 078-6155163

OPDRACHTGEVER:

VOLKER STEVIN SYSTEMS

WERK:

GLASVEZELTRACE
DEN HAAG

ONDERWERP: REVISIE TEKENING
BORING NO.50 KERKLAAN
NABIJ SCHEVENINGSEWEG

SCHAAL	FORM.	WERK NR.	TEKENING NR.	BLAD	VAN	WIJZ.
1 : 200	A2	D280001	009029-R-X-050	1		0