

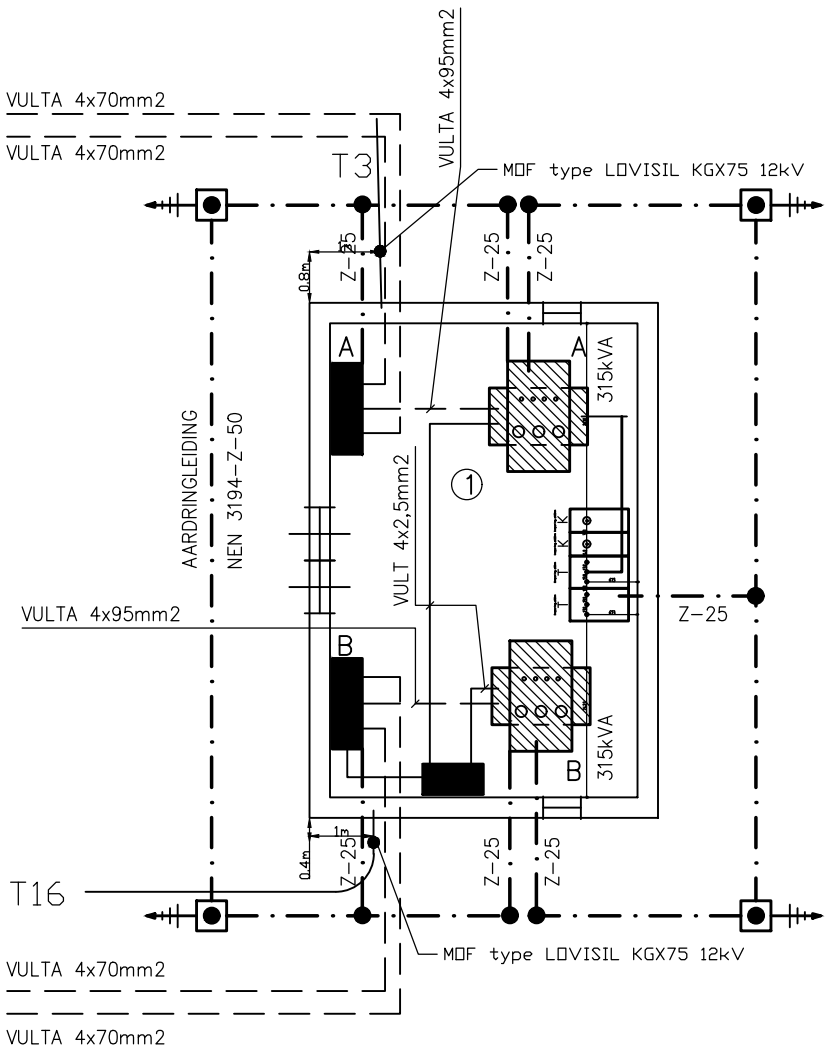


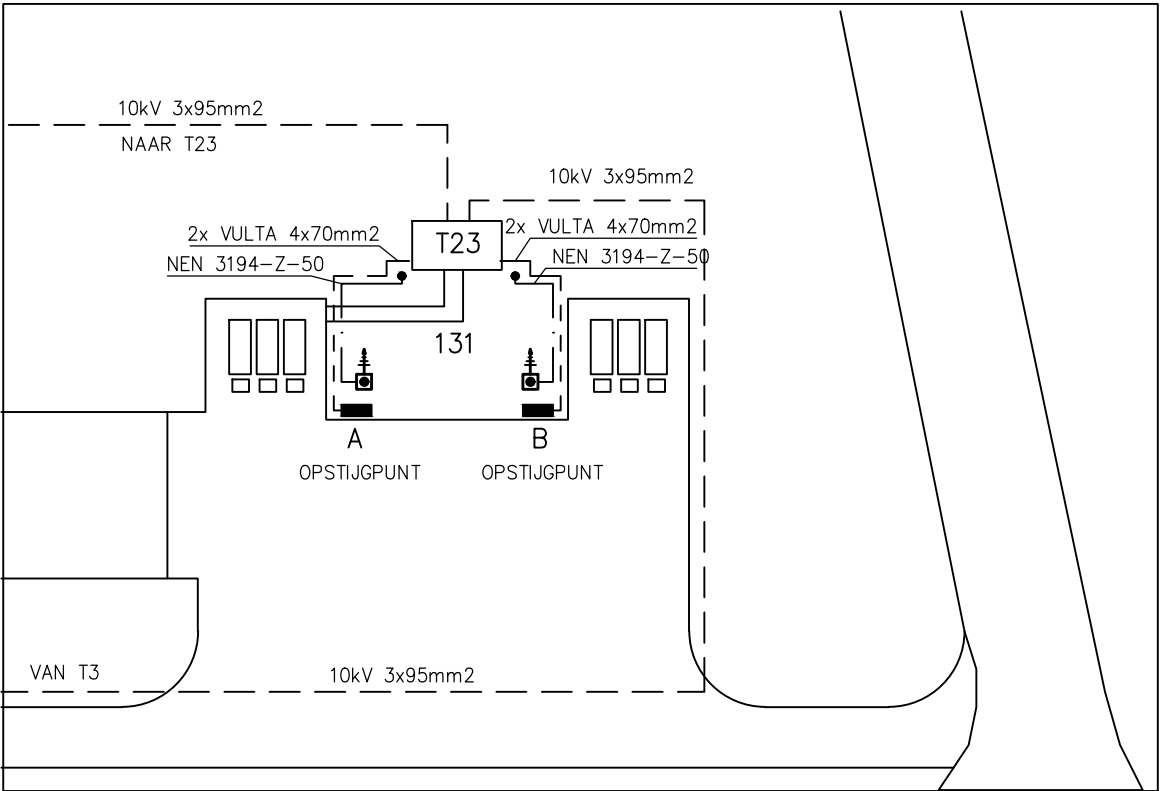

RUIMTE FUNCTIE
1 97 Transformatorroimte

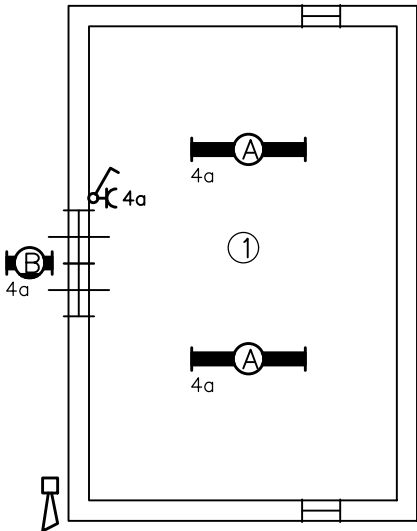

SITUATIE

AAND.	FABRIKAAT	TYPE	LAMPEN	OMSCHRIJVING
A	---	---	2x TL65W	OPBOUW TL-ARMATUUR
B	---	---	2x TL20W	OPBOUW TL-ARMATUUR W.D.

ARMATURENLIJST

B	21-02-2020	JvH	Revisie vervangen MS Verdelers							
A	30-11-2005	BvO	Situatie aangepast 3x25 is 3x95 geworden							
Nr.	Datum	Tekenaar	Omschrijving van de Wijziging							
Projectnaam		Gebouw 0131 (T23)								
Project locatie		Vliegbasis Volkel								
Specificatie		Elektrische Installatie						 Rijksvastgoedbedrijf Ministerie van Binnenlandse Zaken en Koninkrijksrelaties		
		Revisietekening NEN 3140								
Objectnr.	Gebouwnr.	Besteknummer	Projectnummer	Fase	Tekenaar	Controle	Datum	Versie	Schaal	Formaat
45H03	0131	N.V.T.	N.V.T.	Beheer	YHY	RvR	23-11-2000	B	1:100	A3
Documentcode 45H03_0131_E01_B_XXX_00								Blad	E01	van 3
bestandsnaam 45H03_0131_E01.dwg										
Template versie Nieuw										
plotdatum 08-12-2022										