

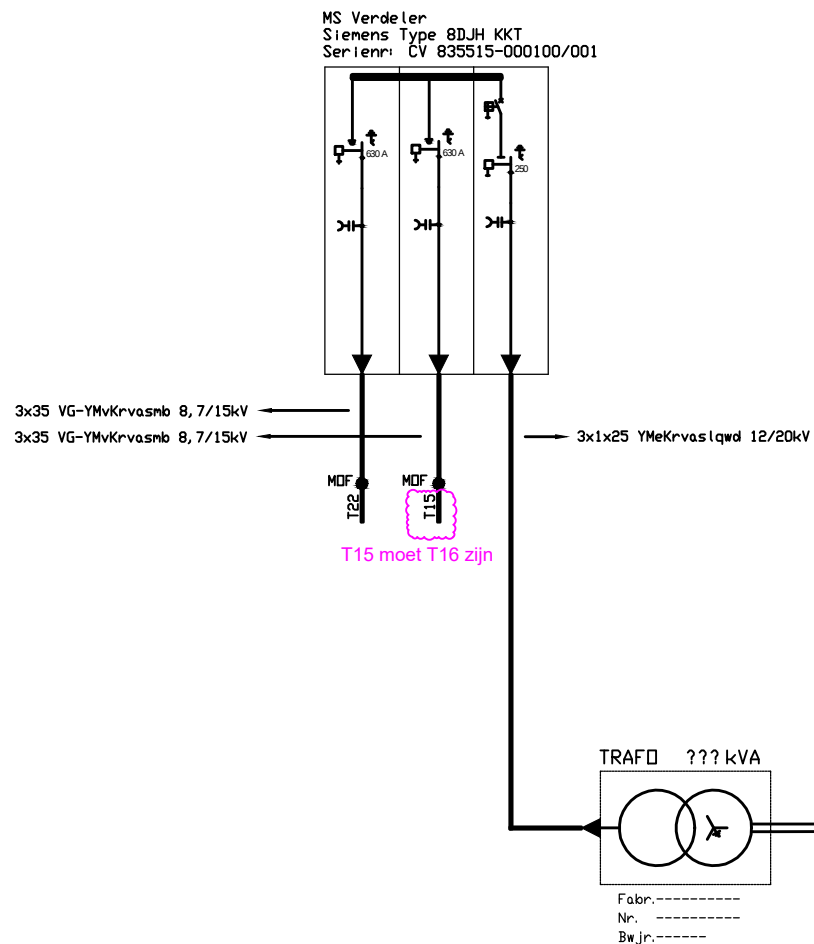



HVK - schema

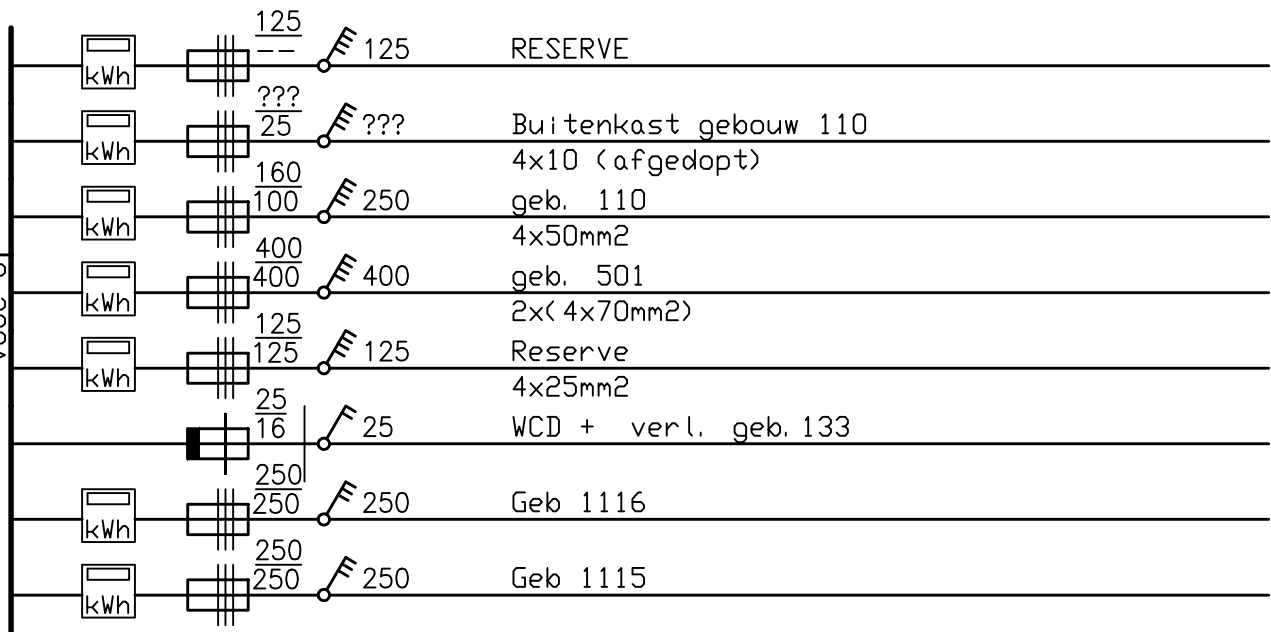

van Trafo
2x(4x70mm2)

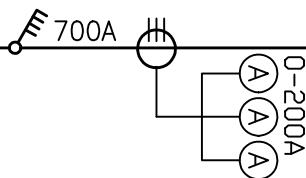


LAAGSPANNING

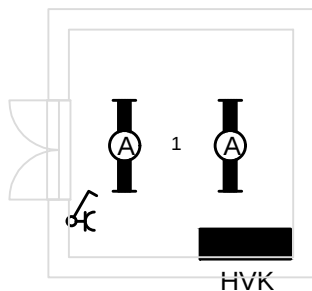

RUIMTE FUNCTIE	OPP.
1 97 Transformatorruiimte	8.94

HOOGSPANNING

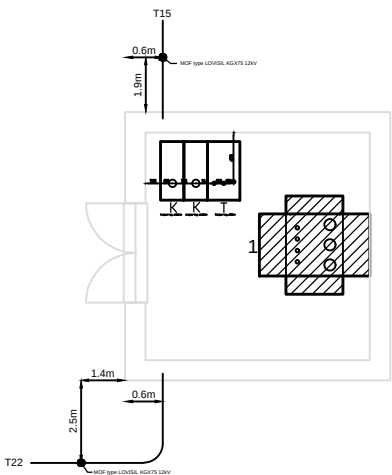

AAND.	FABRIKAAT	TYPE	LAMPEN	OMSCHRIJVING
A	---	---	2x TL36W	OPBOUW TL-ARMATUUR

ARMATURENLIJST

A	28-01-2020	JvH	Revisie vervangen MS verdeler & Wijzigingen volgens "133_Installatietekening+HS-LS.pdf" 2019-05-10, bron onbekend								
Nr.	Datum	Tekenaar	Omschrijving van de Wijziging								
Projectnaam		Gebouw 0133 (T24)									
Project locatie		Vliegbasis Volkel									
Specificatie		Elektrische Installatie							 Rijksvastgoedbedrijf Ministerie van Binnenlandse Zaken en Koninkrijksrelaties		
Revisietekening NEN 3140											
Objectnr.	Gebouwnr.	Besteknummer	Projectnummer	Fase	Tekenaar	Controle	Datum	Versie	Schaal	Formaat	
45H03	0133	N.V.T.	N.V.T.	Beheer	BvO		30-11-2005	A	1:100	A3	
Documentcode 45H03_0133_E01_A_XXX_00									Blad	E01	van 1
bestandsnaam 45H03_0133_E_00_001.dwg											
Template versie NT_1.3.2											
plotdatum 30-01-2020											

Hoewel aan de totstandkoming van deze vastgoedgegevens de uiterste zorg is besteed, aanvaardt het Rijksvastgoedbedrijf geen enkele aansprakelijkheid voor eventuele fouten, onduidelijkheden of onvolkomenheden, noch voor de gevolgen hiervan. Aan deze gegevens kunnen geen rechten worden ontleend. © Ministerie van Binnenlandse Zaken en Koninkrijksrelaties