


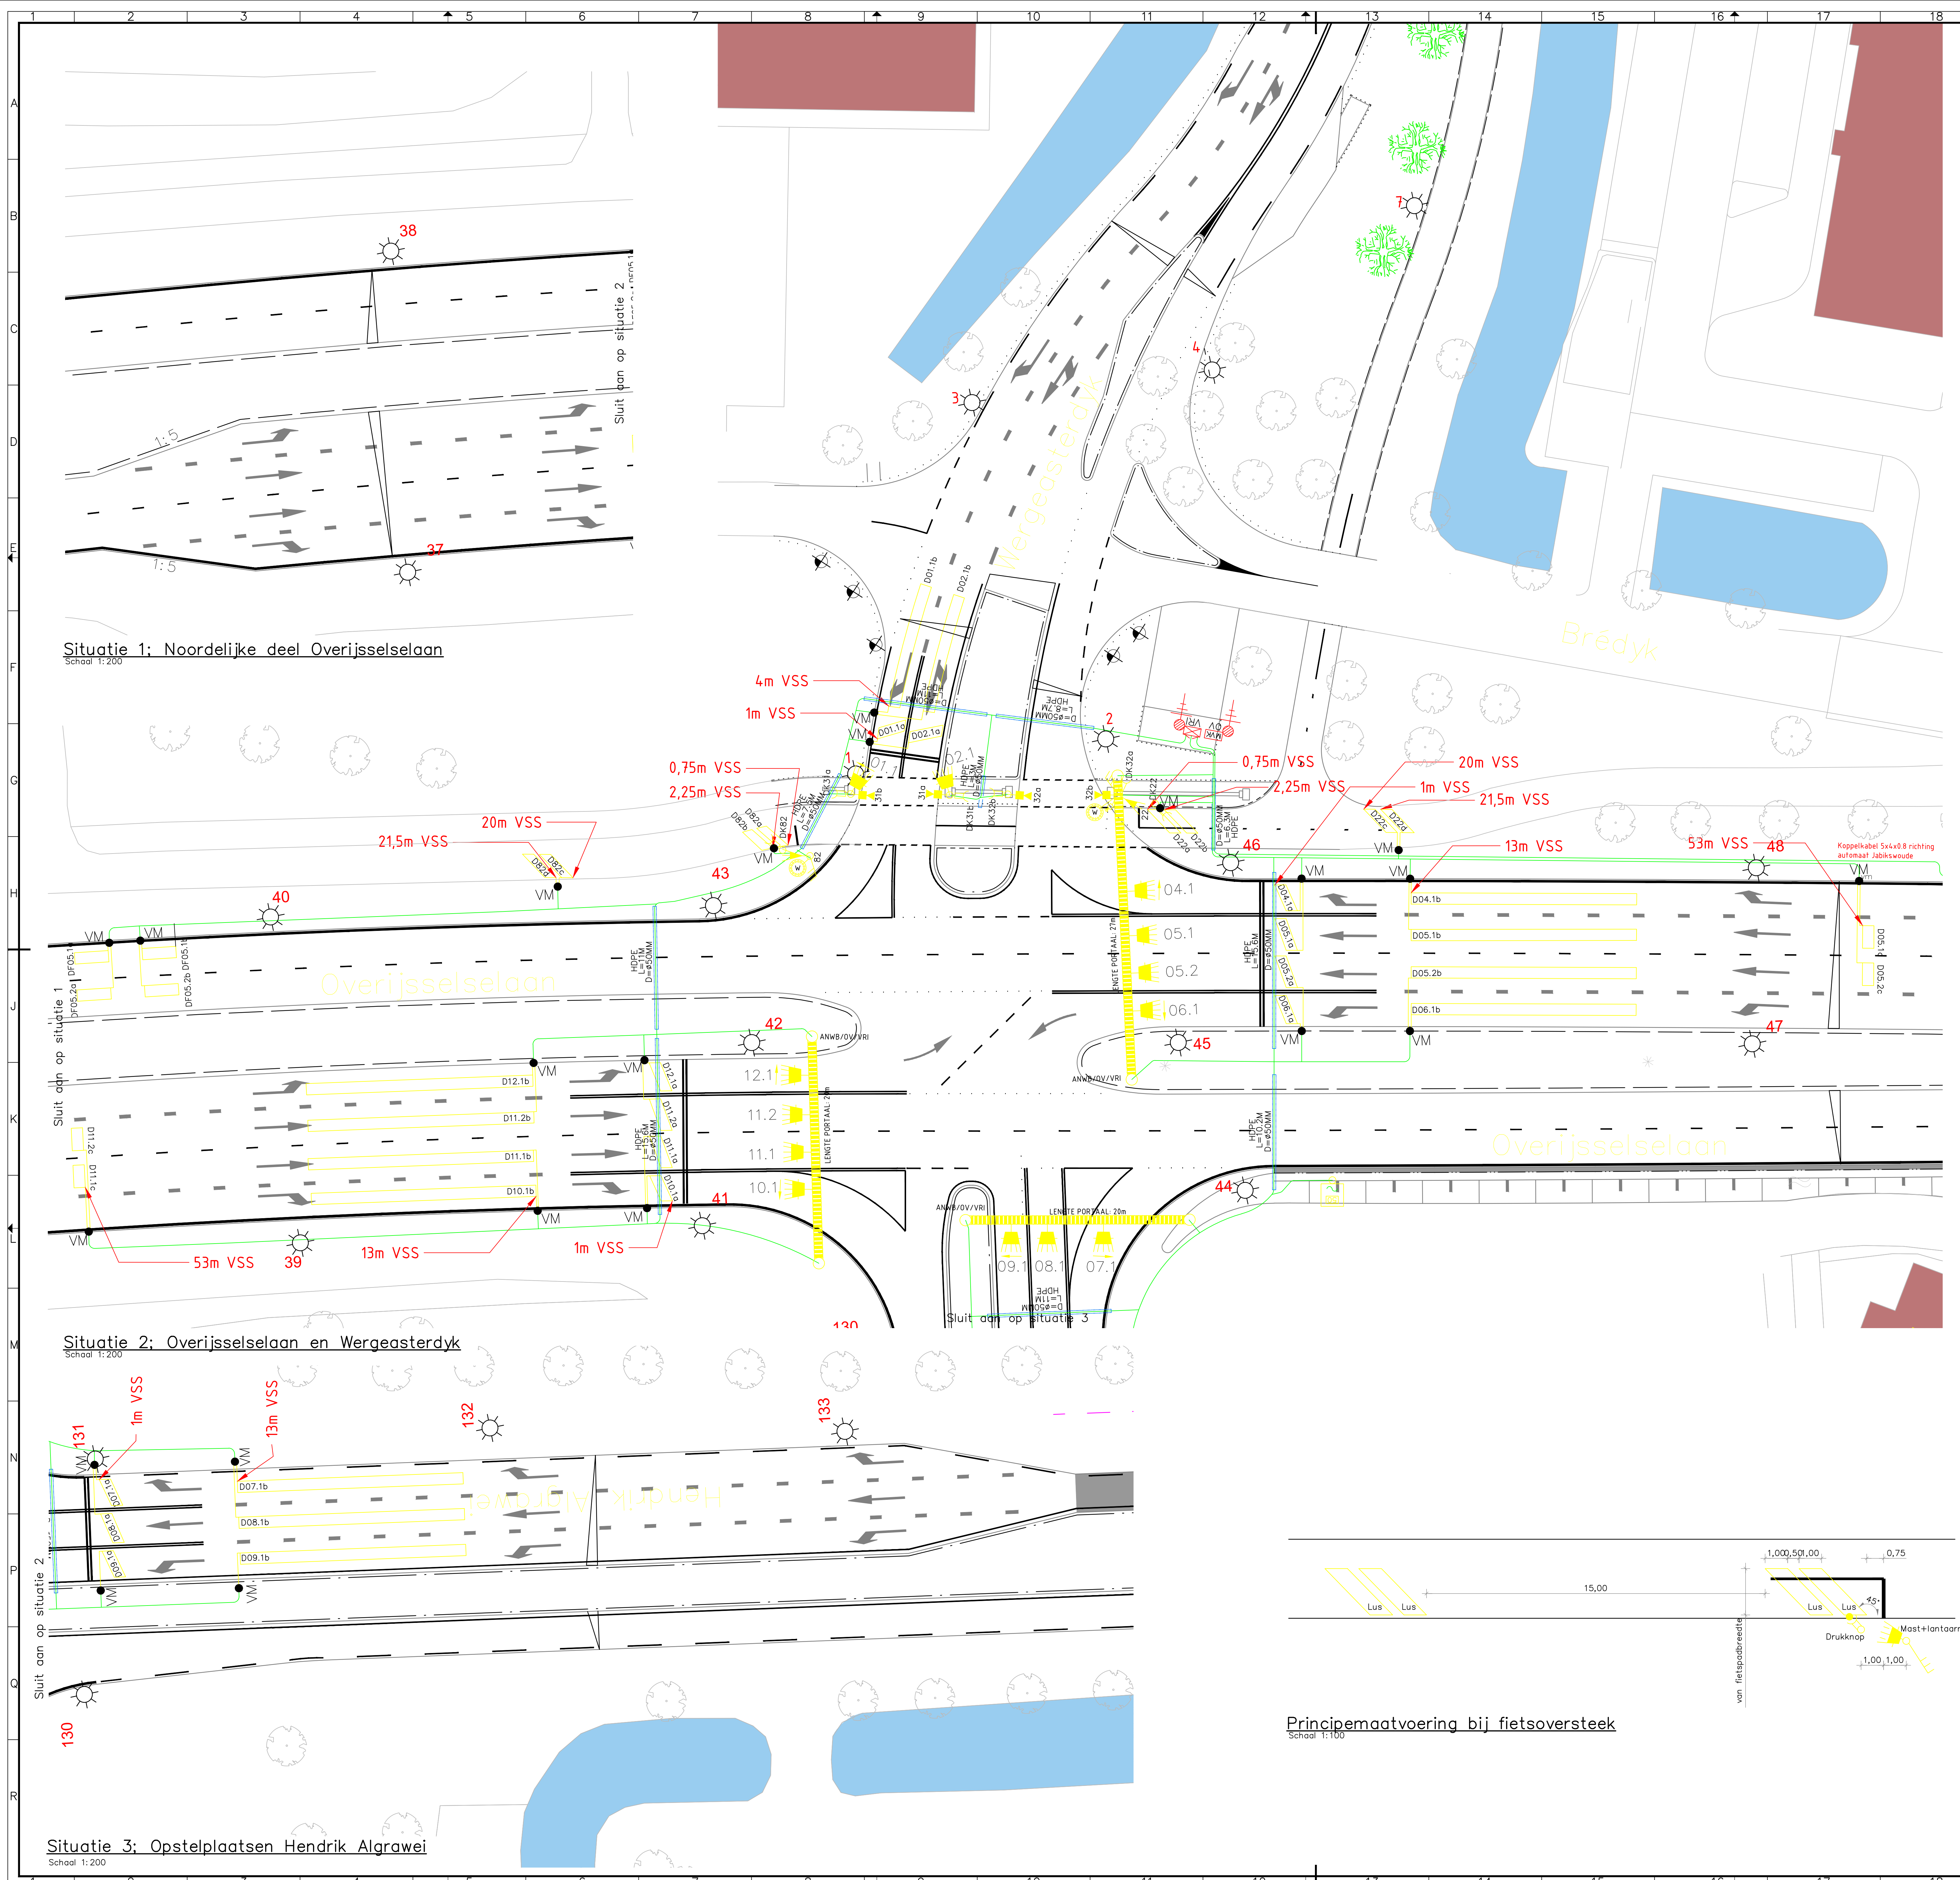

Nummering	Type Lantaarn	enkel / dubbel rood	(PVI) Sjabloon	Toegepaste Lamp	Lampspanning	knippen
01.1	Verkeerslantaarn - LED11 3x300 / RAL7032 / Sjabloon / Achtergrondschild	Enkel	→	LED	42 volt	N.T.B.
02.1	Verkeerslantaarn - LED11 3x300 / RAL7032 / Vol / Achtergrondschild	Enkel	→	LED	42 volt	N.T.B.
04.1	Verkeerslantaarn - LED11 3x300 / RAL7032 / Sjabloon / Achtergrondschild	Enkel	→	LED	42 volt	N.T.B.
05.1	Verkeerslantaarn - LED11 3x300 / RAL7032 / Vol / Achtergrondschild	Enkel	→	LED	42 volt	N.T.B.
06.1	Verkeerslantaarn - LED11 3x300 / RAL7032 / Sjabloon / Achtergrondschild	Enkel	→	LED	42 volt	N.T.B.
07.1	Verkeerslantaarn - LED11 3x300 / RAL7032 / Sjabloon / Achtergrondschild	Enkel	→	LED	42 volt	N.T.B.
08.1	Verkeerslantaarn - LED11 3x300 / RAL7032 / Vol / Achtergrondschild	Enkel	→	LED	42 volt	N.T.B.
09.1	Verkeerslantaarn - LED11 3x300 / RAL7032 / Sjabloon / Achtergrondschild	Enkel	→	LED	42 volt	N.T.B.
10.1	Verkeerslantaarn - LED11 3x300 / RAL7032 / Sjabloon / Achtergrondschild	Enkel	→	LED	42 volt	N.T.B.
11.1	Verkeerslantaarn - LED11 3x300 / RAL7032 / Vol / Achtergrondschild	Enkel	→	LED	42 volt	N.T.B.
11.2	Verkeerslantaarn - LED11 3x300 / RAL7032 / Vol / Achtergrondschild	Enkel	→	LED	42 volt	N.T.B.
12.1	Verkeerslantaarn - LED11 3x300 / RAL7032 / Sjabloon / Achtergrondschild	Enkel	→	LED	42 volt	N.T.B.
82	Onderlicht - LED11 3-lichter / Opbouw / Fietser	Enkel	→	LED	42 volt	N.T.B.
	Verkeerslantaarn - LED11 1x200 / RAL7032 / VTV			LED	42 volt	N.T.B.
31a	Verkeerslantaarn - LED11 2x200 / RAL7032 / Voetganger / Achtergrondschild	Enkel	→	LED	42 volt	N.T.B.
31b	Verkeerslantaarn - LED11 2x200 / RAL7032 / Voetganger / Achtergrondschild	Enkel	→	LED	42 volt	N.T.B.
31c	Verkeerslantaarn - LED11 2x200 / RAL7032 / Voetganger / Achtergrondschild	Enkel	→	LED	42 volt	N.T.B.
31d	Verkeerslantaarn - LED11 2x200 / RAL7032 / Voetganger / Achtergrondschild	Enkel	→	LED	42 volt	N.T.B.
32a	Verkeerslantaarn - LED11 2x200 / RAL7032 / Voetganger / Achtergrondschild	Enkel	→	LED	42 volt	N.T.B.
32b	Verkeerslantaarn - LED11 2x200 / RAL7032 / Voetganger / Achtergrondschild	Enkel	→	LED	42 volt	N.T.B.
	Verkeerslantaarn - LED11 3x300 / RAL7032 / Vol / Achtergrondschild	Enkel	→	LED	42 volt	N.T.B.
22	Onderlicht - LED11 3-lichter / Opbouw / Fietser	Enkel	→	LED	42 volt	N.T.B.
	Verkeerslantaarn - LED11 1x200 / RAL7032 / VTV			LED	42 volt	N.T.B.
groenlicht	Verkeerslantaarn - LED11 1x300 / RAL7032 / Sjabloon / Achtergrondschild	Enkel	→	LED	42 volt	N.T.B.

Plaats: Goutum (Leeuwarden)		Reconstructie overijsselselaan				Werknummer: 9110809
Opdrachtgever: KWS Leek						
Nummering	Lengte lus in meters	breedte lus in meters	lengte passieve gedeelte in meters	afstand tot stopstreep in meters	aantal windingen in meters	type detectielusdraad
D.01.1A	2	1	0,5	1	5	XLPE
D.01.1B	11,2	1	4	4	3	XLPE
D.02.1A	3	1	4	1	5	XLPE
D.02.1B	11,2	1	5	4	3	XLPE
D.04.1A	2,5	1	3	12,5	2	XLPE
D.04.1B	20	1	1	12,5	2	XLPE
D.05.1A	4	1	7	1	5	XLPE
D.05.1B	20	1	5	12,5	2	XLPE
D.05.1C	2	1	4	52,5	5	XLPE
D.05.2A	4	1	10	1	5	XLPE
D.05.2B	20	1	8	12,5	2	XLPE
D.05.2C	2	1	8	52,5	5	XLPE
D.06.1A	4	1	14	1	5	XLPE
D.06.1B	20	1	12	12,5	2	XLPE
D.07.1A	3	1	0,5	1	5	XLPE
D.07.1B	20	1	1	12,5	2	XLPE
D.08.1A	3	1	4	1	5	XLPE
D.08.1B	20	1	4,5	12,5	2	XLPE
D.09.1A	3	1	3	1	5	XLPE
D.09.1B	20	1	2,5	12,5	2	XLPE
D.10.1A	3	1	3	1	5	XLPE
D.10.1B	20	1	1	12,5	2	XLPE
D.11.1A	3	1	6,5	1	5	XLPE
D.11.1B	20	1	5,5	12,5	2	XLPE
D.11.1C	2	1	4	52,5	5	XLPE
D.11.2A	3	1	4	1	5	XLPE
D.11.2B	20	1	4	12,5	2	XLPE
D.11.2C	2	1	7,5	52,5	5	XLPE
D.12.1A	3	1	0,5	1	5	XLPE
D.12.1B	20	1	1	12,5	2	XLPE
D.82.A	3	1	1	0,75	6	XLPE
D.82.B	3	1	1	2,25	6	XLPE
D.82.C	3	1	1	20,25	6	XLPE
D.82.D	3	1	1	21,75	6	XLPE
D.22.1A	3	1	0,5	1	6	XLPE
D.22.1B	3	1	0,5	2	6	XLPE
D.22.2C	3	1	1,5	20	6	XLPE
D.22.2D	3	1	1,5	21	6	XLPE
DF05.1A	2	1	0,5	N.V.T.	5	XLPE
DF05.1B	2	1	0,5	N.V.T.	5	XLPE
DF05.2A	2	1	4	N.V.T.	5	XLPE
DF05.2B	2	1	4	N.V.T.	5	XLPE
	32,9		155			

Van	Naar	Kabeltype 1	Kabeltype 2	Kabeltype 3
Automaat	Lant. 4.1 - 5.1 - DCF Antenne	VLVS 8x1,5	UXL 4x1,5	
Automaat	Lant. 22 - sec. - 32 b - drk32a - WTV	VLVS 12x1,5	UXL 4x1,5	
Automaat	Drk. 22	UXL 4x1,5		
Automaat	Lus 22 a - 22 b	UXL 4x1,5		
Automaat	Lant. 32a - drk 32b (wait)	VLVS 4x1,5	UXL 4x1,5	
Automaat	Lant. 31a - 2.1 - drk 31b (wait)	VLVS 8x1,5	UXL 4x1,5	
Automaat	Lus 1.1 b - 2.1 b	UXL 4x1,5		
Automaat	Lus 1.1 a - 2.1 a	UXL 4x1,5		
Automaat	Lant. 31 b - 01.1 - drk 31a (wait)	VLVS 8x1,5	UXL 4x1,5	
Automaat	Lant. 82 - sec. 82 - WTV	VLVS 16x1,5		
Automaat	Drk. 82 (wait)	UXL 4x1,5		
Automaat	Lus 82 a - 82 b	UXL 4x1,5		
Automaat	Lus 82 c - 82 d	UXL 4x1,5		
Automaat	DF 5.1 b - 5.2 b	UXL 4x1,5		
Automaat	DF 5.1 a - 5.2 a	UXL 4x1,5		
Automaat	Lant. 11.2 - 12.1	VLVS 8x1,5		
Automaat	Lus 11.2 a - 12.1 a	UXL 4x1,5		
Automaat	Lus 11.2 b - 12.1 b	UXL 4x1,5		
Automaat	Lant. 10.1 - 11.1	VLVS 8x1,5		
Automaat	Lus 11.1 a - 10.1 a	UXL 4x1,5		
Automaat	Lus 10.1 b - 11.1 b	UXL 4x1,5		
Automaat	Lus 11.2 c - 11.1 c	UXL 4x1,5		
Automaat	Lus 4.1 a - 5.1 a	UXL 4x1,5		
Automaat	Lus 4.1 b - 5.1 b	UXL 4x1,5		
Automaat	Lus 5.1 c - 5.2 c	UXL 4x1,5		
Automaat	Automaat Jabikswoude	GTK5x4x0,8		
Automaat	Lant. 5.2 - 6.1	VLVS 8x1,5		
Automaat	Lus 5.2 a - 6.1 a	UXL 4x1,5		
Automaat	Lus 5.2 b - 6.1 b	UXL 4x1,5		
Automaat	Lant. Groene golf bord	UXL 4x1,5		
Automaat	Lus 7.1	VLVS 4x1,5		
Automaat	Lus 8.1 a - 7.1 a	UXL 4x1,5		
Automaat	Lus 7.1 b - 8.1 b	UXL 4x1,5		
Automaat	Lant. 8.1 - 9.1	VLVS 8x1,5		
Automaat	Lus 9.1 a	UXL 2x1,5		
Automaat	Lus 9.1 b	UXL 2x1,5		

SYMBOL	VERKLARING
	AUTOMAAT (AUT)
	SOKERKAST (SK)
	DRK-KAST
	DCF-ONTVANGER
	2 LANTS LANTAREN 2000H (voetganger)
	3 LANTS LANTAREN 2000H (fiets)
	3 LANTS LANTAREN 2000H (achtergrondschild)
	3 LANTS LANTAREN 2000H (fiets)
	DRUKKOP (DRK) - WAIT-SOKAAL
	WACHTTOEGANGSPLEK
	GROENE GOLF
	UTLESSEER
	PORTAAL
	VERBODENSGROEF
	PANTELBUS PVC Ø205
	DETECTIELUS
	VRI kabel

Principemaatvoering bij fietsoversteek

Schaal 1:100

Situatie 3: Opstelplaatsen Hendrik Algrawei

Schaal 1:200

Project: Reconstructie Overijsselselaan Noord		Opdr. gever: KWS Leek	
Plaats: Leeuwarden		Adres: Zernikelaan 22	
Onderdeel: Verkeersregelsinstallatie		Plaats: 9350 AC Leek	
Project: WSC		Project: 9110809	
Plaats: HBE		Formaat: A0	
Werk: ---		Schaal: 1:200	
Datum: 03-09-2015		Tek. Nr.: 01	

Verkeersregelsinstallatie

Werknummer: 9110809