



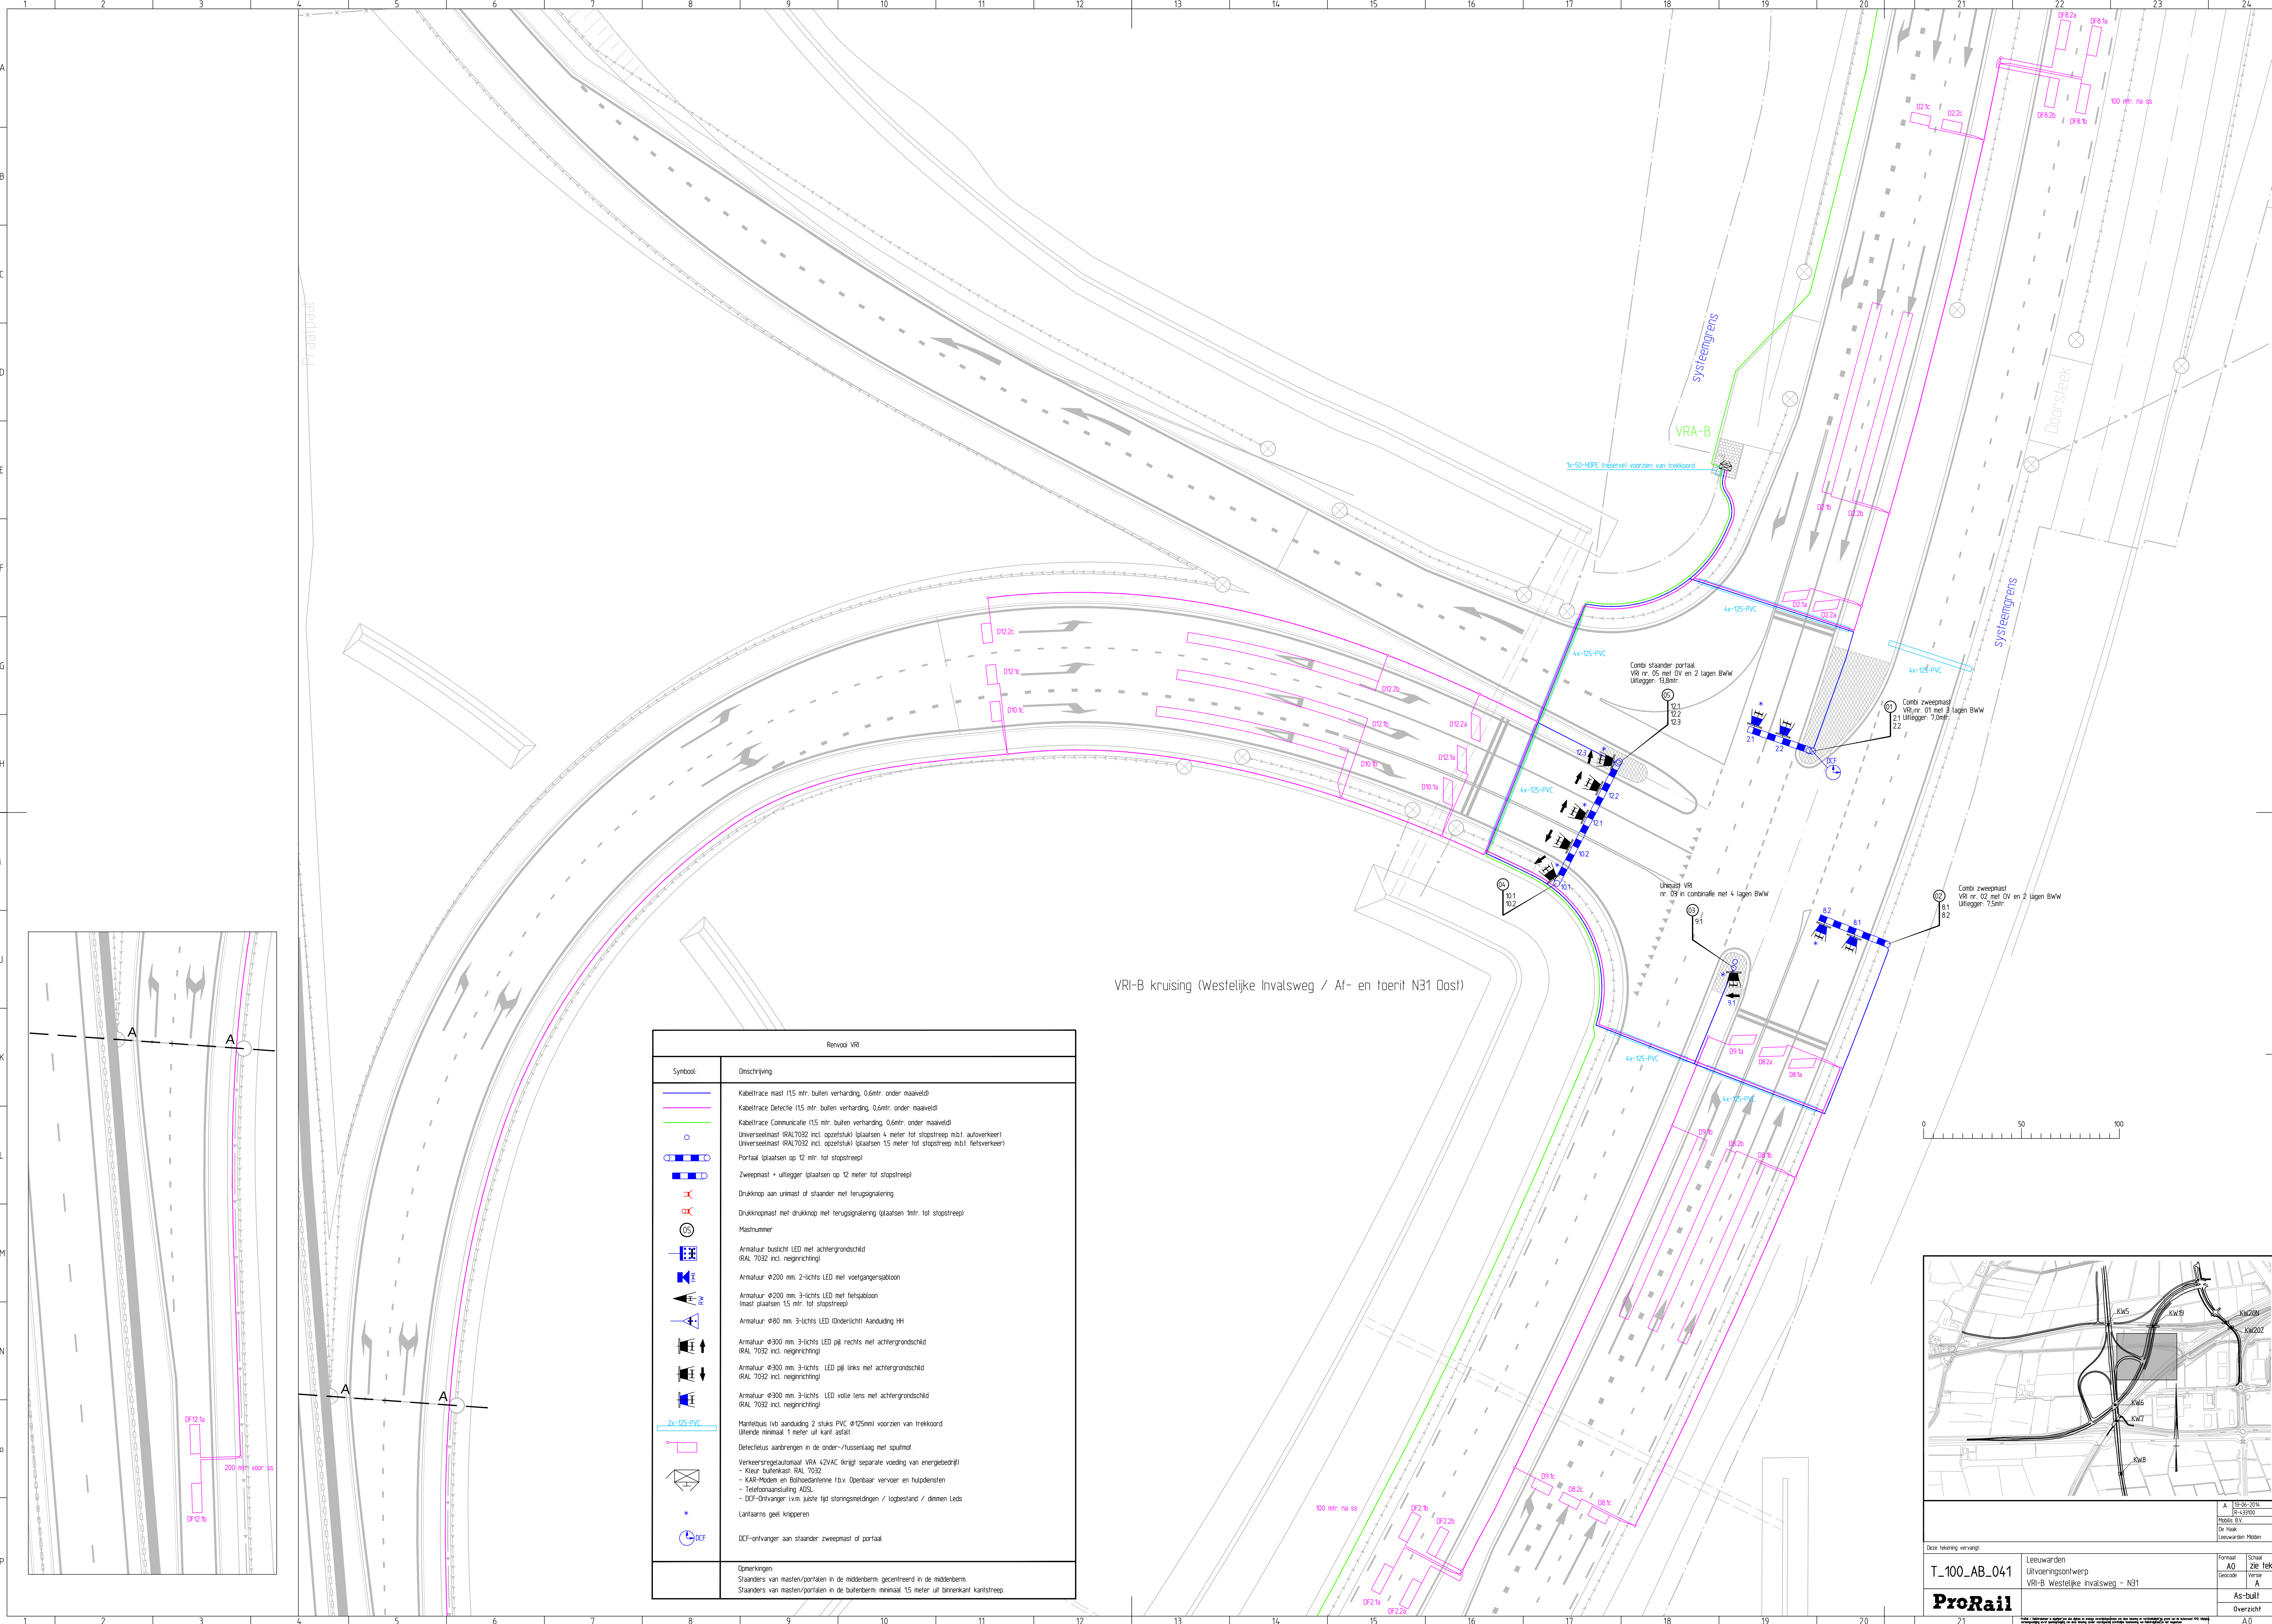

Renood VRI	
Symbol:	Omschrijving
	Kabeltracé mast (15 mtr. buiten verharding, 0,6mtr. onder maaiveld)
	Kabeltracé Detectie (15 mtr. buiten verharding, 0,6mtr. onder maaiveld)
	Kabeltracé Communicatie (15 mtr. buiten verharding, 0,6mtr. onder maaiveld)
	Universeelmast (RAL7032 incl. opzetstuk) (plaatsen 4 meter tot stopstreep m.b.t. autoverkeer)
	Universeelmast (RAL7032 incl. opzetstuk) (plaatsen 15 meter tot stopstreep m.b.t. fietsverkeer)
	Portaal (plaatsen op 12 mtr. tot stopstreep)
	Zweepmast • uitlegger (plaatsen op 12 meter tot stopstreep)
	Drukknop aan unimast of staander met terugsignalering
	Drukknopmast met drukknop met terugsignalering (plaatsen 1mtr. tot stopstreep)
	Mastnummer
	Armatuur buslicht LED met achtergrondschild (RAL 7032 incl. neigrichting)
	Armatuur Ø200 mm. 2-lichts LED met voelgangersjabloon
	Armatuur Ø200 mm. 3-lichts LED met fietsabloon (mast plaatsen 15 mtr. tot stopstreep)
	Armatuur Ø80 mm. 3-lichts LED (Onderlicht) Aanduiding HH
	Armatuur Ø300 mm. 3-lichts LED pijl rechts met achtergrondschild (RAL 7032 incl. neigrichting)
	Armatuur Ø300 mm. 3-lichts LED pijl links met achtergrondschild (RAL 7032 incl. neigrichting)
	Armatuur Ø300 mm. 3-lichts LED volle lens met achtergrondschild (RAL 7032 incl. neigrichting)
	Mantelbus (vb aanduiding 2 stuks PVC Ø125mm) voorzien van trekkoord. Uiterste minimaal 1 meter uit kant asfalt.
	Detectielus aandringen in de onder-/tussenlaag met spulmof.
	Verkeersregelaarsautomaat VRA 42VAC (krijgt separate voeding van energiebedrijf) - Kleur buiterkast: RAL 7032 - KAR-Modem en Boelhoedanienne 11bv. Operbaar vervoer en hulpdiensten - Telefoonaansturing ADSL - DCF-ontvanger ivm. juiste tijd storingsmeldingen / logbestand / dimmen LEDs Lantaarns geel knipperen
	DCF-ontvanger aan staander zweepmast of portaal
Opmerkingen: Staanders van masten/portalen in de middenberm gecentreerd in de middenberm. Staanders van masten/portalen in de buitenberm: minimaal 15 meter uit binnenkant kantstreep.	

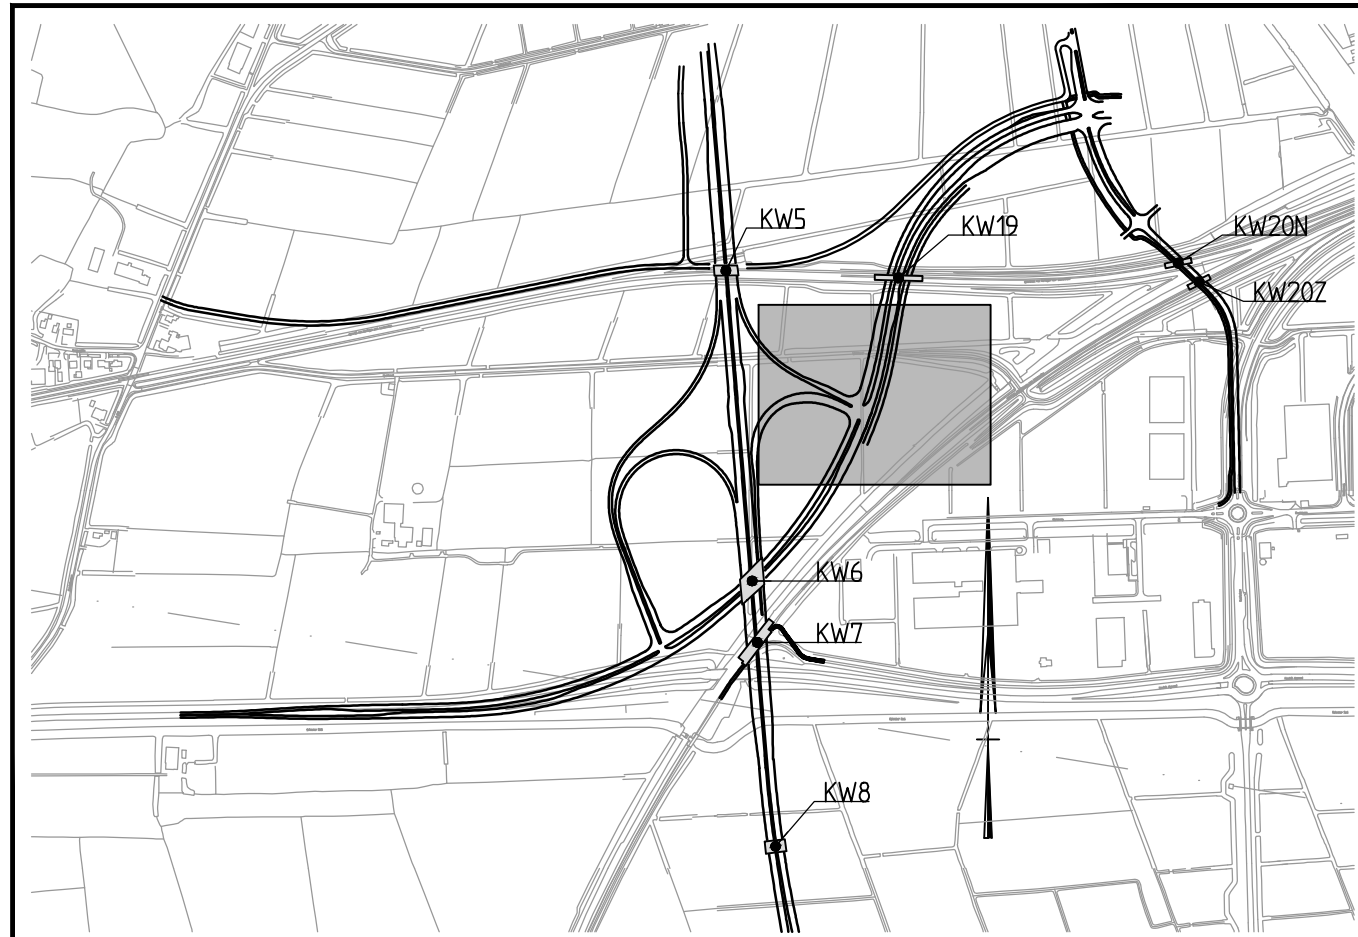

Deze tekening vervangt: T_100_AB_041		Leeuwarden Uitvoeringsontwerp VRI-B Westelijke invalsweg - N31	Formaat A0 Schak. zie tek. Versie A AS-buult Overzicht A0
ProRail			