

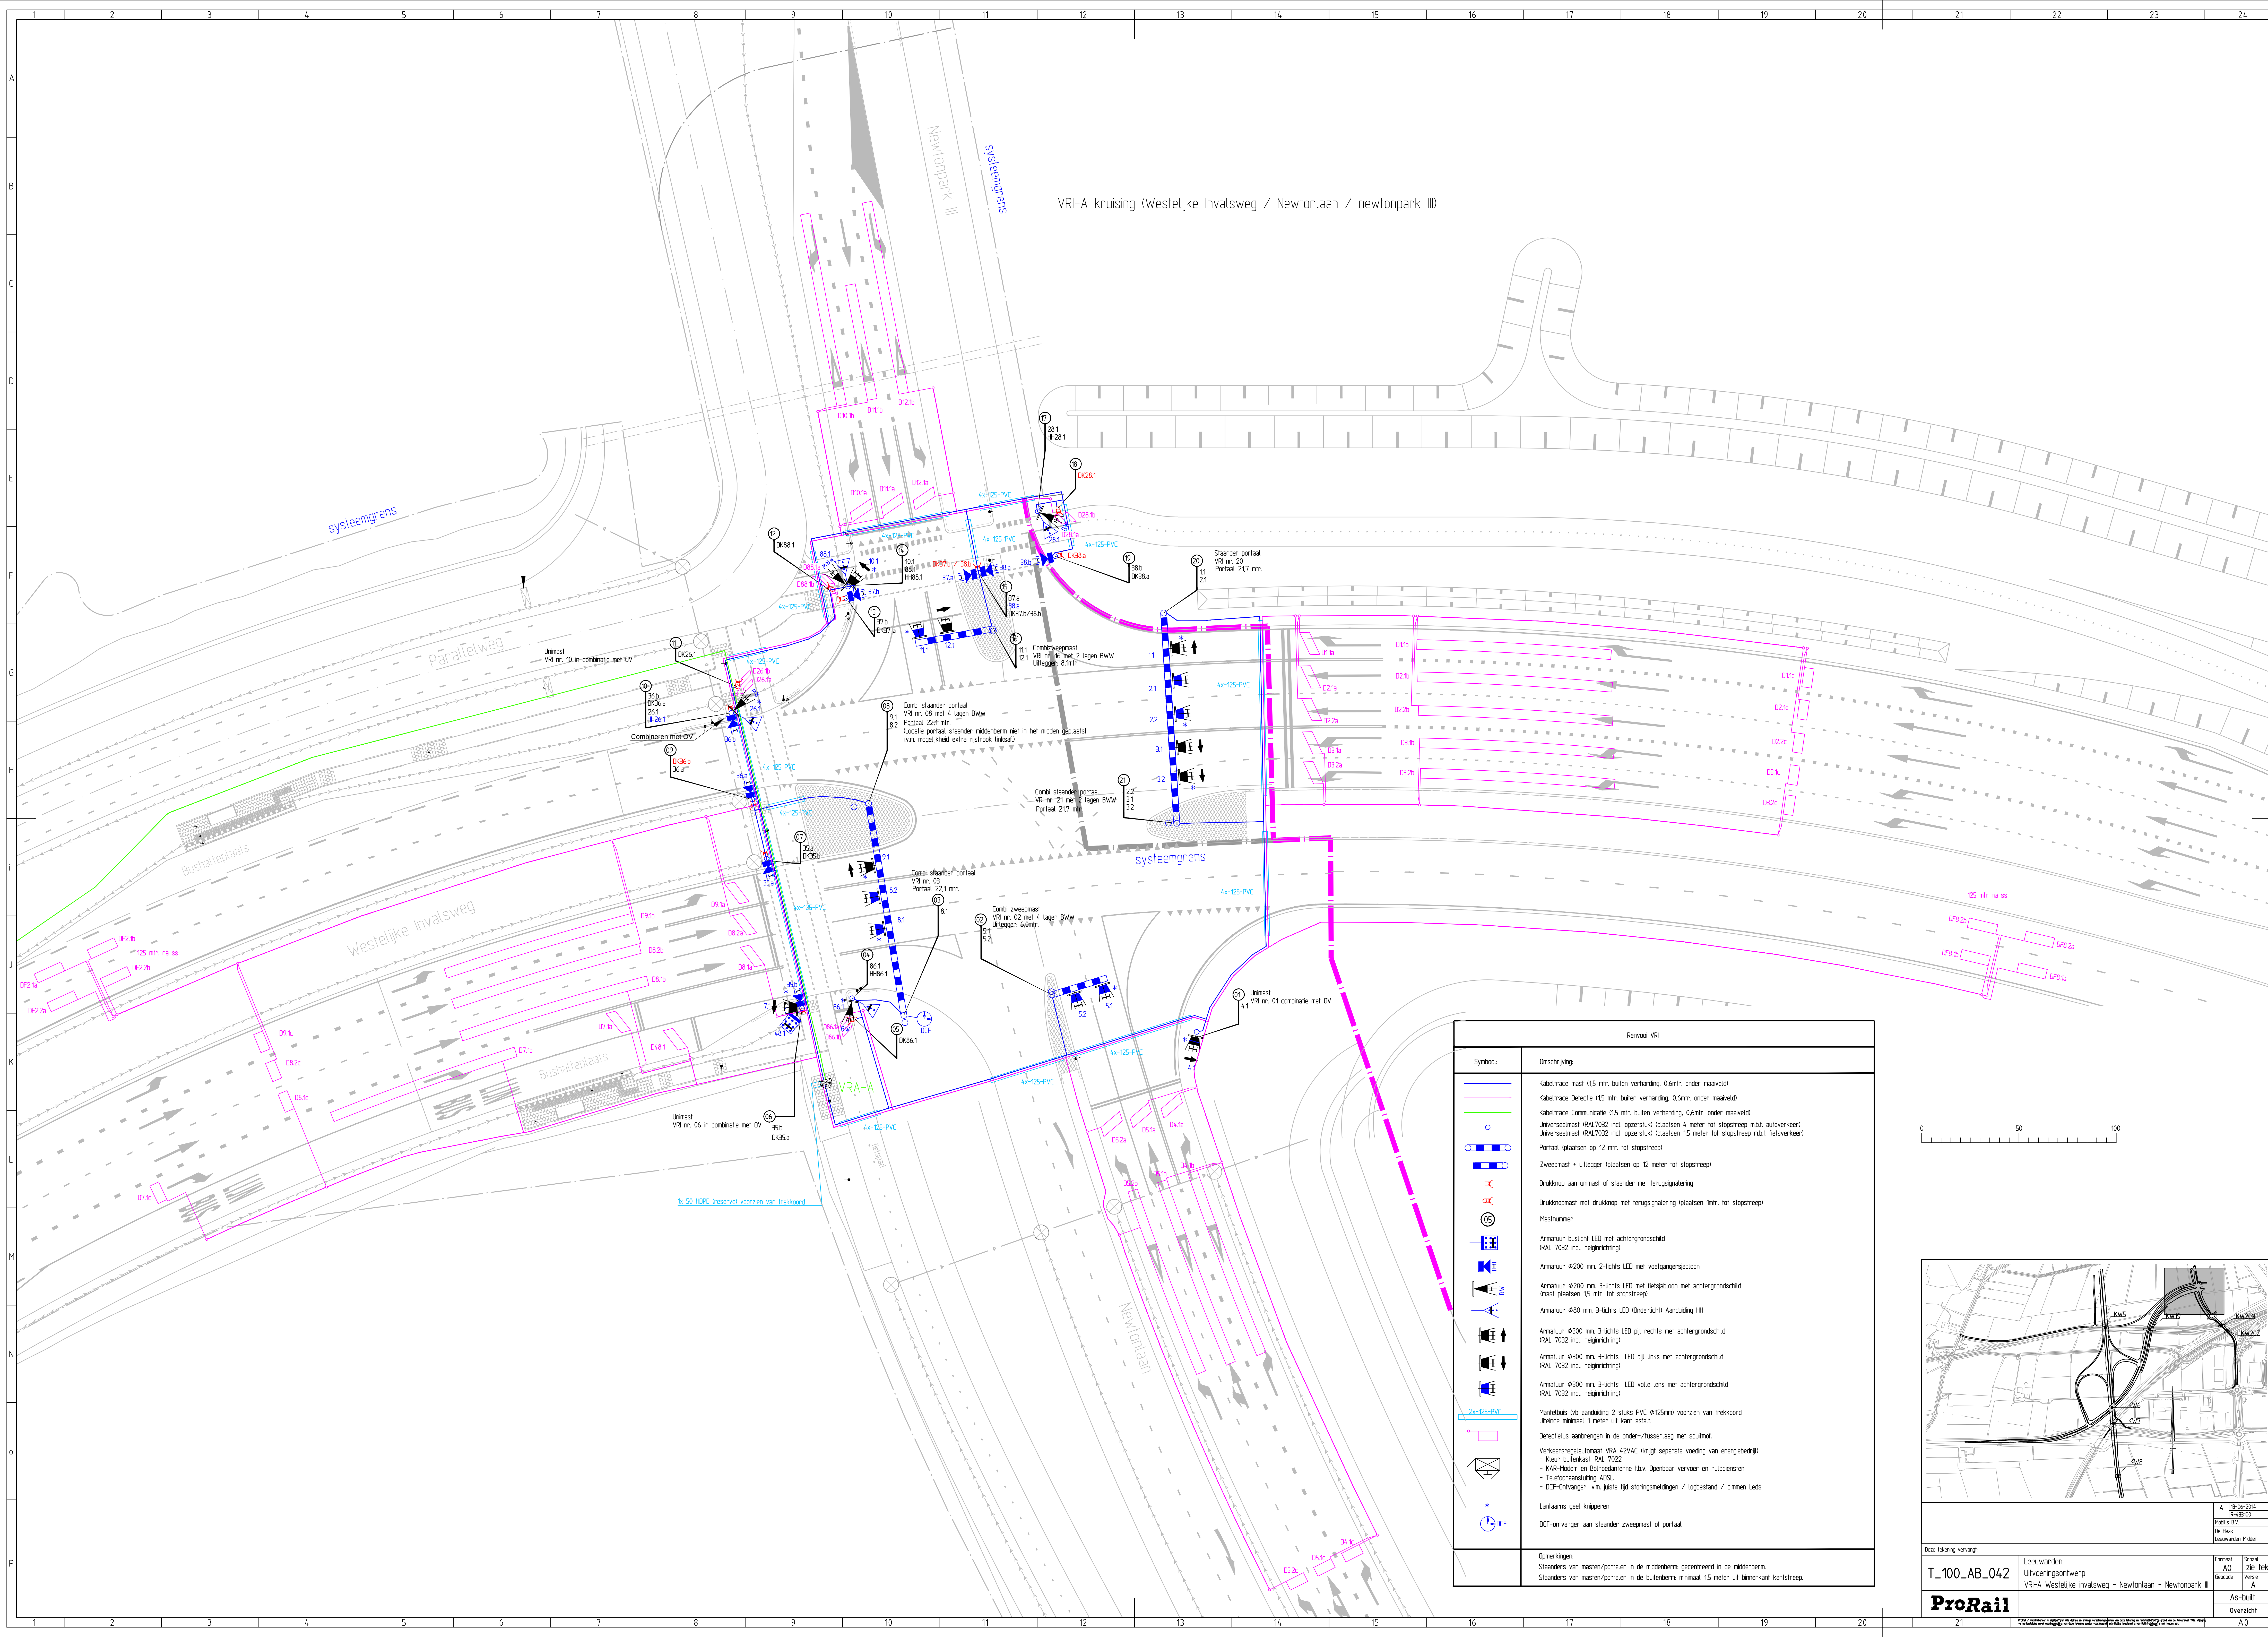
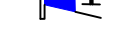
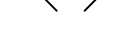
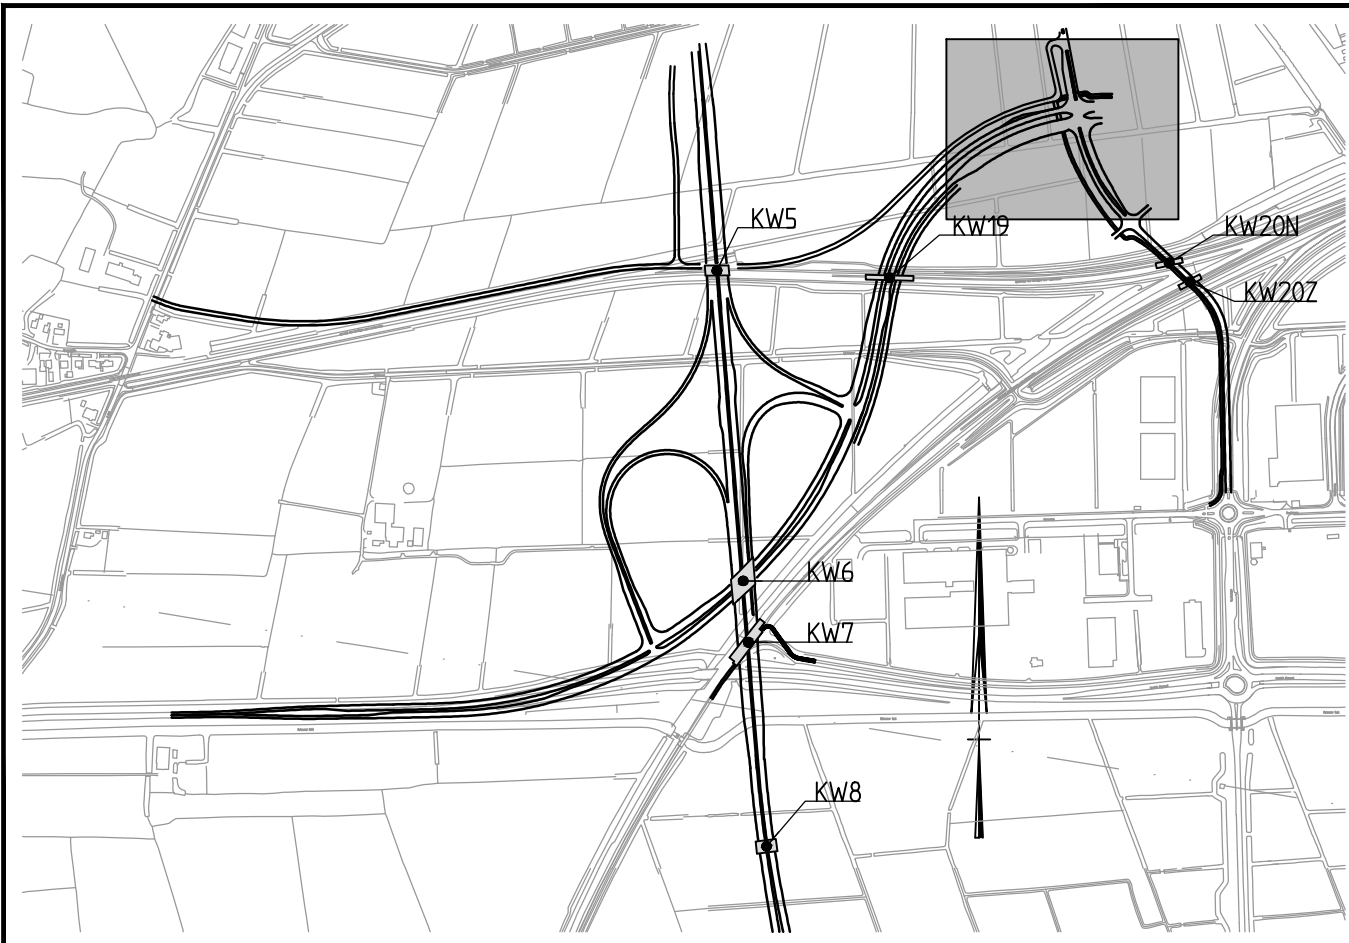 


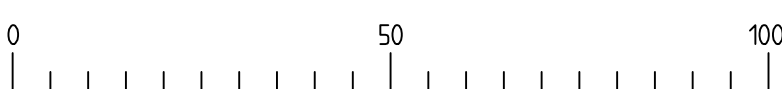

Revoovi VRi	
Symbol	Omschrijving
	Kabeltrace mast (15 mtr. buiten verharding, 0,6mtr. onder maaiveld)
	Kabeltrace Detectie (15 mtr. buiten verharding, 0,6mtr. onder maaiveld)
	Kabeltrace Communicatie (15 mtr. buiten verharding, 0,6mtr. onder maaiveld)
	Universeelmast (RAL7032 incl. opzetshut) (plaatsen 4 meter tot stopstreep m.b.t. autoverkeer)
	Universeelmast (RAL7032 incl. opzetshut) (plaatsen 15 meter tot stopstreep m.b.t. fietsverkeer)
	Portaal (plaatsen op 12 mtr. tot stopstreep)
	Zweepmast + uitlegger (plaatsen op 12 meter tot stopstreep)
	Drukknop aan urmast of stander met heruupsignalering
	Drukknopmast met drukknop met heruupsignalering (plaatsen 1mtr. tot stopstreep)
	Mastnummer
	Armatuur: buschicht LED met achtergrondschild (RAL 7032 incl. negriechting)
	Armatuur Ø200 mm, 2-lichts LED met voetgangersrijdbaan
	Armatuur Ø200 mm, 3-lichts LED met fietsrijbaan met achtergrondschild (max plaats 15 mtr. tot stopstreep)
	Armatuur Ø80 mm, 3-lichts LED (Onderlicht) Aanduiding HI
	Armatuur Ø300 mm, 3-lichts LED pijl rechts met achtergrondschild (RAL 7032 incl. negriechting)
	Armatuur Ø300 mm, 3-lichts LED pijl links met achtergrondschild (RAL 7032 incl. negriechting)
	Armatuur Ø300 mm, 3-lichts LED volle lens met achtergrondschild (RAL 7032 incl. negriechting)
	Armatuur Ø300 mm, 3-lichts LED volle lens met achtergrondschild (RAL 7032 incl. negriechting)
		A 13-06-2014 Rv-201400	
Doe rekening vervangt		Model 519 De Raak Lieuwarden Midden	
T_100_AB_042		Lieuwarden Uitvoeringsplan/werf VR-A Westelijke invalsweg - Newtonlaan - Newtonpark III	Formaat A0 Geocore Schad- zie tek- st A-3 tuil Overzicht
			
21		A0	