
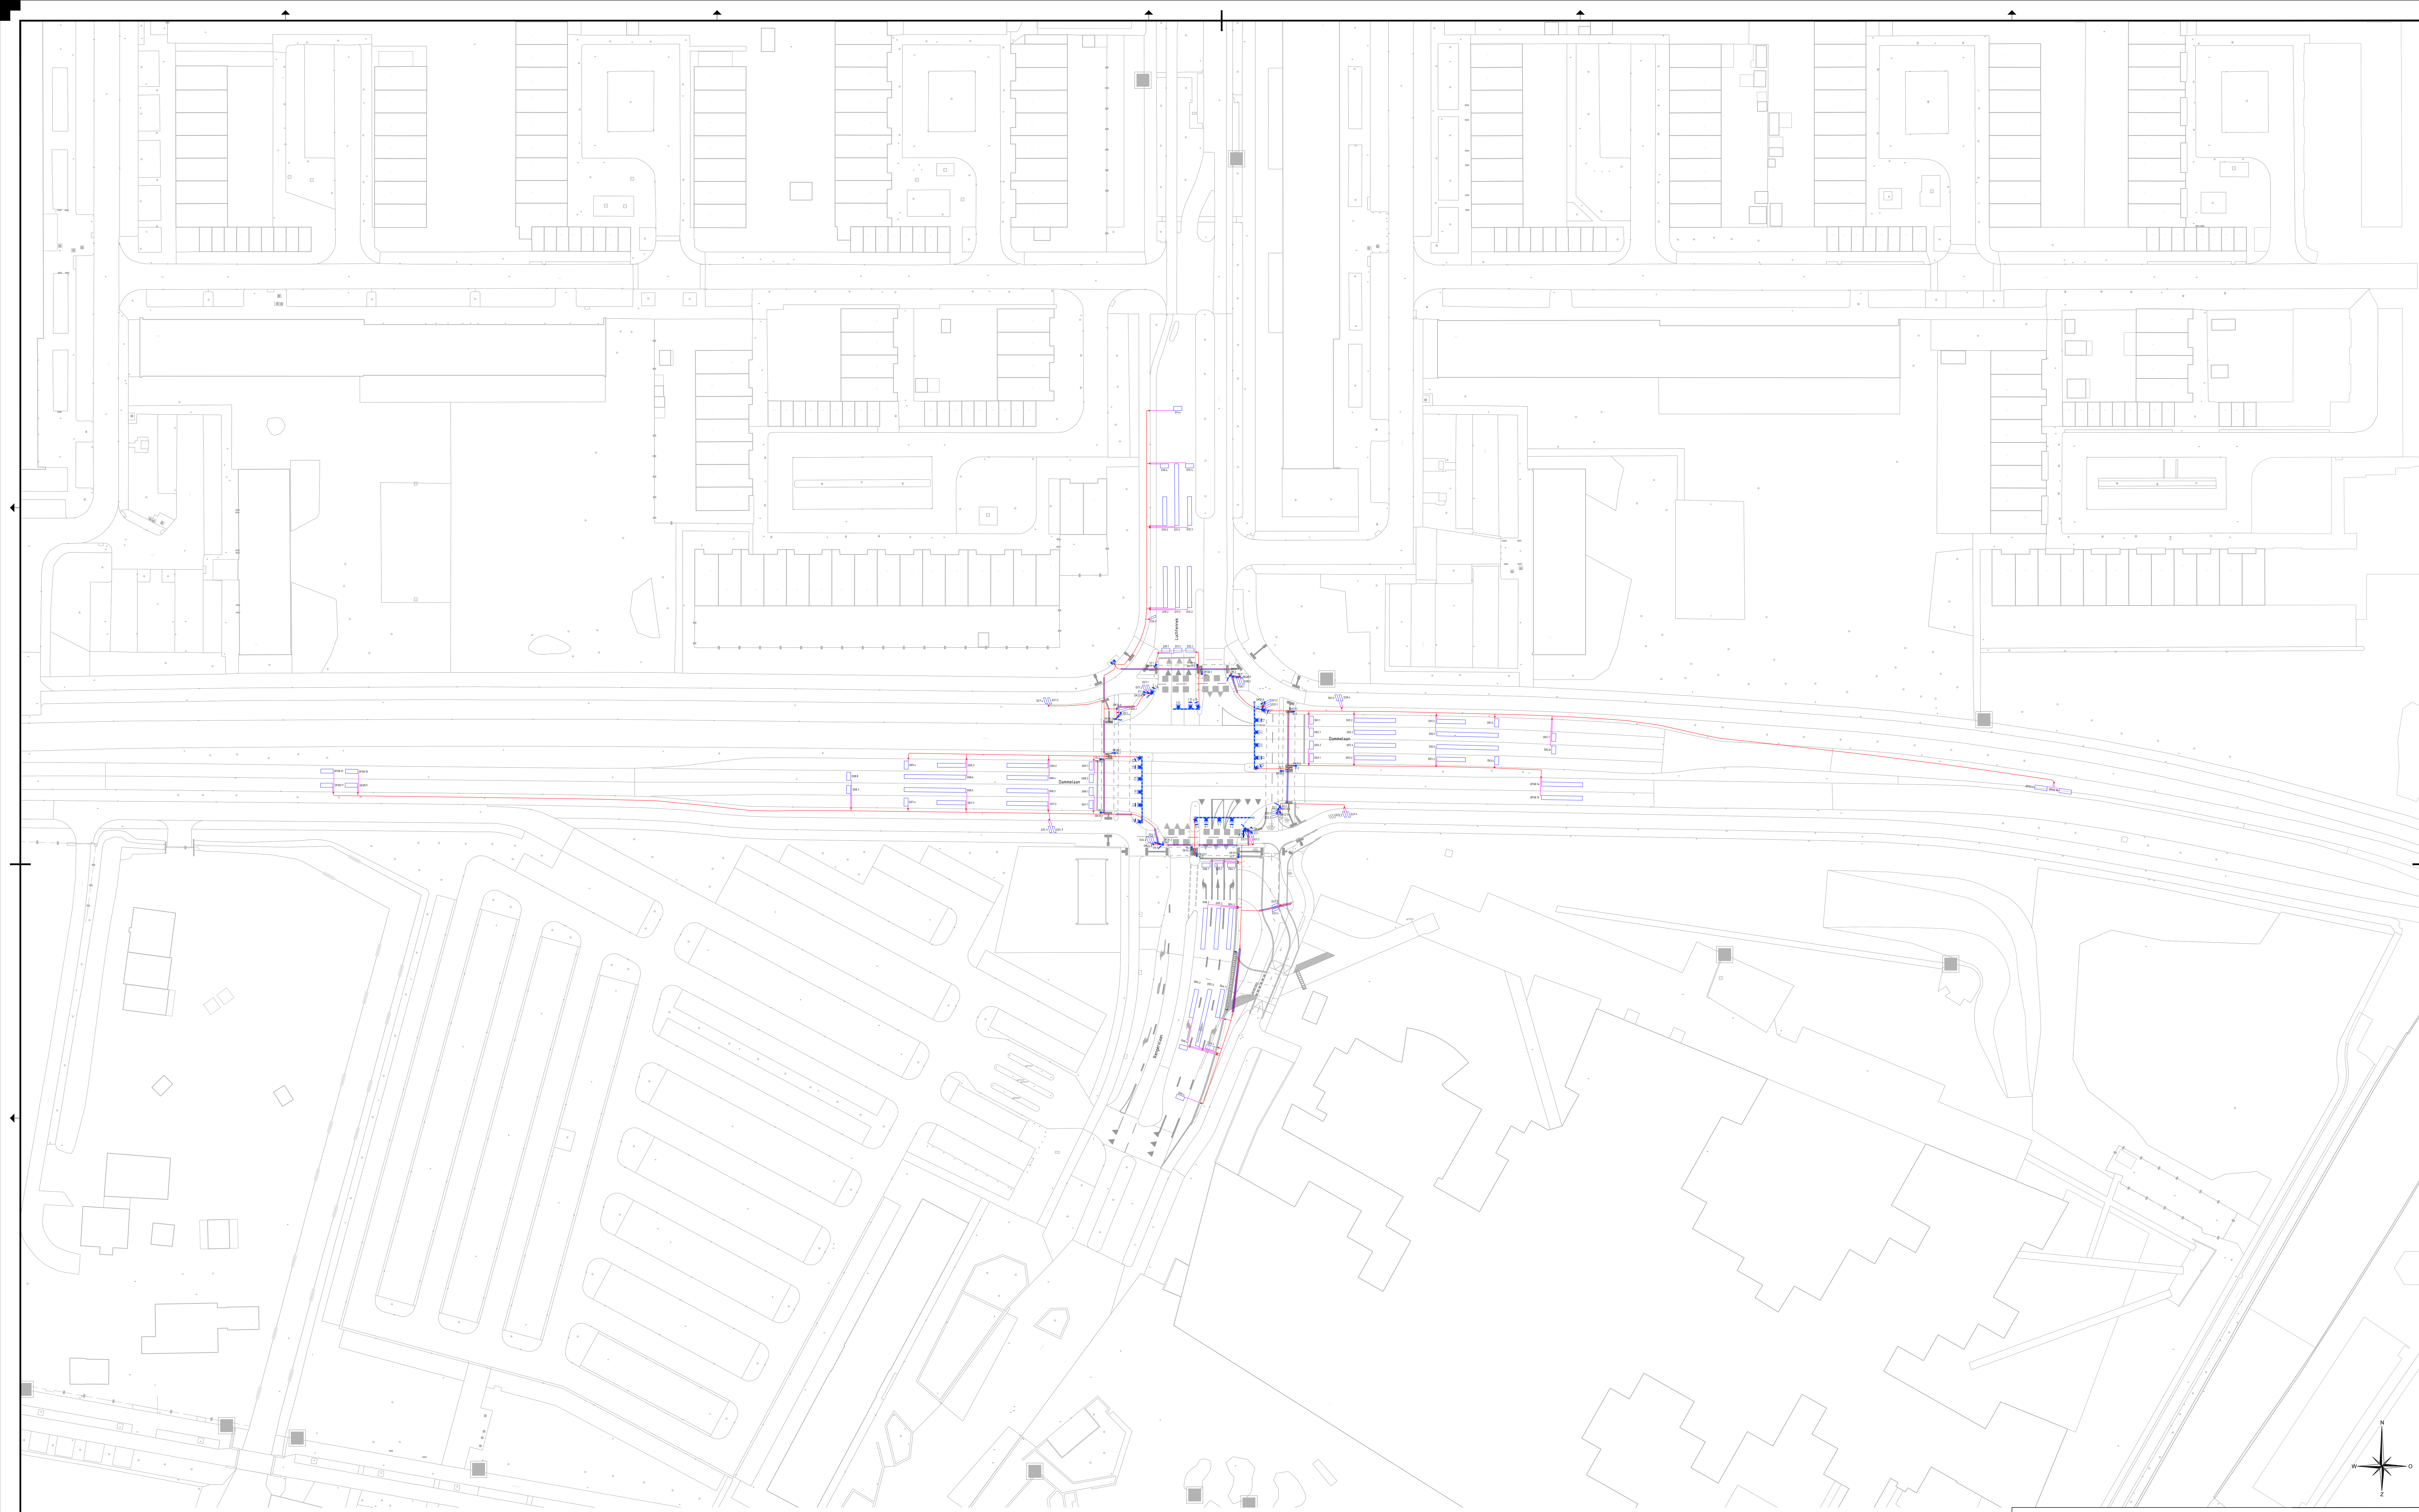


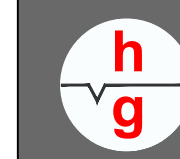

- Legenda:**
- Verkeersregelsaai
 - Lantaarn met schild 300mm
 - Lantaarn met schild 300mm + pijlspijl
 - Lantaarn met schild 300mm
 - Lantaarn met schild 300mm + pijlspijl
 - Lantaarn 200mm + fietspijl
 - Lantaarn voetganger
 - Zakspijl
 - Parkeer
 - Onderlicht met wachtpijlspijl
 - Bosch lantaarn met parallel + 2x
 - Drukroep
 - Kabeltracé
 - Parkeerbus
 - Defectbus
 - Defectbus

PROJECT		RVI KP Dammelaan / Luchtenrek te Leeuwarden		PROJECTNR -	
OPDRACHTGEVER		Gemeente Leeuwarden		FORMAAT - A0	
ONDERWERP		REVISIE		SCHAL - 1:500	
				BLAD - 1 / 1	

**van gelder**

Van Gelder H.M.B.V.
Keerbergen 20-32
1101 GB AMSTERDAM
web: www.vangelder.com

STATUS
Ter goedkeuring
TECHNISCHEN
NW23V014_002