


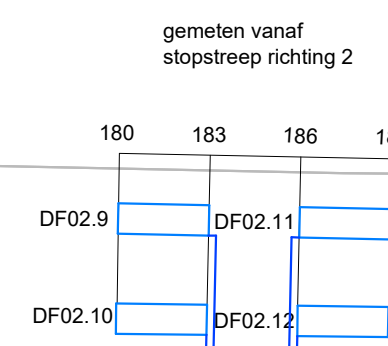

- 

Gemeente Leeuwarden

Realisatie VRI's

VRI Groningerstraatweg - Lekkumerweg

Kennmerk 011302.2020208.T01.01.08

Datum 05-04-2022

Ontwerper Ramon Siegel

Schaal 1:250

Formaat A0



Deventer - Den Haag - Eindhoven - Leeuwarden - Amsterdam

www.goudappel.nl