


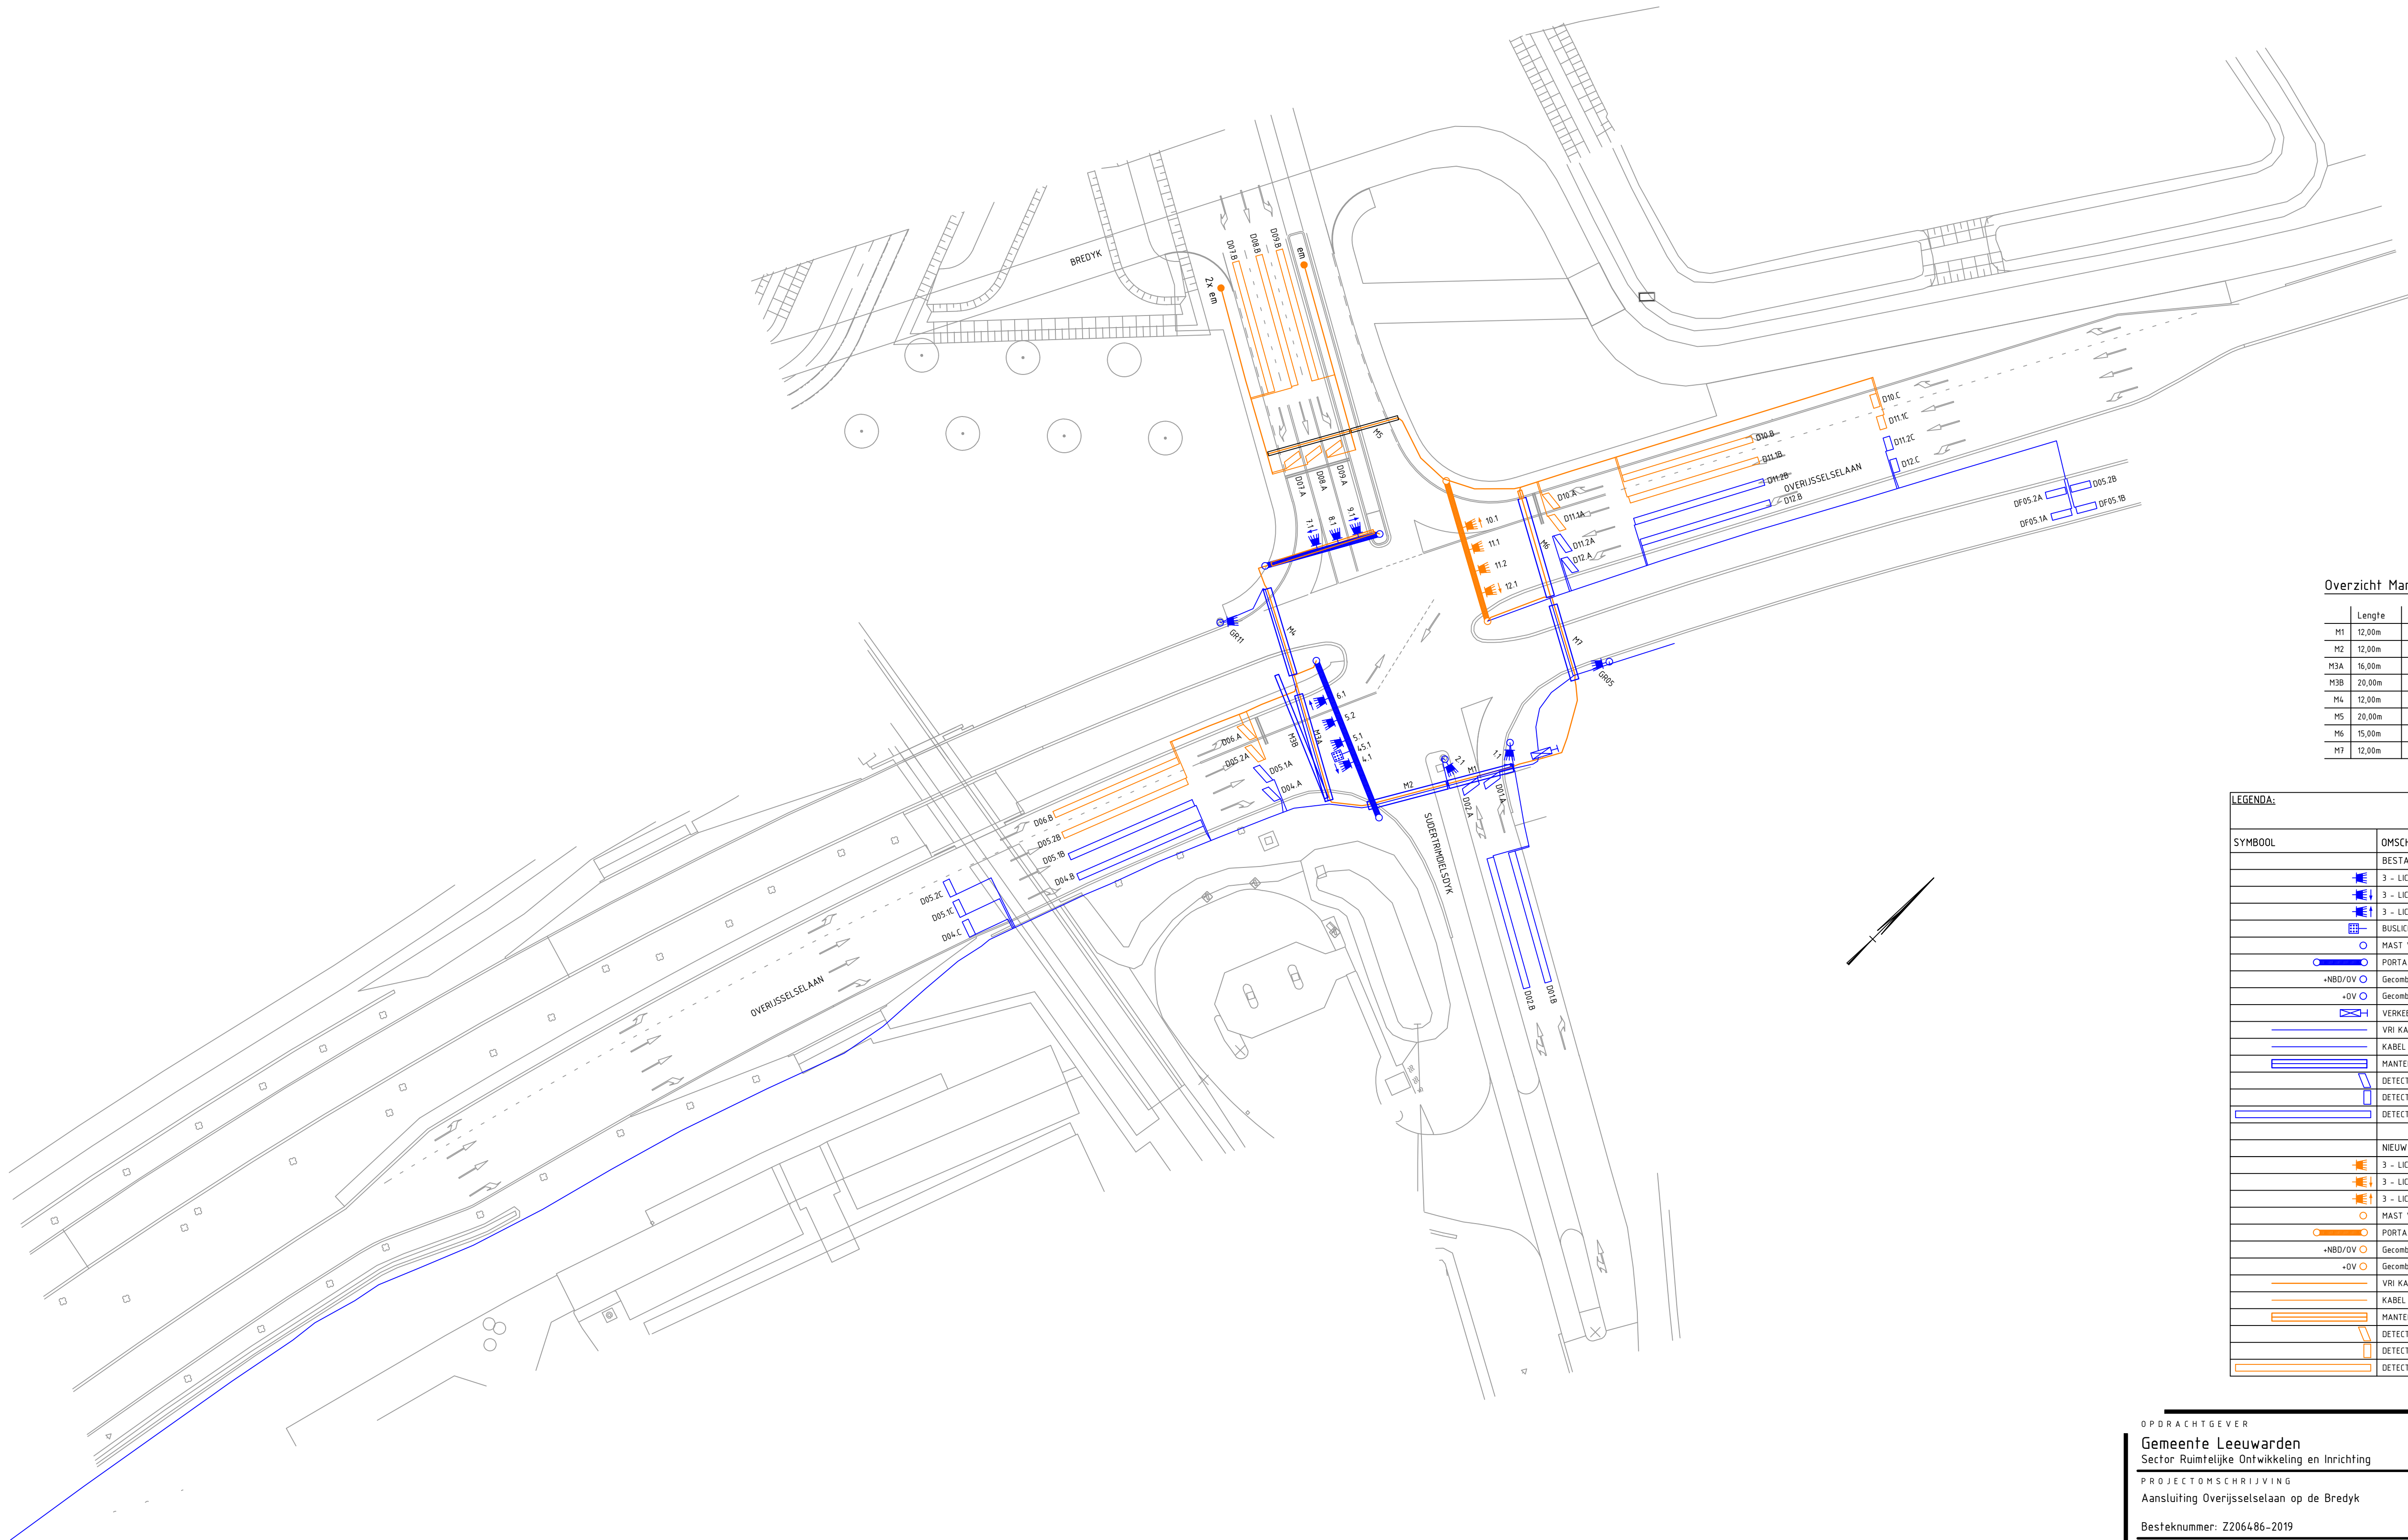

Overzicht Mantelbuizen

	Lengte	Diameter	Diameter
M1	12,00m	Onbekend	Bestaand
M2	12,00m	Onbekend	Bestaand
M3A	16,00m	Onbekend	Bestaand
M3B	20,00m	Ø160	Bestaand
M4	12,00m	Onbekend + Ø110	Bestaand + Verlengd
M5	20,00m	Ø160	Nieuw
M6	15,00m	Ø160	Bestaand
M7	12,00m	Ø160	Bestaand

LEGENDA:	
SYMBOOL	OMSCHRIJVING
	BESTAAND
	3 - LICHTSLANTAARN 300 mm, MET ACHTERSCHILD
	3 - LICHTSLANTAARN 300 mm, MET ACHTERSCHILD, SJABLOON LINKS AF
	3 - LICHTSLANTAARN 300 mm, MET ACHTERSCHILD, SJABLOON RECHTS AF
	BUSLICHT
	MAST VRI
	PORTAAL
	+NBD/OV Gecombineerd met Nationale bewegwijzeringsdienst en OV mast
	+OV Gecombineerd met OV mast
	VERKEERSREGELTOESTEL
	VRI KABELS
	KABEL T.B.V. UITLUIPERS
	MANTELBUS MET VRI KABELS
	DETECTIE LUS 2x1 30°
	DETECTIE LUS 2x1
	DETECTIE LUS 20x1
	NIEUW
	3 - LICHTSLANTAARN 300 mm, MET ACHTERSCHILD
	3 - LICHTSLANTAARN 300 mm, MET ACHTERSCHILD, SJABLOON LINKS AF
	3 - LICHTSLANTAARN 300 mm, MET ACHTERSCHILD, SJABLOON RECHTS AF
	MAST VRI
	PORTAAL
	+NBD/OV Gecombineerd met Nationale bewegwijzeringsdienst en OV mast
	+OV Gecombineerd met OV mast
	VRI KABELS
	KABEL T.B.V. UITLUIPERS
	MANTELBUS MET VRI KABELS
	DETECTIE LUS 2x1 30°
	DETECTIE LUS 2x1
	DETECTIE LUS 20x1

OPDRACHTGEVER

Gemeente Leeuwarden

Sector Ruimtelijke Ontwikkeling en Inrichting

PROJECTOMSCHRIJVING

Aansluiting Overijsselselaan op de Bredyk

Besteknummer: Z206486-2019

TEKENINGOMSCHRIJVING

Verkeersregelinstallatie

Datum: 25-09-2019

DOCUMENTSOORT

Revisietekening

19-00212

STATUS

Definitief

TEKENAAR

D. Martin

PROJECTLEIDER

R. Sinnema

TEKENINGNUMMER

VRI-19-00212-10-01

WIJZ.NR

SCHAAL

1:500

FORMAAT

A1

BLAD IN BLADEN

1 IN 1

Ko Hartog Elektrotechniek B.V.

Post: 1850 AA Helleo

De Kiet 24

Tel: 0512-532 490

9206 BG Drachten