




	detectielus
	mantelbuis
	zweepmast
	detectiekabel
	Int-kabel
	stopstreep
	verkeersregelautomaat
	3 lichts 30 cm lantaarn 230V (auto's) (achtergrondschild)
	3 lichts 30 cm lantaarn 230V (auto's) (zonder achtergrondschild)
	3 lichts 20 cm lantaarn 230V (fietsers)
	onderlicht (fietsers)
	2 lichts 20 cm lamp 230V (voetgangers)
	drukkops zonder terugsignalering
	mast
	drukknoopmast

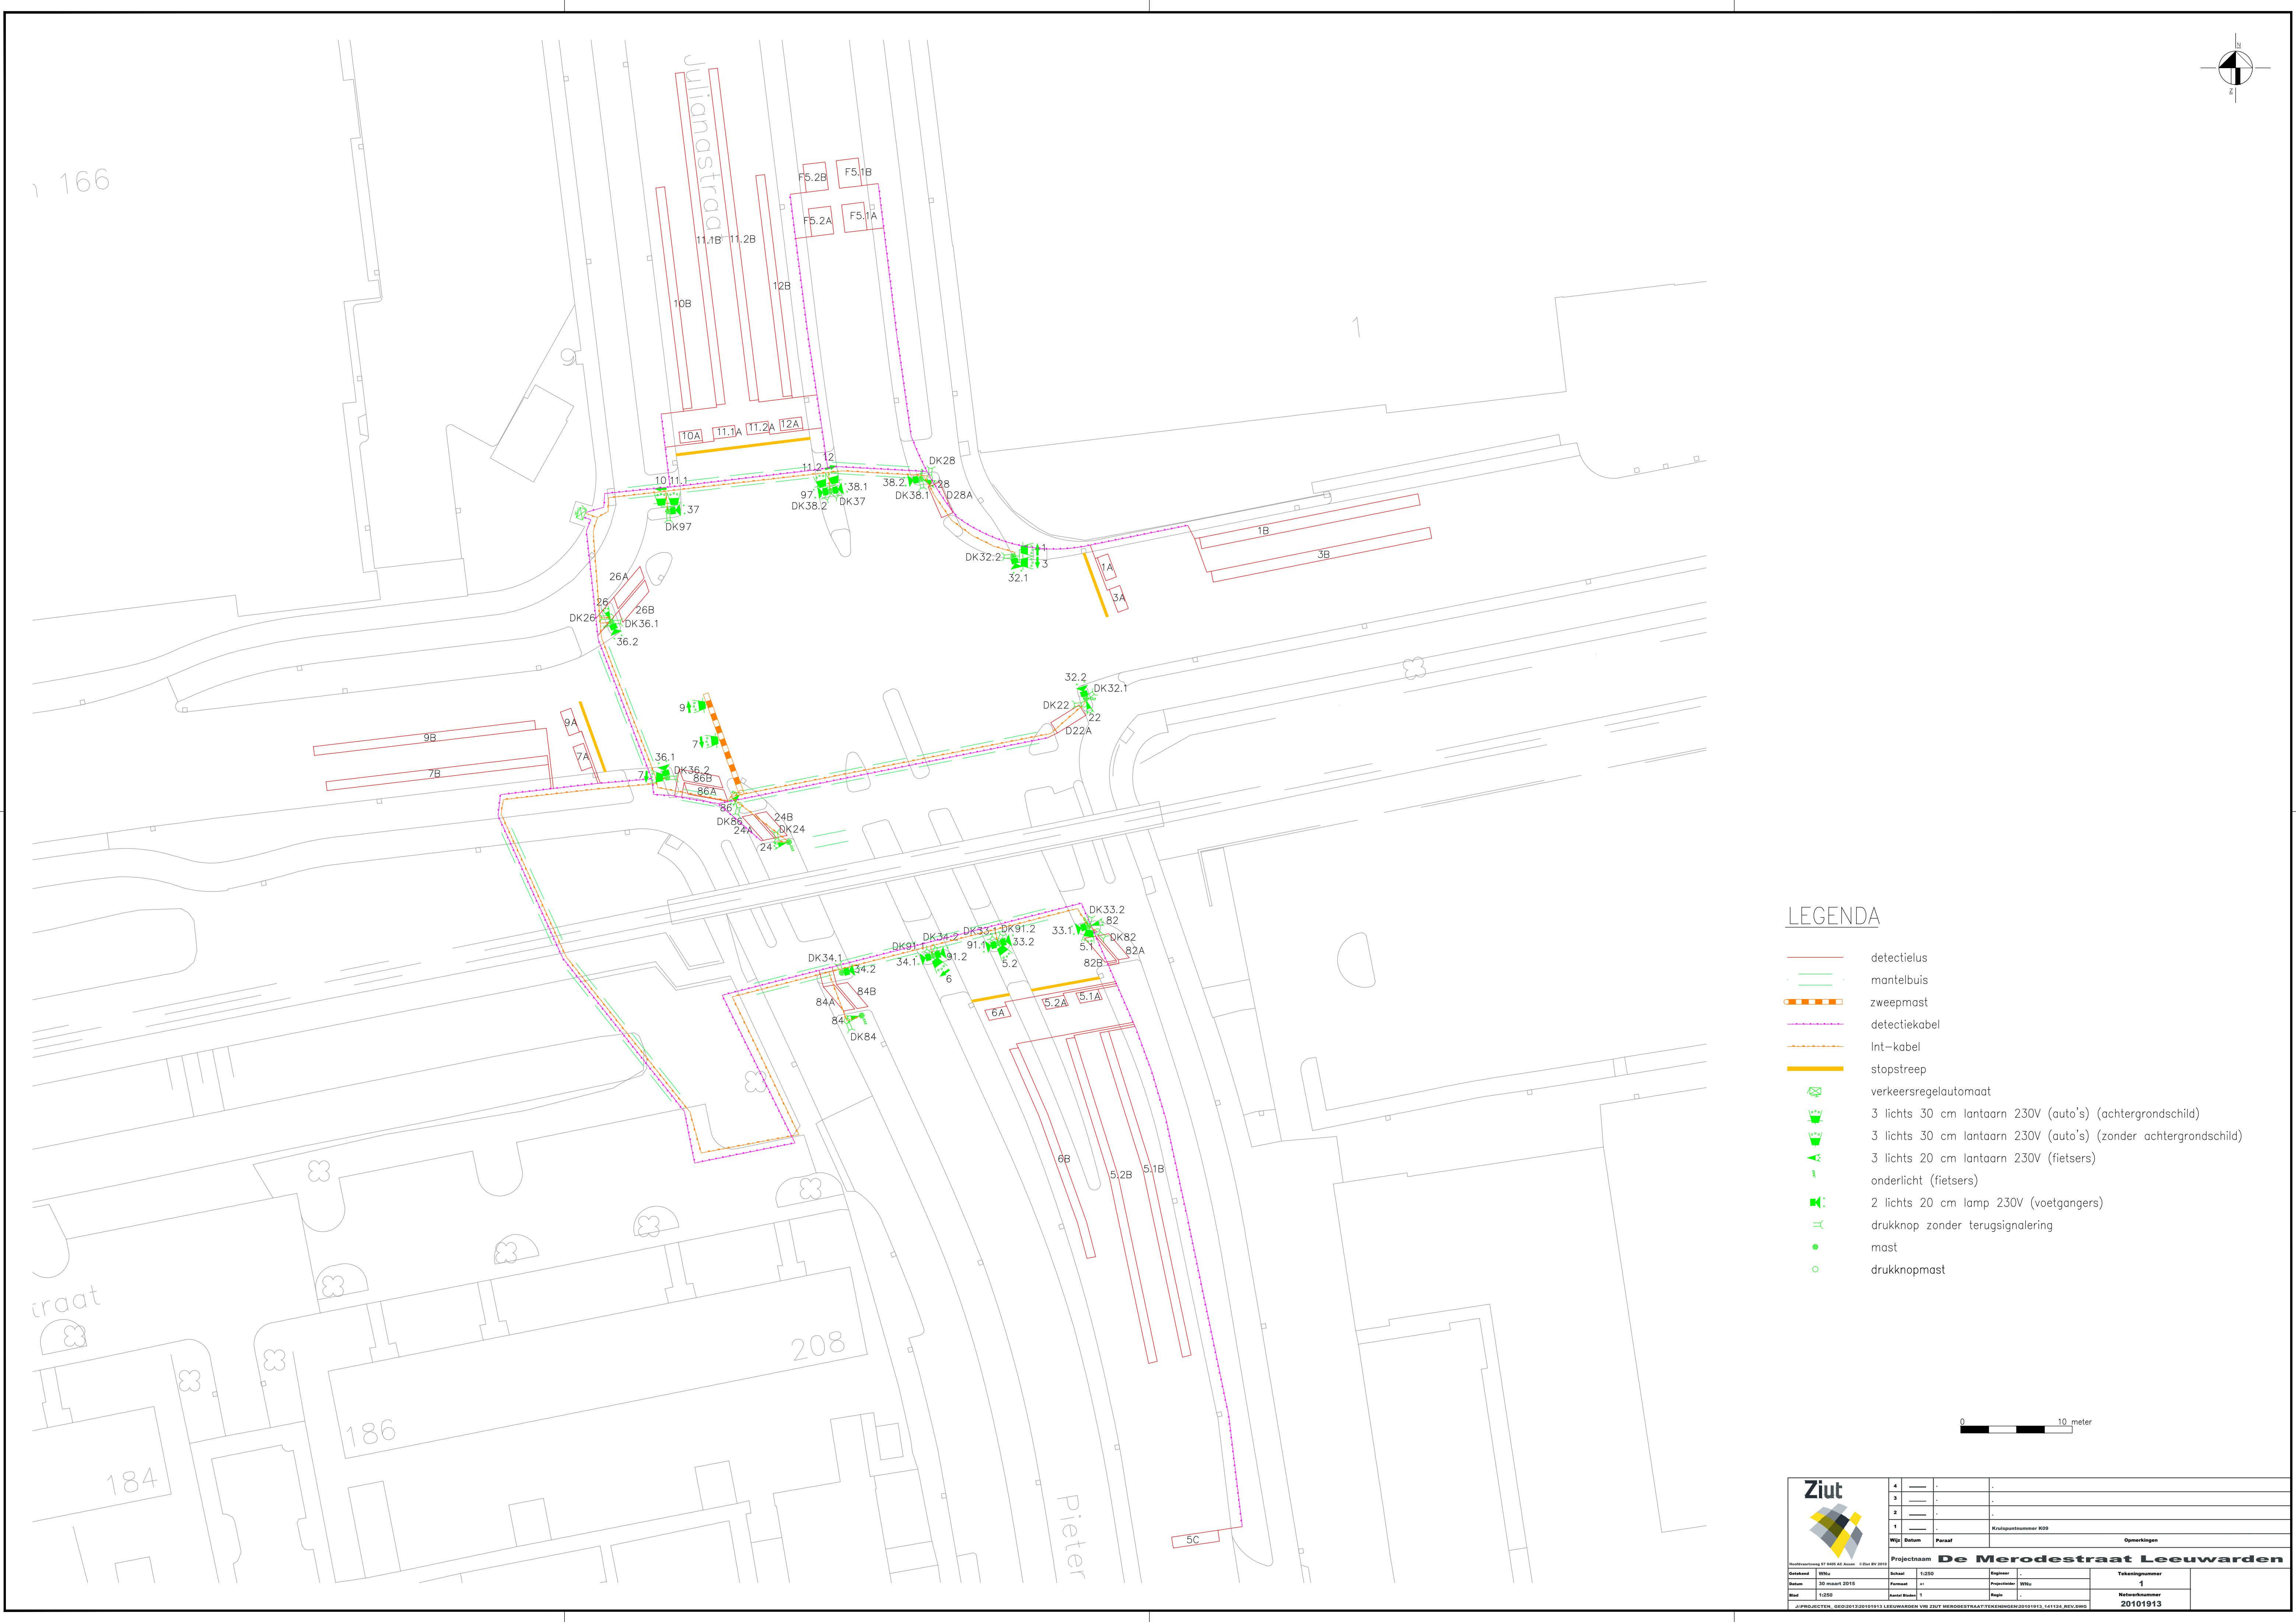