


	detectielus
	mantelbuis
	portaal
	zweepmast
	detectiekabel
	Int-kabel
	stopstreep
	verkeersregelautoaat
	3 lichts 30 cm lantaarn in led (auto's) (achtergrondschild)
	3 lichts 20 cm lantaarn in led (fietzers) (achtergrondschild)
	onderlicht (fietzers)
	2 lichts 20 cm lamp in led (voetgangers)
	druknop met terugsignalering
	negenoo (achtergrondschild)
	wachttijdvoorspeller
	mast
	druknopmast
RT	rateltikker

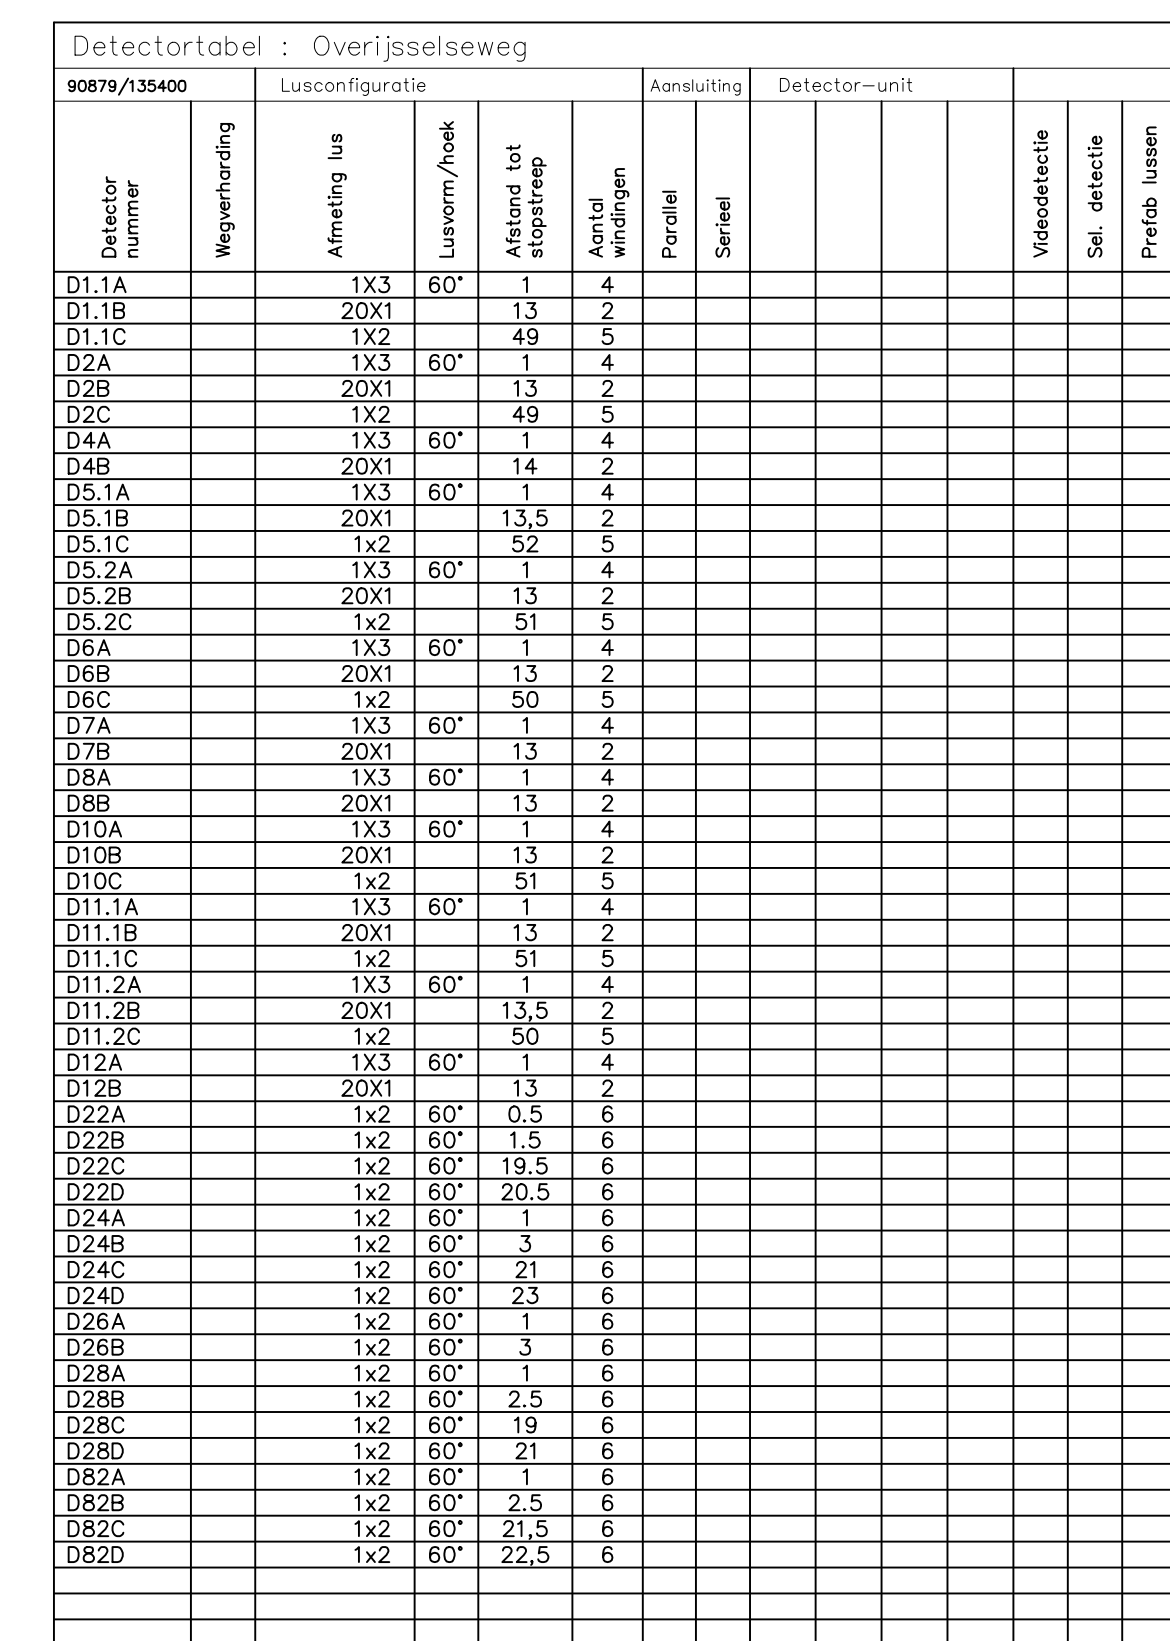