

renvooi	
	gevelsteen d=100
	prefab betonelementen d=100
	gewapend beton i.h.w. gestort
	kalkzandsteen d=100 / 120 / 150
	isolatie dik 80 mm.
	electrisch slot
	brandwerende deur 30 min.
	deur zelfsluitend
	zelfsluitende brandwerende deur 30 min.

W.B.D.B.O

-1,01

entree

bah

dbi

dbi


dbi

dbi

weerstand tegen branddoorslag
en brandoverlag
ruimtenummer: -1 (verdieping) .01 (volgnummer)
benaming ruimte
brandslanghaspel
dodgebrandleiding
brandcompartiment 30 min. W.B.D.B.O.
sub brandcompartiment 30 min. W.B.D.B.O.
bestrating

vloertegel 96x96 mm, voeg 4 mm.
wandtegels 147x147 mm, voeg 3 mm.
verdeling tegelwerk altijd vanuit midden van de ruimte
geen tegels kleiner dan een halve tegel toepassen

renvooi		regeneereer keuken		inrichting levering derden	
pos. 1	kooktafel elektrisch 2-plaats	pos. 10	handenwasbak		
pos. 2	friteuse 1-pan	pos. 11	vrieskast		
pos. 3	combi-steamer mareno	pos. 12	vaatwasmachine		
pos. 4	onderstel	pos. 13	onderstel		
pos. 5	werkunit voorzijde open	pos. 14	spoeltafel		
pos. 6	afzuigkap	pos. 15	regeneereerkast (2x optioneel)		
pos. 7	spoeltafel	pos. 16	combi-steamer mareno (optioneel)		
pos. 8	–	pos. 17	onderstel (optioneel)		
pos. 9	koelkast	pos. 18	–		

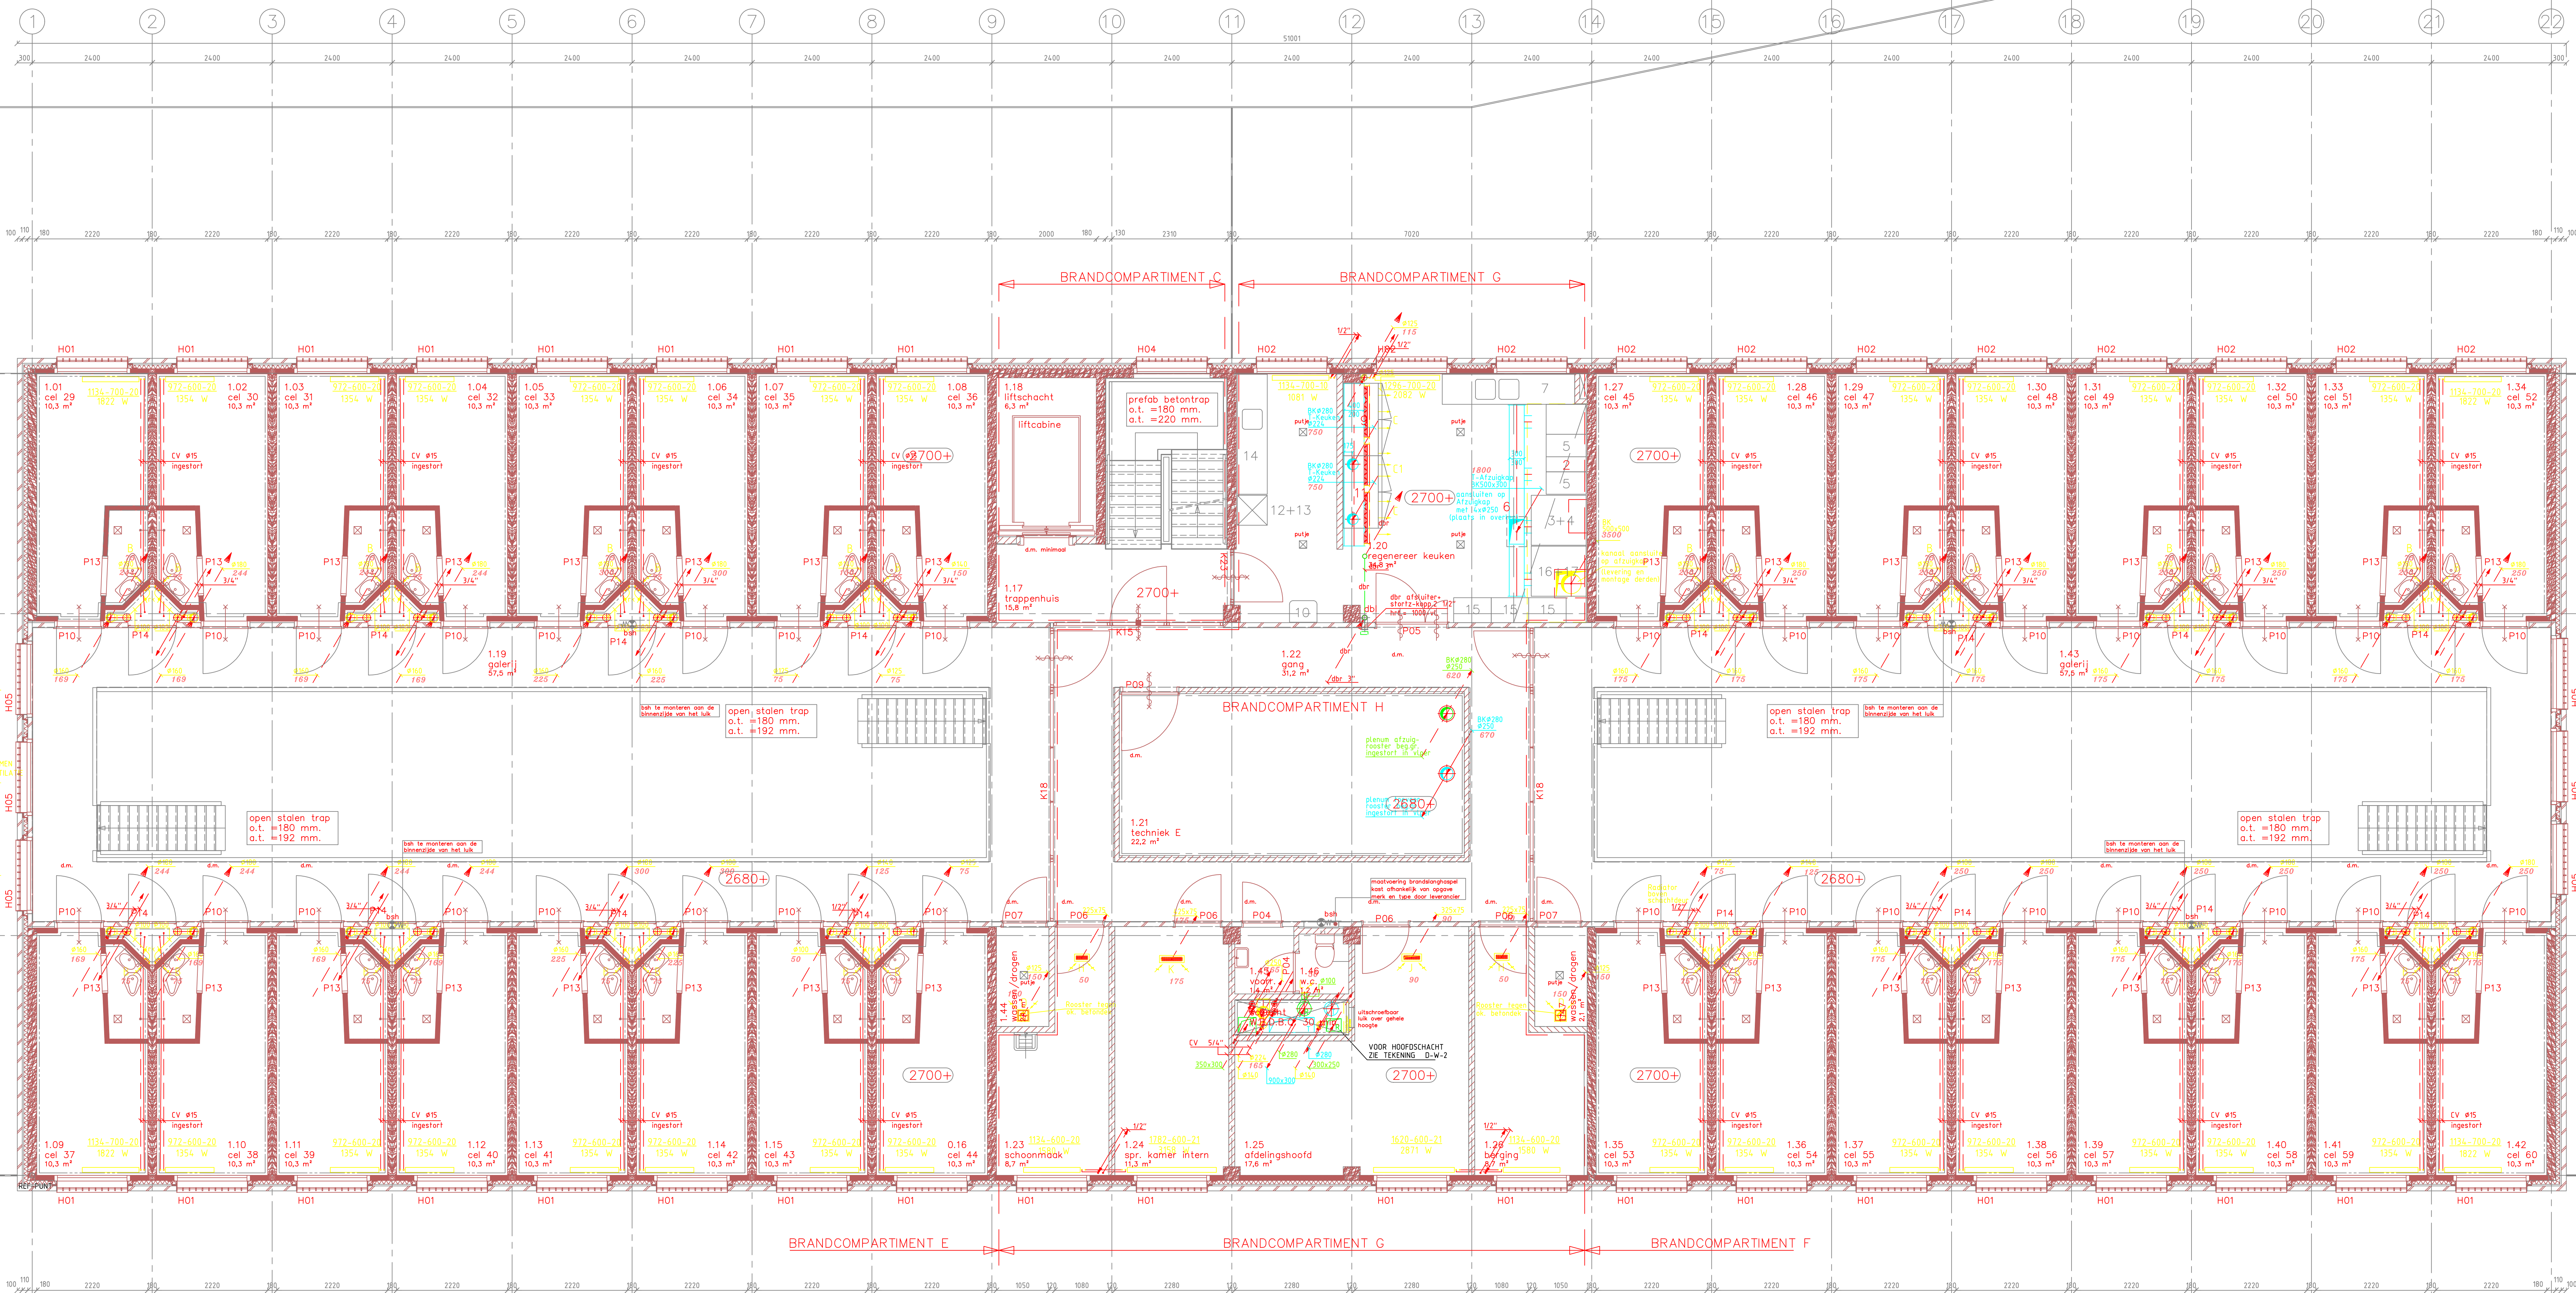

ROOSTERSTAAT				
WAND AFZUIGROOSTERS/ROZETTEN				
CODE	AANTAL	FABRIKAAT	TYPE	DIAMETER
B	34	WATERLOO	PER-G-150/GR-G	ø100
D	2	WATERLOO	PER-G-200/GR-G	ø125
L	1	SOLID AIR	RRV0-100	ø100
-	-	-	-	-

TOEVOER WANDROOSTERS in kanaal				
CODE	AANTAL	FABRIKAAT	TYPE	DIAMETER
C	2	SOLID AIR	WTHA-B0	1025x125
C1	1	SOLID AIR	WRHA-B0	825x125

AFZUIG WANDROOSTERS in kanaal				
CODE	AANTAL	FABRIKAAT	TYPE	DIAMETER
H	2	SOLID AIR	WRHA-VD	225x75
J	1	SOLID AIR	WRHA-VD	325x75
K	1	SOLID AIR	WRHA-VD	425x75
-	-	-	-	-

	Toevoerkanaal
	Retourkanaal
	Afzuigkanaal
	cv-aanvoer
	cv-retour

VOOR DETAILS EN DOORSNEDEN STANDAARD ZIE TEKENING D-W-1
VOOR DETAIL/DOORSNEDEN HOOFDSCHACHT ZIE TEKENING D-W-2
VOOR INGESTORTE LEIDINGEN IN 1e VERDIEPING ZIE TEKENING R-1-1

REVISIETEKENING

RIJKSGEBOUWENDIENST

Directie Programma's en Projecten
Postbus 20952 2500 EZ 's-Gravenhage

INTERN ALGEMEEN	
Bestemming	P.C.N. NIEUWERSLUIJ
Onderswerp	CV EN LUCHTTECHNISCHE INSTALLATIES in de VERDIEPING PEIL=2700+P
School	150
Get.	L.T.F.
Plaats	d.d. 20/09/99 AAL
Projectnummer	13584-7
Aantal bladen	Blad 1
Tekeningnummer	LW-1-1


