

WERK 2014-11-14 15:22:00 GEDRUKTE TECHNISCHE PLANNET 000000-00 11-12-1995

renvooi	
	gevelsteen d=100
	prefab betonelementen d=100
	gewapend beton i.h.w. gestort
	kalkeendsteen d=100 / 120 / 150
	isolatie dik 80 mm.
	electrisch slot
	brandwerende deur 30 min.
	deur zelfsluitend
	zelfsluitende brandwerende deur 30 min.

W.B.D.B.O.

entree

W.B.D.B.O.


entree

entree

weerstand tegen branddoorslag
en brandoverslag
ruimtenummer: -1 (verdieping) .01 (volgnummer)
benaming ruimte


brandslanghaspel
drogebrandleiding
brandcompartiment 30 min. W.B.D.B.O.
sub brandcompartiment 30 min. W.B.D.B.O.
bestrating

gearceerde gedeelte min. vrije hoogte
van 1500 mm. + afgewerkte vloer

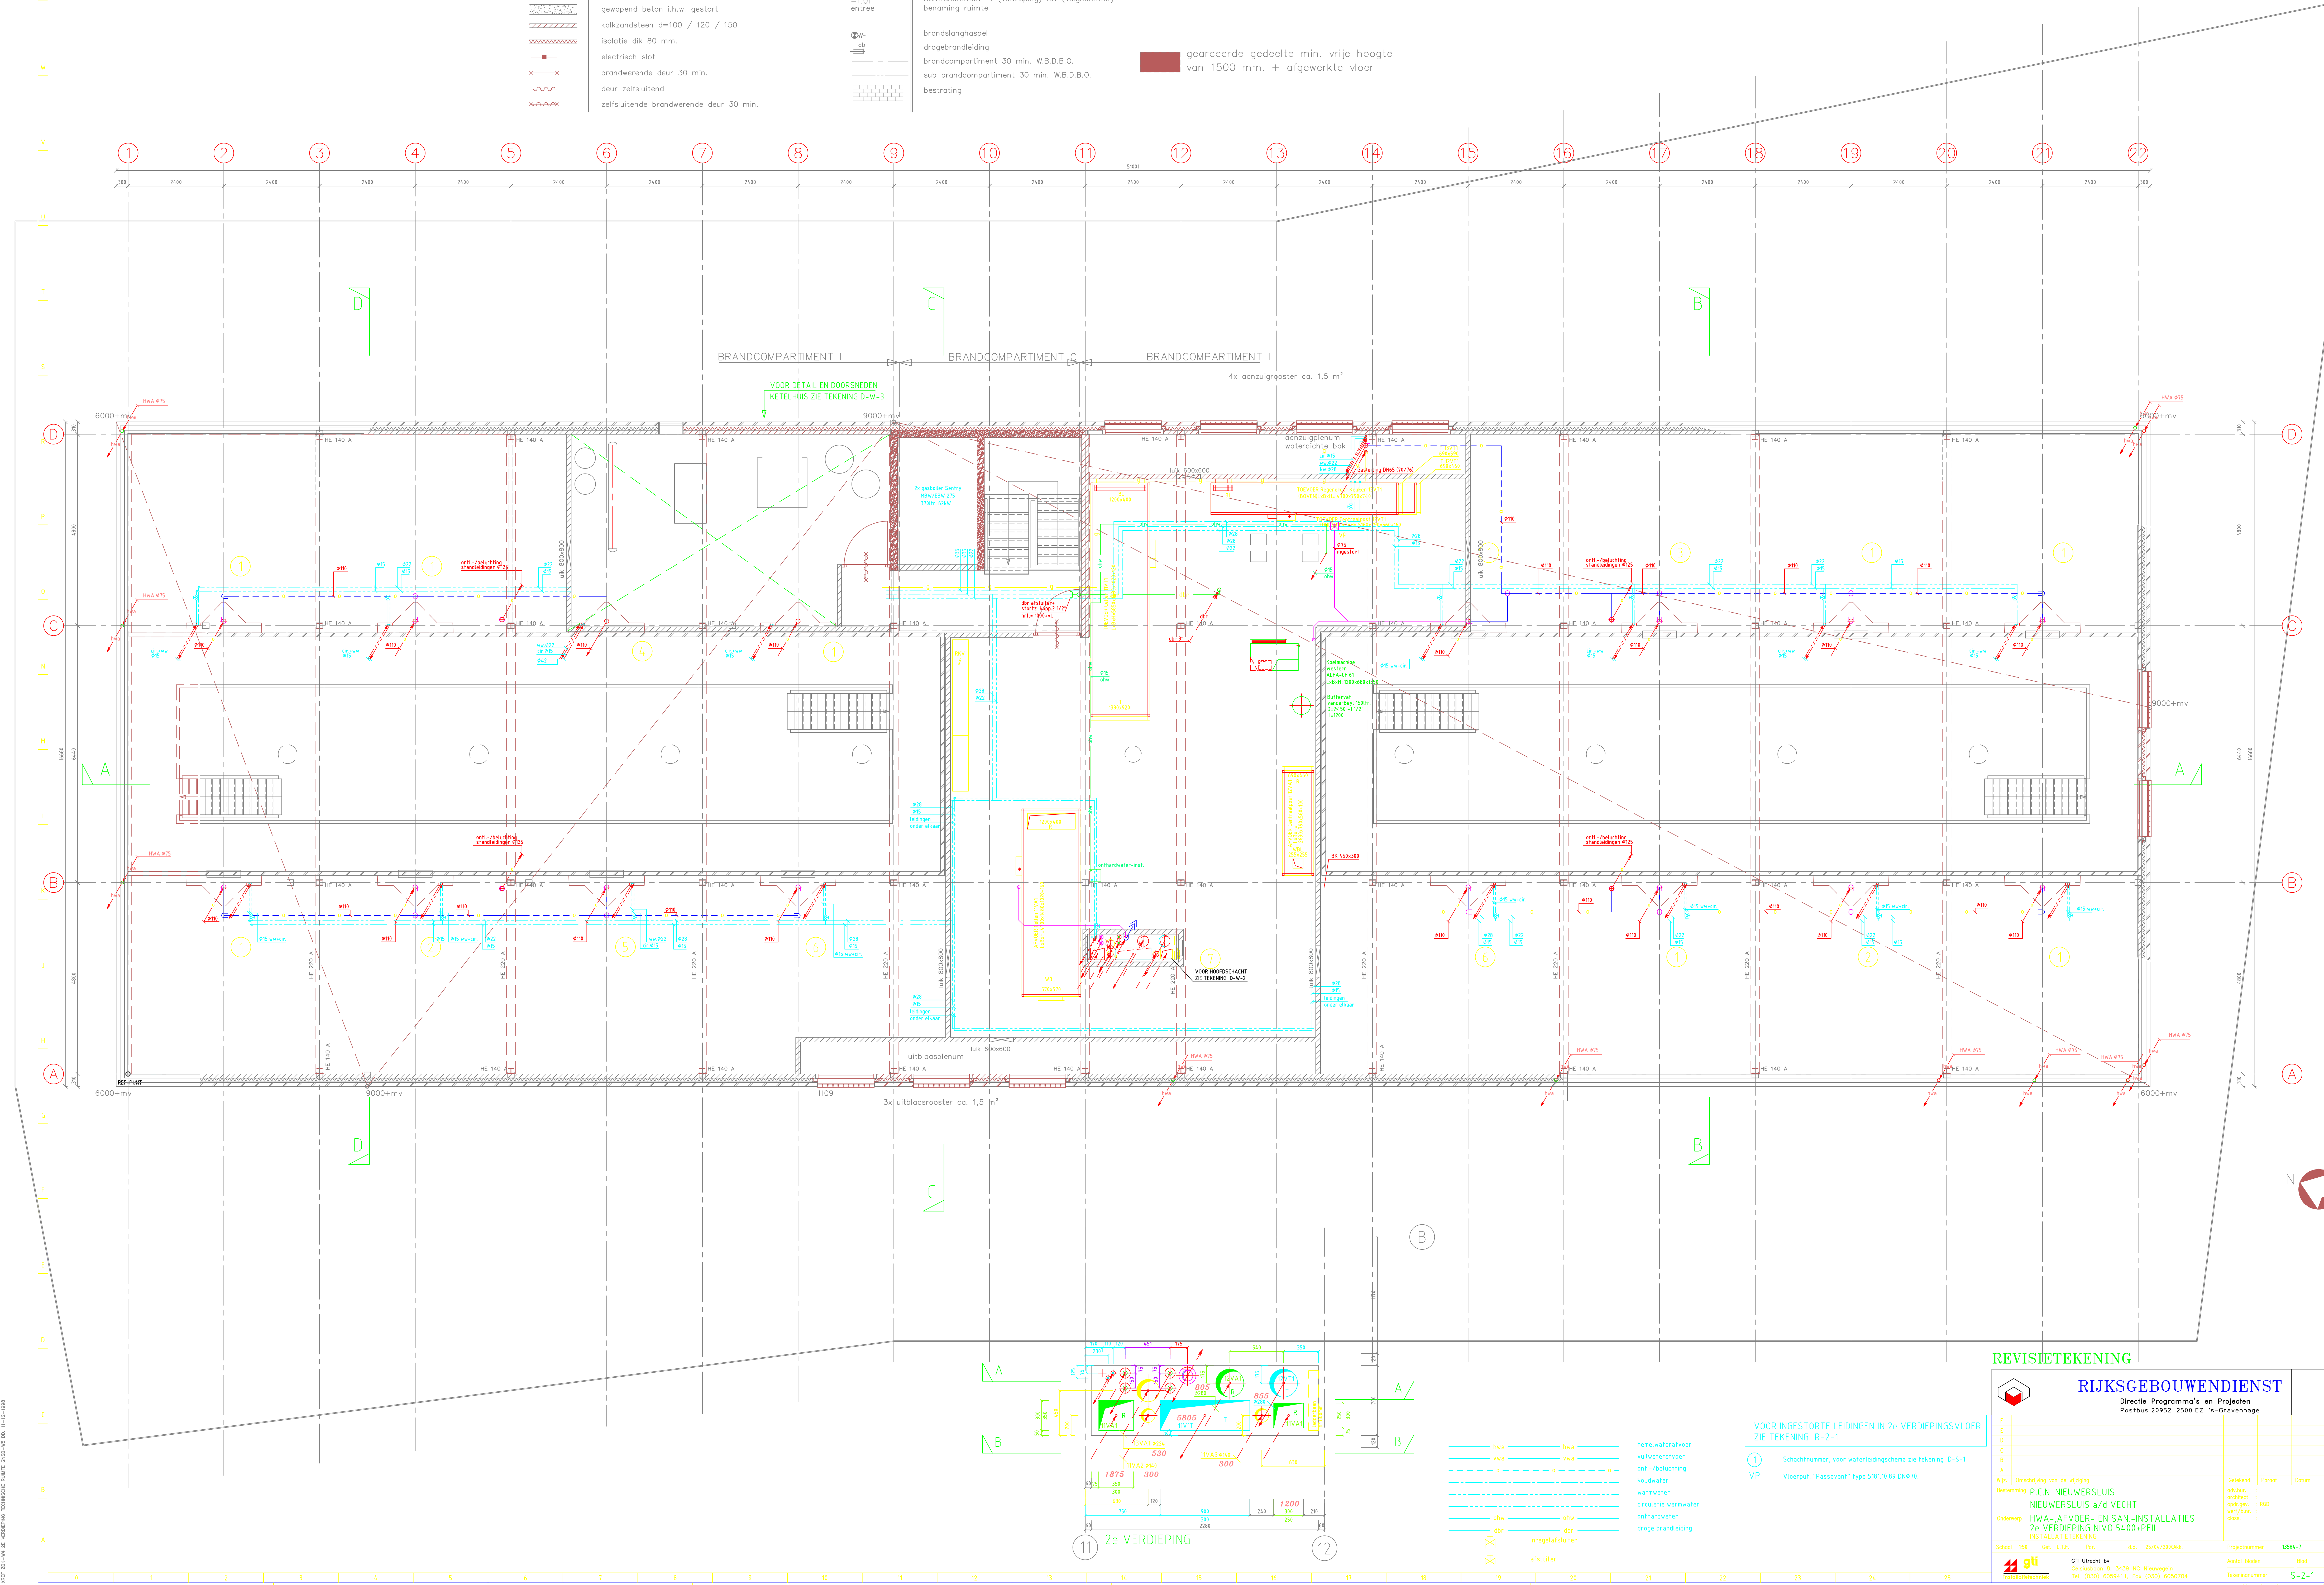

11 2e VERDIEPING

12

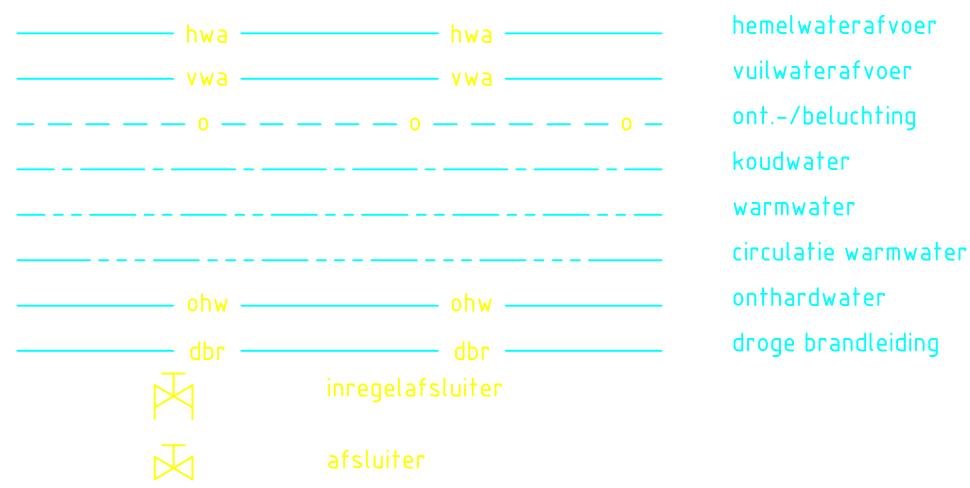

VOOR INGESTORTE LEIDINGEN IN 2e VERDIEPINGSVLOER
ZIE TEKENING R-2-1

1 Schachtnummer, voor waterleidingschema zie tekening D-S-1
VP Vloerput "Passavant" type 5181.10.89 DN#75

REVISIETEKENING

RIJKSGEBOUWENDIENST
Directie Programma's en Projecten
Postbus 20952 2500 EZ 's-Gravenhage

Bestemming		Omschrijving van de wijziging		Getekend	Perceel	Datum
P.C.N. NEUWERSLUIJ						
NEUWERSLUIJ a/d VECHT						
Onderwerp		HWA-AFVOER- EN SAN-INSTALLATIES		Ontworpen door	gtd	
2e VERDIEPING NIVO 5400-PEIL		INSTALLATIEKENING		Werkzaam door	gtd	
Schoor 150		Det. L.T.P.		d.d. 25/04/2010WKL		Projectnummer 15504-7
Gti Utrecht bv		Celestiaan 8, 3439 NC Nieuwegein		Aantal bladen		Blad
Tel: (030) 6059411 Fax: (030) 6059704				Tekeningnummer		S-2-1
Auteursrecht voorbehouden volgens de wet						