
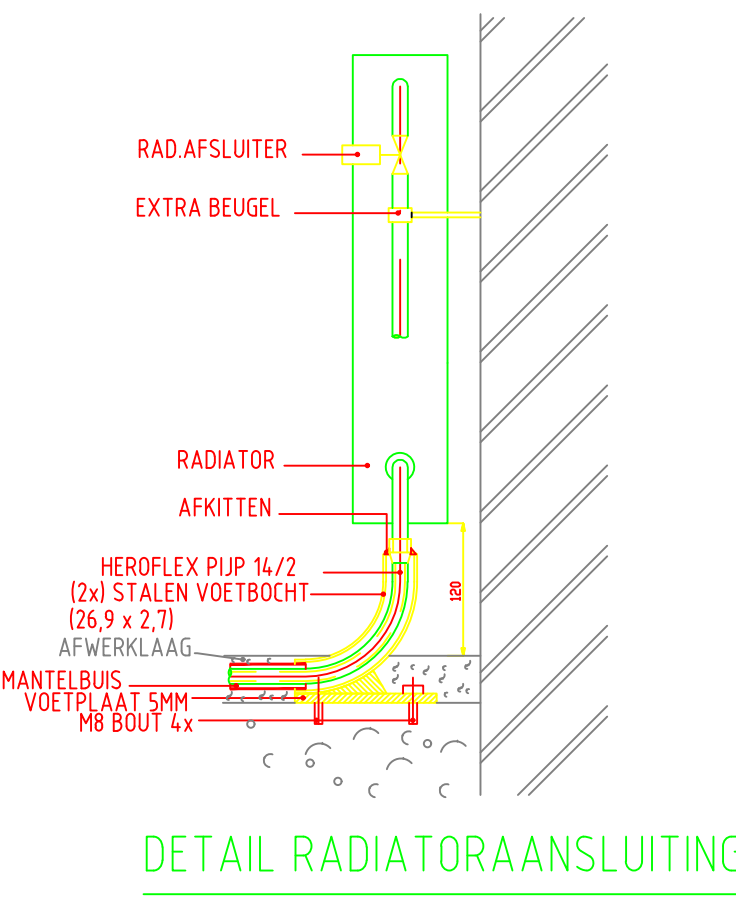
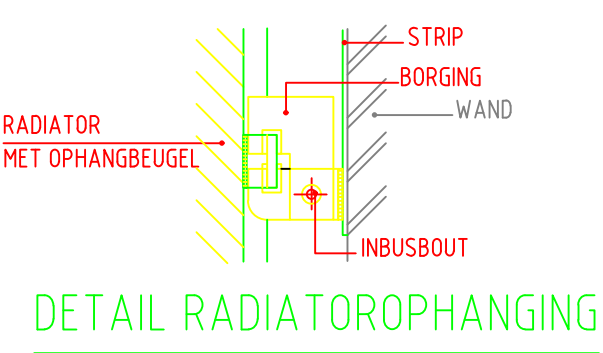
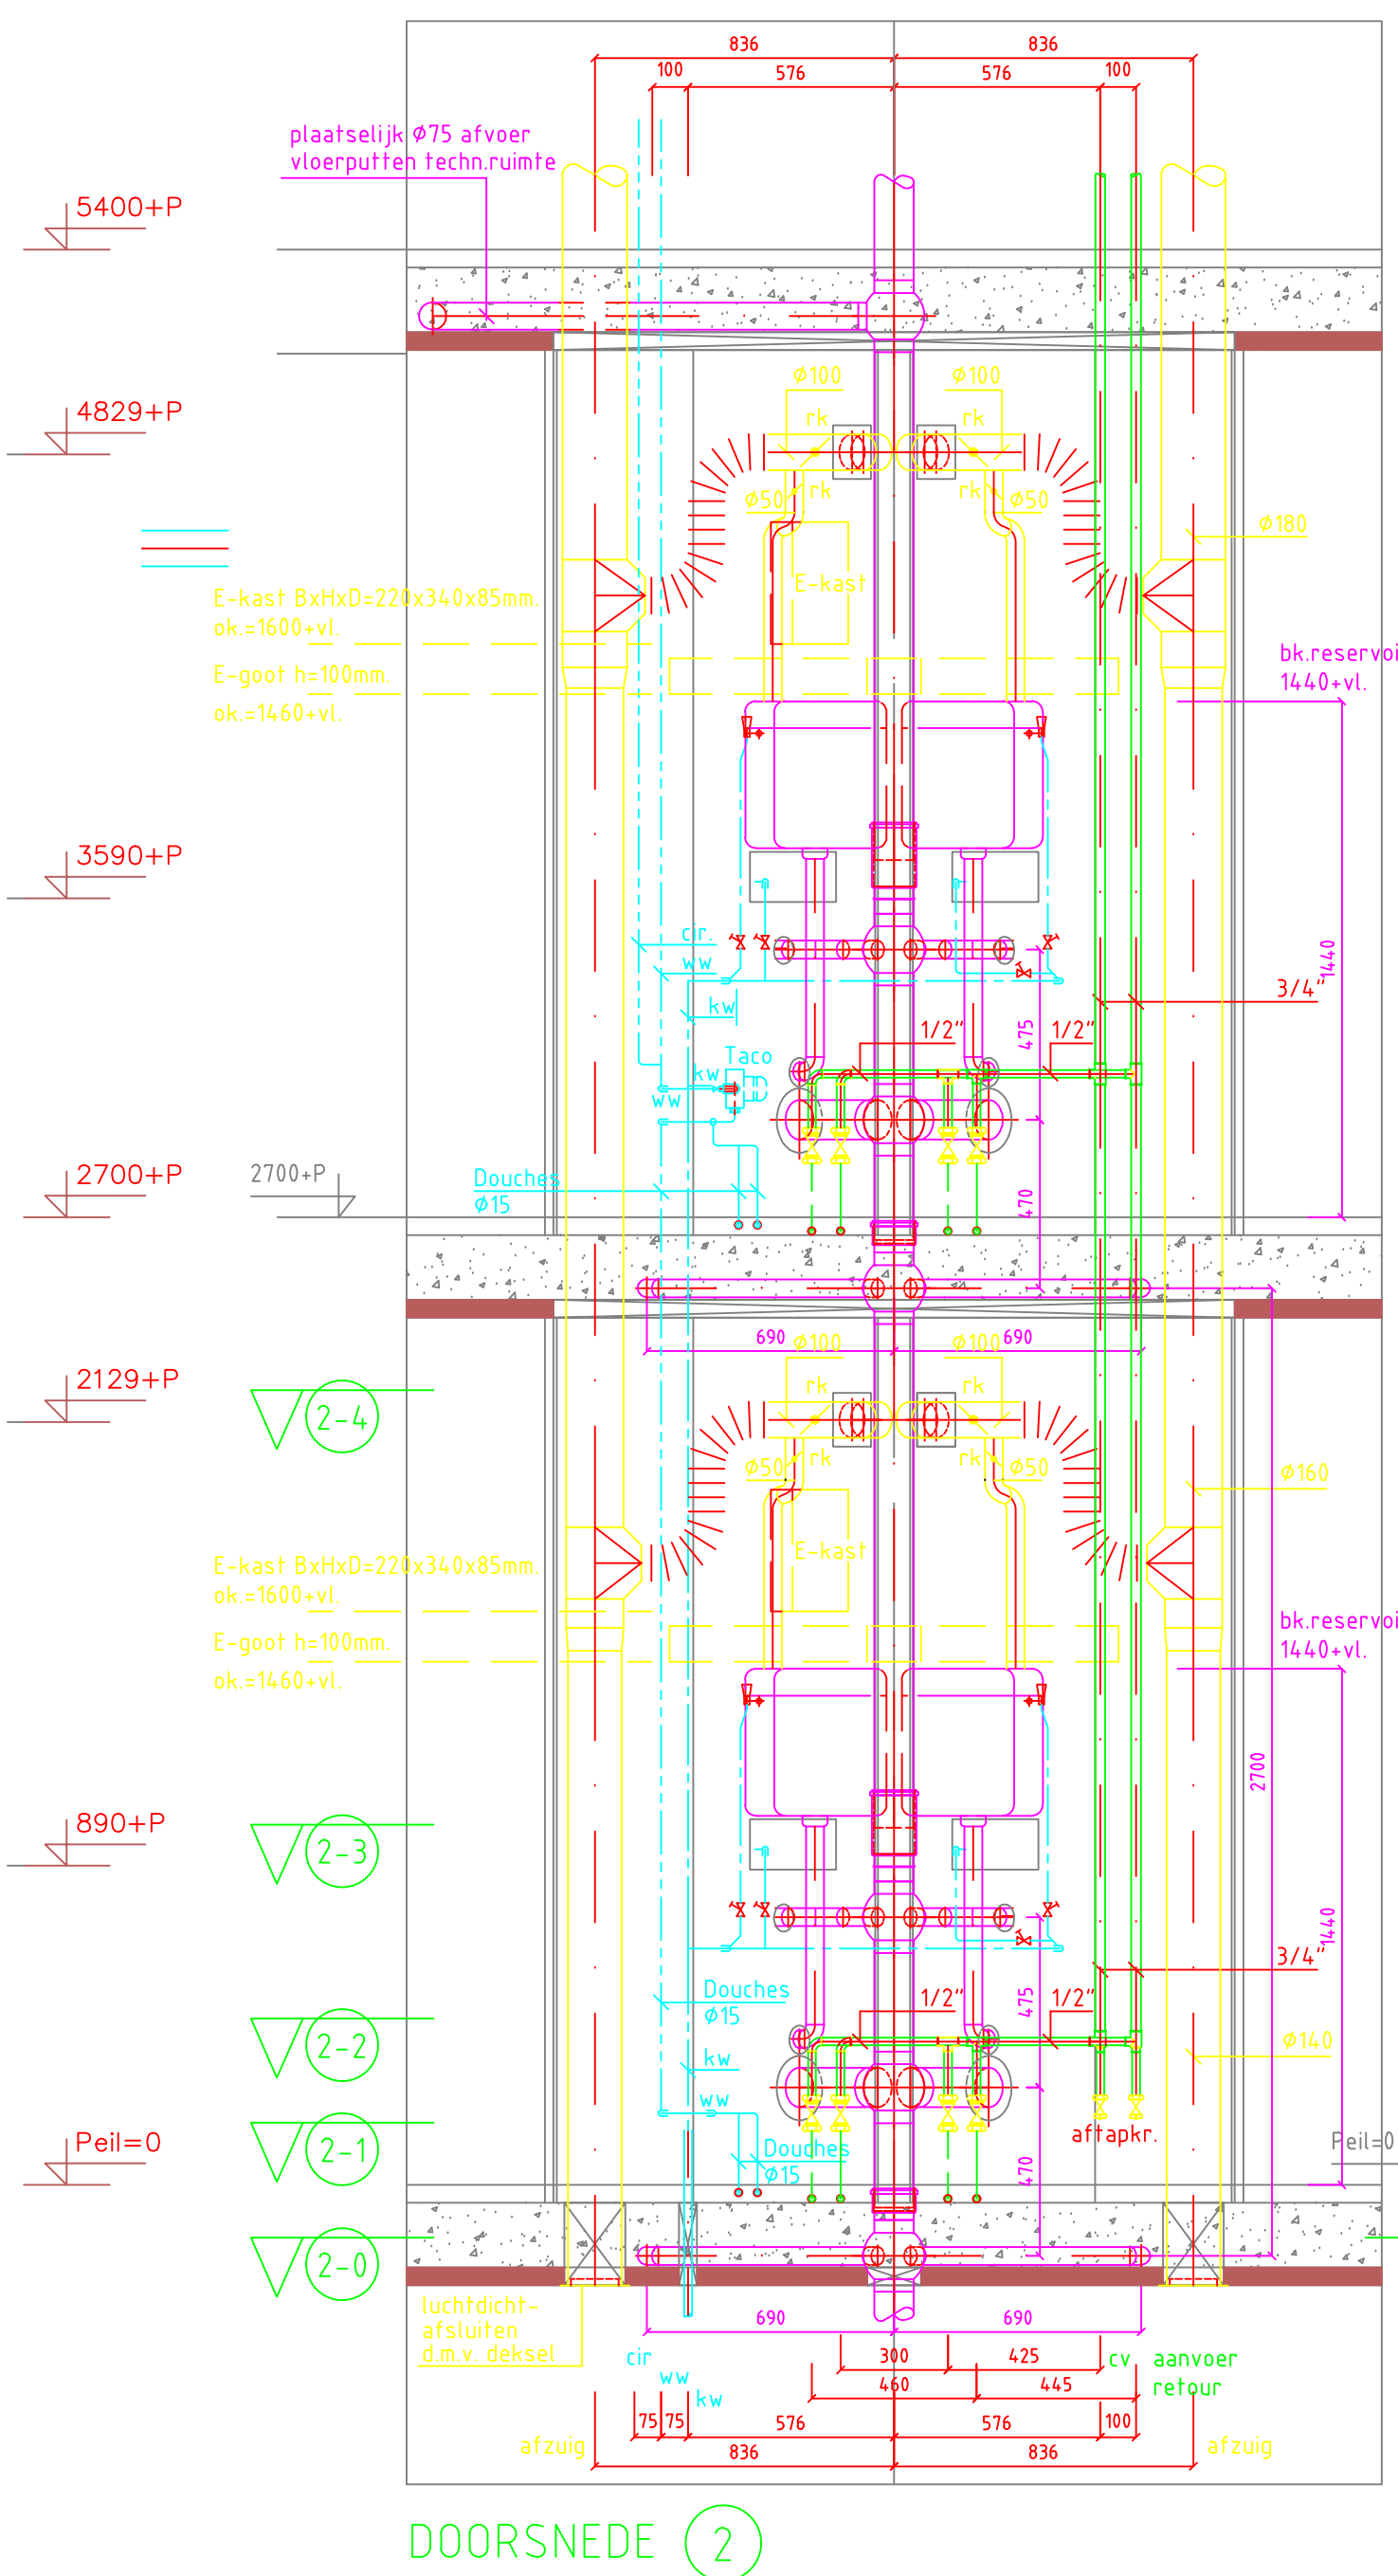
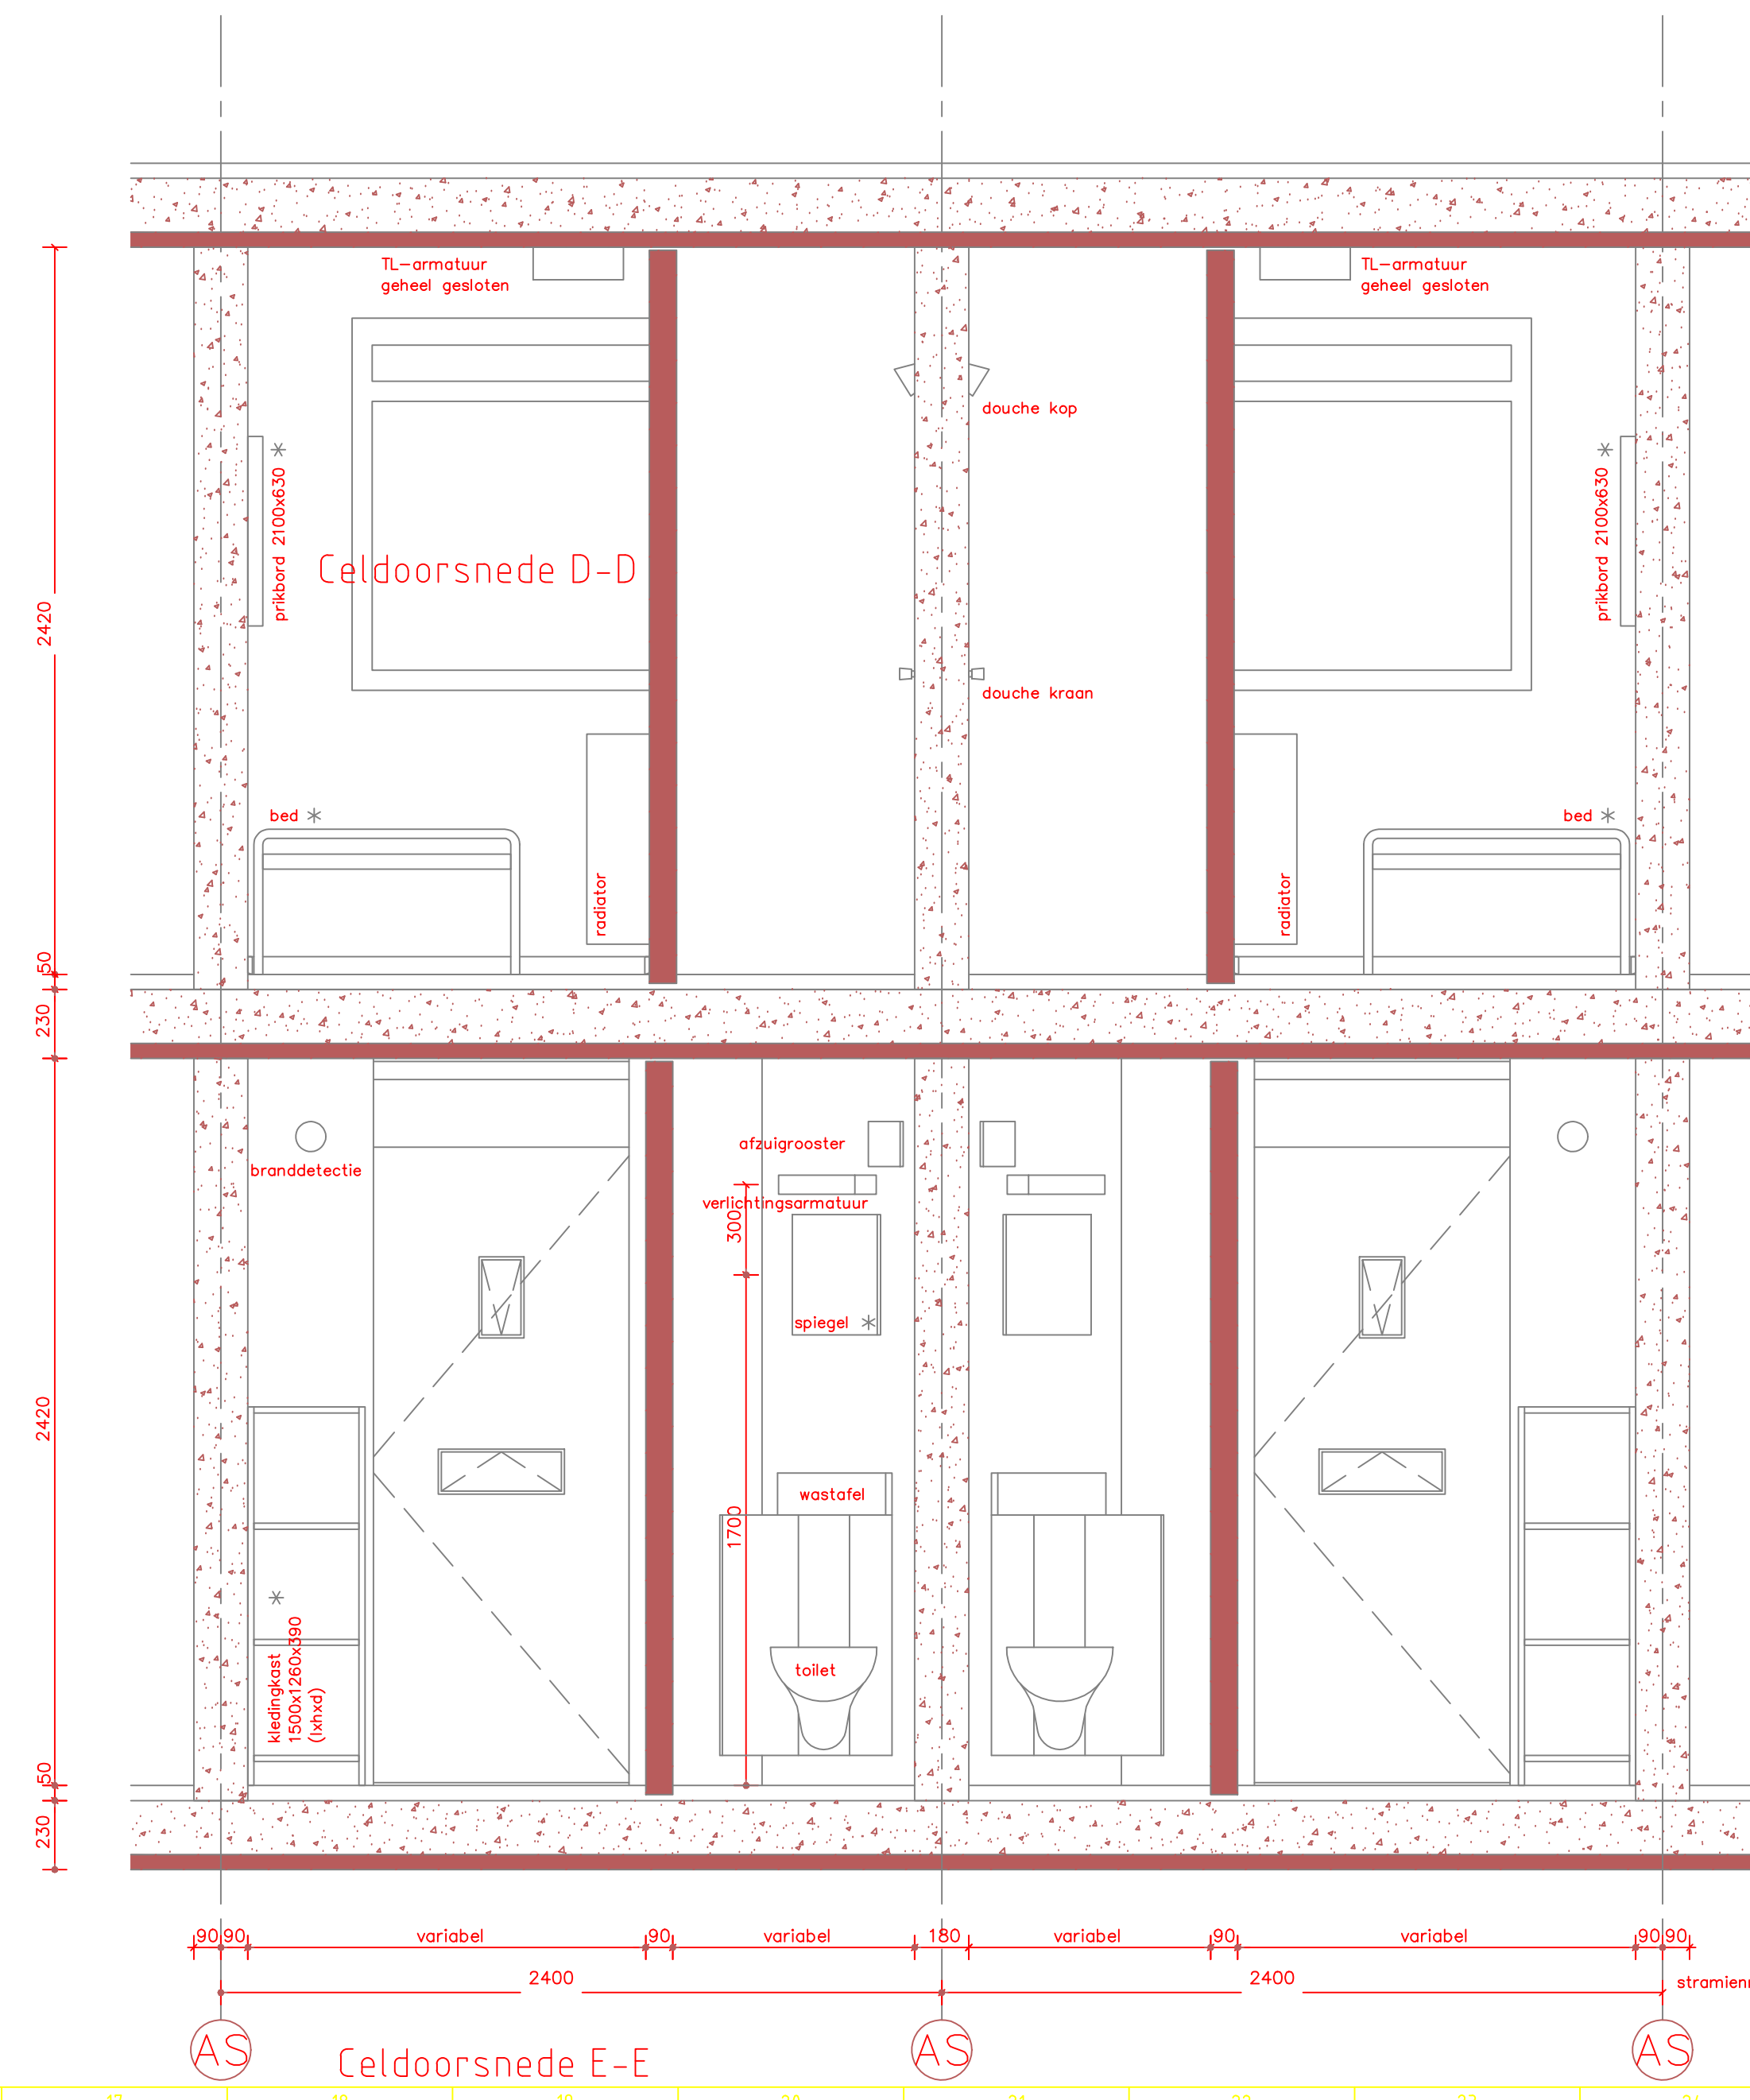
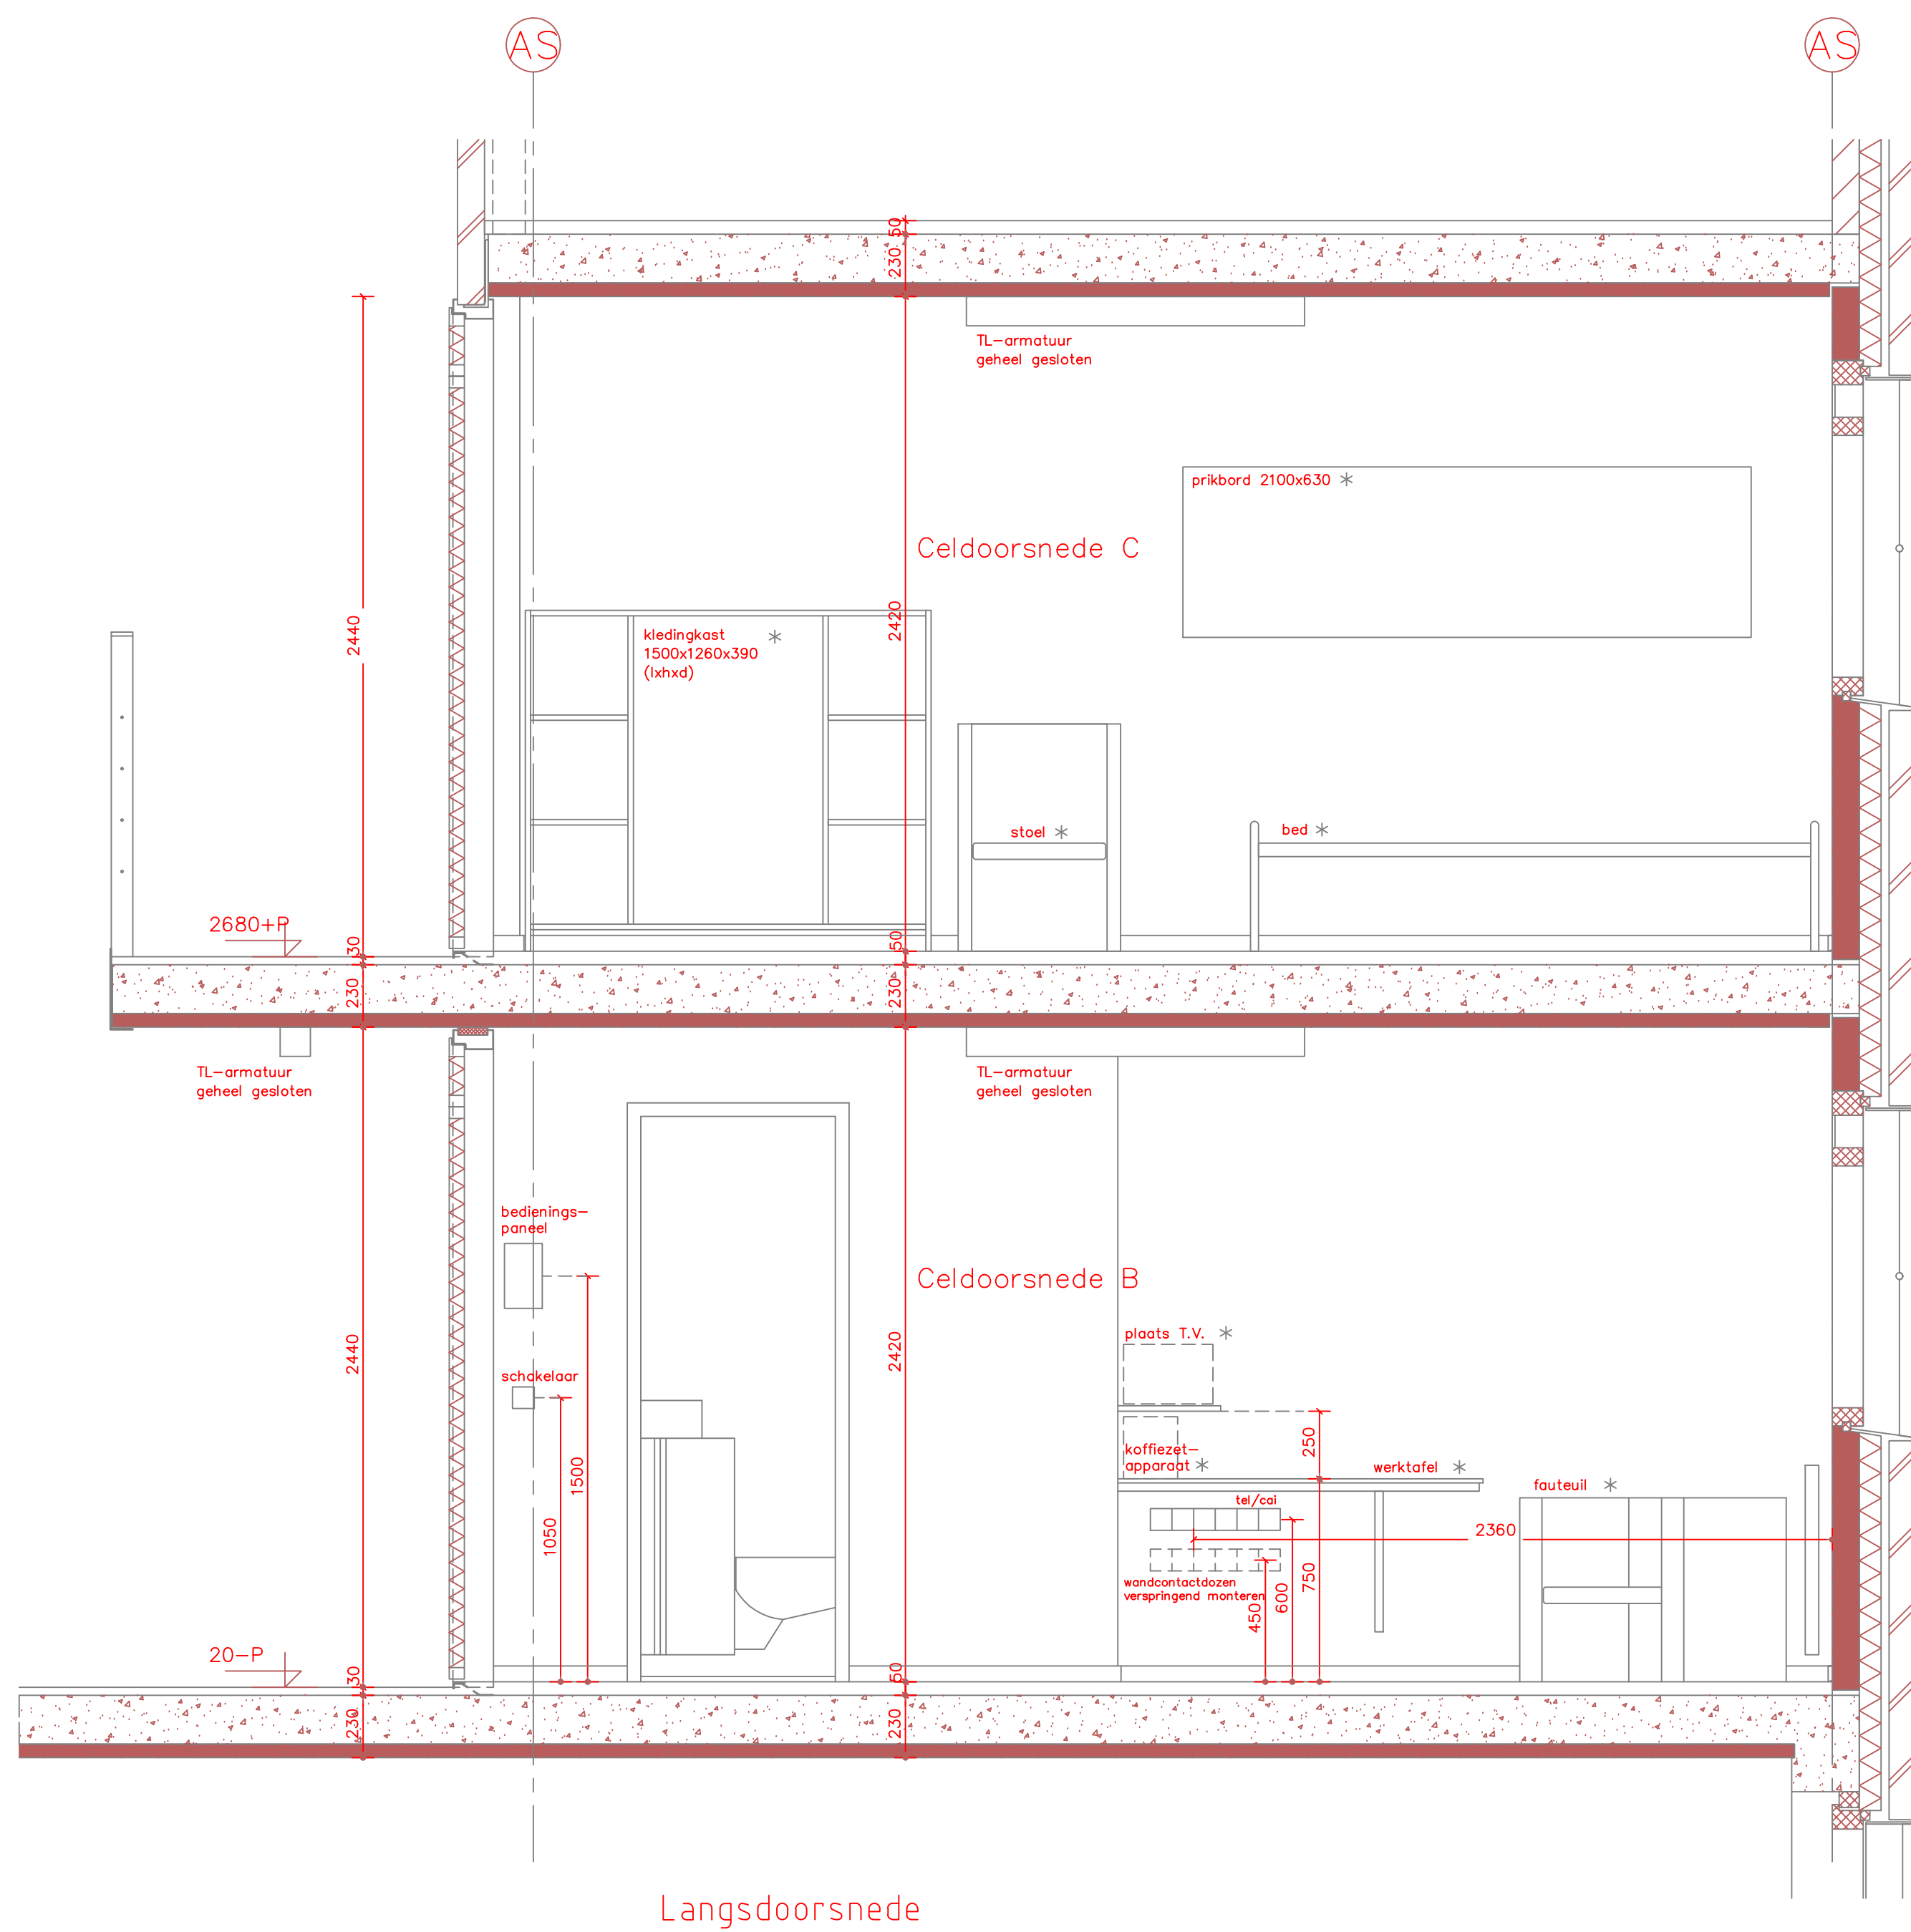
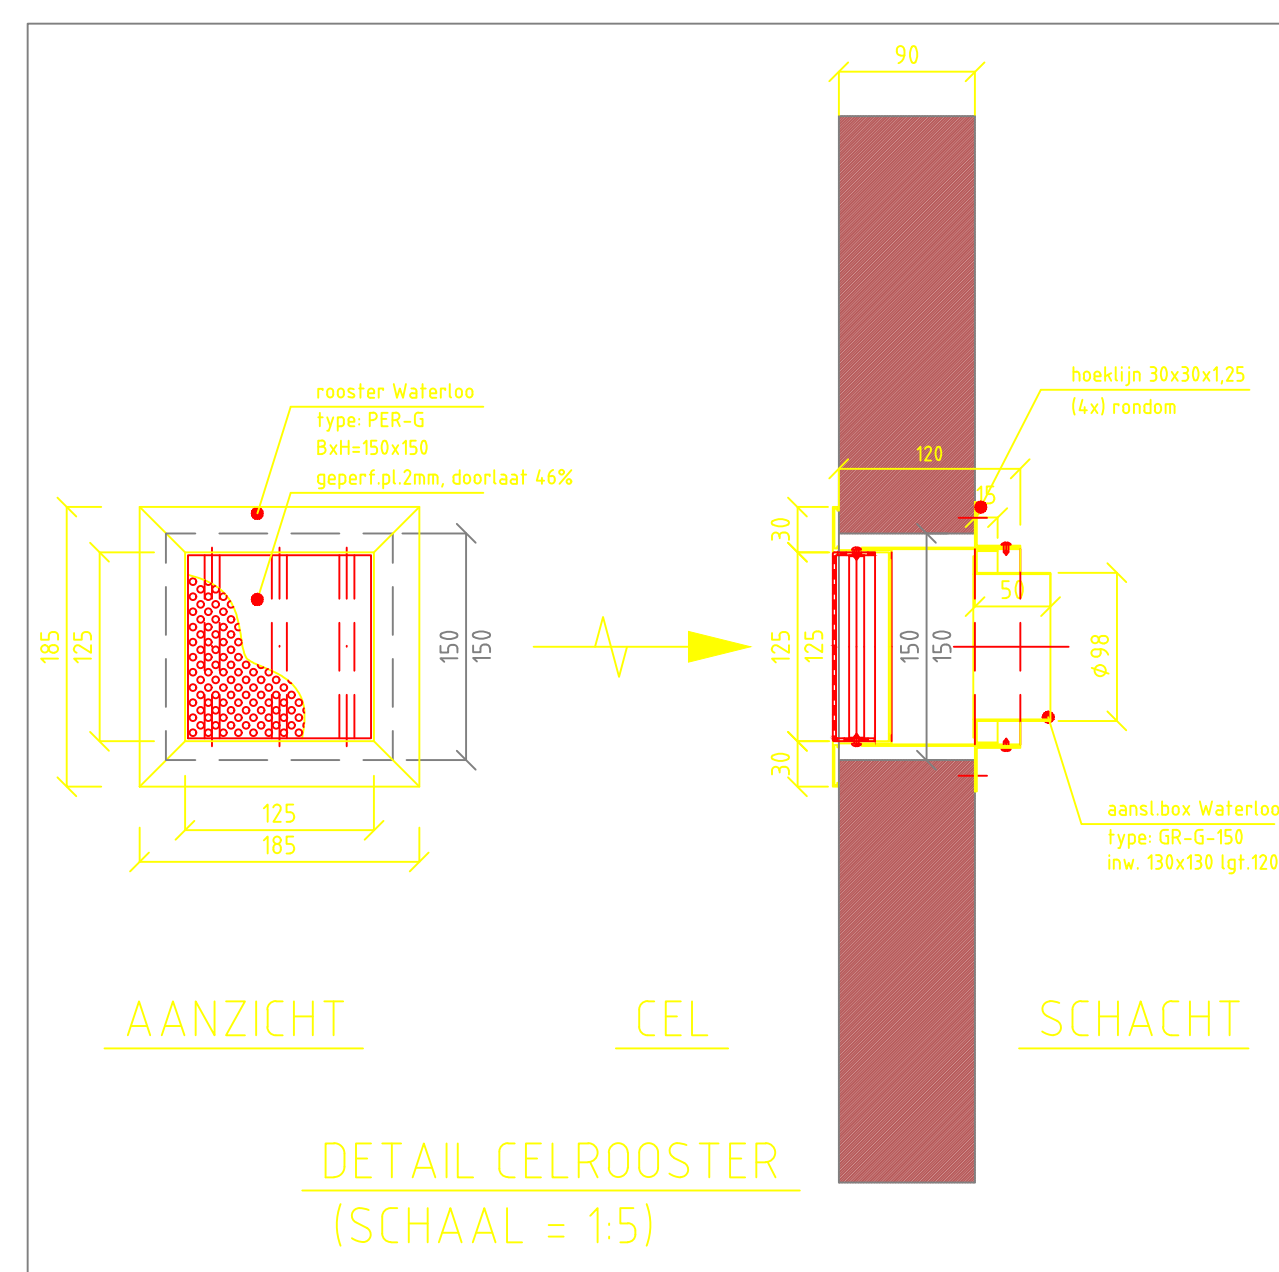
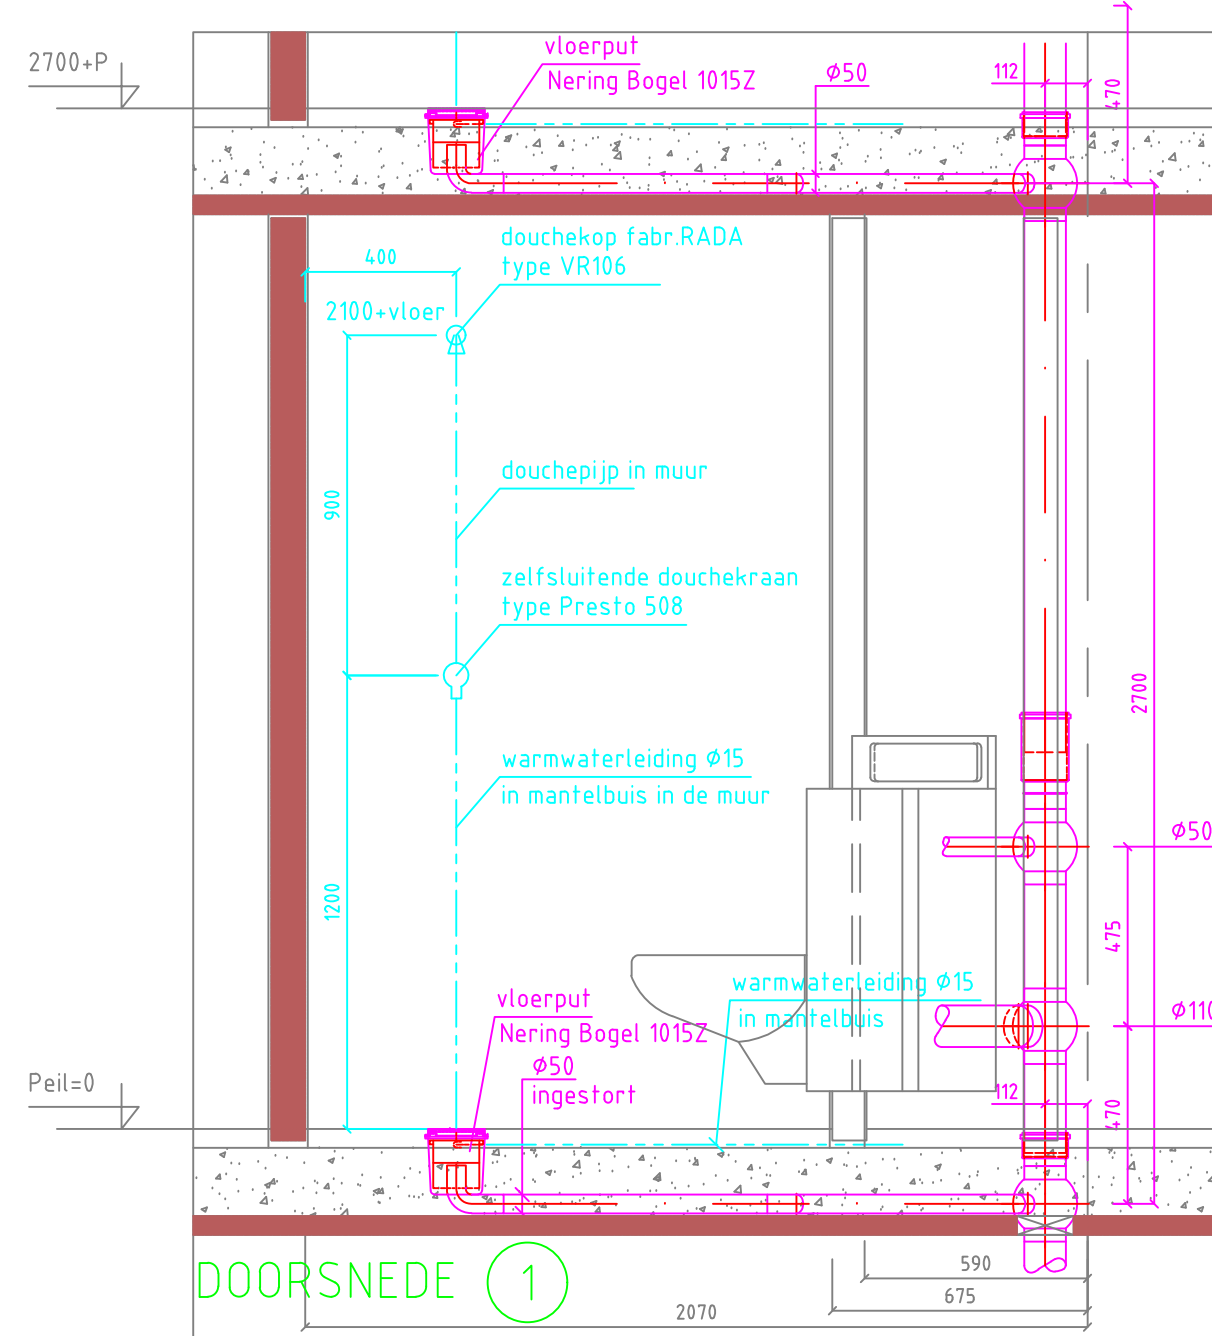
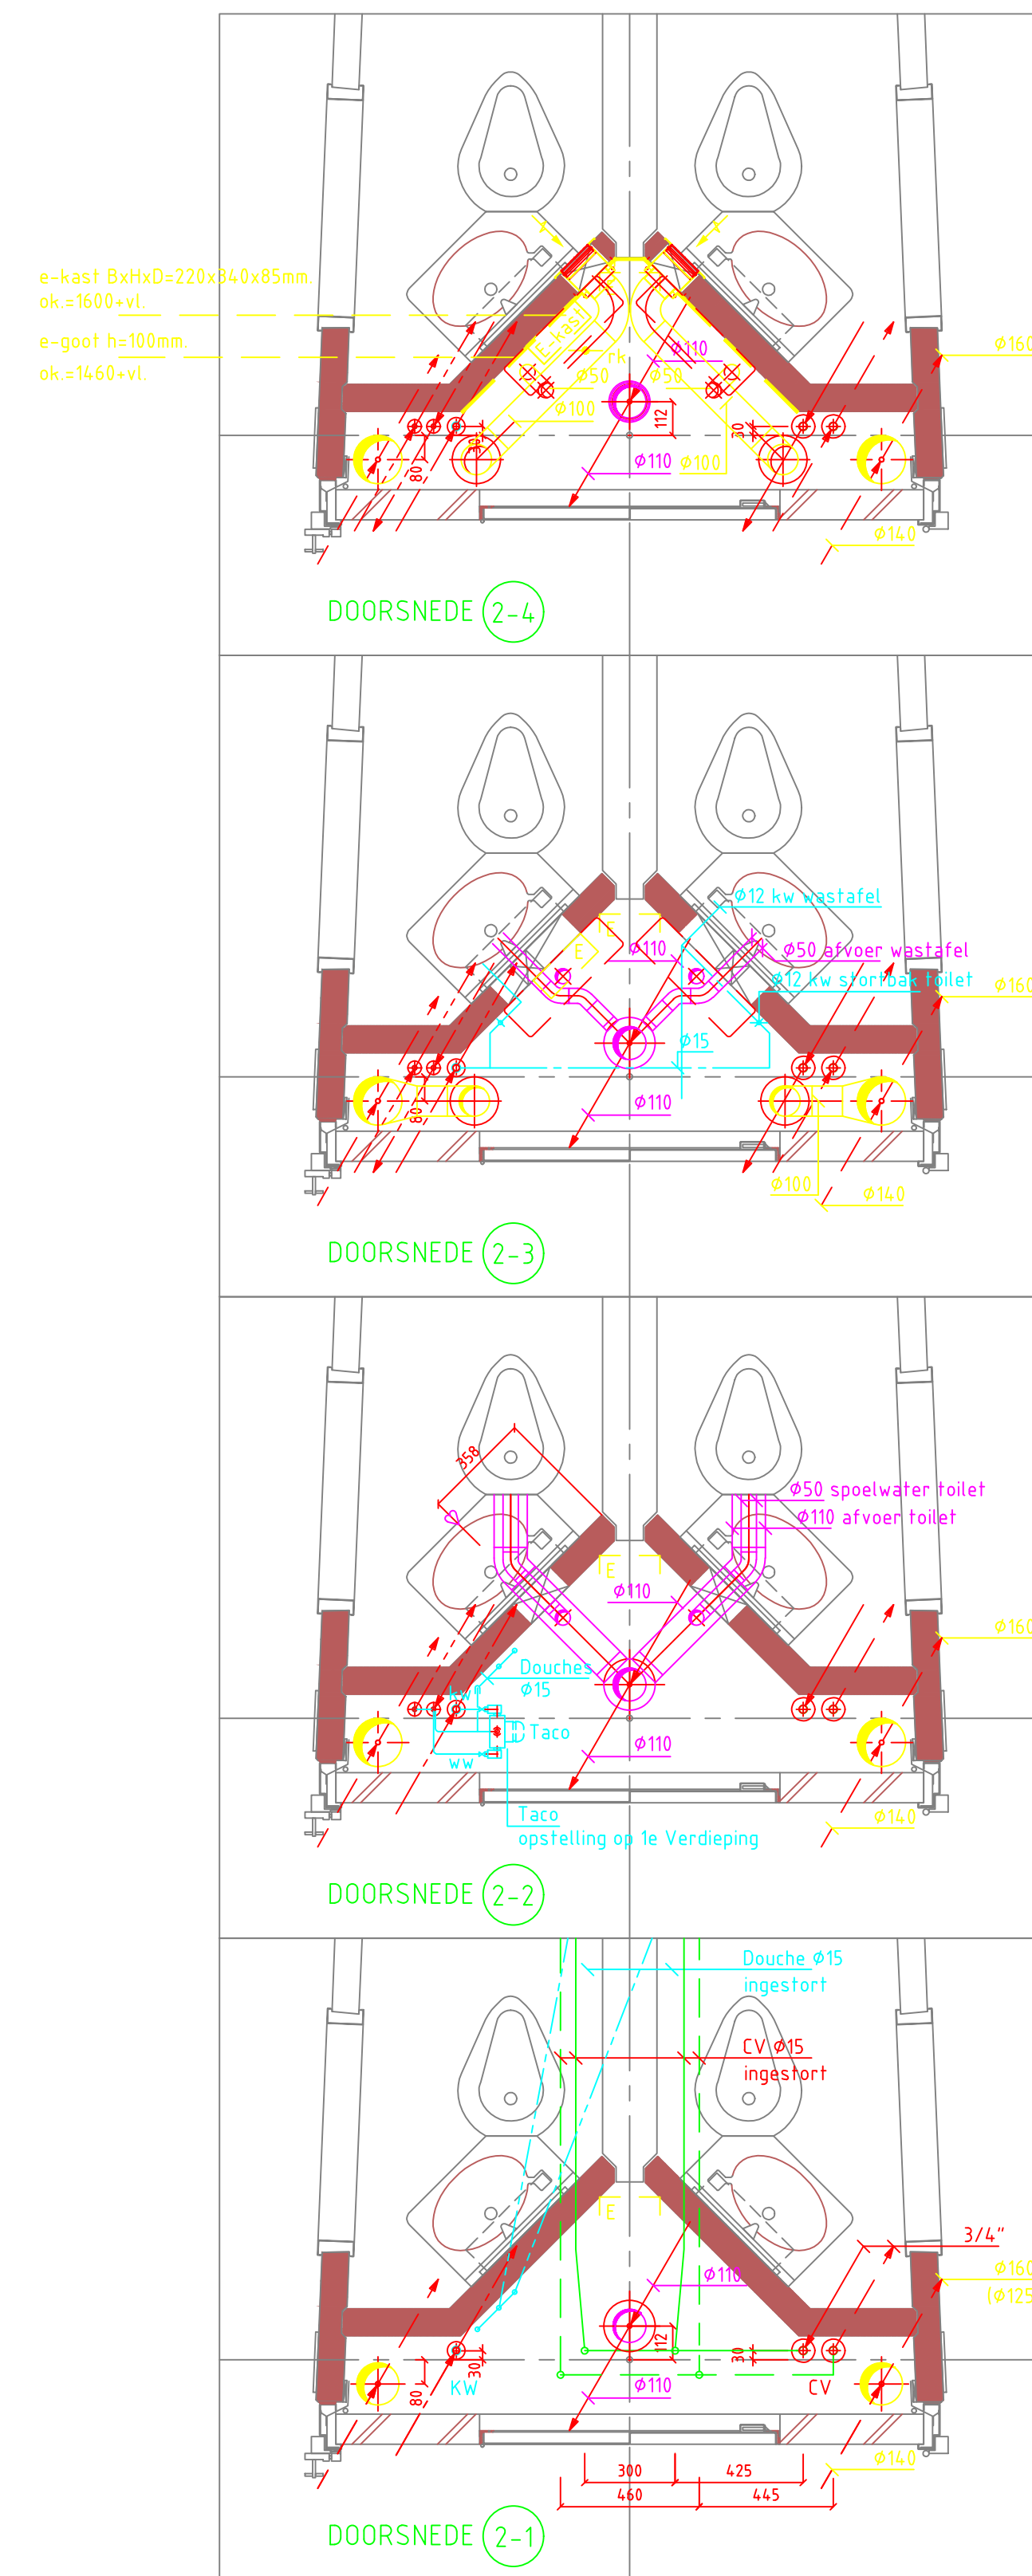
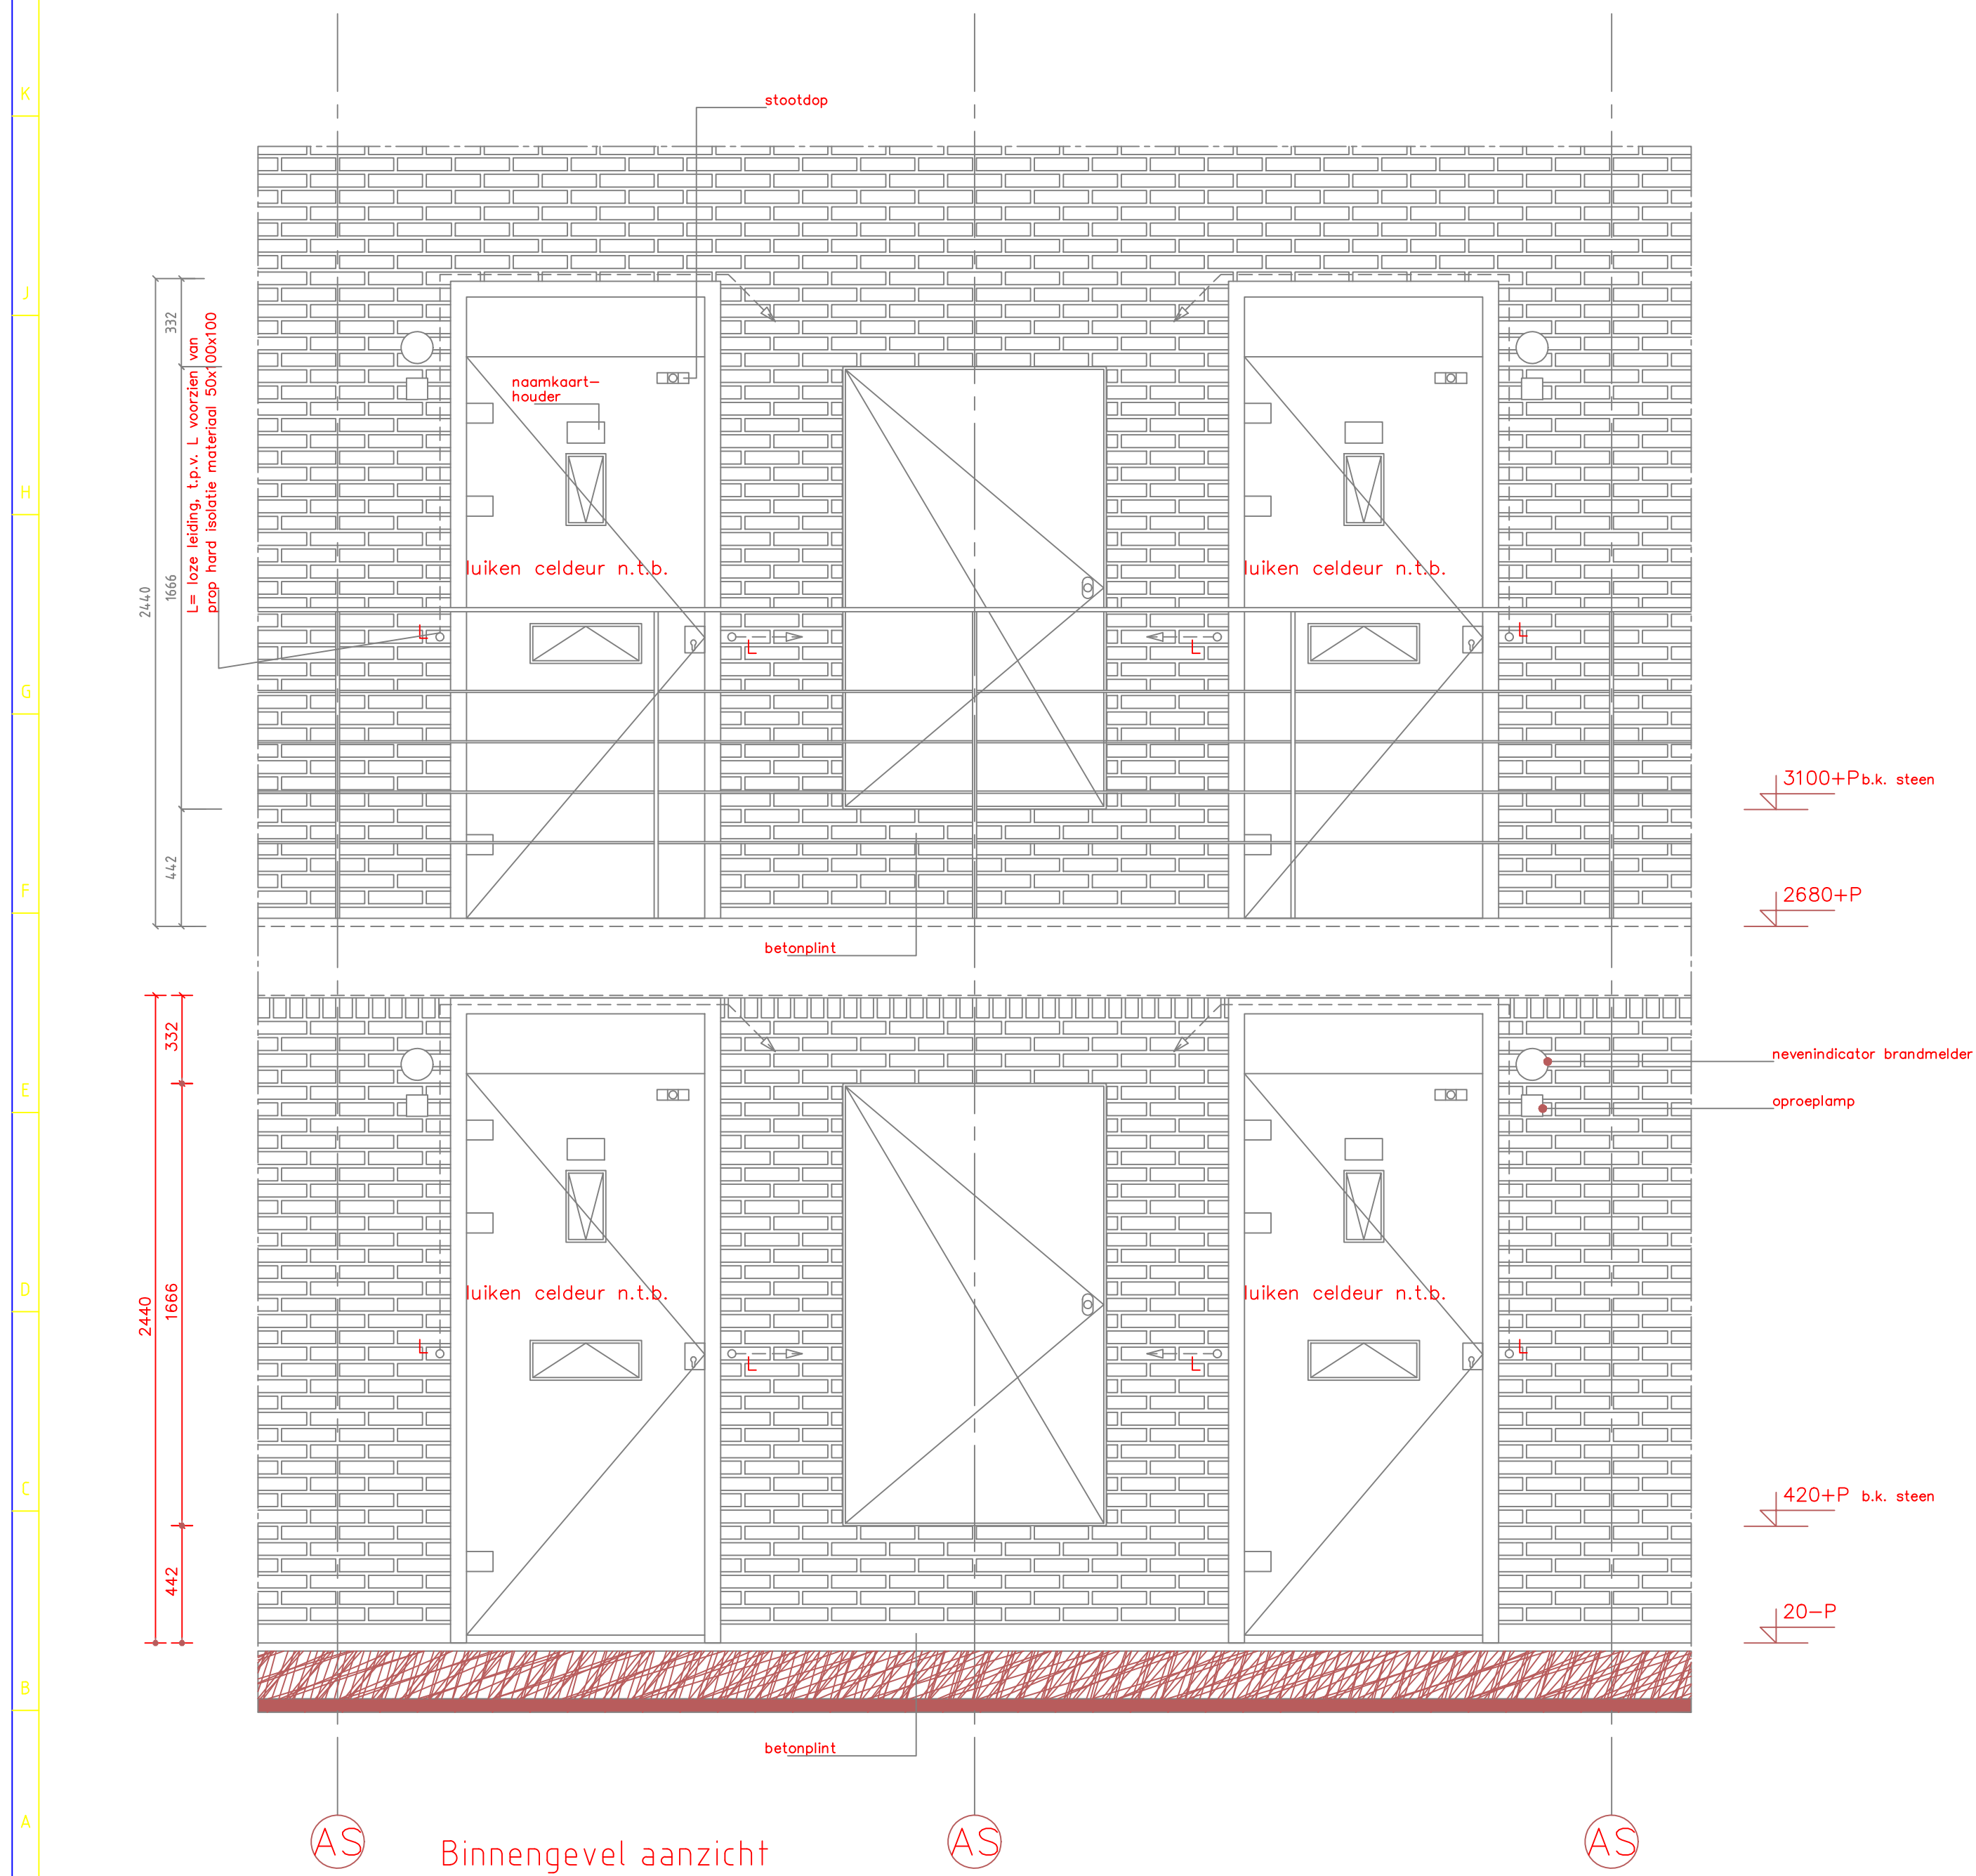


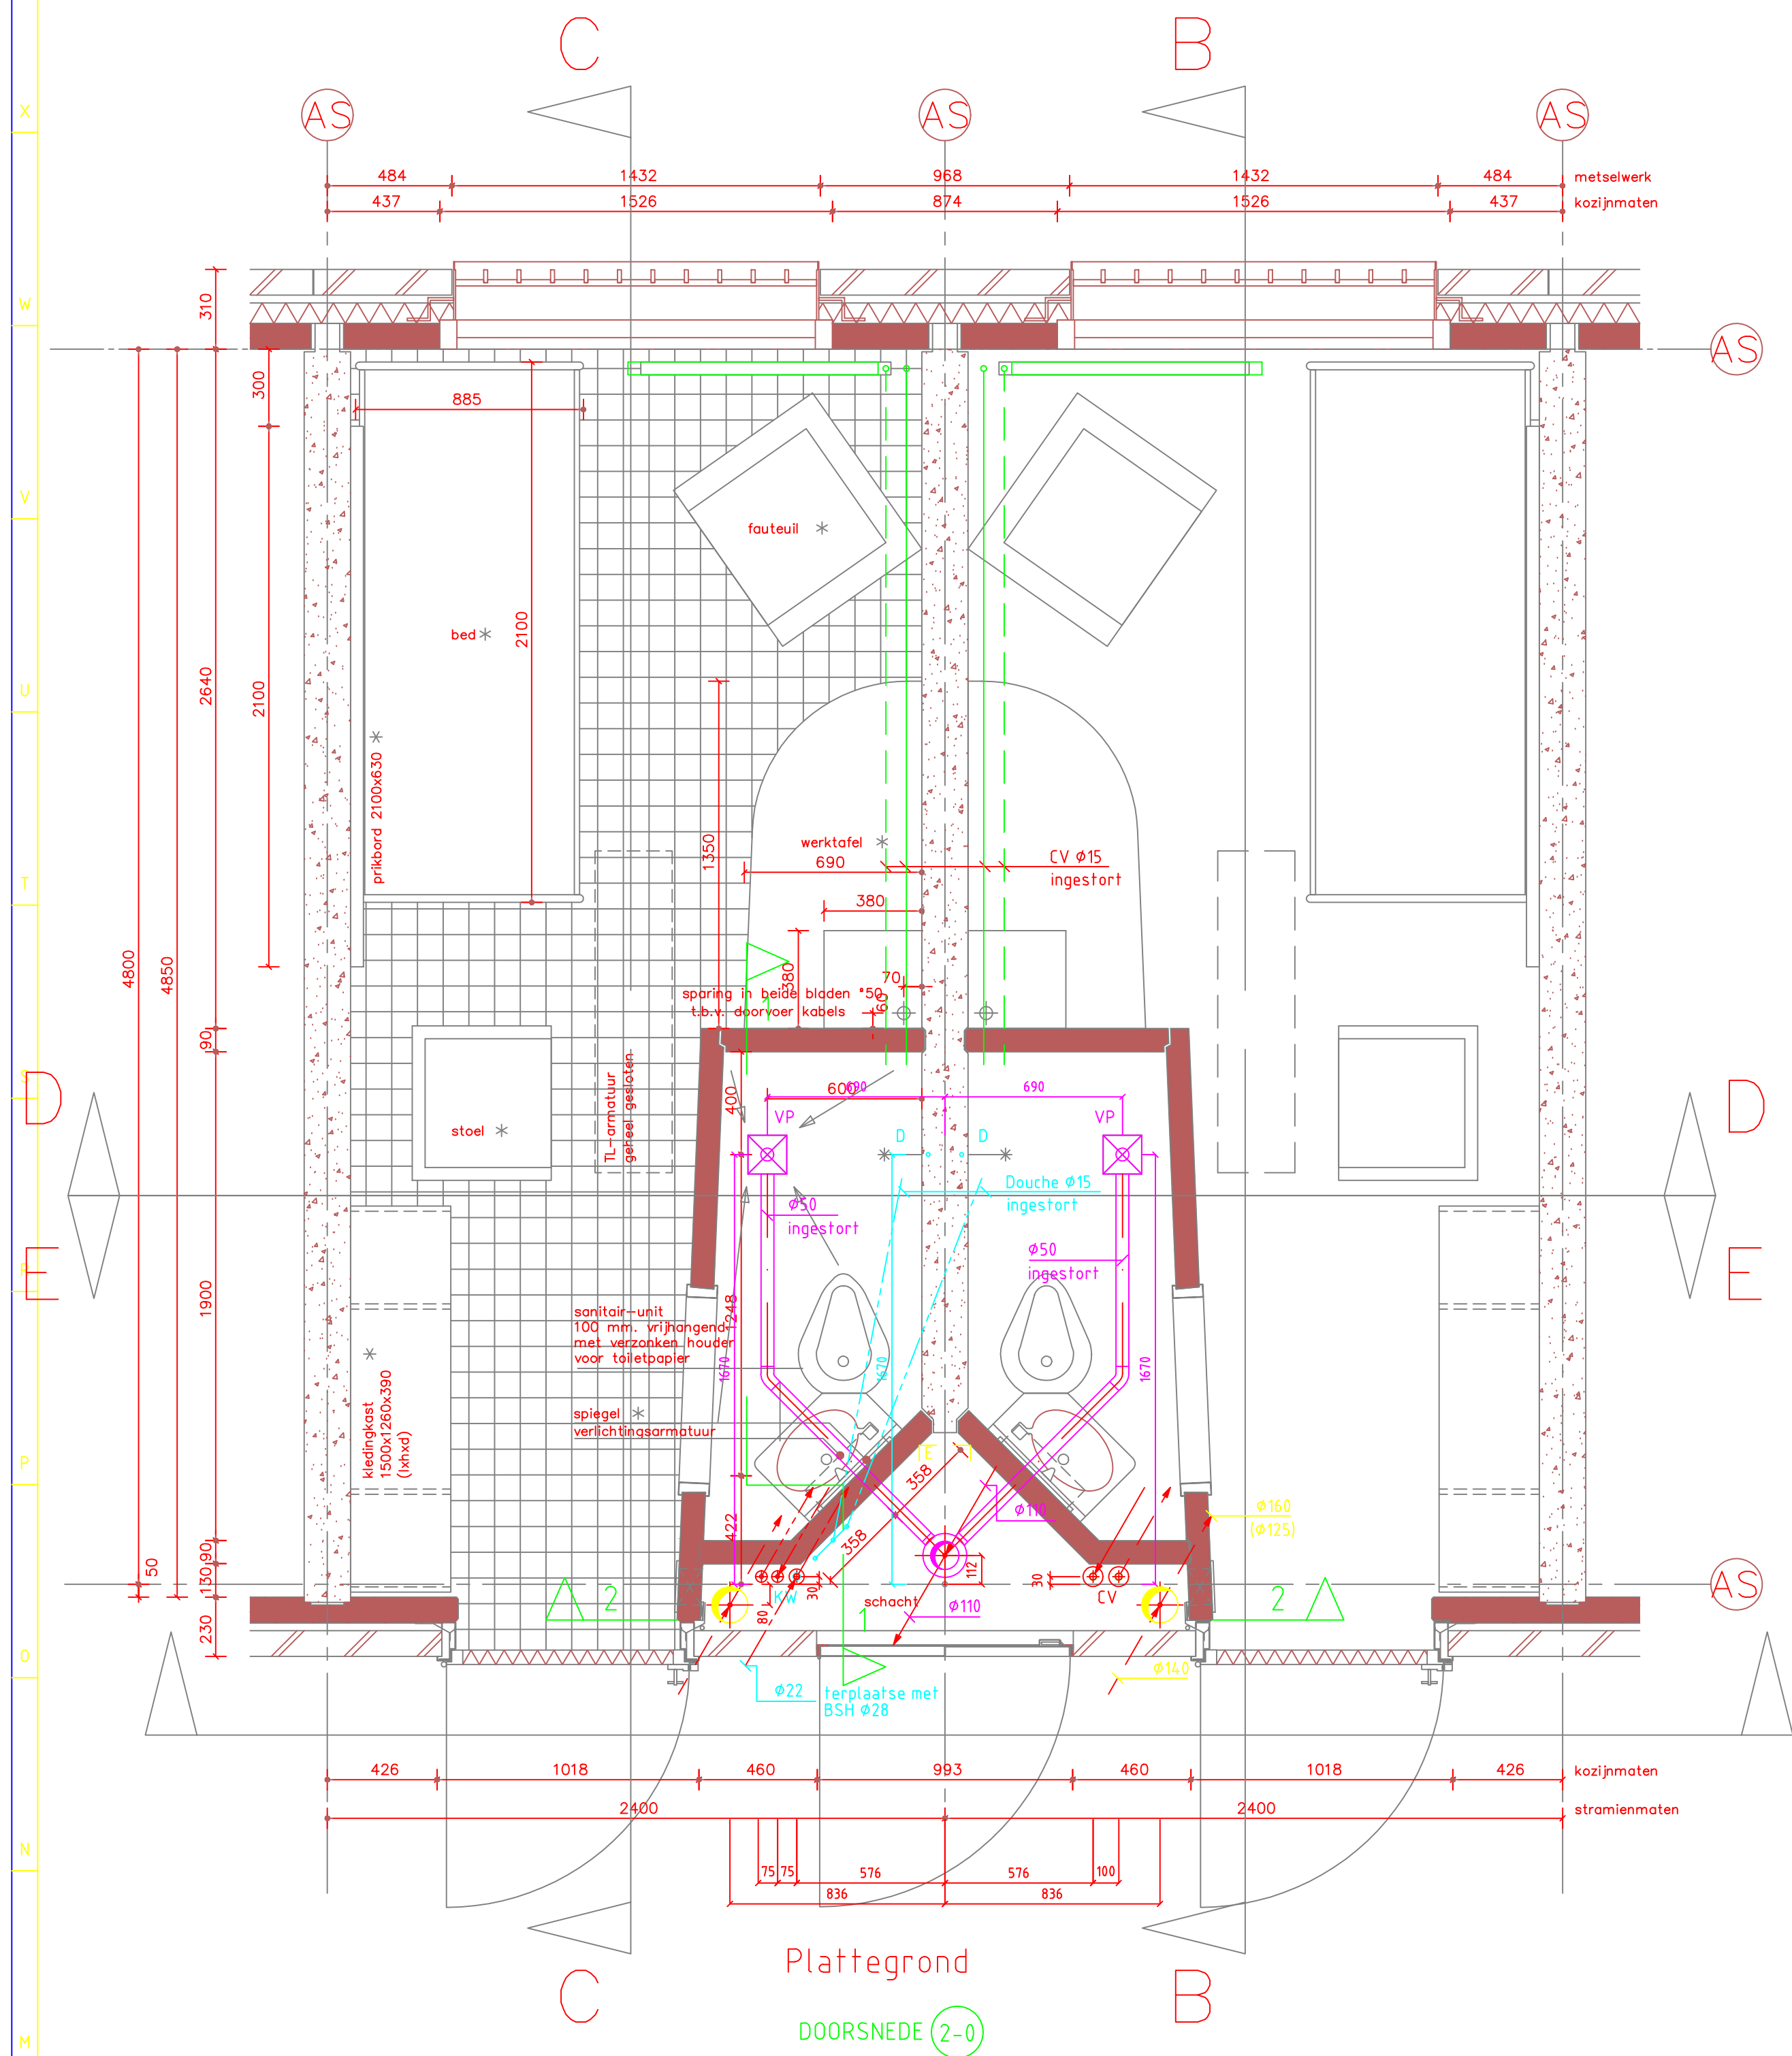

REVISIETEKENING			
RIJKSGEBOUWDIENST			
Directie Programma's en Projecten Postbus 29952 2500 EZ 's-Gravenhage			
INTERN ALGEMEEN			
Wg: Ontwerp van de wijziging	Tekenend		Paroof
Bepaling: P.C.N. NIEUWERSLUIJ NIEUWERSLUIJ a/d VECHT	Tekenend		Paroof
Overwerp: WERKTUIGONDIJE INSTALLATIES DOORSNEDEN STANDAARD CEL	Tekenend		Paroof
School: 120	Get. L.T.F.	Par.	d.d. 29/09/99
G.T. Utrecht bv		Projectnummer: 1594	
Gedrukt op: 10/09/99		Aantal bladen: 1	
Tel.: (030) 902841-1		Tekeningsnummer: D	
Fax: (030) 90257014		Auteursrecht: voorbehouden	