




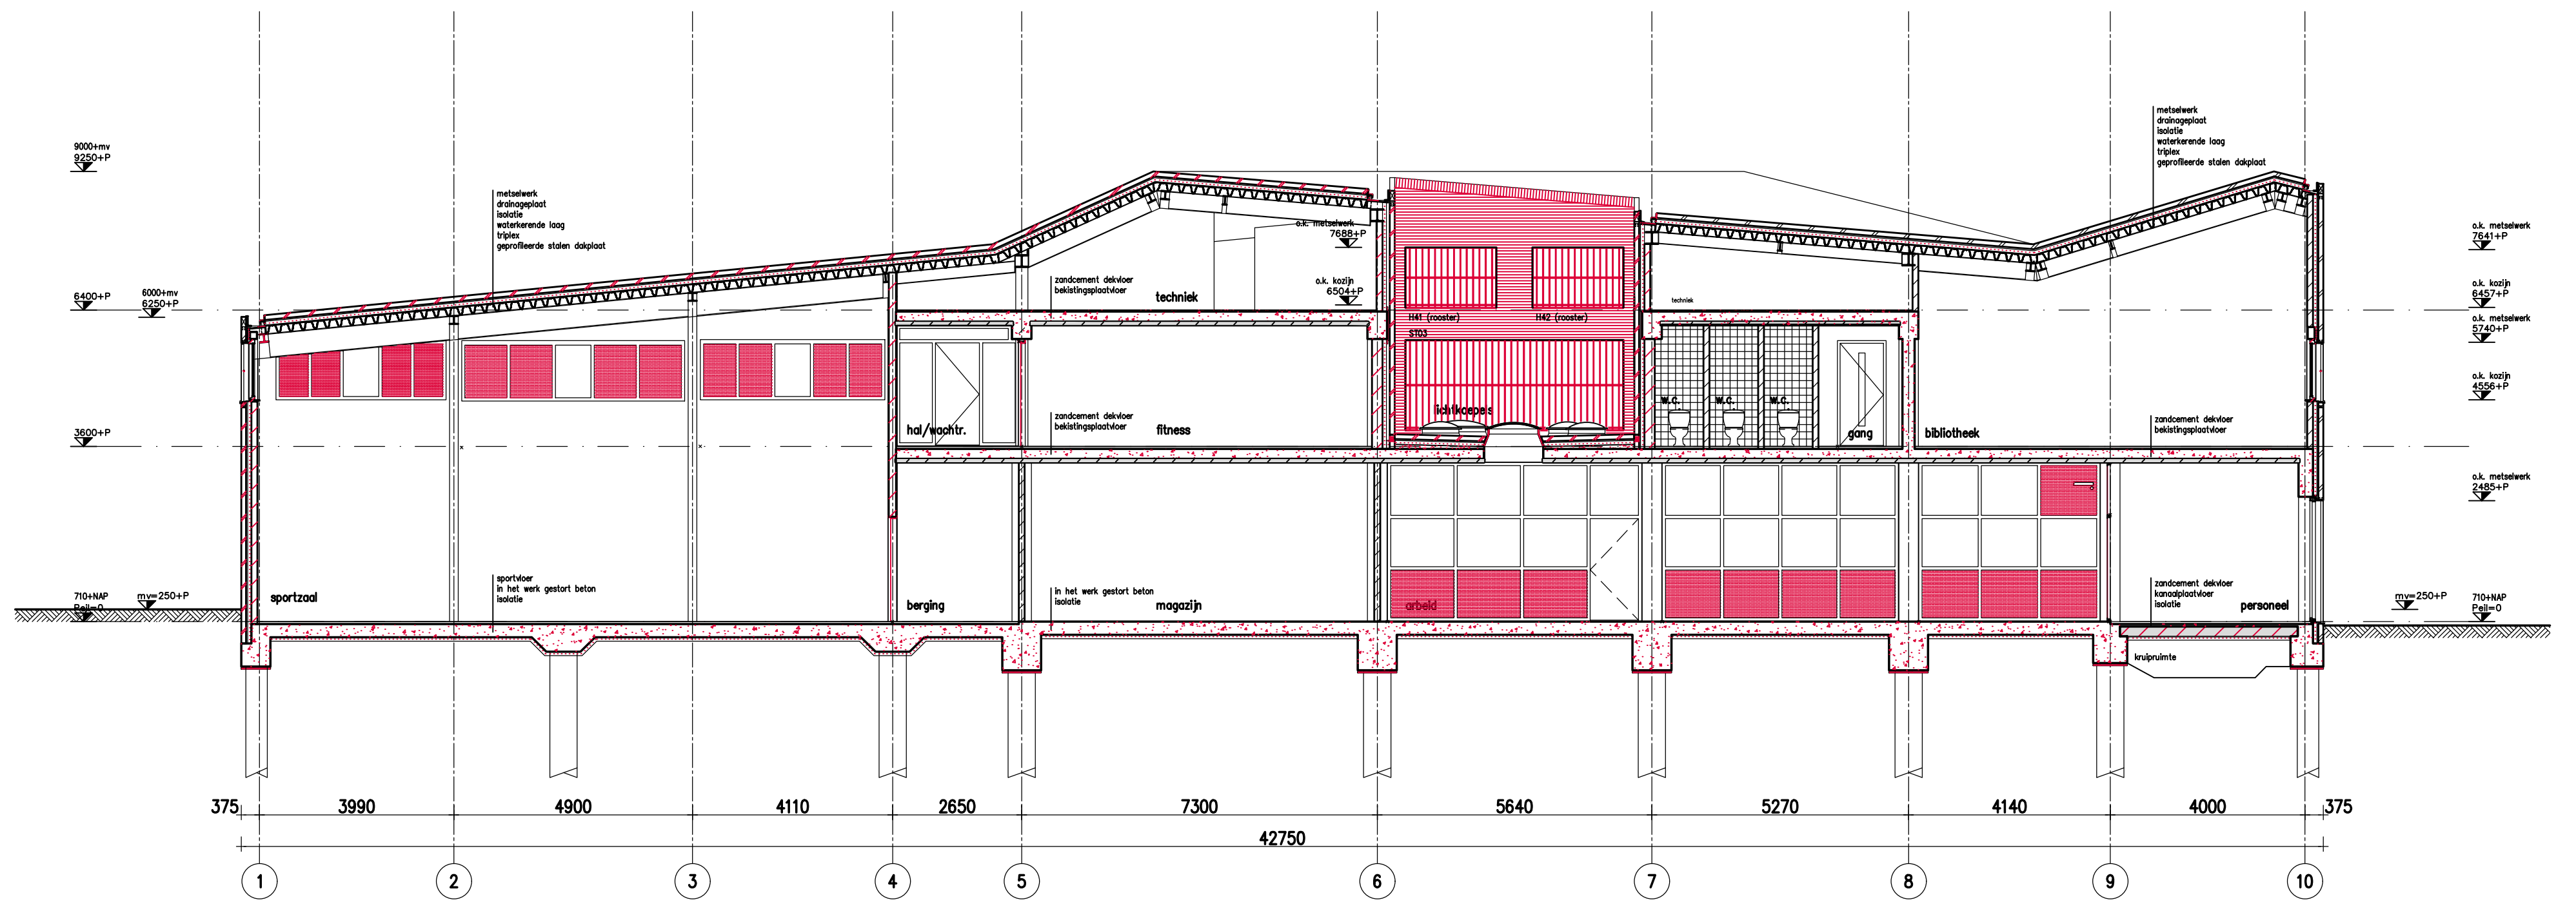

DOORSNEDE A - A

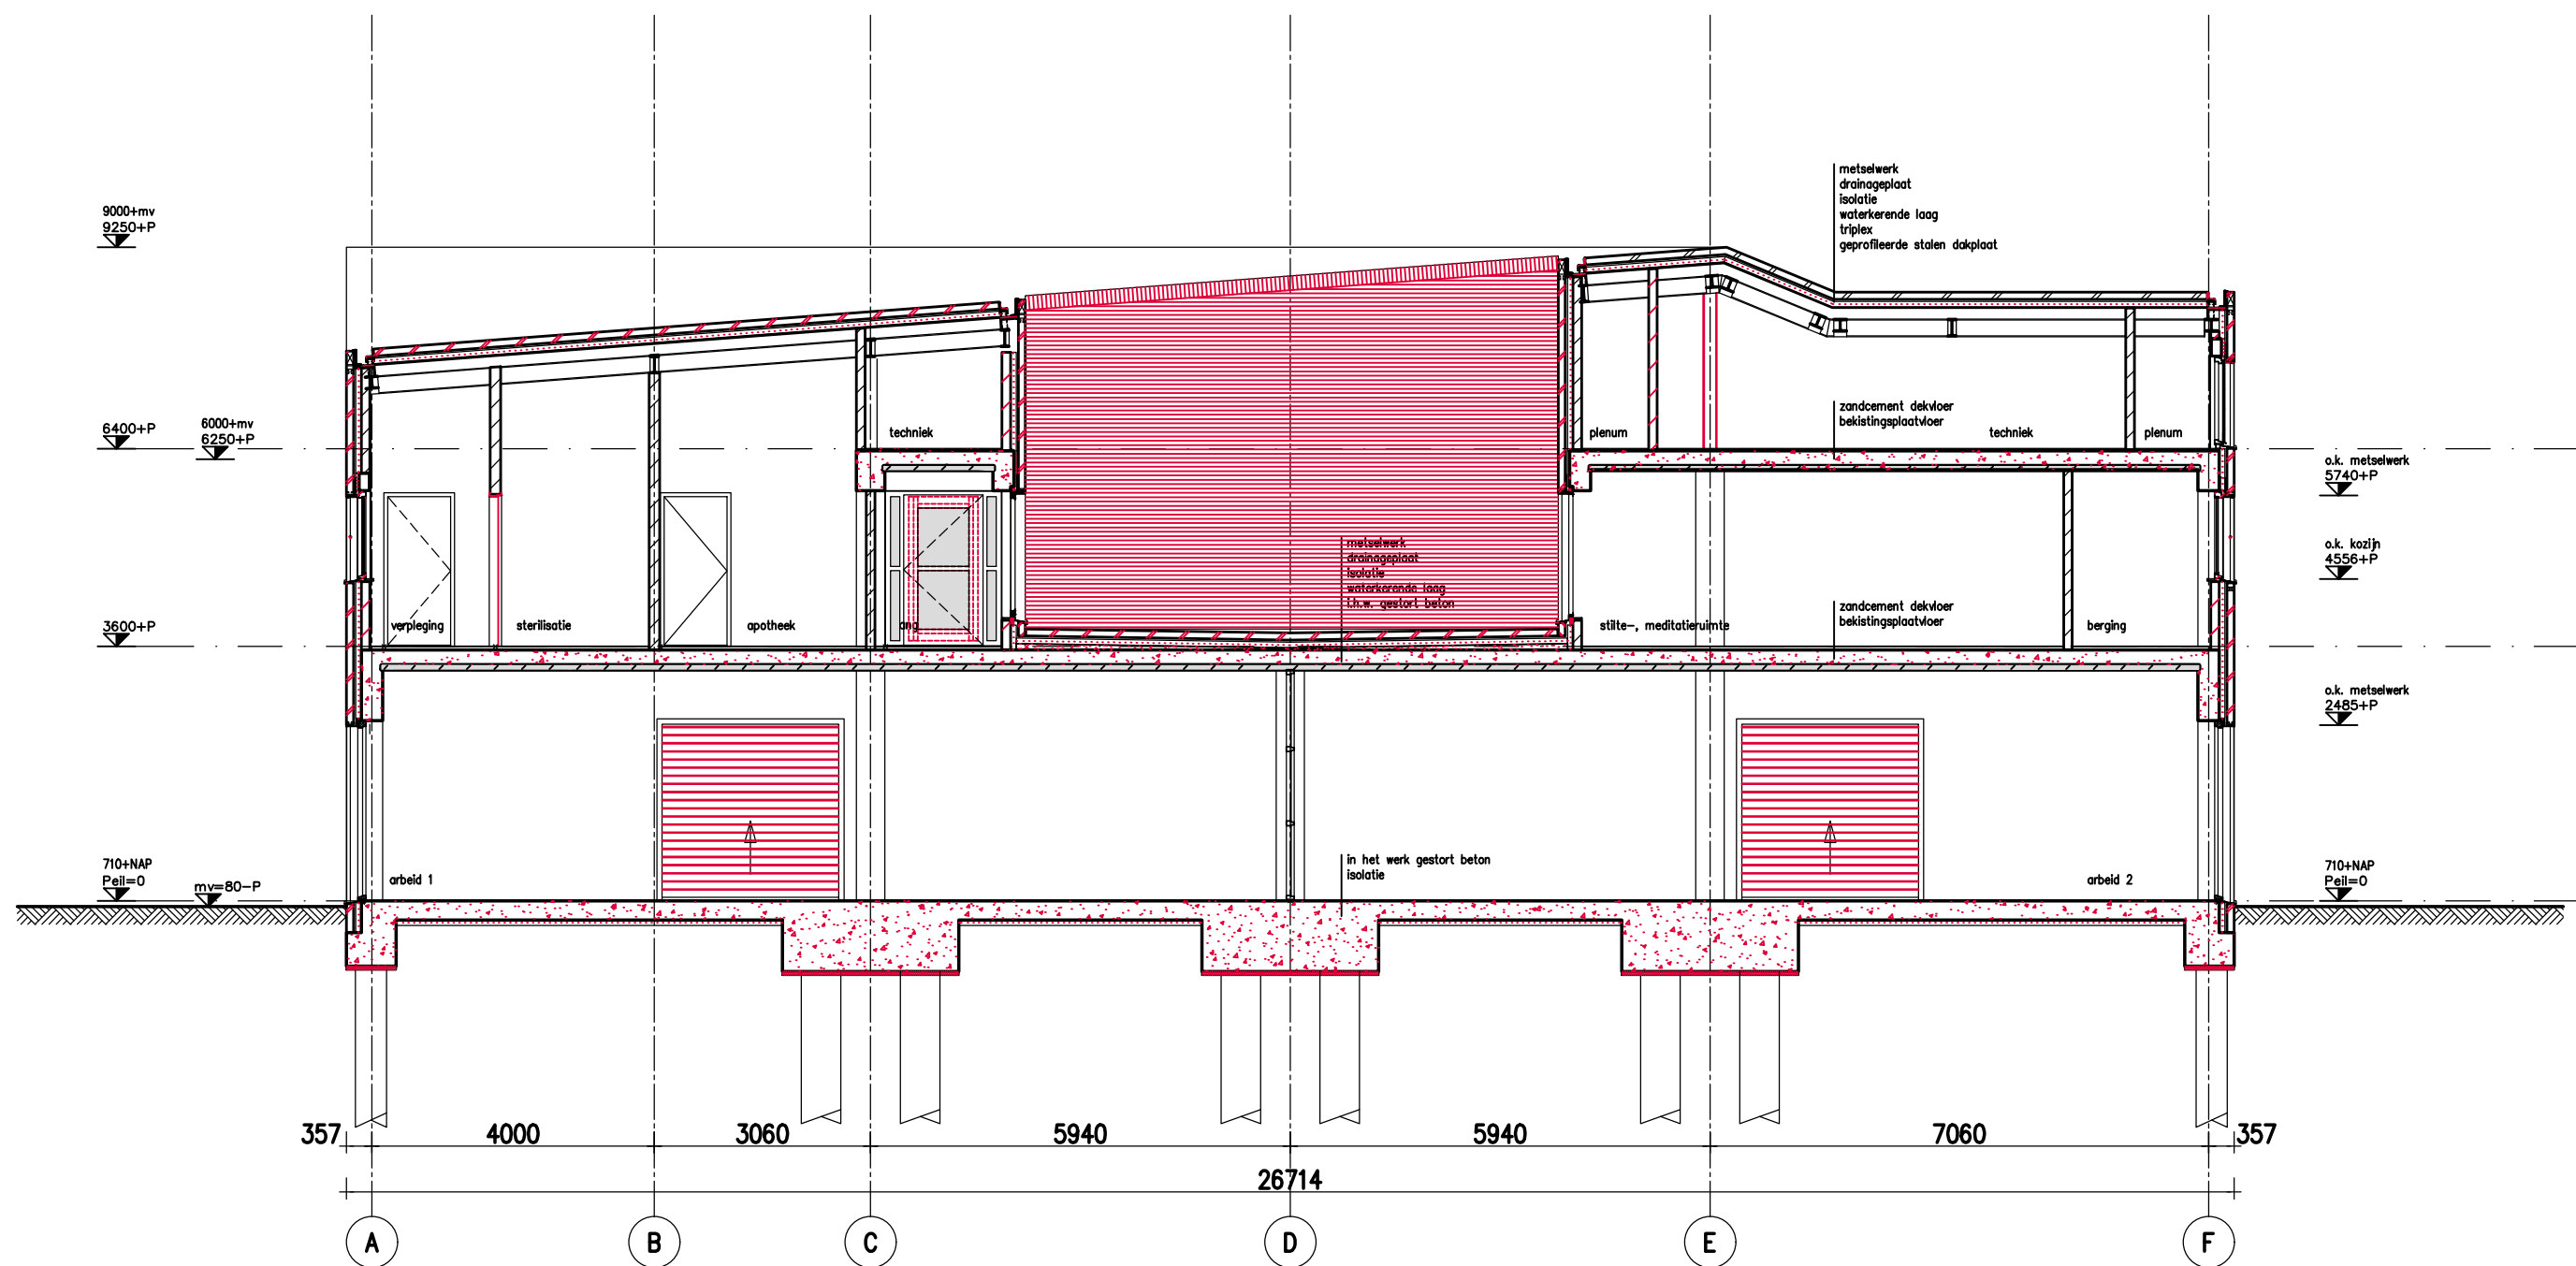

DOORSNEDE B - B

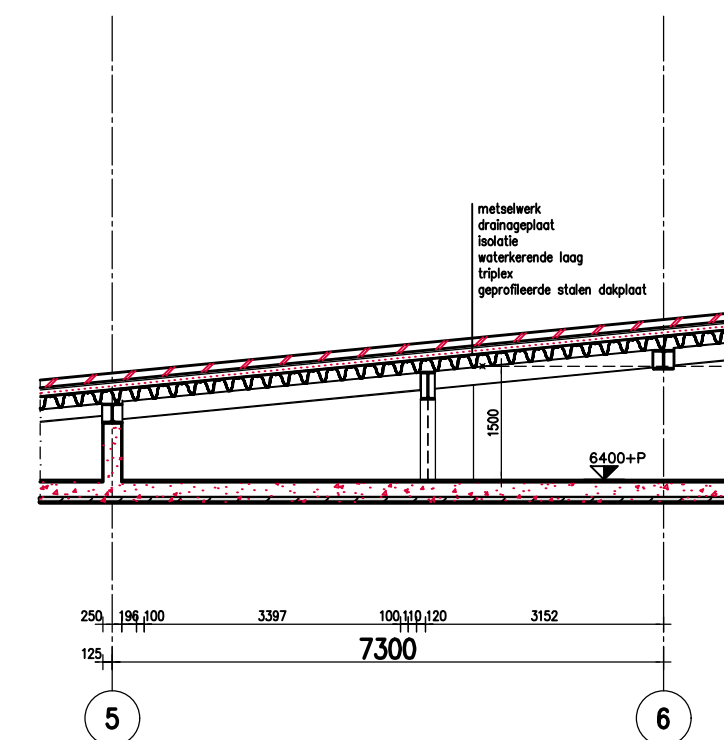

DOORSNEDE C - C

renvooi	
	baksteen
	kalkzandsteen
	t.p. gestort beton
	wandgevelwerk
	isolatie
	0,19 isolatie 11,6 m2
	brandcompartiment wdbdo 30 min.
	brandafsluiting
	draaiend deel in kozijn
	zelfsluitende deur
	elektronisch vluchtdoel
	brandvluchtslot
	drogeblusleiding

INTERN ALGEMEEN

revisietekening		mg	18-10-2001
omschrijving van de wijzigingen		gelyk.	gecorr.
werk	SPORT EN ARBEIDSGEBOUW	P.C. NIEUWERSLUIJS	
onderwerp	doorsnede A-A en B-B		
schaal	1:50	formaat	A0
opdrachtgever	RIJKSGEBOUWDIENST DPP	verkoede	GNSK
ontwerper	dhr. R.H.W. Hootsmans	tekennummer	R407
		proj. nr. 117PCN	