



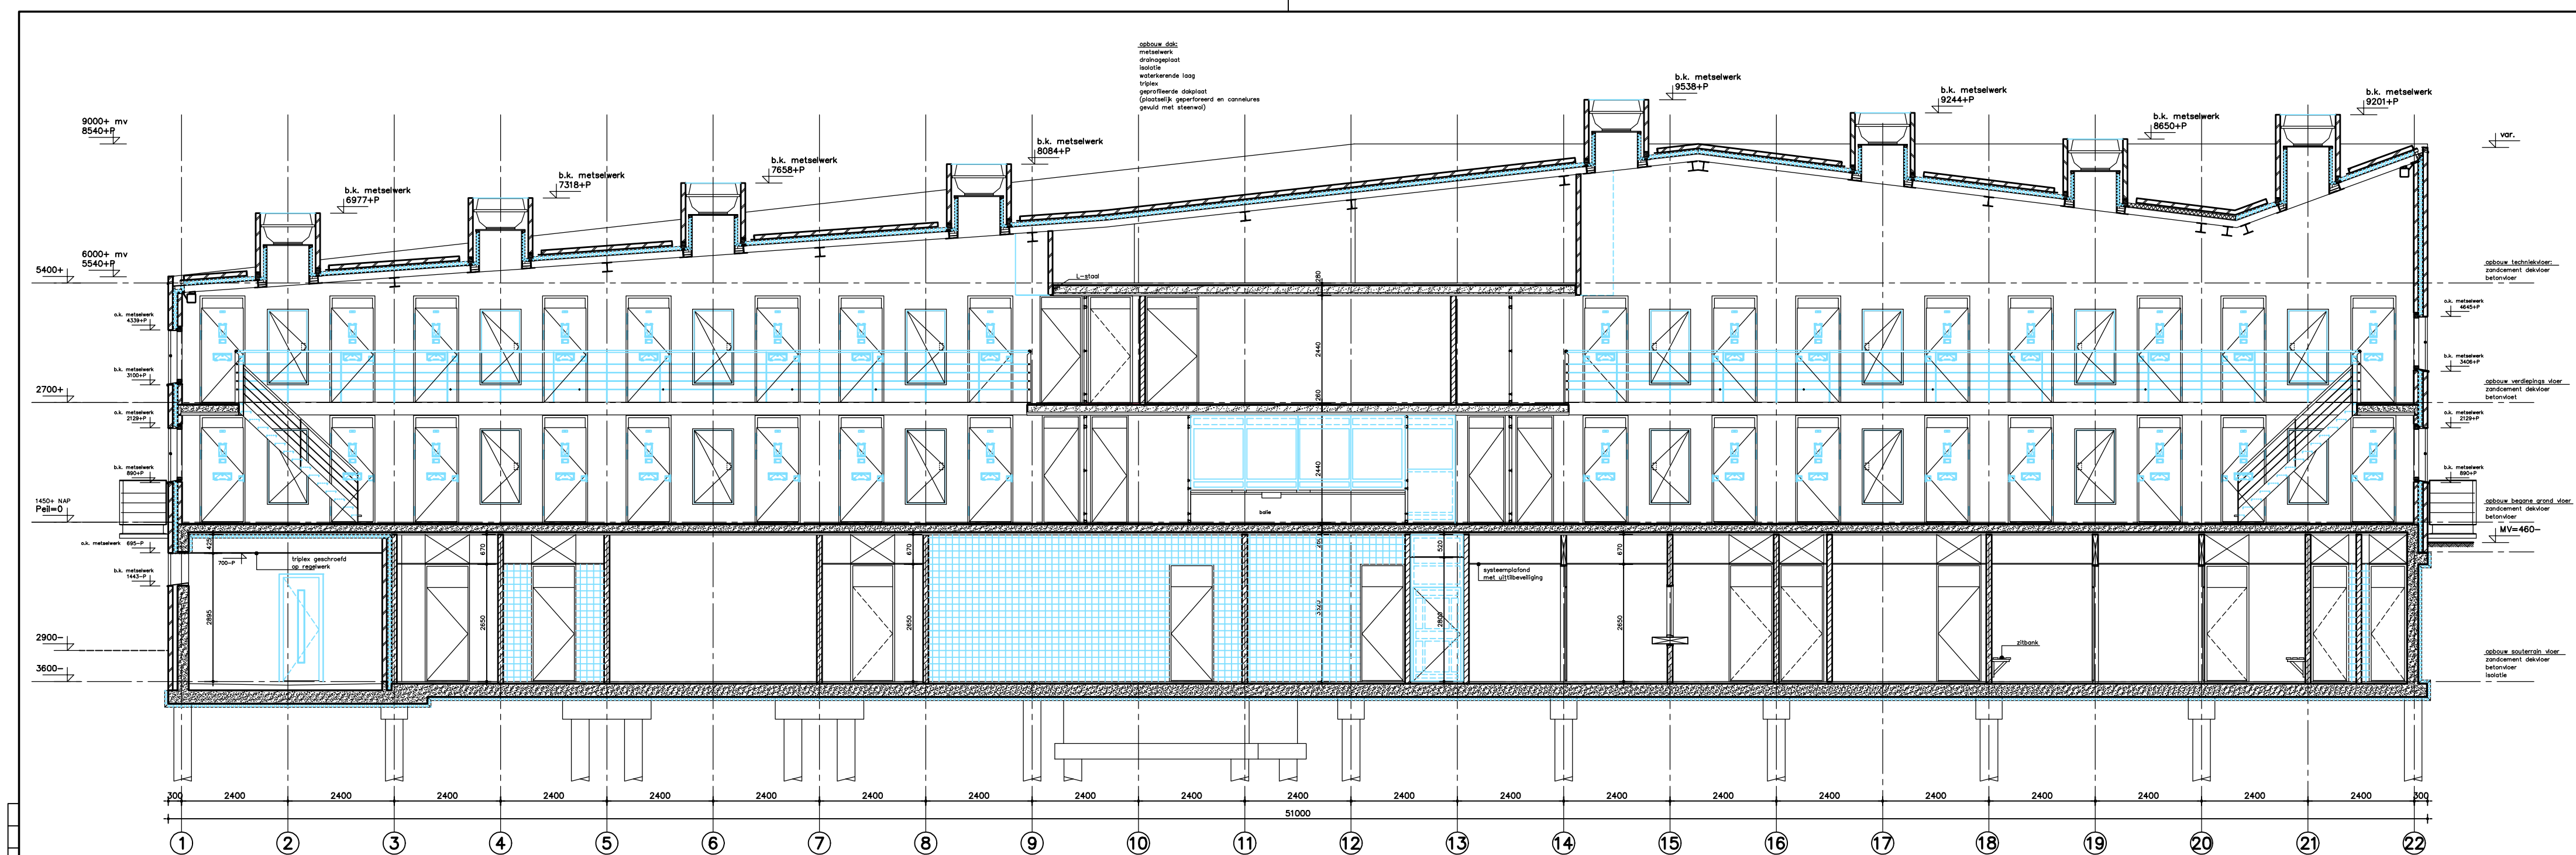

DOORSNEDE A - A

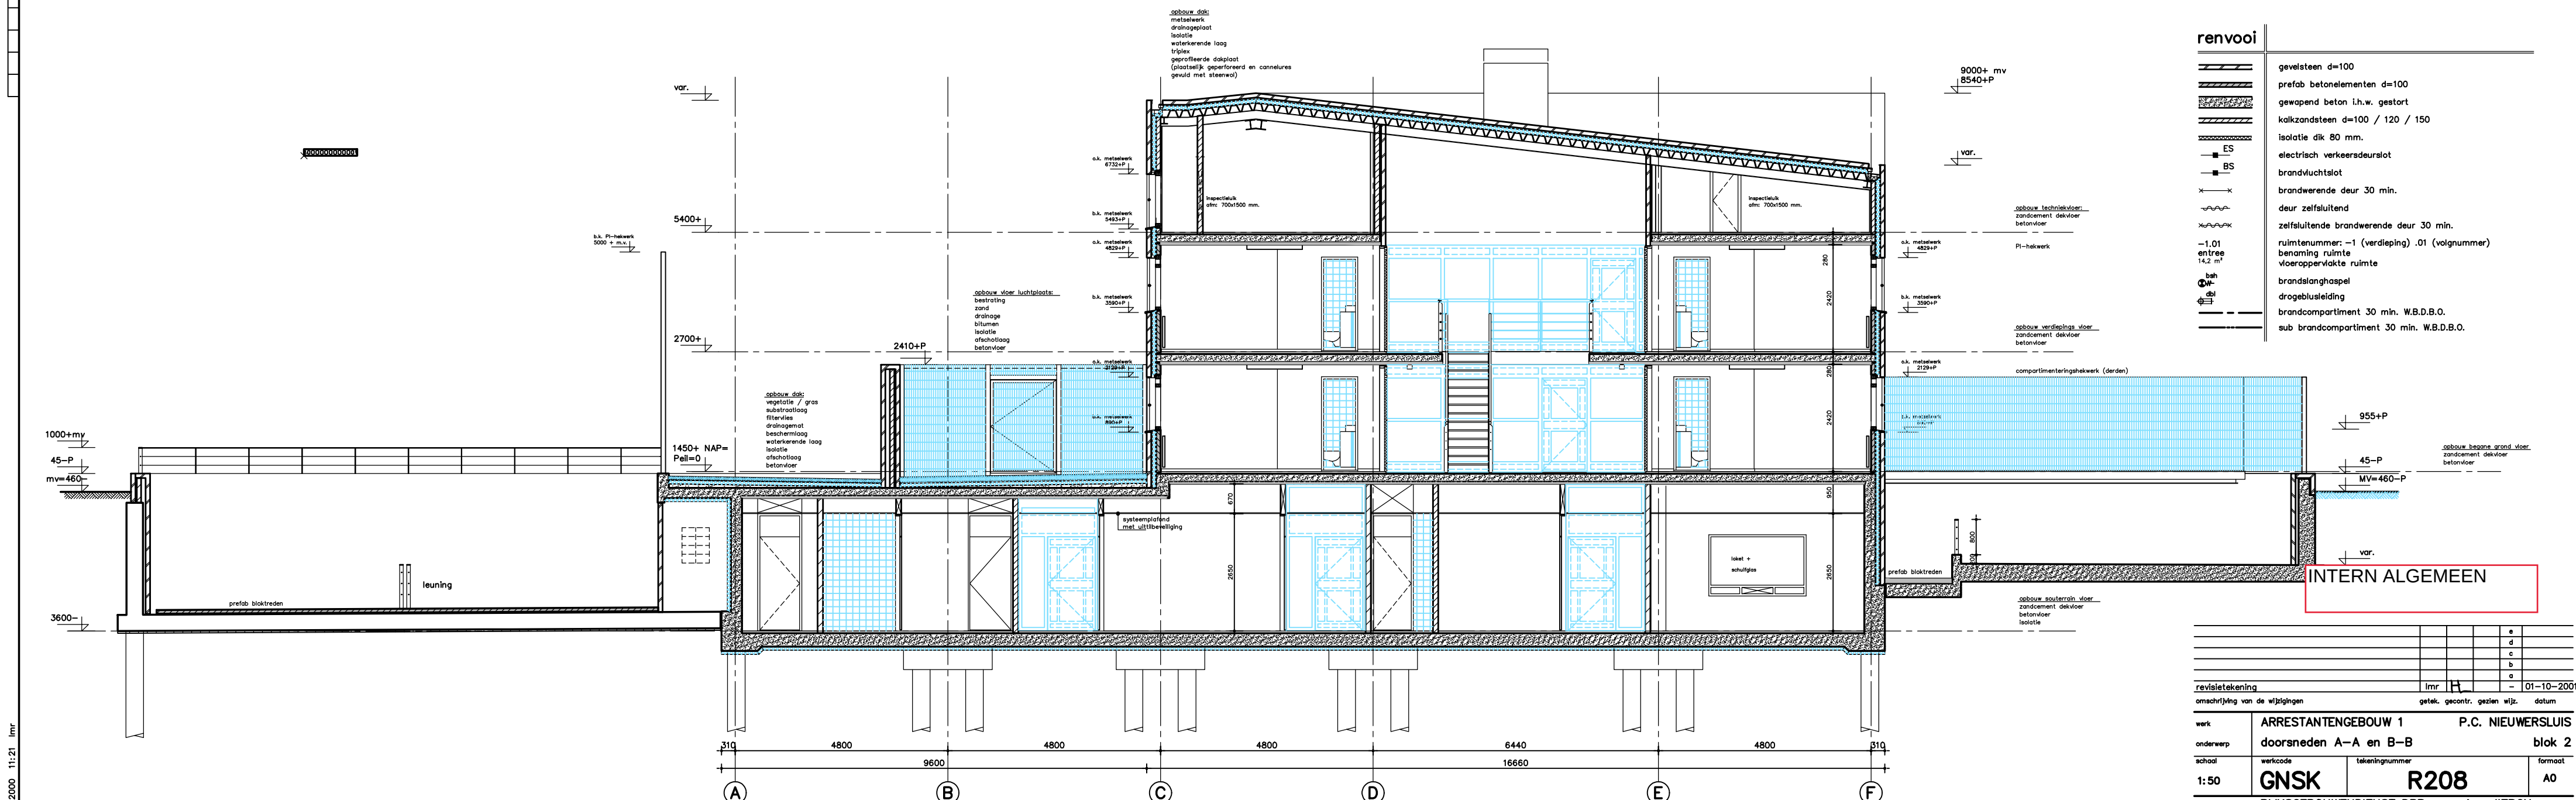

DOORSNEDE B - B

renvooi	
	gevelsteen d=100
	prefab betonelementen d=100
	gewapend beton i.h.w. gestort
	kalkzandsteen d=100 / 120 / 150
	isolatie dik 80 mm.
	elektrisch verkeersdeurslot
	brandvluchtslot
	brandwerende deur 30 min.
	deur zelfsluitend
	zelfsluitende brandwerende deur 30 min.
	ruimtenummer: -1 (verdieping) .01 (volgnummer)
	benaming ruimte
	vloeroppervlakte ruimte
	drogeblusleiding
	brandcompartiment 30 min. W.B.D.B.O.
	sub brandcompartiment 30 min. W.B.D.B.O.

INTERN ALGEMEEN

								e	
								d	
								c	
								b	
								a	
								0	
revisietekening		Imr		H				01-10-2001	
omschrijving van de wijzigingen		getek.		gecont.		gezien		wilj.	datum
werk	ARRESTANTENGEBOUW 1					P.C. NIEUWERSLUIJ			
onderwerp	doorsneden A-A en B-B					blok 2			
1:50	GNSK		R208		A0				
opdrachtgever	RIJKSGEBOUWDIENST DPP					proj.nr. I17PCN			
	architect					chr. R.H.W. Hootsmans			