


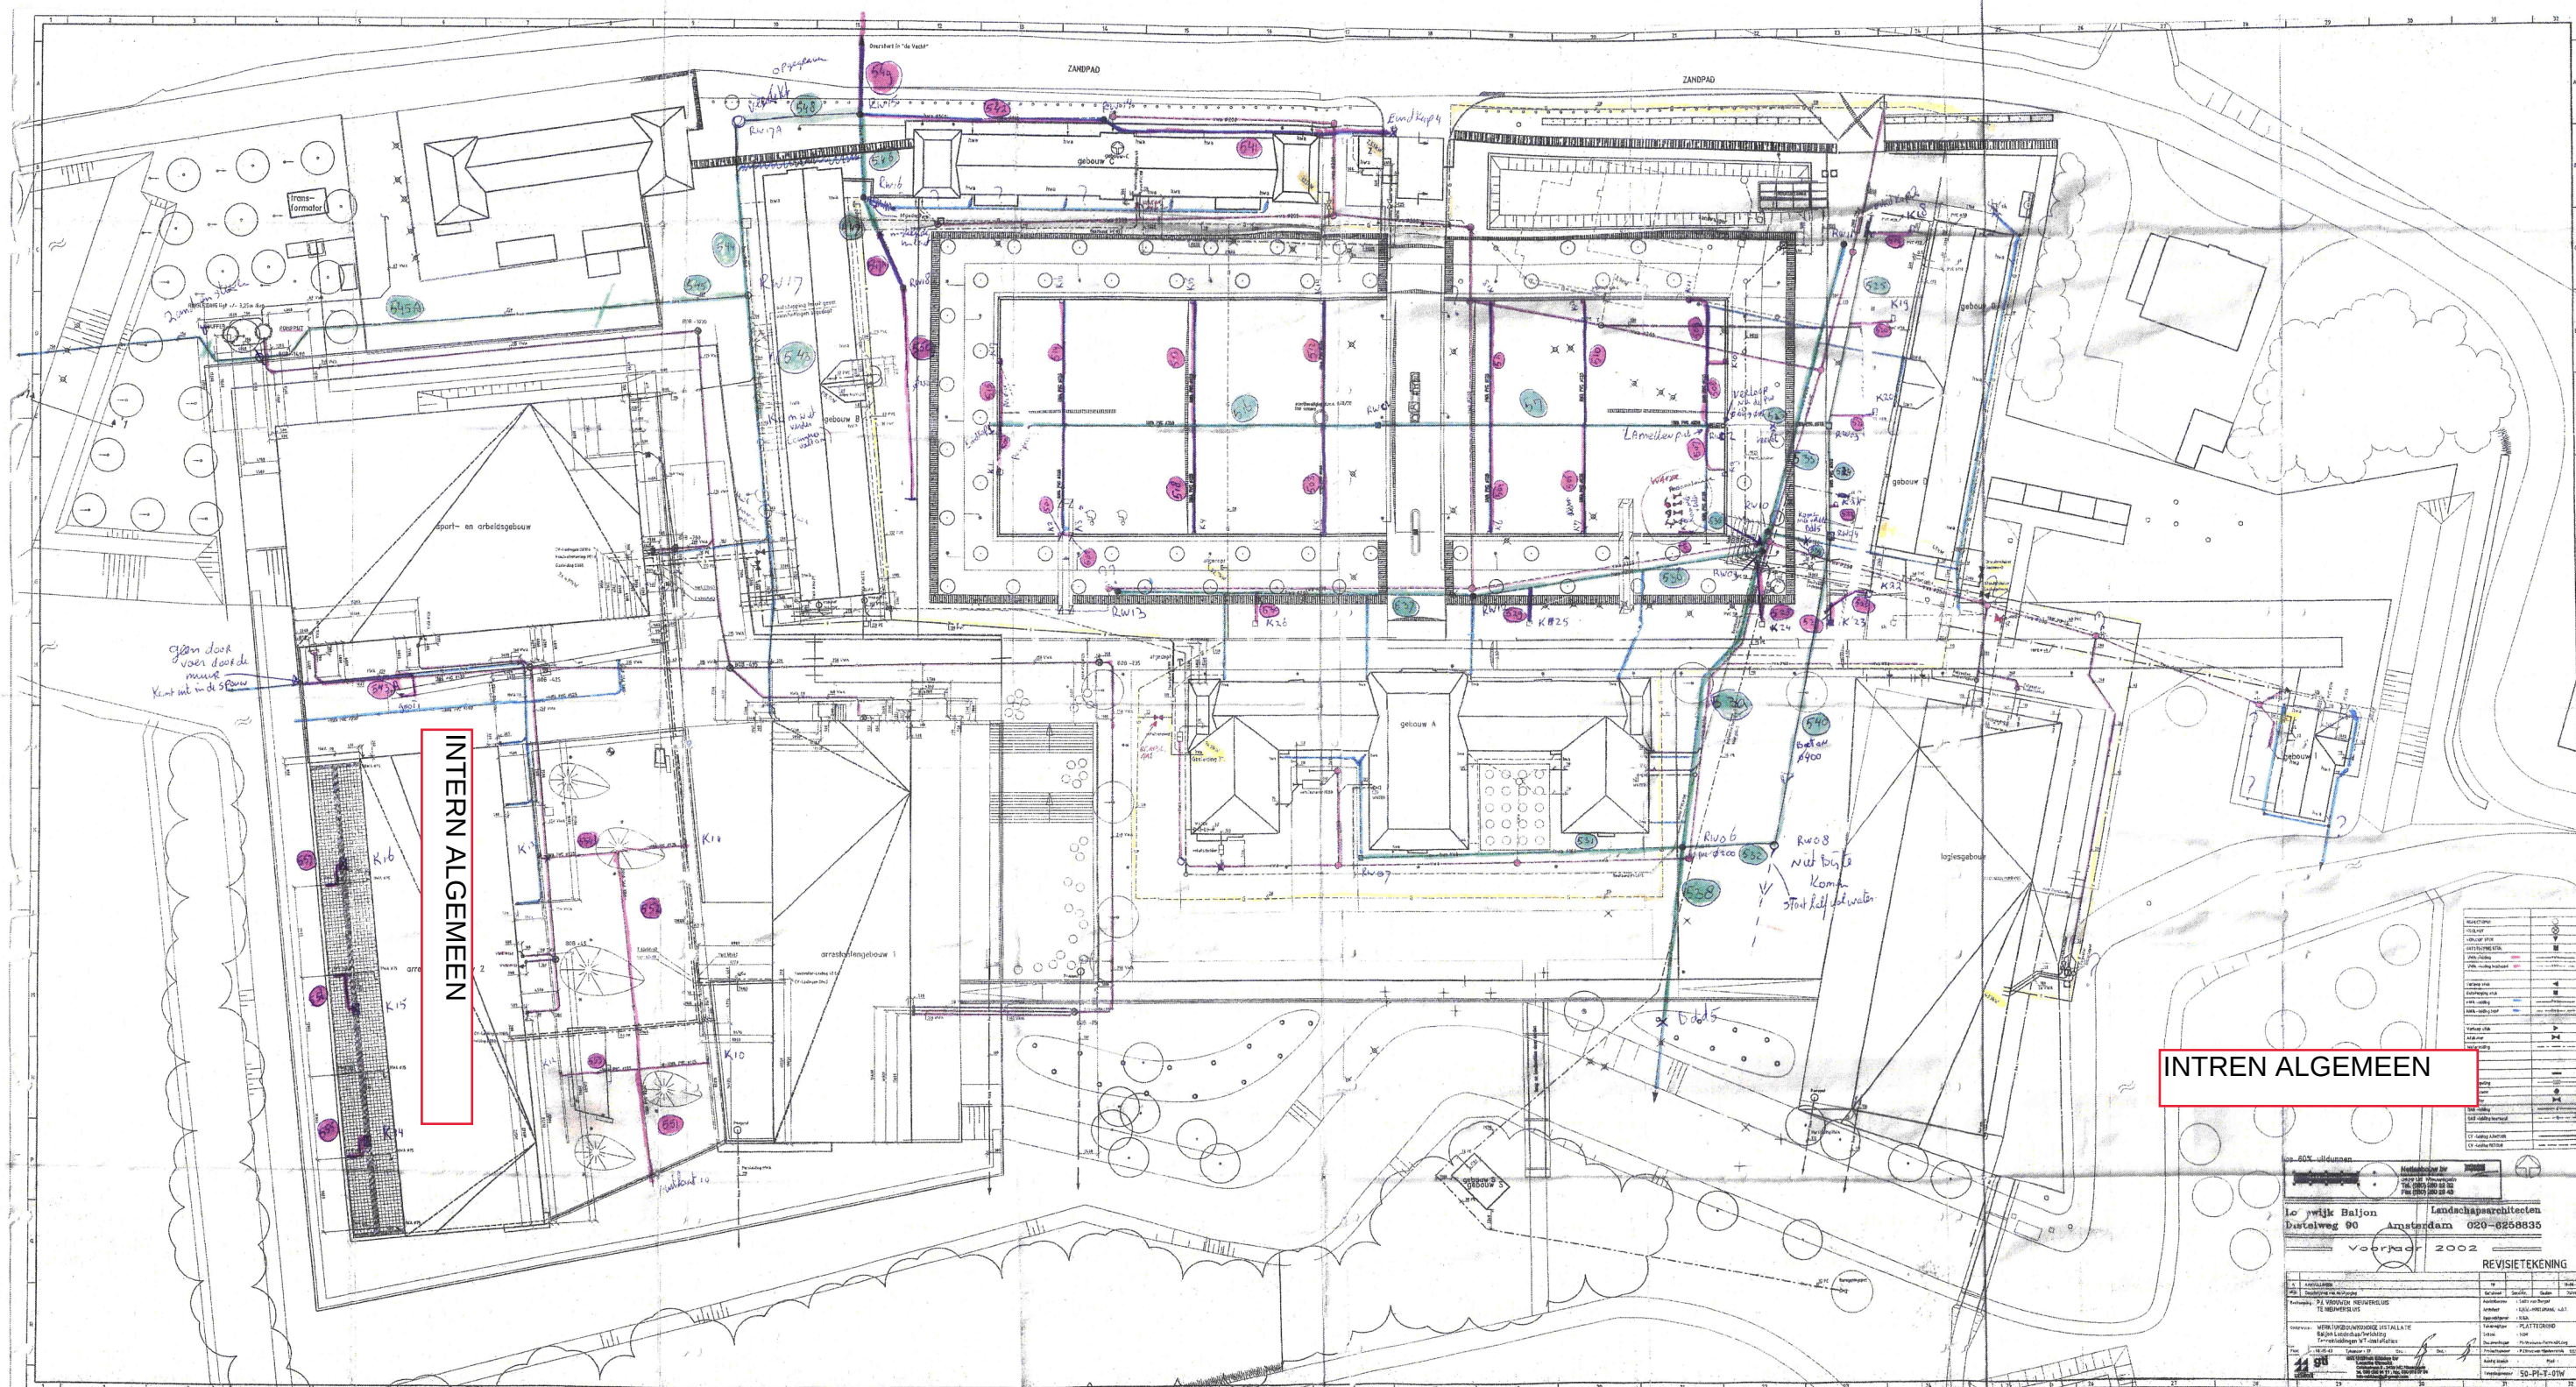

INTERN ALGEMEEN

INTREN ALGEMEEN

Landschapsarchitecten	
Lo. wijk Baljon	Amsterdam 020-6258835
Dustelweg 90	Amsterdam 020-6258835
voorjaar 2002	
REVISIETEKENING	
1	aanvullend
2	aanvullend
 Tek. 2