




gemeente
Nijkerk

circet
Nederland

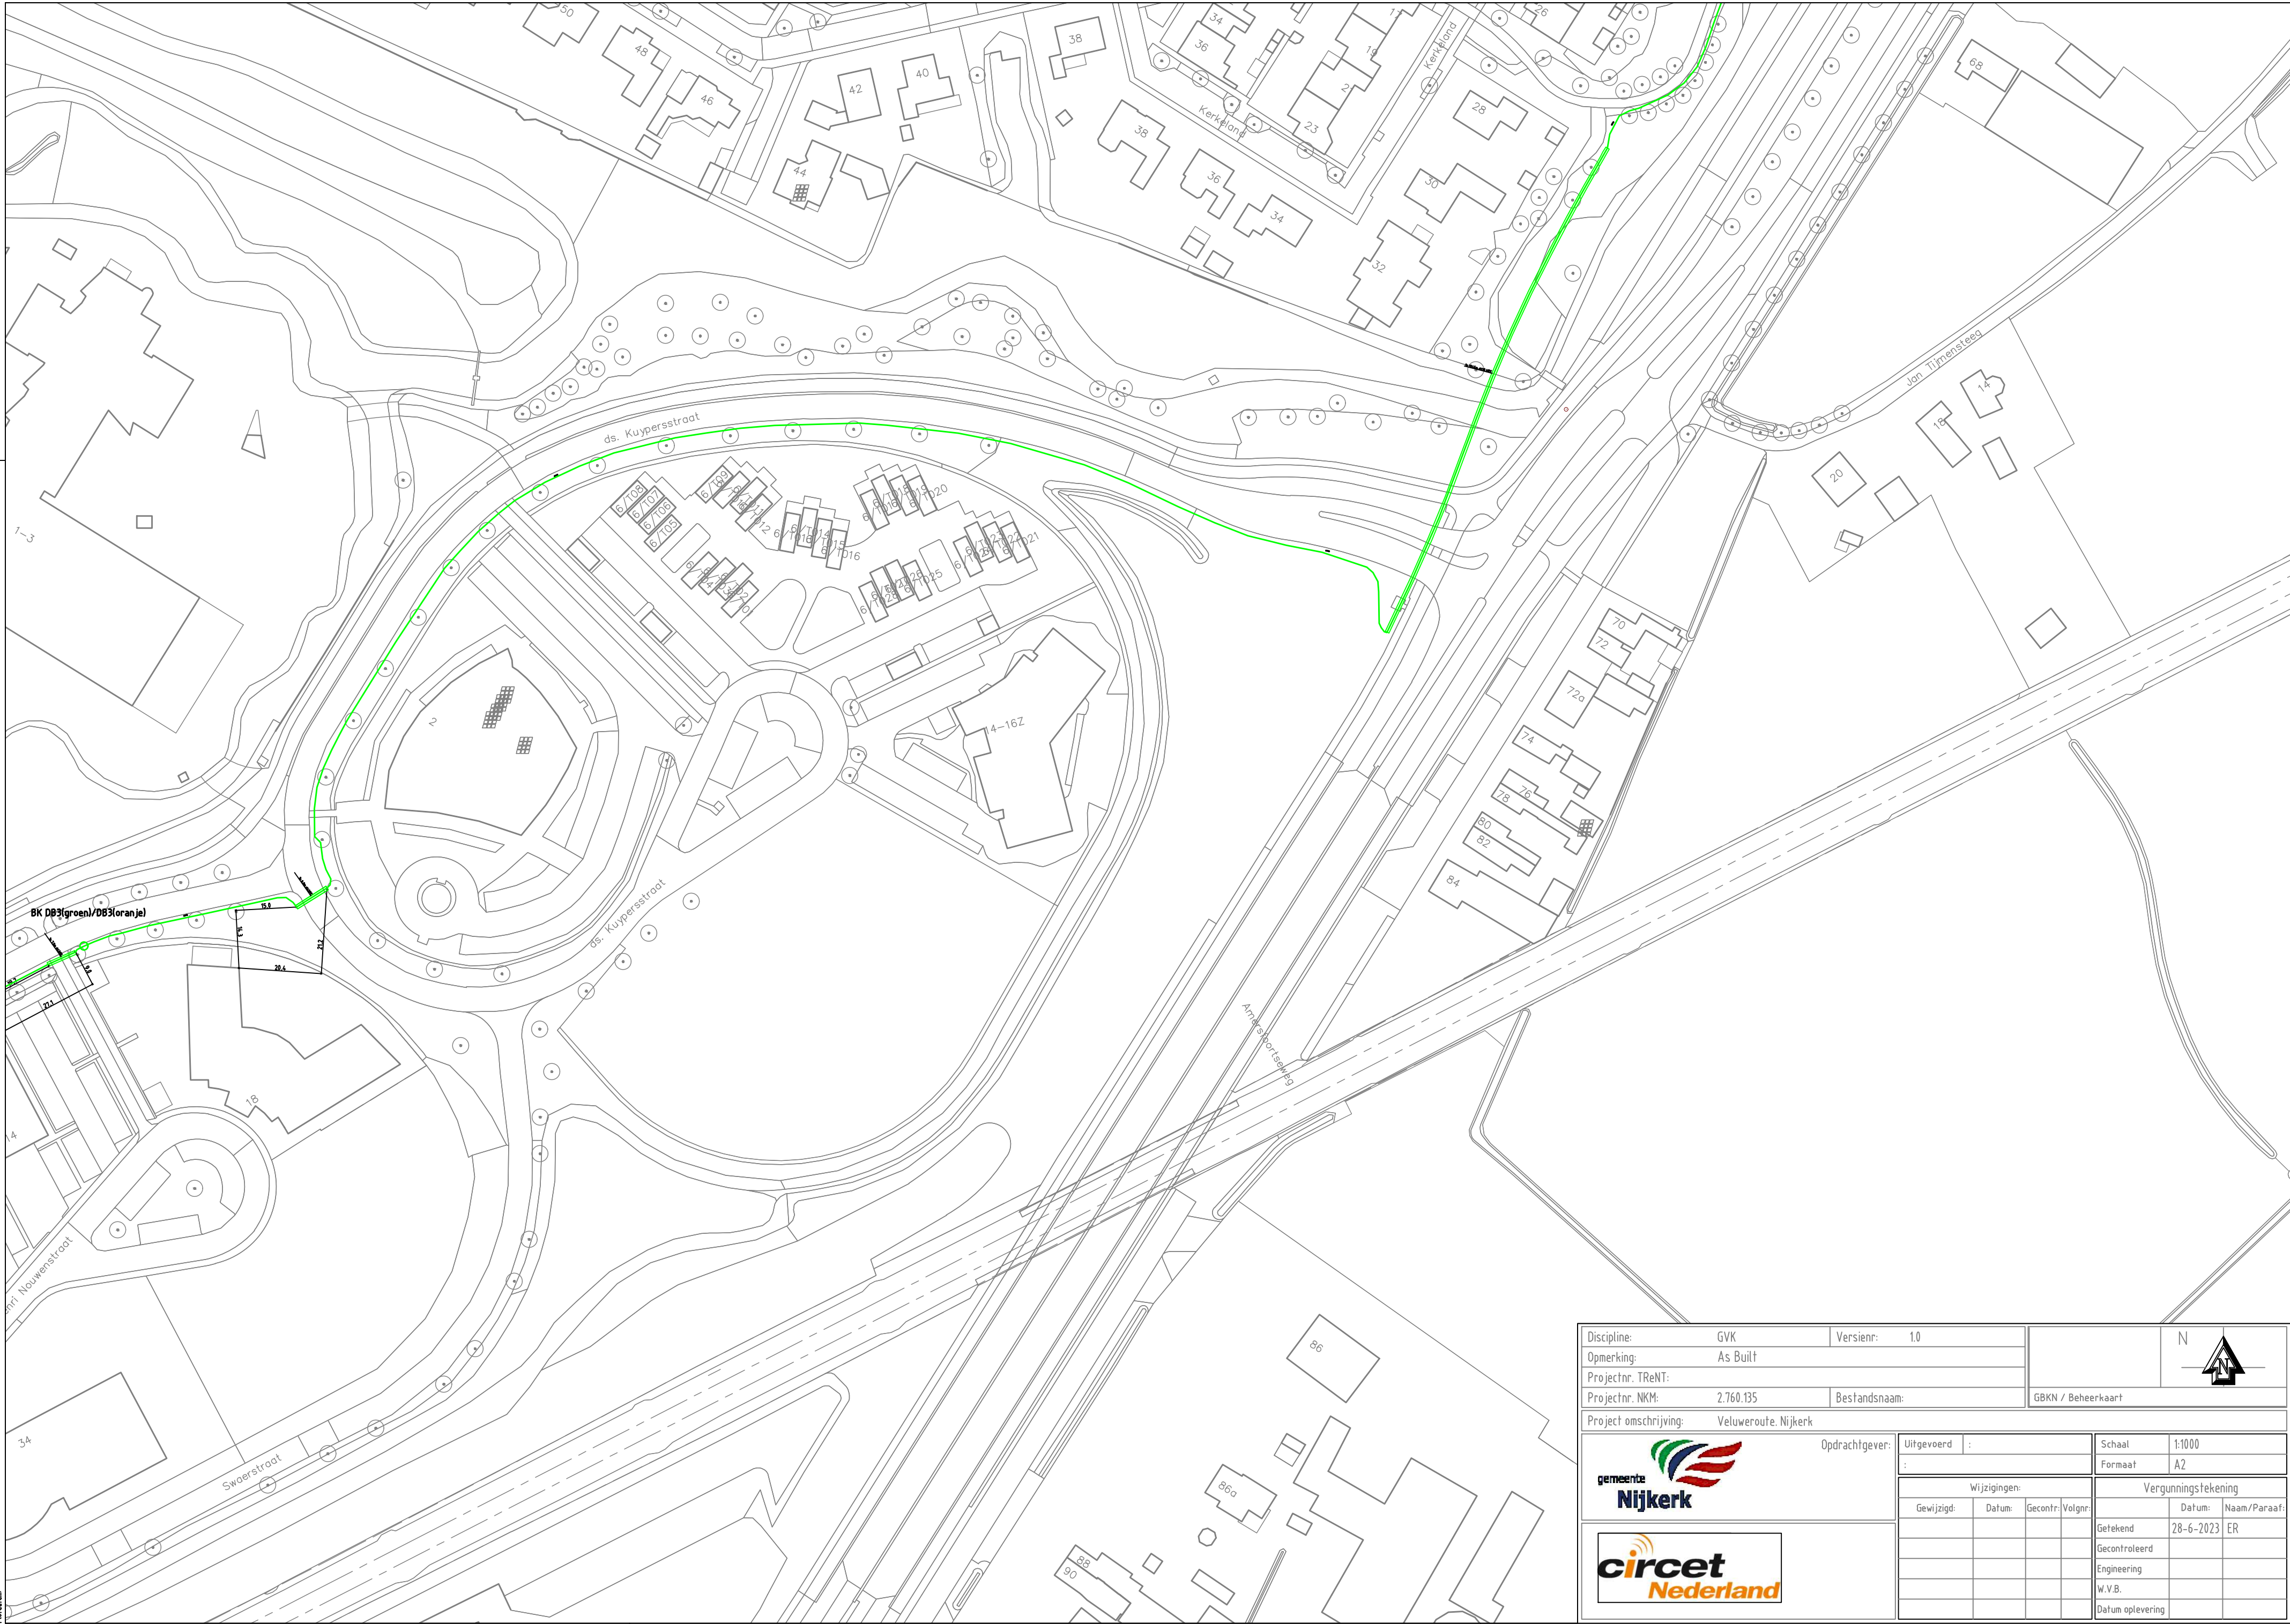

Discipline: GVK		Versienr: 1.0		N 			
Opmerking: As Built							
Projectnr. TRnT:							
Projectnr. NKM: 2.760.135		Bestandsnaam:		GBKN / Beheerkaart			
Project omschrijving: Veluweroute, Nijkerk							
 gemeente Nijkerk  circet Nederland		Opdrachtgever:		Uitgevoerd : :			
				Schaal: 1:1000 Formaat: A2			
		Wijzigingen:		Vergunningsafkening			
		Gewijzigd:	Datum:	Gecontr:	Volgnr:	Getekend	Datum: Naam/Paraaf:
						Gecontroleerd	28-6-2023 ER
				Engineering			
				W.V.B.			
				Datum oplevering			

