
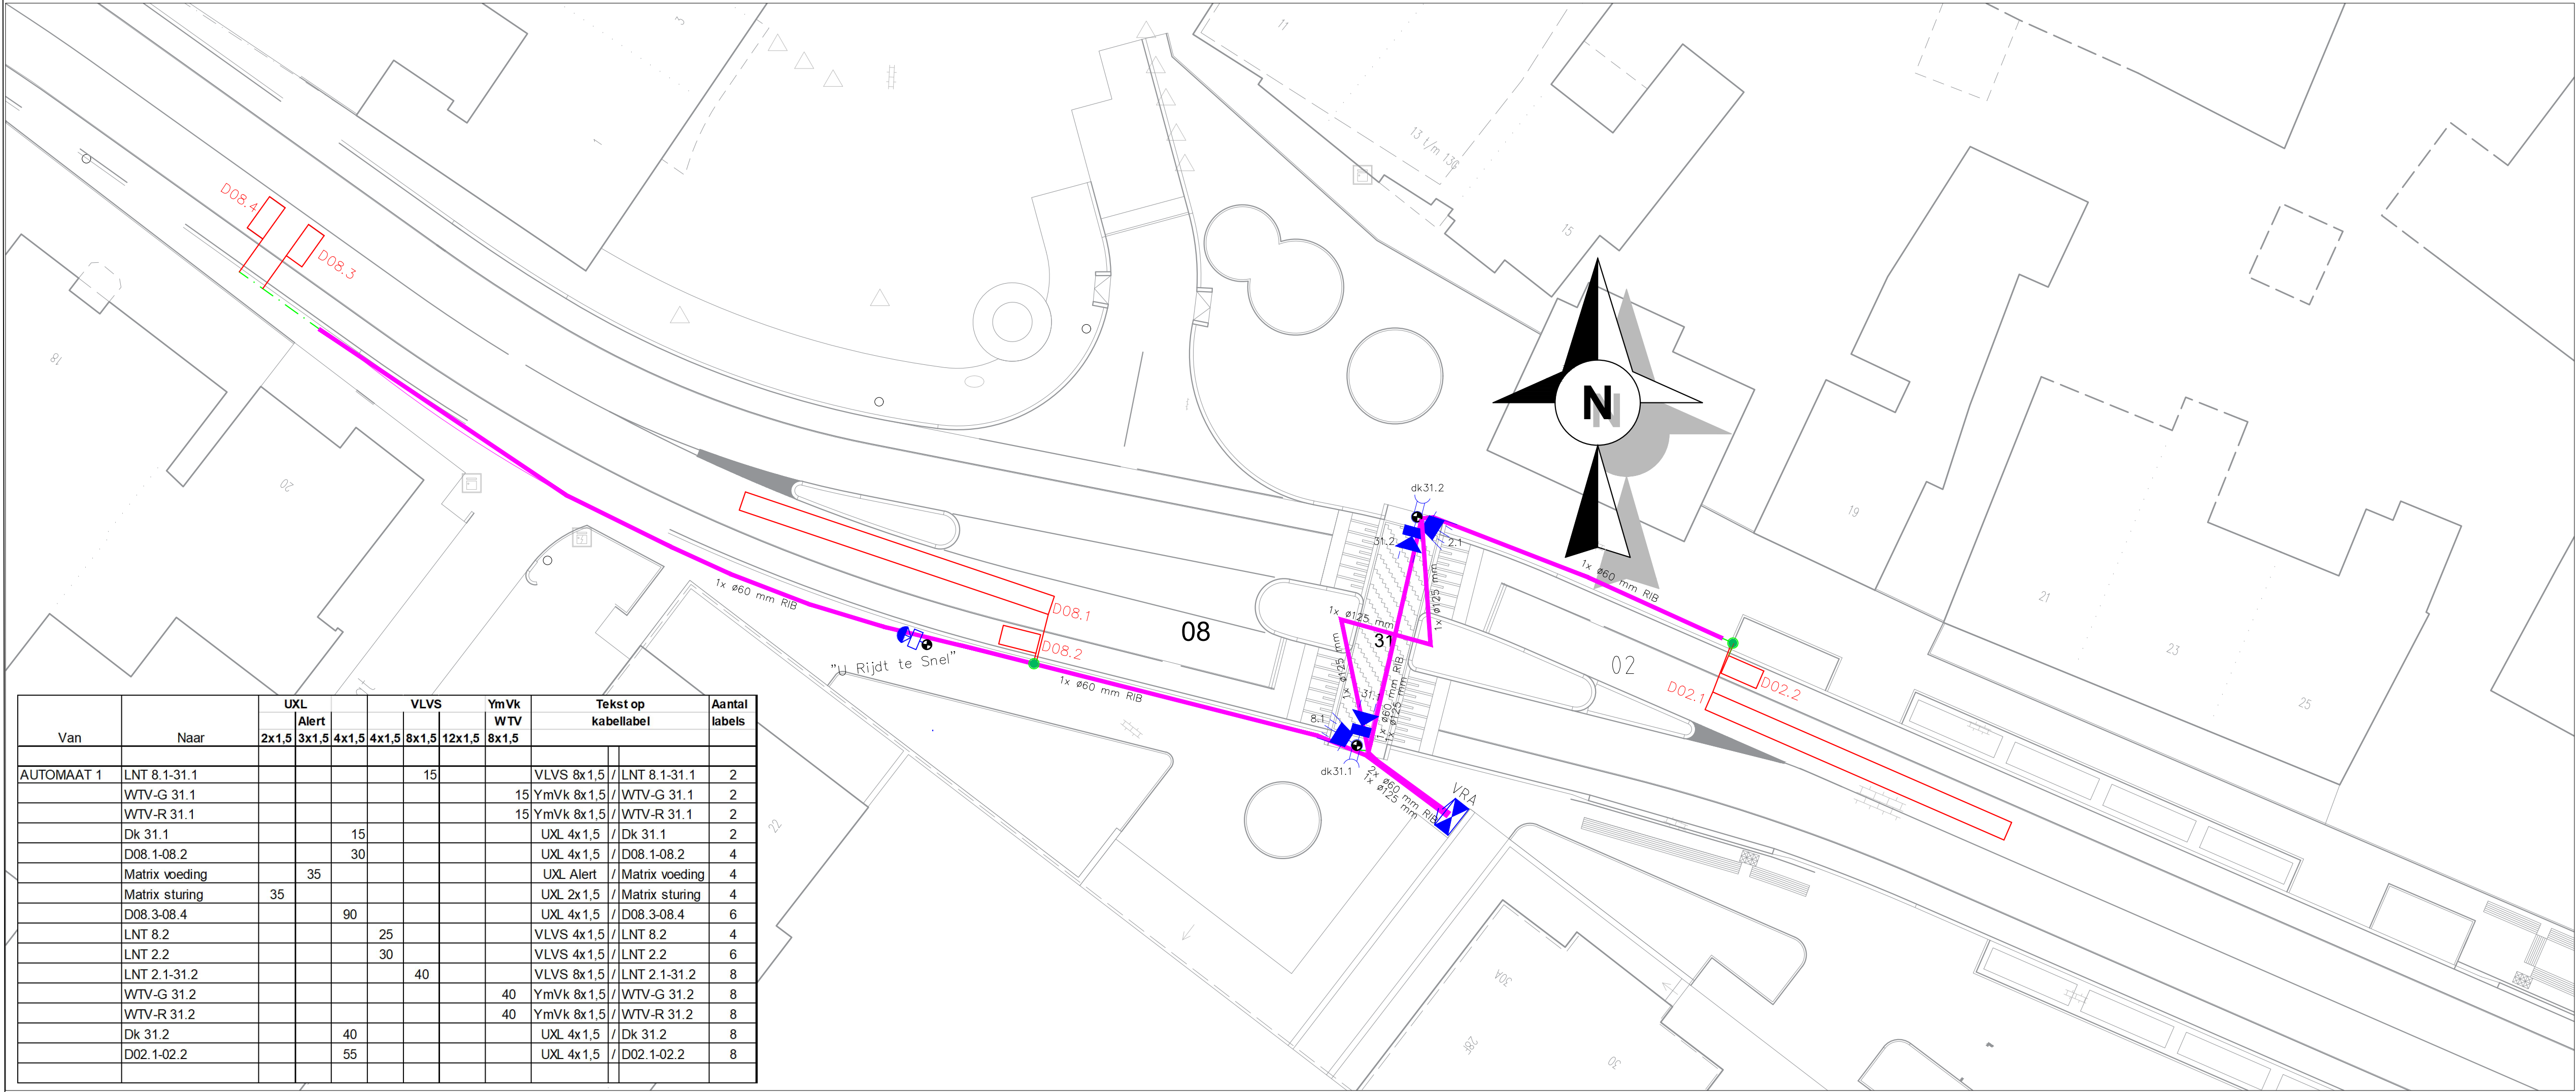


Van	Naar	UXL			VLVS				YmVk WTV	Tekst op kabellabel		Aantal labels
		2x1,5	Alert 3x1,5	4x1,5	4x1,5	8x1,5	12x1,5	8x1,5				
AUTOMAAT 2	LNT 8.1-31.1					15				VLVS 8x1,5	/ LNT 8.1-31.1	2
	WTV-G 31.1							15		YmVk 8x1,5	/ WTV-G 31.1	2
	WTV-R 31.1							15		YmVk 8x1,5	/ WTV-R 31.1	2
	Dk 31.1			15						UXL 4x1,5	/ Dk 31.1	2
	D08.1-08.2			30						UXL 4x1,5	/ D08.1-08.2	4
	LNT 8.2				25					VLVS 4x1,5	/ LNT 8.2	4
	LNT 2.2				30					VLVS 4x1,5	/ LNT 2.2	6
	LNT 2.1-31.2					40				VLVS 8x1,5	/ LNT 2.1-31.2	8
	WTV-G 31.2							40		YmVk 8x1,5	/ WTV-G 31.2	8
	WTV-R 31.2							40		YmVk 8x1,5	/ WTV-R 31.2	8
	Dk 31.2			40						UXL 4x1,5	/ Dk 31.2	8
	Matrix voeding		60							UXL Alert	/ Matrix voeding	10
	Matrix sturing	60								UXL 2x1,5	/ Matrix sturing	10
	D02.1-02.2			60						UXL 4x1,5	/ D02.1-02.2	10
	D02.3-02.4			105						UXL 4x1,5	/ D02.3-02.4	12
										/ 0		

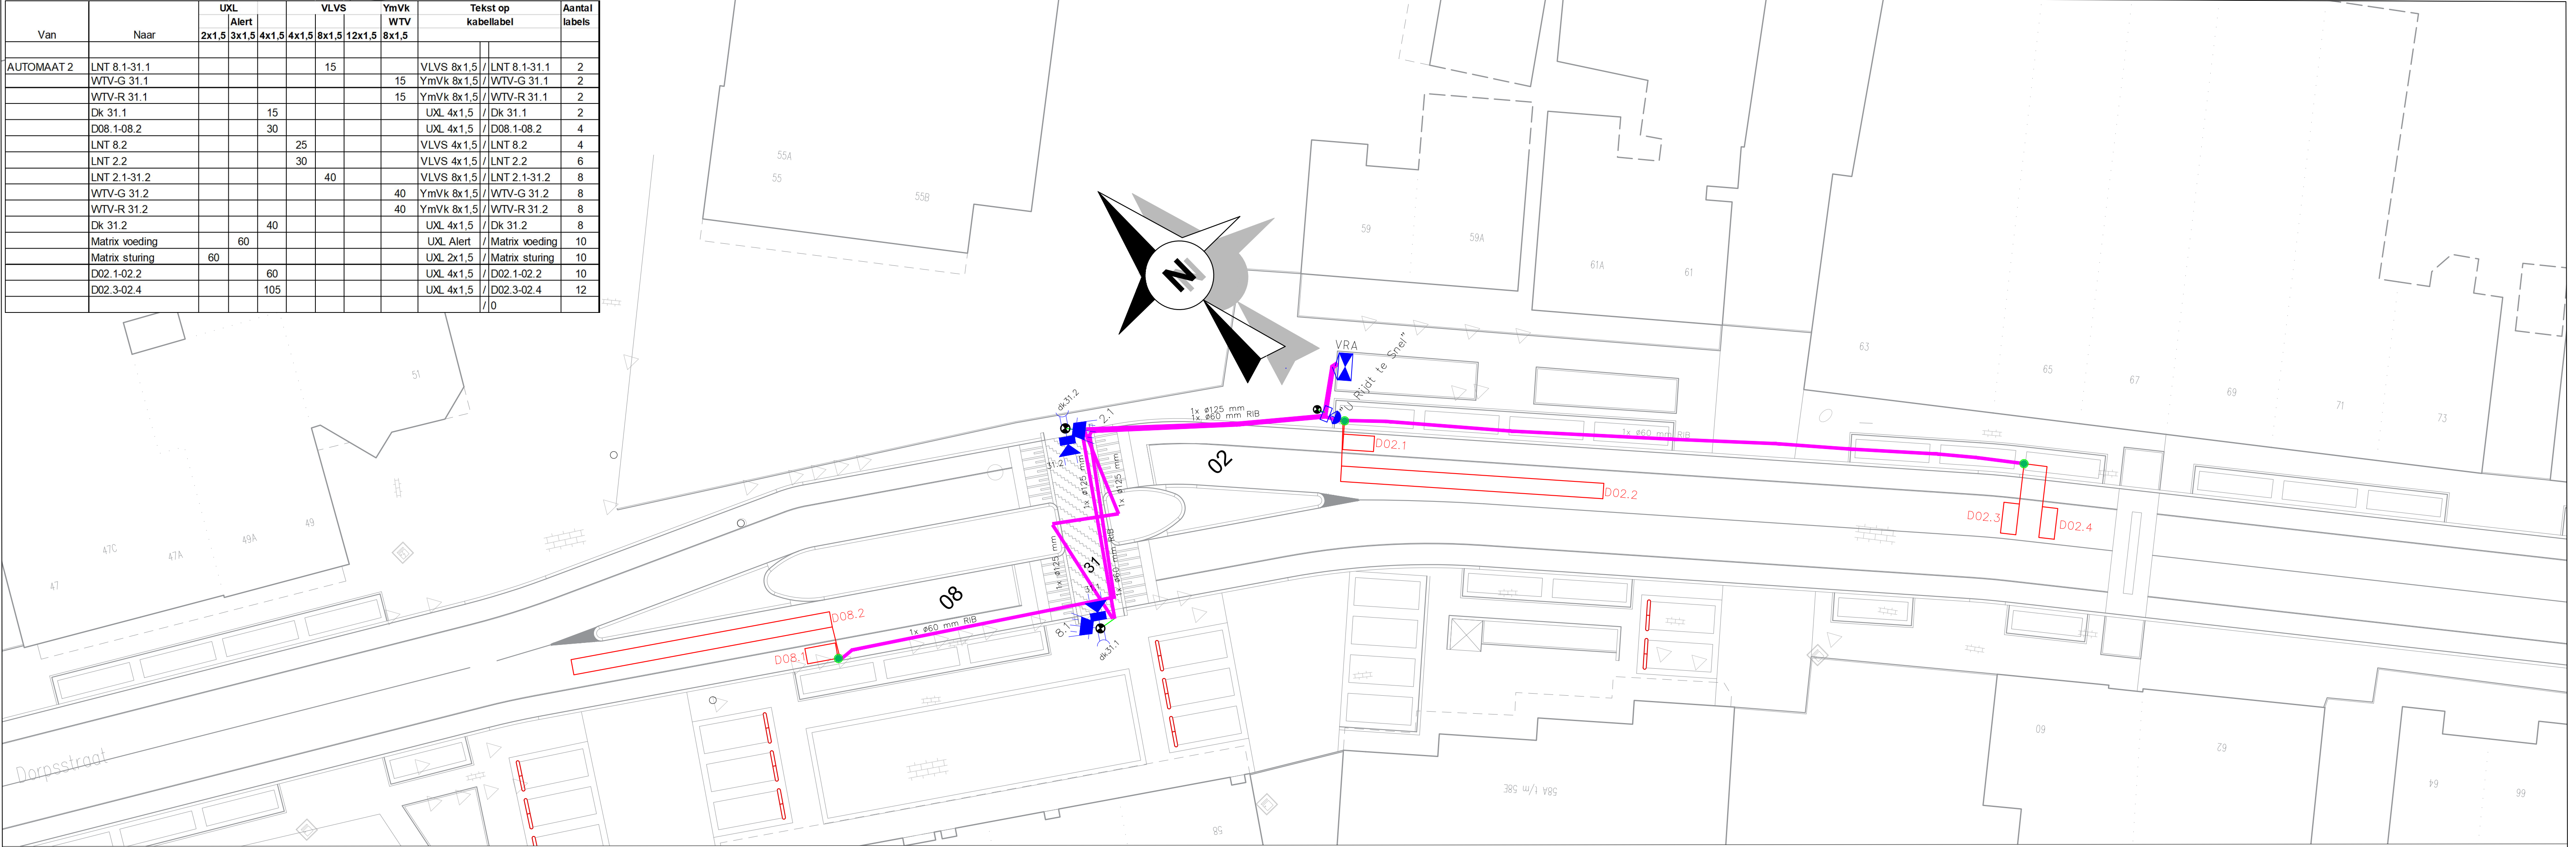

Van	Naar	UXL			VLVS				YmVk WTV	Tekst op kabellabel		Aantal labels
		2x1,5	Alert 3x1,5	4x1,5	4x1,5	8x1,5	12x1,5	8x1,5				
AUTOMAAT 1	LNT 8.1-31.1					15				VLVS 8x1,5	/ LNT 8.1-31.1	2
	WTV-G 31.1							15		YmVk 8x1,5	/ WTV-G 31.1	2
	WTV-R 31.1							15		YmVk 8x1,5	/ WTV-R 31.1	2
	Dk 31.1			15						UXL 4x1,5	/ Dk 31.1	2
	D08.1-08.2			30						UXL 4x1,5	/ D08.1-08.2	4
	Matrix voeding		35							UXL Alert	/ Matrix voeding	4
	Matrix sturing	35								UXL 2x1,5	/ Matrix sturing	4
	D08.3-08.4			90						UXL 4x1,5	/ D08.3-08.4	6
	LNT 8.2				25					VLVS 4x1,5	/ LNT 8.2	4
	LNT 2.2				30					VLVS 4x1,5	/ LNT 2.2	6
	LNT 2.1-31.2					40				VLVS 8x1,5	/ LNT 2.1-31.2	8
	WTV-G 31.2							40		YmVk 8x1,5	/ WTV-G 31.2	8
	WTV-R 31.2							40		YmVk 8x1,5	/ WTV-R 31.2	8
	Dk 31.2			40						UXL 4x1,5	/ Dk 31.2	8
	D02.1-02.2			55						UXL 4x1,5	/ D02.1-02.2	8

LEGENDA 803

SYMBOL	OMSCHRIJVING	OPMERKINGEN	FABRIKAAT
	verkeerslantaarn	Ø200, LED II	
	voetgangerslantaarn	LED II special	
	drukknop	RTB 42 V	
	signaalgever "U rijdt te snel"		
	schakelkast		
	kabelmof		
	mast		
	detectielus		
	manfelbuis	materiaal en diameter zie tekening	
	kabeltracé		

OPDRACHTGEVER

Gemeente Helmond

V.R.I 803
KERN STIPTHOUT

revisie

getekend:	RZw	d.d.:	29-01-2018	in	1	bladen	bladvr.	1	Project nr.:	14.17.01
gecontroleerd:	Hjo	d.d.:	29-01-2018	sch.					titel:	Erzet-Rens001
occeoord:	Hjo	d.d.:	29-01-2018	sch.					titel:	Erzet-Rens001
gewijzigd	A	d.d.:		formaat:					titel:	141701-31-01
	B	d.d.:								
	C	d.d.:								