


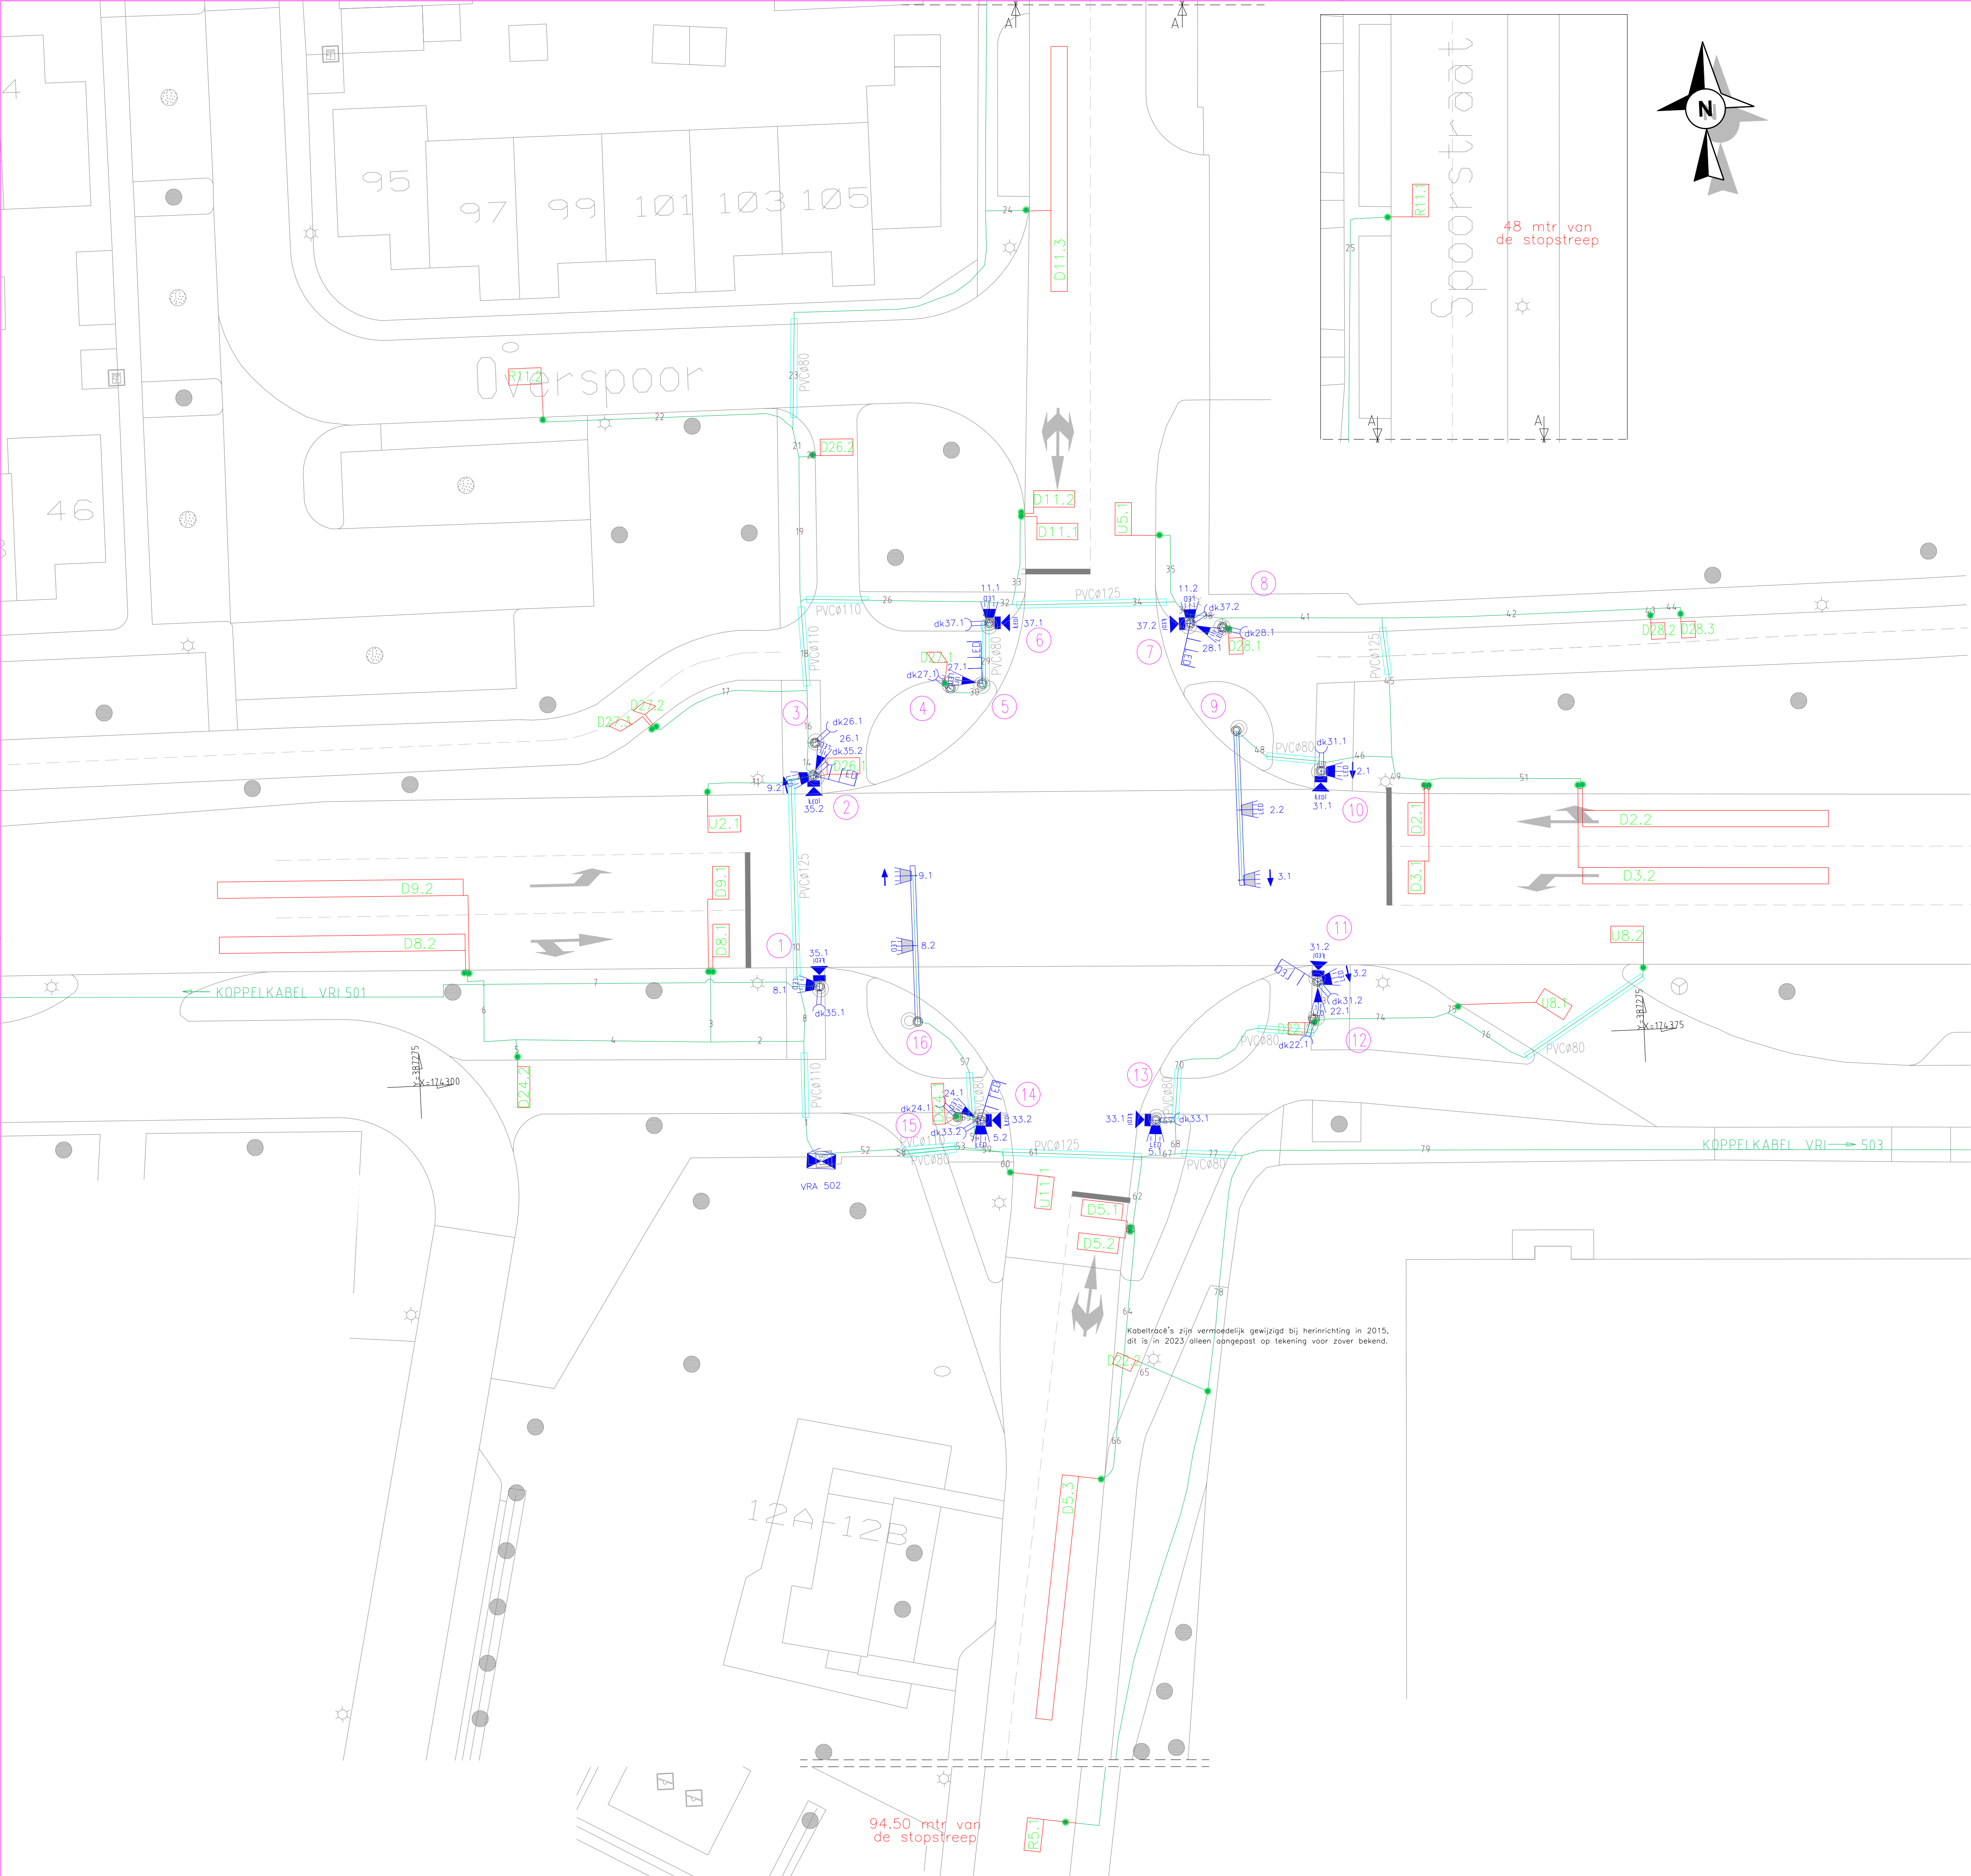

Van	Naar	Kabeltype	Kabel Kleur	Opmerkingen	Lijnstuknummer
Automaat	Mast 1	VLVS 8 x 1,5 mm²		8.1 - 35.1	1 8 9
Automaat	Mast 1	UXL 4 x 1,5 mm²		DK35.1 (wacht)	1 8 9
Automaat	Mast 2	VLVS 16 x 1,5 mm²		9.2 - 26.1 - OL26 - 35.2	1 8 10 12
Automaat	Mast 2	UXL 4 x 1,5 mm²		DK35.2 (wacht)	1 8 10 12
Automaat	Mast 3	UXL 4 x 1,5 mm²		DK26.1 (wacht)	1 8 10 12 14 15
Automaat	Mast 4	UXL 4 x 1,5 mm²		DK27.1 (wacht)	1 8 10 12 14 16 18 26 27 29 30
Automaat	Mast 5	VLVS 8 x 1,5 mm²		27.1 - OL27	1 8 10 12 14 16 18 26 27 29
Automaat	Mast 6	VLVS 8 x 1,5 mm²		11.1 - 37.1	1 8 10 12 14 16 18 26 27 28
Automaat	Mast 6	UXL 4 x 1,5 mm²		DK37.1 (wacht)	1 8 10 12 14 16 18 26 27 28
Automaat	Mast 7	VLVS 16 x 1,5 mm²		11.2 - 28.1 - OL28 - 37.2	1 8 10 12 14 16 18 26 32 34 36 37
Automaat	Mast 7	UXL 4 x 1,5 mm²		DK37.2 (wacht)	1 8 10 12 14 16 18 26 32 34 36 37
Automaat	Mast 8	UXL 4 x 1,5 mm²		DK28.1 (wacht)	1 8 10 12 14 16 18 26 32 34 36 38 39
Automaat	Mast 9	VLVS 8 x 1,5 mm²		2.2 - 3.1	1 8 10 12 14 16 18 26 32 34 36 38 41 45 46 48
Automaat	Mast 10	VLVS 8 x 1,5 mm²		2.1 - 31.1	1 8 10 12 14 16 18 26 32 34 36 38 41 45 46 47
Automaat	Mast 10	UXL 4 x 1,5 mm²		DK31.1 (wacht)	1 8 10 12 14 16 18 26 32 34 36 38 41 45 46 47
Automaat	Mast 11	VLVS 16 x 1,5 mm²		3.2 - 22.1 - OL22 - 31.2	52 58 61 67 68 70 73
Automaat	Mast 11	UXL 4 x 1,5 mm²		DK31.2 (wacht)	52 58 61 67 68 70 73
Automaat	Mast 12	UXL 4 x 1,5 mm²		DK22.1 (wacht)	52 58 61 67 68 70 71
Automaat	Mast 13	VLVS 8 x 1,5 mm²		5.1 - 33.1	52 58 61 67 68 69
Automaat	Mast 13	UXL 4 x 1,5 mm²		DK33.1 (wacht)	52 58 61 67 68 69
Automaat	Mast 14	VLVS 16 x 1,5 mm²		5.2 - 24.1 - OL24 - 33.2	52 53 54 56
Automaat	Mast 14	UXL 4 x 1,5 mm²		DK33.2 (wacht)	52 53 54 56
Automaat	Mast 15	UXL 4 x 1,5 mm²		DK24.1 (wacht)	52 53 54 55
Automaat	Mast 16	VLVS 8 x 1,5 mm²		8.2 - 9.1	52 53 54 57
Automaat	VR1 503	G.T.K. 5 x 4 x 0,8 mm²		koppeling	52 58 61 67 77 79
Automaat	VR1 501	G.T.K. 20 x 2 x 0,8 mm²		koppeling	1 7 8
Automaat	detectie	UXL 4 x 1,5 mm²		D2.1 - D3.1	1 8 10 12 14 16 18 26 32 34 36 38 41 45 49 50
Automaat	detectie	UXL 4 x 1,5 mm²		D2.2 - D3.2	1 8 10 12 14 16 18 26 32 34 36 38 41 45 49 51
Automaat	detectie	UXL 4 x 1,5 mm²		D6.1 - D5.2	52 58 61 62 63
Automaat	detectie	UXL 2 x 1,5 mm²		D6.3	Mogelijk incorrect na herinrichting 2015 52 58 61 62 64 66 Niet gewijzigd 2023
Automaat	detectie	UXL 4 x 1,5 mm²		D8.1 - D9.1	1 2 3
Automaat	detectie	UXL 4 x 1,5 mm²		D8.2 - D9.2	1 2 4 6
Automaat	detectie	UXL 2 x 1,5 mm²		D11.1	1 8 10 12 14 16 18 26 32 33
Automaat	detectie	UXL 2 x 1,5 mm²		D11.2	1 8 10 12 14 16 18 26 32 33
Automaat	detectie	UXL 2 x 1,5 mm²		D11.3	1 8 10 12 14 16 18 19 21 23 24
Automaat	detectie	UXL 2 x 1,5 mm²		R5.1	52 53 59 61 67 77 78
Automaat	detectie	UXL 2 x 1,5 mm²		R11.1	1 8 10 12 14 16 18 19 21 23 25
Automaat	detectie	UXL 2 x 1,5 mm²		R11.2	1 8 10 12 14 16 18 19 21 22
Automaat	detectie	UXL 2 x 1,5 mm²		U2.1	1 8 10 11
Automaat	detectie	UXL 2 x 1,5 mm²		U5.1	1 8 10 12 14 16 18 26 32 34 35
Automaat	detectie	UXL 2 x 1,5 mm²		U8.1	52 58 61 67 68 70 74 75
Automaat	detectie	UXL 2 x 1,5 mm²		U8.2	52 58 61 67 68 70 74 76
Automaat	detectie	UXL 2 x 1,5 mm²		U11.1	52 58 60
Automaat	detectie	UXL 2 x 1,5 mm²		D22.1	52 58 61 67 68 70 71 72
Automaat	detectie	UXL 2 x 1,5 mm²		D22.2	Mogelijk incorrect na herinrichting 2015 52 58 61 62 64 65 Niet gewijzigd 2023
Automaat	detectie	UXL 2 x 1,5 mm²		D24.1	52 53 54 55
Automaat	detectie	UXL 2 x 1,5 mm²		D24.2	1 2 4 5
Automaat	detectie	UXL 2 x 1,5 mm²		D26.1	1 8 10 12 13
Automaat	detectie	UXL 2 x 1,5 mm²		D26.2	1 8 10 12 14 16 18 19 20
Automaat	detectie	UXL 2 x 1,5 mm²		D27.1	1 8 10 12 14 16 18 26 27 29 30 31
Automaat	detectie	UXL 2 x 1,5 mm²		D27.2	1 8 10 12 14 16 17
Automaat	detectie	UXL 2 x 1,5 mm²		D27.3	1 8 10 12 14 16 18 26 32 34 36 38 39 40
Automaat	detectie	UXL 2 x 1,5 mm²		D28.1	1 8 10 12 14 16 18 26 32 34 36 38 41 42 43
Automaat	detectie	UXL 2 x 1,5 mm²		D28.2	1 8 10 12 14 16 18 26 32 34 36 38 41 42 43
Automaat	detectie	UXL 2 x 1,5 mm²		D28.3	1 8 10 12 14 16 18 26 32 34 36 38 41 42 44

Lijnstuk	aantal
WION	kabels
1	36
2	3
3	1
4	2
5	1
6	1
7	1
8	33
9	2
10	30
11	1
12	29
13	1
14	26
15	1
16	25
17	2
18	23
19	4
20	1
21	3
22	1
23	2
24	1
25	1
26	19
27	5
28	2
29	3
30	2
31	1
32	14
33	2
34	12
35	1
36	11
37	2
38	9
39	2
40	1

Lijnstuk	aantal
WION	kabels
40	1

LEGENDA			
SYMBOOL	OMSCHRIJVING	OPMERKINGEN	FABRIKAAT
	schakelkast		Peek EC2
	verkeerslantaarn	ü200, LED	Groenpol
	verkeerslantaarn	ü300, LED	Groenpol
	wielrijderslantaarn	LED	Groenpol
	achtergrondschild		
	pijlsjabloon		
	voetgangerslantaarn	LED	Groenpol
	onderlicht	LED	Violis
	drukknop		RTB
	mast met mastnummer		
	uitlegger		
	detectielus		
	mantelbuis		
	kabeltrace		
	kabelmof		
markering is indicatief			

OPDRACHTGEVER

GEMEENTE HELMOND

V.R.I 502
ENGELSEWEG –SPOORSTRAAT
MONTGOMERYPLEIN

Hoeflake Infrastructuur bv
Postbus 25, 5200 AA 't Hart
Tel: 0175 - 3544777

revisie

getekend:	Hoeflake Infra	d.d.:	30-12-2011	in 1	bladen, bladnr.	1	Project nr.	IT090705
gecontroleerd:		d.d.:						
opgesteld:	Gem.Helmond.NJ	d.d.:	22-02-2023	schaal:	1:200		titelnaam:	HI11125.DWG
gewijzigd	A	d.d.:		format:	A1		tek.nr.:	HI11125
	B	d.d.:						
	C	d.d.:						