


Van	Naar	Doorsnede
Automaat	Lnt 27.1+Sec	VLVS 8x1,5
Automaat	WTV 27.1	VLVS 8x1,5
Automaat	Drk 27.1	UXL 4x1,5
Automaat	Lus D27.1	UXL 2x1,5
Automaat	Lnt 10.1	VLVS 4x1,5
Automaat	Lus D10.1	UXL 2x1,5
Automaat	Lus D12.1	UXL 2x1,5
Automaat	Lus D10.2	UXL 2x1,5
Automaat	Lus D12.2	UXL 2x1,5
Automaat	Lus D10.3	UXL 2x1,5
Automaat	Lus D12.3	UXL 2x1,5
Automaat	Lnt 12.1	VLVS 4x1,5
Automaat	Lnt 28.1+Sec	VLVS 8x1,5
Automaat	WTV 28.1	VLVS 8x1,5
Automaat	Drk 28.1	UXL 4x1,5
Automaat	Lus D28.1	UXL 2x1,5
Automaat	Lnt 21.1+Sec	VLVS 8x1,5
Automaat	WTV 21.1	VLVS 8x1,5
Automaat	Drk 21.1	UXL 4x1,5
Automaat	Lus D21.1	UXL 2x1,5
Automaat	Lnt 01.2+02.1+03.1	VLVS 12x1,5
Automaat	Lnt 01.1	VLVS 4x1,5
Automaat	Lus D01.1	UXL 2x1,5
Automaat	Lus D02.1	UXL 2x1,5
Automaat	Lus D03.2	UXL 2x1,5
Automaat	Lus D01.2	UXL 2x1,5
Automaat	Lus D01.3	UXL 2x1,5
Automaat	Lus D02.2	UXL 2x1,5
Automaat	Lus D03.3	UXL 2x1,5
Automaat	Lus D02.3	UXL 2x1,5
Automaat	Lus D02.4	UXL 2x1,5
Automaat	Lus D02.5	UXL 2x1,5
Automaat	Lus D27.2	UXL 2x1,5
Automaat	Lus D27.3	UXL 2x1,5
Automaat	Lnt 09.2	VLVS 4x1,5
Automaat	Lnt 09.1+08.1+08.2	VLVS 12x1,5
Automaat	Lnt 07.2	VLVS 4x1,5
Automaat	Lnt 07.1	VLVS 4x1,5
Automaat	Lus D07.1	UXL 2x1,5
Automaat	Lus D08.1	UXL 2x1,5
Automaat	Lus D08.2	UXL 2x1,5
Automaat	Lus D09.1	UXL 2x1,5
Automaat	Lus D07.2	UXL 2x1,5
Automaat	Lus D09.2	UXL 2x1,5
Automaat	Lus D07.3	UXL 2x1,5
Automaat	Lus D08.3	UXL 2x1,5
Automaat	Lus D08.4	UXL 2x1,5
Automaat	Lus D09.3	UXL 2x1,5
Automaat	Lus D08.5	UXL 2x1,5
Automaat	Lus D08.6	UXL 2x1,5
Automaat	Lus D08.7	UXL 2x1,5

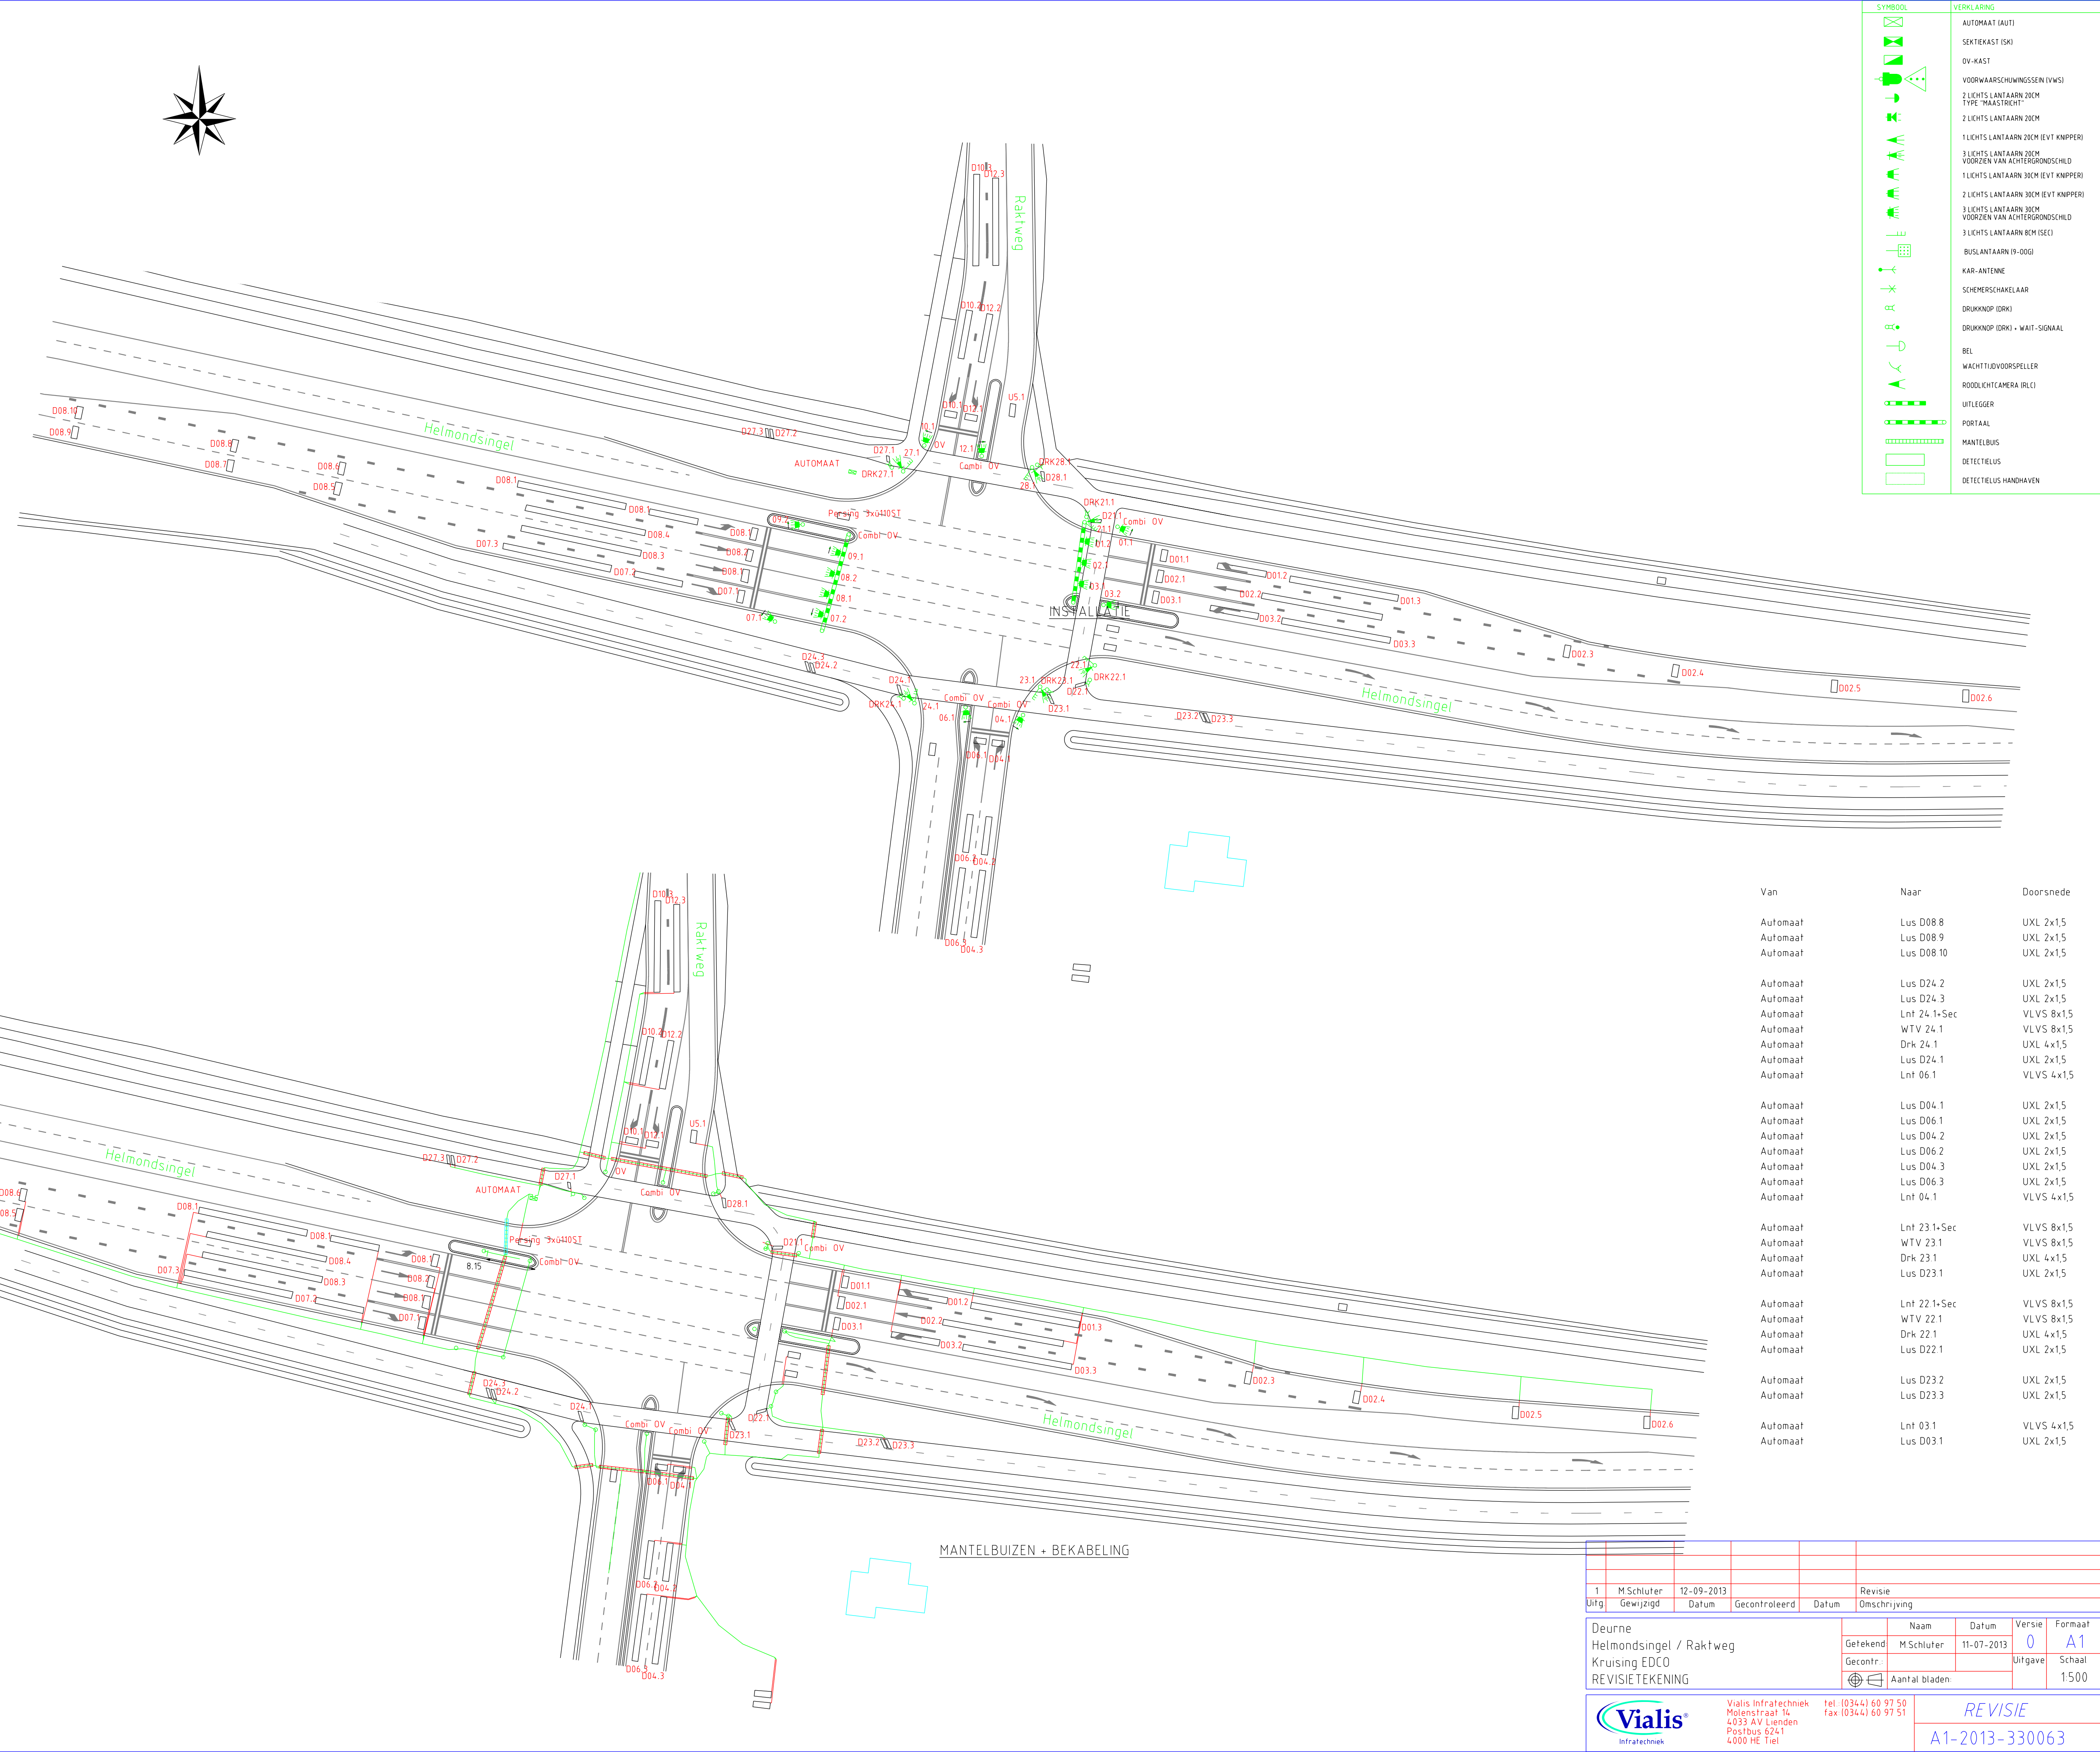

Van	Naar	Doorsnede
Automaat	Lus D08.8	UXL 2x1,5
Automaat	Lus D08.9	UXL 2x1,5
Automaat	Lus D08.10	UXL 2x1,5
Automaat	Lus D24.2	UXL 2x1,5
Automaat	Lus D24.3	UXL 2x1,5
Automaat	Lnt 24.1+Sec	VLVS 8x1,5
Automaat	WTV 24.1	VLVS 8x1,5
Automaat	Drk 24.1	UXL 4x1,5
Automaat	Lus D24.1	UXL 2x1,5
Automaat	Lnt 06.1	VLVS 4x1,5
Automaat	Lus D04.1	UXL 2x1,5
Automaat	Lus D06.1	UXL 2x1,5
Automaat	Lus D04.2	UXL 2x1,5
Automaat	Lus D06.2	UXL 2x1,5
Automaat	Lus D04.3	UXL 2x1,5
Automaat	Lus D06.3	UXL 2x1,5
Automaat	Lnt 04.1	VLVS 4x1,5
Automaat	Lnt 23.1+Sec	VLVS 8x1,5
Automaat	WTV 23.1	VLVS 8x1,5
Automaat	Drk 23.1	UXL 4x1,5
Automaat	Lus D23.1	UXL 2x1,5
Automaat	Lnt 22.1+Sec	VLVS 8x1,5
Automaat	WTV 22.1	VLVS 8x1,5
Automaat	Drk 22.1	UXL 4x1,5
Automaat	Lus D22.1	UXL 2x1,5
Automaat	Lus D23.2	UXL 2x1,5
Automaat	Lus D23.3	UXL 2x1,5
Automaat	Lnt 03.1	VLVS 4x1,5
Automaat	Lus D03.1	UXL 2x1,5

1	M Schluter	12-09-2013	Gecontroleerd	Datum	Revisie		
Utg	Gewijzigd	Datum			Omschrijving		
Deurne Helmondsingel / Raktweg Kruising EDCO REVISIE TEKENING						Naam M Schluter	Datum 11-07-2013
						Gecontr.	Aantal bladen
						Versie 0	Formaat A1
						Uitgave	Schaal 1:500
						REVISIE A1-2013-330063	
Vialis Infratechnik Molensraaf 14 4033 AV Lienden Postbus 6241 4000 HE Tiel						tel: 03341 60 97 50 fax: 03341 60 97 51	
						T: VIALIS/330063 DEURNE/REVISIE HELMONDSINGEL 11-07-2013 DWG	