


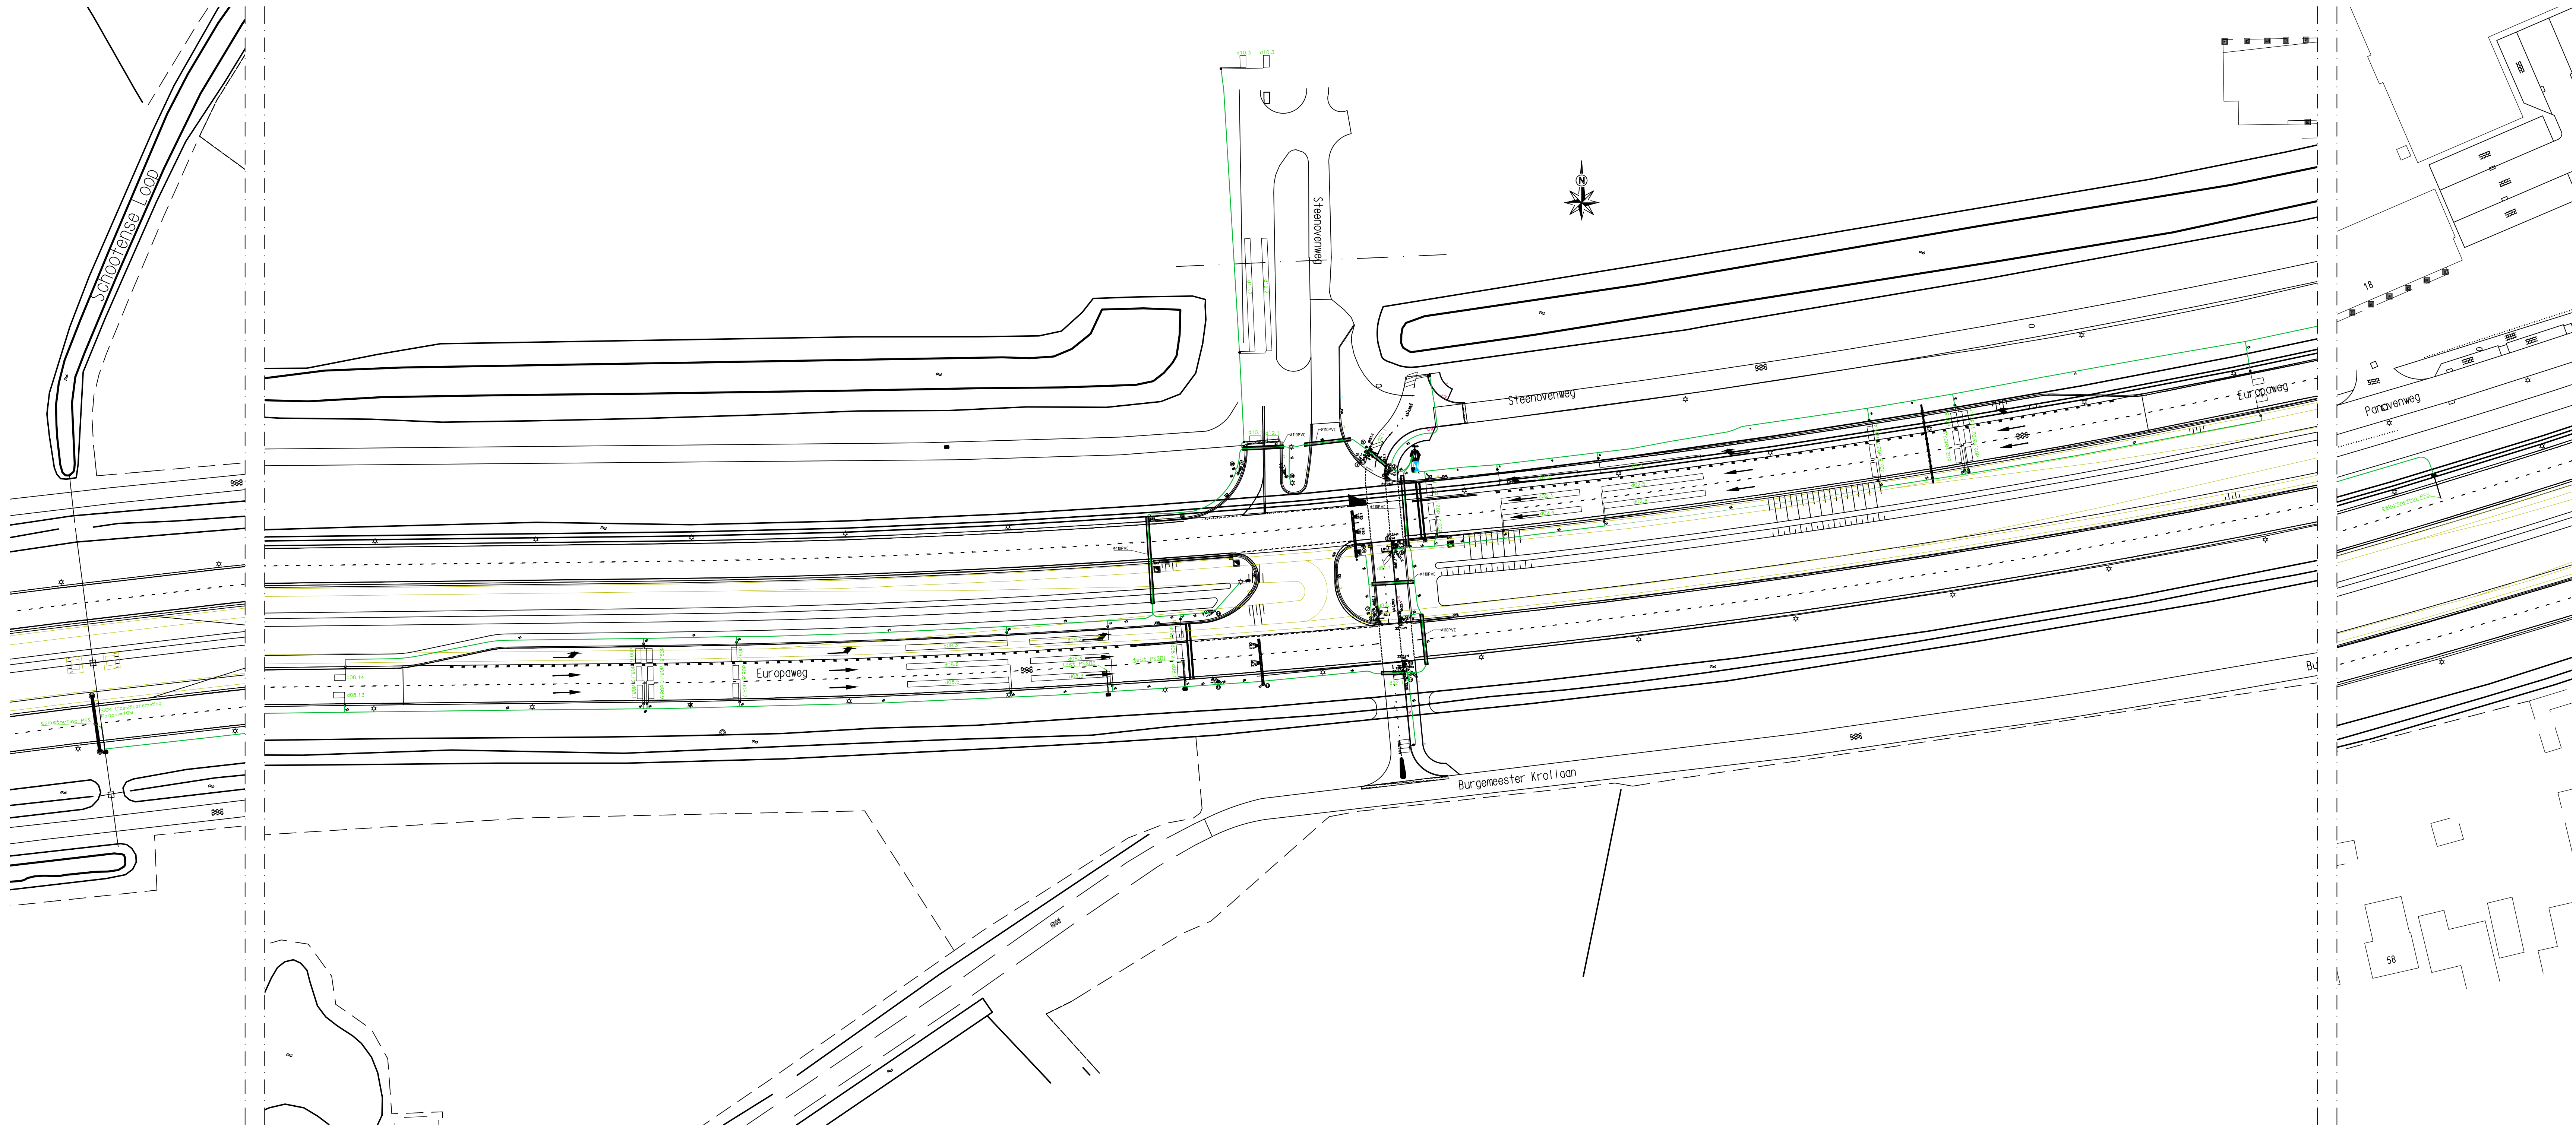

Legenda

- voetgangers lantaarn 2 x 200mm CIVL = Informatieve voetgangerslicht
- fietslantaarn 3 x 200mm
- verkeerslantaarn 3 x 300mm met pijlsjabloon en achtergrondschild
- verkeerslantaarn 3 x 300mm met pijlsjabloon en achtergrondschild
- verkeerslantaarn 3 x 300mm met achtergrondschild
- radar
- druidknop + akoestische melding
- druidknop wachtsignaal
- camera tno
- antenne green flow
- mantelbuis
- mast
- uitlegger
- mast nummer
- VRI kast met politiepaneel
- Componentenkast TND/PSS/ACD
- Koppelkast PSS
- onderlicht
- onderlicht met wachttijlvoorspeller
- lange lus
- korte lus 2 x 1
- detectielus PSS

OPDRACHTGEVER		GEMEENTE HELMOND	
VRI 806		heijmans	
EUROPAWEG - STEENOVENWEG		heijmans Wegen B.V. heijmans Techniek & Mobiliteit Regio Zuid	
REVISIE		Levensduur 10 jaar Periode 400 Tel: 012 291100 Tel: 012 291100	
ontworpen	s.d. 8-5-2018	nr. 1	112284
gecontroleerd	s.d.	nr.	
afgekeurd	s.d. 28-8-2018	nr.	1:500
afgekeurd	s.d.	nr.	AD
afgekeurd	s.d.	nr.	112284-VR806-1.1