


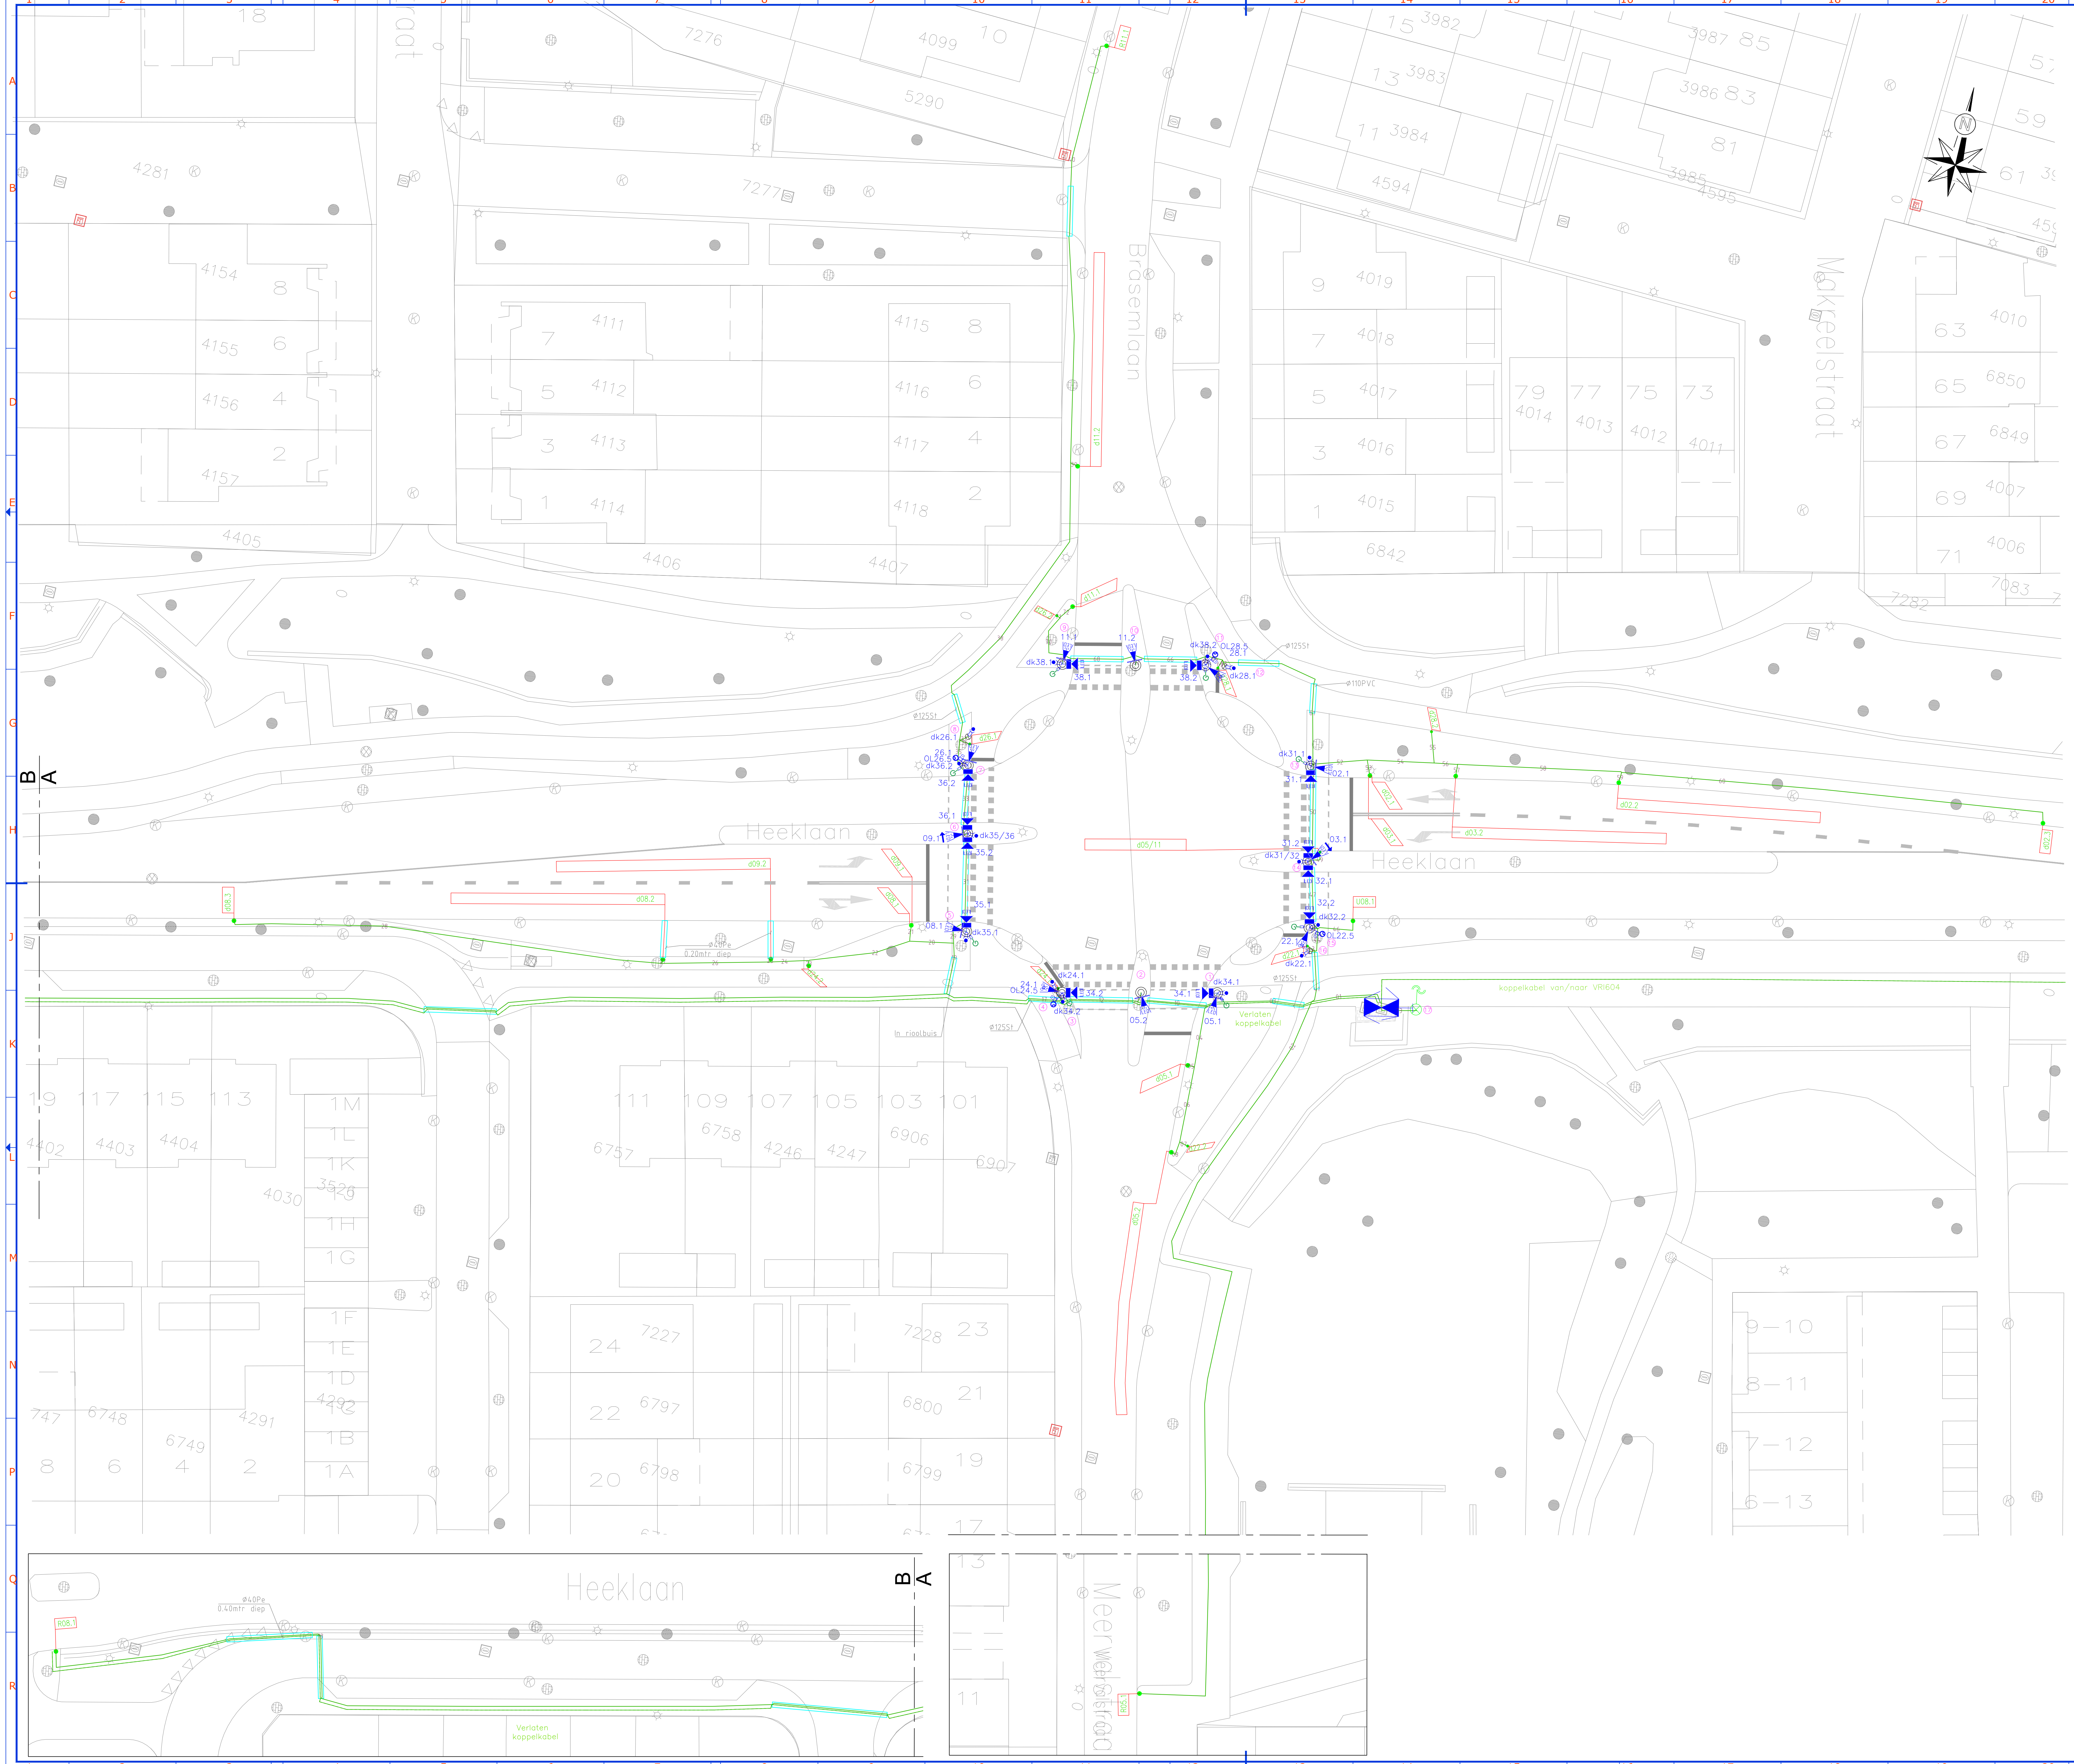

Van	Naar	Kabeltype	Kabelkleur	Opmerkingen	Lijnstuknummer
Automat	D02.1 - D03.1	UKL 4 x 1,5 mm²		detecte	1 41 44 47 50 52 53
Automat	D02.2	UKL 2 x 1,5 mm²		detecte	1 41 44 47 50 52 54 56 58 59
Automat	D03.2	UKL 2 x 1,5 mm²		detecte	1 41 44 47 50 52 54 56 57
Automat	D03.3	UKL 2 x 1,5 mm²		detecte	1 41 44 47 50 52 54 56 58 59
Automat	D08.1	UKL 2 x 1,5 mm²		detecte	1 41 44 46
Automat	D05.1	UKL 2 x 1,5 mm²		detecte	1 3 4 5
Automat	D05.2	UKL 2 x 1,5 mm²		detecte	1 3 4 6 8
Automat	R05.1	UKL 2 x 1,5 mm²		detecte	1 2
Automat	D08.1 - D09.1	UKL 2 x 1,5 mm²		detecte	1 3 10 12 17 19 20 21
Automat	D08.2	UKL 2 x 1,5 mm²		detecte	1 3 10 12 17 19 20 22 24 25
Automat	D08.2	UKL 2 x 1,5 mm²		detecte	1 3 10 12 17 19 20 22 24 26 27
Automat	D08.3	UKL 2 x 1,5 mm²		detecte	1 3 10 12 17 19 20 22 24 26 28
Automat	R08.1	UKL 2 x 1,5 mm²		detecte	1 3 10 12 17 18
Automat	D11.1	UKL 2 x 1,5 mm²		detecte	1 41 44 47 50 51 64 66 68 70 72
Automat	D11.2	UKL 2 x 1,5 mm²		detecte	1 3 10 12 17 19 20 31 33 35 36 39
Automat	R11.1	UKL 2 x 1,5 mm²		detecte	1 3 10 12 17 19 20 31 33 35 36 38 40
Automat	D0511	UKL 2 x 1,5 mm²		detecte	1 41 44 47 49
Automat	D02.1	UKL 2 x 1,5 mm²		detecte	1 41 43
Automat	D02.2	UKL 2 x 1,5 mm²		detecte	1 3 4 6 7
Automat	D04.1	UKL 2 x 1,5 mm²		detecte	1 3 10 12 14 16
Automat	D04.2	UKL 2 x 1,5 mm²		detecte	1 3 10 12 17 19 20 22 23
Automat	D06.1	UKL 2 x 1,5 mm²		detecte	1 3 10 12 17 19 29 31 33 35 36
Automat	D06.2	UKL 2 x 1,5 mm²		detecte	1 41 44 47 50 61 64 66 68 70 71
Automat	D08.1	UKL 2 x 1,5 mm²		detecte	1 41 44 47 50 61 63
Automat	D08.2	UKL 2 x 1,5 mm²		detecte	1 41 44 47 50 62 54 55
Automat	D05.1 - 34.1 - RT34 res	VLVS 12 x 1,5 mm²		maat 1	1 3 9
Automat	DK34.1 - (vacht)	UKL 4 x 1,5 mm²		maat 1	1 3 9
Automat	D02.2	VLVS 4 x 1,5 mm²		maat 2	1 3 10 11
Automat	D02.1 - 34.2 - RT34 res	VLVS 12 x 1,5 mm²		maat 2	1 3 10 12 13
Automat	DK34.2 - (vacht)	UKL 4 x 1,5 mm²		maat 3	1 3 10 12 13
Automat	DK24.1 - (vacht)	UKL 4 x 1,5 mm²		maat 4	1 3 10 12 13 14 15
Automat	D02.5	VLVS 12 x 1,5 mm²		maat 5	1 3 10 12 17 19 29 30
Automat	DK35.1 - (vacht)	UKL 4 x 1,5 mm²		maat 5	1 3 10 12 17 19 29 30
Automat	D01.1 - 35.236.1	VLVS 12 x 1,5 mm²		maat 6	1 3 10 12 17 19 29 31 32
Automat	DK35.26 - (vacht)	VLVS 12 x 1,5 mm²		maat 6	1 3 10 12 17 19 29 31 32
Automat	D01.1 - 36.2 - RT36 res	VLVS 12 x 1,5 mm²		maat 7	1 3 10 12 17 19 29 31 33 34
Automat	CL36.5 - VIV26	VLVS 12 x 1,5 mm²		maat 7	1 3 10 12 17 19 29 31 33 34
Automat	DK36.2 - (vacht)	UKL 4 x 1,5 mm²		maat 7	1 3 10 12 17 19 29 31 33 34
Automat	DK36.1 - (vacht)	UKL 4 x 1,5 mm²		maat 8	1 3 10 12 17 19 29 31 33 35 37
Automat	D11.1 - 38.1 - RT38 res	VLVS 12 x 1,5 mm²		maat 9	1 41 47 50 61 64 66 68 69
Automat	DK38.1 - (vacht)	UKL 4 x 1,5 mm²		maat 9	1 41 47 50 61 64 66 68 69
Automat	D11.2	VLVS 4 x 1,5 mm²		maat 10	1 41 47 50 61 64 66 67
Automat	D01.1 - 38.2 - RT38 res	VLVS 12 x 1,5 mm²		maat 11	1 41 47 50 61 64 65
Automat	CL38.5 - VIV28	VLVS 12 x 1,5 mm²		maat 11	1 41 47 50 61 64 65
Automat	DK38.2 - (vacht)	UKL 4 x 1,5 mm²		maat 11	1 41 47 50 61 64 65
Automat	DK38.1 - (vacht)	UKL 4 x 1,5 mm²		maat 12	1 41 47 50 61 62
Automat	D02.1 - 31.1 - RT31 res	VLVS 12 x 1,5 mm²		maat 13	1 41 47 50 51
Automat	DK31.1 - (vacht)	UKL 4 x 1,5 mm²		maat 13	1 41 47 50 51
Automat	D03.1 - 31.2 - 32.1	VLVS 12 x 1,5 mm²		maat 14	1 41 47 48
Automat	DK31.2 - (vacht)	UKL 4 x 1,5 mm²		maat 14	1 41 47 48
Automat	D21.1 - 32.2 - RT32 res	VLVS 12 x 1,5 mm²		maat 15	1 41 44 45
Automat	CL32.5 - VIV22	VLVS 12 x 1,5 mm²		maat 15	1 41 44 45
Automat	DK22.1 - (vacht)	UKL 4 x 1,5 mm²		maat 16	1 41 42
Automat	green flow antenne -	UTP CAT5			73

Lijnstuk	aantal
WION	kabels
1	54
2	1
3	28
4	3
5	1
6	2
7	1
8	1
9	2
10	23
11	1
12	22
13	4
14	2
15	1
16	1
17	17
18	1
19	16
20	5
21	1
22	4
23	1
24	3
25	1
26	2
27	1
28	1
29	11
30	2
31	9
32	2
33	7
34	3
35	4
36	1
37	1
38	2
39	1
40	1
41	25
42	1
43	1
44	12
45	2
46	1
47	20
48	2
49	1
50	17
51	2
52	5
53	1
54	4
55	1
56	3
57	1
58	2
59	1
60	1
61	10
62	1
63	1
64	8
65	3
66	5
67	1
68	4
69	2
70	2
71	1
72	1
73	1

LEGENDA			
SYMBOL	OMSCHRIJVING	OPMERKINGEN	FABRIKAAT
	schakelkast	EC-2,5, 42V	Dynniq
	verkeersantenna	3xØ200, LED	hoeflake
	verkeersantenna	3xØ200, LED	hoeflake
	verkeersantenna	3xØ200, LED	hoeflake
	verkeersantenna	2xØ200, LED	hoeflake
	verkeersantenna	4xØ90, LED	hoeflake
	verkeersantenna	met wachthijvoorspeller	hoeflake
	drukknap	op drukknapmast	RTB
	drukknap	met wachthijvoorspeller	RTB
	bekabeling ratelklapper		
	greenflow antenne	op mast	
	mast	op 6 mtr hoogte	
	kabeltrace		
	kabeltrace		
	kabelmof		
	detectielus		
	mantelbuis		
		aantal en diameter	
		zie tekening	

Opdrachtgever: GEMEENTE HELMOND

VRI 603

KRUISPUNT HEEKLAAN

BRASEMLAAN - MEERVALSTRAAT

HELMOND

gevoerd door: H. DEKKERS

gecontroleerd door: G. van DOORN

status: REVISIE

15-12-2017

20-12-2017

3.0

bladzijde: 1

in totaal: 1

bladen: 1

formaat: A0

schaal: 200

titelnummer: 170371

tekst: 170371-VRI603-3.0

Infrastructuur bv

Infrastructuur bv