


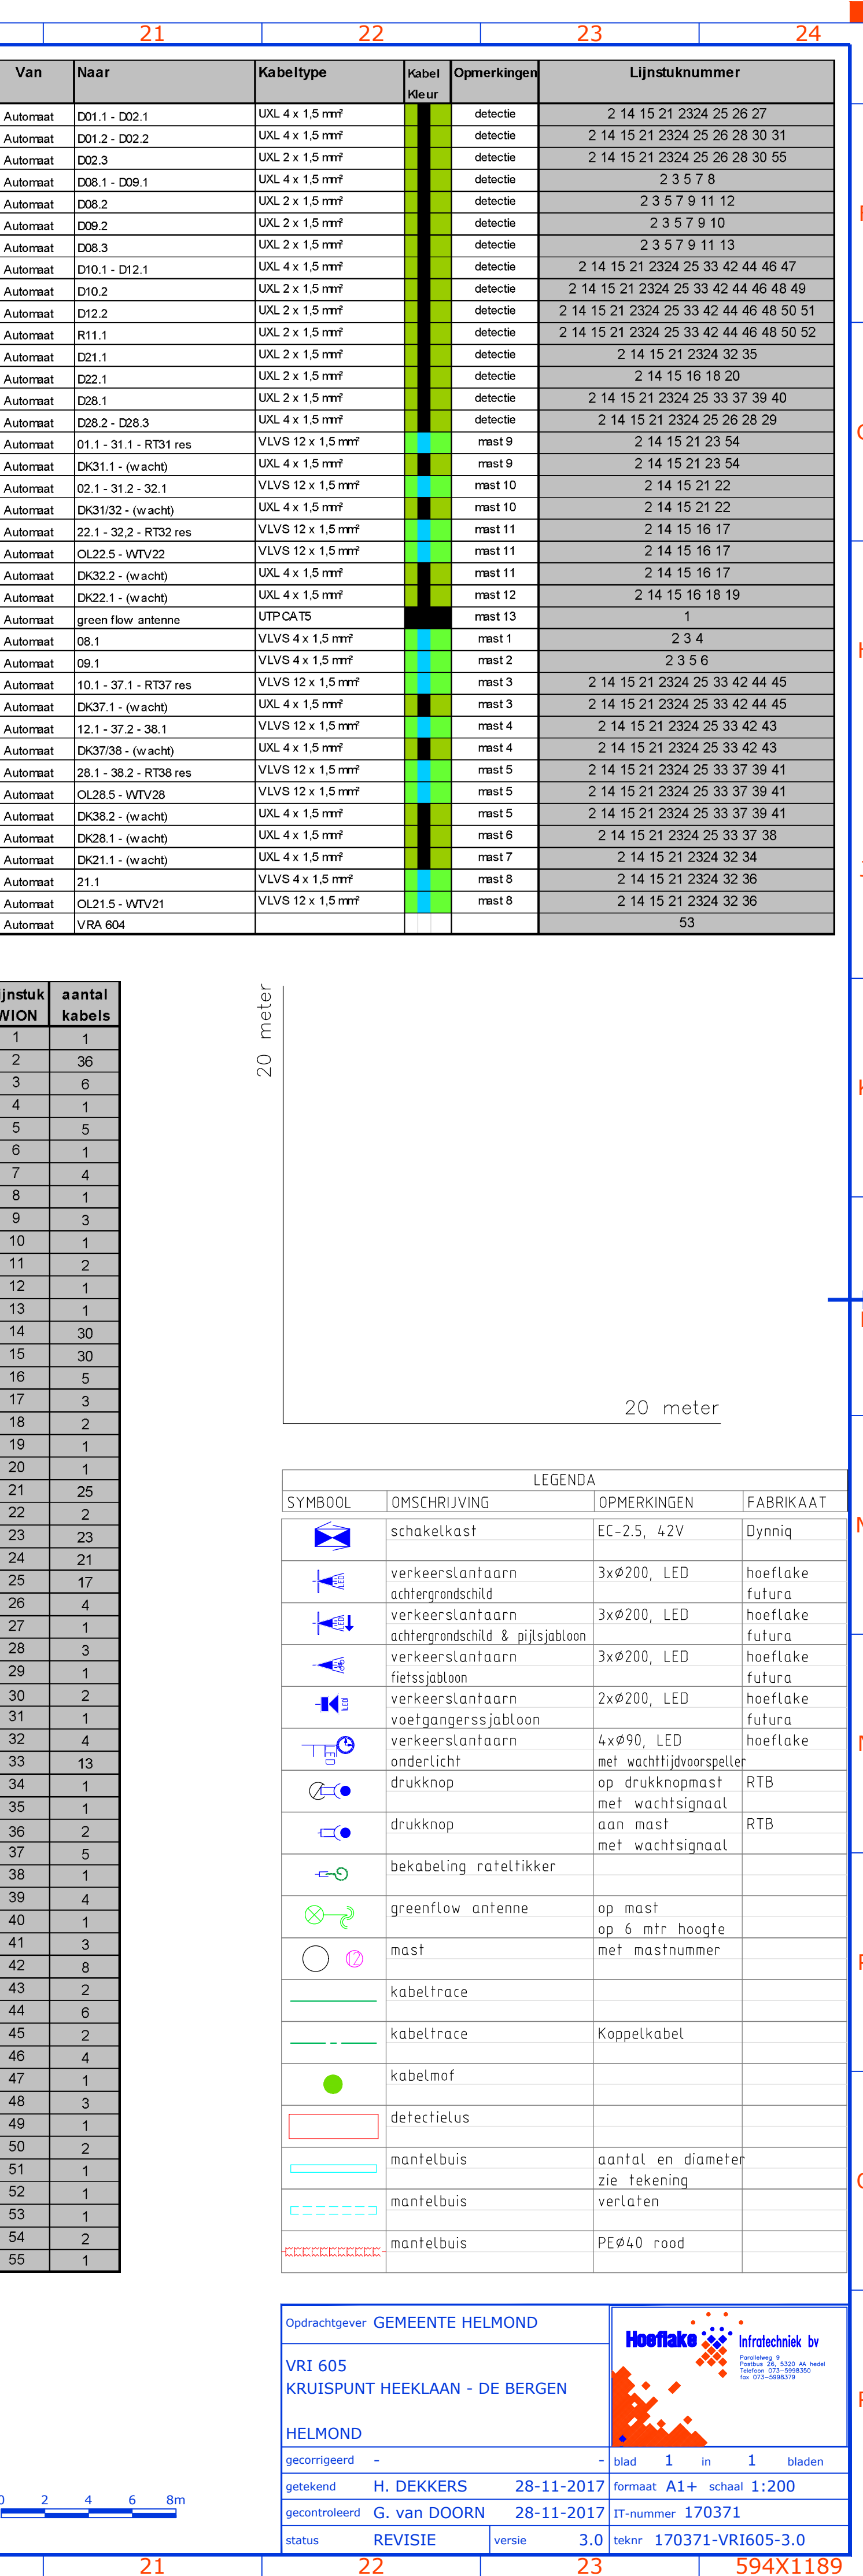

aantal	stuk
WION	1
2	36
3	6
4	1
5	5
6	1
7	4
8	1
9	3
10	1
11	2
12	1
13	1
14	30
15	30
16	5
17	3
18	2
19	1
20	1
21	25
22	2
23	23
24	21
25	25
26	17
27	4
28	1
29	3
30	2
31	1
32	4
33	13
34	1
35	1
36	2
37	5
38	1
39	4
40	1
41	3
42	8
43	2
44	6
45	2
46	4
47	1
48	3
49	1
50	2
51	1
52	1
53	1
54	2
55	1

LEGENDA			
SYMBOOL	OMSCHRIJVING	OPMERKINGEN	FABRIKAAT
	schakelkast	EC-2,5, 42V	Dynniq
	verkeerslantaarn achtergrondschild	3xø200, LED	hoeflake futura
	verkeerslantaarn achtergrondschild & pijlsjabloon	3xø200, LED	hoeflake futura
	verkeerslantaarn fietssjabloon	3xø200, LED	hoeflake futura
	verkeerslantaarn voetgangersjabloon	2xø200, LED	hoeflake futura
	verkeerslantaarn onderlicht	4xø90, LED met wachtijsvoorspeller	hoeflake futura
	druknop	op drukknomast met wachtsignaal	RTB
	druknop	aan mast met wachtsignaal	RTB
	bekabeling rateltikker		
	greenflow antenne	op mast op 6 mtr hoogte	
	mast	met mastnummer	
	kabelftrace		
	kabelftrace	Koppelkabel	
	kabelmof		
	detectielus		
	mantelbus	aantal en diameter zie tekening	
	mantelbus	verlaten	
	mantelbus	PEØ40 rood	

	594X1189
--	----------