
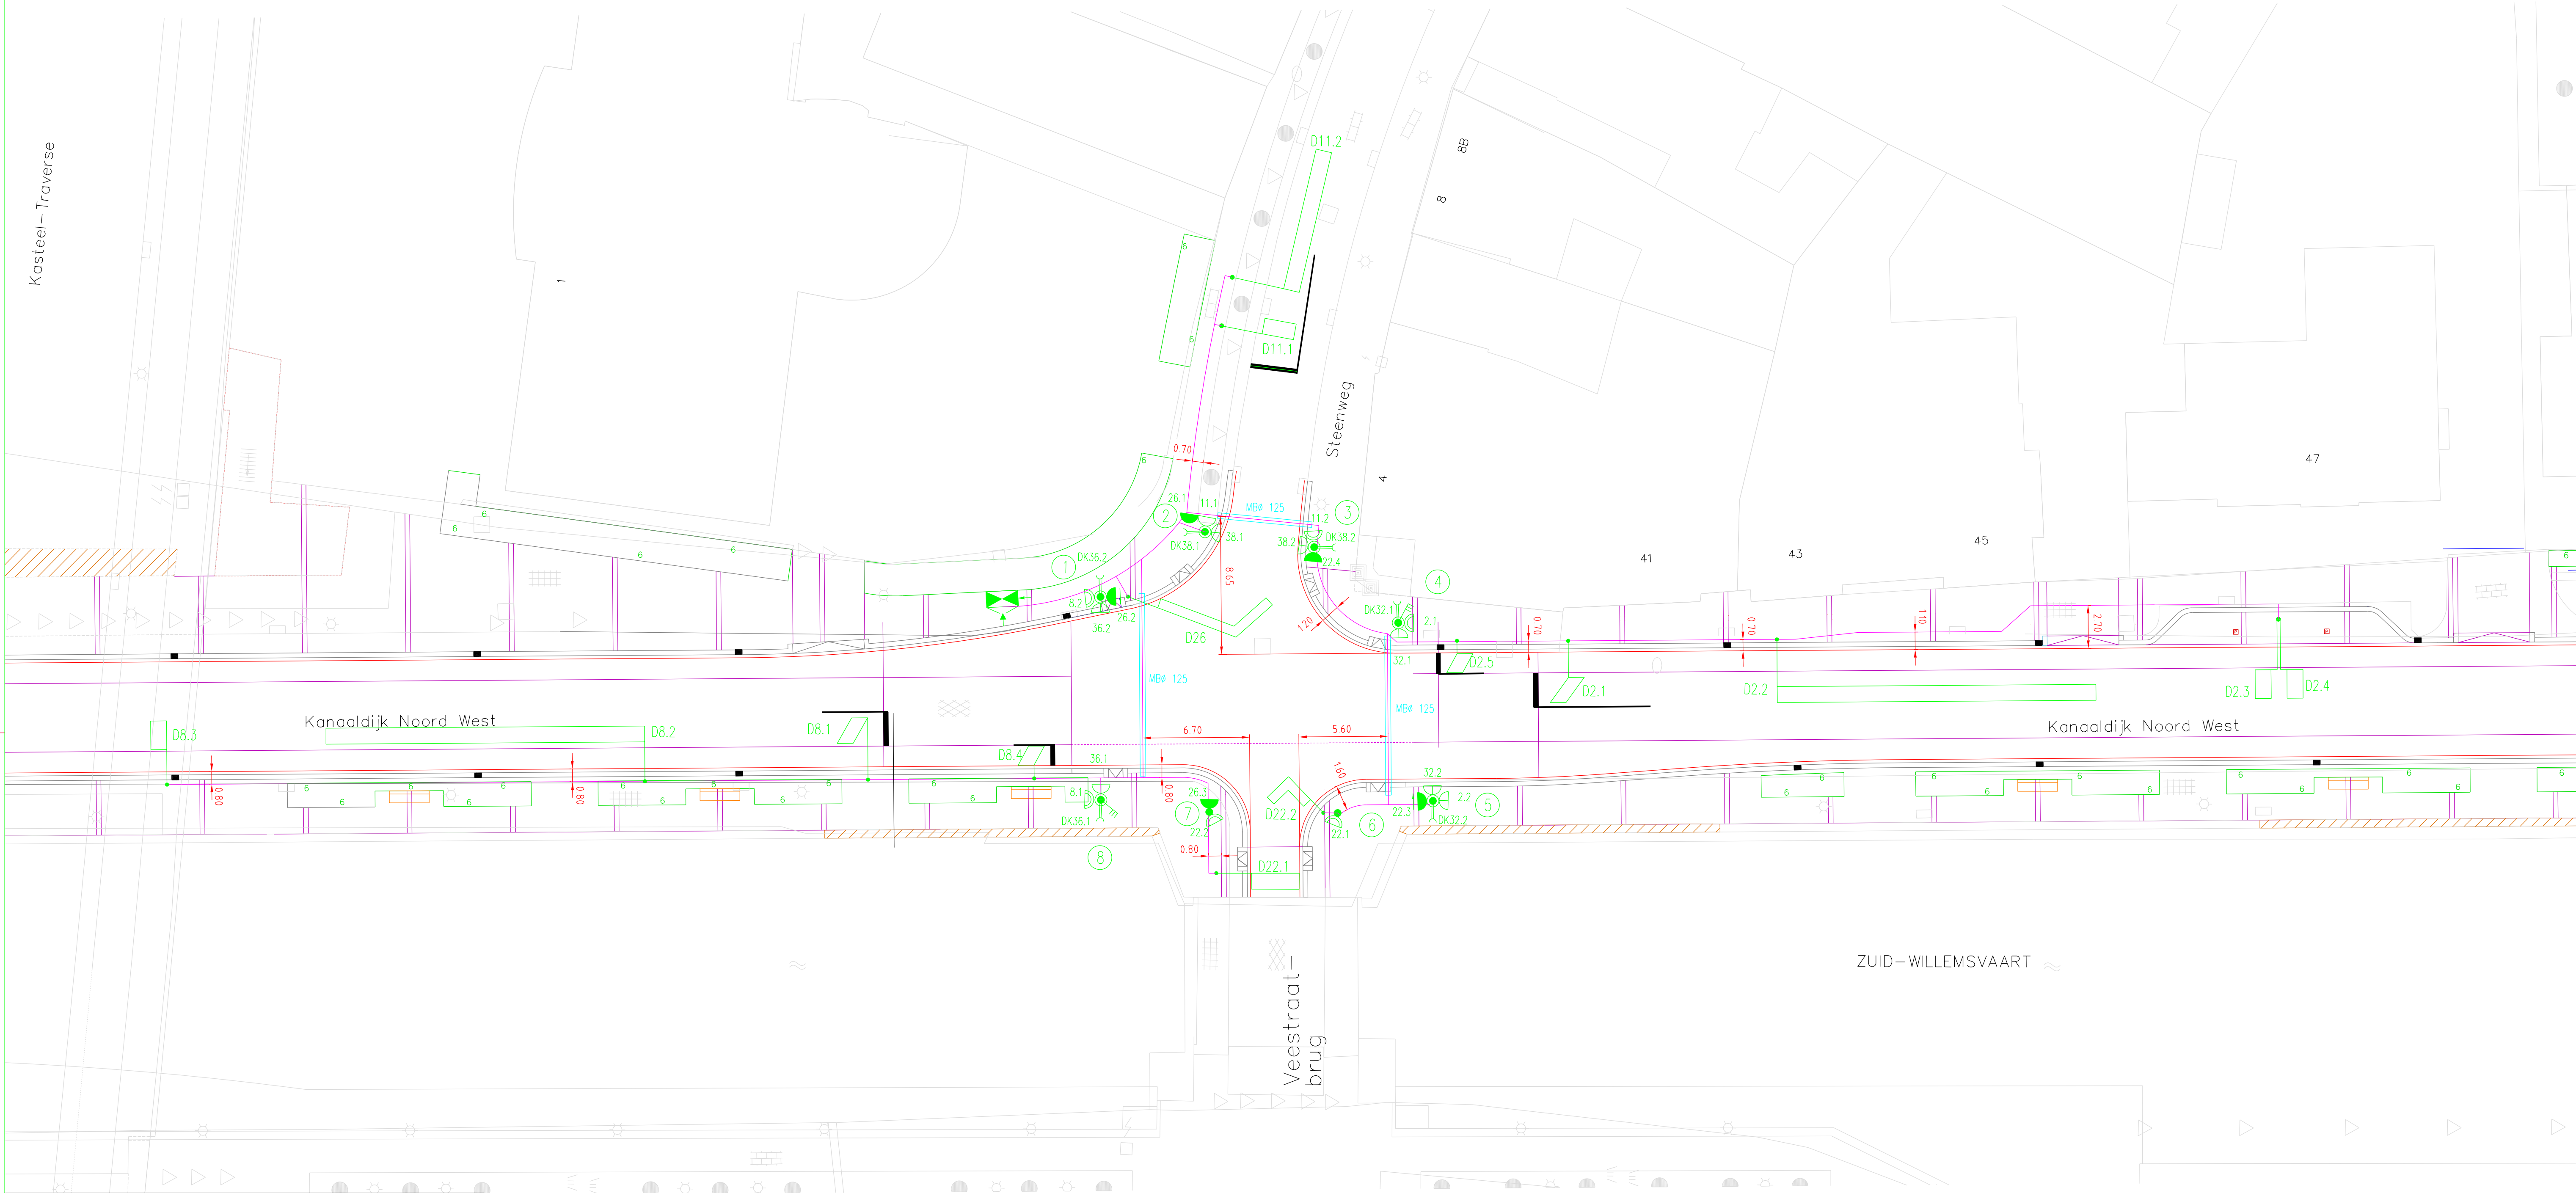


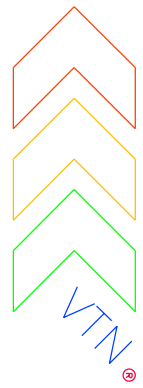

KABELLIJST				
KABEL NR	VAN	NAAR	KABELTYPE	-
1	AUTOMAAT	8.2-36.2-26.2	E0-YMzKzhas 15x15	-
2	AUTOMAAT	11.1-38.1	E0-YMzKzhas 10x15	-
3	AUTOMAAT	11.2-38.2-22.4	E0-YMzKzhas 15x15	-
4	AUTOMAAT	2.1-32.1	E0-YMzKzhas 10x15	-
5	AUTOMAAT	2.2-32.2-22.3	E0-YMzKzhas 15x15	-
6	AUTOMAAT	22.1	E0-YMzKzhas 5x15	-
7	AUTOMAAT	22.2-26.3	E0-YMzKzhas 10x15	-
8	AUTOMAAT	8.1-HH-36.1	E0-YMzKzhas 10x15	-
9	AUTOMAAT	DK36.2	E0-J2Y(st)Y 2x2x0.8	-
-	DK36.2	DK36.1	E0-J2Y(st)Y 2X2X0.8	-
10	AUTOMAAT	DK38.1	E0-J2Y(st)Y 2x2x0.8	-
-	DK38.1	DK38.2	E0-J2Y(st)Y 2X2X0.8	-
11	AUTOMAAT	DK32.1	E0-J2Y(st)Y 2x2x0.8	-
-	DK32.1	DK32.2	E0-J2Y(st)Y 2X2X0.8	-
12	AUTOMAAT	D2.1	UXL 2x15	-
13	AUTOMAAT	D2.2	UXL 2x15	-
14	AUTOMAAT	D2.3-D2.4	UXL 4x15	-
15	AUTOMAAT	D2.5	UXL 2x15	-
16	AUTOMAAT	D8.1	UXL 2x15	-
17	AUTOMAAT	D8.2	UXL 2x15	-
18	AUTOMAAT	D8.3	UXL 2x15	-
19	AUTOMAAT	D8.4	UXL 2x15	-
20	AUTOMAAT	D11.1	UXL 2x15	-
21	AUTOMAAT	D11.2	UXL 2x15	-
22	AUTOMAAT	D26	UXL 2x15	-
23	AUTOMAAT	D22.1	UXL 2x15	-
24	AUTOMAAT	D22.2	UXL 2x15	-
25	AUTOMAAT	26.1	VLVS 42V 4x15	-

legenda VTN - symbolen

- Combi OV/VRI Mast
- Zweepmast
- Portaal
- Drukknop
- Drukknop met licht
- Putsarmatuur
- Kast
- Rateltikker
- Voetganger geel
- Voetganger rood
- Onderlicht
- Voorwaarschuwingsein
- Fietser
- Fietser met schild
- 200mm
- 200mm met schild
- 300mm
- 300mm met schild
- Negenooig
- Roodlichtcamera
- Alle onderstaande lichten kunnen voorzien zijn van een richtingaanduidingspijl

REVISIE

				Tekeningsnummer		Project		Getek		MZW	
				00875		HELMOND KRP 709		Datum		17-03-05	
				DWG. T.VRI/HELMOND		KANAALEDIJK NOORD WEST		Gezien		BWA	
						KRUISPUNT STEENWEG		Schaal		1200	
						Veestraatbrug		Aant bl.		2	
						VTN Projectnr. 06-005-225		Bladnr.		2	
								6		Form. A1	
				Verenigde VTN Bedrijven BV – Culemborg						TEL: 0345-547474	
										FAX: 0345-520618	