


# Voorbeeld revisiegegevens groen

Schaal 1:200

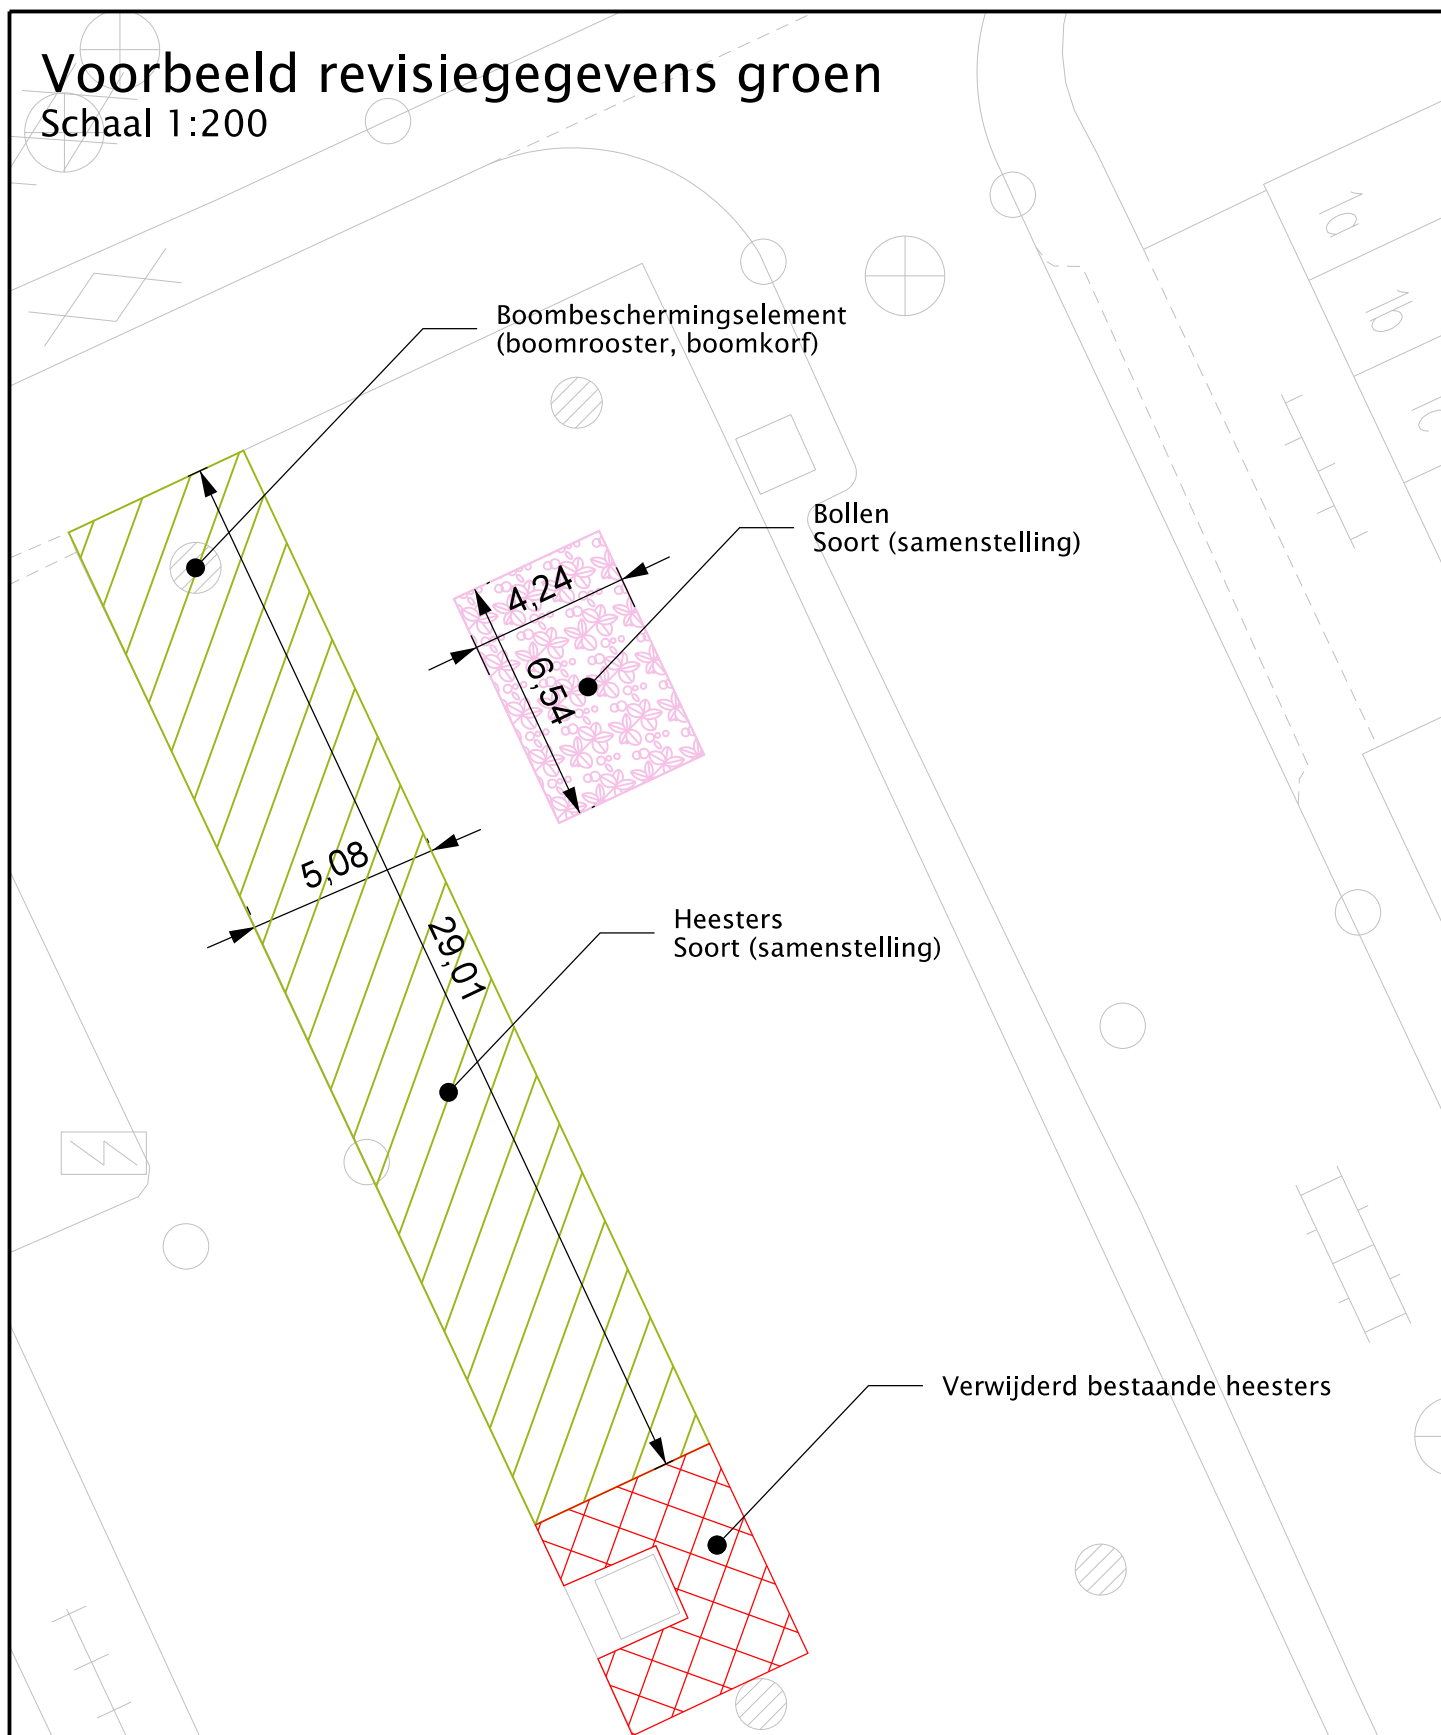

| Basisgegevens       | Omschrijving                                            | Kwaliteitseis |
|---------------------|---------------------------------------------------------|---------------|
| Lokatie             | Lokatie op tekening                                     | exact         |
| Beplanting          | Soort (samenstelling)                                   | exact         |
| Boomspiegel         | Boombeschermingselement (boomrooster, boomkorf)         | exact         |
| Gras                | Locatie van (bloem-)bollen                              | exact         |
| Verwijderd groen    | Verwijderd gras / heesters / groenbeschermingselementen | exact         |
| Gecontroleerd door: |                                                         |               |
| Datum:              |                                                         |               |
| Opmerkingen:        |                                                         |               |