


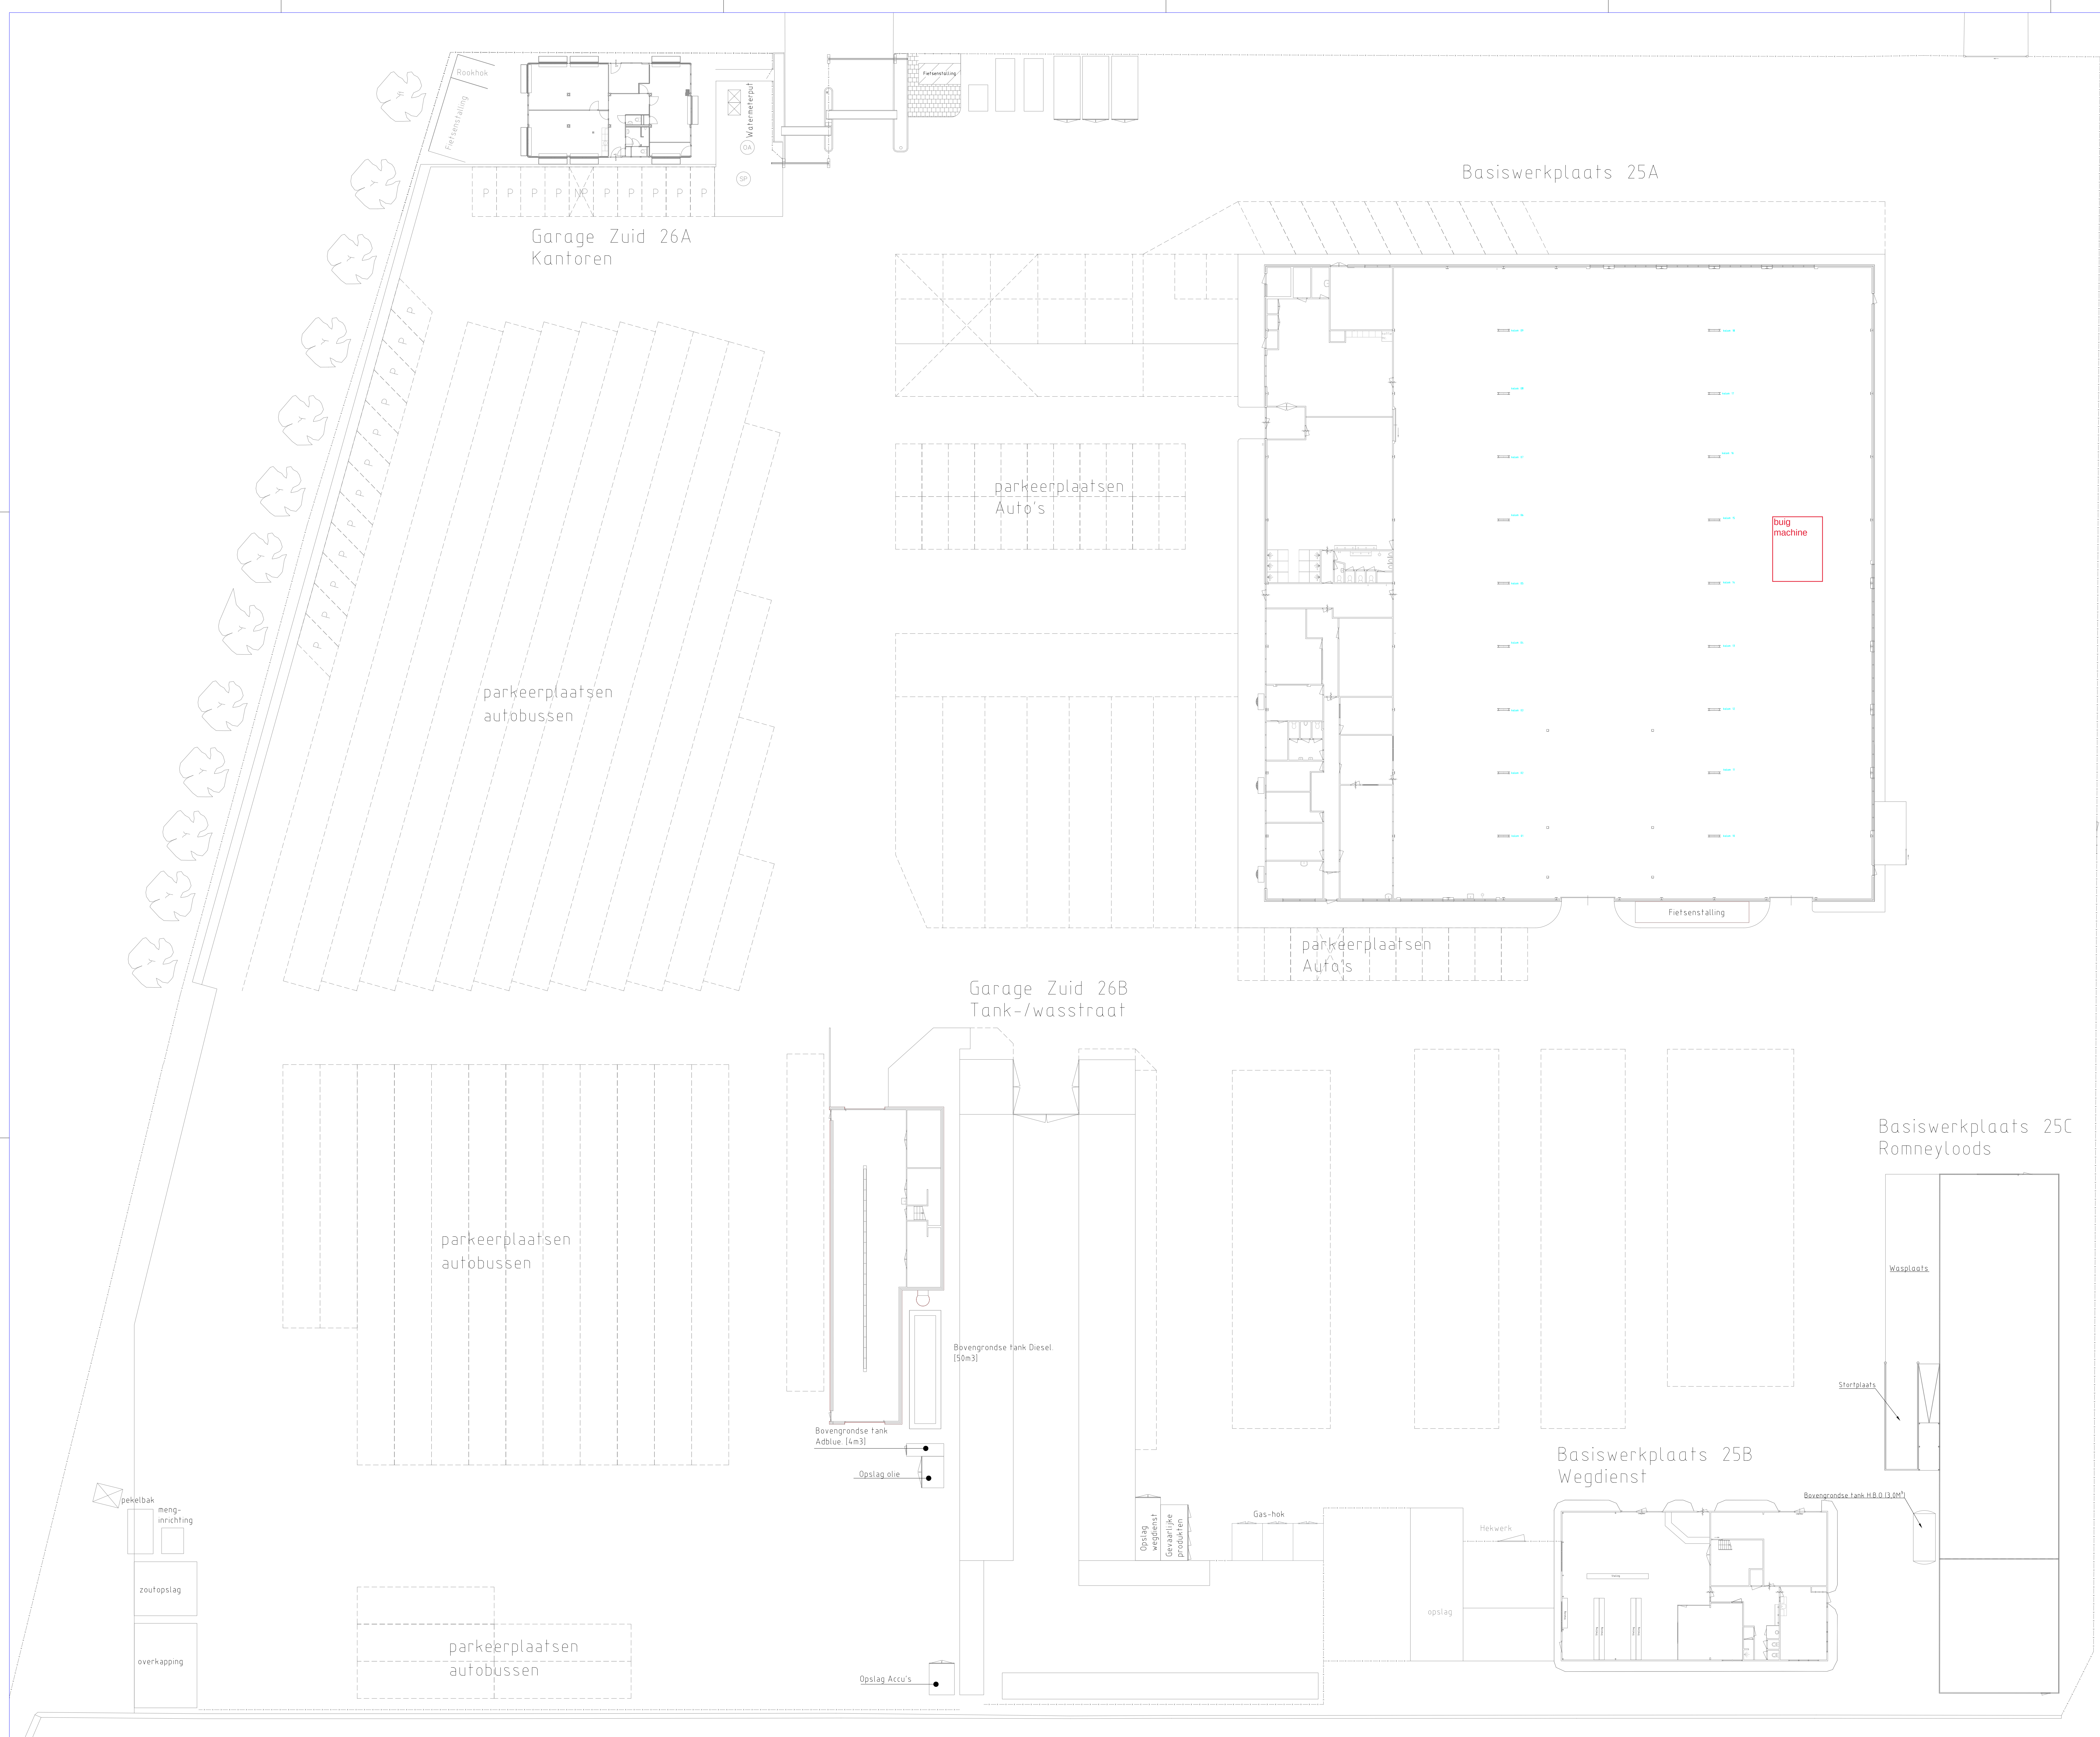

Locatie: Basiswerkplaats		Adres: Joan Muyskenweg 29	
Omschrijving: (B1) Bouwkundige plattegrond		Plaats: Amsterdam	
Terrein		Locatiecode: 25-	Discipline: Bouwkundig
Getekend: DVE		Aanmaakdatum: 28-5-2014	Schaal: 1:200
Facilitair bedrijf: Provinciale weg 4, 1112 XT Diemen, tel. (020) 460650		Status: As-Built	Formaat: A0
		Tekeningnr: 25-B1_TR_01	Gecontroleerd