




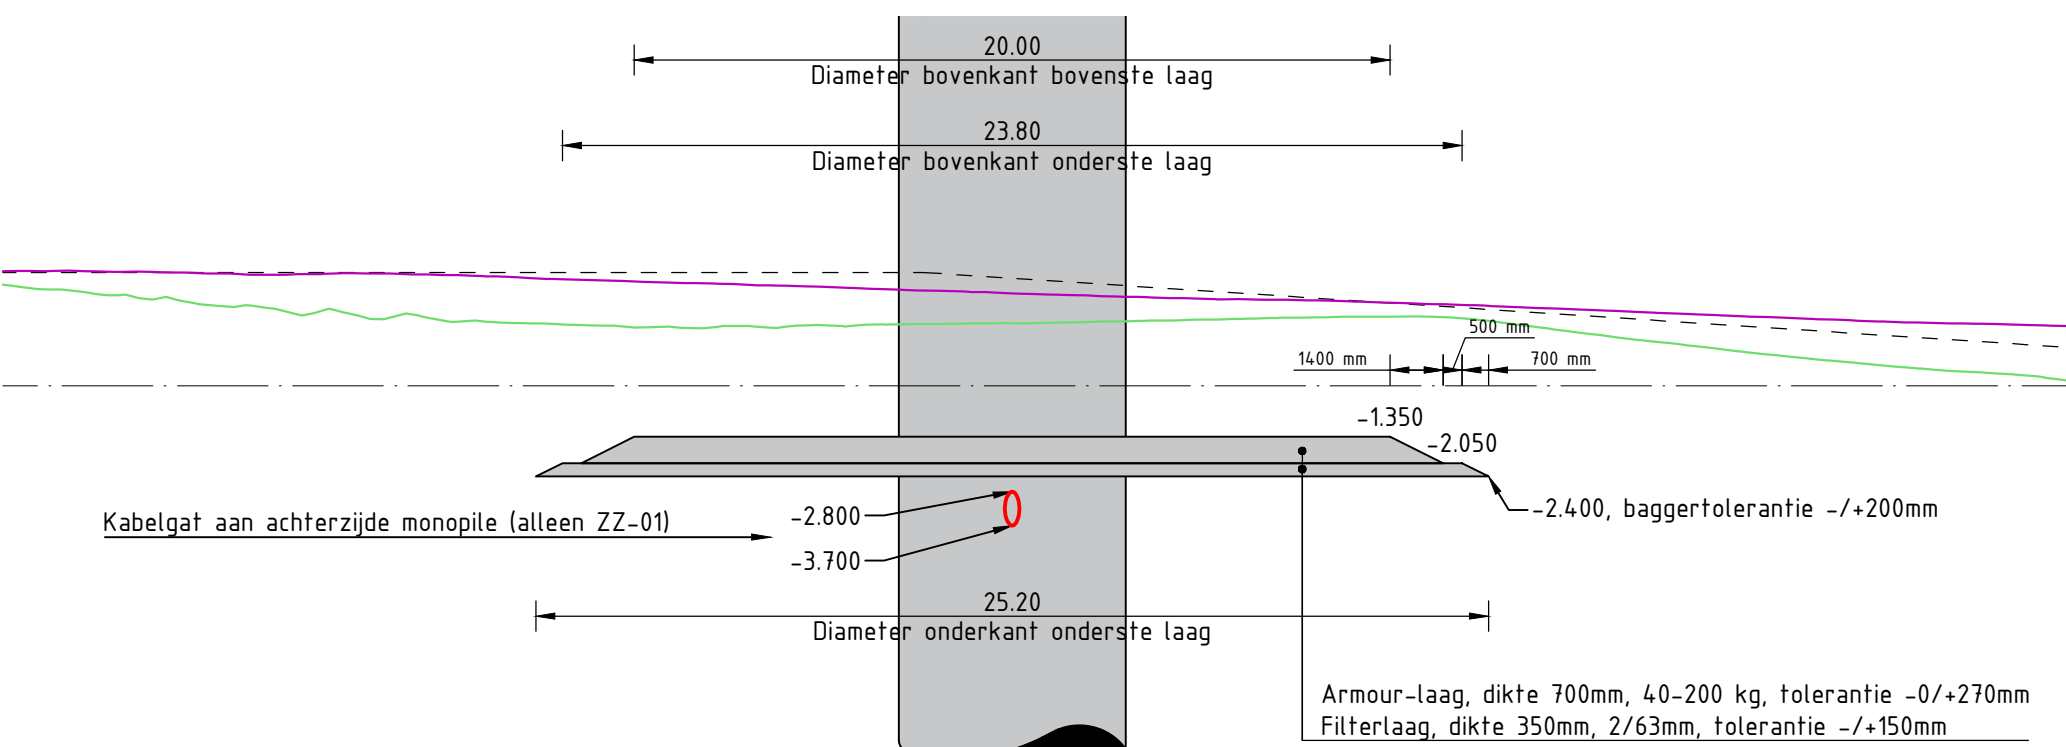


Dwarsdoorsnede ZZ-01

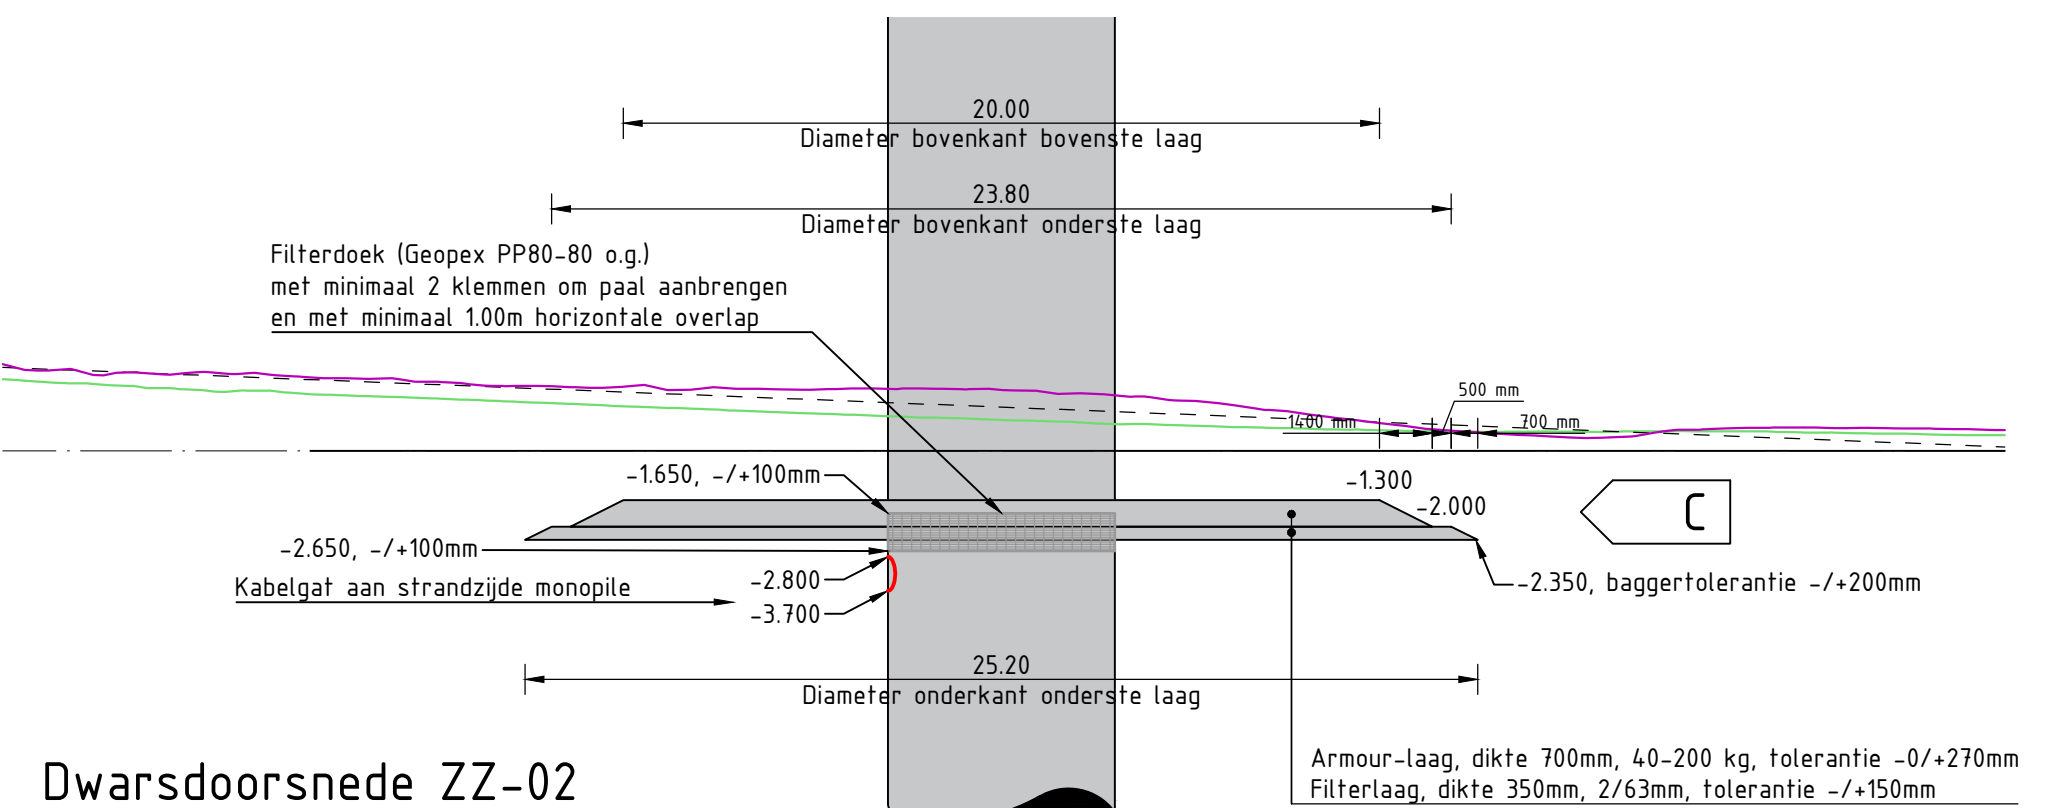


Dwarsdoorsnede ZZ-02

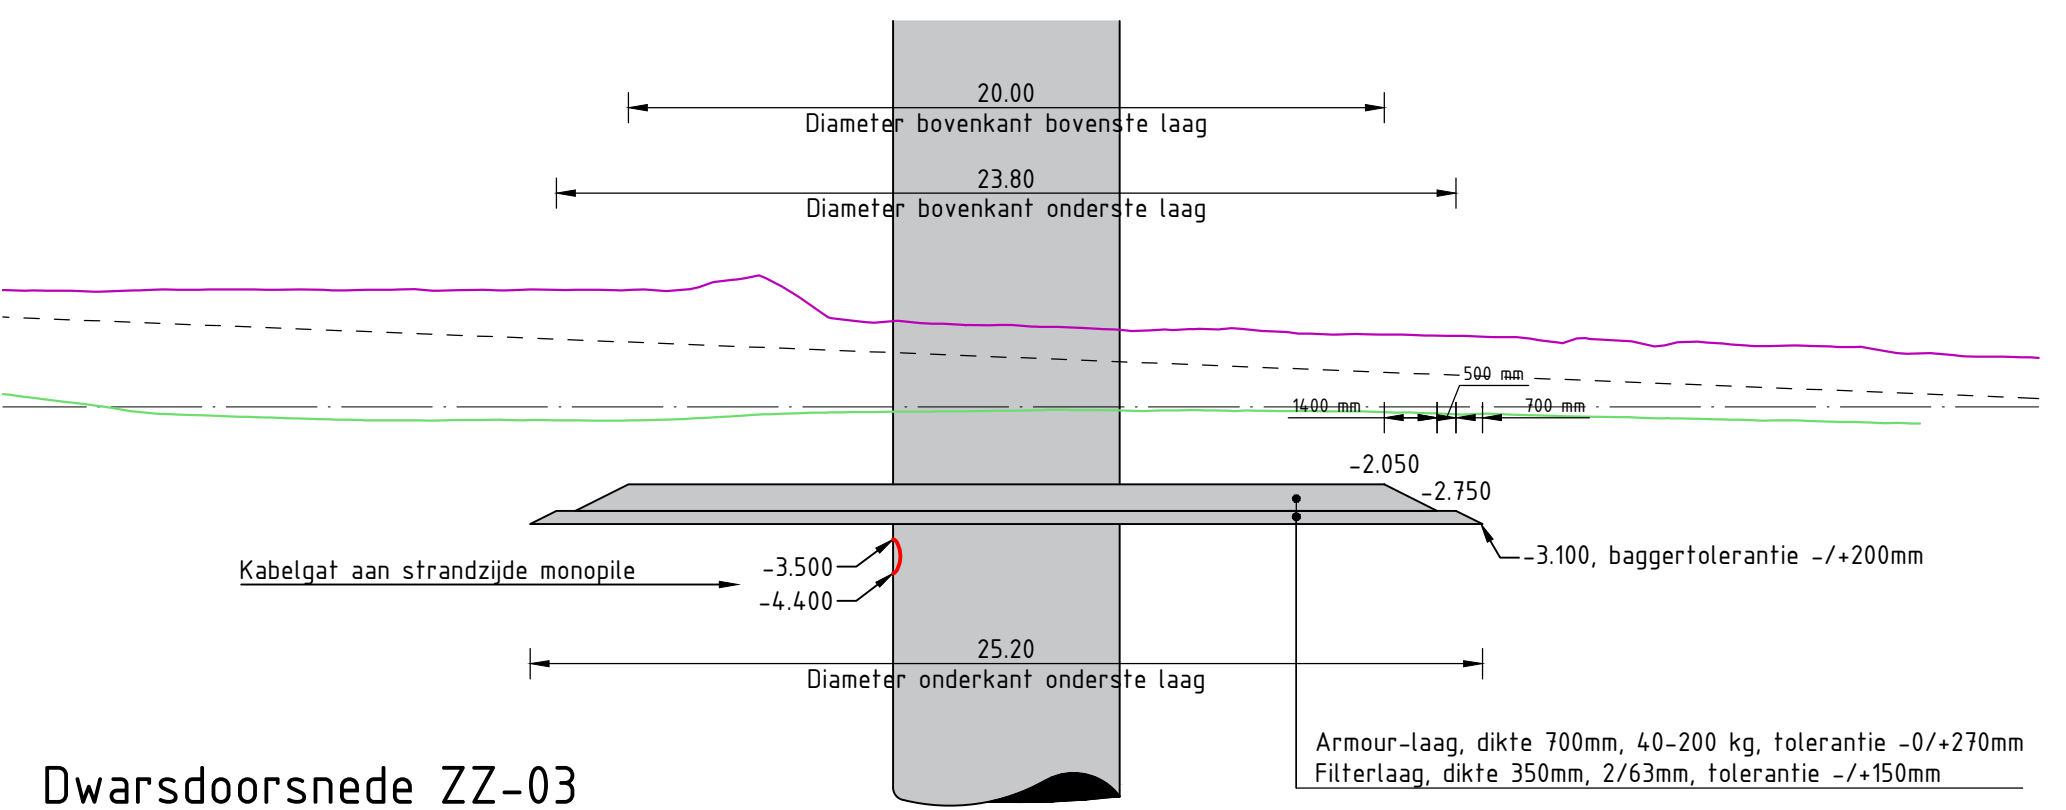


Dwarsdoorsnede ZZ-03

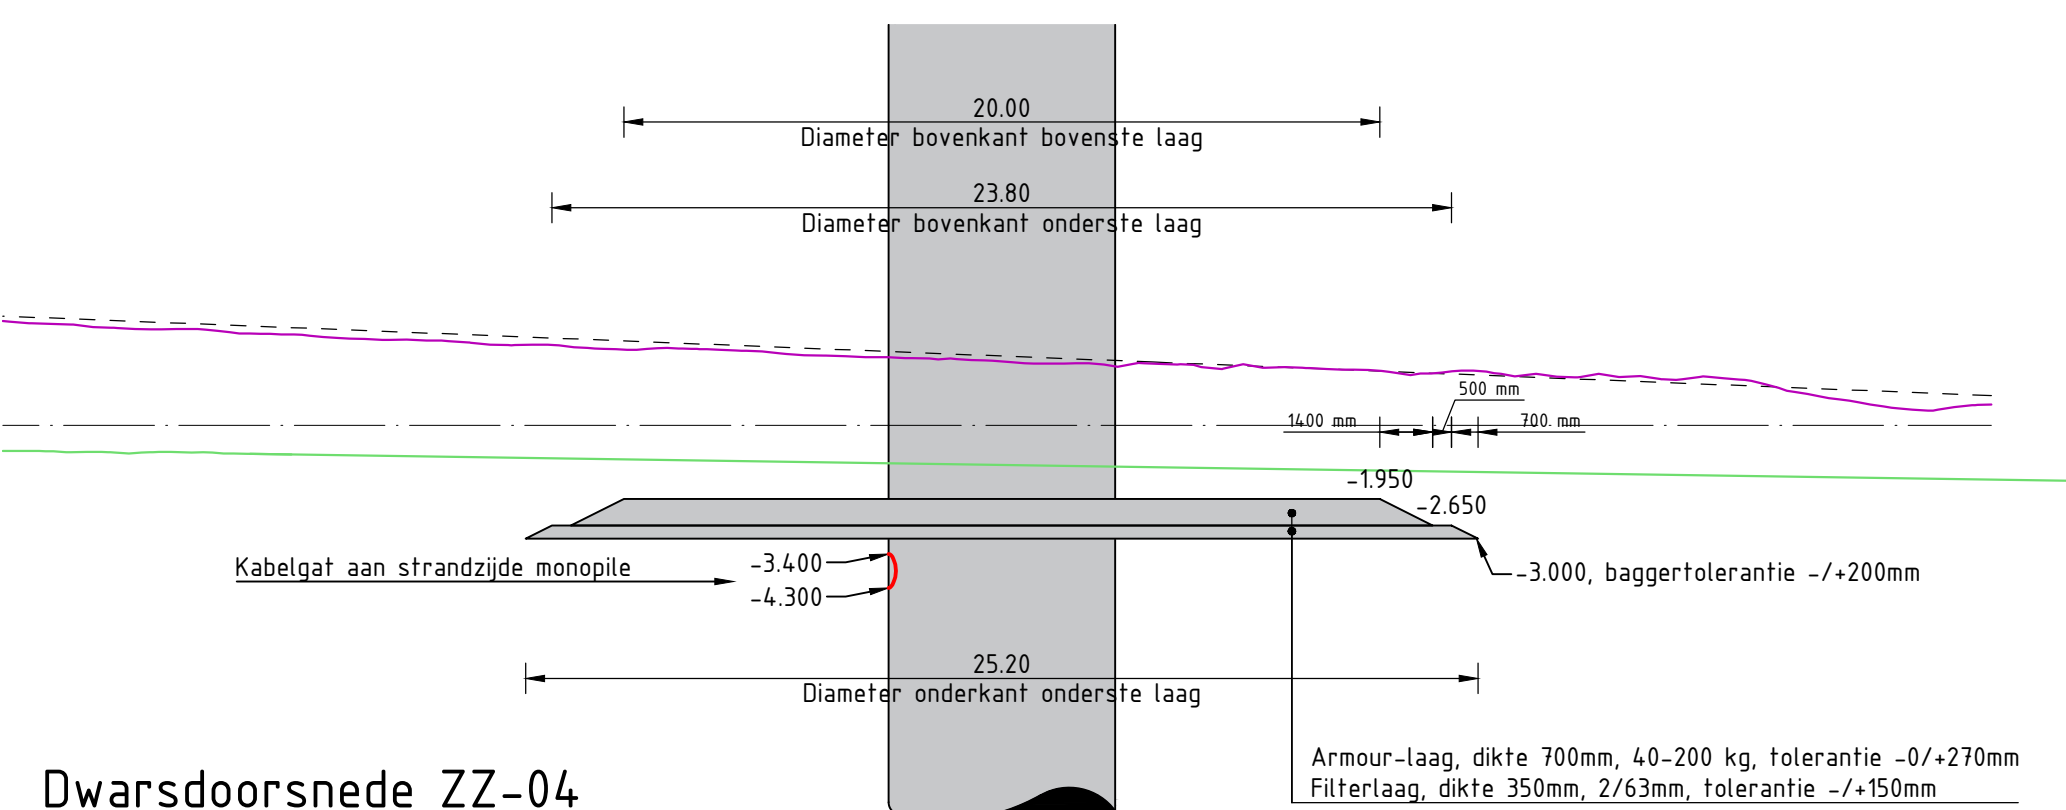


Dwarsdoorsnede ZZ-04

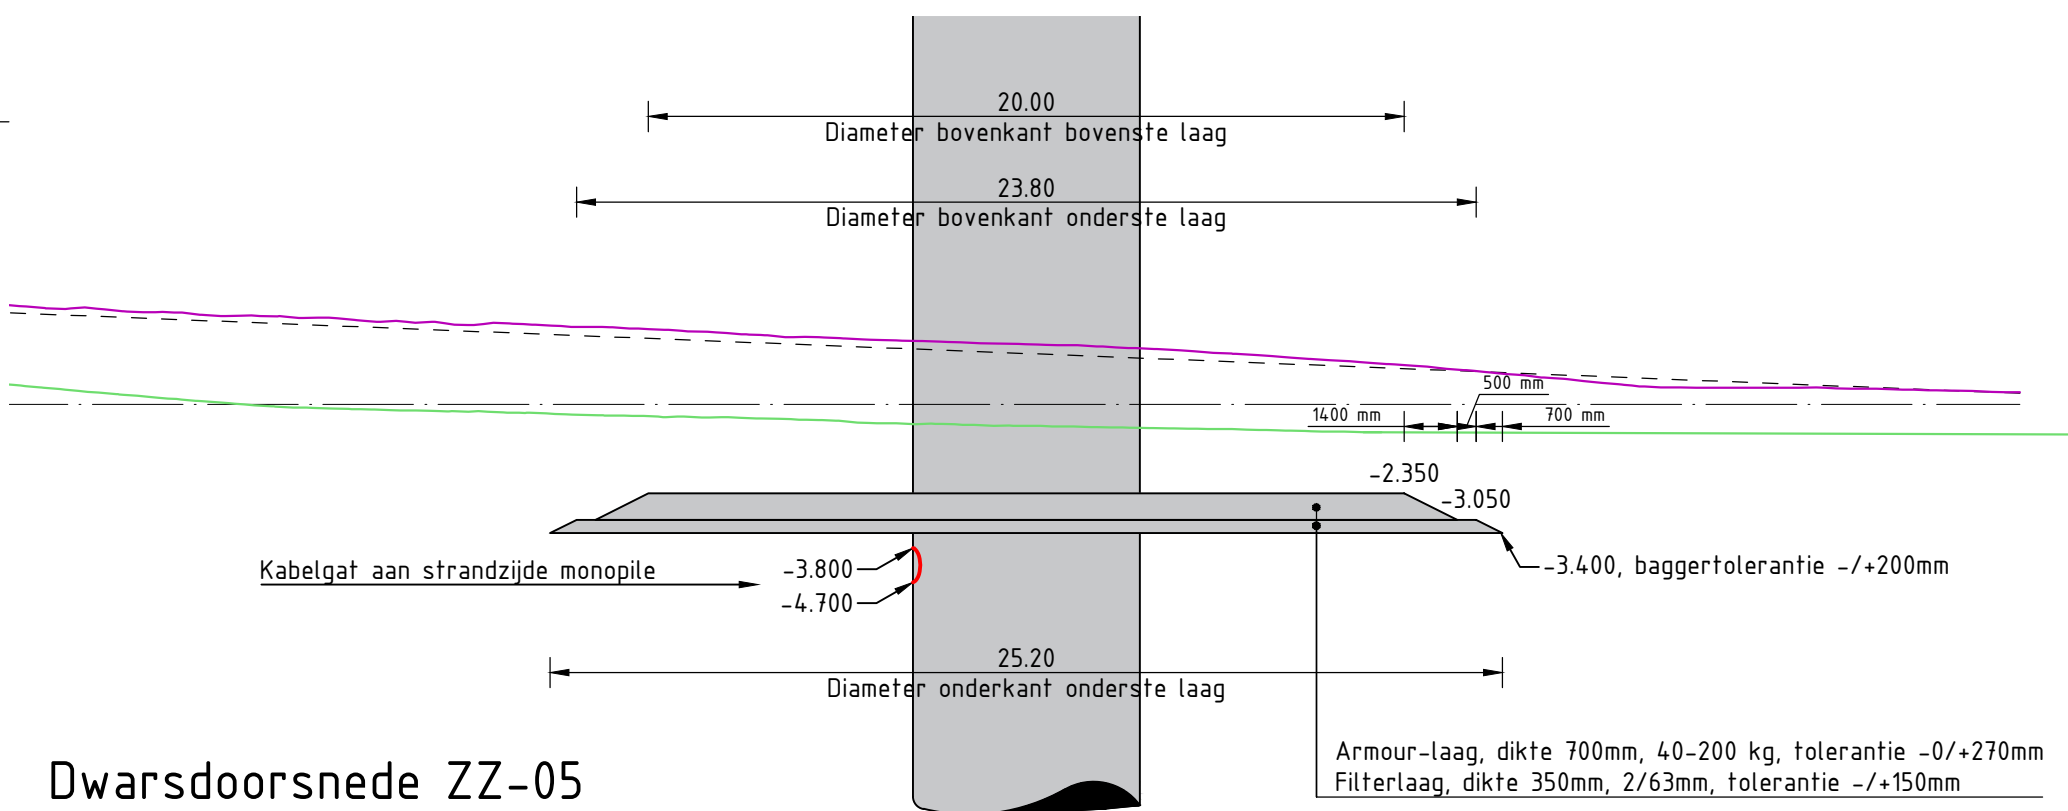


Dwarsdoorsnede ZZ-05

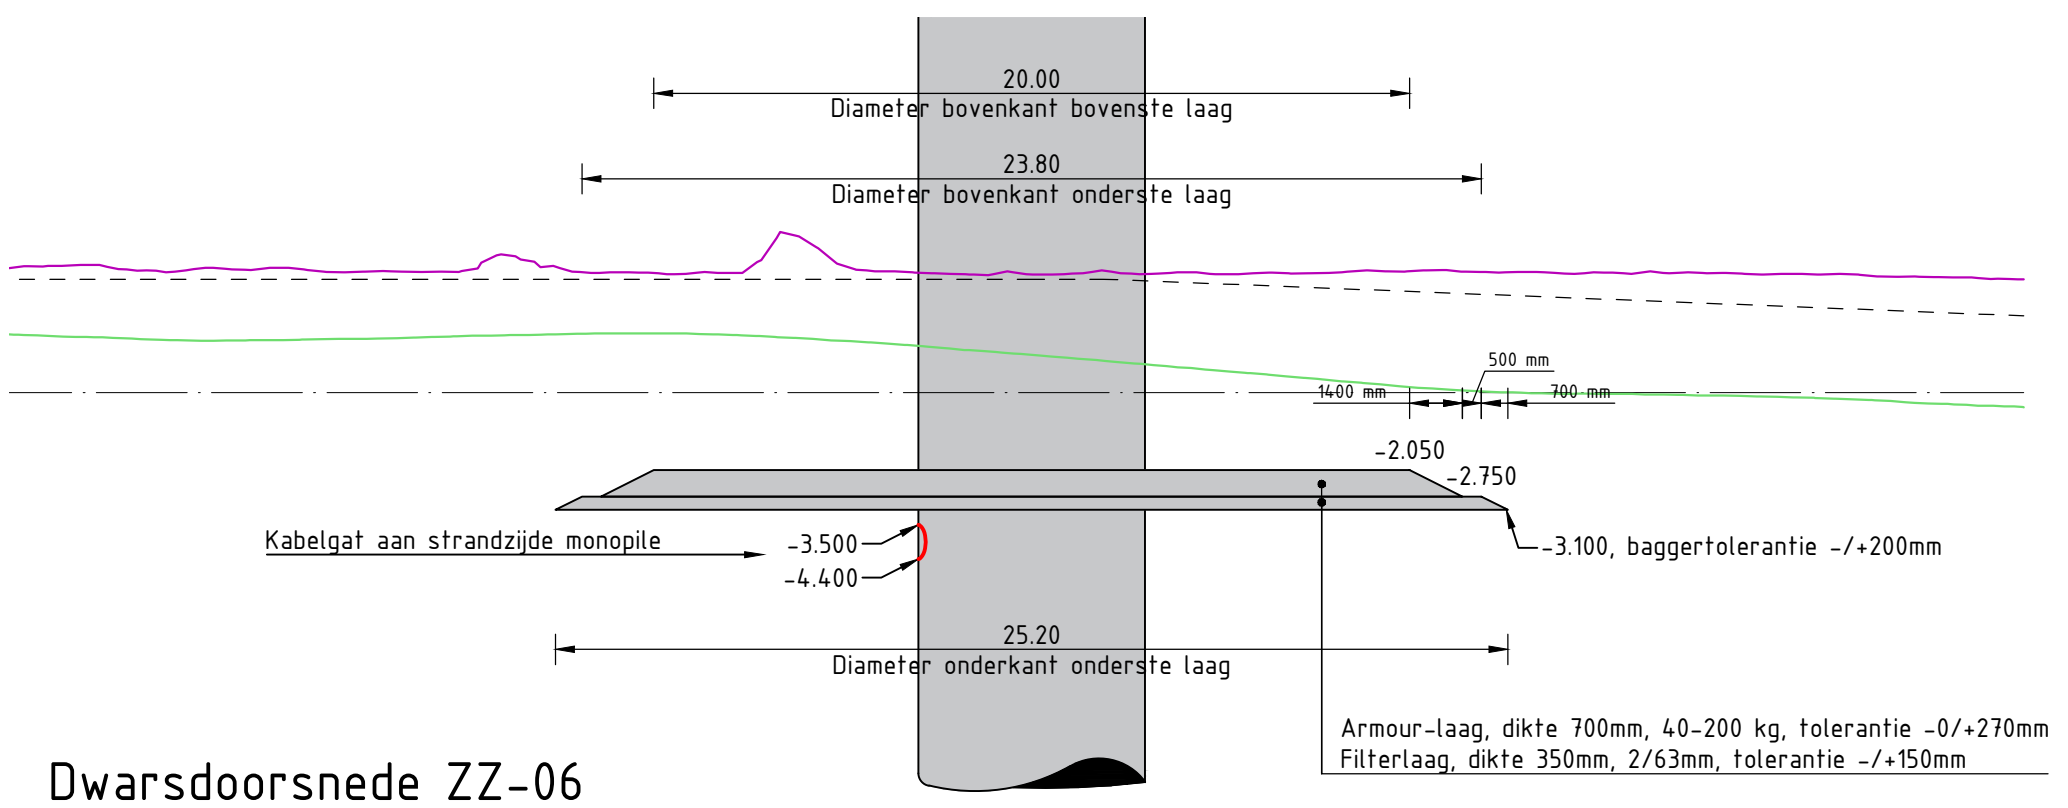


Dwarsdoorsnede ZZ-06

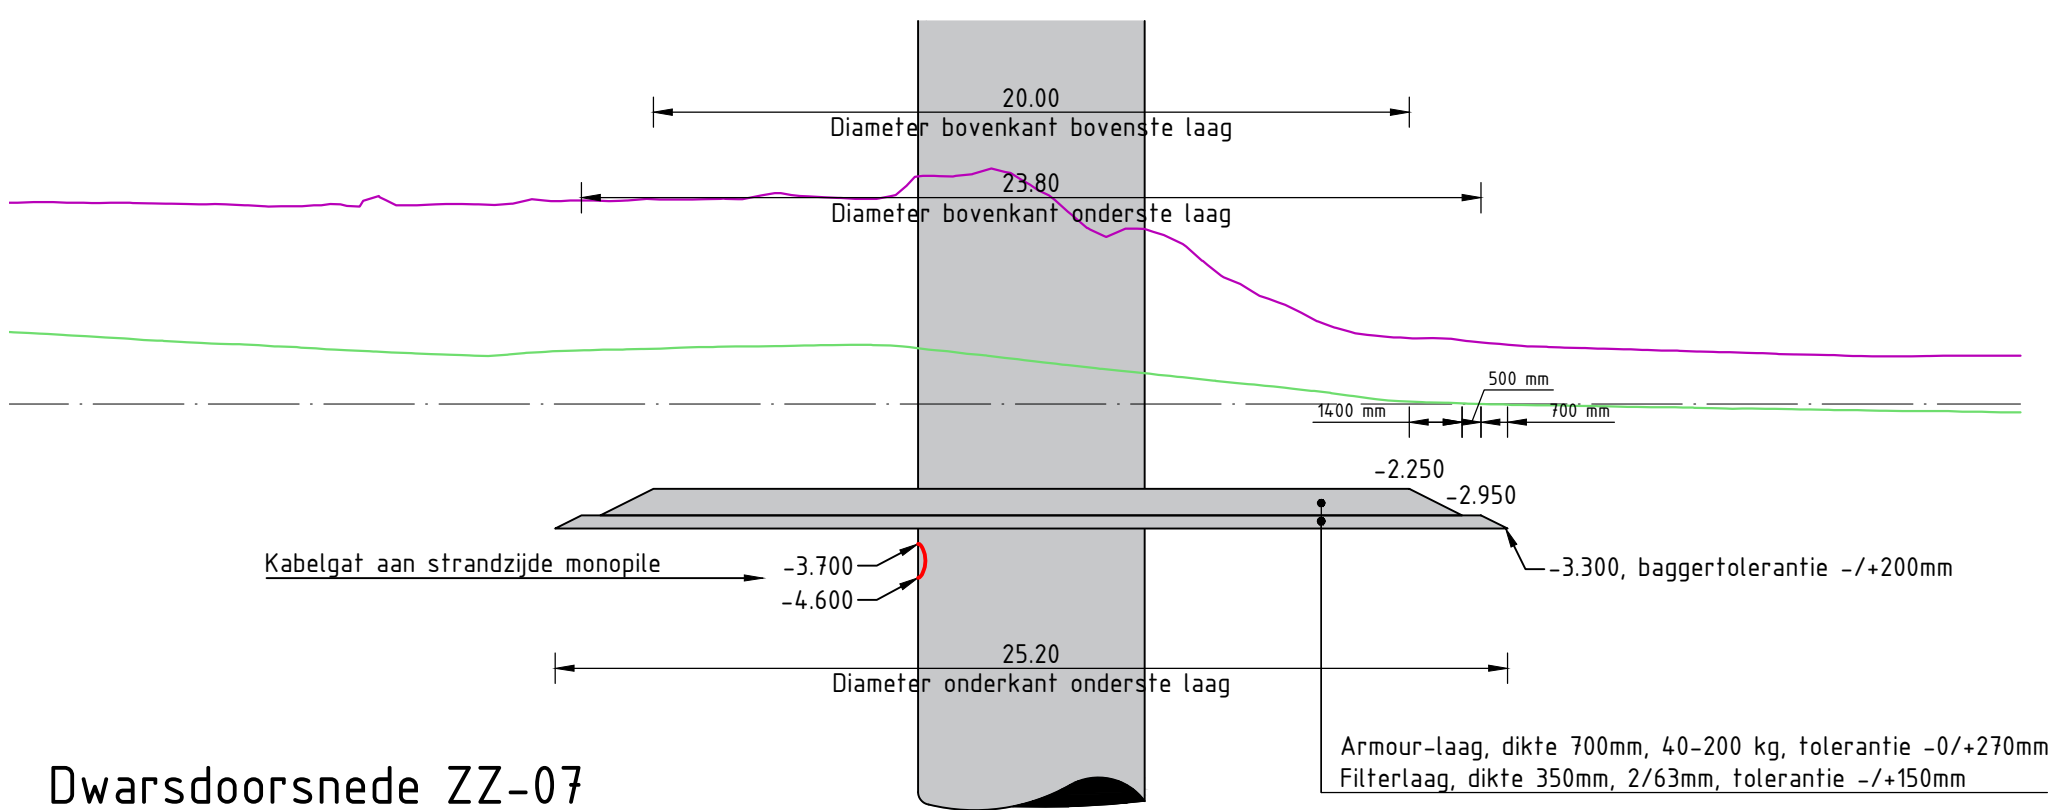


Dwarsdoorsnede ZZ-07

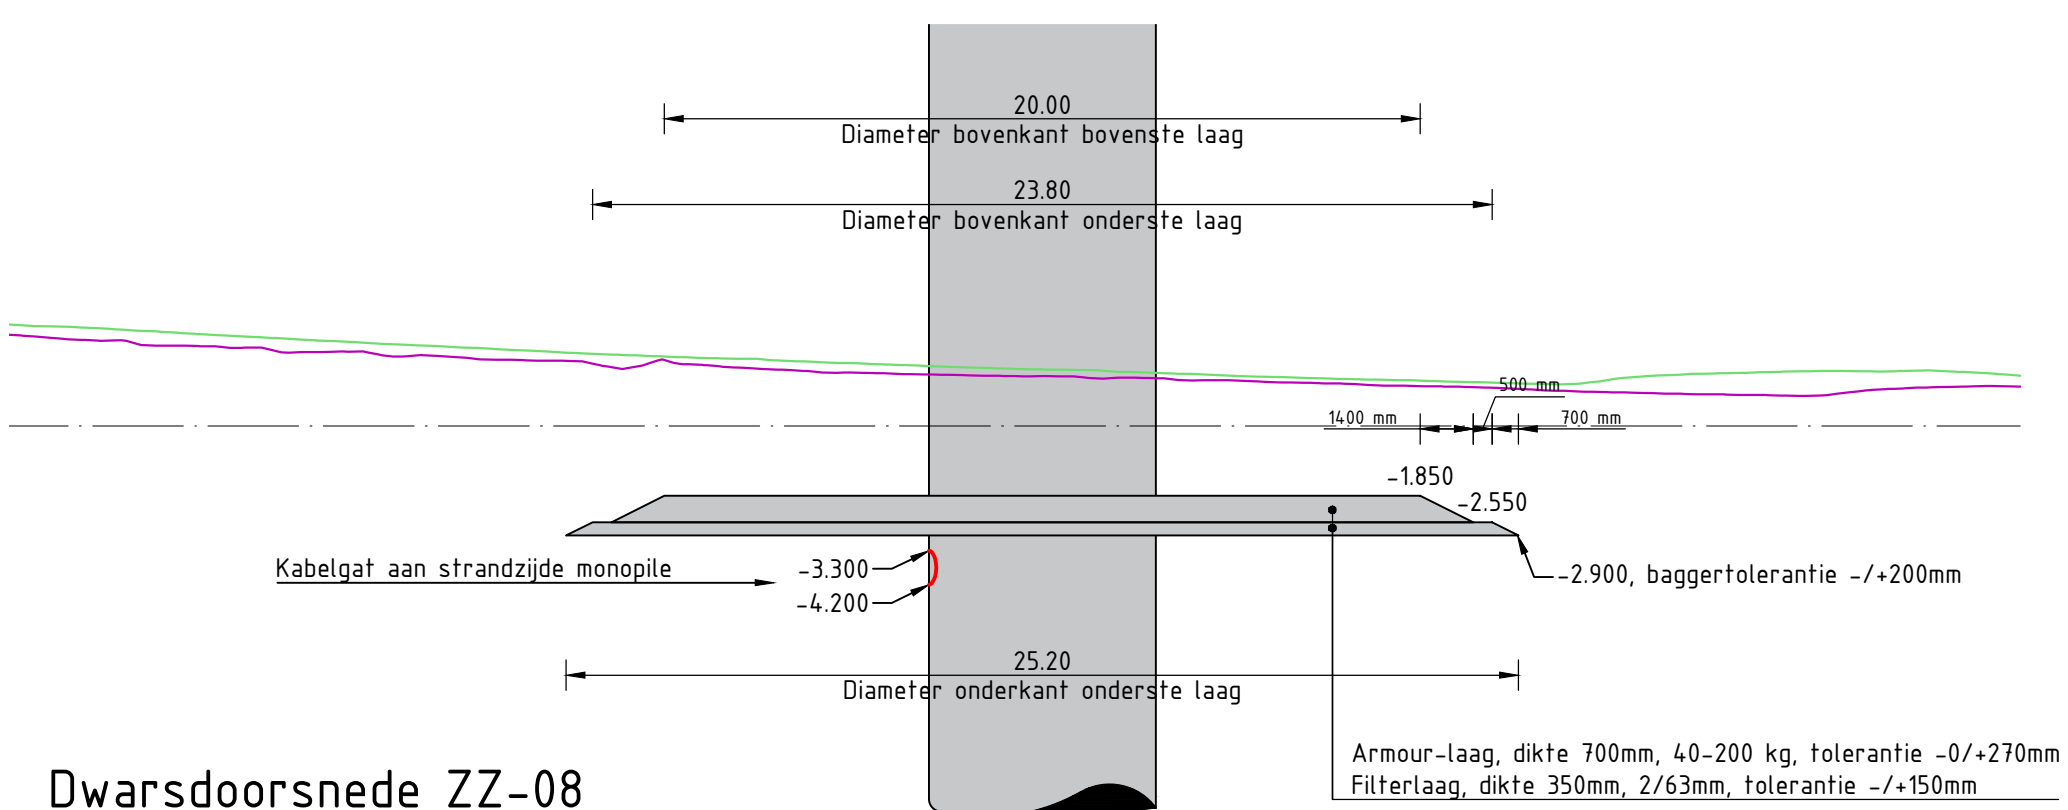


Dwarsdoorsnede ZZ-08

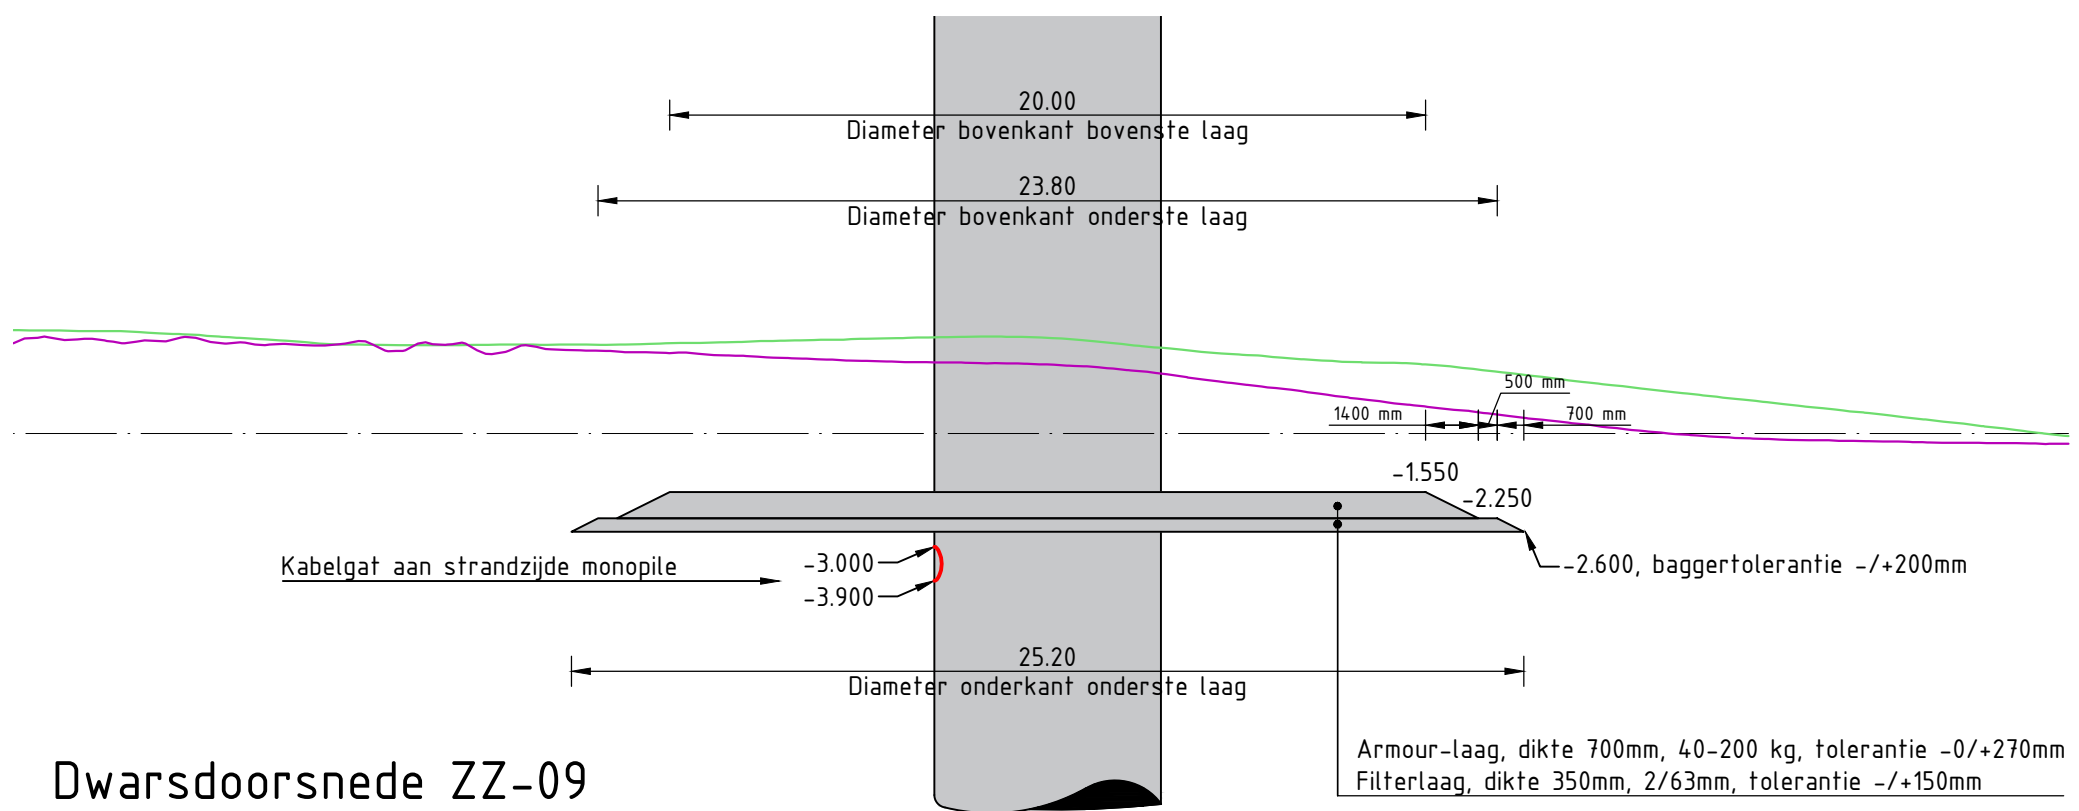


Dwarsdoorsnede ZZ-09

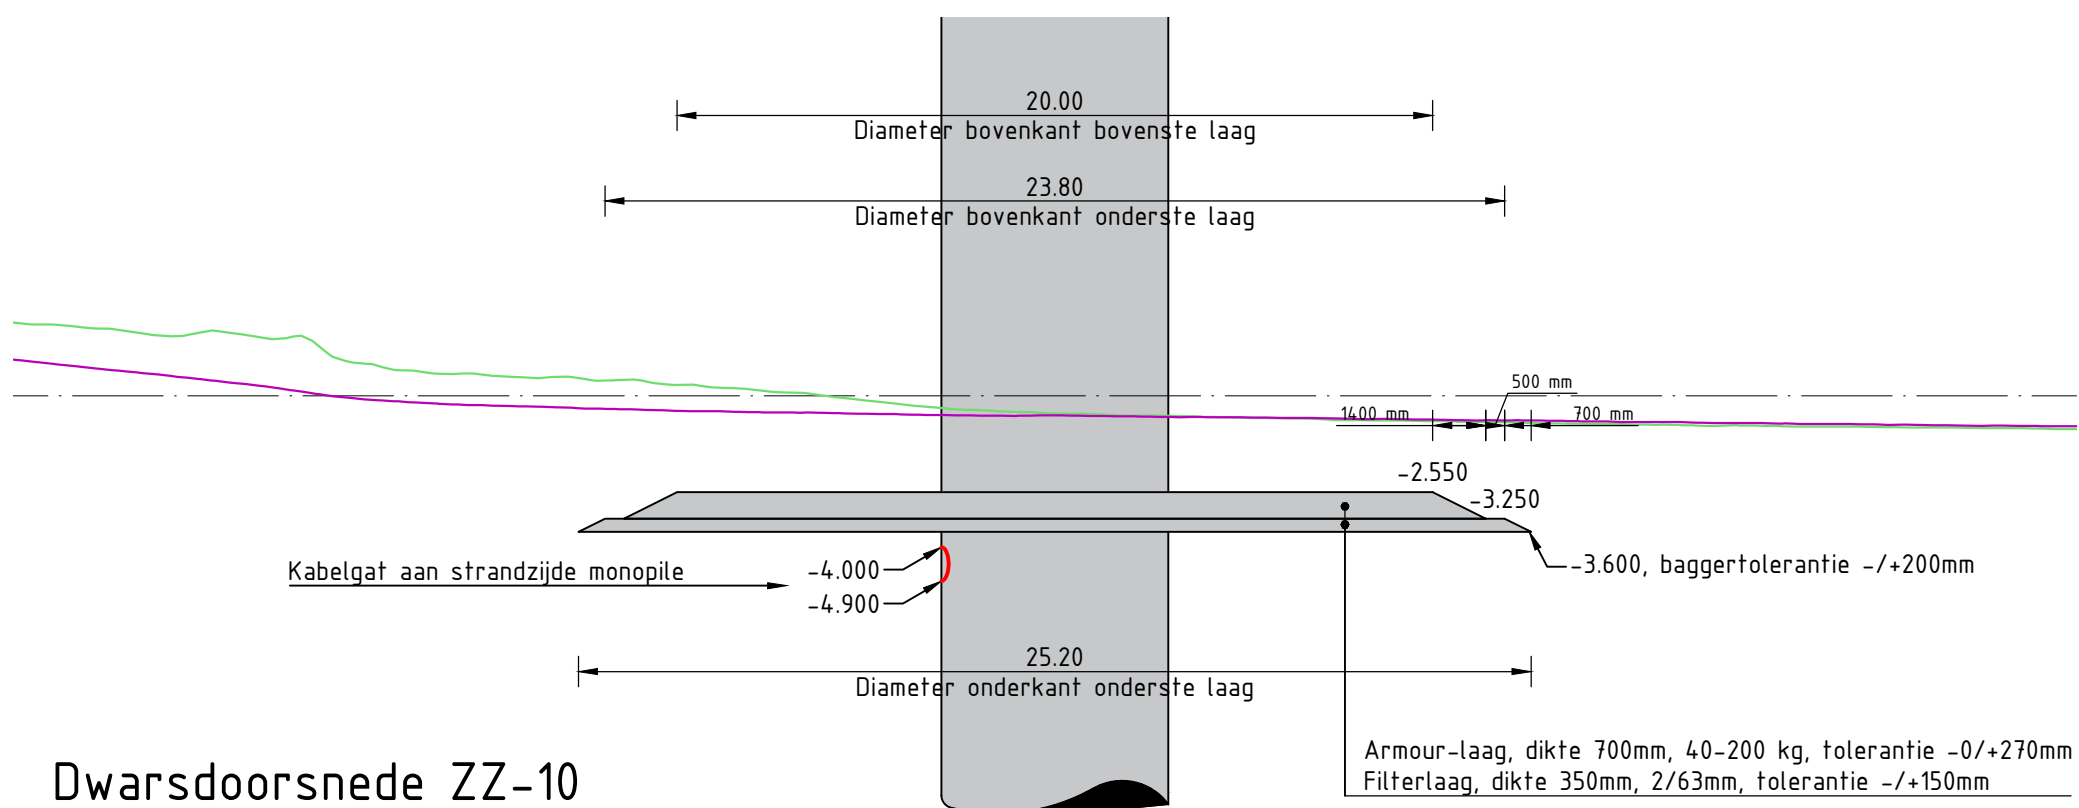


Dwarsdoorsnede ZZ-10

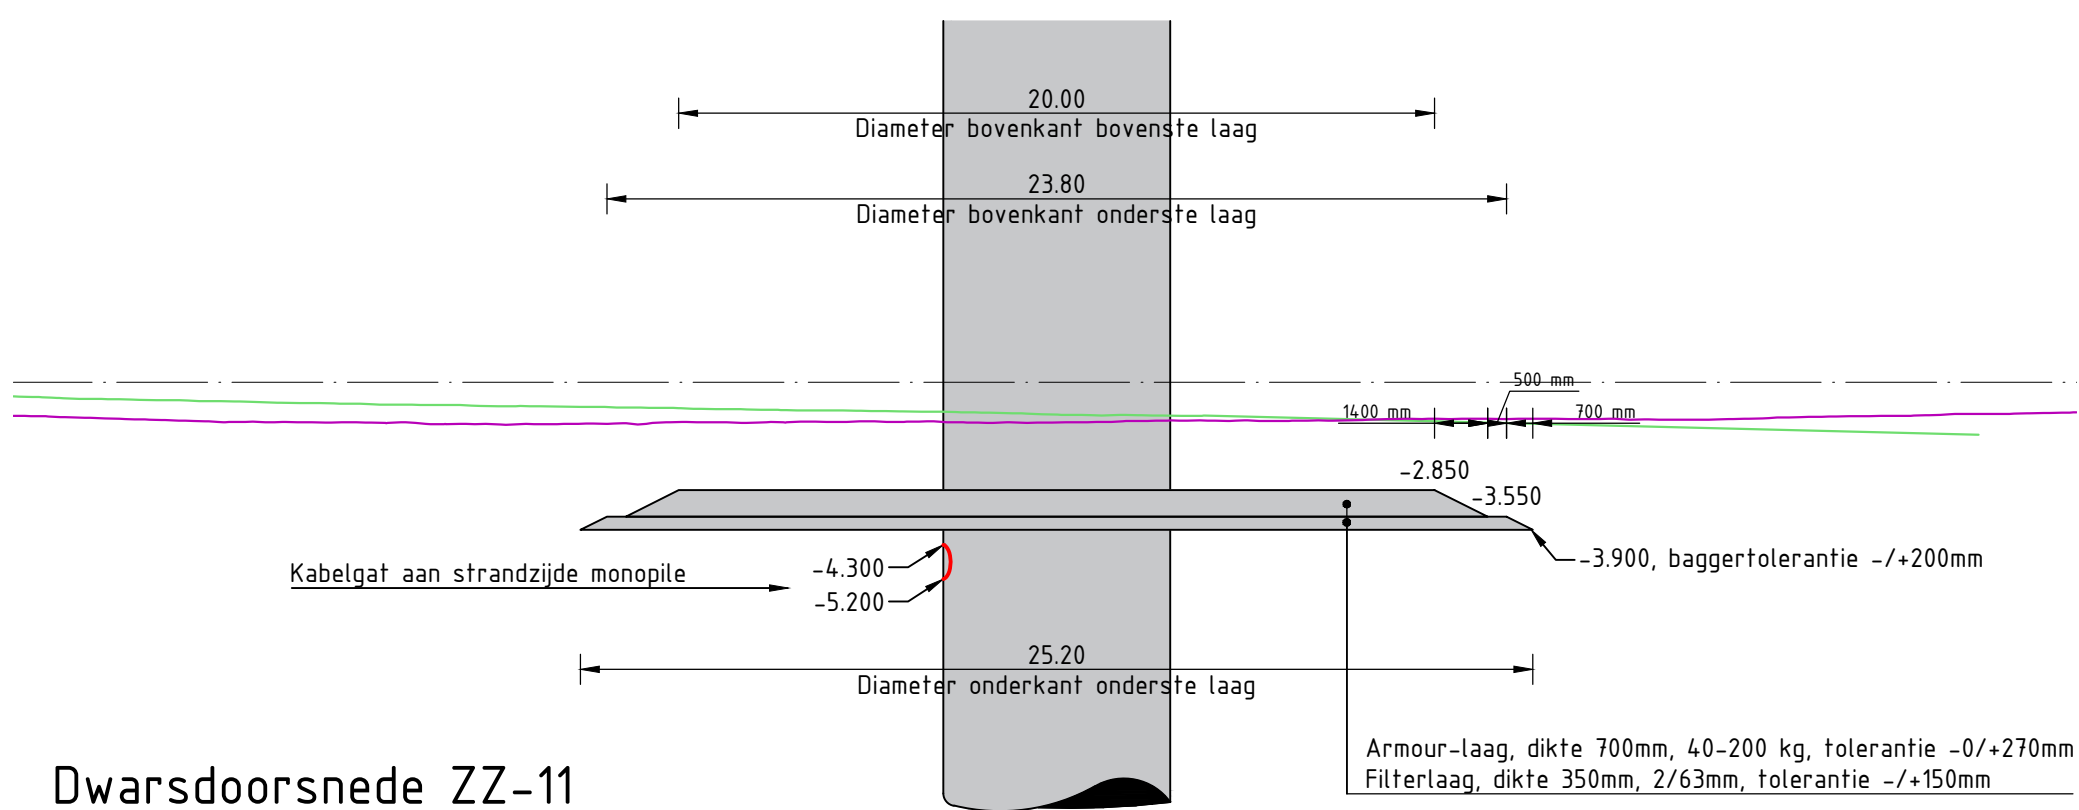

Dwarsdoorsnede ZZ-11

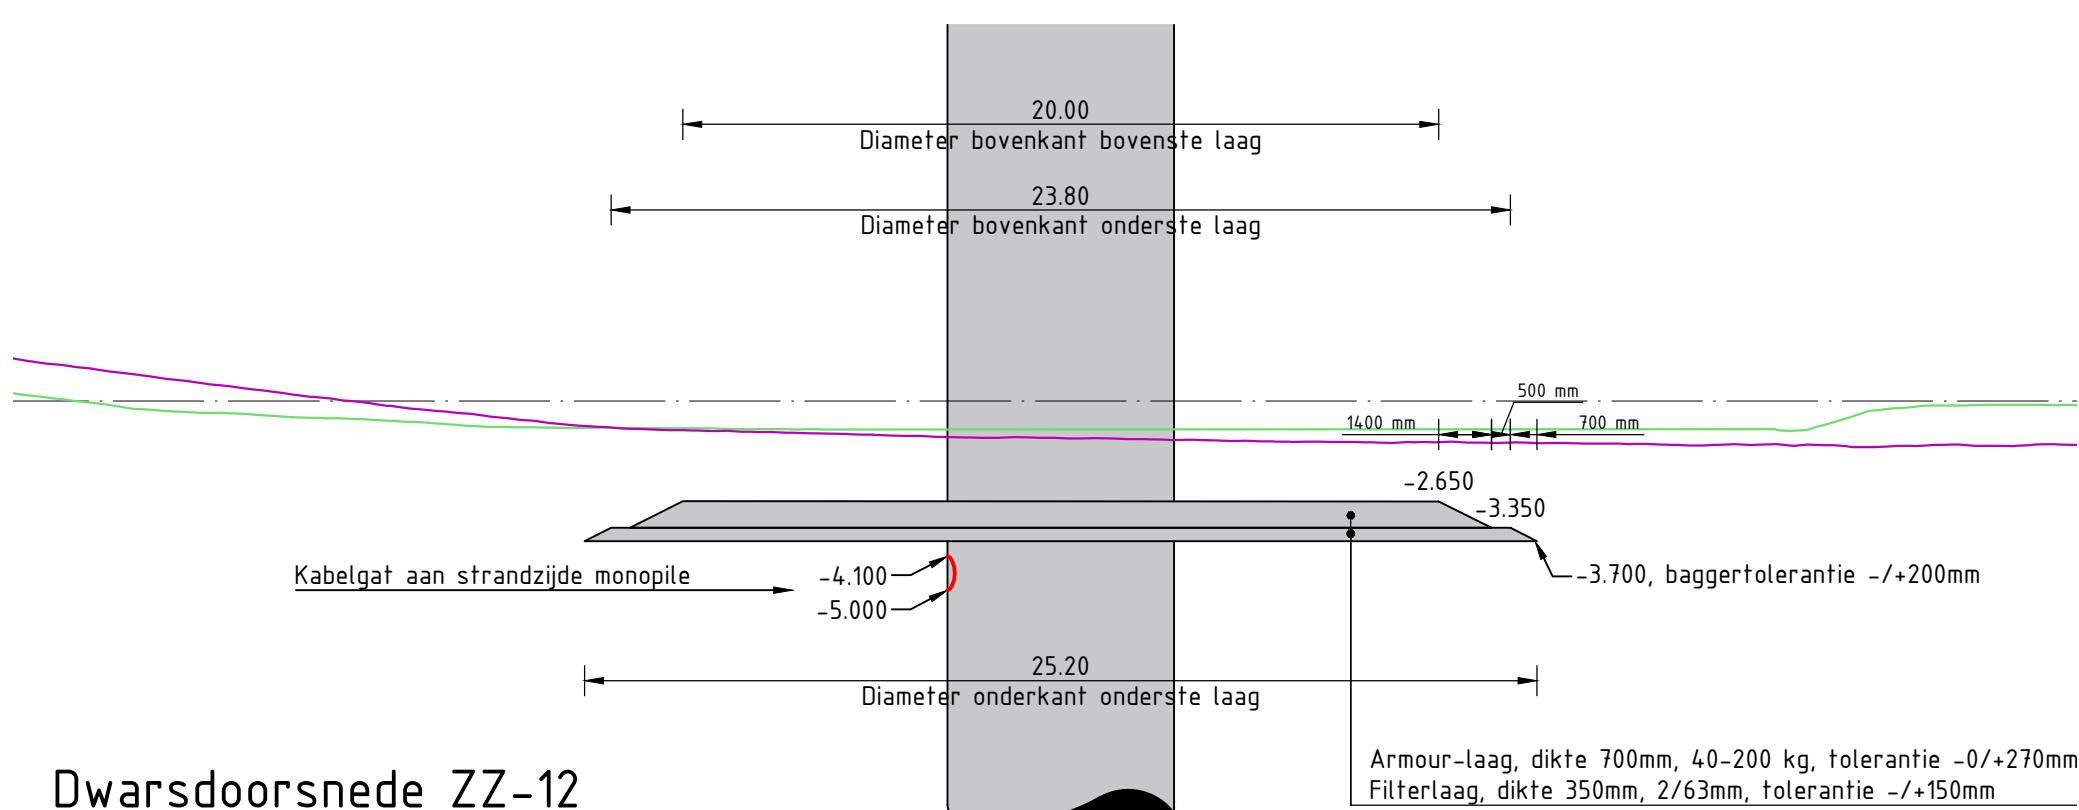

Dwarsdoorsnede ZZ-12

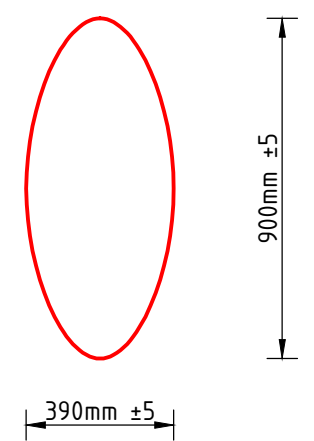

DETAIL KABELGAT
SCHAAL 1 : 20

Legenda

- - - - - +0.00m N.A.P.
- - - - - Bestaand maaienveld (nulmeting d.d. 07 t/m 09-03-2022)
- - - - - Bestaand maaienveld (inmeting d.d. 22-12-2021)
- - - - - Door PUMA voorgestelde zandsuppletie jan/feb 2022
- C Wijziging t.o.v. voorgaande revisie

Opmerkingen

- Maten in meters tenzij anders aangegeven
- Hoogtemaatvoering in meters t.o.v. NAP
- Hoeken aangegeven in graden
- Coördinaten in meters t.o.v. rijsdriehoekenstelsel

Opgesteld	Gecontroleerd	Vrijgegeven	QR-code
Project Windpark Maasvlakte 2			
Opdrachtgever Eneco			
Onderdeel Bodembescherming monopalen zachte zeewering, Dwarsdoorsneden			
Opsteller L. van Os	Controleur P. Hendriks	Datum 10-11-2022	Schaal 1:200
Projectnummer 210414	Revisie 01 van 01	Documentstatus AS BUILT	Revisie AB