


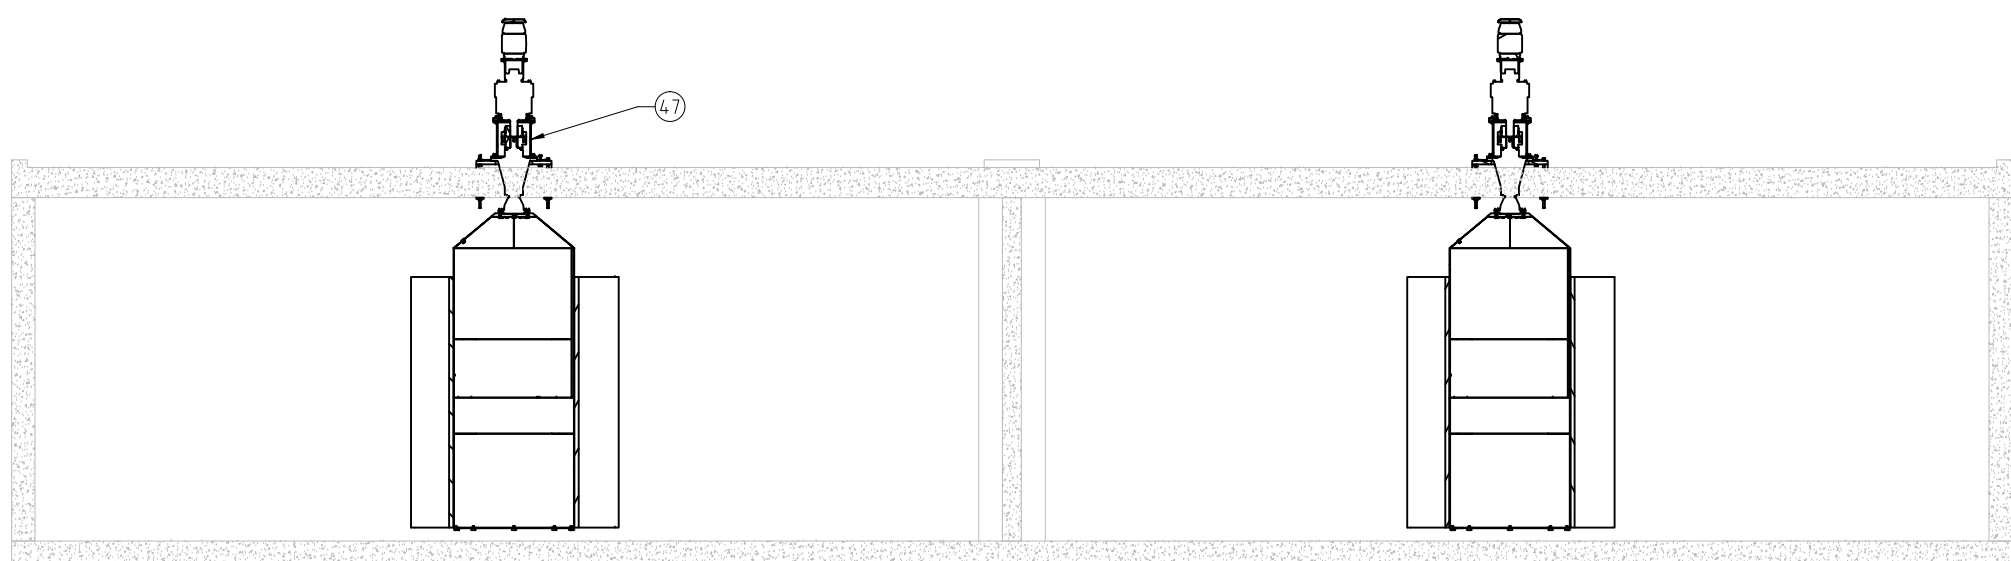


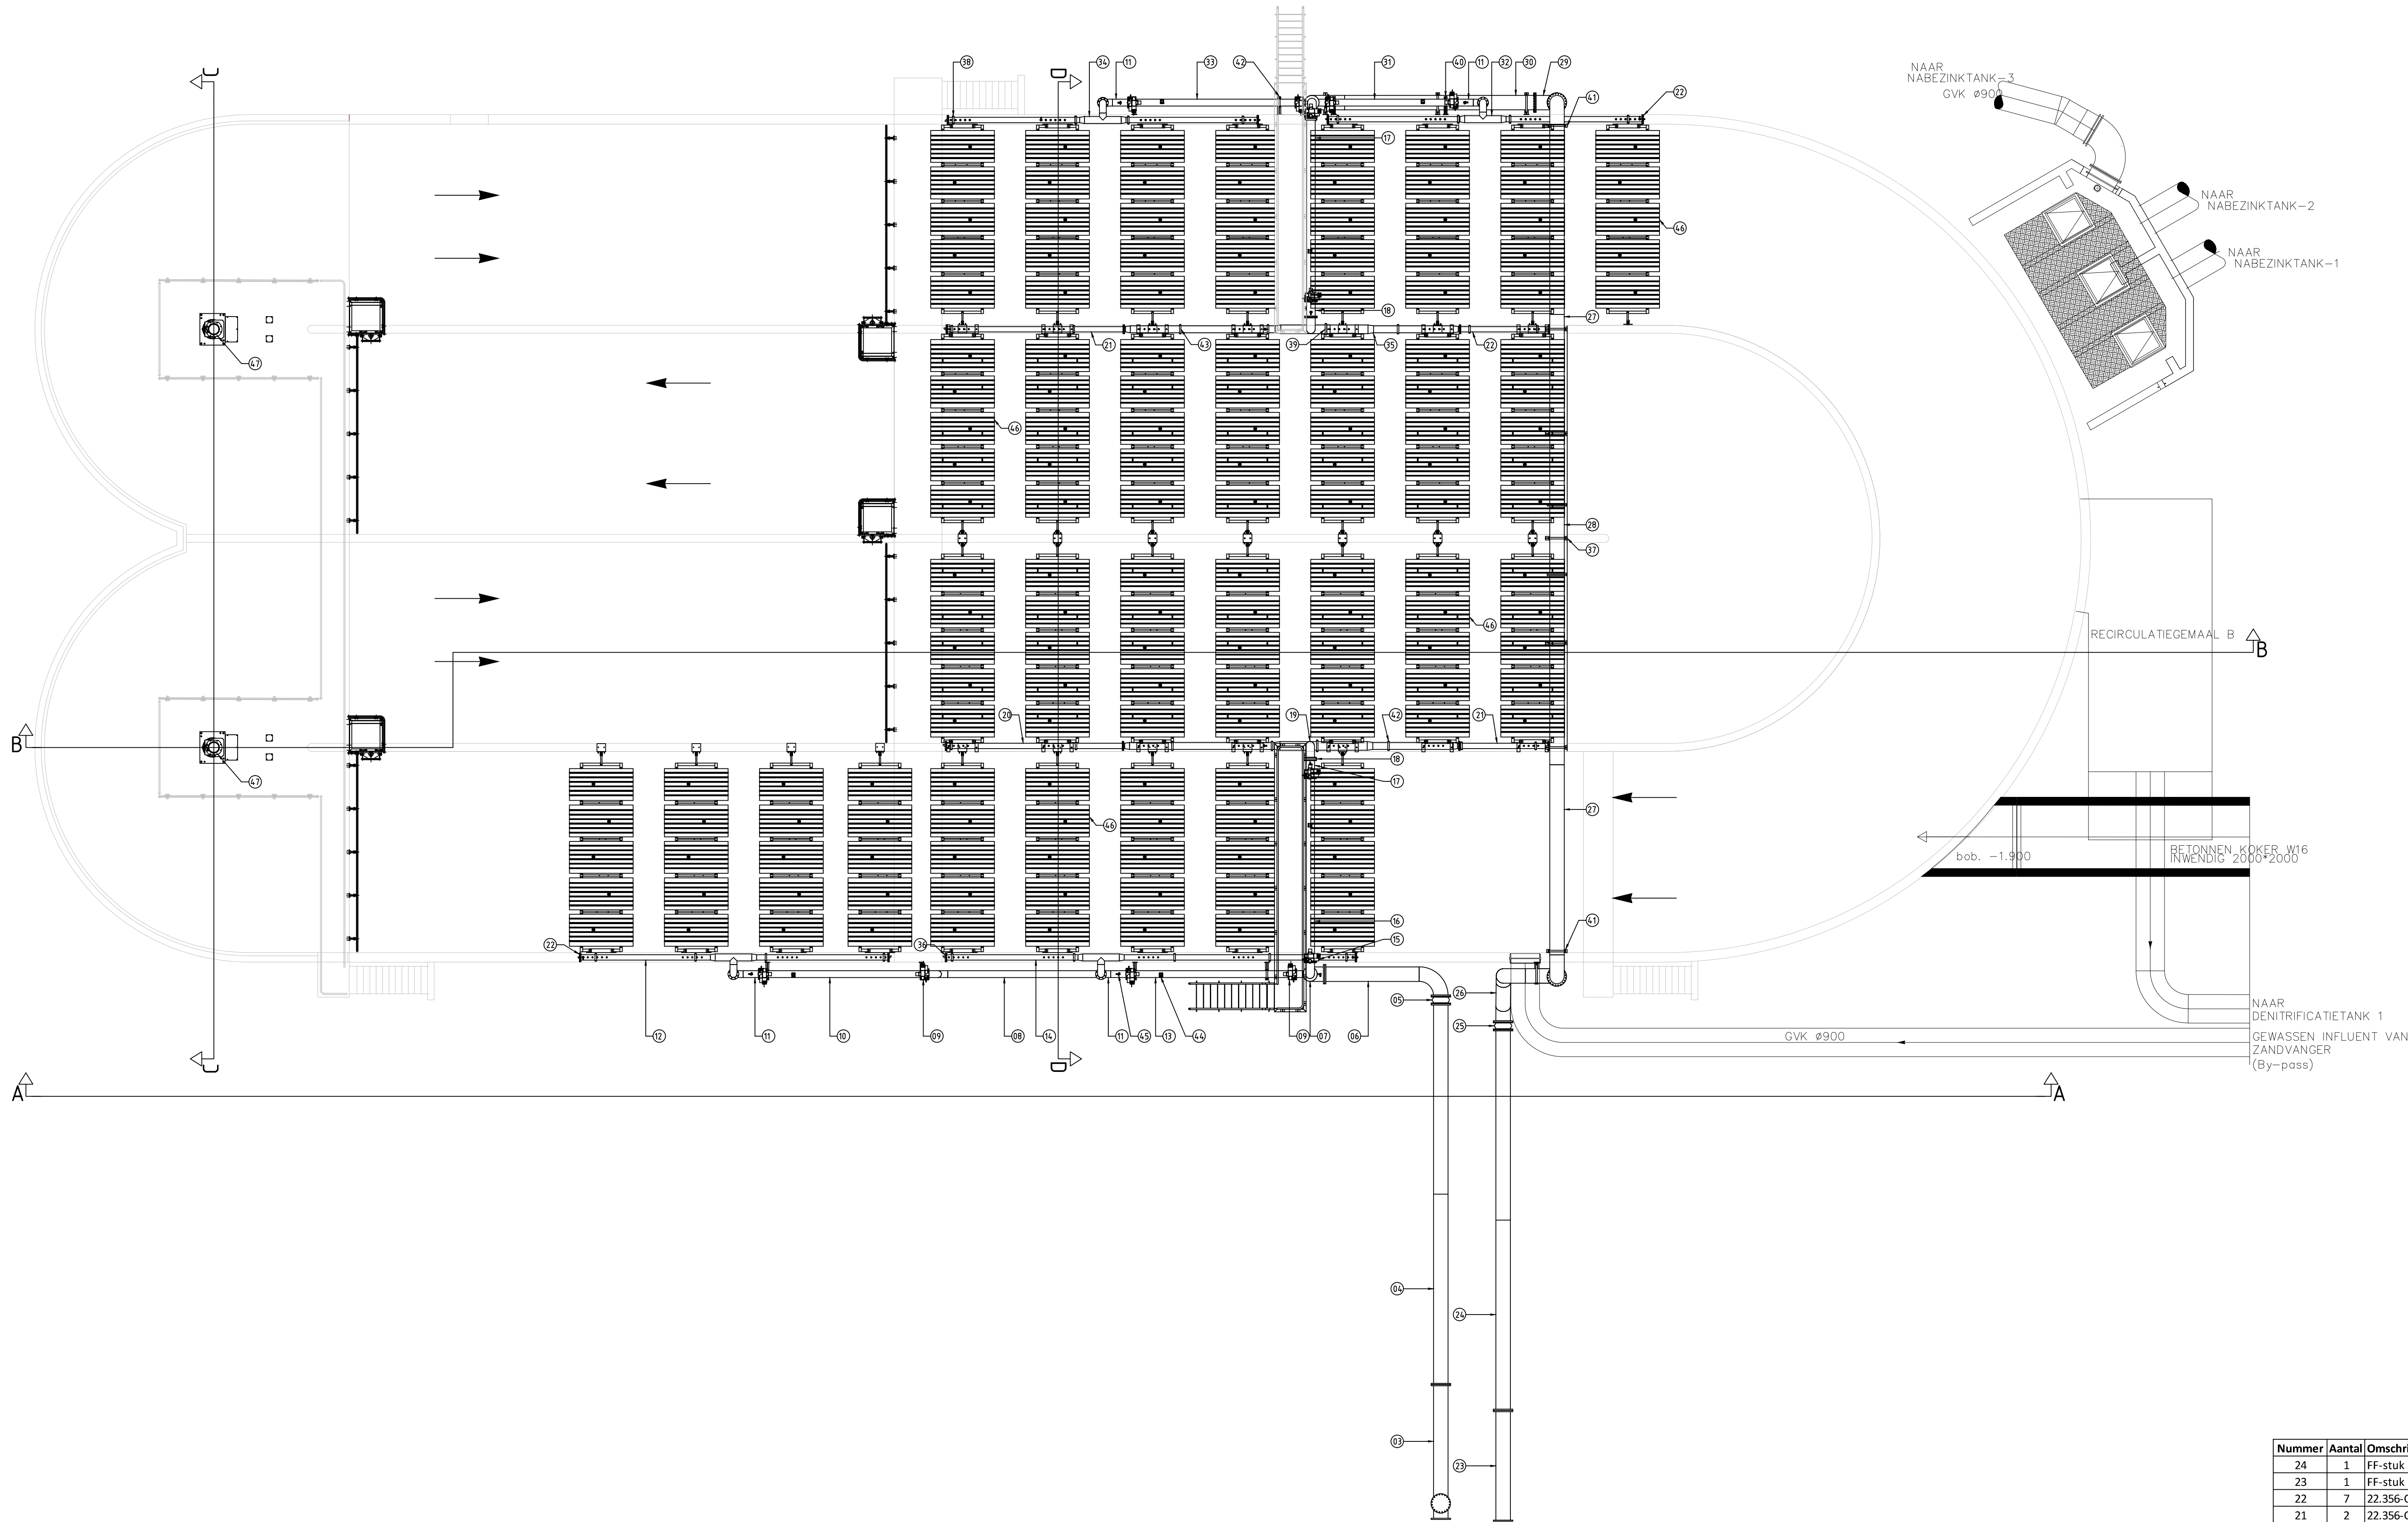


Doorsnede C-C
Schaal 1:100

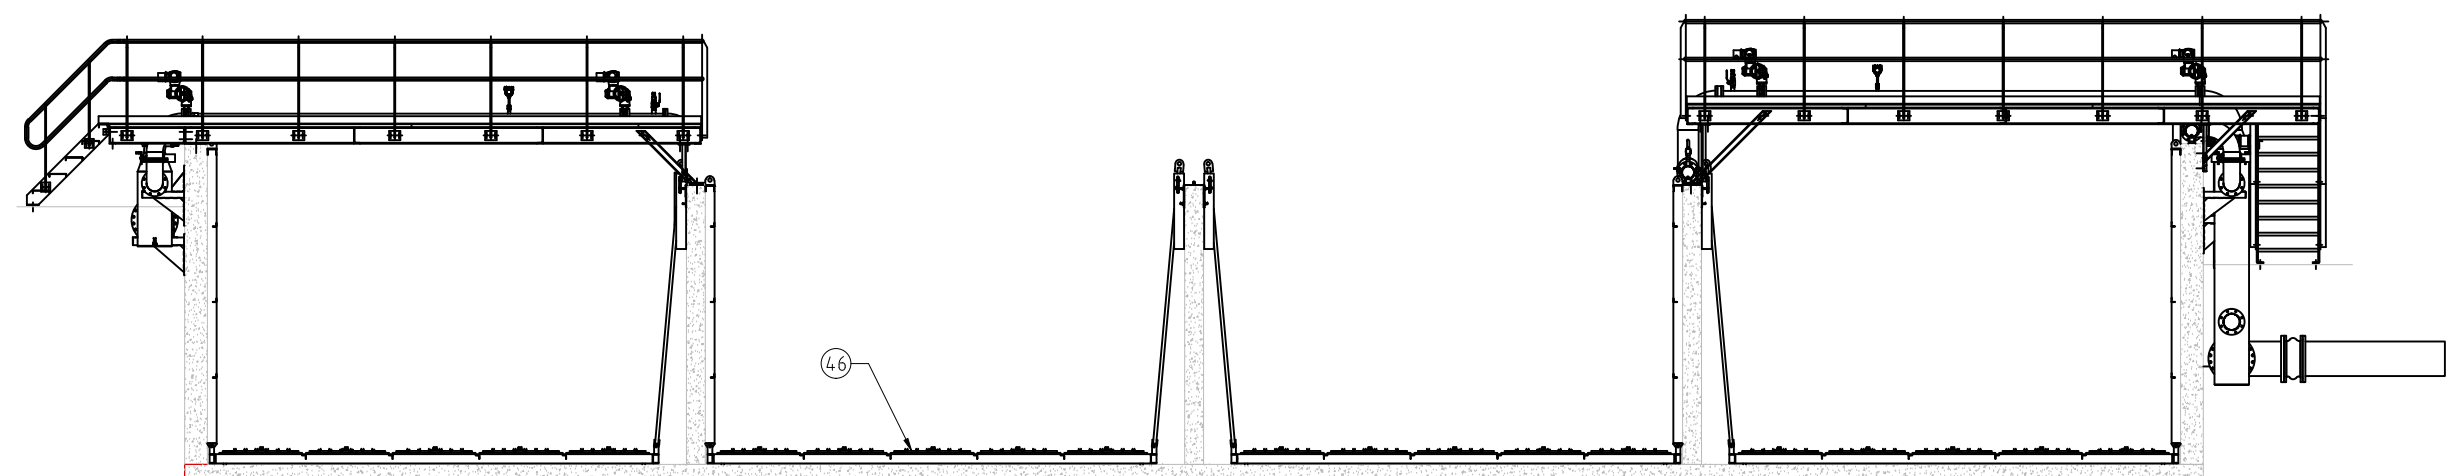

Doorsnede D-D
Schaal 1:100

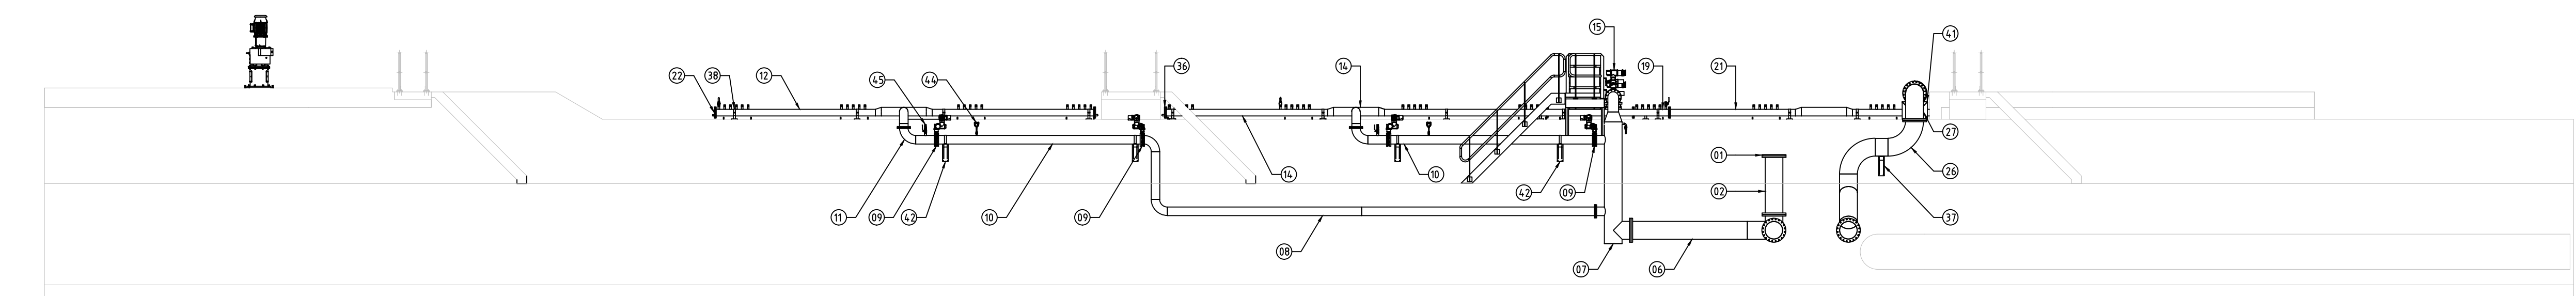

Doorsnede A-A
Schaal 1:100

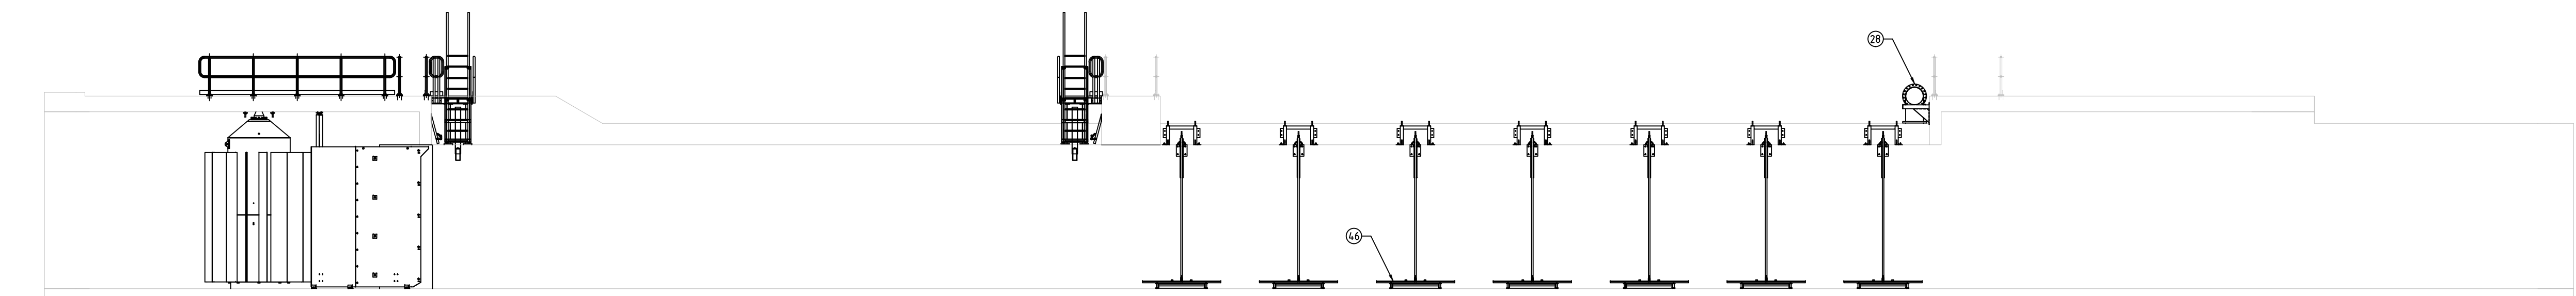

Doorsnede B-B
Schaal 1:100

Nummer	Aantal	Omschrijving	Materiaal	Opmerkingen
24	1	FF-stuk	RV5304 DN450	Bestaand gehandhaafd v.v. G2"
23	1	FF-stuk	RV5304 DN450	Bestaand gehandhaafd
22	7	22.356-C-35-ASBUILT	RV5304 DN150	Huko Metaal B.V.
21	2	22.356-C-22-ASBUILT	RV5304 DN200-150	Huko Metaal B.V.
20	1	22.356-C-21-ASBUILT	RV5304 DN200-150	Huko Metaal B.V.
19	1	22.356-C-19-ASBUILT	RV5304 DN250-200	Huko Metaal B.V.
18	5	22.356-C-18-ASBUILT	RV5304 DN250	Huko Metaal B.V.
17	2	22.356-C-16-ASBUILT	RV5304 DN250	Huko Metaal B.V.
16	2	22.356-C-15-ASBUILT	RV5304 DN250	Huko Metaal B.V.
15	4	Vlinderklep	Epoxxy gecoat gietijzer DN250	AVK type EVTIS
14	1	22.356-C-14-ASBUILT	RV5304 DN200-150	Huko Metaal B.V.
13	1	22.356-C-13-ASBUILT	RV5304 DN150	Huko Metaal B.V.
12	1	22.356-C-12-ASBUILT	RV5304 DN200-150	Huko Metaal B.V.
11	4	22.356-C-11-ASBUILT	RV5304 DN200	Huko Metaal B.V.
10	2	22.356-C-10-ASBUILT	RV5304 DN200	Huko Metaal B.V.
09	8	Vlinderklep	Epoxxy gecoat gietijzer DN200	AVK type EVTIS
08	1	22.356-C-8-ASBUILT	RV5304 DN200	Huko Metaal B.V.
07	1	22.356-C-7-ASBUILT	RV5304 DN450-250-200	Huko Metaal B.V.
06	1	22.356-C-6-ASBUILT	RV5304 DN450	Huko Metaal B.V.
05	1	Compensator	RV5304 DN450	Hanwel
04	1	22.356-C-4-ASBUILT	RV5304 DN450	Huko Metaal B.V.
03	1	22.356-C-3-ASBUILT	RV5304 DN450	Huko Metaal B.V.
02	1	22.356-C-2-ASBUILT	RV5304 DN450	Huko Metaal B.V.
01	1	22.356-C-1-ASBUILT	RV5304 DN450	Huko Metaal B.V.

Nummer	Aantal	Omschrijving	Materiaal	Opmerkingen
47	2	Alle bouten/moeren/pakkingen	RV5316/A4/EPDM	
46	31	Beluchtingselementen	RV5304/HDPE	Landustrie
45	6	Drukmeting	PTC31B-SW06_0 RV5304 G1/2"	Bosman Watermanagement
44	6	Debietmeting	VACOMASS AL100 RV5304 G3/4"	IFM
43	6	PS07 ASBUILT	RV5304 DN200	Binder
42	6	PS04 ASBUILT	RV5304 DN200	Huko Metaal B.V.
41	3	PS03 ASBUILT	RV5304 DN200	Huko Metaal B.V.
40	2	PS05 ASBUILT	RV5304 DN250	Huko Metaal B.V.
39	3	PS08 ASBUILT	RV5304 DN250	Huko Metaal B.V.
38	25	PS06 ASBUILT	RV5304 DN150	Huko Metaal B.V.
37	9	PS02 ASBUILT	RV5304 DN450	Huko Metaal B.V.
36	5	22.356-C-18-ASBUILT	RV5304 DN150	Huko Metaal B.V.
35	1	22.356-C-20-ASBUILT	RV5304 DN200	Huko Metaal B.V.
34	1	22.356-C-42-ASBUILT	RV5304 DN200	Huko Metaal B.V.
33	1	22.356-C-28-ASBUILT	RV5304 DN200	Huko Metaal B.V.
32	1	22.356-C-17-ASBUILT	RV5304 DN200	Huko Metaal B.V.
31	1	22.356-C-29-ASBUILT	RV5304 DN200	Huko Metaal B.V.
30	1	22.356-C-15-ASBUILT	RV5304 DN450-250-200	Huko Metaal B.V.
29	1	22.356-C-14-ASBUILT	RV5304 DN450	Huko Metaal B.V.
28	1	22.356-C-32-ASBUILT	RV5304 DN450	Huko Metaal B.V.
27	2	22.356-C-30-ASBUILT	RV5304 DN450	Huko Metaal B.V.
26	1	22.356-C-05-ASBUILT	RV5304 DN450	Huko Metaal B.V.
25	1	Compensator	RV5304 DN450	Bestaand gehandhaafd

AS BUILT
Versie: 1.0
Datum: 30-10-2023



Poldermolen 2
Postbus 550,
3990 GJ Houten
Tel: (030) 634 57 00
Fax (030) 634 59 99

Onderdeel: RWZI Woerden

As Buit tekening
Beluchtingstank

Get. Acc. Schaal.
Par. TR BJ 1 : 100

d.d. 06-10-2023 06-10-2023

Met bladen : blad 1
Ext tekno: 2022-021-008

Projectnr: 660781
Besteknr: 01M09831

Formaat: A0
Tek nr: Z660/M0160