



XY COÖRDINATEN:  
A. 133757.9, 448873  
P1. 133762.3, 448871.6  
P2. 133767.3, 448868.7  
P3. 133772.4, 448866  
P4. 133776.4, 448864.1  
P5. 133779.1, 448862.6  
B. 133789.9, 448857.5

## BOVENAANZICHT, SCHAAL 1:200


g

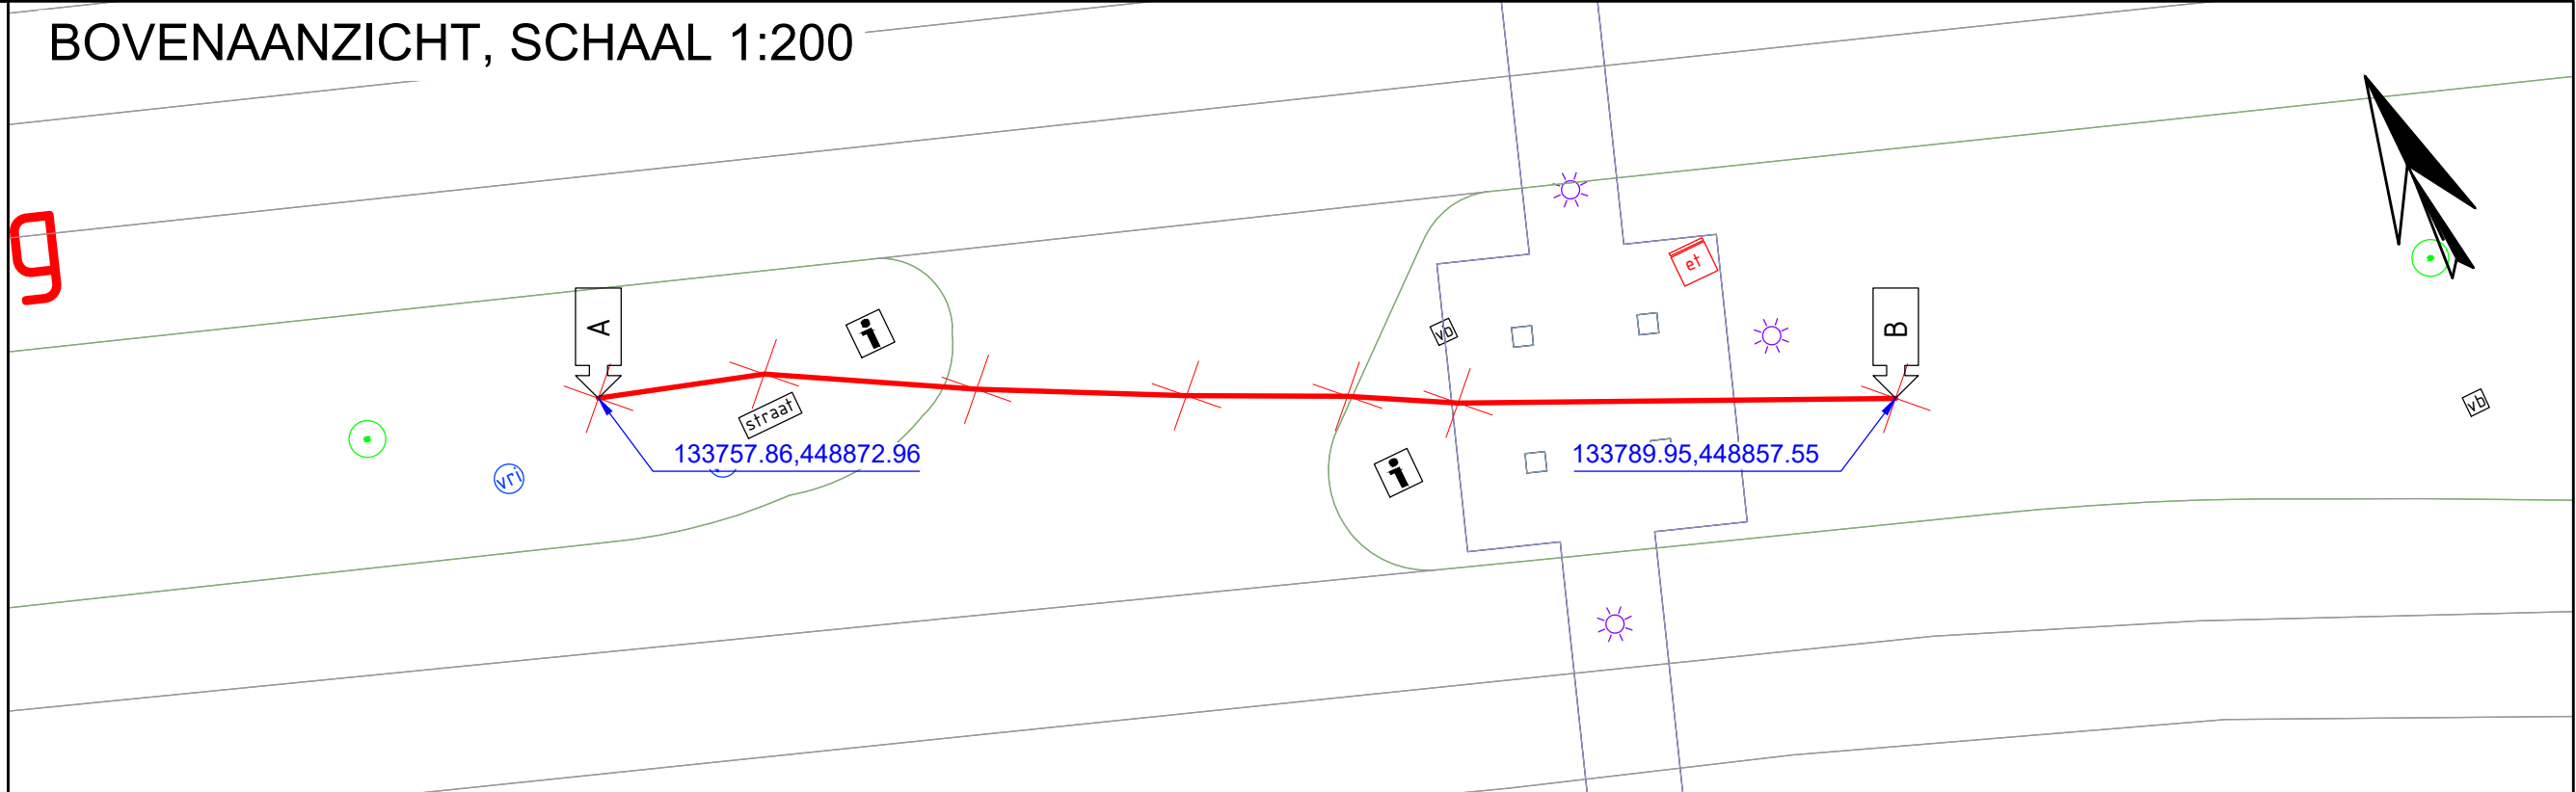

## LENGTEPROFIEL, SCHAAL 1:200

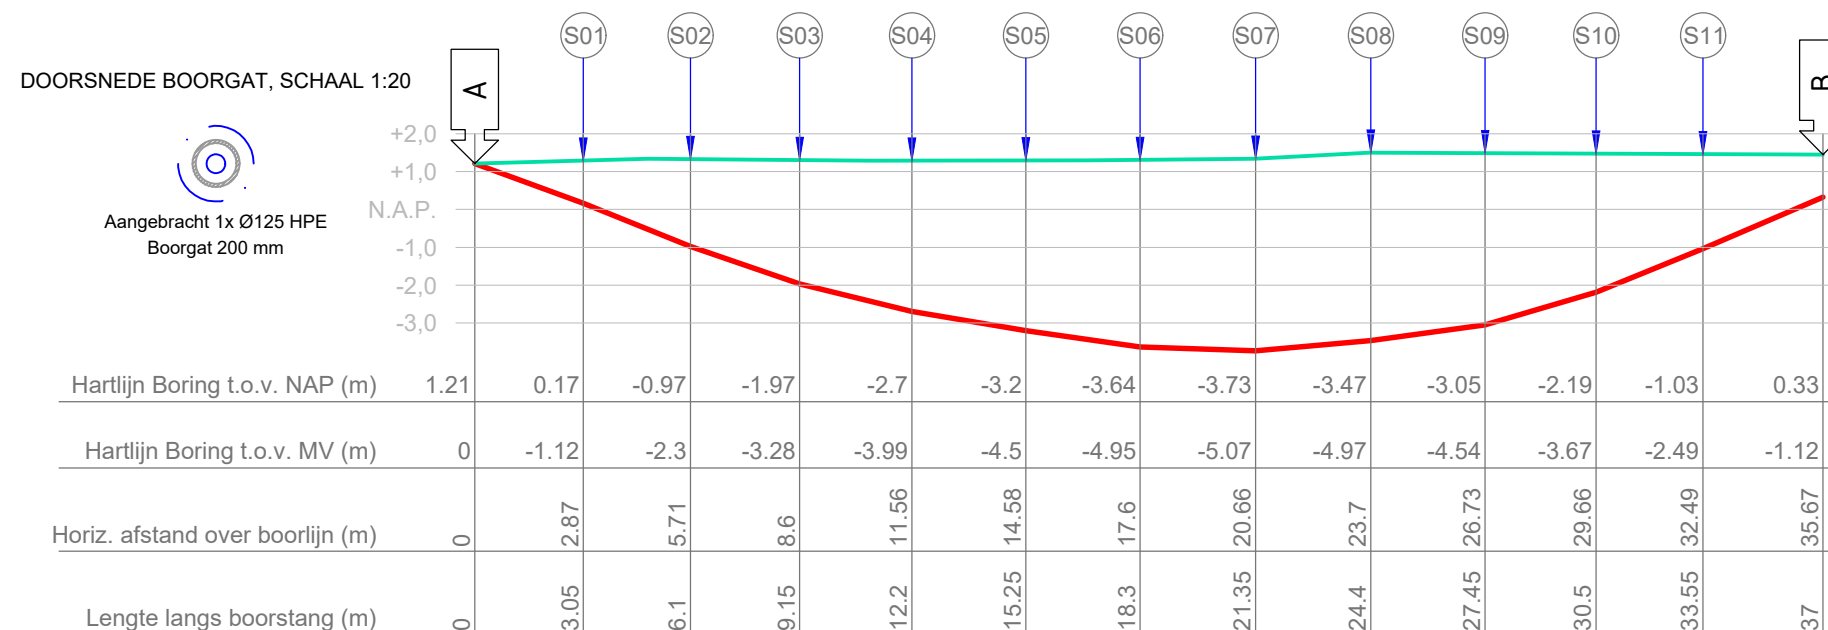

## SITUATIE, SCHAAL 1:2000

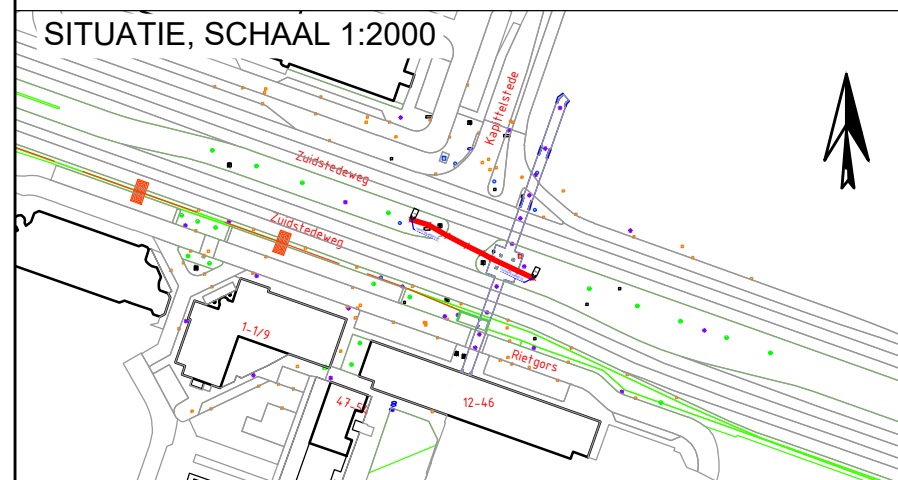

### OPMERKINGEN

Boorprofiel is bepaald op basis van meetgegevens van een walk-over meetsysteem en helling-instellingen van de boormachine tijdens de pilotboring. Gegevens kunnen door storende elementen afwijken van de werkelijkheid. Voorbeelden hiervan kunnen zijn: damwanden, betonijzer, rails, bodemsituatie etc.  
Maaiveld is op basis van een beperkt aantal GPS metingen en moet worden aangemerkt als indicatief.

GestuurdeBoringTekening.nl



PROJECT: Nieuwegein, Zuidstedeweg

1x Ø125 HPE

Geboorde lengte 37 m

ONDERWERP: Gestuurde boring

IN OPDRACHT VAN:

Dynniq Nederland B.V.

-

Bijldorp-West 19  
2992 LC Barendrecht

PROJ.NR. : 3D22R399

GETEKEND: M. Luijben

AKKOORD : M.Visser

DATUM : 11 mei 2022

SCHAAL : 1:200

FORMAAT : A3

STATUS:

As-Built

TEKENING NR.:

3D22R399-01

REV.

0