


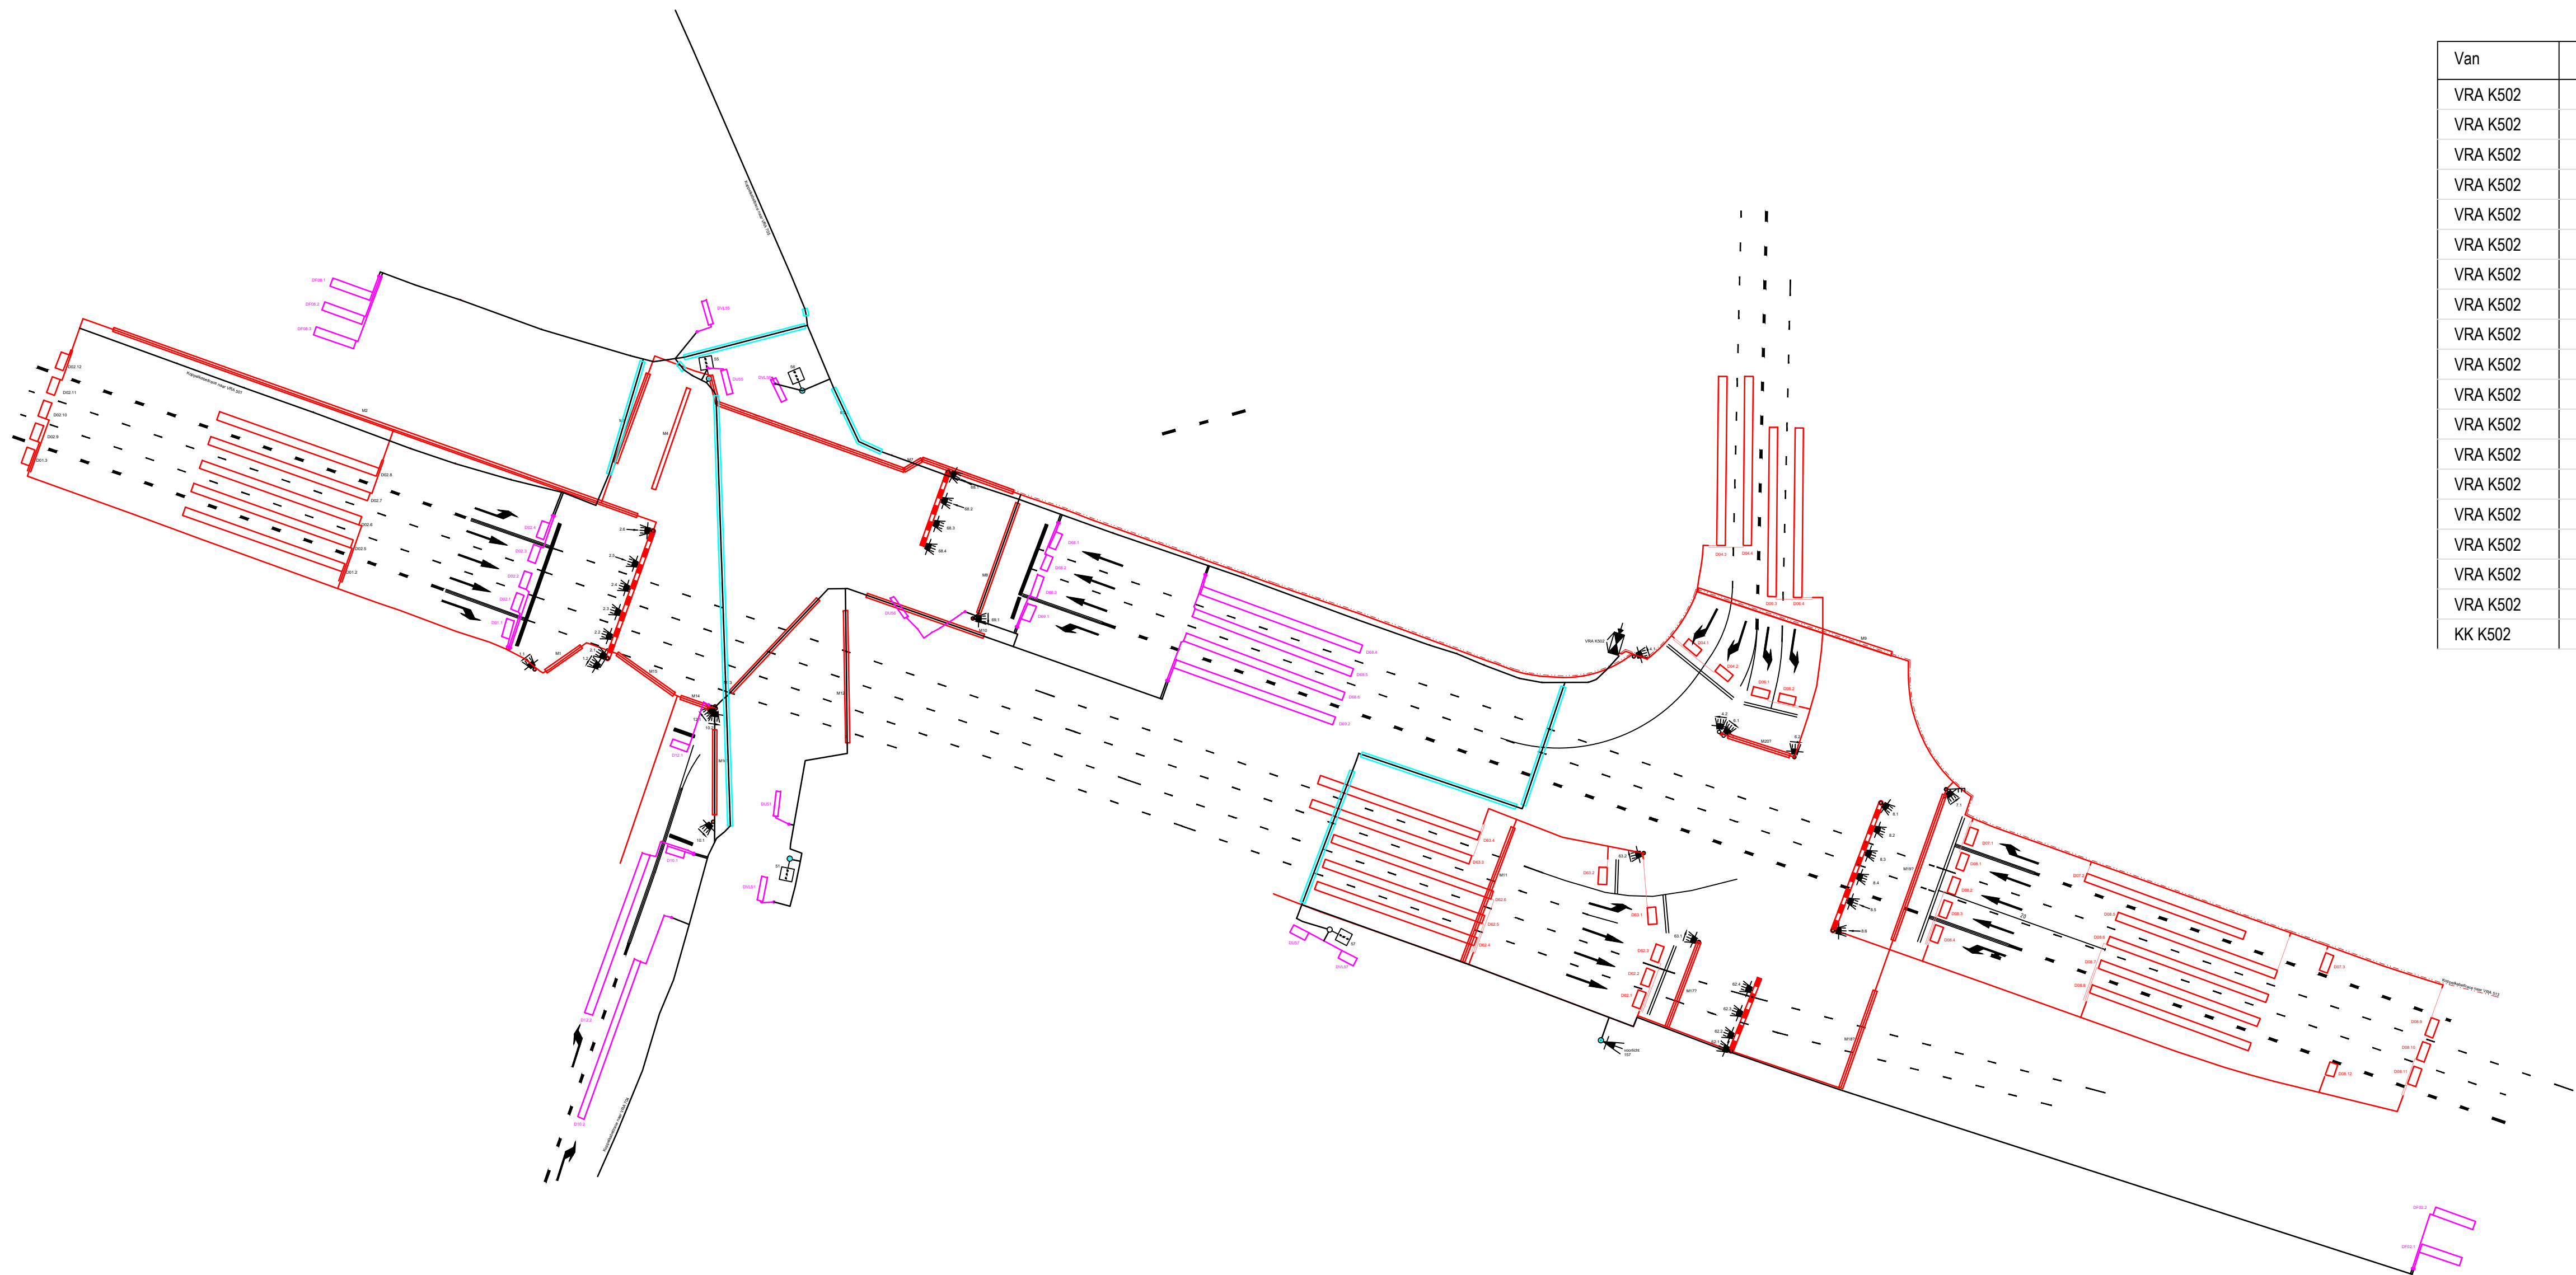

Van	Naar	Doorsnede
VRA K502	DF08.1	UXL 2x1.5
VRA K502	DF08.2	UXL 2x1.5
VRA K502	DF08.3	UXL 2x1.5
VRA K502	Lnt 51	EO-YmeKaszh 4x1.5
VRA K502	DU 51	UXL 2x1.5
VRA K502	DVL 51	UXL 2x1.5
VRA K502	Lnt 55	EO-YmeKaszh 4x1.5
VRA K502	DU 55	UXL 2x1.5
VRA K502	DVL 55	UXL 2x1.5
VRA K502	Lnt 56	EO-YmeKaszh 4x1.5
VRA K502	DU 56	UXL 2x1.5
VRA K502	DVL 56	UXL 2x1.5
VRA K502	Lnt 57	EO-YmeKaszh 4x1.5
VRA K502	DU 57	UXL 2x1.5
VRA K502	DVL 57	UXL 2x1.5
VRA K502	Voorlicht 157	EO-YmeKaszh 4x1.5
VRA K502	DF 02.1	UXL 2x1.5
VRA K502	DF 02.2	UXL 2x1.5
KK K502	KK K704	15x4x0.8

- LEGENDA
- AUTOMAT MET POLITEPNEEL (NIEUW)
 - WAT (BESTAAND)
 - 3 LICHTS LED-LAMPEN 30CM (AUTO) MET ACHTERGRONDSCHILD
 - 3 LICHTS LED-LAMPEN 30CM (AUTO) MET ACHTERGRONDSCHILD EN SABELDOEL
 - NEEDDOOS TRAM
 - VOORLICHT TRAM 1-LICHTS, 20CM MET V-SYMBOL (NIEUW)
 - UTILEGGER (BESTAAND)
 - PORTAAL (BESTAAND)
 - DETECTIELUIS (BESTAAND)
 - DETECTIELUIS (NIEUW)
 - MANTELBUIS (BESTAAND)
 - MANTELBUIS (NIEUW DOOR SPORGANNEMER)
 - KABELTRACE (NIEUW)
 - KOPPELKABEL (NIEUW)
 - KOPPELKABEL (BESTAAND)
 - KABELTRACE (BESTAAND)
 - UTILALPER
 - UTILALPER (BESTAAND)
 - SYSTEEMGRENZ OVER-/SPORRECONSTRUCTIE

GEMEENTE NIEUWEGEIN		REVISIETEKENING		SCHAAL : 1:500
KRUISPUNT 502		VERKEERSREGELINSTALLATIE		GETEKEND : 13-5-2022 AG
NIEUWEGEIN				FORMAAT : A1
				BLAD - VAN -
		Dylnniq Visseringweg 23 1112 AS Diemen		PROJECTNUMMER
				-
GEWIJZIGD		TEKENING NR.		XP-502