



Van	Naar	Doorsnede
Automaat	Lnf 7.1+84	V0-YMvKas 8x1,5
Automaat	Lnf 7.2+8.1+8.2	E0-YMvKas 12x1,5
Automaat	Lus D07.1	UXL 2x1,5
Automaat	Lus D07.2	UXL 2x1,5
Automaat	Lnf 8.3+9.1+49	E0-YMvKas 12x1,5
Automaat	Lus D08.1	V0-YMvKas 2x1,5
Automaat	Lus D08.2	UXL 2x1,5
Automaat	Lus D08.3	V0-YMvKas 2x1,5
Automaat	Lus D08.4	V0-YMvKas 2x1,5
Automaat	Lus D08.5	UXL 2x1,5
Automaat	Lus D08.6	V0-YMvKas 2x1,5
Automaat	Lus D08.7	V0-YMvKas 2x1,5
Automaat	Lus D08.8	V0-YMvKas 2x1,5
Automaat	Lus D08.9	V0-YMvKas 2x1,5
Automaat	Lus DSU8	UXL 4x1,5
Automaat	Lus D09.1	V0-YMvKas 2x1,5
Automaat	Lus D09.2	V0-YMvKas 2x1,5
Automaat	Lus D09.3	V0-YMvKas 2x1,5
Automaat	Lnf 22+82	V0-YMvKas 8x1,5
Automaat	DRK 22	V0-YMvKas 2x1,5
Automaat	Lus DSU49	BESTAANDE KABEL
Automaat	Lus D49.1	V0-YMvKas 2x1,5
Automaat	Lus D49.2	V0-YMvKas 2x1,5
Automaat	DRK 81	V0-YMvKas 2x1,5
Automaat	DRK 82	V0-YMvKas 2x1,5
Automaat	DRK 83	V0-YMvKas 2x1,5
Automaat	DRK 84	V0-YMvKas 2x1,5
Automaat	Lus S102.1	BESTAANDE KABEL
Automaat	Lus S102.2	BESTAANDE KABEL
Automaat	Lus S102.3	UXL 4x1,5

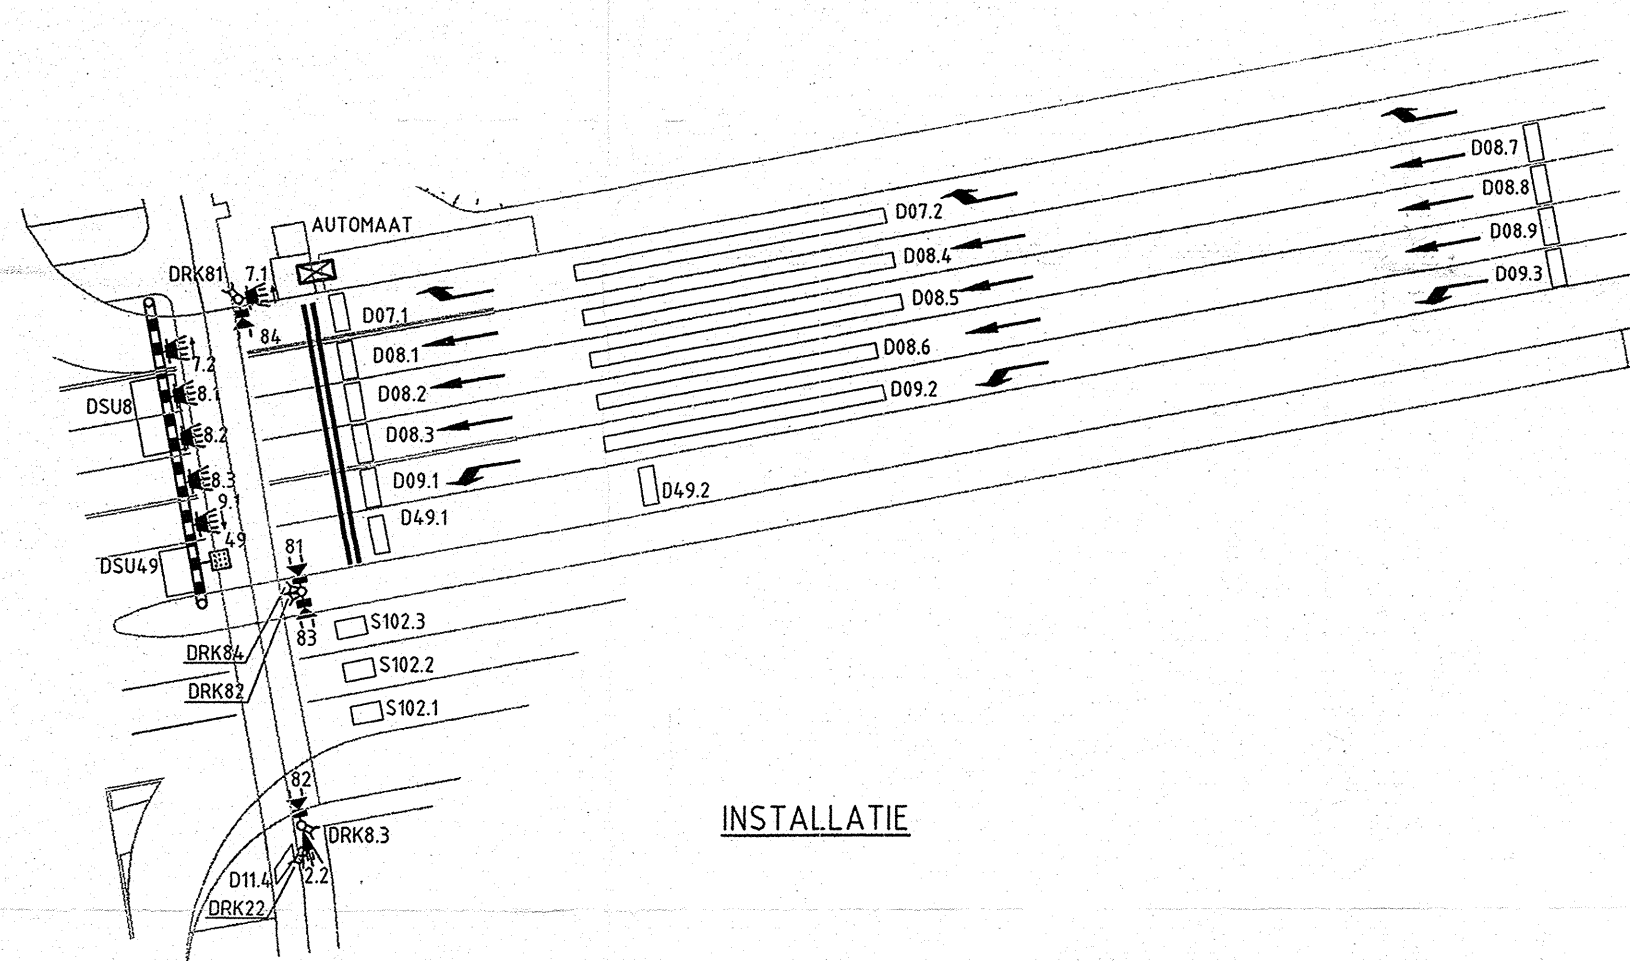

INSTALLATIE

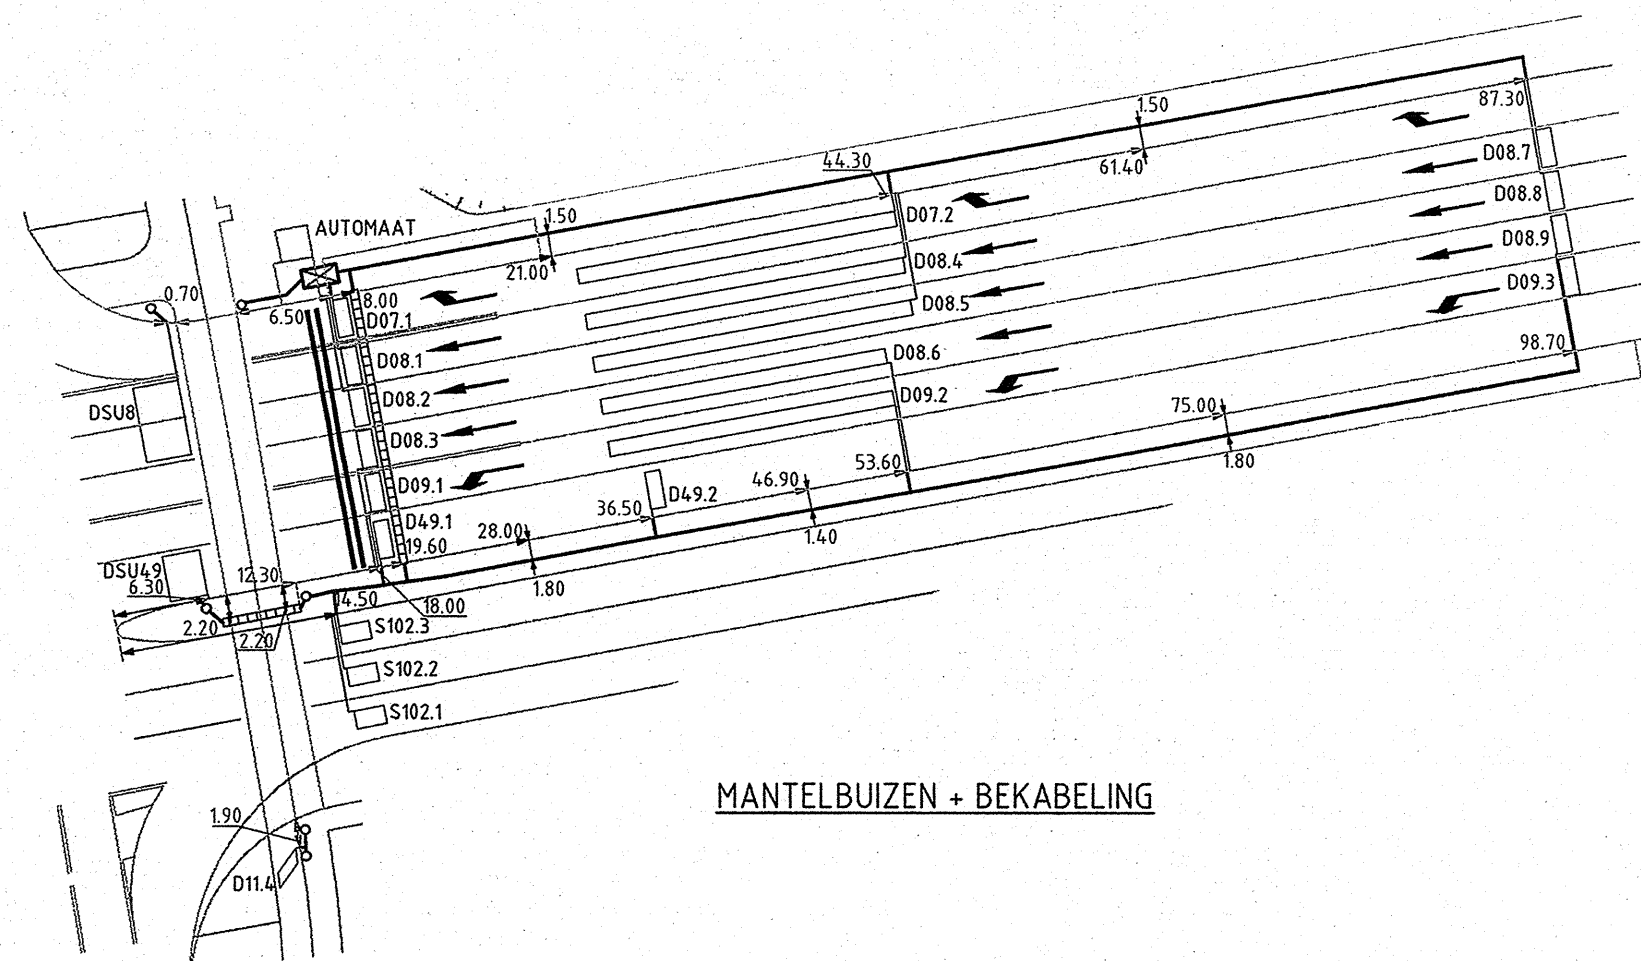

MANTELBUIZEN + BEKABELING

SYMBOOL	VERKLARING
	AUTOMAAT (AUT)
	SEKTIEKAST (SK)
	OV-KAST
	VOORWAARSCHUWINGSSEIN (VWS)
	2 LICHTS LANTAARN 20CM TYPE "MAASTRICHT"
	2 LICHTS LANTAARN 20CM
	1 LICHTS LANTAARN 20CM (EVT KNIPPER)
	3 LICHTS LANTAARN 20CM
	1 LICHTS LANTAARN 30CM (EVT KNIPPER)
	2 LICHTS LANTAARN 30CM (EVT KNIPPER)
	3 LICHTS LANTAARN 30CM
	3 LICHTS LANTAARN 8CM (SEC)
	BUSLANTAARN (9-00G)
	PUTSARMATUUR
	SCHEMERSCHAKELAAR
	DRUKKNOP (DRK)
	DRUKKNOP (DRK) + WAIT-SIGNAAL TYPE "ERICSSON"
	BEL
	RADAR (RD)
	ROODLICHTCAMERA (RLC)
	UITLEGGER
	PORTAAL
	MANTELBUIJS
	DETECTIELUS

DETECTIELUSSEN									
AUTO-LUSSEN	FIETS-LUSSEN		AFMETING VAN LUS IN METERS	AANTAL WINDINGEN VAN LUS	WIJZE VAN SCHAKELEN PARALLEL	AANDUIDING DETEKTORKAST EN AANSL.NR. IN AUTOMAAT	OPMERKING		
	KLINKER	ASFALT							
D07.1			1x2,5	5					1.00
D07.2			21,50x1	2					39
D08.1			1x2,5	5					1.00
D08.2			1x2,5	5					1.00
D08.3			1x2,5	5					1.00
D08.4			21,50x1	2					1.00
D08.5			21,50x1	2					39
D08.6			19,50x1	2					37
D08.7			1x2,5	5					82
D08.8			1x2,5	5					82
D08.9			1x2,5	5					82
D09.1			1x2,5	5					1.00
D09.2			19,50x1	2					37
D09.3			1x2	5					82
D11.1			2x1	5					75
D11.2			2x1	5					375
D11.3			2x1	5					375
D11.4			1x2	5					1.00
D49.1			1x2,5	5					1.00
D49.2			1x2,5	5					19.50
DSU8			3x5	5					-11
DSU49			2,5x3	5					-11

CODE DETEKTOR	:
MATERIAAL VAN LUS NAAR DETEKTOR	: ZIE KABELLIJST
MATERIAAL LUSSEN	: XLPE/XLPE 1,5mm+4mm t.b.v. VETAG(x 8-VORM)

TER CONTROLE

04 AUG 2009

50/22516-001

OPMERKING DEZE TEKENING IS EEN WIJZIGING OP TEKENING 83.7.162 VAN VTN
REST INSTALLATIE ONBEKEND

Vialis Verkeer & Mobiliteit bv		
KRUISPUNT: WIJKERSLOOTWEG/ BUIZERDLAAN/ BATAUWEG NIEUWEGEIN	Revisietekening (Ged.) Verkeersregelininstallatie K108	SCHAAL : 1:500 GETEKEND : 03-08-09 HD FORMAAT : A2 BLAD 1 VAN 1
		TEKENING NUMMER R18-2008/040 BLAD NR. 1
IMTECH INFRA B.V. B.U. Imtech Infra Nederland Postbus 725 3800 AS Amersfoort T (033) 450 22 11 F (033) 455 98 12		