


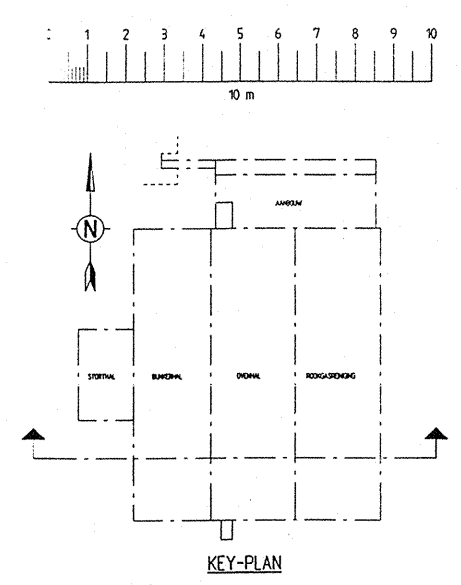

Rev: E Distributie : SNB, HAS, EGN, TBO, TNL, STP, HCL, NED
Datum : 19-12-97
Document ter : informatie
centrale
opmerkingen
geïndiceerd
Document voor : definitieve voortoply gebruik

OPMERKINGEN		BIJBEHORENDE TEKENINGEN		BIJBEHORENDE TEKENINGEN		BIJBEHORENDE TEKENINGEN		WIJZIGINGEN					
		TEKENING NR.	OFSCHRIFTING	TEKENING NR.	OFSCHRIFTING	TEKENING NR.	OFSCHRIFTING	WJZ.	DATUM	OFSCHRIFTING	GET.	LOC.	SEL.
1 ALLE MATEN IN MILLIMETERS 2 PELMATEN IN METERS, T.O.V. PEL PEL = 0000 = HOOGSTE PUNT BEG. GRONDVLINDER + 340m NAP		0 00000 00000 - S C2 7 21 011	PLATTEGROND Kelder OP +4.000	0 00000 00000 - S C3 7 21 020	PLATTEGROND 3e VERDEPPING OP +13.200	△	11/08/95	EERSTE UITGAVE		MLN	PLZ	LVS	
		0 00000 00000 - S C0 7 21 012	PLATTEGROND BEGANE GROND OP PEL EN +1000	0 00000 00000 - S C3 7 21 021	PLATTEGROND 4e VERDEPPING OP +17.400	△	02/10/95	EINDE BASIC ENG. FASE 2, VRIJGAVE T.B.V. DETAIL ENG.		LEV	PLZ	LVS	
		0 00000 00000 - S C2 7 21 013	PLATTEGROND OP +10.000 T.B.V. KRAANBAANLIGGER	0 00000 00000 - S C3 7 21 022	PLATTEGRONDEN DAK OP +23.200 EN +26.400	△	19/06/96	DIVERSE AANPASSINGEN.		MDI	PLZ	LVS	
		0 00000 00000 - S C1 7 21 014	PLATTEGROND DAK OP +11.400	0 00000 00000 - S C0 7 21 061	PRINCIPE DETAILS	△	07/10/96	DEFINITIEVE UITGAVE		THA	PLZ	LVS	
		0 00000 00000 - S C2 7 21 015	PLATTEGROND DAK OP +13.200	0 00000 00000 - S C0 7 21 062	PRINCIPE DETAILS	△	14/11/97	AS BUILT		LEJJ			
		0 00000 00000 - S C0 7 21 016	PLATTEGROND BEGANE GROND			△							
		0 00000 00000 - S C0 7 21 017	PLATTEGROND 1e VERDEPPING OP +4.800			△							
		0 00000 00000 - S C0 7 21 018	PLATTEGROND 2e VERDEPPING EN DAK OP +9.000			△							

STARK®

Stark Project

Thyssen

Thyssen

Haymans

Haymans

CONSORTIUM SVI NOORD-BRABANT

OPDRACHTGEVER:


.....

SNB


NV Sluwerwerken Noord-Brabant

TITEL:SLUWERWERKINGSGEBOUW
DWARSDOORSNEDEN G

SCHAAL	GET.	DATUM	PROJ. NR.	TEKENING NUMMER
1:100	MLN	12/05/95	2024	0 00000 : 00000 - S : C0 7 21 036 -

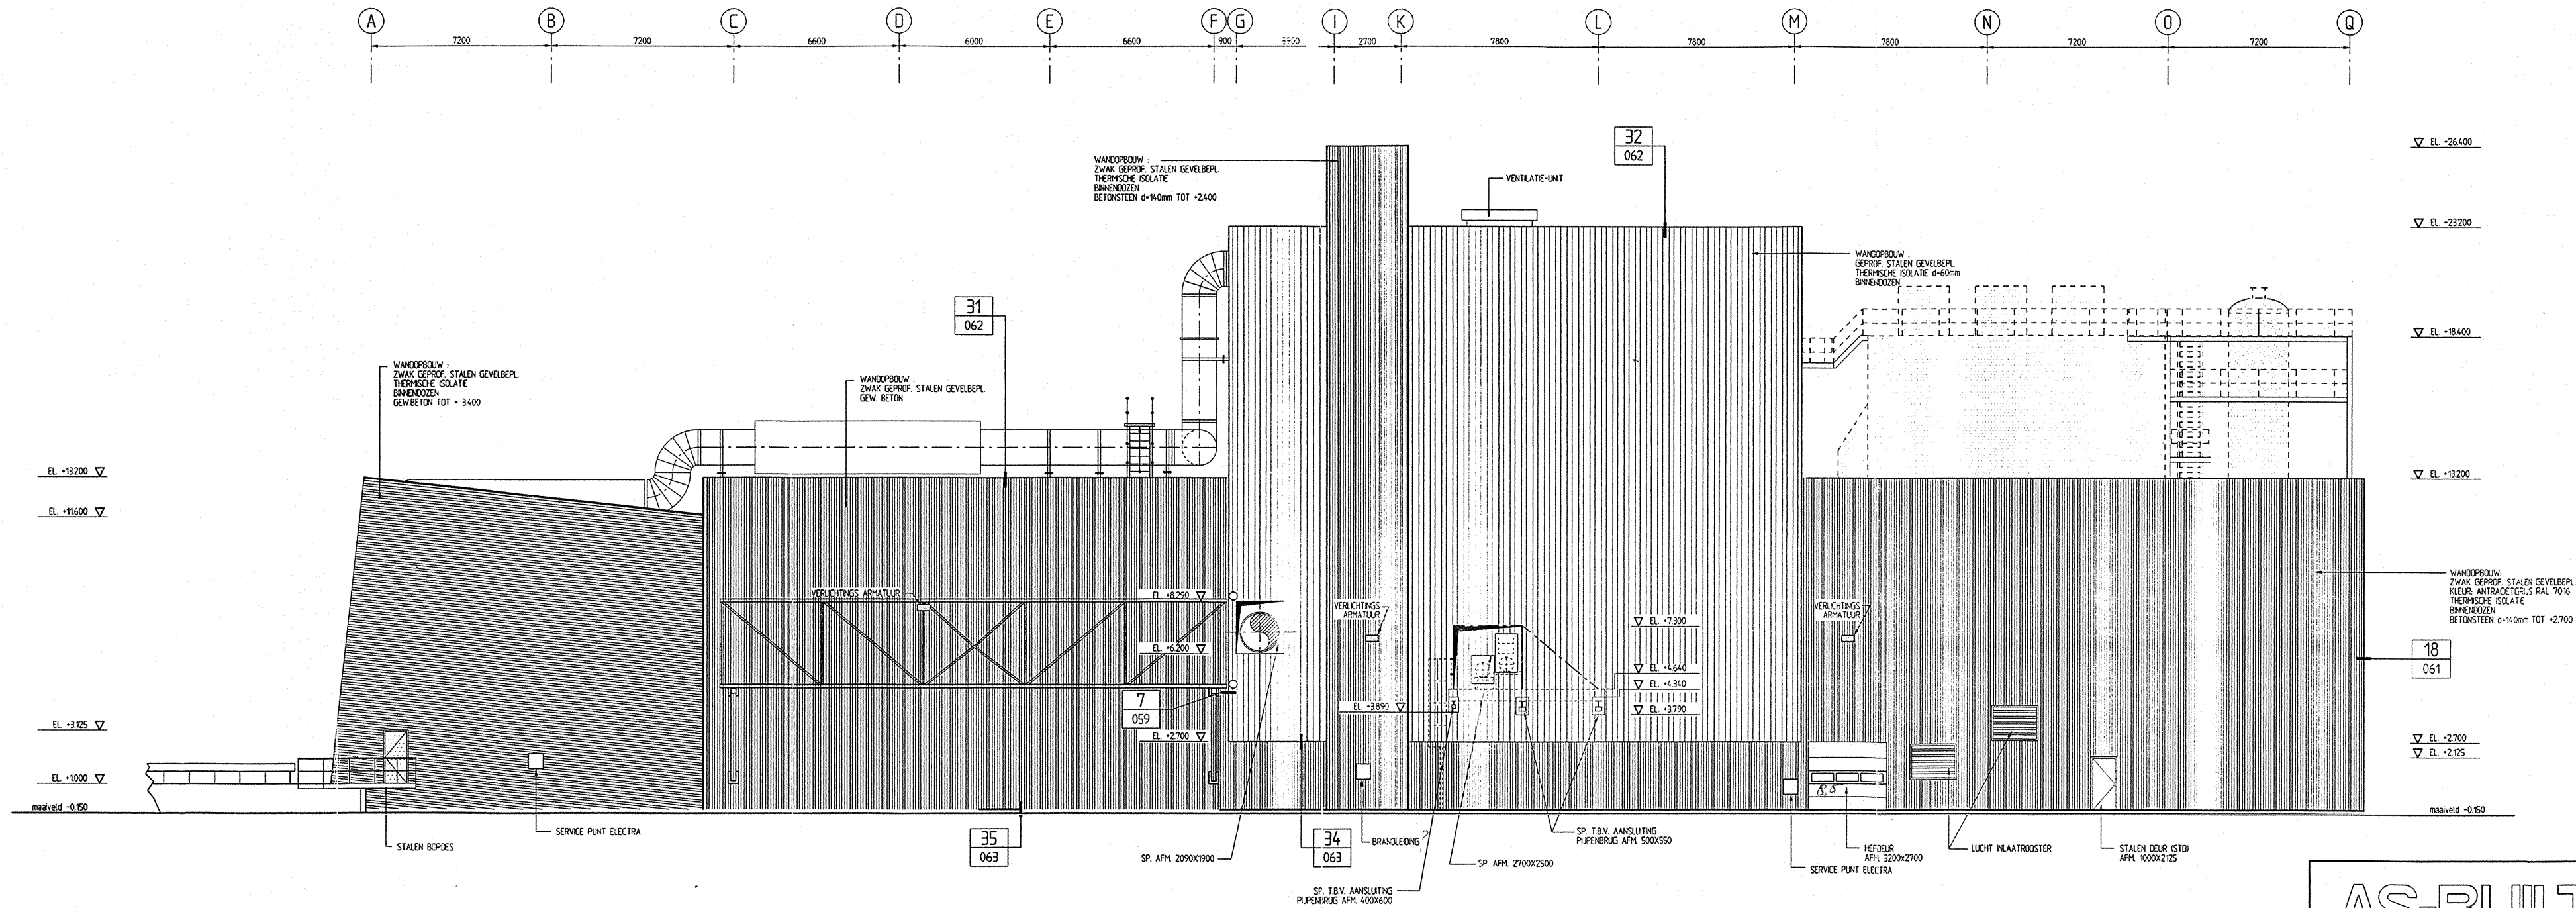

AS-BUILT

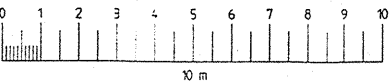

Rev: F	Distributie	: SNB, HAS, EGH, TBO, TNL, STP, HEI, NED
	Datum	: 14-12-97
	Document ter	: informatie
		: controle
		: opbouwtekeningen
		: goedkeuring
	Document voor	: definitief/voortopbouw-gebruik

OPMERKINGEN

1. ALLE MATEN IN MILLIMETERS
2. PEILMATEN IN METERS T.O.V. PEIL
PEIL = 0.000 = HOGSTE PUNT BEG. GRONDVL. DER = 34.0m = NAP.

BIJBEHORENDE TEKENINGEN

TEKENING NR.	OPMERKING
0 00000 00000 - S C0 7 21 012	STORT- / BUNKERHAL. PLATTEGROND BEGANE GROND OP PEIL EN +1000
0 00000 00000 - S C0 7 21 016	OVEN- / ROOKGASREINIGINGSHAL PLATTEGROND BEGANE GROND
0 00000 00000 - S C0 7 21 045	GEVELAANZICHT NOORD
0 00000 00000 - S C0 7 21 046	GEVELAANZICHT OOST
0 00000 00000 - S C0 7 21 048	GEVELAANZICHT WEST
0 00000 00000 - S C0 7 21 061	PRINCIPE DETAILS
0 00000 00000 - S C0 7 21 062	PRINCIPE DETAILS
0 00000 00000 - S C0 7 21 063	PRINCIPE DETAILS

WIJZIGINGEN

WIJZ.	DATUM	OPMERKING	GET.	GEZ.
1	09/05/95	EERSTE UITGAVE	MER	THP
2	06/06/95	VOOR AANVRAAG BOUWVERGUNNING	MER	PLZ
3	28/07/95	DEFINITIEF (COMMENTAAR VERWERKT)	MER	PLZ
4	19/06/96	DIVERSE AANPASSINGEN	MER	PLZ
5	07/10/96	DEFINITIEVE UITGAVE	LEV	PLZ
6	14/11/97	AS-BUILT	(EJ)	PLZ


OPDRACHTGEVER: **STORK** Stork Protect

OPDRACHTGEVER: **THYSSEN** Thyssen

OPDRACHTGEVER: **SNB** NV Sluiverwerk Noord-Brabant

TITEL: **SLUIVERWERKINGSGEBOUW**
GEVELAANZICHT ZUID

TEKENING NUMMER: 0 00000 00000 - S C0 7 21 047 - F

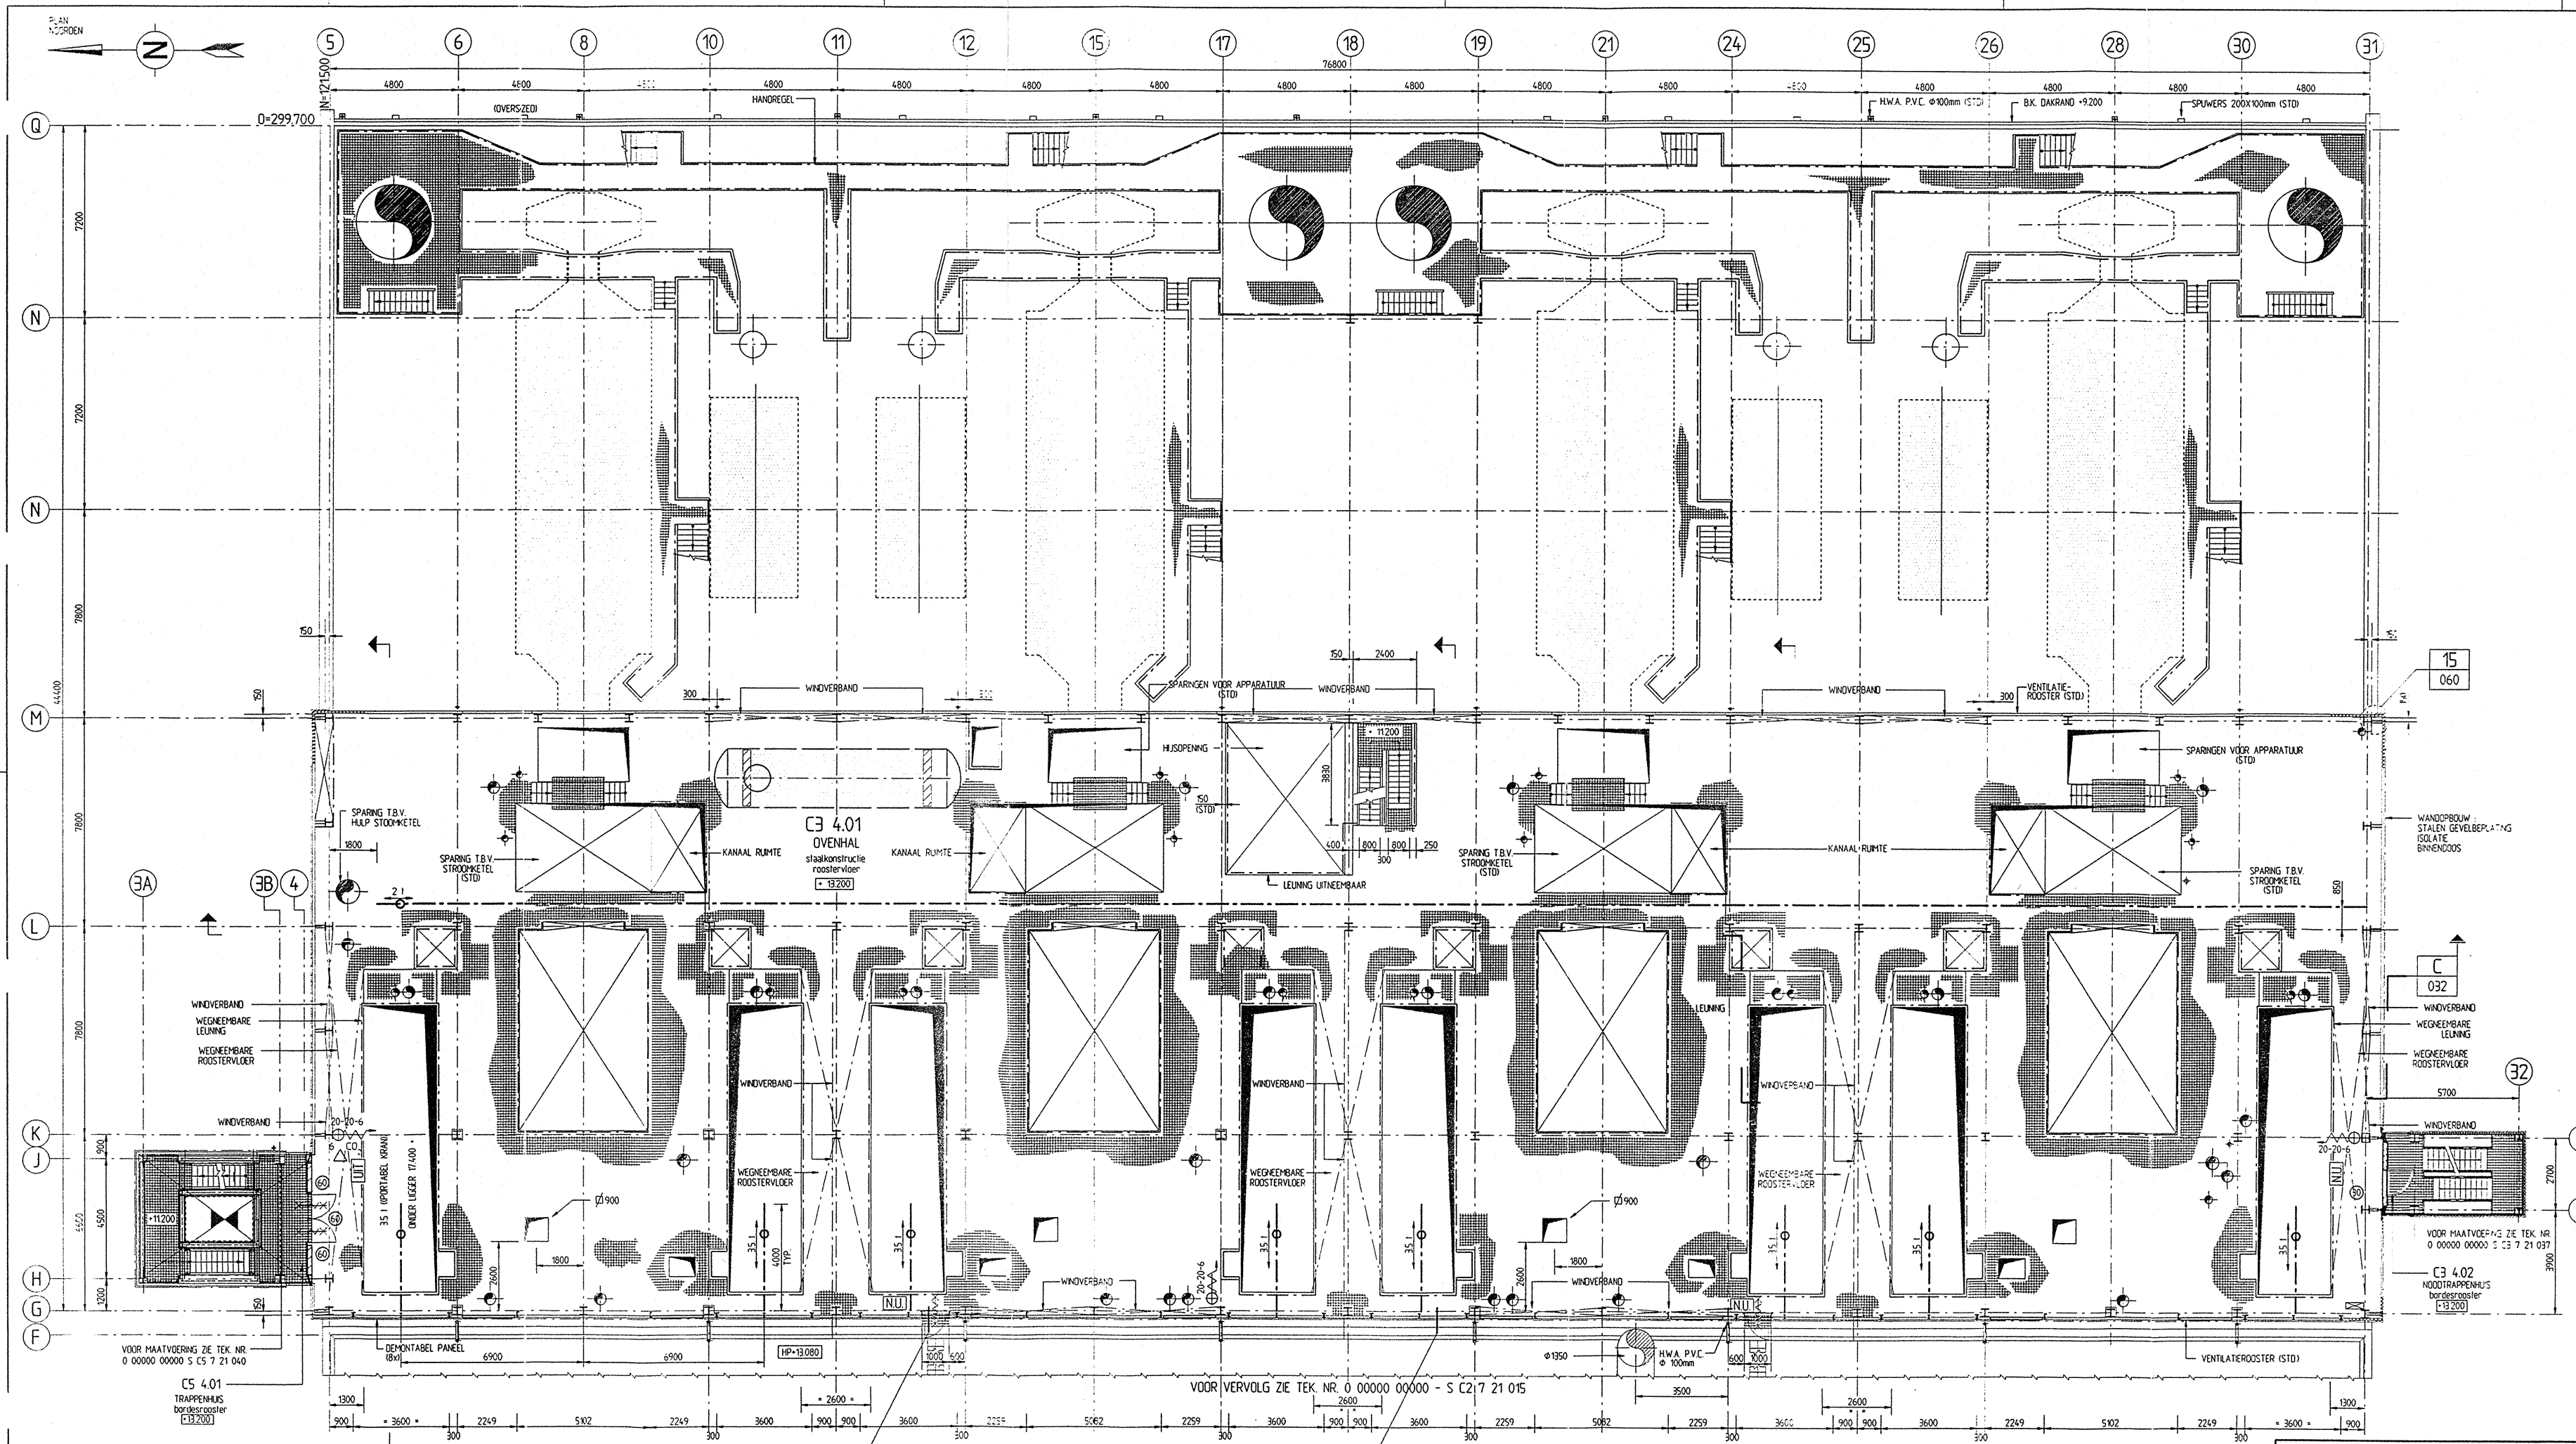

OPMERKINGEN

1 ALLE MATEN IN MILLIMETERS
2 PELMATEN IN METERS - B.V. PE.
PEL = 0000 - HOOGSTE PUNT BEG. GRONDVLOER = 340m + NAP

LEGENDA:

- 60 - WEERSTAND TEGEN BRANDOORSLAG EN BRANDOVERSLAG VAN 60 MINUTEN
- 30 - WEERSTAND TEGEN BRANDOORSLAG EN BRANDOVERSLAG VAN 30 MINUTEN
- 20-20-6
6mm MONDSTUK
20m SLANG LENGTE
20mm SLANG DIAMETER

VOOR EXACTE LOKATIE VAN UITSPARINGEN ZIE ROOSTERVLOER TEKENING

BIJBEHORENDE TEKENINGEN

TEKENING NR.	OMSCHRIJVING
0 00000 00000 - S C2 7 21 015	STORT-/BUNKERHAL: PLATTEGROND DAK OP +13.200
0 00000 00000 - S C0 7 21 016	PLATTEGROND BEGANE GROND
0 00000 00000 - S C0 7 21 018	PLATTEGROND 2e VERDIEPING EN DAK OP +9.000
0 00000 00000 - S C3 7 21 021	PLATTEGROND 4e VERDIEPING OP +17.400
0 00000 00000 - S C3 7 21 032	LANGDOORSNEDEN C
0 00000 00000 - S C0 7 21 034	DWARSDOORSNEDEN E
0 00000 00000 - S C0 7 21 035	DWARSDOORSNEDEN F
0 00000 00000 - S C0 7 21 036	DWARSDOORSNEDEN G
0 00000 00000 - S C3 7 21 037	NOODTRAPPENHUIS
0 00000 00000 - S C5 7 21 040 & 059	HOEDTRAPPENHUIS
0 00000 00000 - H C3 7 25 H017	BEWAKINGSGEDETAILS OVEN-/ROOKGAS

0 1 2 3 4 5 6 7 8 9 10
10 m

KEY-PLAN

Rev: H Distributie: SNB, HAS, CON, FBO, INC, STP, REI, MED
Datum: 14-12-95
Document ter: Locatie:
Gedownload:
Opmerkingen:
Gebruik:
Document voor:
Definitieve uitgave

		LEV	PLZ	ENG
07/10/96	DEFINITIEVE UITGAVE			
19/06/96	DIVERSE AANPASSINGEN	MER	PLZ	ENG
14/12/95	HEFDEUREN OP AS 'D' VERVANGEN & H.W.A. LOKATIES	MER	PLZ	ENG
02/10/95	EINDE BASIC ENG. FASE 2, VRIJGAVE T.B.V. DETAIL ENG.	LEV	PLZ	ENG
11/09/95	COMMENTAAR VERWERKT	LEV	PLZ	ENG
06/06/95	VOOR AANVRAAG BOUWVERGUNNING	LPR	PLZ	ENG
14/11/94	AS BUILT	LEJJ		

WIZ. DATUM OMSCHRIJVING
OPDRACHTGEVER: INSPECTIE CODE

STORK
Stork Protect



Thyssen
CONSORTIUM SVI NOORD-BRABANT

SNB
NV Sluizenwerk Noord-Brabant


TITEL: SLIBVERWERKINGSGEBOUW; OVENHAL, INCL. TRAPPENHUIZEN
PLATTEGROND 3e VERDIEPING OP +13.200

SCHAAL	GET.	DATUM	PROJ. NR.	TEKENING NUMMER
1:100	LPR	16/03/95	2024	0 00000 00000 - S C3 7 21 020 - 1


AS-BUILT

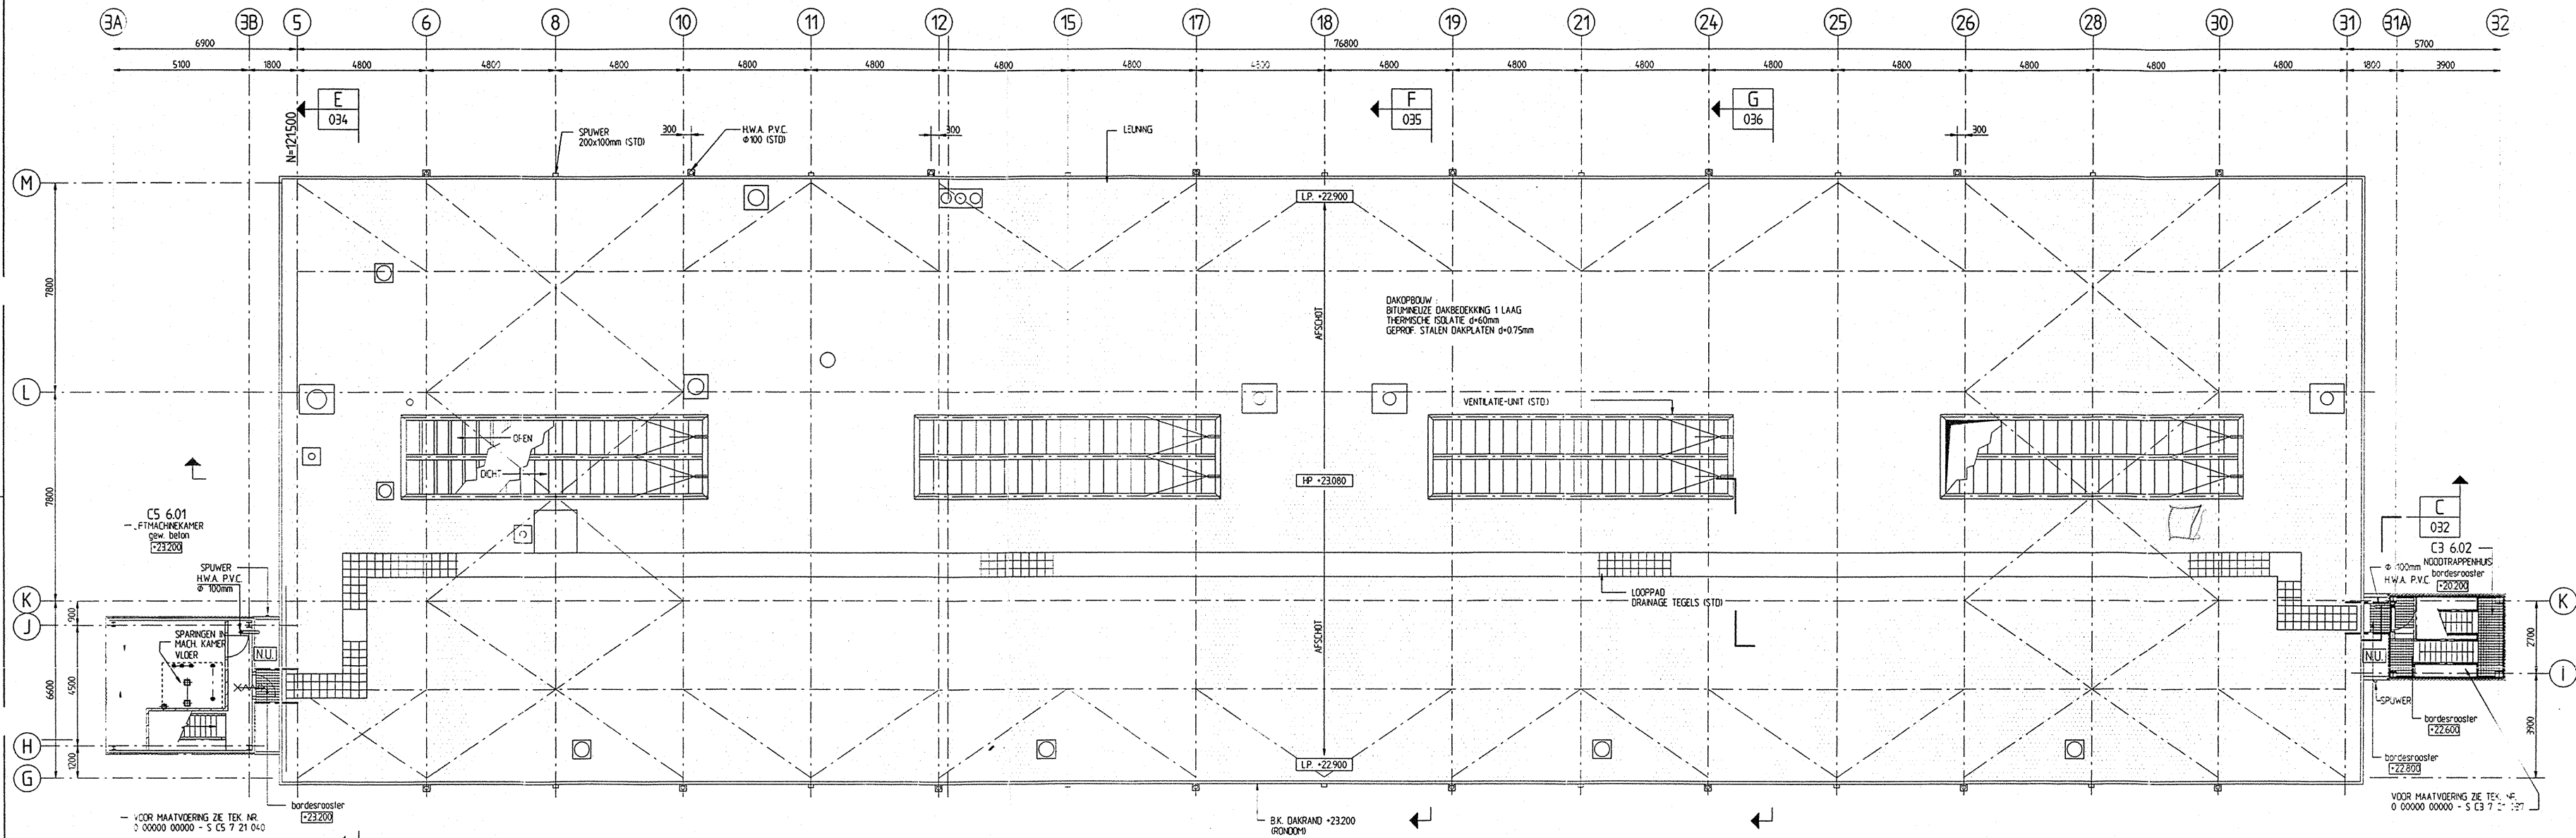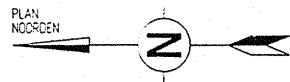

PLATTEGROND OP +23.200

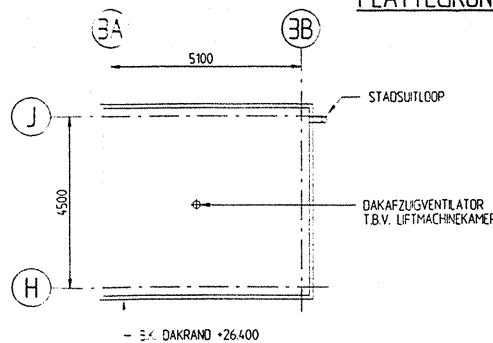

PLATTEGROND OP +26.400

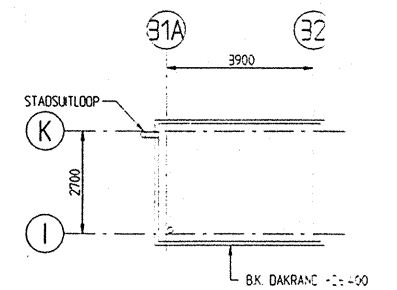

PLATTEGROND DAK OP +26.400

AS-BUILT



OPMERKINGEN

- ALLE MATEN IN MILLIMETERS
- PELMATEN IN METERS T.O.V. PEL
PEL = 0.000 = HOOGSTE PUNT BEG. GRONDVLOER = 340m + NAP.

VOOR EXACTE LOKATIE VAN DOORVOERINGEN ZIE INSTALLATIE- EN DAKPLANTEKENINGEN

BIJBEHORENDE TEKENINGEN

TEKENING NR.	OMSCHRIJVING
0 00000 00000 - S C0 7 21 016	PLATTEGROND BEGANE GROND
0 00000 00000 - S C3 7 21 021	PLATTEGROND 4e VERDEPPING OP +17.400
0 00000 00000 - S C3 7 21 032	LANGSDOORSNED E
0 00000 00000 - S C0 7 21 034	DIWARSDOORSNED E
0 00000 00000 - S C0 7 21 035	DIWARSDOORSNED E
0 00000 00000 - S C0 7 21 036	DIWARSDOORSNED E
0 00000 00000 - S C3 7 21 037	NOODTRAPPENHUIS
0 00000 00000 - S C5 7 21 040	HOOFDTRAPPENHUIS

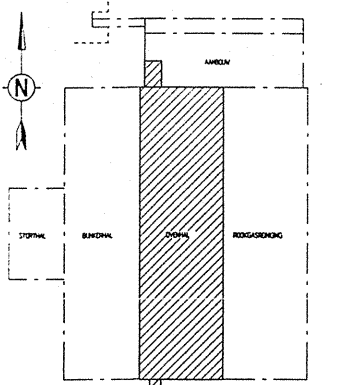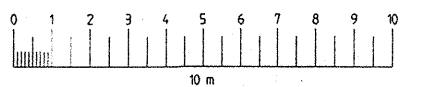

KEY-PLAN

Rev: 3	Distributie	SNB, HAS, EGN, TBO, TNL, STP, HEI, NEG
Datum	19-11-19	
Document ter	informatie	
	construe	
	opmerkingen	
	goedkeuring	
Document voor	definitieve oplevering	gebruik

07/10/95	DEFINITIEVE UITGAVE	LEV	PLZ	1/2
19/06/95	DIVERSE AANPASSINGEN	HER	PLZ	1/2
02/10/95	EINDE BASIC ENG. FASE 2, VRUGAVE T.B.V. DETAIL ENG.	LEV	PLZ	1/2
11/08/95	COMMENTAAR VERWERKT	LEV	PLZ	1/2
06/06/95	VOOR AANVRAAG BOUWVERGUNNING	MLN	PLZ	
11/11/97	AS BUILT	LEJJ	PLZ	
WIZ	DATUM	OMSCHRIJVING	GET.	DEC.

OPDRACHTGEVER: STORK

STORK

THYSSSEN

HEIJMANS

OPDRACHTGEVER: SNB

TITEL: SLIBVERWERKINGSBOUW: OVENHAL, INCL. TRAPPENHUIS

PLATTEGROND DAK OP +23.200 EN +26.400

SCHAAL: 1:100 GET: MLN DATUM: 20/03/95 2024 PROJ. NR: 0 00000 00000 TEGENING NUMMER: S C3 7 21 022