
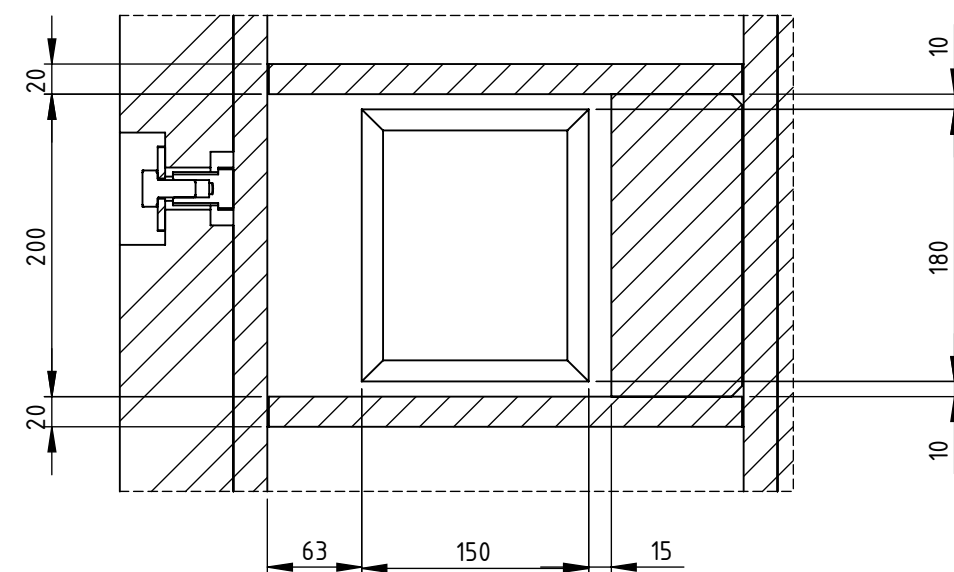
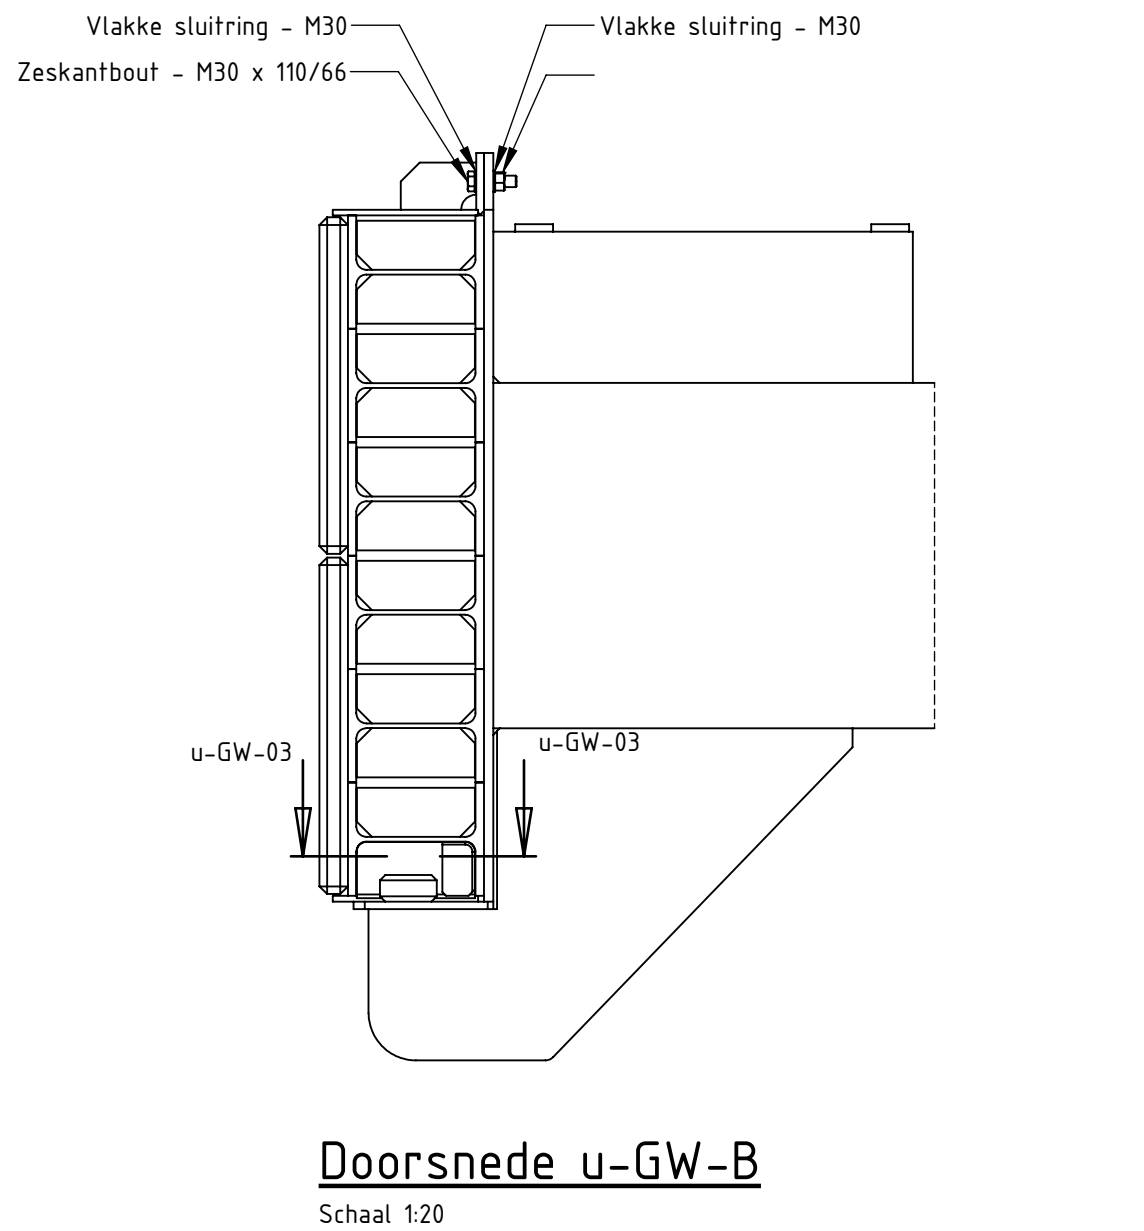
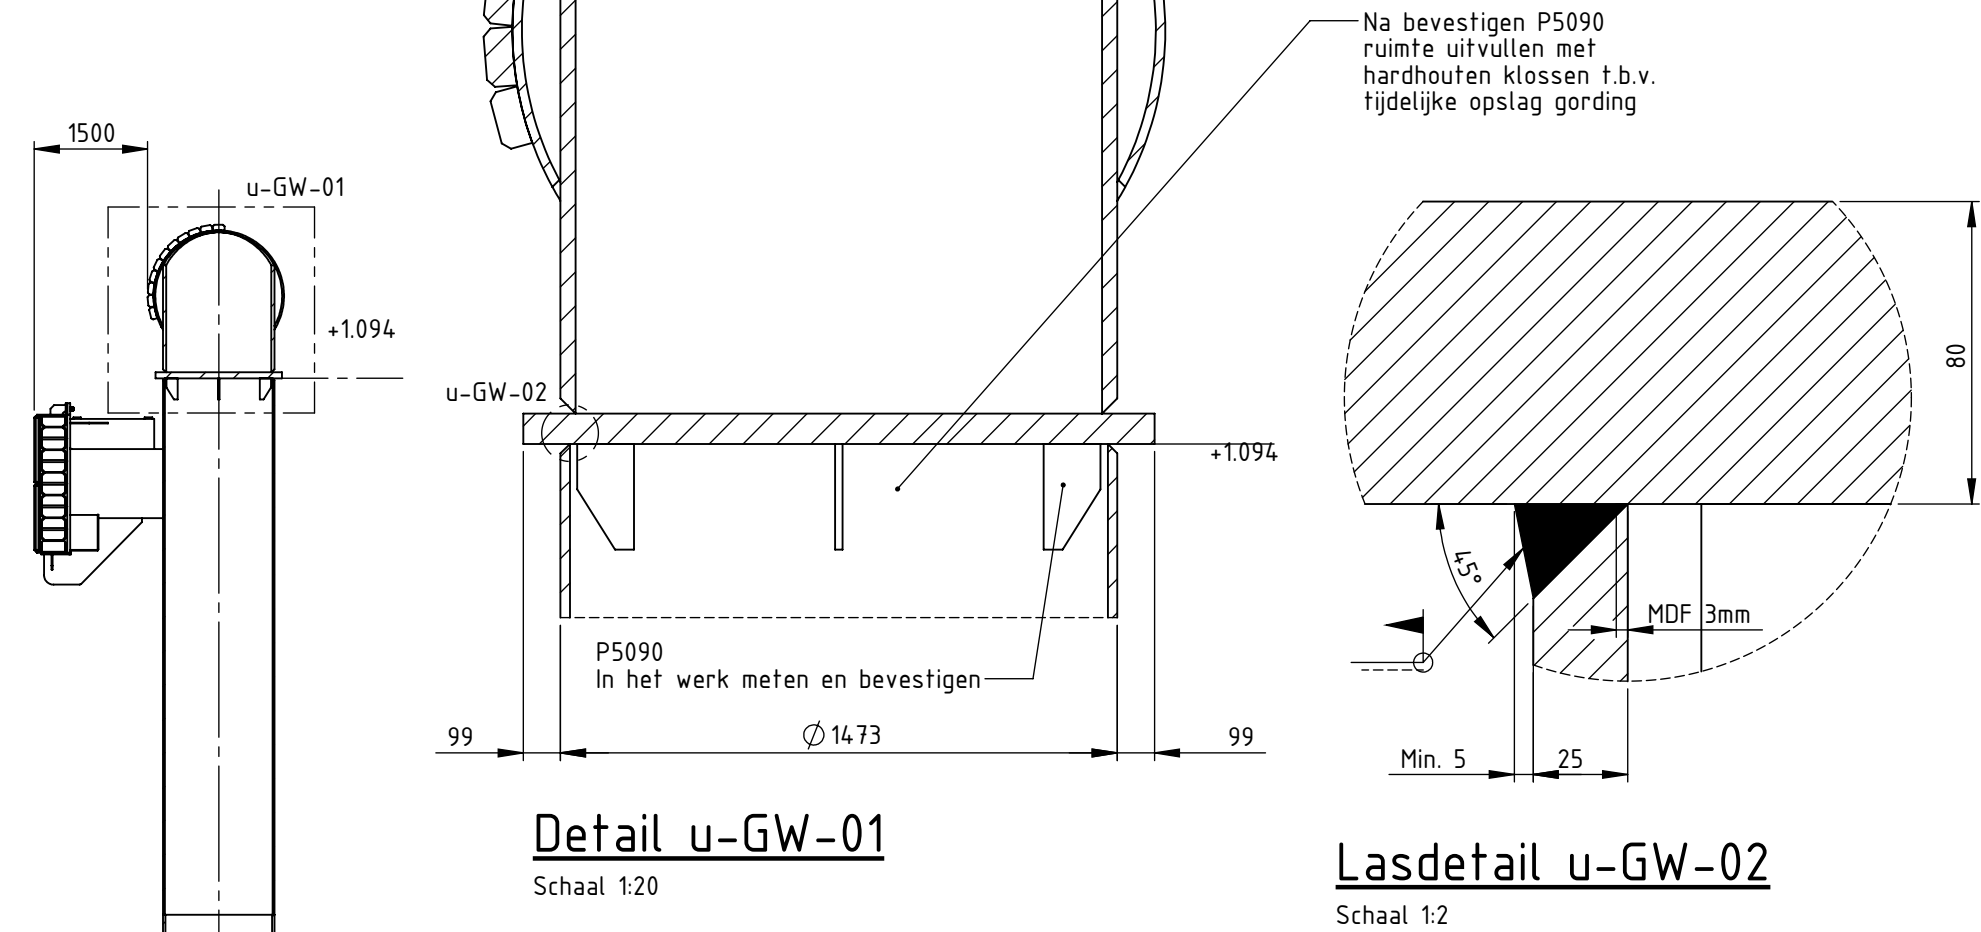


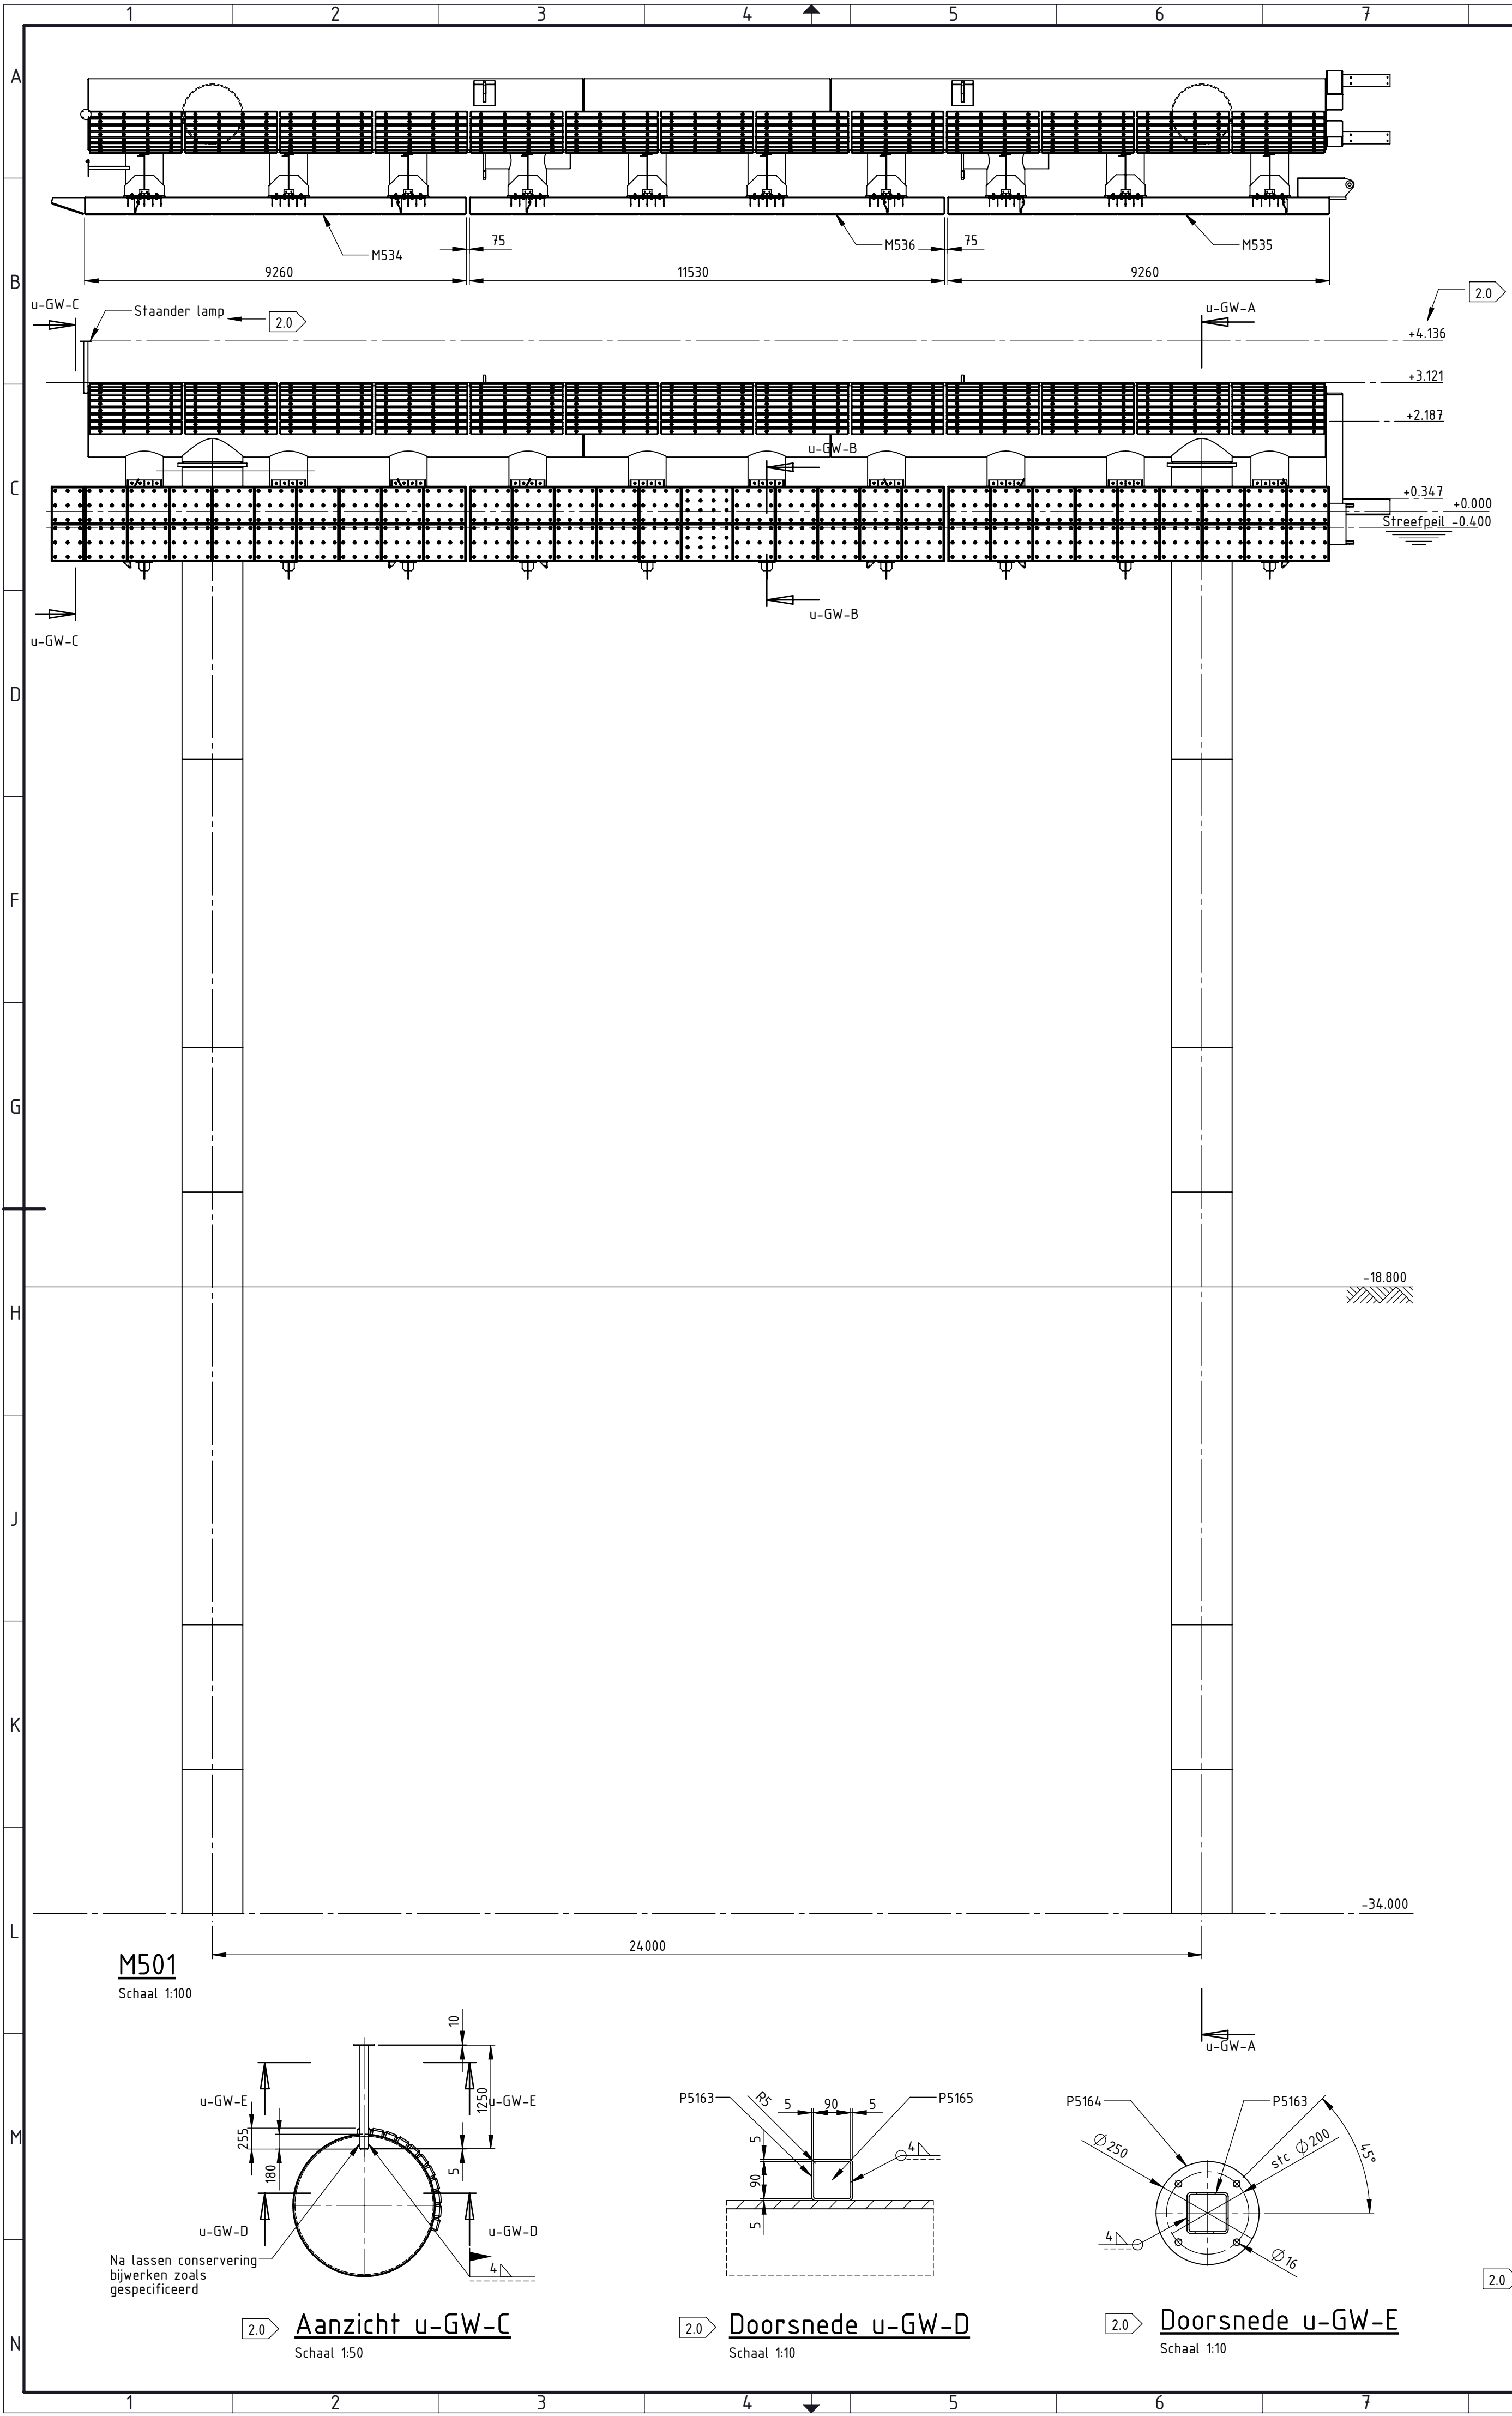


Doorsnede u-GW-A
Schaal 1:100

Detail u-GW-03
Schaal 1:5

Posnr.	Aantal	Omschrijving	Breedte/diam.	Dikte	Lengte	Kwaliteit	Gewicht/conservering	Opmerkingen/norm	Rev.
80	1	Vlakke sluitring - M30				ST. 200HV	THVZ ISO-passend	NEN-EN-ISO 7089	-
40	1	Zeskantbout - M30 x 110/66				8.8	THVZ ISO-passend	NEN-EN-ISO 4014	-
40	1	Zeskantmoer - M30				8	THVZ ISO-passend	NEN-EN-ISO 4032	-
M521	1	Samengestelde buisligter				-	87634.0	-	-
M534	1	Schof LG.9260				-	10941.0	-	-
M535	1	Schof LG.9260 incl. aansluiting drijfboom				-	11369.4	-	-
M536	1	Schof LG.11530				-	12882.6	-	-

Posnr.	Aantal	Omschrijving	Breedte/diam.	Dikte	Lengte	Kwaliteit	Gewicht/conservering	Opmerkingen/norm	Rev.
M559	1	Staander lamp				22.1	-	-	-
P5163	1	Koker 100x100x5	-	-	1250	S355J2	18.0	-	1
P5164	1	Plaat	250	10	250	S355J2	3.8	-	1
P5165	1	Plaat	90	5	90	S355J2	0.3	-	1

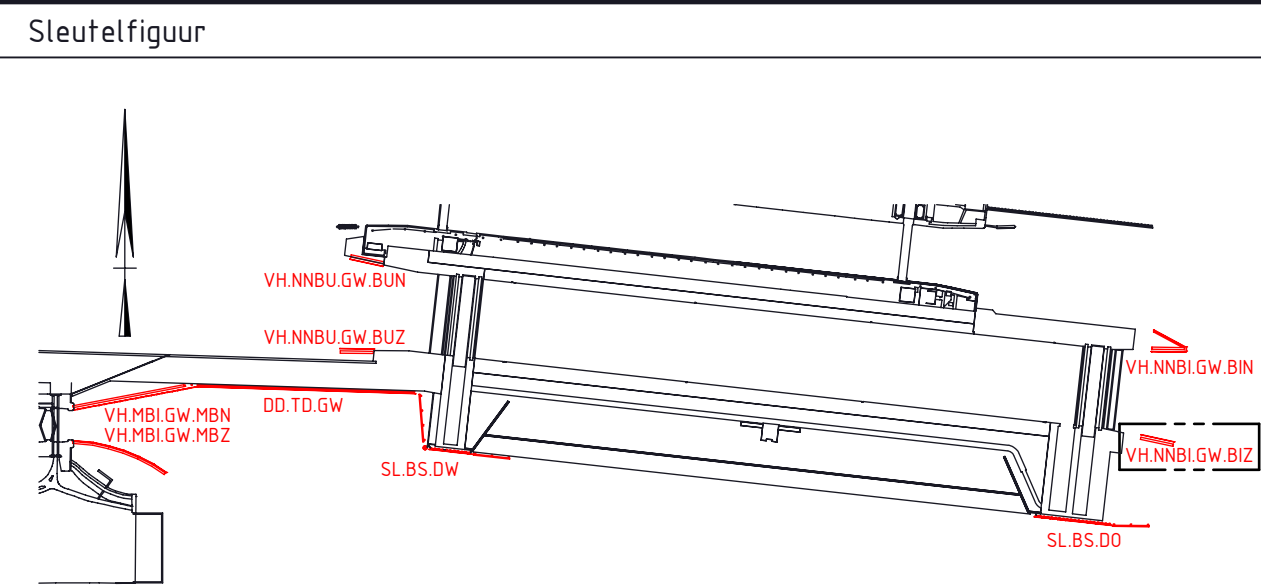

Verklaring

Aanzicht/Doorsnede
v-AL-A(1)
Opvolgletter (Aln) t/m Z(n), optioneel: +nummer n=t t/m 9)
Onderdeelcode (zie 4.2.3.4 BIM PvA)
Fase (vo,do of uo)

Merknummers:
M100, M200, M300 enz.

Posnummers:
P100, P200, P300 enz.

Details
v-AL-01
Opvolgnummer (1 t/m 99)
Onderdeelcode (zie 4.2.3.4 BIM PvA)
Fase (vo,do of uo)

Legenda

Staal
Hakorit

Opmerkingen

- Coördinaten stelsel: RD NL
- Project basispunt: X=101570.000(m), Y=497885.000(m)
- Peilmaten in m tov NAP, coördinaten in m, overige maten in mm
- Hoeken in graden (360 graden stelsel)
- De vigerende CAD standaard NLCS
- Bestaande maaiveld en bodem zijn indicatief
- Alles waterdicht aflassen
- Executieklasse 2
- Voor algemene opmerkingen en overzicht conservering (conserveringssysteem 3) zie tekening OPENIJ-CIV-GW-UO-0001/ -0002
- Las en NDO voorschrift Civiel EXC2+ROK1.2 OPENIJ-1011.820
- Inspectie- en Testplan -ITP- Coating -shop en reparatiewerk funderingselementen OPENIJ-1013.642

Referentie tekeningen

- OPENIJ-CIV-GW-UO-0500 - Overzichttekening

Gekoppelde xref-bestanden/Bron documenten

Opdrachtgever: Rijkswaterstaat
Project: Zeetoegang IJmond
Omschrijving: Civiel
Geleidewerk Sluis Binnensluishoofd Zuid
Montageoverzicht M501

TP-code: OPENIJ-1.001.979
Status: **AS BUILT**
Deze tekening is gebaseerd op: OPENIJ-CIV-SWS-UO-M500.SLDASM

Schaal: 1:100
1:20
1:5

Opgesteld: J. Kentrop
Gecontroleerd: H. van der Meijs
Vrijgegeven: L. Lous

Paraaf: Datum: 4-9-2019
Paraaf: Datum: 06.09.2019
Paraaf: Datum: 09.09.2019

Tekeningnummer: OPENIJ-CIV-GW-UO-0501
Platform: SolidWorks 2016

Versie: 2.0
Datum: 4-9-2019