




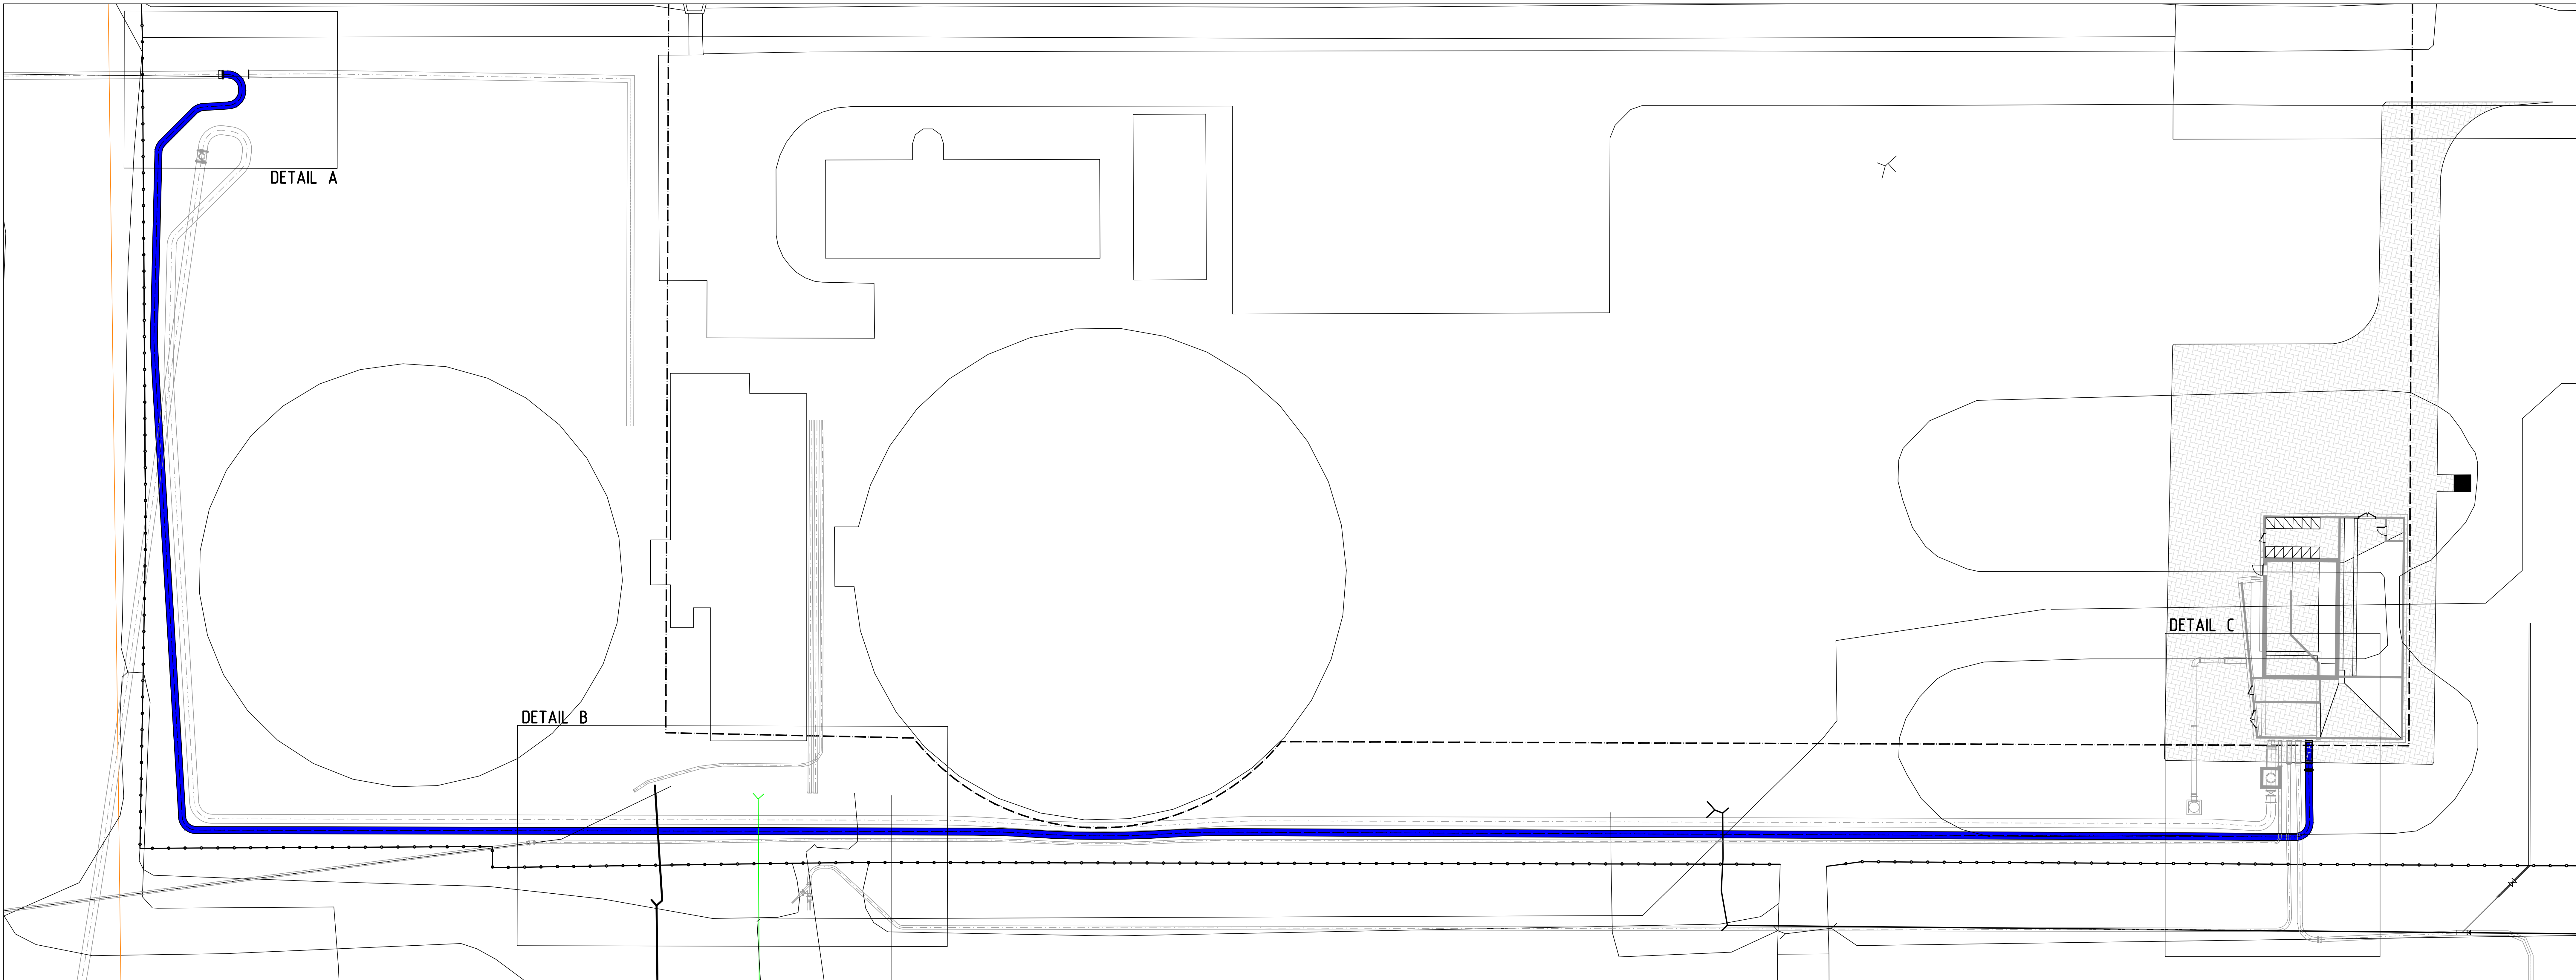


TOEKOMSTIGE SITUATIE
SCHAAL 1:200

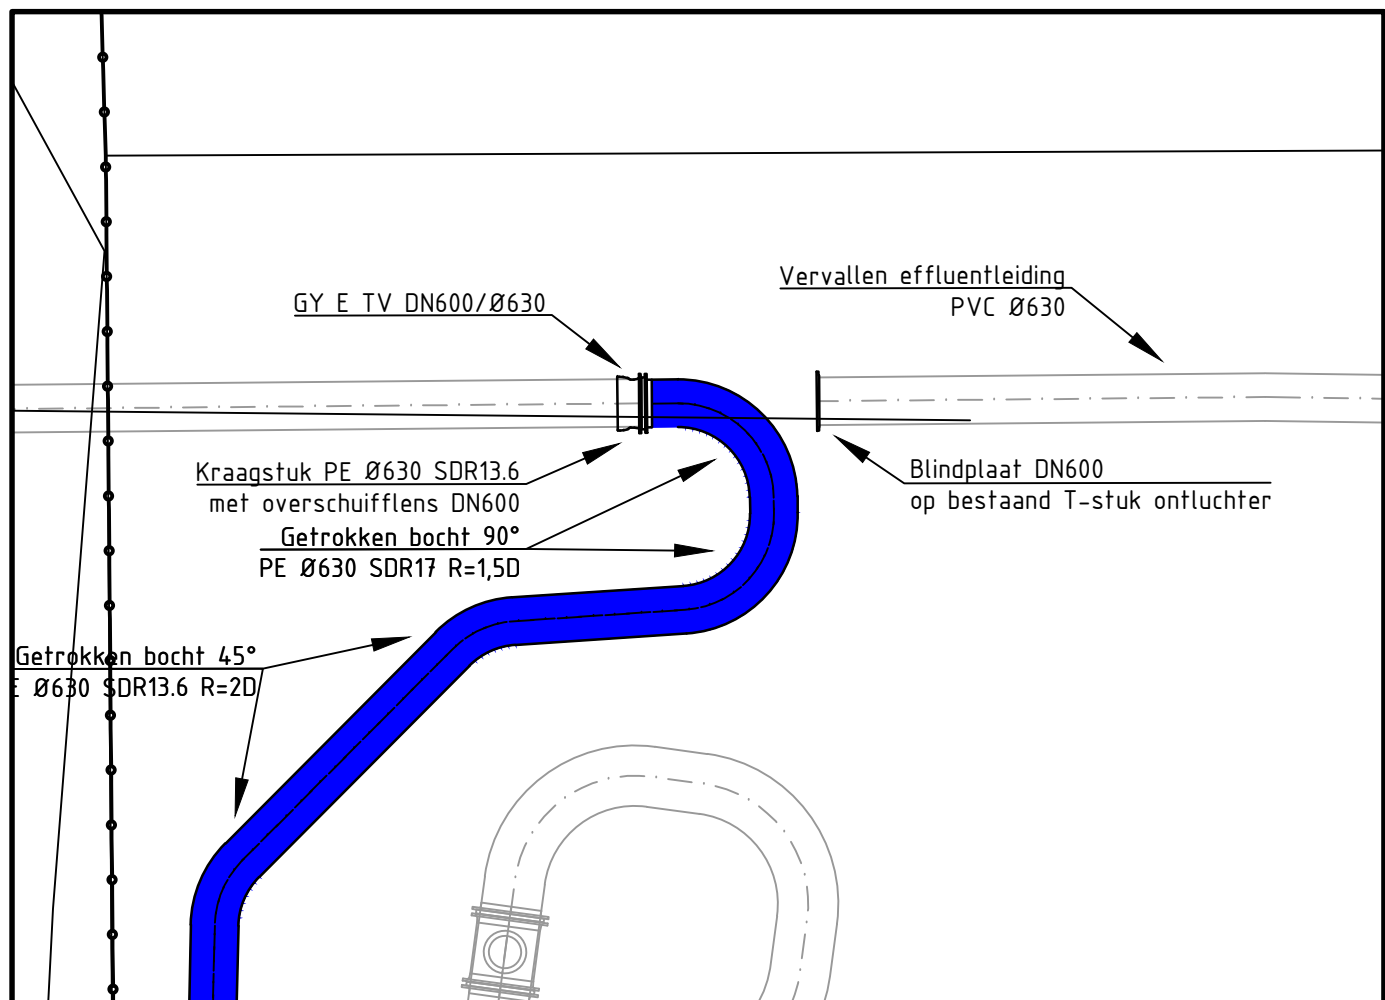

DETAIL A
SCHAAL 1:100

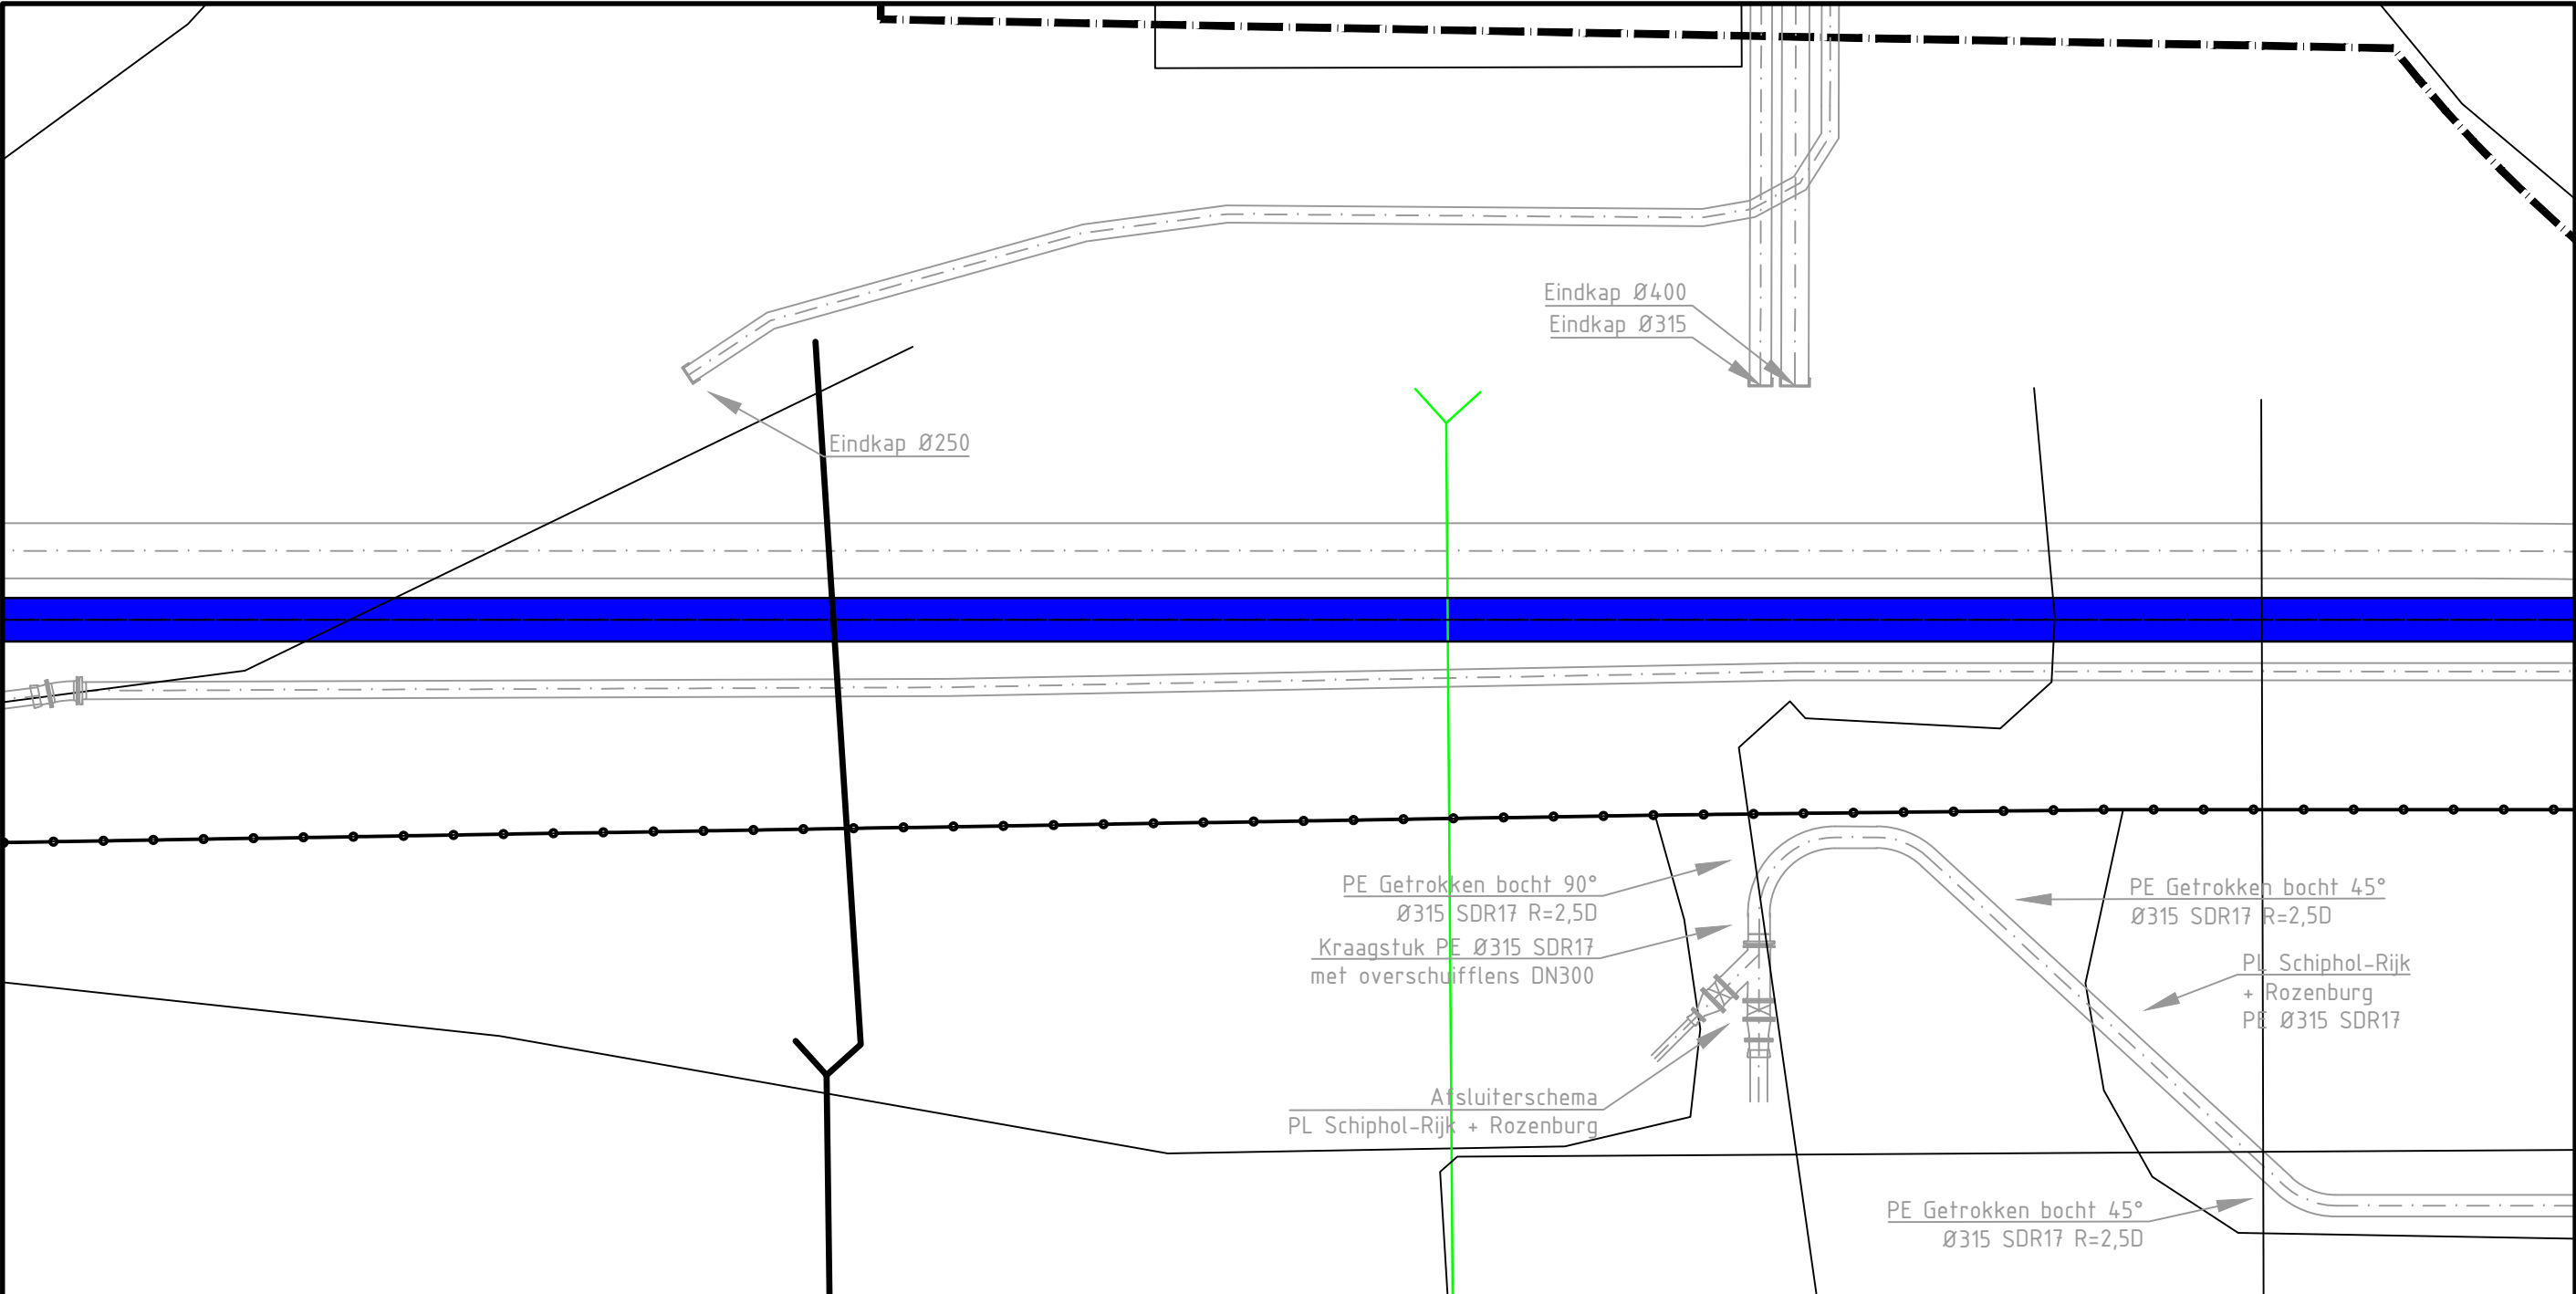

DETAIL B
SCHAAL 1:100

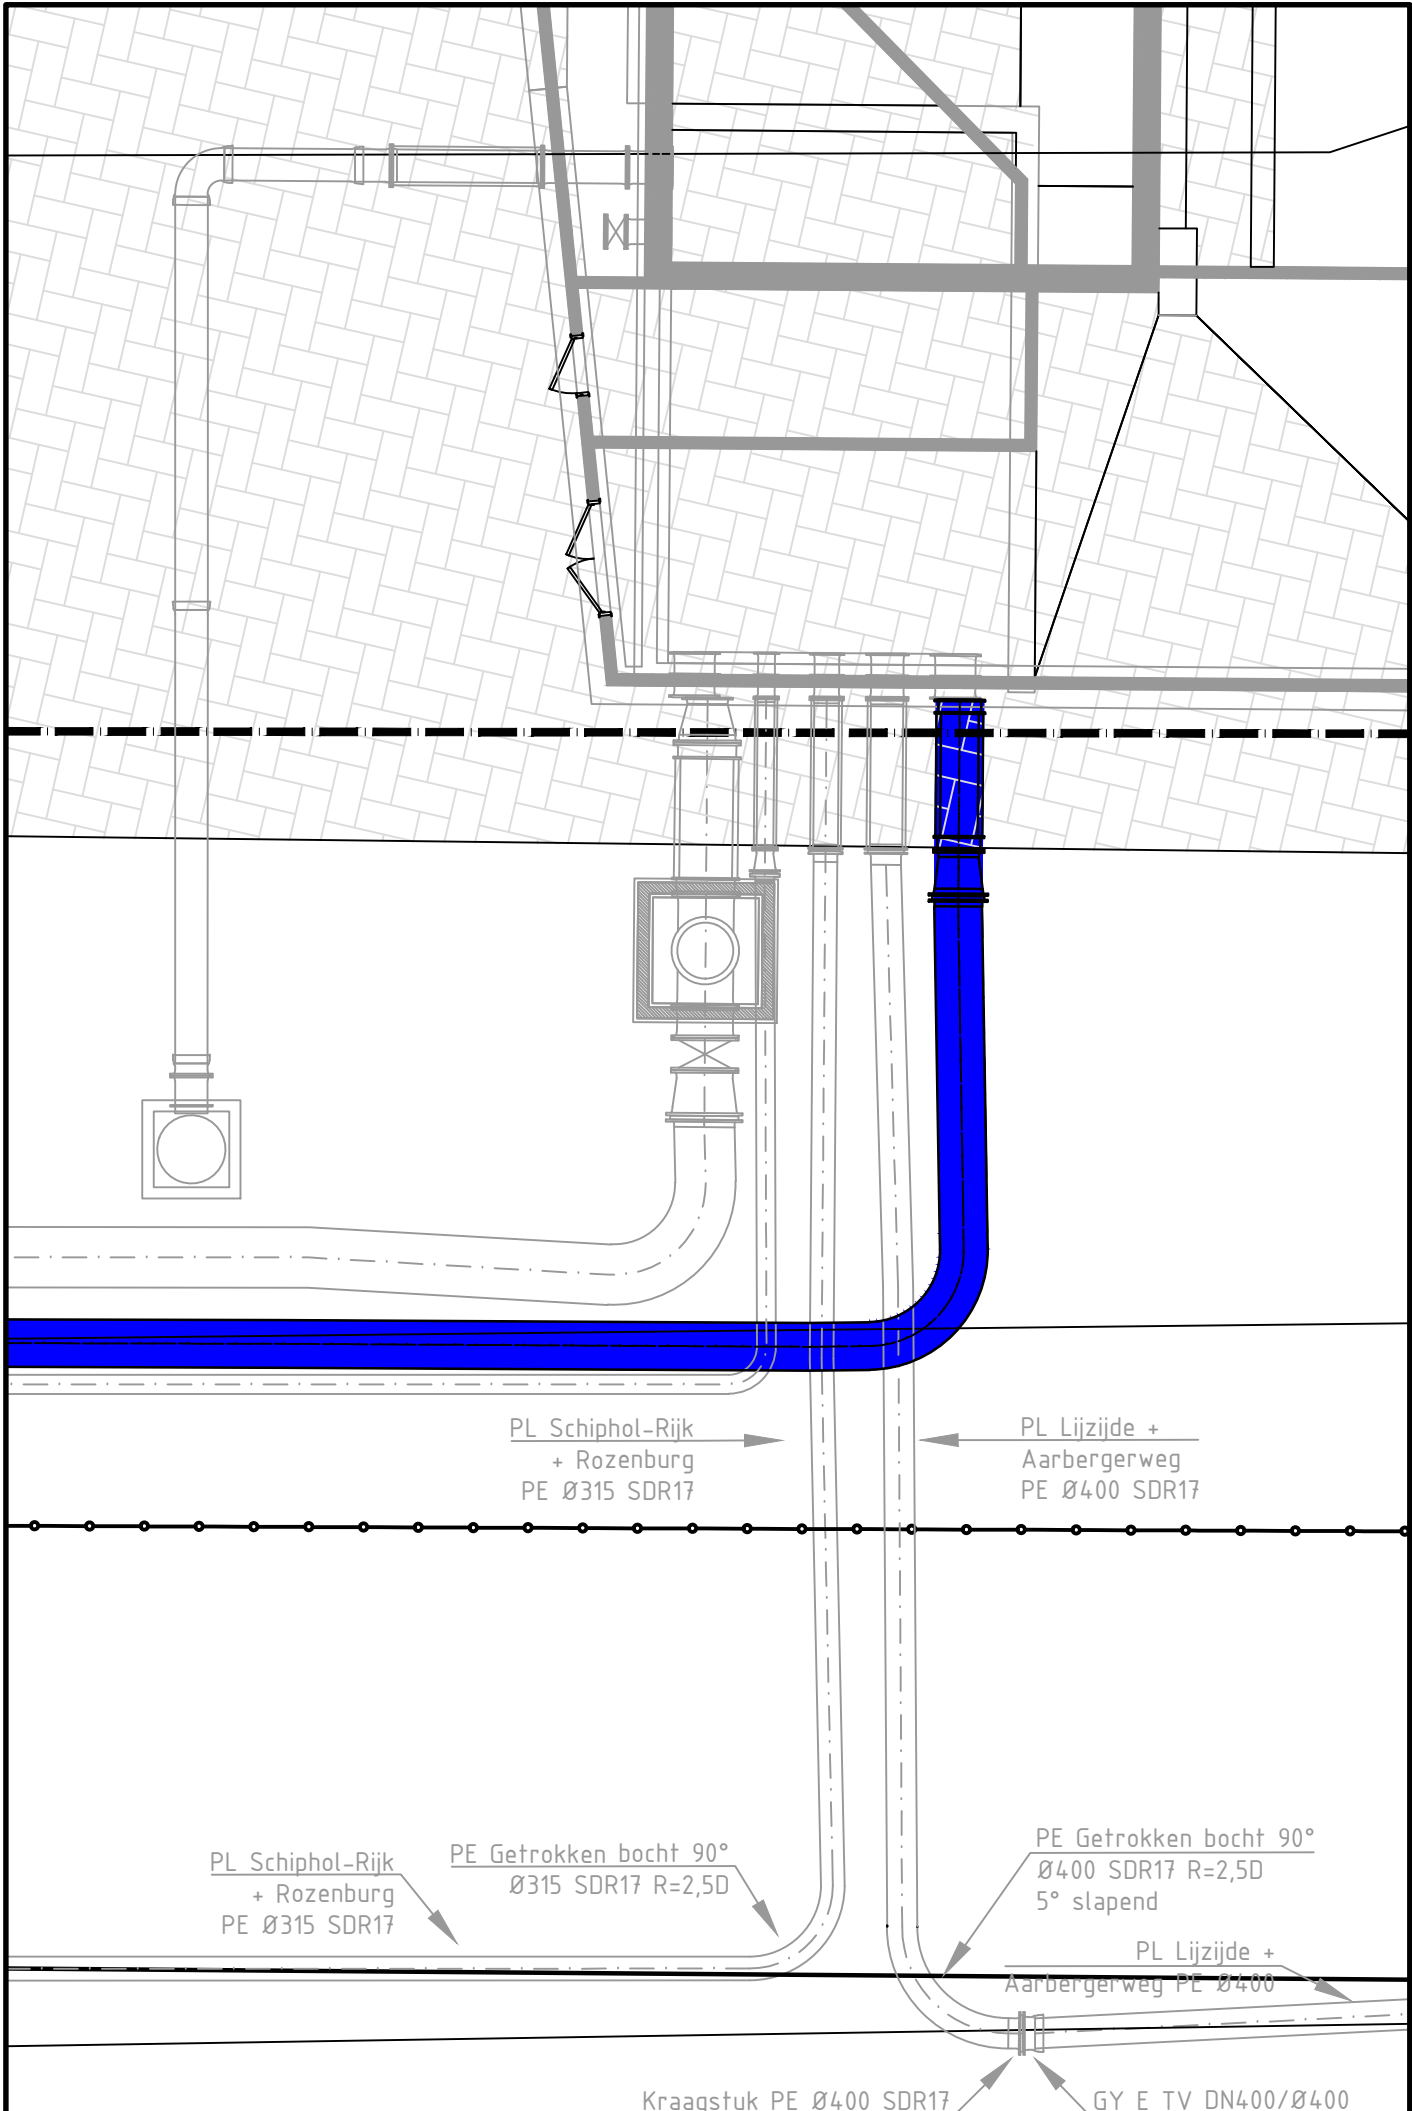

DETAIL C
SCHAAL 1:100

LEGENDA

- PL RIJSENHOUT PE 0800
- PL BLAAUWSTRAAT PE 0630
- PL LIJZIJDEN + AARBERGERWEG PE 0400
- PL SCHIPHOL-RIJK + ROZENBURG PE 0315
- PL DOOSTLOB PE 0250

BIJBEHORENDE TEKENINGEN

AA 2C81 010 001	Overzicht bladschildering		
AA 2C81 010 002	Situatie en lengteprofiel blad 1		
AA 2C81 010 003	Situatie en lengteprofiel blad 2		
AA 2C81 010 004	Situatie en lengteprofiel blad 3		
AA 2C81 010 005	Situatie en lengteprofiel blad 4		
AA 2C81 010 006	Situatie en lengteprofiel blad 5		
AA 2C81 010 007	Situatie en lengteprofiel blad 6		
AA 2C81 010 008	Situatie en lengteprofiel blad 7		
AA 2C81 010 009	Situatie en lengteprofiel blad 8		
AA 2C81 010 010	Details ontluchters		
AA 2C81 010 011	HDD Ringdijkpark		
AA 2C81 010 012	HDD Kruisweg		
AA 2C81 010 013	HDD Ringvaart		
AA 2C81 010 014	HDD Begraafplaats		
AA 2C81 010 016	Lengteprofiel Terrain AWZI Rijsenhout blad 10		

OPMERKINGEN: VERBINDINGEN Flensverbindingen van leidingen onderling in thermisch verzinkte uitvoering; de moerenvouten en trekankers in thermisch verzinkte uitvoering, isometrisch passend, materiaal 8.8.8.8. Onder de bodempunten en moer sluitingen bepalen in thermisch verzinkte uitvoering. Indien bodem kleiner of gelijk aan M16, deze incl. toebehoren uitvoeren in vrs AISI316.			
D	As-built, tekeningnummer gewijzigd van RH2C80 022 001 in AA 2C810 010 015	CB	08-05-2018
C	Pendelstukken verlengd, afstand eindkappen tot PL Rijsenhout en foampijpuit vergroot	CB	22-05-2017
B	Ontwerpnota	CB	23-03-2017
A	Concept	CB	16-03-2017
W	Werk	get.	n.v.

AWTL AWTG BLAAUWSTRAAT - AWTG RIJSENHOUT
SITUATIE TERREIN AWZI RIJSENHOUT
BLAD 9