
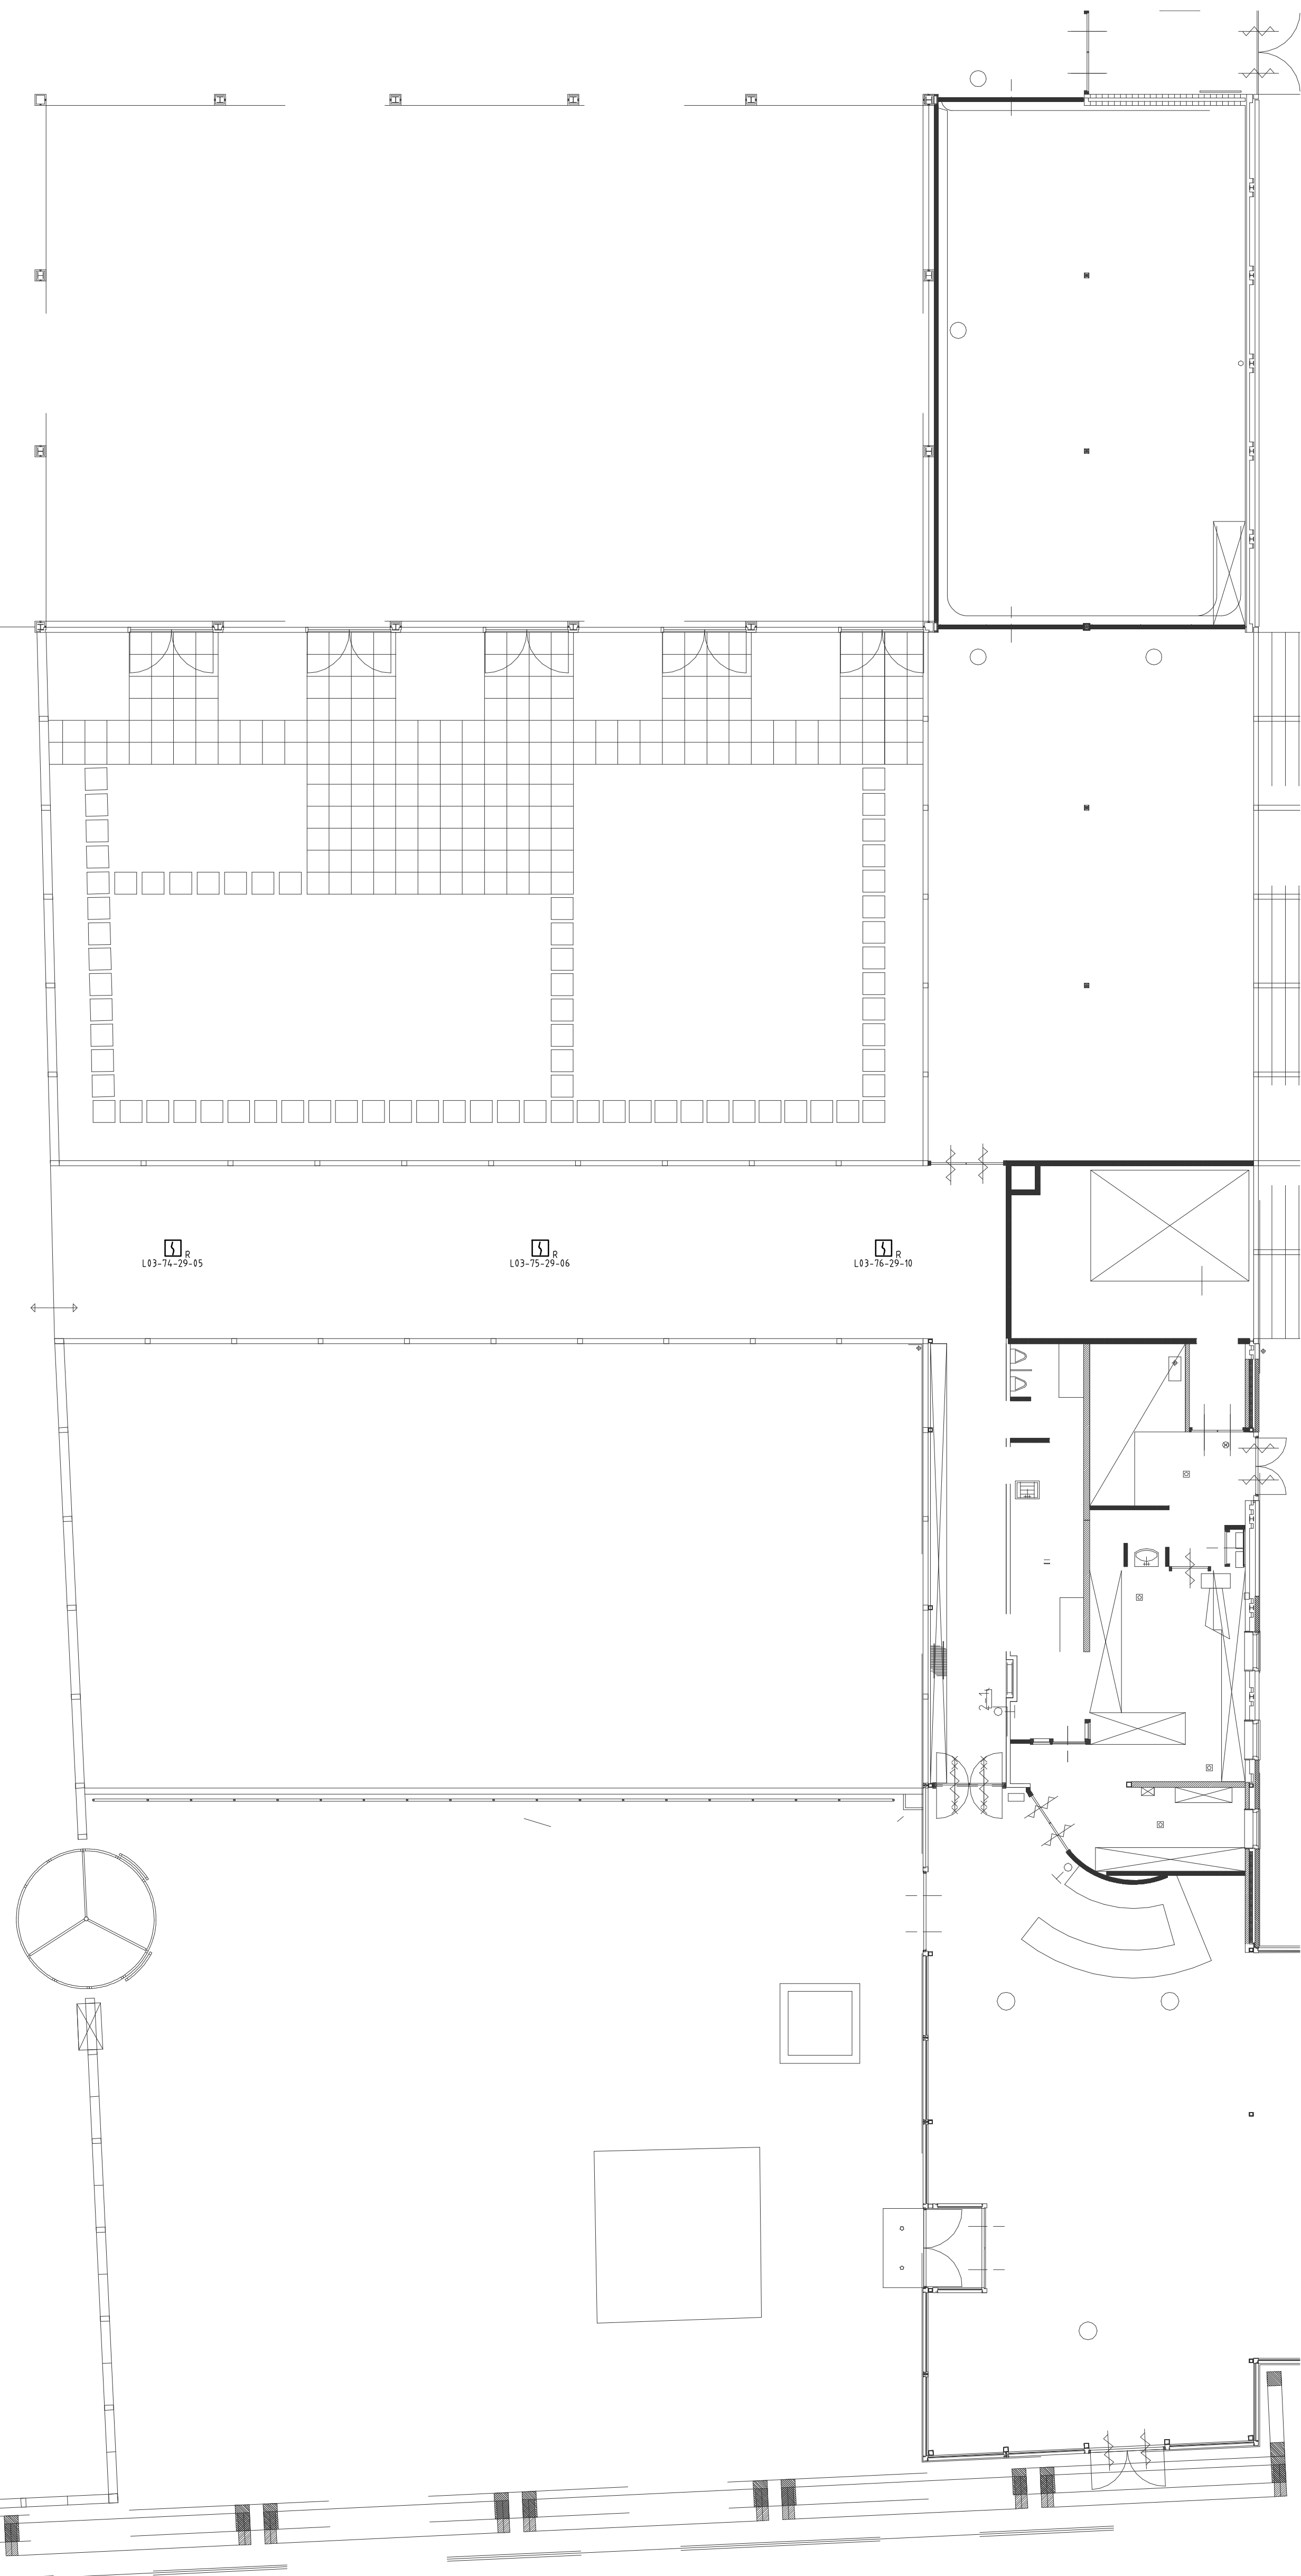
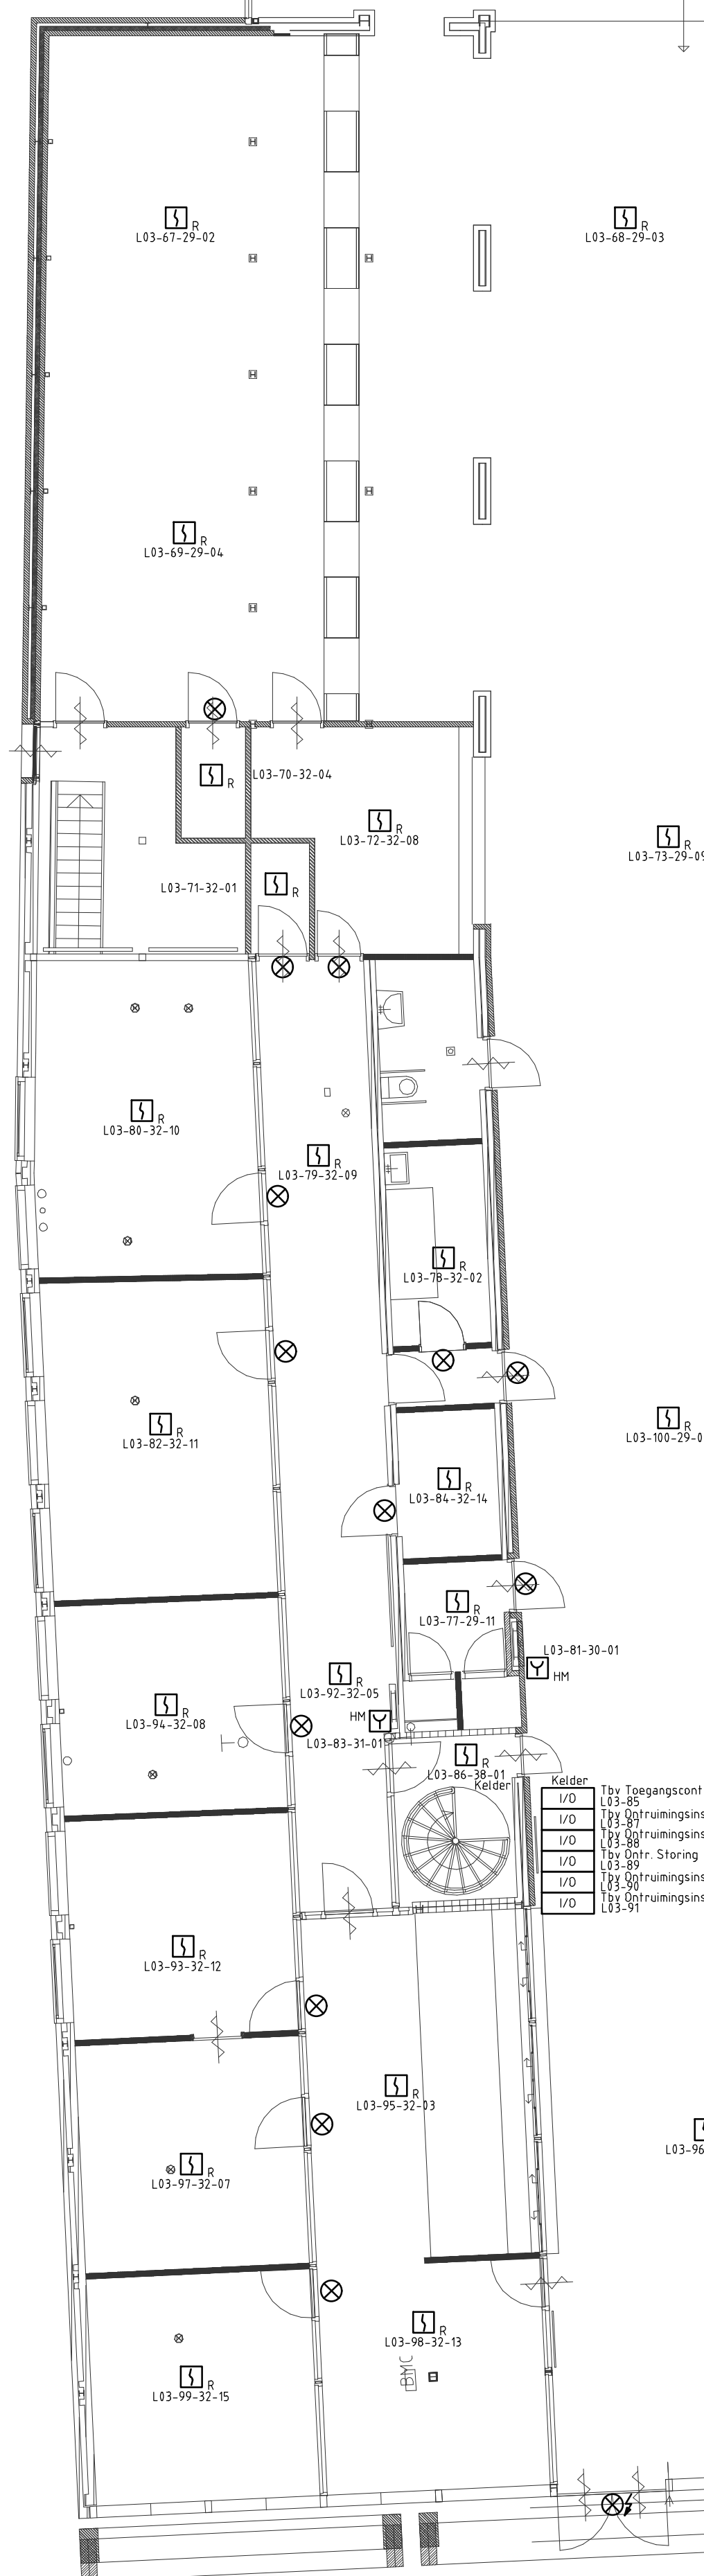
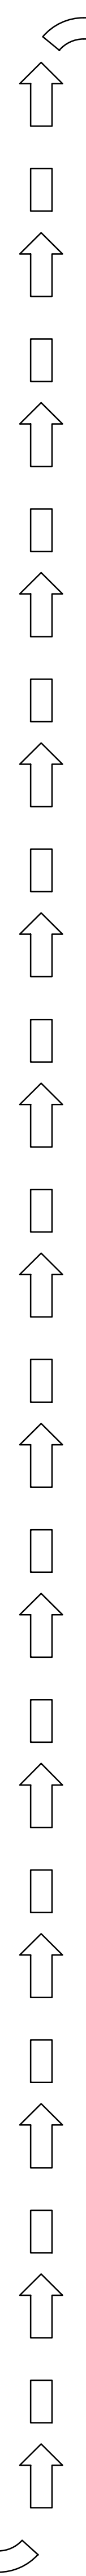


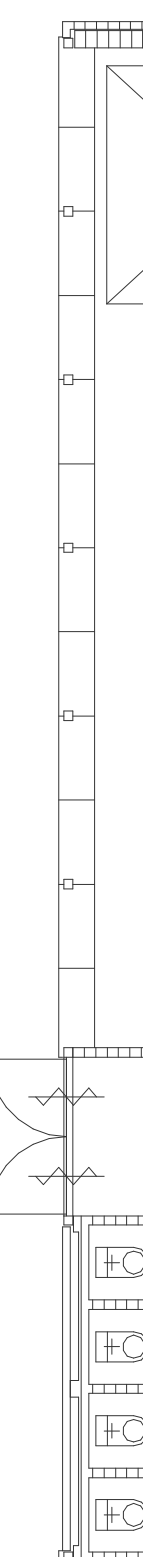


REVISIETEKENING