


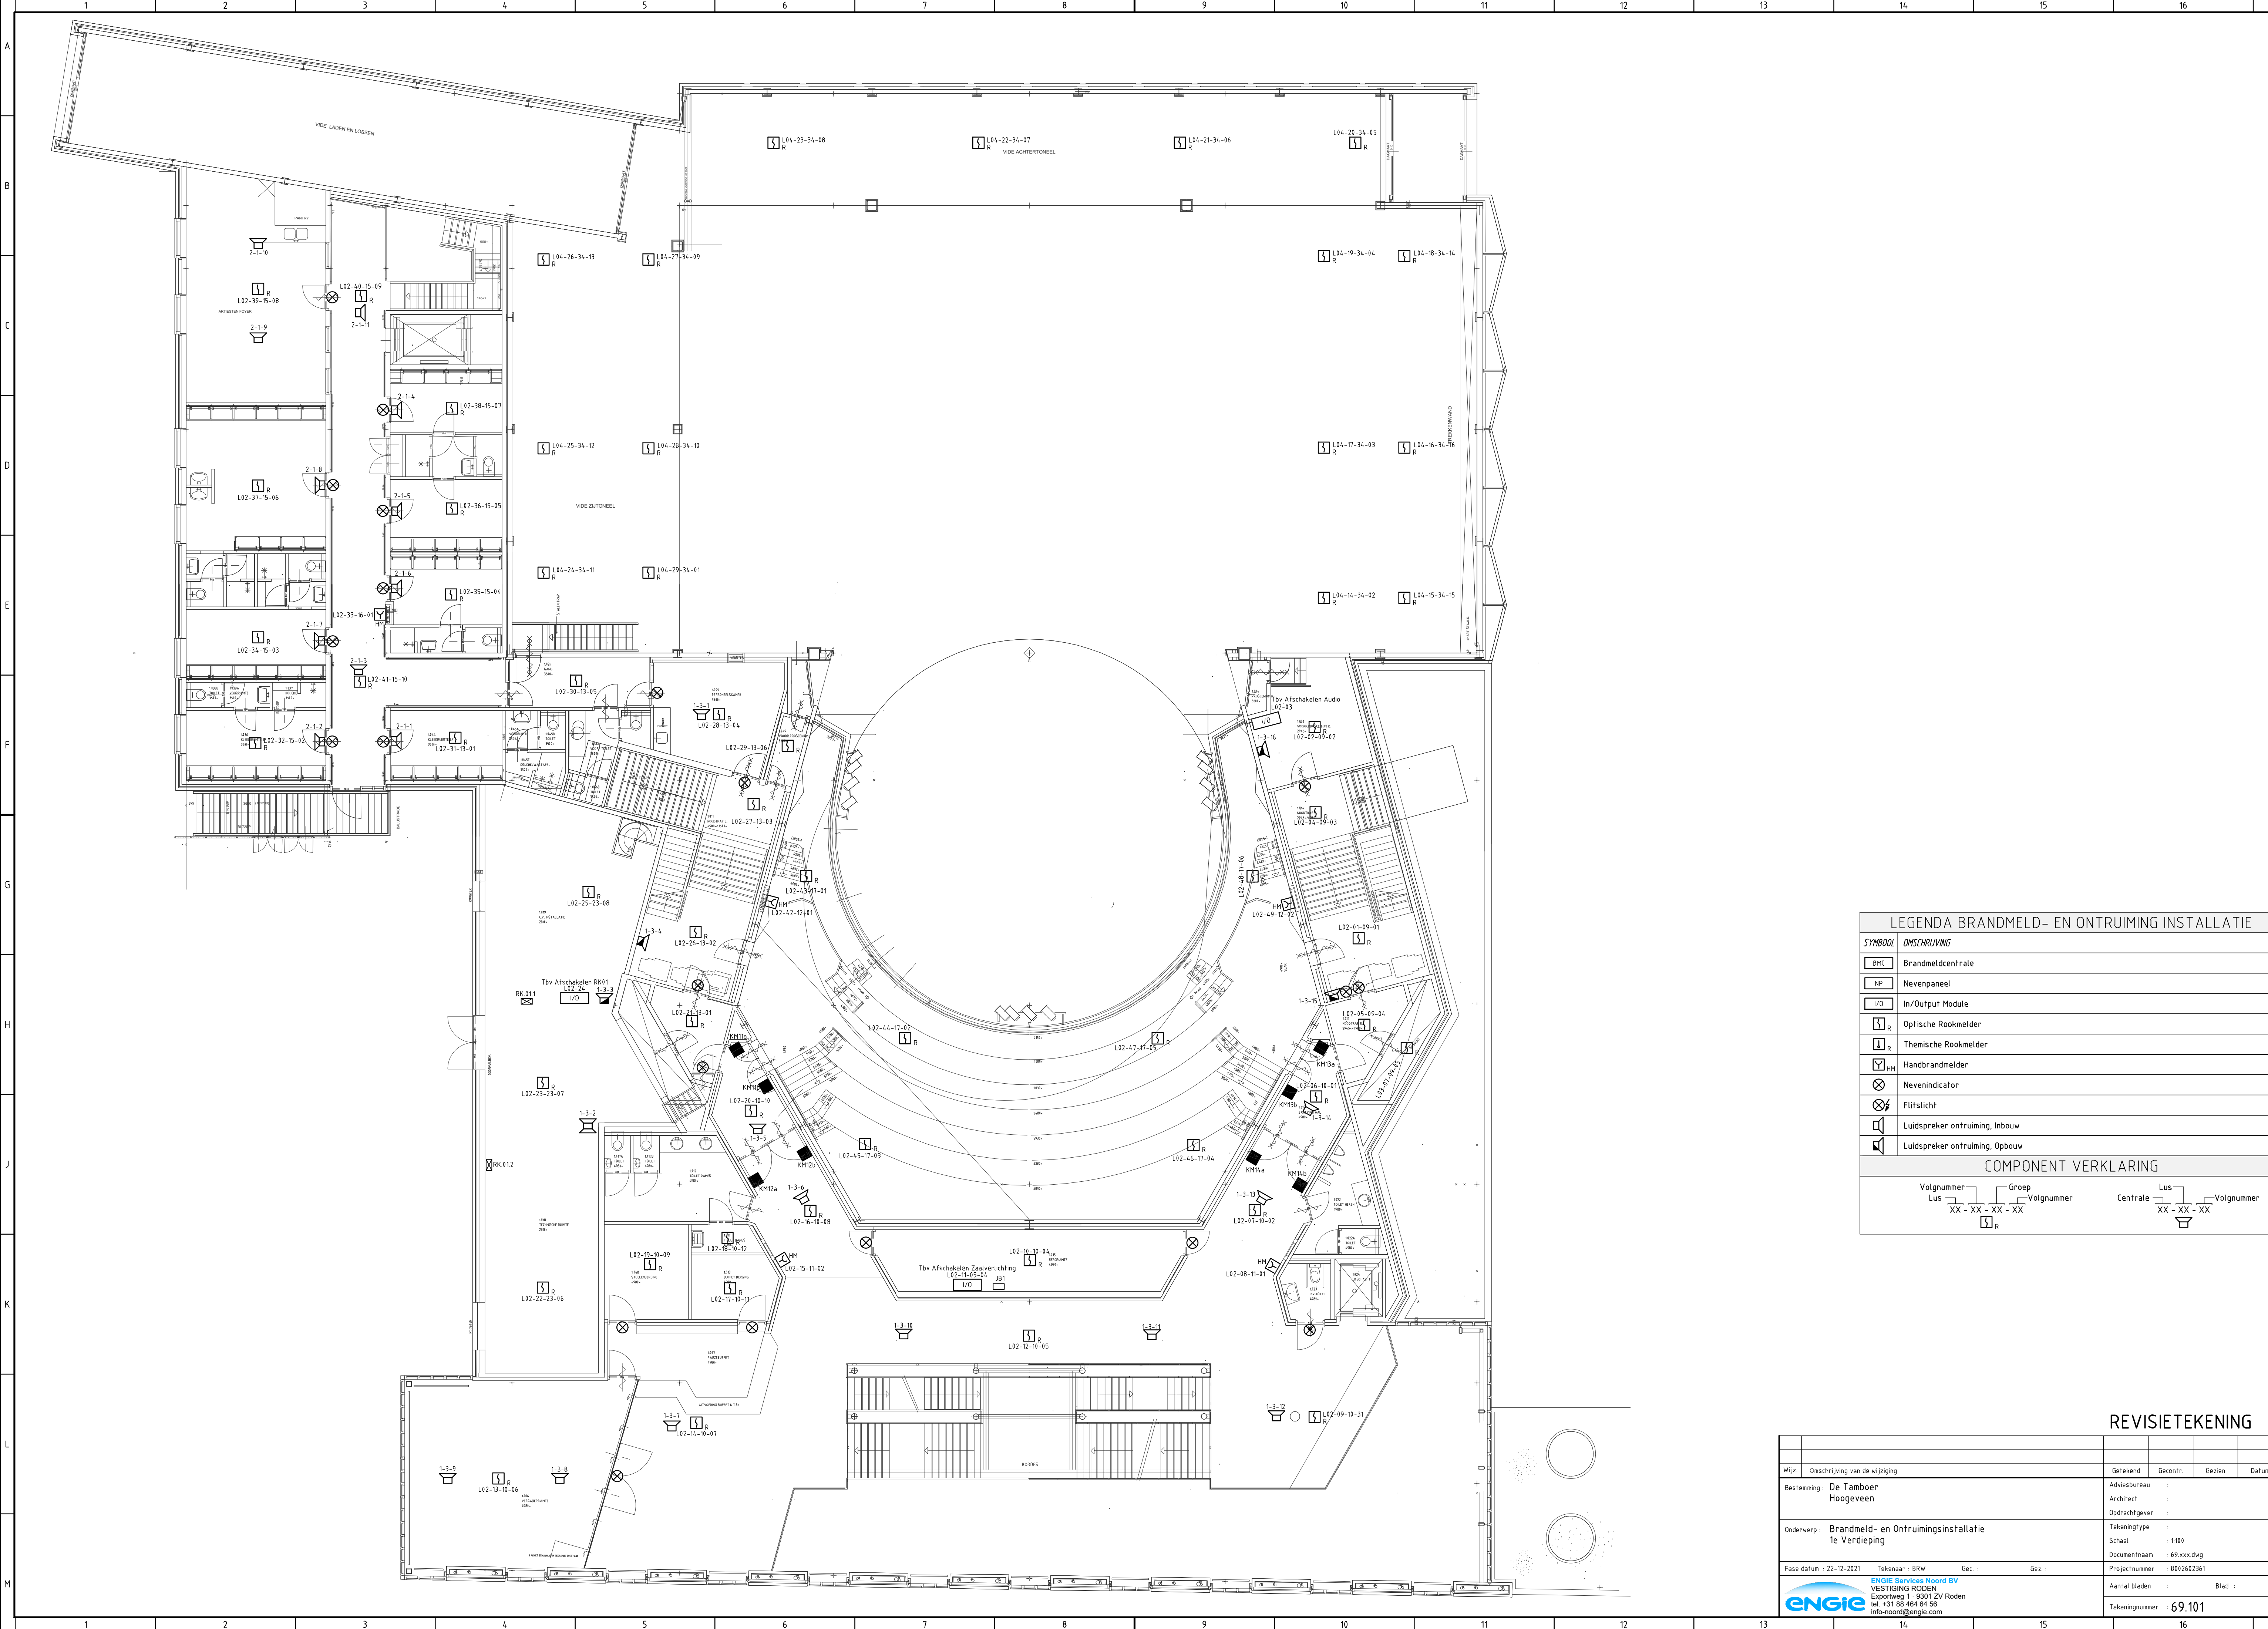

LEGENDA BRANDMELD- EN ONTRUIMING INSTALLATIE	
SYMBOL	OMSCHRIJVING
	Brandmeldcentrale
	Nevenpaneel
	In/Output Module
	Optische Rookmelder
	Themische Rookmelder
	Handbrandmelder
	Nevenindicator
	Flitslicht
	Luidspreker ontruiming, Inbouw
	Luidspreker ontruiming, Opbouw
COMPONENT VERKLARING	
Volgnummer Lus - XX - XX - XX - XX Groep Volgnummer Centrale Lus - XX - XX - XX Volgnummer	

REVISIETEKENING

Wijz	Omschrijving van de wijziging	Getekend	Gecontr.	Gezien	Datum
Bestemming	De Tamboer Hoogeveen	Adviesbureau	Architect	Opdrachtgever	
Onderwerp	Brandmeld- en ontruimingsinstallatie 1e Verdieping	Tekeningtype	Schaal	Documentnaam	
Fase datum	22-12-2021	Tekenaar	BRW	Gez.	
ENGIE Services Noord BV VESTIGING RODEN Exportweg 1 - 9301 ZV Roden tel. +31 85 464 64 56 info-noord@engie.com		Projectnummer	609262361	Aantal bladen	Blad
		Tekeningnummer	69.101		